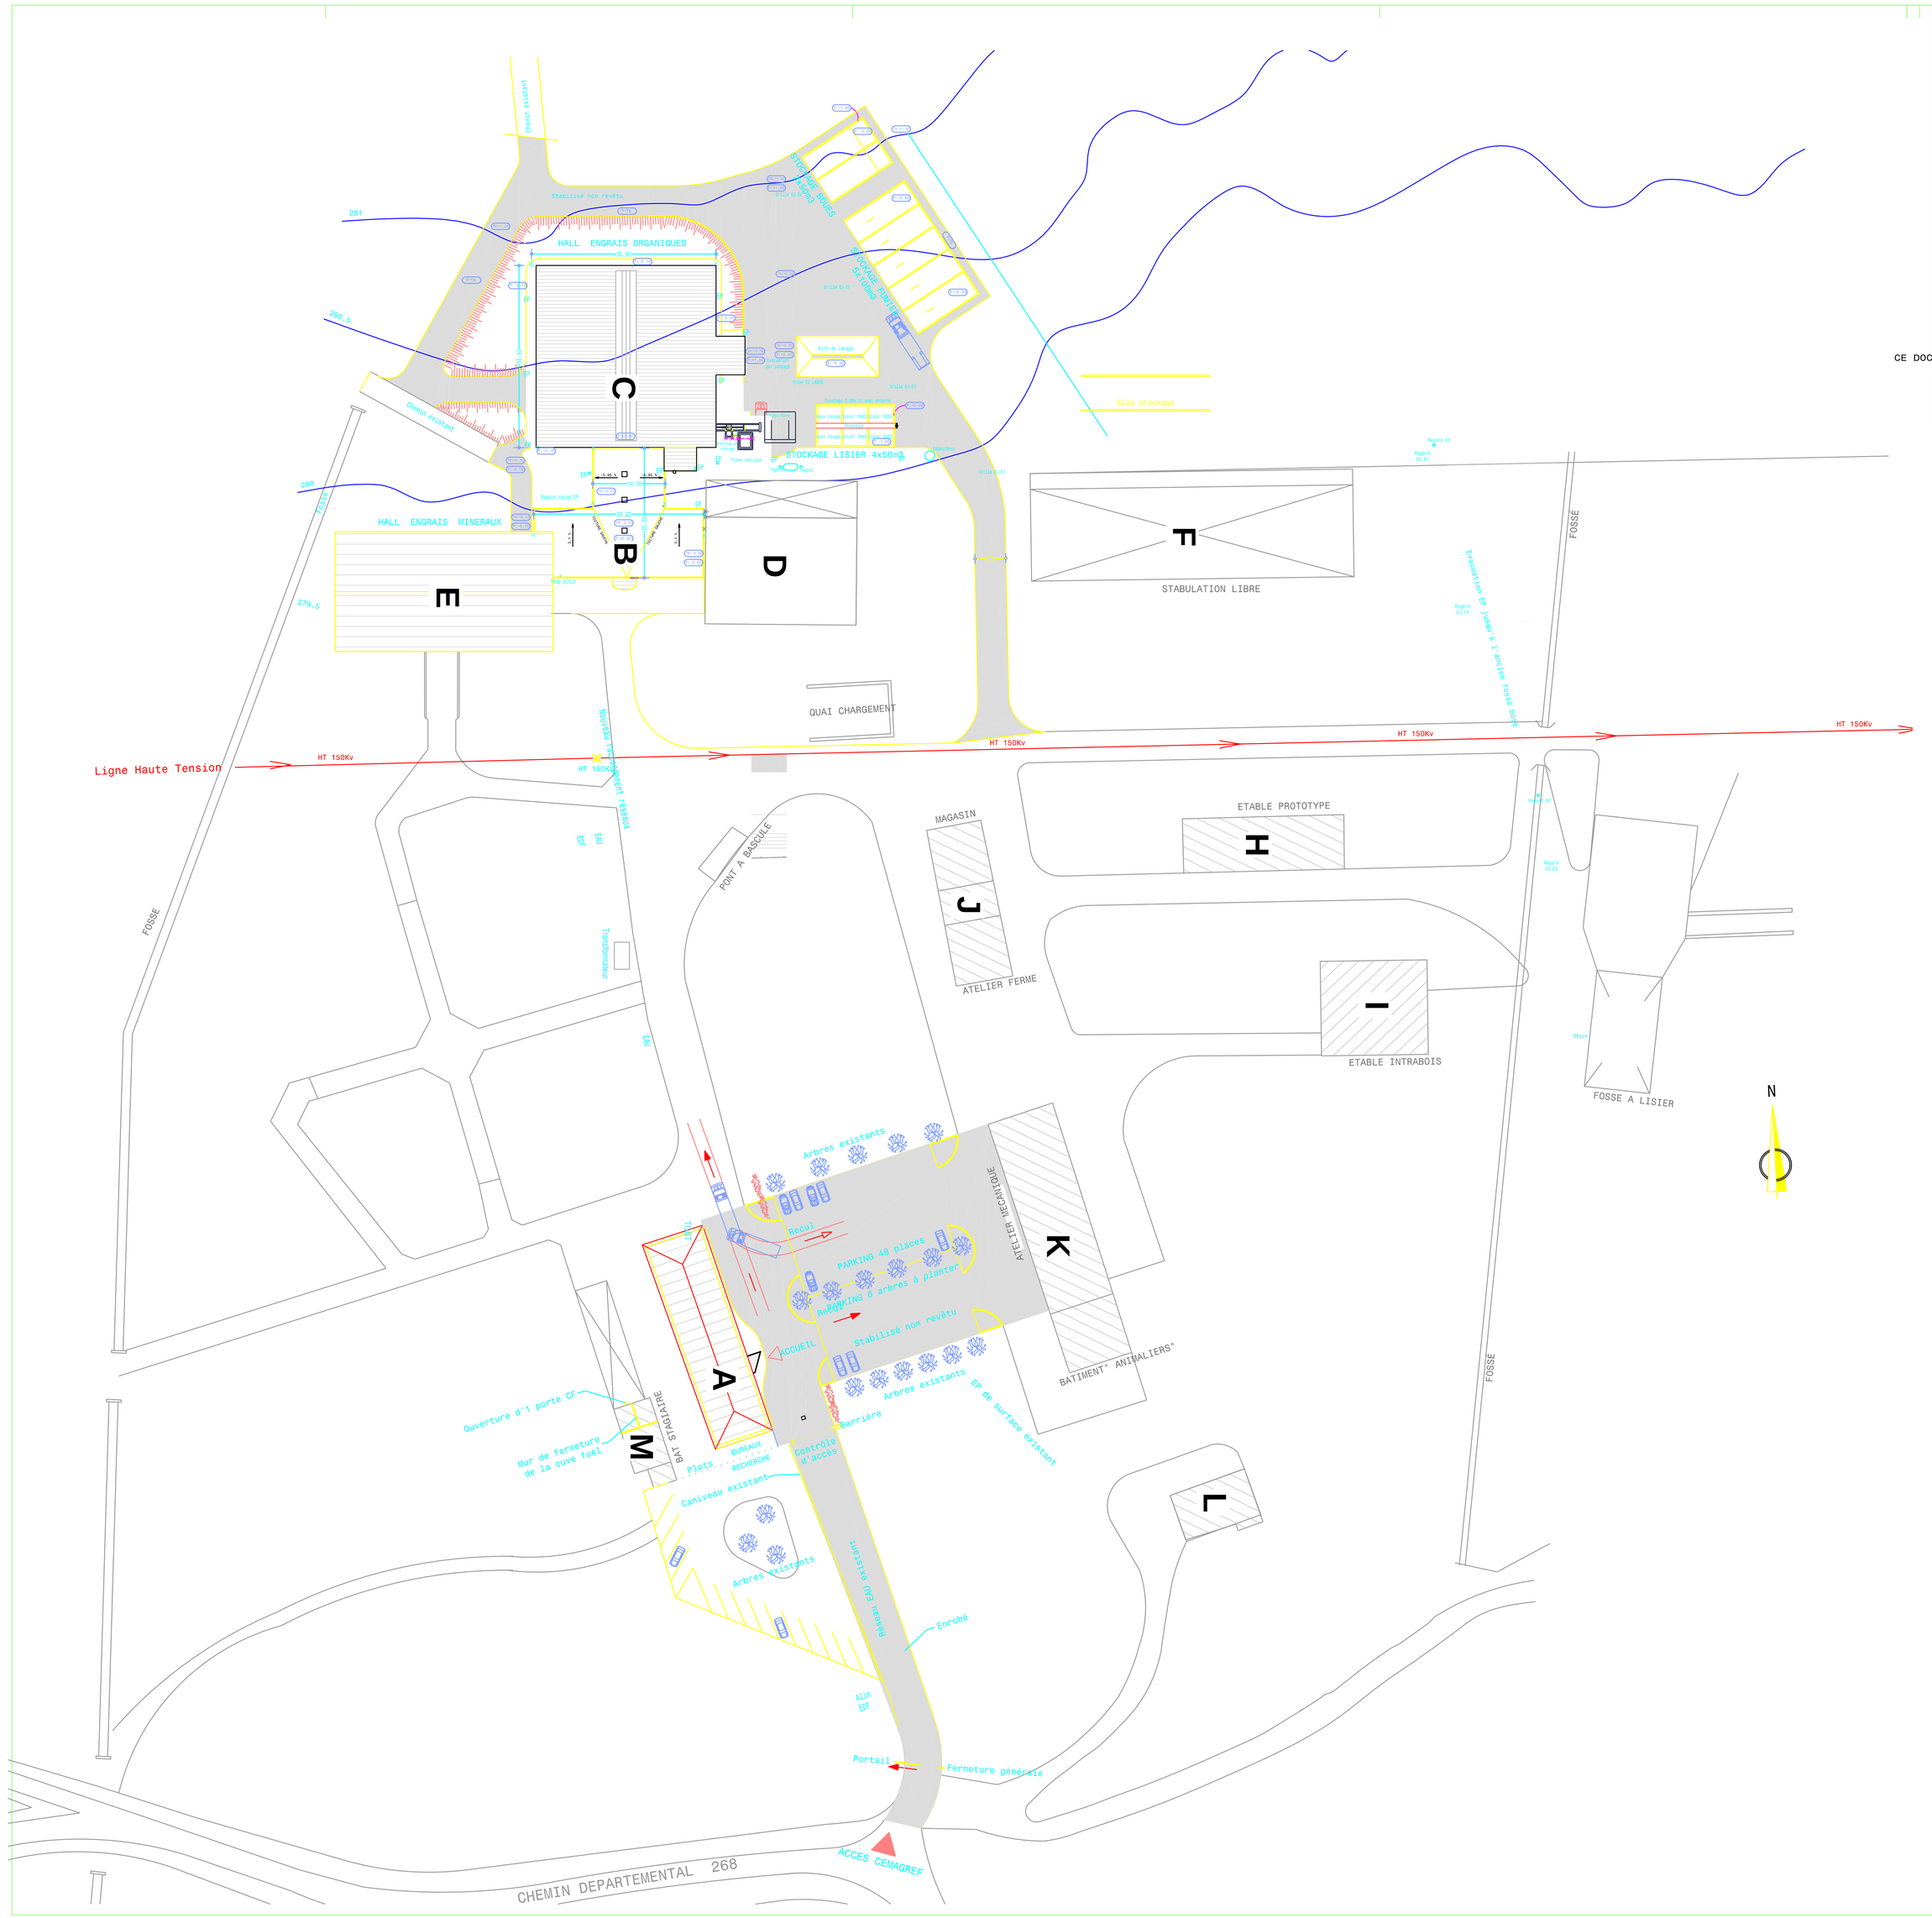

MINISTERE DEL'AGRICULTURE
CEMAGREF
03150 MONTOLDRE

ELEMENT ARCHITECTURE
S.C.P.
BANVILLET - DARQUÉ
47 Chemin des Crêtes 03500 ST POURÇAIN/S
Tél. 04 70 45 58 15 Fax. 04 70 45 60 97

CONSTRUCTION DU POLE
EPANDAGE ENVIRONNEMENT

REFERENCE 02.86

PROJET :
PLAN MASSE

N° 010 Indice

ECHELLE 1/100

DATES	IND	MODIFICATIONS

DATE 01 03 2007

DESSINE PAR JV

ESQ
AVP/PC
PRO/DCE
CHANTIER DOE

CE DOCUMENT EST NOTRE PROPRIETE, TOUTE REPRODUCTION EST INTERDITE SANS AUTORISATION ECRITE

PLAN DE RÉCOLEMENT

- VOIRIE PROJET (stabilisé)
- VOIRIE PROJET
- BATIMENT RÉHABILITÉ
- BATIMENT CRÉÉ
- BATIMENT EXISTANT CONSERVÉ