DEPARTEMENT DU CALVADOS
COMMUNE DE GRENTHEVILLE

CTI Rouen

23 mail Andrée Putman
76000 ROUEN

Projet d'Aménagement

Récolement Réseau EP

Inspection Télévisée

Rue Newton

Affaire n°	1406386	Echelle	1/200	N°PLAN	1/1

PLANCHE 1 / 1

Ind.	Date	Information	Réalisé par	Vérifié par
0	04/03/2026	Création	JDO	CL

Système planimétrique	RGF93-CC49 GNSS réseau Téria	Système altimétrique	IGN.69 GNSS réseau Téria

ECR-ENVIRONNEMENT NORD-OUEST
Agence de Caen

PA des Rives de l'Odon - 130, Avenue du Parc
14790 VERSON

Tel: 02.31.39.94.79 / Mail : caen@ecr-environnement.com
Internet : www.ecr-environnement.com

23DEG01361.1

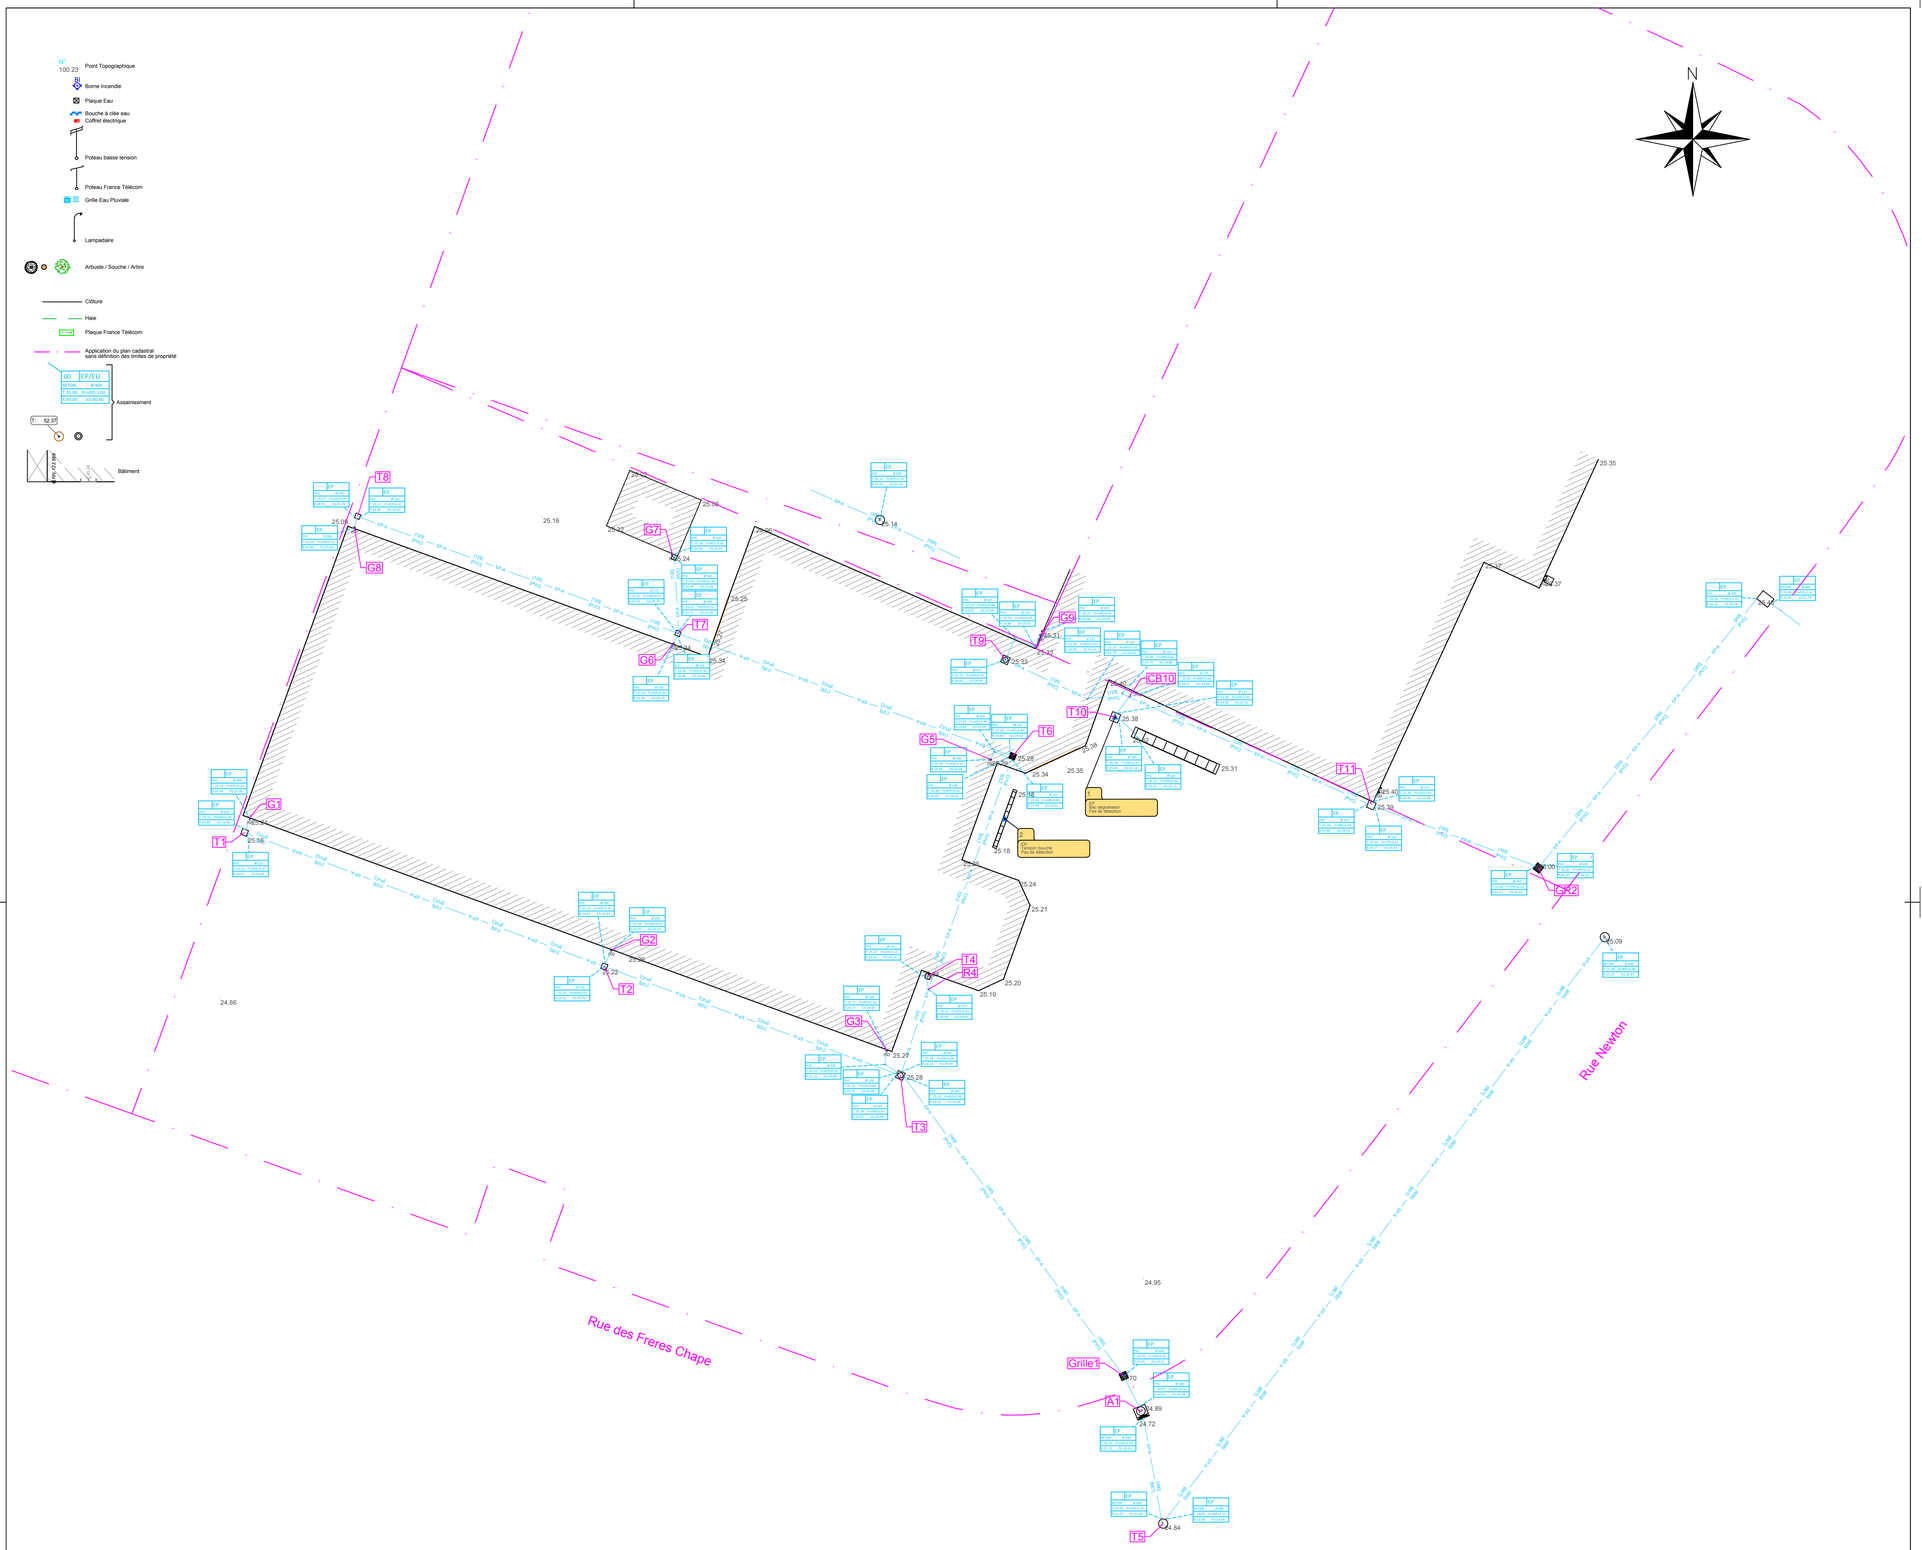

Le présent document ne peut servir que pour l'usage pour lequel il a été réalisé.
Toute autre utilisation ne pourrait engager la responsabilité de la société ECR-Environnement

Attention: Les cotes portant l'indication (Sonde) sont d'une précision conforme à la détection électromagnétique; celles-ci ne peuvent cependant pas être utilisées à des fins de calculs de pentes.

Echelle: 1/200