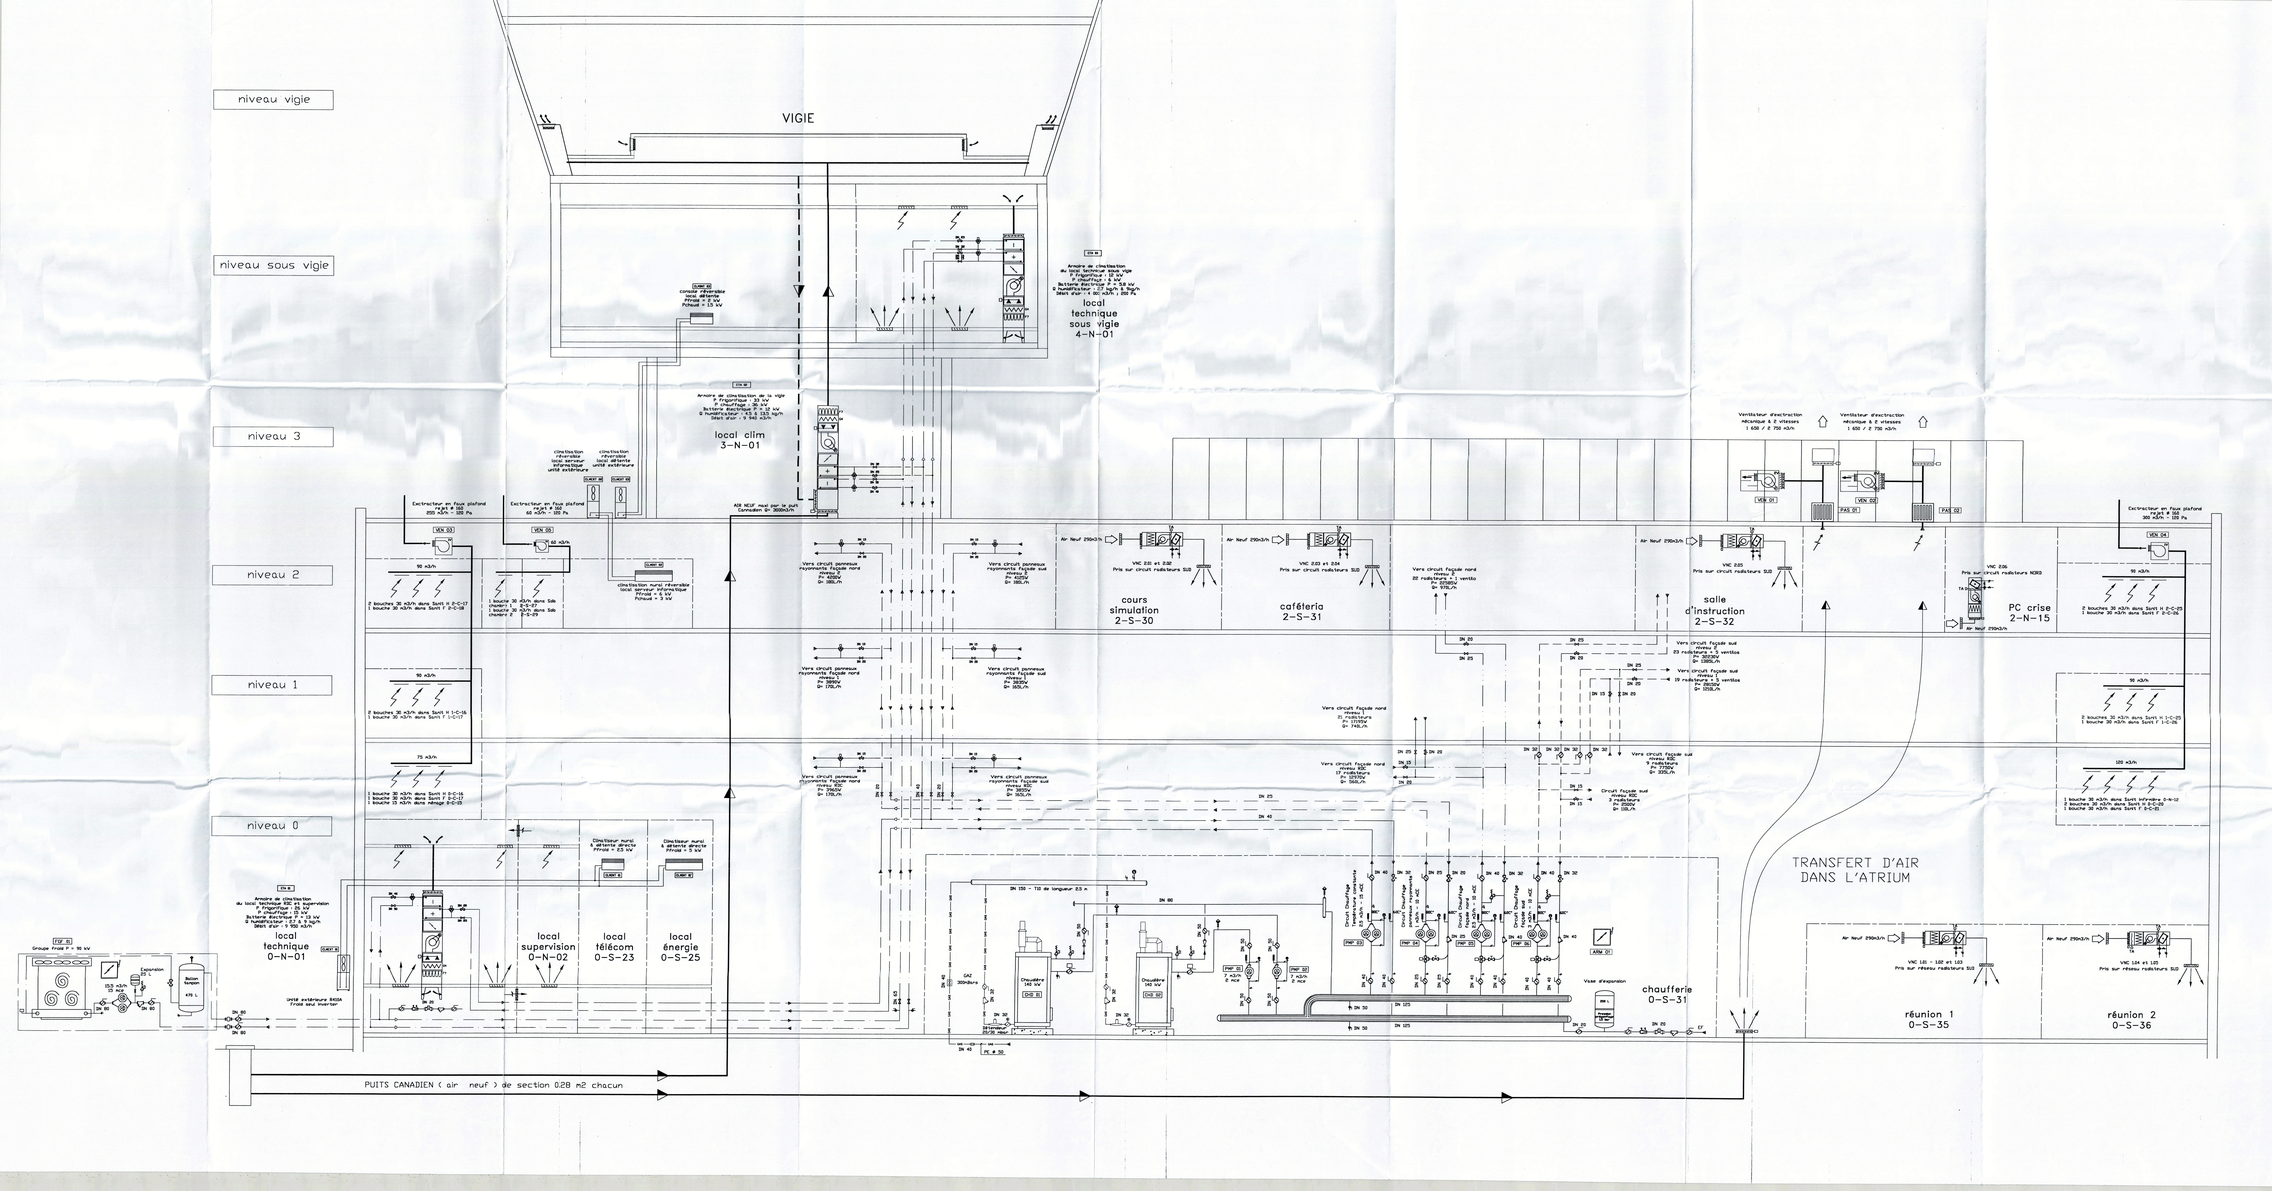

SYMBOLE	DESIGNATION	Hydraulique	Numéro électrique
	ROBINET A BOISSEAU SPHERIQUE	RBS	
	VANNE PAPILLON	VPL	
	ROBINET A BOISSEAU SPHERIQUE	RBS	
	VANNE PAPILLON MOTORISEE	VPL	
	ROBINET A SOUPAPE TARAUDE	RAS	
	ROBINET A SOUPAPE A BRIDE	RAS	
	VANNE TA TARAUDEE	VGL	
	VANNE TA A BRIDES	VGL	
	VANNE 2 VOIES TARAUDEE	VNC VNF	
	VANNE 2 VOIES A BRIDES	VNC VNF	
	VANNE 3 VOIES TARAUDEE	VNC VNF	
	VANNE 3 VOIES A BRIDES	VNC VNF	
	FILTRE A TAMIS TARAUDE	FLT	
	FILTRE A TAMIS A BRIDES	FLT	
	COMPTEUR TARAUDE	CPT	
	COMPTEUR A BRIDES	CPT	
	COMPTEUR CALORIES OU FRIGORIES	CPC	
	CLAPET ANTI RETOUR TARAUDEE	CLR	
	CLAPET ANTI RETOUR A BRIDES	CLR	
	MANCHETTE SOUPLE TARAUDEE	MTV	
	MANCHETTE SOUPLE A BRIDES	MTV	

Philippe Brulé architecte DPLG urbaniste
8 route du Bel 29000 QUIMPER
e-mail philippe.brule@wanadoo.fr

QUEST FLUIDES INGENIERIE
Espace Innobaria
35131 Chartres de Bretagne
Tél. 02 99 52 52 52 Fax 02 99 52 52 53
e-mail : quest.fluides@wanadoo.fr

SET ARMOR
Immeuble Magellan 115 rue abel Villard
29000 QUIMPER
Tél. 02 98 64 64 64 Fax 02 98 64 64 77
e-mail : setarmor@wanadoo.fr

AXIMA
Parc de Kerguelen
BP 1 29800 Landerneau
Tél. 02 98 21 21 21 Fax 02 98 21 21 22

DIRECTION DE L'AVIATION CIVILE OUEST
Direction Départementale de l'Equipement de l'Ille et Vilaine

Aerodrome Rennes st Jacques
réaménagement des services et de construction d'une nouvelle tour de contrôle

SCHEMA DE PRINCIPE
HYDRAULIQUE ET AERAULIQUE

	date modif.	localisation modif.
A	26/11/03	DIFFUSION INITIALE
B	16/02/04	Mise à jour
C	17/12/04	Tel Que Construit

EXE

PP 001