

LEGENDE : COUPE - DEMOLITION

- En rouge : éléments déposés
- 01

Dépose des revêtements en sol souple
- 02

Renforcement des planchers bois
- 03

Dépose des dalle de faux-plafond et baculat plâtre
- 04

Dépose et remplacement de la porte d'entrée du SAIP 9 en aluminium
- 05

Décapage et piochage des bandeau et corniche moulurés de façade en plâtre et couvitrine zinc
- 06

Décapage et piochage de la console maçonnerie pour support de l'Oriel
- 07

Dépose des stores enrouleurs posés en applique sur l'ensemble des menuiseries extérieures bois existantes
- 08

Dépose des coffres avec store enrouleur extérieur
- 09

Dépose et remplacement des fenêtre de toit type Velux + verrière en toiture
- 10


Reprise de la partie en ferronnerie /dépose et remplacement de la lisse supérieure bois des garde-corps dito existant
- 11

Dépose des garde-corps de l'Oriel en barres métalliques
- 12



Dépose et remplacement des menuiseries extérieures bois dito existant
- 13

Dépose et remplacement de la gouttière zinc
- 14

Conservation de la toiture zinc à joints debouts

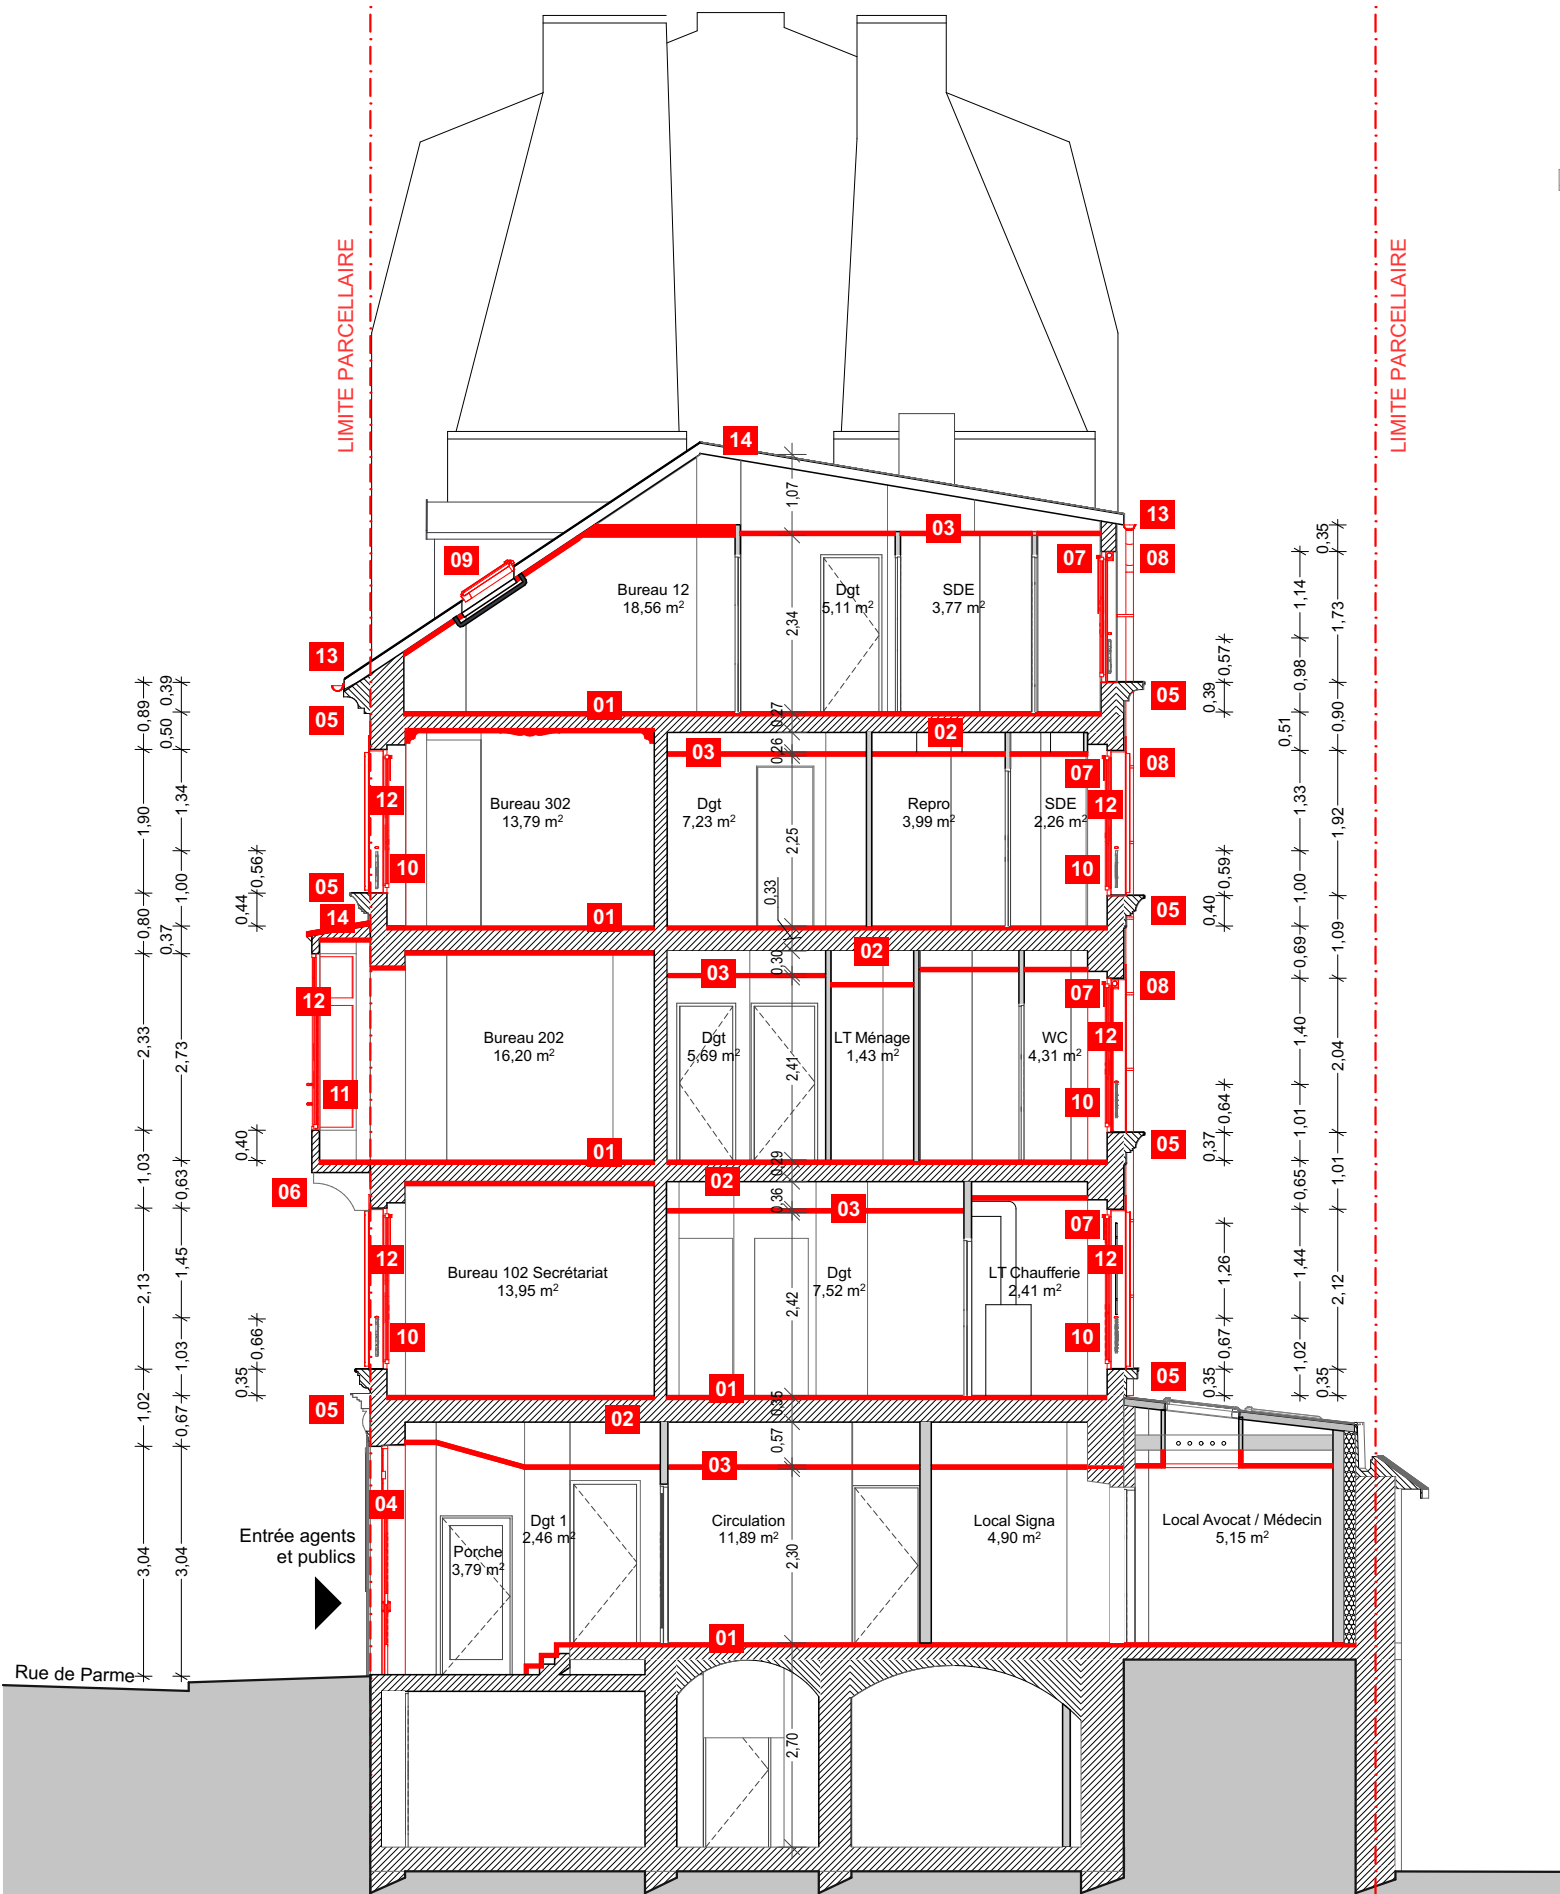

PLAN DE REPERAGE 1:1000

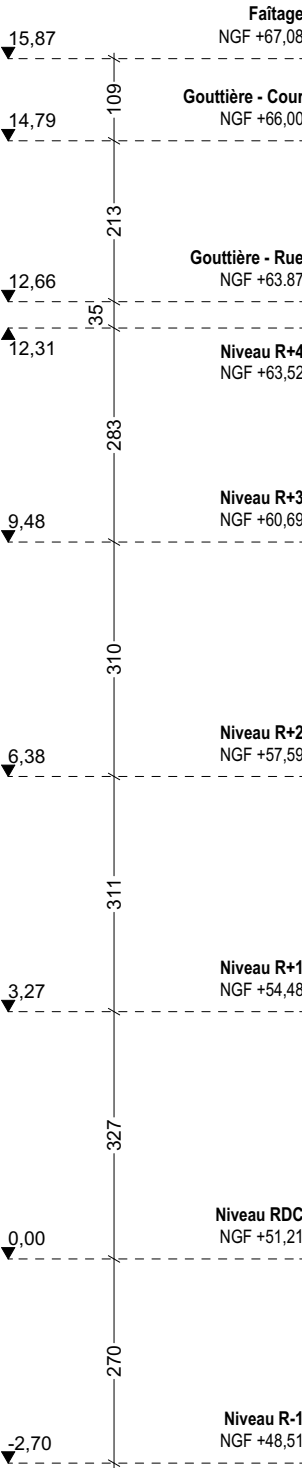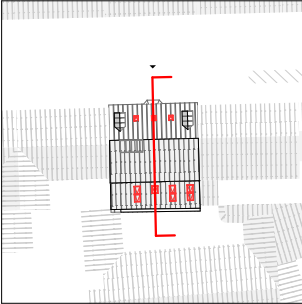

Nota : Les pièces graphiques sont destinées à la définition et la présentation du concept architectural. Elles ne peuvent en aucun cas être considérées comme des documents d'exécution qui restent à la charge des entreprises. Celles-ci sont tenues de vérifier les cotes sur site avant exécution, toute modification du présent projet doit avoir l'approbation de l'architecte et des bureaux d'études concernés.

BATIMENT DE LA PREFECTURE DE POLICE - SAIP 9			DCE			
Maître d'Œuvre : lemoal 40 rue du Château d'Eau 75010 Paris	Maître d'Ouvrage : Préfecture de Police - Direction de l'Immobilier et de l'Environnement 1bis rue de Lutèce 75194 Paris Cedex 04	Ravalement des façades, reprise de la structure et reprise des finitions intérieures Adresse du projet : 5 rue de Parme - 75009 Paris	EXISTANT - COUPE AA	Echelle : 1:100	Date : 28/01/2026	Pièce : 00.09
				Indice : 0		
				Format : A3		