

LEGENDE : ELEVATION - DEMOLITION

- En rouge : éléments déposés
- 01

Conservation de la toiture zinc
- 02

Dépose et remplacement des fenêtres de toit type Velux
- 03

Dépose et remplacement de la verrière en toiture
- 04

Dépose et remplacement des menuiseries extérieures bois
- 05

Dépose et remplacement des menuiseries extérieures aluminium anodisé
- 06

Révision des jambages de lucarne en bois
- 07

Dépose et remplacement des gouttières et descentes EP zinc
- 08

Dépose et remplacement suivant sondage à réaliser de la colonne en plomb
- 09

Décapage et piochage des bandeaux et corniches moulurés de façade en plâtre et remplacement des couvertines en zinc
- 10

Décapage et piochage de la console maçonnerie pour support de l'Oriel
- 11

Décapage et piochage des encadrements de baie mouluré
- 12

Dépose des garde-corps de l'Oriel en barres métalliques
- 13

Reprise de la partie en ferronnerie /dépose et remplacement de la lisse supérieure bois des garde-corps dito existant
- 14

Dépose et remplacement des volets extérieurs bois
- 15


Conservation des grilles de défense métalliques
- 16

Dépose et repose des enseigne lumineuse, panneau signalétique et interphone
- 17



Soubassement en pierre peinte
- 18

Pierre recouverte de mortier plâtre et chaux avec bossages
- 19

Pierre recouverte de mortier plâtre

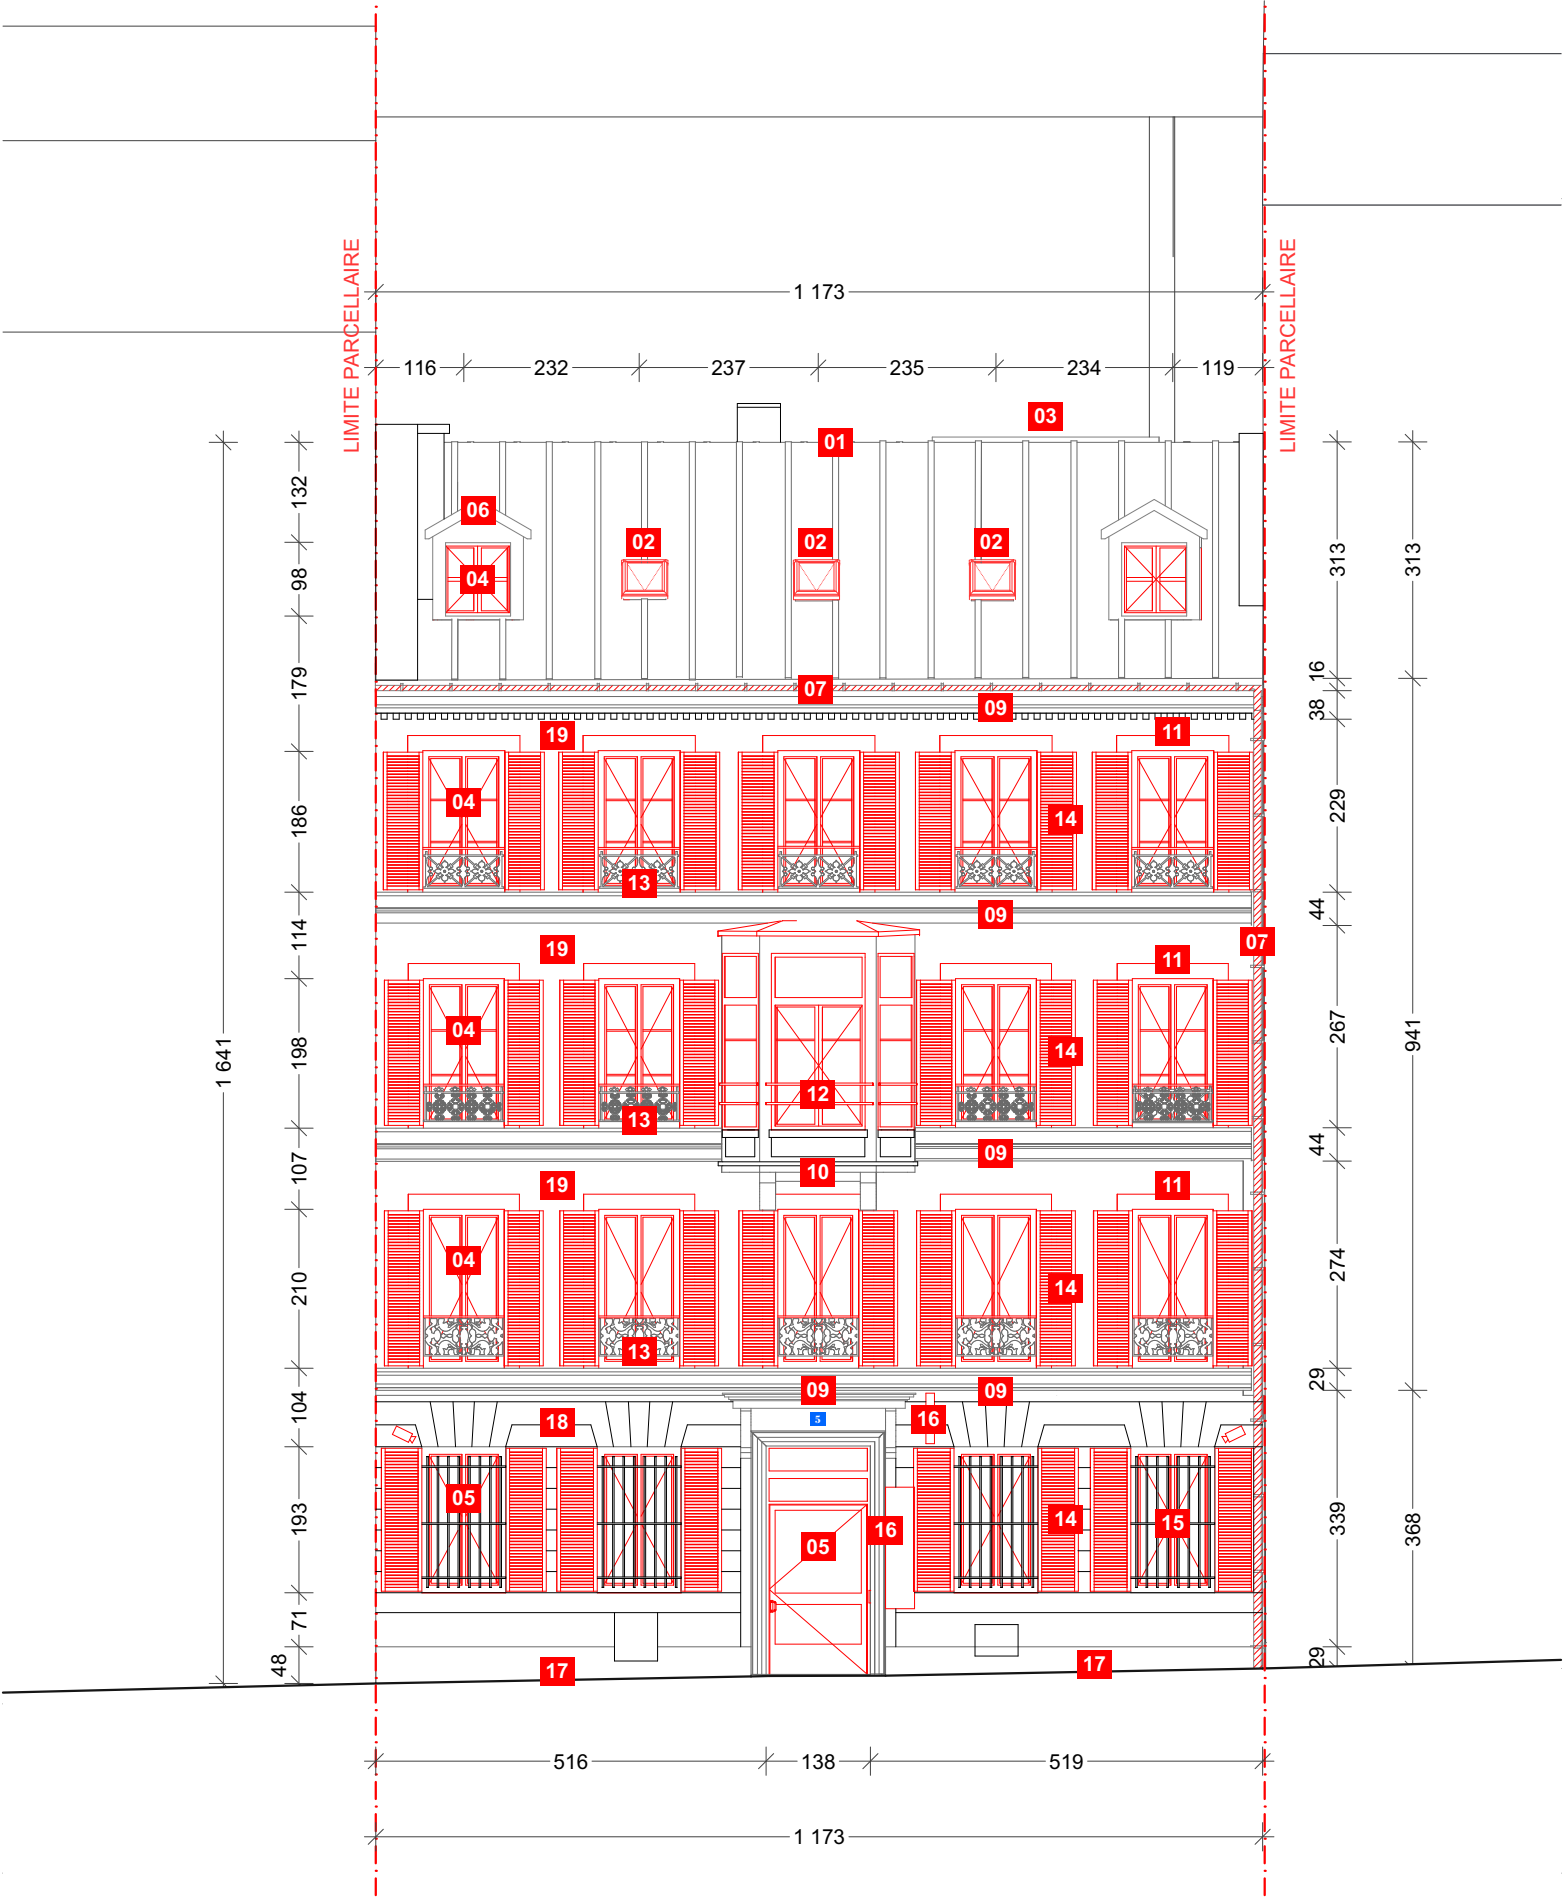

PLAN DE REPERAGE 1:1000

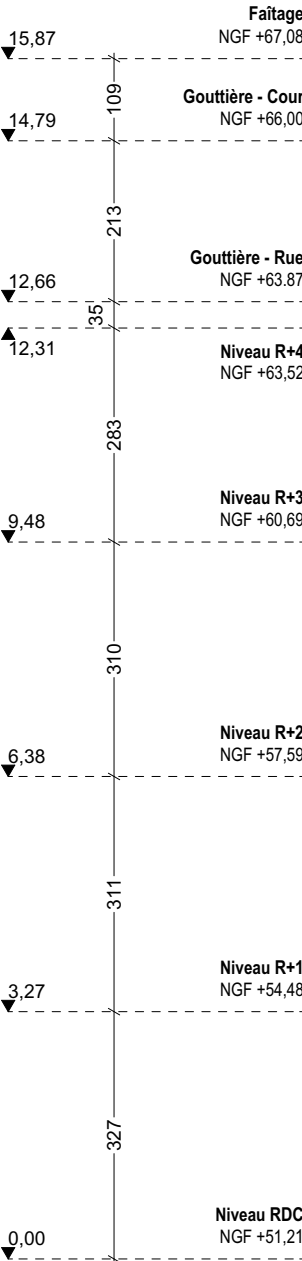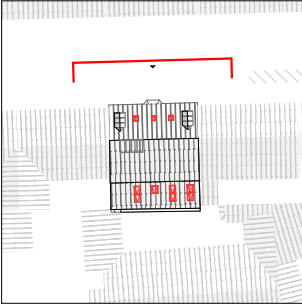

Nota : Les pièces graphiques sont destinées à la définition et la présentation du concept architectural. Elles ne peuvent en aucun cas être considérées comme des documents d'exécution qui restent à la charge des entreprises. Celles-ci sont tenues de vérifier les cotes sur site avant exécution, toute modification du présent projet doit avoir l'approbation de l'architecte et des bureaux d'études concernés.

BATIMENT DE LA PREFECTURE DE POLICE - SAIP 9			DCE			
Maître d'Œuvre : lemoal 40 rue du Château d'Eau 75010 Paris	Maître d'Ouvrage : Préfecture de Police - Direction de l'Immobilier et de l'Environnement 1bis rue de Lutèce 75194 Paris Cedex 04	Ravalement des façades, reprise de la structure et reprise des finitions intérieures Adresse du projet : 5 rue de Parme - 75009 Paris	EXISTANT - FACADE CC (NORD)	Echelle : 1:100	Date : 28/01/2026	Pièce : 00.11
				Indice : 0		
				Format : A3		