

LEGENDE : ELEVATION - DEMOLITION

- En rouge : éléments déposés
- 01

Conservation de la toiture zinc
- 02

Dépose et remplacement des fenêtres de toit type Velux
- 03

Dépose et remplacement de la verrière en toiture
- 04

Dépose et remplacement des menuiseries extérieures bois
- 05

Dépose et remplacement des menuiseries extérieures aluminium anodisé
- 06

Révision des jambages de lucarne en bois
- 07

Dépose et remplacement des gouttières et descentes EP zinc
- 08

Dépose et remplacement suivant sondage à réaliser de la colonne en plomb
- 09

Décapage et piochage des bandeaux et corniches moulurés de façade en plâtre et remplacement des couvertines en zinc
- 10

Décapage et piochage de la console maçonnerie pour support de l'Oriel
- 11

Décapage et piochage des encadrements de baie mouluré
- 12

Dépose des garde-corps de l'Oriel en barres métalliques
- 13

Reprise de la partie en ferronnerie /dépose et remplacement de la lisse supérieure bois des garde-corps dito existant
- 14

Dépose et remplacement des volets extérieurs bois
- 15


Conservation des grilles de défense métalliques
- 16

Dépose et repose des enseigne lumineuse, panneau signalétique et interphone
- 17



Soubassement en pierre peinte
- 18

Pierre recouverte de mortier plâtre et chaux avec bossages
- 19

Pierre recouverte de mortier plâtre

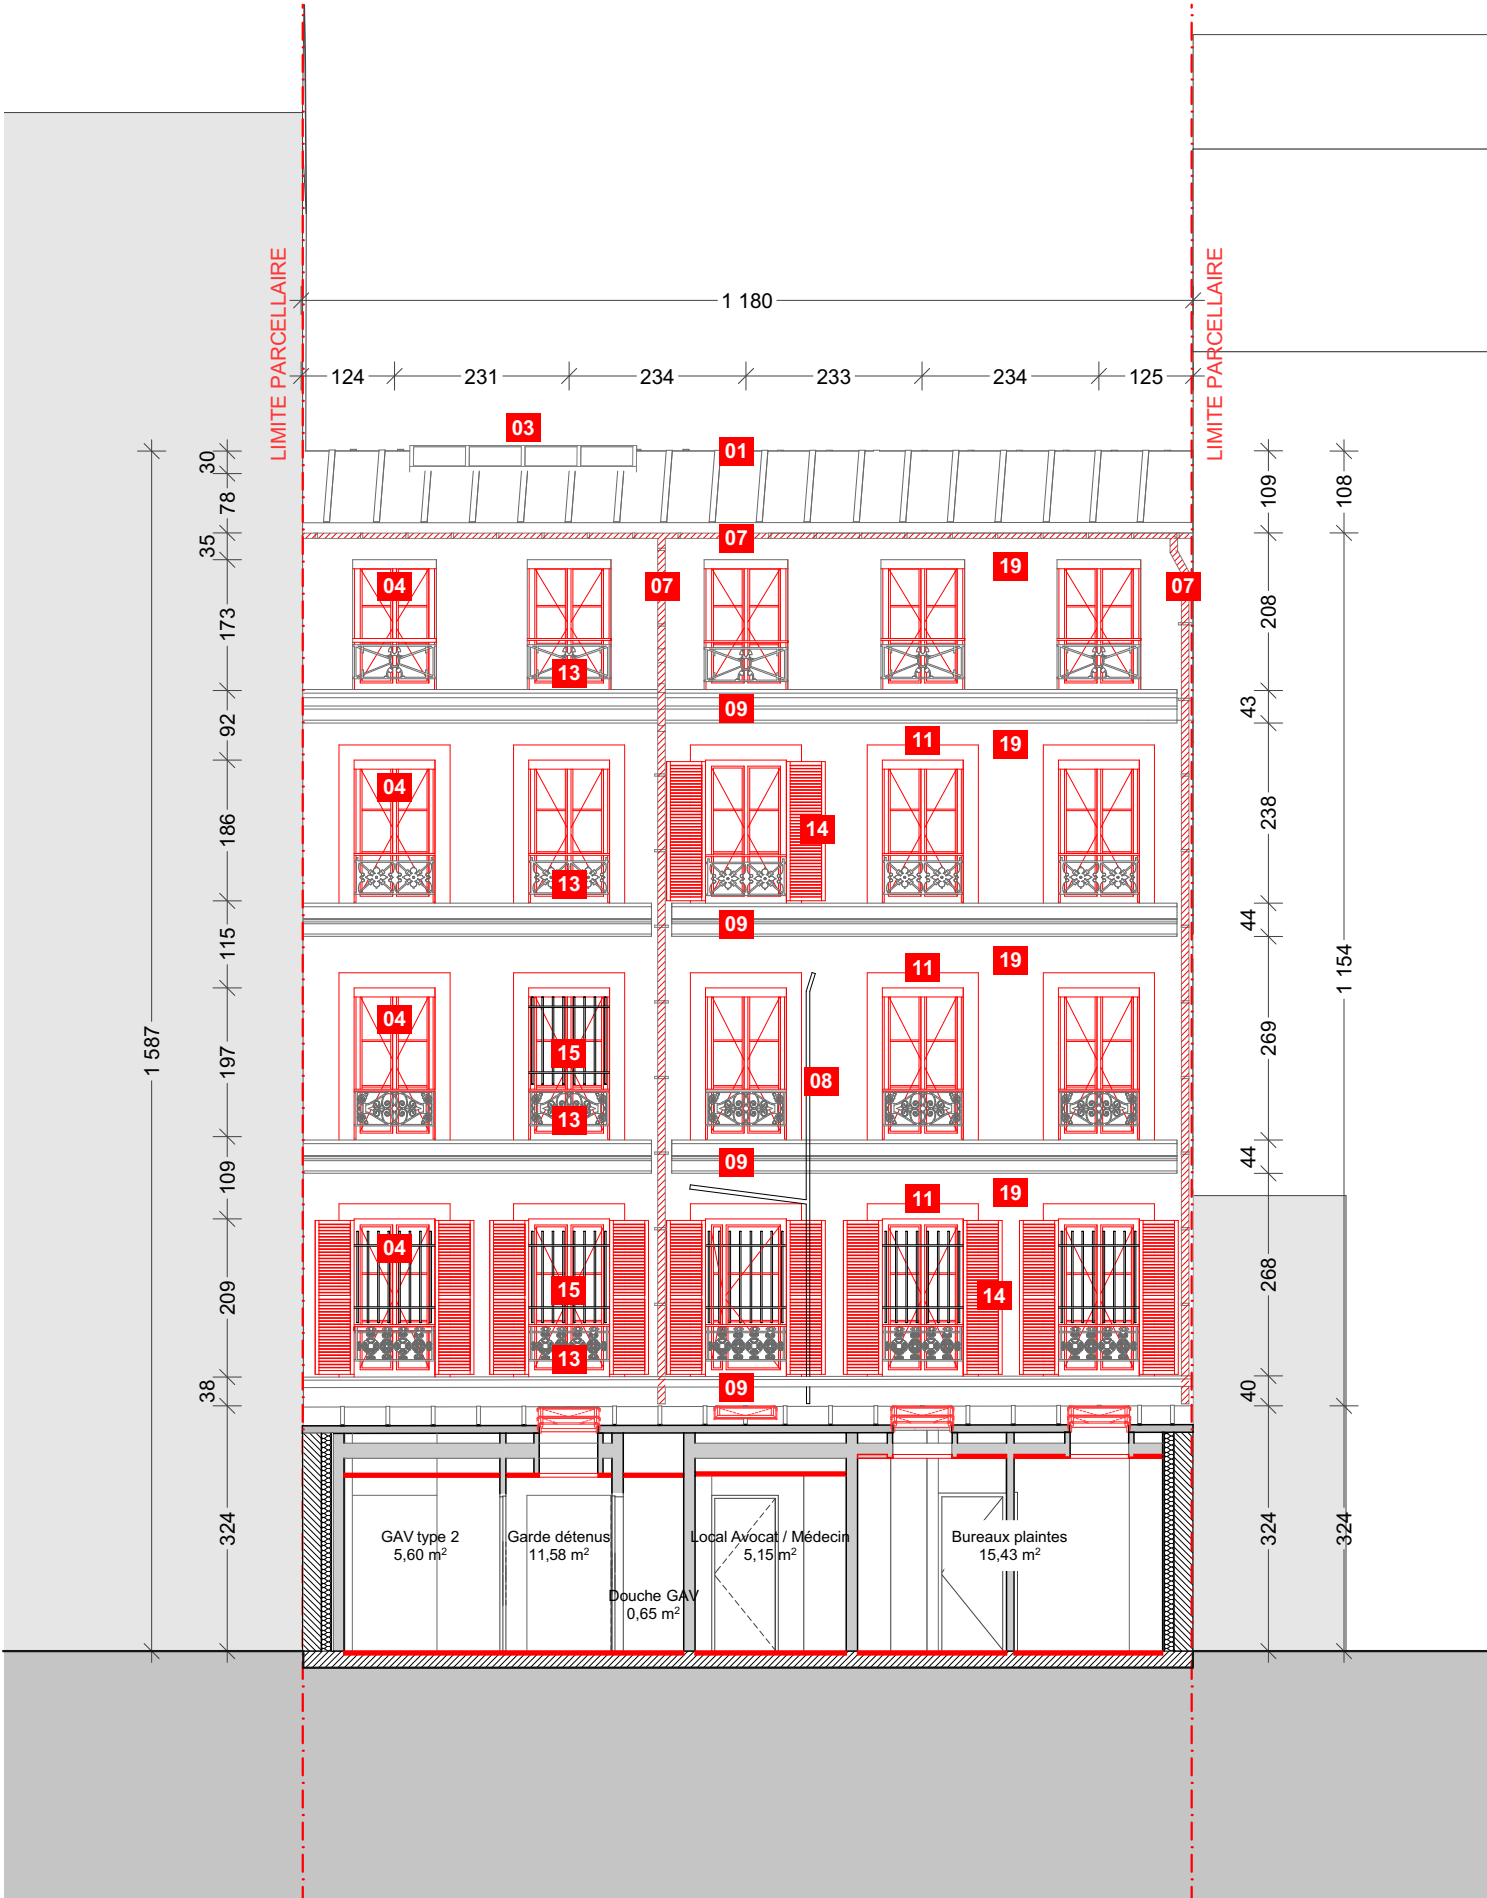

PLAN DE REPERAGE 1:1000

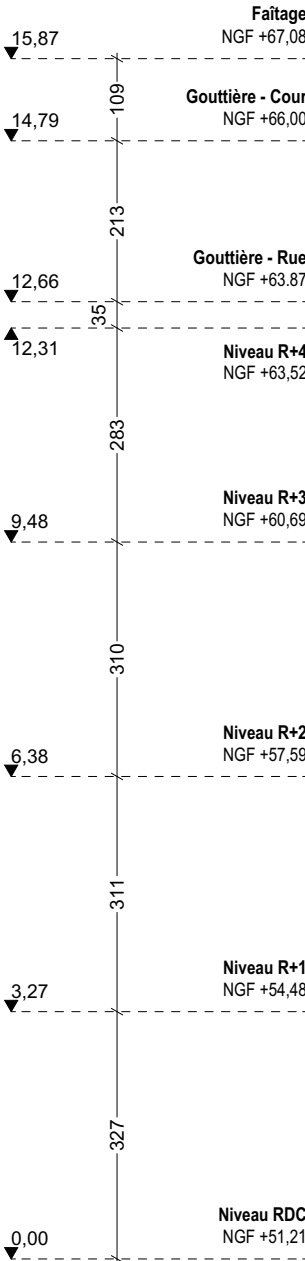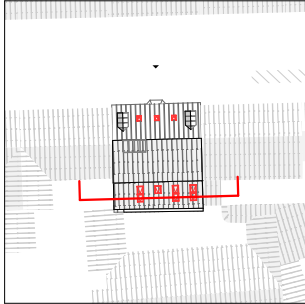

BATIMENT DE LA PREFECTURE DE POLICE - SAIP 9			DCE			
Maître d'Œuvre : lemoal 40 rue du Château d'Eau 75010 Paris	Maître d'Ouvrage : Préfecture de Police - Direction de l'Immobilier et de l'Environnement 1bis rue de Lutèce 75194 Paris Cedex 04	Ravalement des façades, reprise de la structure et reprise des finitions intérieures Adresse du projet : 5 rue de Parme - 75009 Paris	EXISTANT - FACADE DD (SUD)	Echelle : 1:100	Date : 28/01/2026	Pièce : 00.12
				Indice : 0		
				Format : A3		