DIRECTION DE L'ESPACE PUBLIC

ECLAIRAGE PUBLIC

Nantes Métropole

COMMUNE : NANTES

Rivoli	Folio	Système de projection
4514	03/05	CC47

RUE JEAN POULAIN

Dessiné par :
Entreprise : VDN
Echelle : 1/200
Réalisé le :

	Date	Modifications	Entreprise	Visa Entreprise Nom	Visa Entreprise Signature	Visa CUN Nom	Visa CUN Signature
A	28/11/94	Recolement	CEGELEC	CAMUS			
B	06/12/17	Informatisation du Plan	NM			D.BAUNY	
C							
D							

0 5m 10m

Légende réseau EP :

Classe A

Classe B

non repéré ou non repéré

Classe C

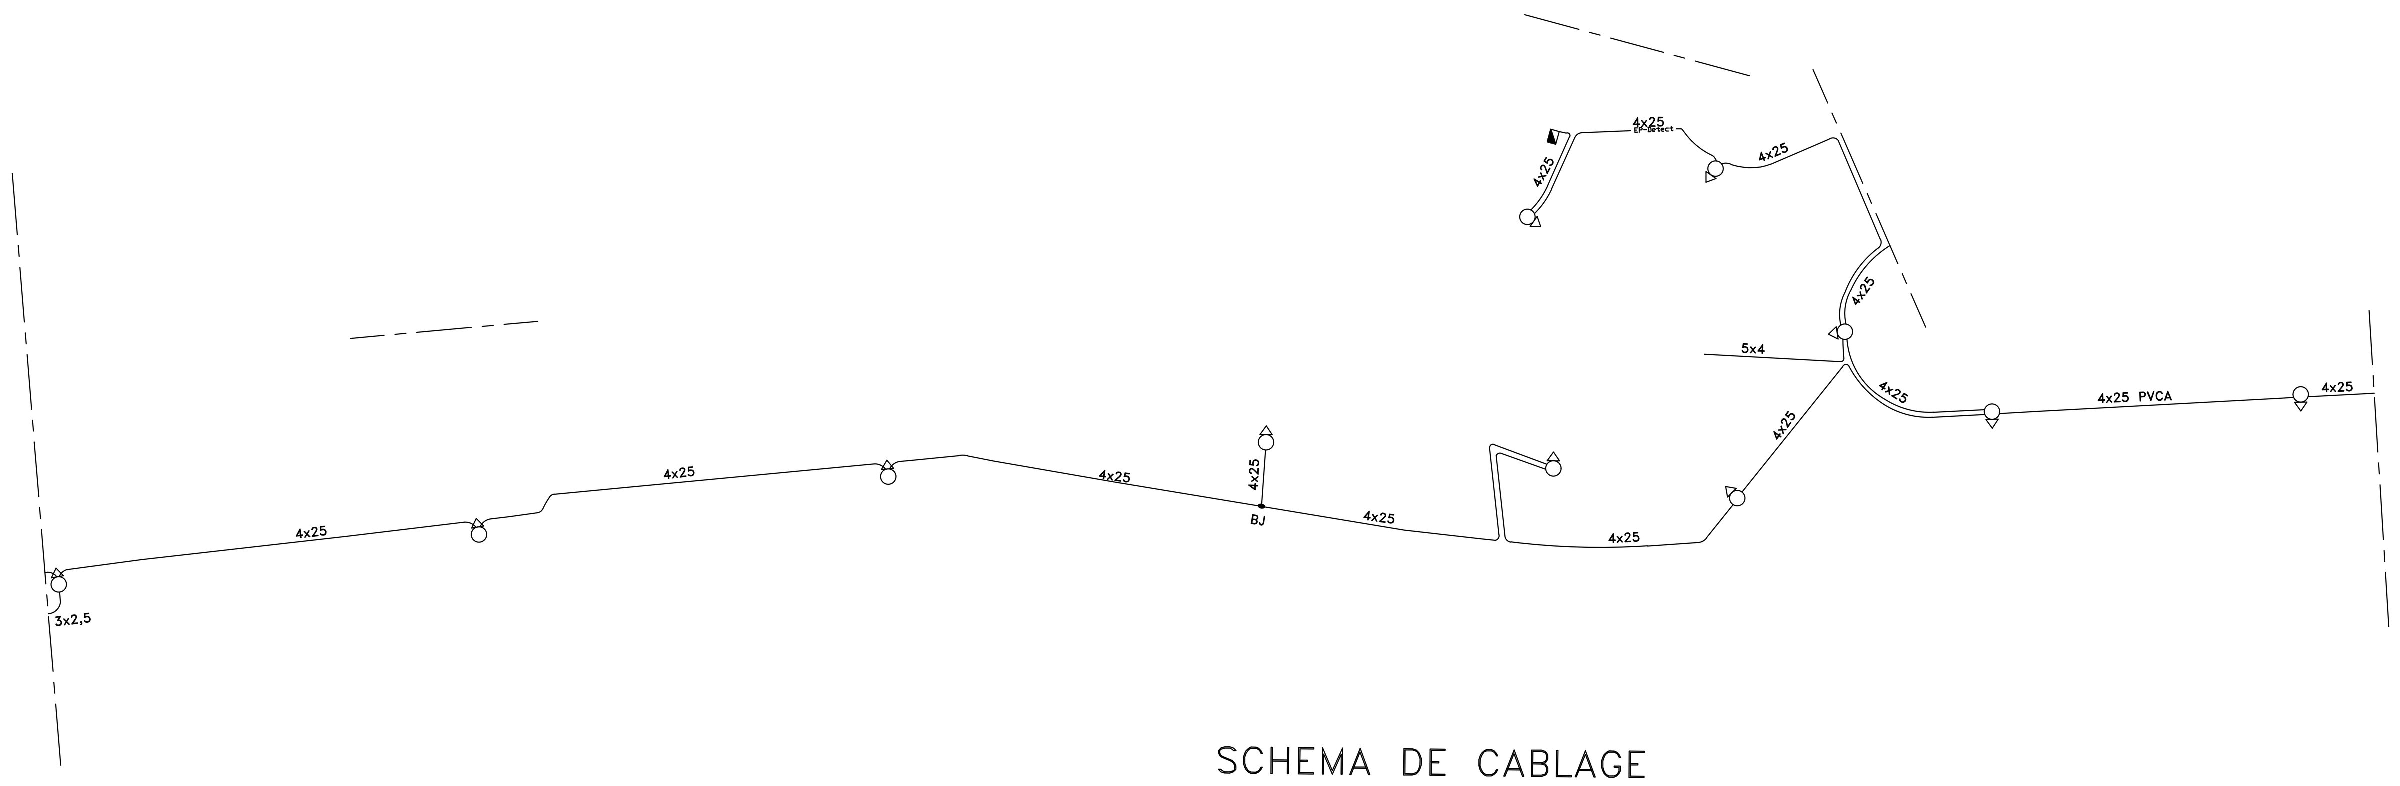

SCHEMA DE CABLAGE