DIRECTION DE L'ESPACE PUBLIC

ECLAIRAGE PUBLIC

Nantes Métropole

COMMUNE : NANTES

Rivoli	Folio	Classe
7215	01/10	

RUE DES RENARDS

Dessiné par : DERENNES — Entreprise : SPIE-TRINDEL
Echelle : 1/200 — Réalisé le : 23/05/95

	Date	Modifications	Entreprise	Visa Entreprise Nom	Visa Entreprise Signature	Visa CUN Nom	Visa CUN Signature
A	28/12/15	REPOSE CANDELABRE	SPIE	BOUGEANT		GUIFFANT	
B	29/09/08	MUPI 259/260 - 261/262	SPIE	MOREAU			
C	03/12/13	Déplacement armoire	SPIE	BOUGEANT		DELAUNAY	
D	14/10/21	Recolement NAN.MU.00540	JCDecaux	E.Legrix			

0 5m 10m

SCHEMA DE CABLAGE

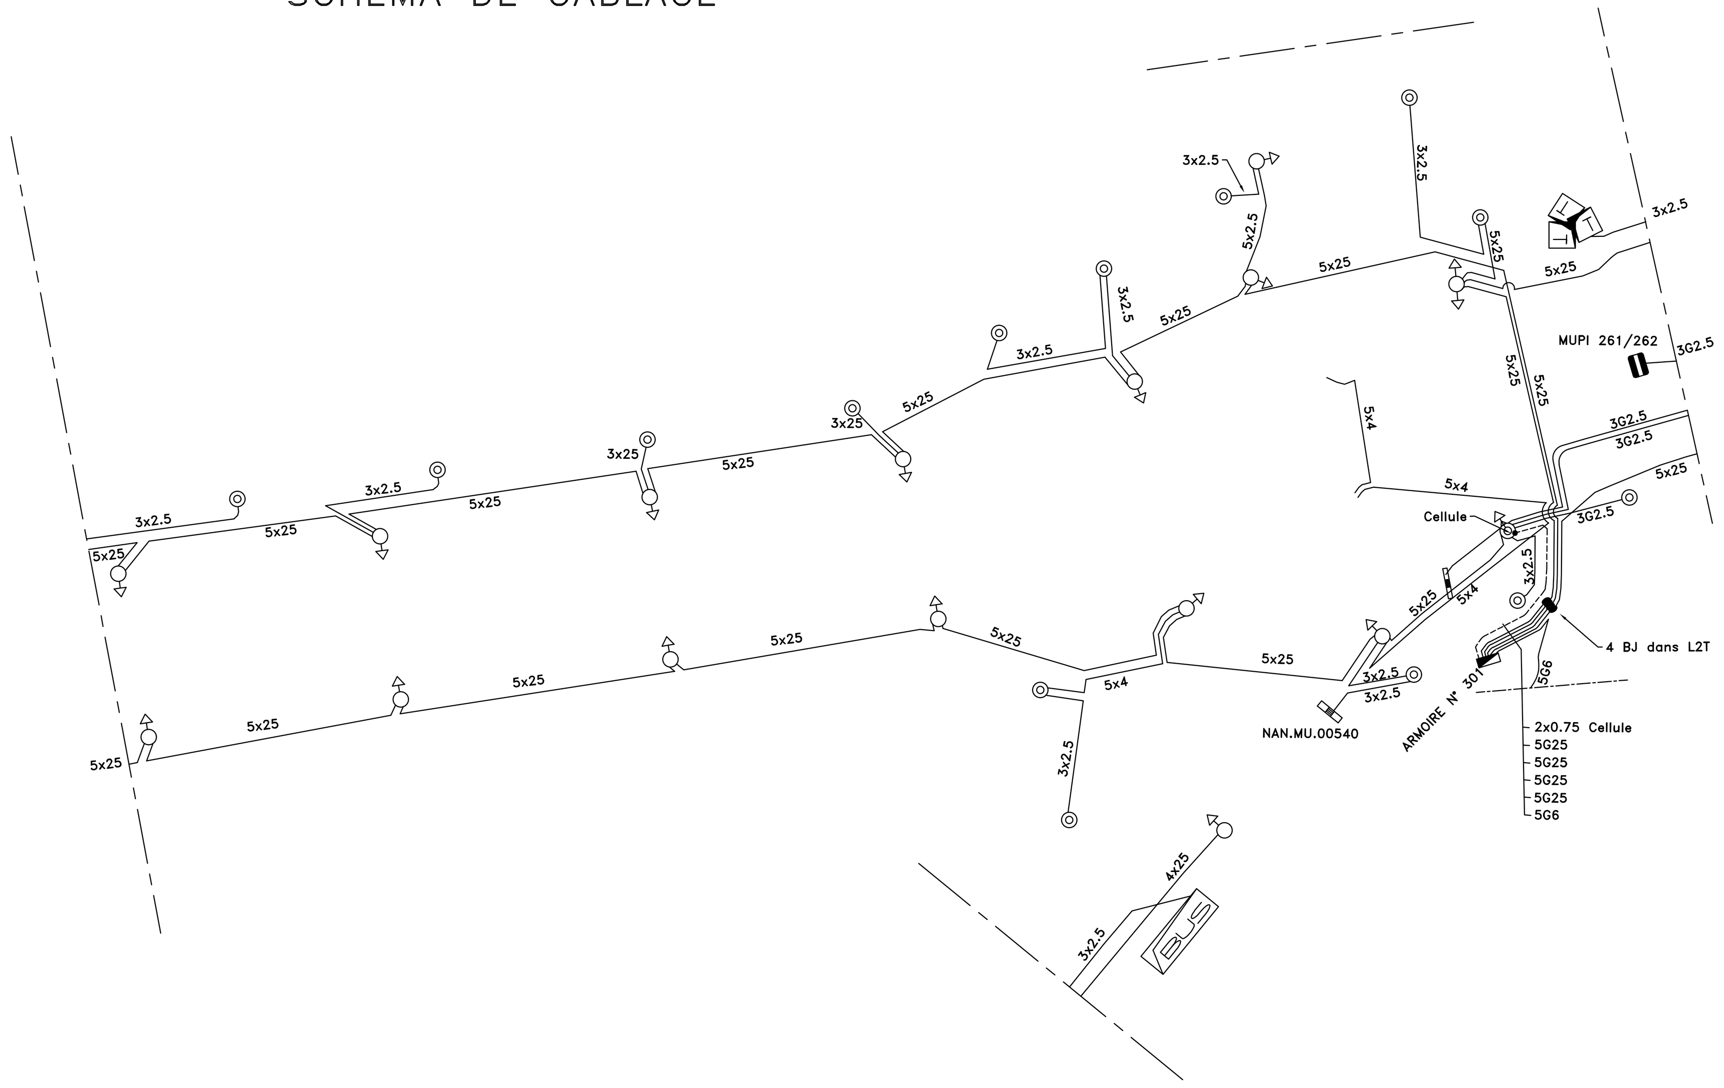

Légende réseau EP :

Classe A

Classe B
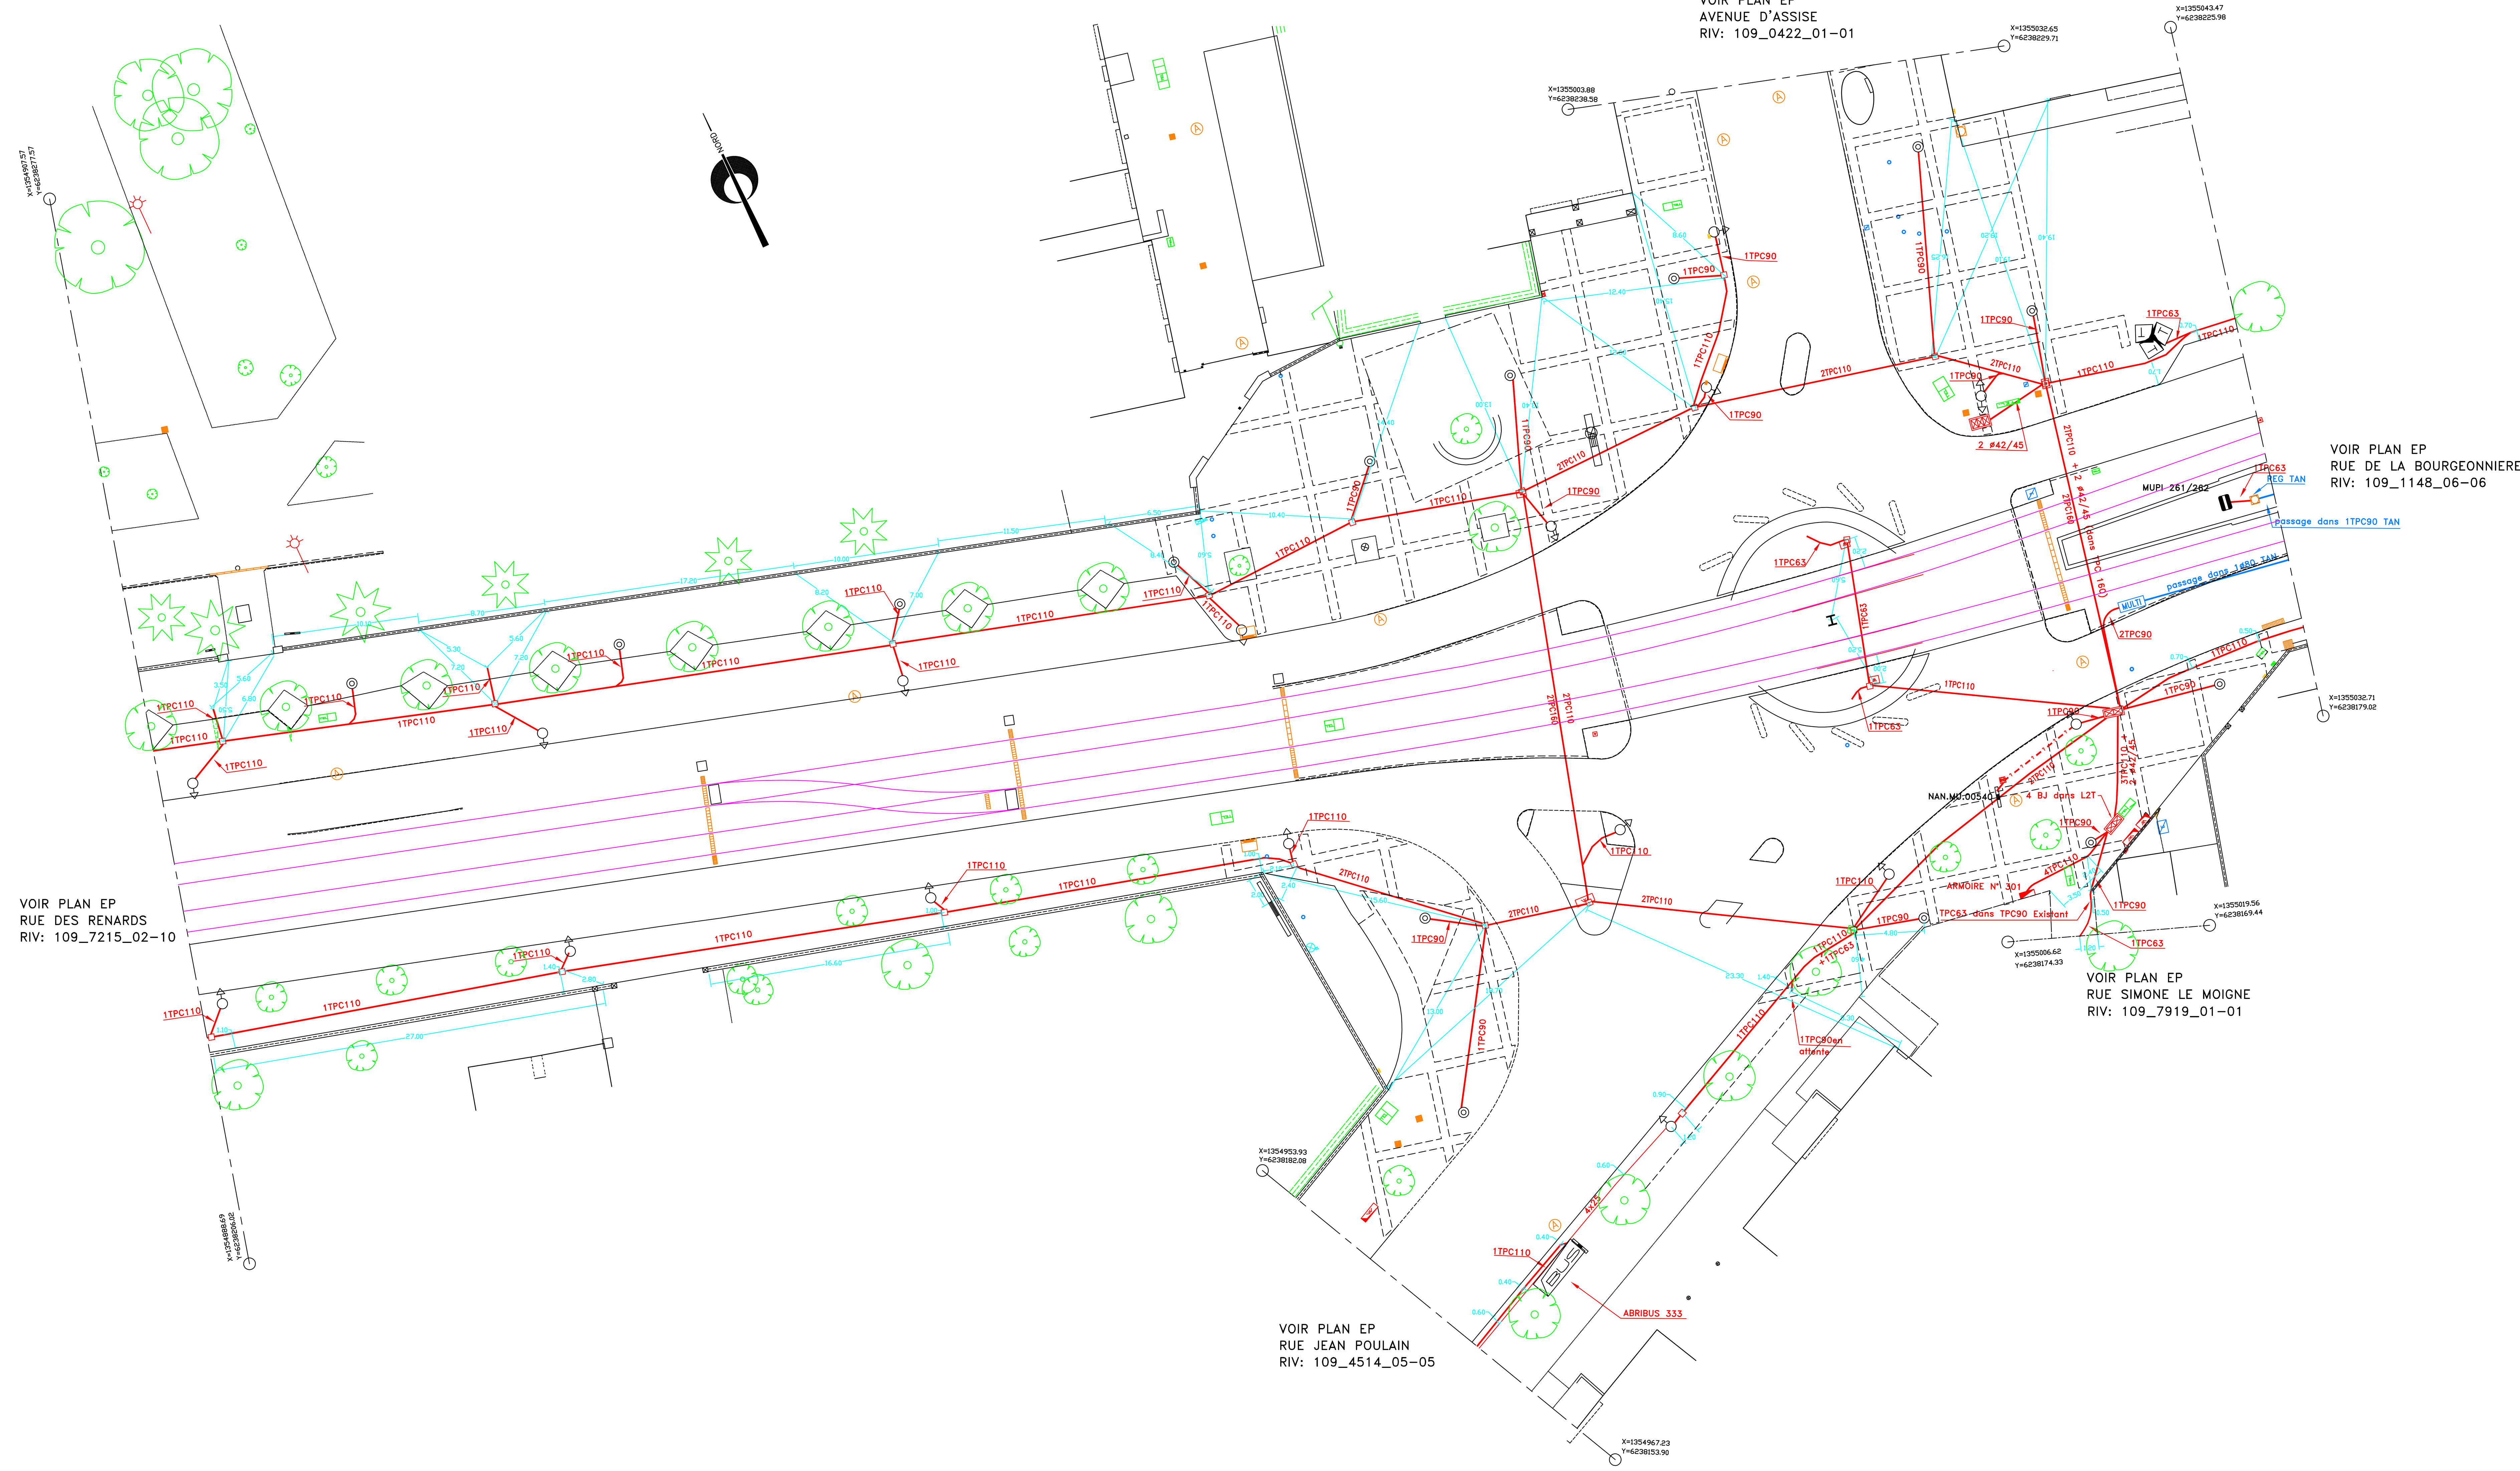
non repéré ou non repéré — Classe C