

Récépissé de DT Récépissé de DICT

Au titre du chapitre IV du titre V du livre V (partie réglementaire) du Code de l'environnement
et de la section 12 du chapitre IV du titre III du livre V de la 4^{ème} partie (partie réglementaire) du Code du travail

(Annexe 2 de l'arrêté du 15 février 2012 modifié - NOR : DEVP1116359A)

Destinataire

Récépissé de DT
Récépissé de DICT
Récépissé de DT/DICT
conjointe

Dénomination :

Complément / Service :

Numéro / Voie :

Lieu-dit / BP :

Code Postal / Commune :

Pays :

Coordonnées de l'exploitant

Raison sociale :

Personne à contacter :

Numéro / Voie :

Lieu-dit / BP :

Code Postal / Commune :

Tél. :

Fax :

N° consultation du téléservice :

Référence de l'exploitant :

N° d'affaire du déclarant :

Personne à contacter (déclarant) :

Date de réception de la déclaration :

Commune principale des travaux :

Adresse des travaux prévus :

Éléments généraux de réponse

Les renseignements que vous avez fournis ne nous permettent pas de vous répondre. La déclaration est à renouveler. Précisez notamment :

Les réseaux/ouvrages que nous exploitons ne sont pas concernés au regard des informations fournies. Distance > à : _____ m

Il y a au moins un réseau / ouvrage concerné de catégorie (voir liste des catégories au verso) : _____. Autres informations :

Modification ou extension de nos réseaux / ouvrages

Modification ou extension de réseau/ouvrage envisagée dans un délai inférieur à 3 mois :

Réalisation de modifications en cours sur notre réseau/ouvrage.

Veuillez contacter notre représentant :

Tél. :

NB : Si nous avons connaissance d'une modification du réseau/ouvrage dans le délai maximal de 3 mois à compter de la consultation du téléservice, nous vous en informons.

Emplacement de nos réseaux / ouvrages

Plans joints :	Références :	Echelle ⁽¹⁾ :	Date d'édition ⁽¹⁾ :	Sensible :	Prof. régl. mini ⁽¹⁾ :	Matériau réseau ⁽¹⁾ :
NB : La classe de précision A, B ou C figure dans les plans.			___ / ___ / ___		_____ cm	
			___ / ___ / ___		_____ cm	

Réunion sur chantier pour localisation du réseau/ouvrage : Date retenue d'un commun accord : ___ / ___ / ___ à ___ h ___

ou Prise de RDV à l'initiative du déclarant (date du dernier contact non conclusif : ___ / ___ / ___)

Votre projet doit tenir compte de la servitude protégeant notre ouvrage.

(cas d'un récépissé de DT) Vous devez prévoir des investigations complémentaires à notre charge (hors cas d'exemption prévus dans la réglementation) ⁽²⁾

Des branchements non cartographiés sont présents. Ils sont soit pourvus d'affleurants visibles et rattachés à un réseau principal souterrain identifié dans les plans joints, soit munis de dispositifs automatiques supprimant tout risque en cas d'endommagement ⁽²⁾

(1) : facultatif si l'information est fournie sur le plan joint (2) : pour les tronçons et branchements non cartographiés en classe A, prévoir des clauses techniques et financières particulières dans le marché

Recommandations de sécurité

Les recommandations techniques spécifiques suivantes sont à appliquer, en fonction des risques liés à l'utilisation des techniques de travaux employées :

Rubriques du guide technique relatives à des ouvrages ou travaux spécifiques :

Pour les exploitants de lignes électriques : si la distance d'approche a été précisée, la mise hors tension est : possible impossible

Mesures de sécurité à mettre en œuvre :

Dispositifs importants pour la sécurité :

Cas de dégradation d'un de nos ouvrages

En cas de dégradation d'un de nos ouvrages, contactez nos services au numéro de téléphone suivant : _____

Pour toute anomalie susceptible de mettre en cause la sécurité au cours du déroulement du chantier, prévenir le service départemental d'incendie et de secours (par défaut le 18 ou le 112) : _____

Responsable du dossier

Nom : _____

Désignation du service : _____

Tél. : _____

Signature de l'exploitant ou de son représentant

Nom du signataire : _____

Signature : _____

Date : ___ / ___ / ___ Nombre de pièces jointes, y compris les plans : _____

IL EST INDISPENSABLE DE PRENDRE TOUTES LES PRECAUTIONS POUR TOUT TRAVAUX A L'APPROCHE DE CE RESEAU

La tranchée a été réalisée avec une **profondeur pouvant varier de 35 à 80 cm**

Cette profondeur peut varier **ponctuellement** de 5 à 10 cm lors de passage d'obstacle

La coupe de tranchée est conforme à la permission de voirie attribuée par les concessionnaires de voirie pour la construction de ce réseau

REPERAGE

La documentation après travaux donne une précision sur les positions en x et y. **La profondeur peut varier ponctuellement.**

Un fil de détection de type Plynox peut être installé **mais n'est pas systématique**. Il est détectable par tous les systèmes haute fréquence type RADIODETECTION.

La recherche du fil par ce moyen donne une position fiable de celui-ci.

Pour tout repérage complémentaire prendre contact aux coordonnées ci-dessous (cette intervention peut être facturé)

PROCEDURE**CROISEMENT DU RESEAU**

A l'approche du réseau il faut stopper tout décaissement mécanique.

Dégager la poutre béton soigneusement si existante. Celle-ci peut tenir sur une largeur de tranchée
Sinon dégager les fourreaux en cassant la poutre béton manuellement.
Passer les nouveaux réseaux en sous œuvre.
Ne pas casser le câble de détection

TRAVAUX EN LONGITUDINAL

NE PAS DECAISSER A MOINS DE 15 CM AU DESSUS DE LA SAIGNEE

PASSER LE DETECTEUR SYSTEMATIQUEMENT POUR PREVOIR LES ENDROITS OU LA TRANCHEE A DU ETRE RELEVÉE PONCTUELLEMENT

SI POSSIBLE DECAISSER DE PART ET D'AUTRE DE LA TRANCHEE POUR DEGAGER LE RESEAU

DOCUMENTATION

Des plans géopositionnés sont disponibles sur simple demande.

Le réseau peut utiliser des réseaux Tiers (SFR, NUMERICABLE, VNF, ORANGE, COLLECTIVITES)

En conséquences, **Nantes Networks** ne peut pas s'engager sur la précision des plans qui lui ont été fournis par ce tiers

Dans ce cas, la position est donnée à titre indicatif. L'entreprise devra alors faire une DICT auprès du gestionnaire.

POUR TOUS BESOINS D'INFORMATIONS COMPLEMENTAIRES VEUILLEZ PRENDRE CONTACT AVEC LE SERVICE D'EXPLOITATION DU RESEAU

Responsable d'exploitation

Frederic Rousseau

06 15 89 28 26

frederic.rousseau@covage.com

02 51 89 62 23

En cas d'absence

Richard Rasolonjatovo

06 25 36 07 01

richard.rasolonjatovo@covage.com

05 49 55 87 83

Nous contacter seulement en cas de besoin afin que vos chantiers se passent sans encombre.

La coupure d'un réseau Télécom peut avoir de graves conséquences financières

Il est de la responsabilité de l'entreprise de prendre toutes les précautions à l'approche de ce réseau.

..\Xréfs\LOGOCUN.bmp

RESEAU DE TELECOMMUNICATIONS A HAUT DEBIT
POUR L'AGGLOMERATION NANTAISE

CREATION DES INFRASTRUCTURES DE TYPE 1
GENIE CIVIL

PLAN DE RECOLEMENT
NANTES : Rue des Renards - Rue Jean Poulain


DATES	IND.	MODIFICATIONS	ETABLI	VERIFIE	APPROUVE

..\Xréfs\NFEE.tif

Echelle	N° d'affaire		N° du plan	Date
1/200	Lot	Ouvrage	Dessin	Vérifié
REC				
Nom de fichier			N° de dossier	
Chemin des Renards.dwg			D2N 080	

LEGENDE

- Réseau HAUT DEBIT
- Réseau France Télécom
- Réseau GDF
- Réseau EDF
- Réseau unitaire (assainissement et pluvial)
- Réseau Eau Potable
- Réseau Eclairage Public
- Réseau Signalisation Lumineuse Tricolore

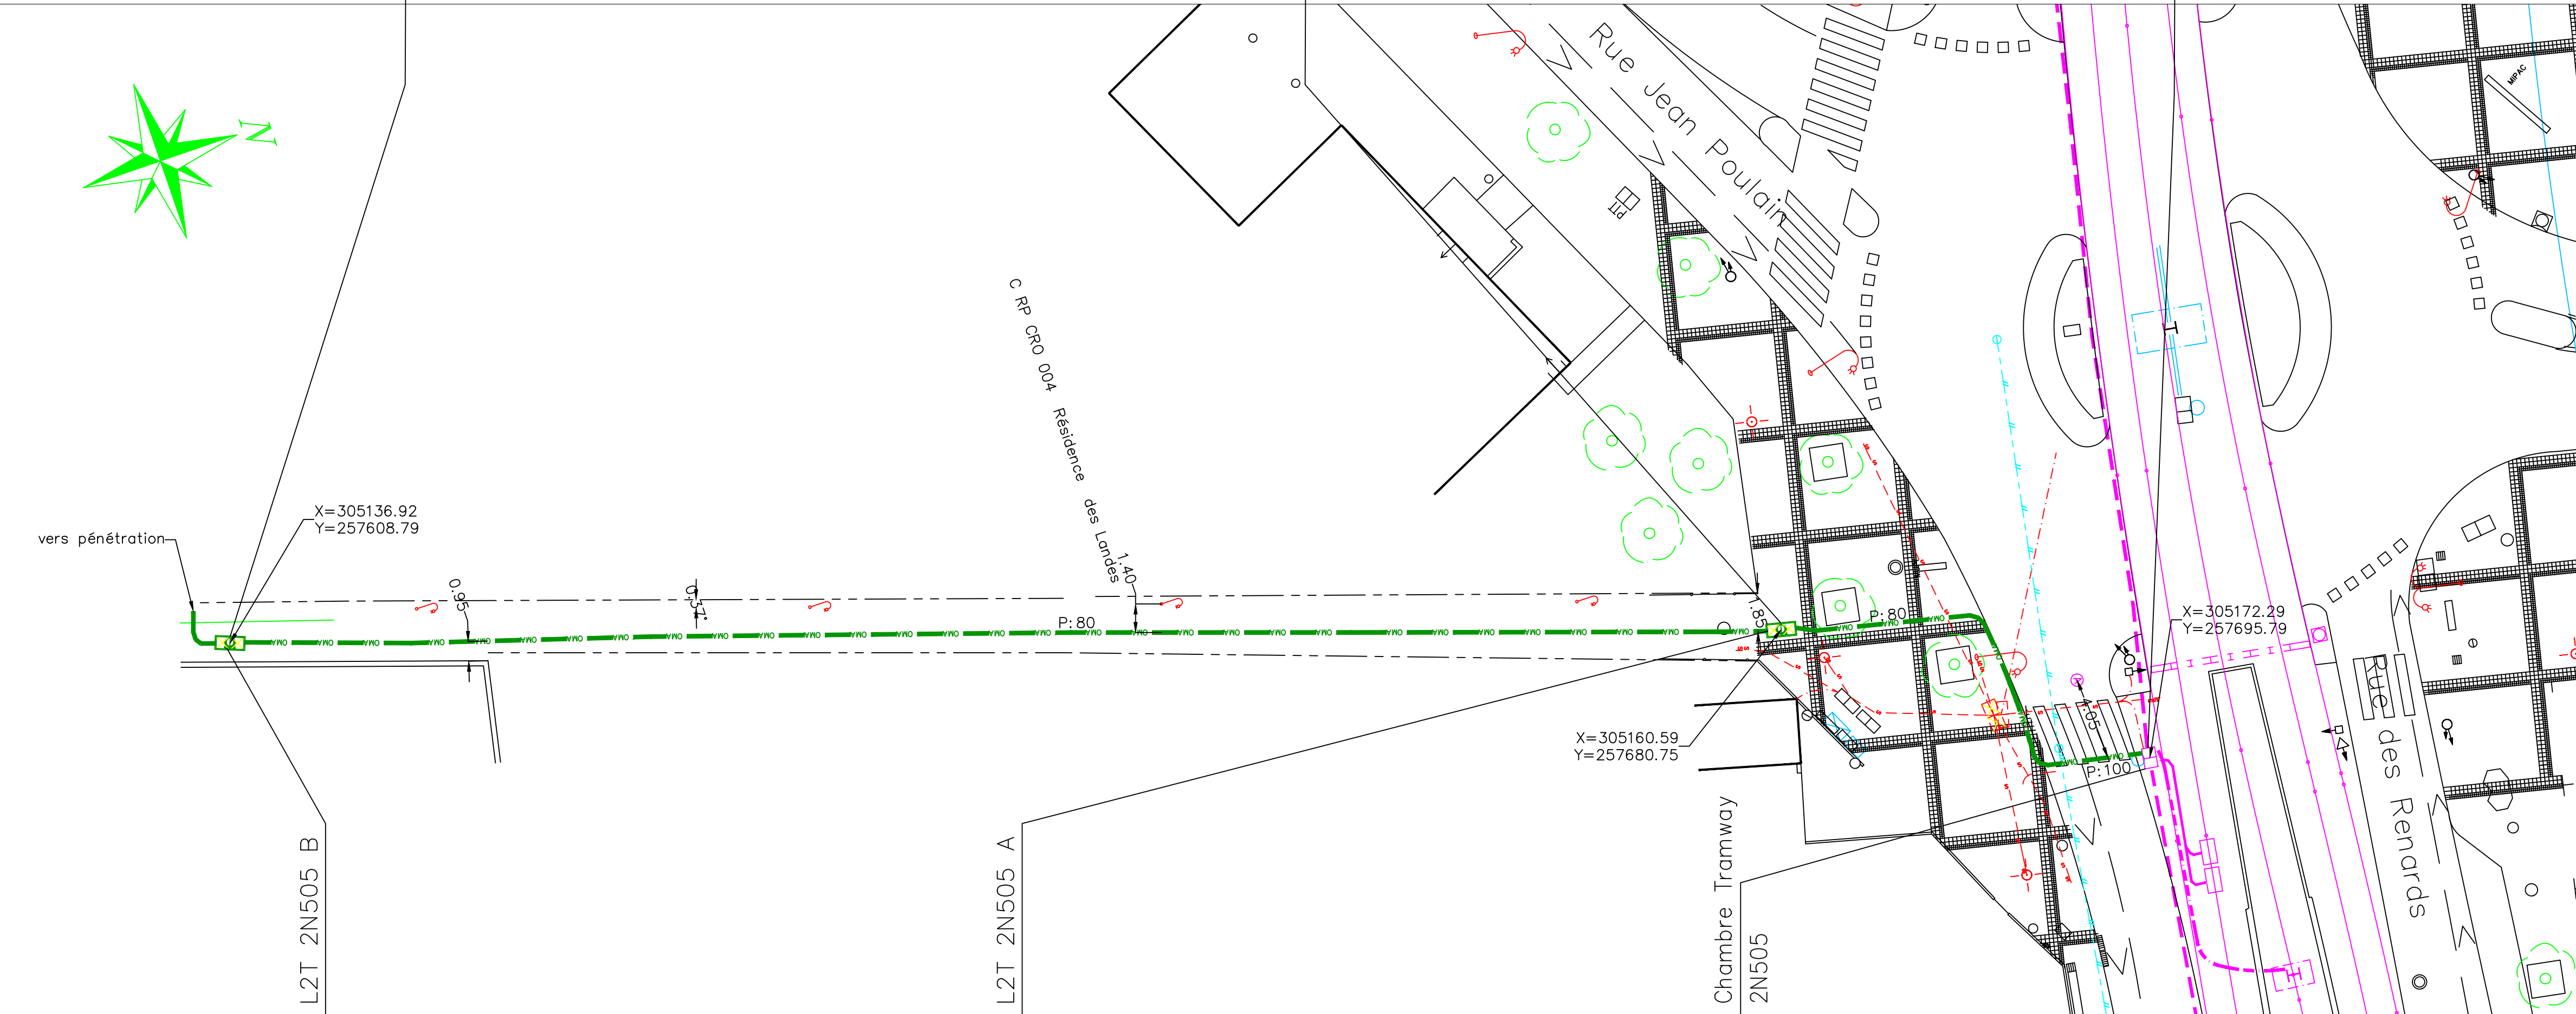

Nombre de fourreaux	3 Ø 33/40 sur 74m	5 Ø33/40 sous TPCØ110 sur 22m
Mode de pose	TRANCHEE	
Gestionnaire de voirie	Communauté Urbaine de Nantes	

© IGN - 2026 - Copie et reproduction interdite



— : Réseau Fibre optique

Échelle : 1:1000 --- Plan généré le : 25/02/2026 - 11:22:18

Numéro de consultation : 2026022500568TGL

Adresse : 36 Rue des Landes, 44000 Nantes

Plan d'ensemble - Format d'impression : A4 Paysage

Classe de précision : C


Catégorie réseau : TL

Carroyage : WGS 84/Pseudo-Mercator - EPSG:3857

0 5 10 15 20 25m



© Omniscap 2026 (https://maps.omniscap.com) - Map data: OpenStreetMap (License ODbL)

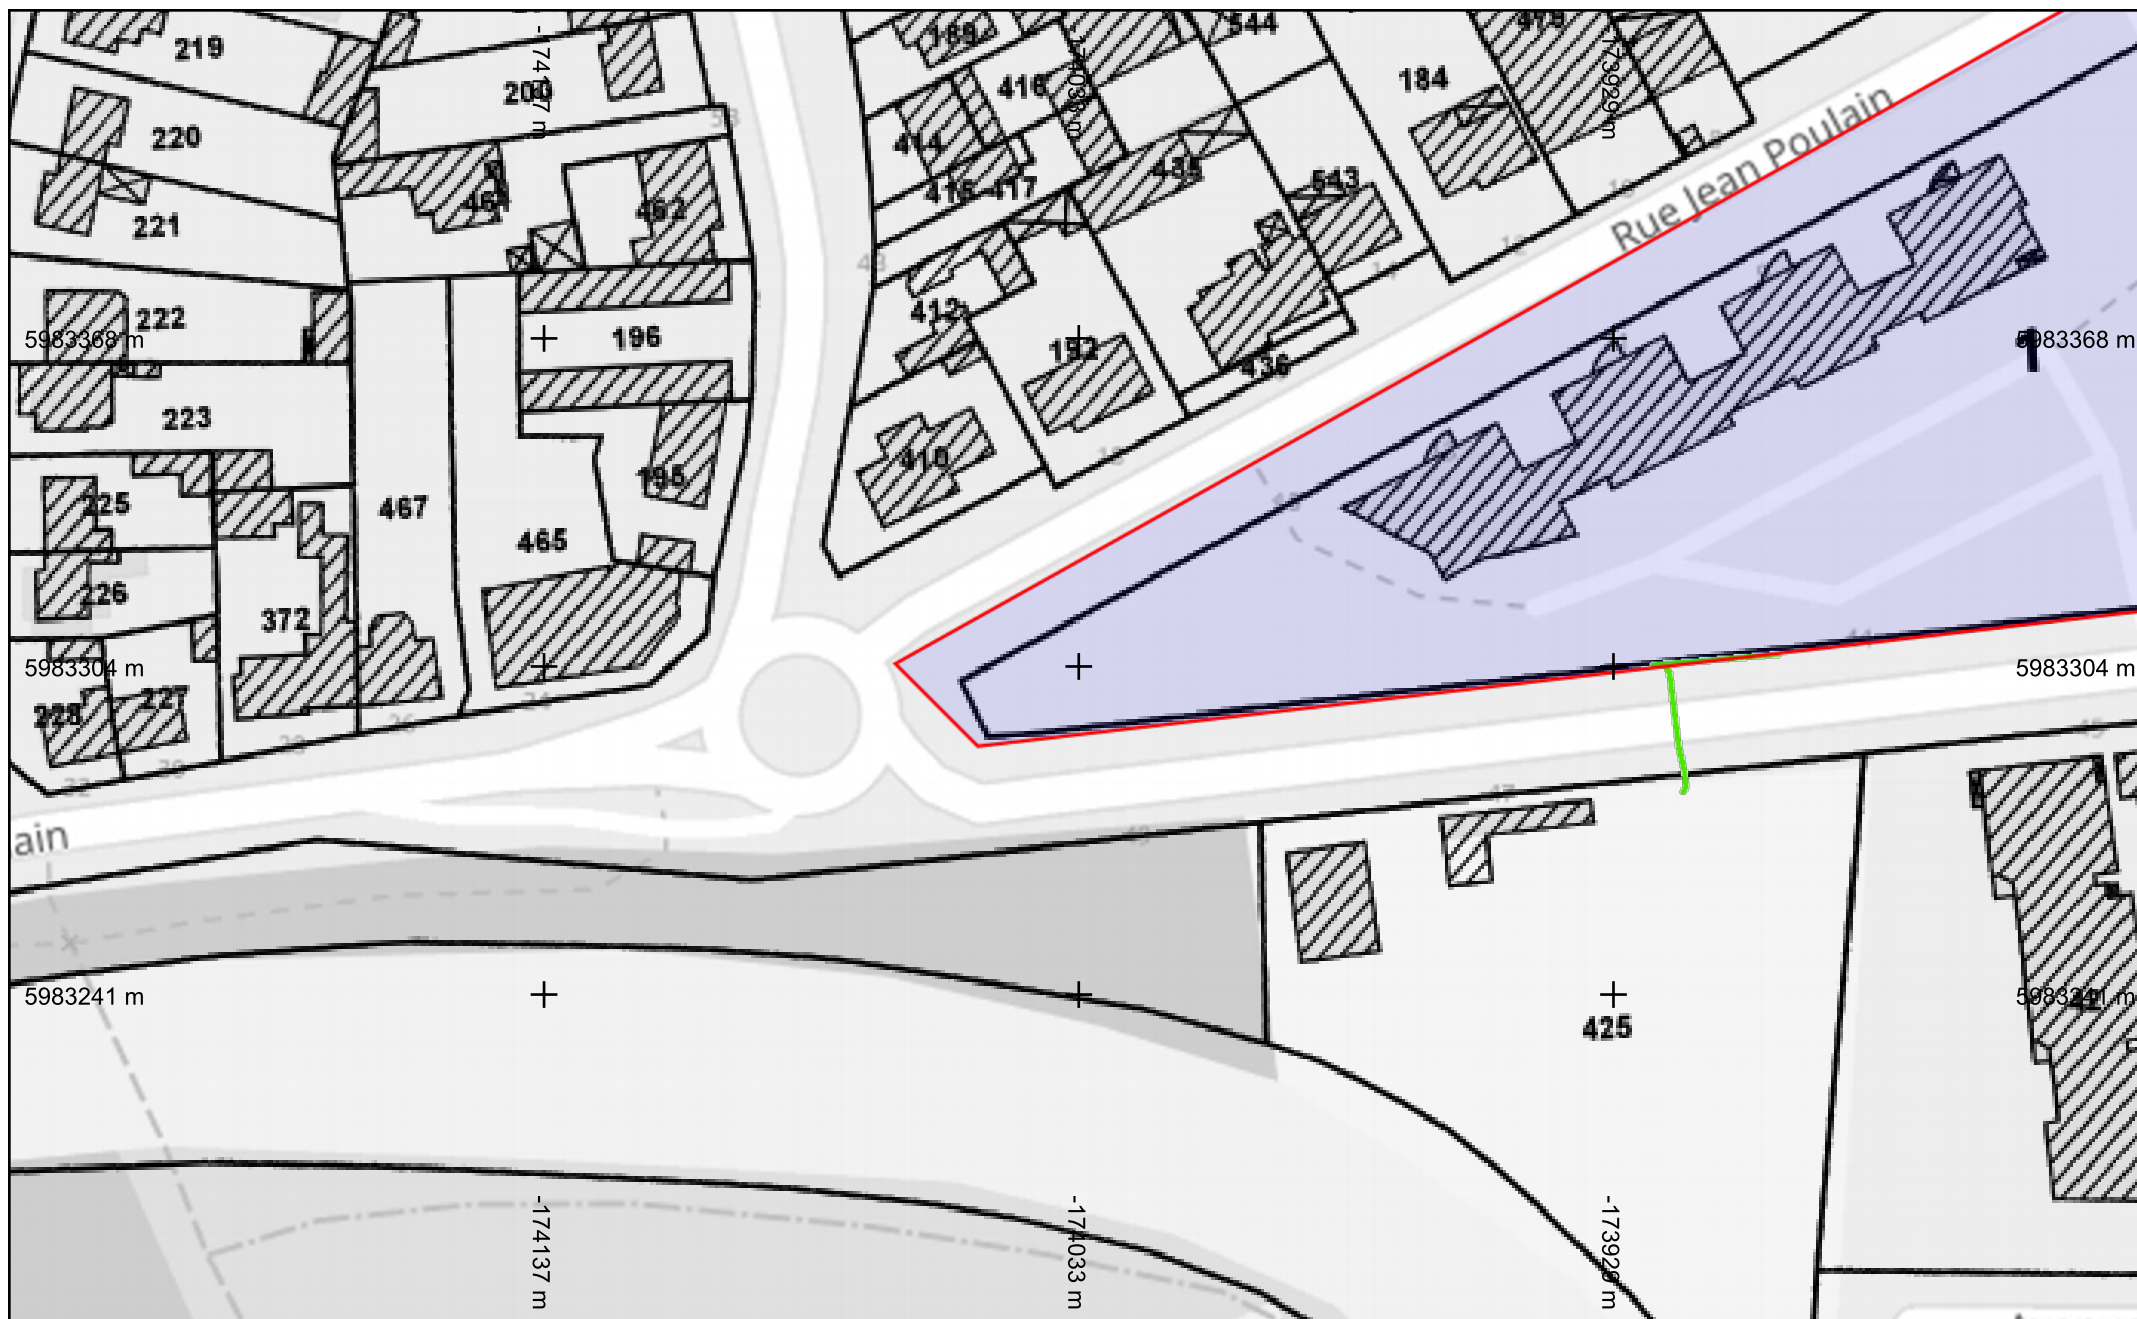


— : Réseau Fibre optique

Échelle : 1:1000 --- Plan généré le : 25/02/2026 - 11:22:18

Numéro de consultation : 2026022500568TGL

Adresse : 36 Rue des Landes, 44000 Nantes

Format d'impression : A4 Paysage

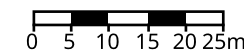

Classe de précision : C

Catégorie réseau : TL

Carroyage : WGS 84/Pseudo-Mercator - EPSG:3857




— : Réseau Fibre optique

Échelle : 1:1000 --- Plan généré le : 25/02/2026 - 11:22:18

Numéro de consultation : 2026022500568TGL

Adresse : 36 Rue des Landes, 44000 Nantes

Format d'impression : A4 Paysage

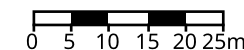

Classe de précision : C

Catégorie réseau : TL

Carroyage : WGS 84/Pseudo-Mercator - EPSG:3857



Classe de précision : C	Catégorie réseau : TL	Carroyage : WGS 84/Pseudo-Mercator - EPSG:3857
-------------------------	-----------------------	--



— : Réseau Fibre optique

Échelle : 1:1000 --- Plan généré le : 25/02/2026 - 11:22:18

Numéro de consultation : 2026022500568TGL

Adresse : 36 Rue des Landes, 44000 Nantes

Format d'impression : A4 Paysage

0 5 10 15 20 25m



Classe de précision : C

Catégorie réseau : TL

Carroyage : WGS 84/Pseudo-Mercator - EPSG:3857