


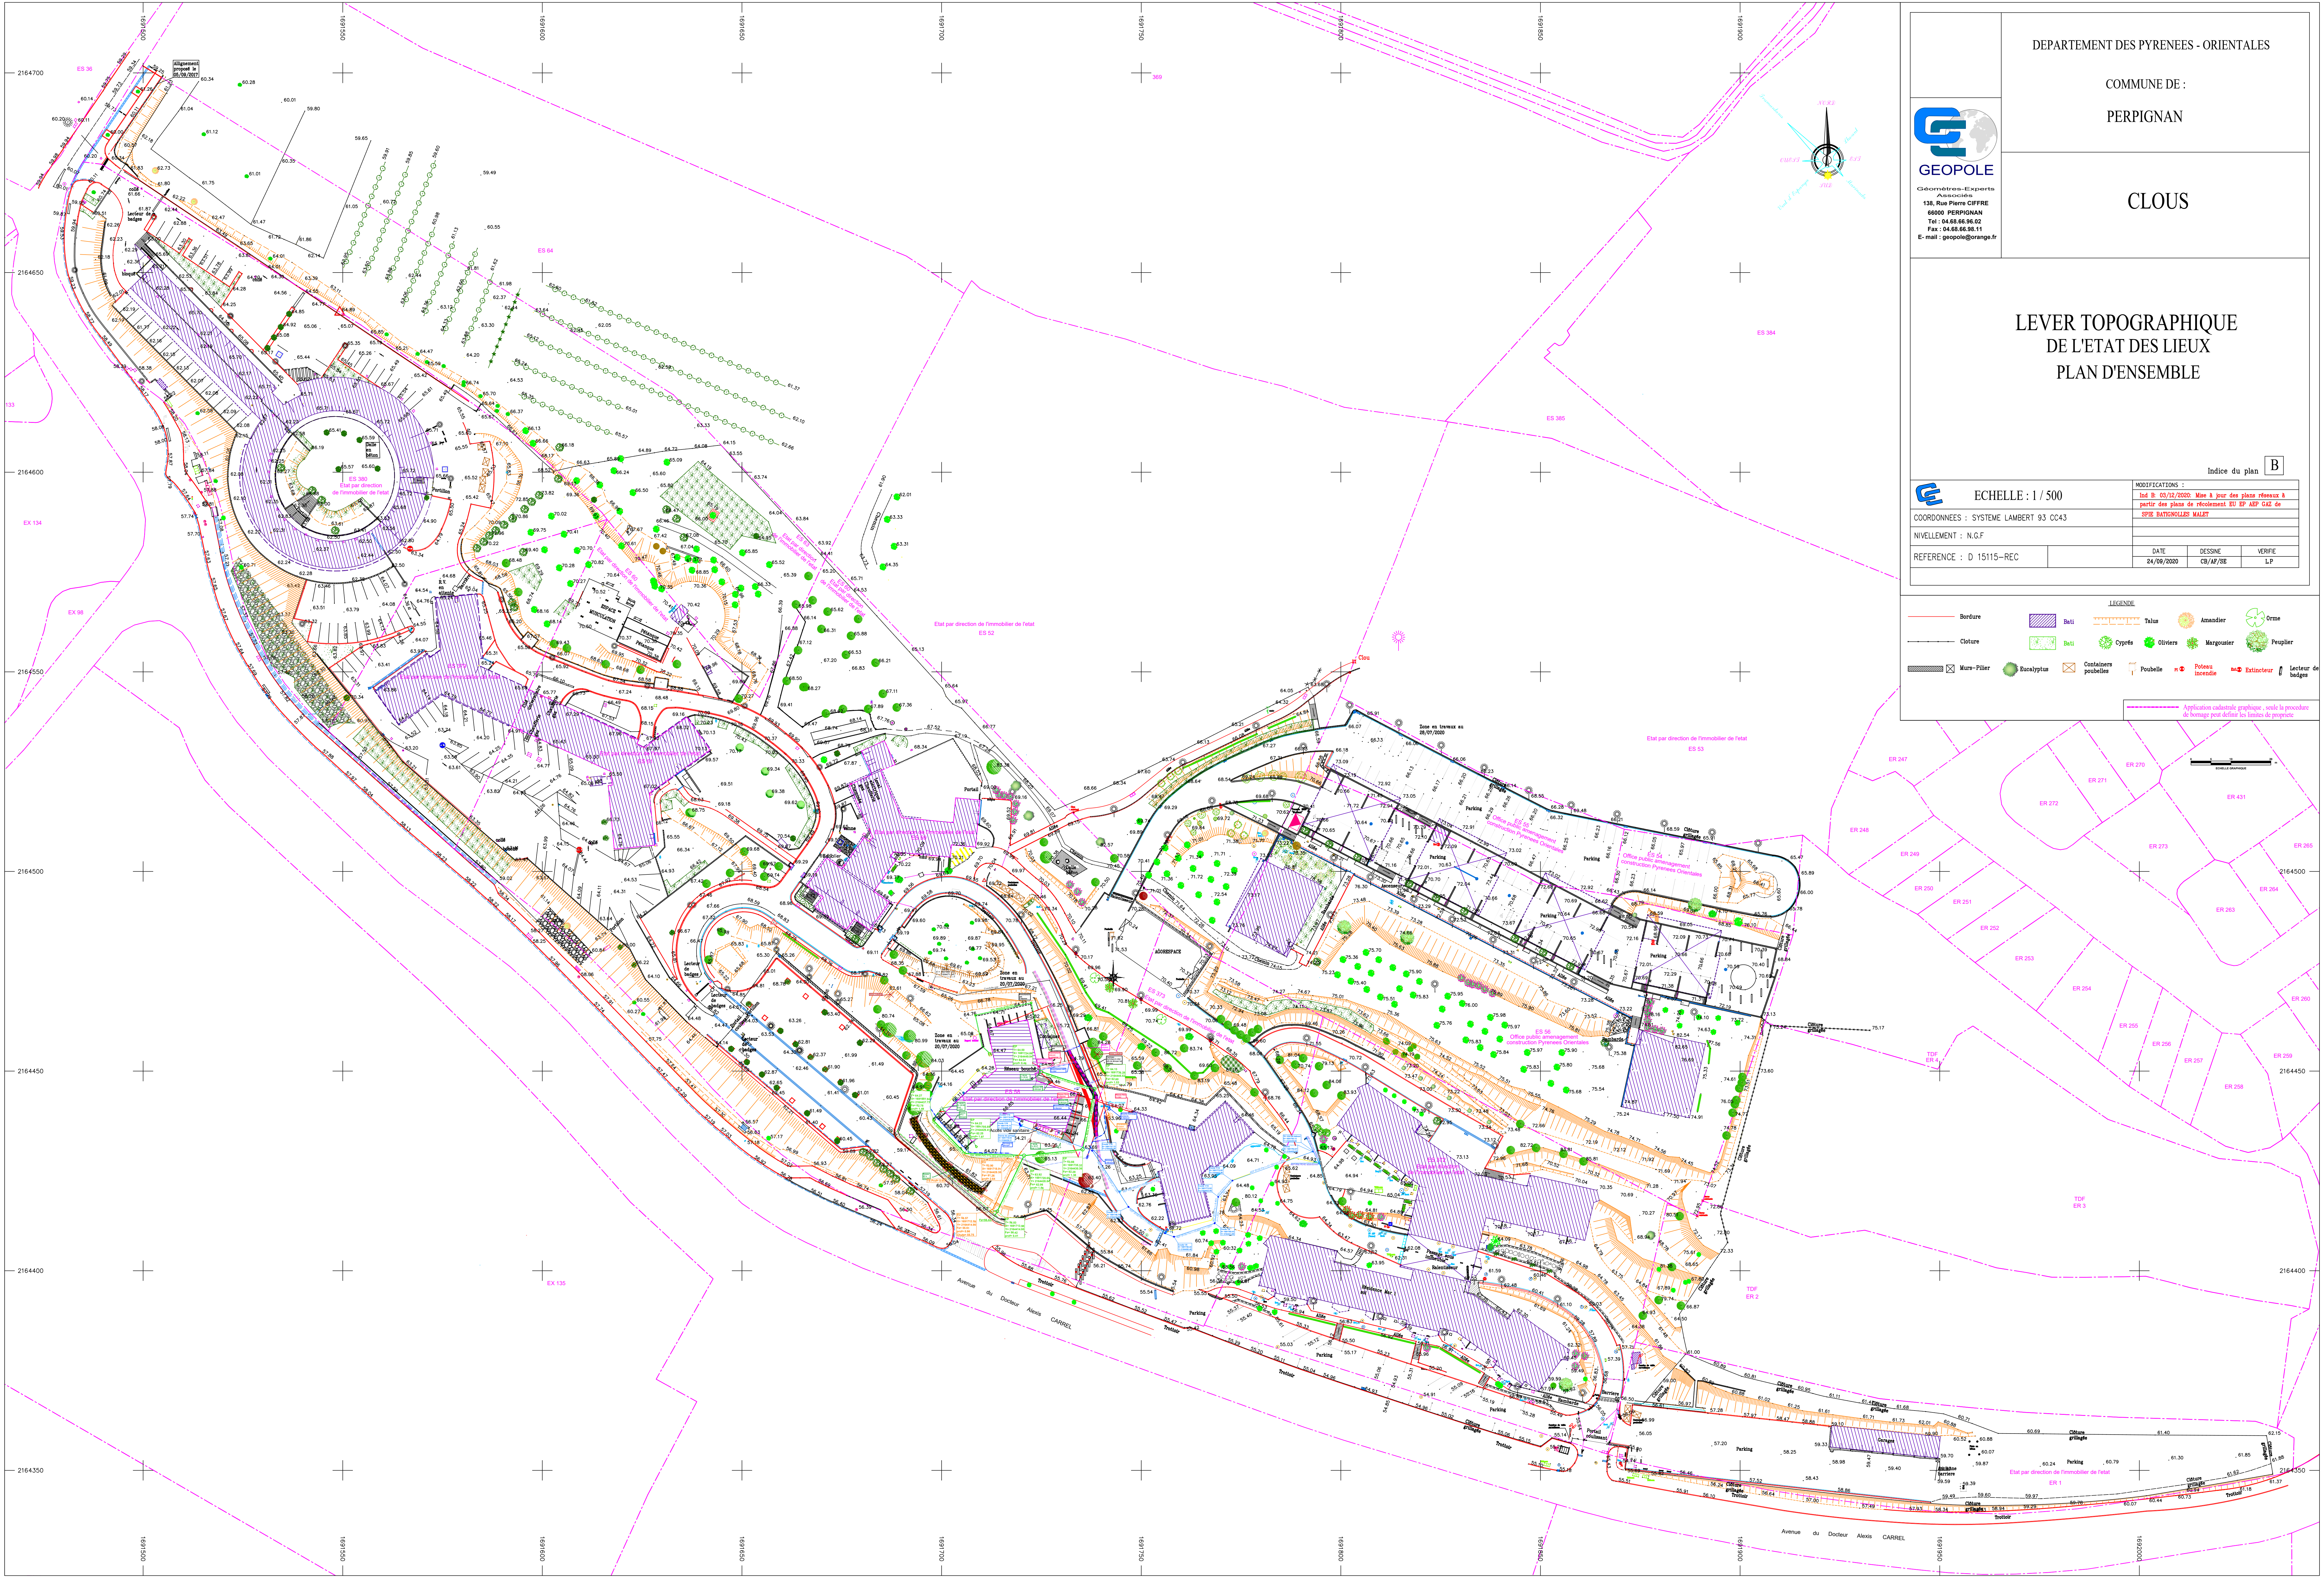



GEOPOLÉ
Géomètres-Experts
Associés
138, Rue Pierre CIFFRE
66000 PERPIGNAN
Tel : 04.68.66.96.02
Fax : 04.68.66.98.11
E-mail : geopole@orange.fr

DEPARTEMENT DES PYRENEES - ORIENTALES

COMMUNE DE :
PERPIGNAN

CLOUS

LEVER TOPOGRAPHIQUE
DE L'ETAT DES LIEUX
PLAN D'ENSEMBLE

Indice du plan **B**

	ECHELLE : 1 / 500	MODIFICATIONS : Ind B 03/12/2020: Mise à jour des plans réseaux à partir des plans de récolement ED SP AEP GAZ de SPRÉ BAYONOLLES MALET
COORDONNÉES : SYSTEME LAMBERT 93 CC43		
NIVELLEMENT : N.G.F		
REFERENCE : D 15115-REC		DATE : 24/09/2020
		DESSIN : CB/AD/SE
		VERIFIE : L.P

LEGENDA

- Bordure
- Closure
- Murs-Piliers
- Beli
- Beli
- Ducalypson
- Conteneurs poubelles
- Thau
- Cypres
- Oliviers
- Poubelle
- Poteau
- Extincteur
- Orme
- Margouier
- Pesquier
- Lecteur de badges

Application cadastre graphique : seule la procédure de bornage peut définir les limites de propriété