Liberté • Égalité • Fraternité
RÉPUBLIQUE FRANÇAISE
Ministère chargé de l'écologie

Récépissé de DT
Récépissé de DICT

cerfa N°14435*04

Au titre du chapitre IV du titre V du livre V (partie réglementaire) du Code de l'environnement et de la section 12 du chapitre IV du titre III du livre V de la 4ème partie (partie réglementaire) du Code du travail

(Annexe 2 de l'arrêté du 15 février 2012 modifié - NOR : DEVP1116359A)

Destinataire

- ☐ Récépissé de DT
- ☑ Récépissé de DICT
- ☐ Récépissé de DT/DICT conjointe

Dénomination : INFRA VRD INFRA VRD
Complément / Service :
Numéro / Voie : 10 rue Ambroise Paré
Lieu-dit / BP :
Code Postal / Commune : 50200 COUTANCES
Pays : France

N° consultation du téléservice : 20251024008250
Référence de l'exploitant :
N° d'affaire du déclarant : 314543656
Personne à contacter (déclarant) : HAMEL Julien
Date de réception de la déclaration : 24 / 10 / 2025
Commune principale des travaux : COUTANCES
Adresse des travaux prévus :

Coordonnées de l'exploitant

Raison sociale : SAUR NIDFN NO Normandie
Personne à contacter :
Numéro / Voie : TSA 70011
Lieu-dit / BP :
Code Postal / Commune : 69134 DARDILLY CEDEX
Tél. : 0662603098 Fax :

Éléments généraux de réponse

☐ Les renseignements que vous avez fournis ne nous permettent pas de vous répondre. La déclaration est à renouveler. Précisez notamment :

☐ Les réseaux/ouvrages que nous exploitons ne sont pas concernés au regard des informations fournies. Distance > à : _____ m
☑ Il y a au moins un réseau / ouvrage concerné de catégorie *(voir liste des catégories au verso)* : EA ____ ____ . Autres informations :

Modification ou extension de nos réseaux / ouvrages

Modification ou extension de réseau/ouvrage envisagée dans un délai inférieur à 3 mois :

☐ Réalisation de modifications en cours sur notre réseau/ouvrage.

Veuillez contacter notre représentant : Tél. :

NB : Si nous avons connaissance d'une modification du réseau/ouvrage dans le délai maximal de 3 mois à compter de la consultation du téléservice, nous vous en informerons.

Emplacement de nos réseaux / ouvrages

☑ Plans joints :	Références :	Echelle(1) :	Date d'édition(1) :	Sensible :	Prof. règl. mini(1) :	Matériau réseau(1) :
NB : La classe de précision A, B ou C figure dans les plans.			___ / ___ / _____	☐	_____ cm	
			___ / ___ / _____	☐	_____ cm	

☐ Réunion sur chantier pour localisation du réseau/ouvrage : ☐ Date retenue d'un commun accord : ___ / ___ / _____ à ___ h ___
ou ☐ Prise de RDV à l'initiative du déclarant (date du dernier contact non conclusif : ___ / ___ / _____)

☐ Votre projet doit tenir compte de la servitude protégeant notre ouvrage.

☐ (cas d'un récépissé de DT) Vous devez prévoir des investigations complémentaires à notre charge (hors cas d'exemption prévus dans la réglementation) (2)

☐ Des branchements non cartographiés sont présents. Ils sont soit pourvus d'affleurants visibles et rattachés à un réseau principal souterrain identifié dans les plans joints, soit munis de dispositifs automatiques supprimant tout risque en cas d'endommagement (2)

(1) : facultatif si l'information est fournie sur le plan joint (2) : pour les tronçons et branchements non cartographiés en classe A, prévoir des clauses techniques et financières particulières dans le marché

Recommandations de sécurité

Les recommandations techniques spécifiques suivantes sont à appliquer, en fonction des risques liés à l'utilisation des techniques de travaux employées :
Des branchements non cartographiés et/ou sans affleurants sont susceptibles d'être dans l'emprise.

Rubriques du guide technique relatives à des ouvrages ou travaux spécifiques :

Pour les exploitants de lignes électriques : si la distance d'approche a été précisée, la mise hors tension est : ○ possible ○ impossible

Mesures de sécurité à mettre en œuvre : POUR UN RDV SUR LE SITE, ADRESSER UN MAIL
A : reperage.csp@saur.com 10 jours de préavis

Dispositifs importants pour la sécurité :

Cas de dégradation d'un de nos ouvrages

En cas de dégradation d'un de nos ouvrages, contactez nos services au numéro de téléphone suivant : 0214374009

Pour toute anomalie susceptible de mettre en cause la sécurité au cours du déroulement du chantier, prévenir le service départemental d'incendie et de secours (par défaut le 18 ou le 112) :

Responsable du dossier

Nom :
Désignation du service :
Tél. : 0662603098

Signature de l'exploitant ou de son représentant

Nom du signataire : BERNAL AGRAY, Lina Maria
Signature : Signature certifiée Sogelink
Date : 24 / 10 / 2025 Nombre de pièces jointes, y compris les plans : 3

La loi n° 78-17 du 6 janvier 1978 modifiée relative à l'informatique, aux fichiers et aux libertés, garantit un droit d'accès et de rectification des données auprès des organismes destinataires du formulaire.

Recommandations techniques et consignes de sécurité

Travaux à proximité d'ouvrages d'assainissement et de distribution d'eau

Tous travaux commencés avant d'avoir reçu une réponse à votre DICT engage votre responsabilité exclusive. Les plans mis à votre disposition en réponse à votre DICT font apparaitre des ouvrages (ci-après : « les ouvrages ») dans la zone d'influence de vos travaux. Il vous revient de prendre toutes initiatives pour garantir leur préservation, ainsi que la sécurité des personnes et la protection de l'environnement compte tenu des dangers présentés par un endommagement des ouvrages (pression interne pouvant dépasser 7 bars dans les canalisations d'eau potable, effluents nocifs dans les ouvrages
D'assainissement…).

En votre qualité d'entreprise spécialisée en charge de la réalisation de travaux de terrassement ou de forage il vous appartient de prendre les dispositions commandées par les règles de l'art.

Repérage préalable des ouvrages

Tous les renseignements qui vous sont fournis, et en particulier ceux portés sur les plans, ne le sont qu'à titre indicatif, des modifications de la voirie (assiette, profil, repère) ayant pu intervenir postérieurement à l'établissement des plans de récolement des canalisations et ouvrages. En outre, les branchements n'apparaissent la plupart du temps pas sur ces plans. Sauf autre indication apportée sur le plan joint pour chaque canalisation, la classe de précision est la classe C (incertitude maximale de localisation du réseau >1,5m).

Les accessoires de surface (regards, bouches à clef, tampons, plaques…) donnent des indications sur la localisation des ouvrages enterrés. Il vous appartient de les prendre en compte. Toutefois ces accessoires peuvent avoir été déplacés ou dissimulés sans que l'information ait été portée à la connaissance du gestionnaire du réseau.

La position, la profondeur, la géométrie, et la nature des ouvrages doivent être confirmées sous votre responsabilité exclusive par des sondages manuels suffisamment rapprochés et appropriés à la nature et la profondeur des travaux projetés.

Certains ne nos anciens ouvrages ne sont pas protégés par un grillage avertisseur, qui ne saurait constituer à lui seul un facteur d'alerte de proximité. Si cette signalisation existe, elle sera soigneusement remise en place.

Afin de faciliter la localisation des réseaux indiqués sur le présent plan, et sur demande écrite à : reperage.csp@saur.com, (en précisant en objet du mail le N° du département – commune RDV et N° de consultation de téléservice de la DICT ; Exemple : 19 – BRIVE-LA-GAILLARDE – RDV 2020280501191T)
Pour assurer toutes les garanties de sécurité, vous devez procéder à un marquage ou piquetage au sol permettant, pendant toute la durée du chantier, de signaler le tracé de l'ouvrage, et le cas échéant la localisation des points singuliers (affleurants, changements de direction, ...).

Précaution pendant les travaux

Pendant toute la durée des travaux, l'accès à nos canalisations et aux accessoires de surface doit être maintenu libre de jour comme de nuit.

Dans l'hypothèse où des accessoires de surface devraient être déplacés, vous devez en informer le gestionnaire qui vous informera des précautions à prendre. Leur repositionnement convenable et leur mise à la cote sera réalisé à vos frais.

Les travaux devront être réalisés dans les règles de l'art sans entrainer de contraintes excessives sur les ouvrages ni générer d'interactions susceptibles de nuire à leur bonne conservation.

Attitude en cas de sinistre

En cas de dégradation des ouvrages, imputable à vos travaux, il vous appartient d'avertir le gestionnaire dans les meilleurs délais et de favoriser la réalisation des opérations de réparations qui s'imposent. Le gestionnaire est le seul habilité à intervenir sur ses propres ouvrages. Une facturation sera établie, comprenant la prise en charge de l'intervention liée au sinistre, la main d'œuvre et la fourniture.

Le non-respect de ces consignes engage totalement votre responsabilité en cas de sinistre. Nous vous rappelons en outre qu'aux termes de m'article L1324-4 du Code de la santé publique :

*« Le fait de dégrader des ouvrages publics destinés à recevoir ou à conduire des eaux d'alimentation ou de laisser introduire des matières susceptibles de nuire à la salubrité, dans l'eau […] servant à l'alimentation publique, est puni de **trois ans d'emprisonnement et 45000 euros d'amende** ».*

LEGENDE

EA

- Tronçons classe C
- Tronçons classe B
- Tronçons classe A
- Accélérateur
- Anode protect.cathodique
- Auto-contrôle
- Barrage
- Boite à boues
- Borne fontaine
- Bouche d'incendie
- Bouche de lavage
- Brise charge
- Canal de mesure
- Captage
- Chasse automatique
- Cheminée d'équilibre
- Clapet
- Compteur production/secto.
- Compteur export/import
- Ddass
- Débitmètre
- Dégrilleur
- Dessableur
- Disconnecteur
- Forage
- Isolation électrique
- Micro ventouse
- Piézomètre
- Plaque d'extrémité
- Poste de soutirage
- Poteau d'incendie
- Potelet protect.cathodique
- Prise d'eau
- Prise de potentiel
- Production avec traitement
- Puisard
- Puits
- Purge
- Réducteur de pression
- Réduction
- Regard
- Régulateur de débit
- Régulateur de pression
- Réserve incendie
- Réservoir au sol/Bâche
- Réservoir de chasse
- Réservoir (semi)enterré
- Réservoir sur tour
- Shunt
- Siphon
- Soupape anti-bélier
- Stabilisateur d'écoulement
- Station de pompage
- Station de surpression
- Traitement sur réseau
- Vanne asservie
- Vanne
- Vanne de survitesse
- Vanne en attente
- Vanne fermée
- Vanne réglée
- Ventouse
- Vidange
- 1 2 4 Borne 1/2/4 prises

EA Hors service

- Tronçons classe C
- Tronçons classe B
- Tronçons classe A

EU

- Tronçons classe C
- Tronçons classe B
- Tronçons classe A
- Avaloir
- Avaloir à grille
- Bassin de rétention
- Batardeau
- Brise charge
- Canal de mesure
- Carré borgne
- Carré visitable
- Carré visitable à grille
- Chambre de détente
- Chasse
- Clapet
- Débitmètre
- Dégrilleur
- Dessableur
- Déversoir d'orage
- Exutoire
- Lagune
- Plaque pleine
- Poste de relevage
- Puisard
- Rond borgne
- Rond visitable
- Rond visitable à grille
- Station d'épuration
- Tampon/avaloir
- Té de curage
- Traitement sur réseau
- Vacuomètre
- Vanne
- Vanne à guillotine
- Vanne à manchon
- Vanne murale
- Ventouse
- Vidange

Eu Hors service

- Tronçons classe C
- Tronçons classe B
- Tronçons classe A


EP

- Tronçons classe C
- Tronçons classe B
- Tronçons classe A

EP Hors service

- Tronçons classe C
- Tronçons classe B
- Tronçons classe A

Plan général - **Eau potable (EA), Assainissement (EU)**

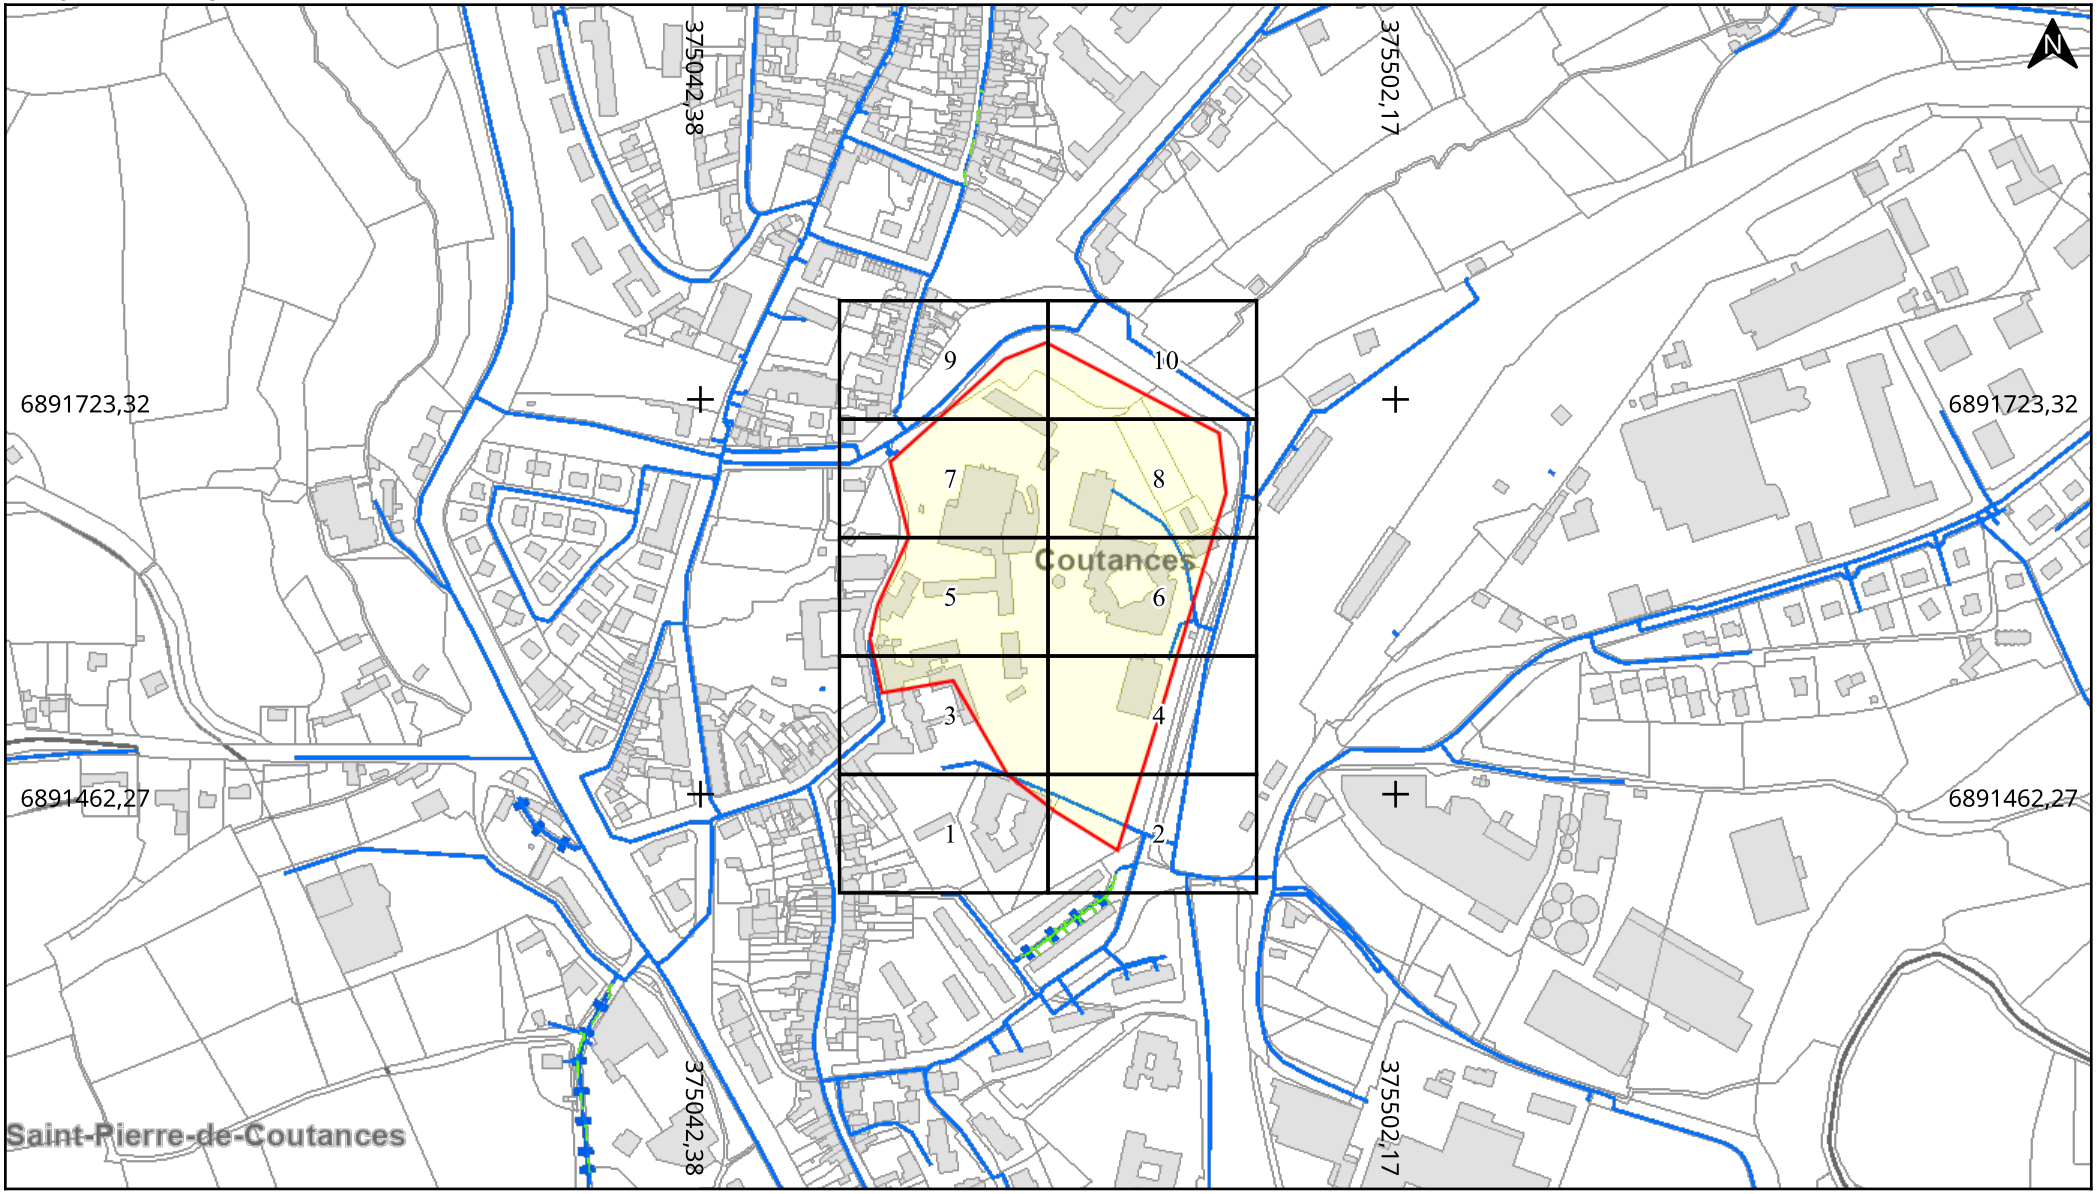

Adresse :

50200 COUTANCES

Date d'édition : 24/10/2025 09:07

N° Consultation : 2025102400825D

Classe de précision: C (si non renseigné sur le réseau)

saur France

Légende :


Voir page annexe

Echelle : 1:5000

0 50 100m

Format d'impression: A4 Paysage

Carroyage: RGF93 / Lambert 93 (EPSG:2154)

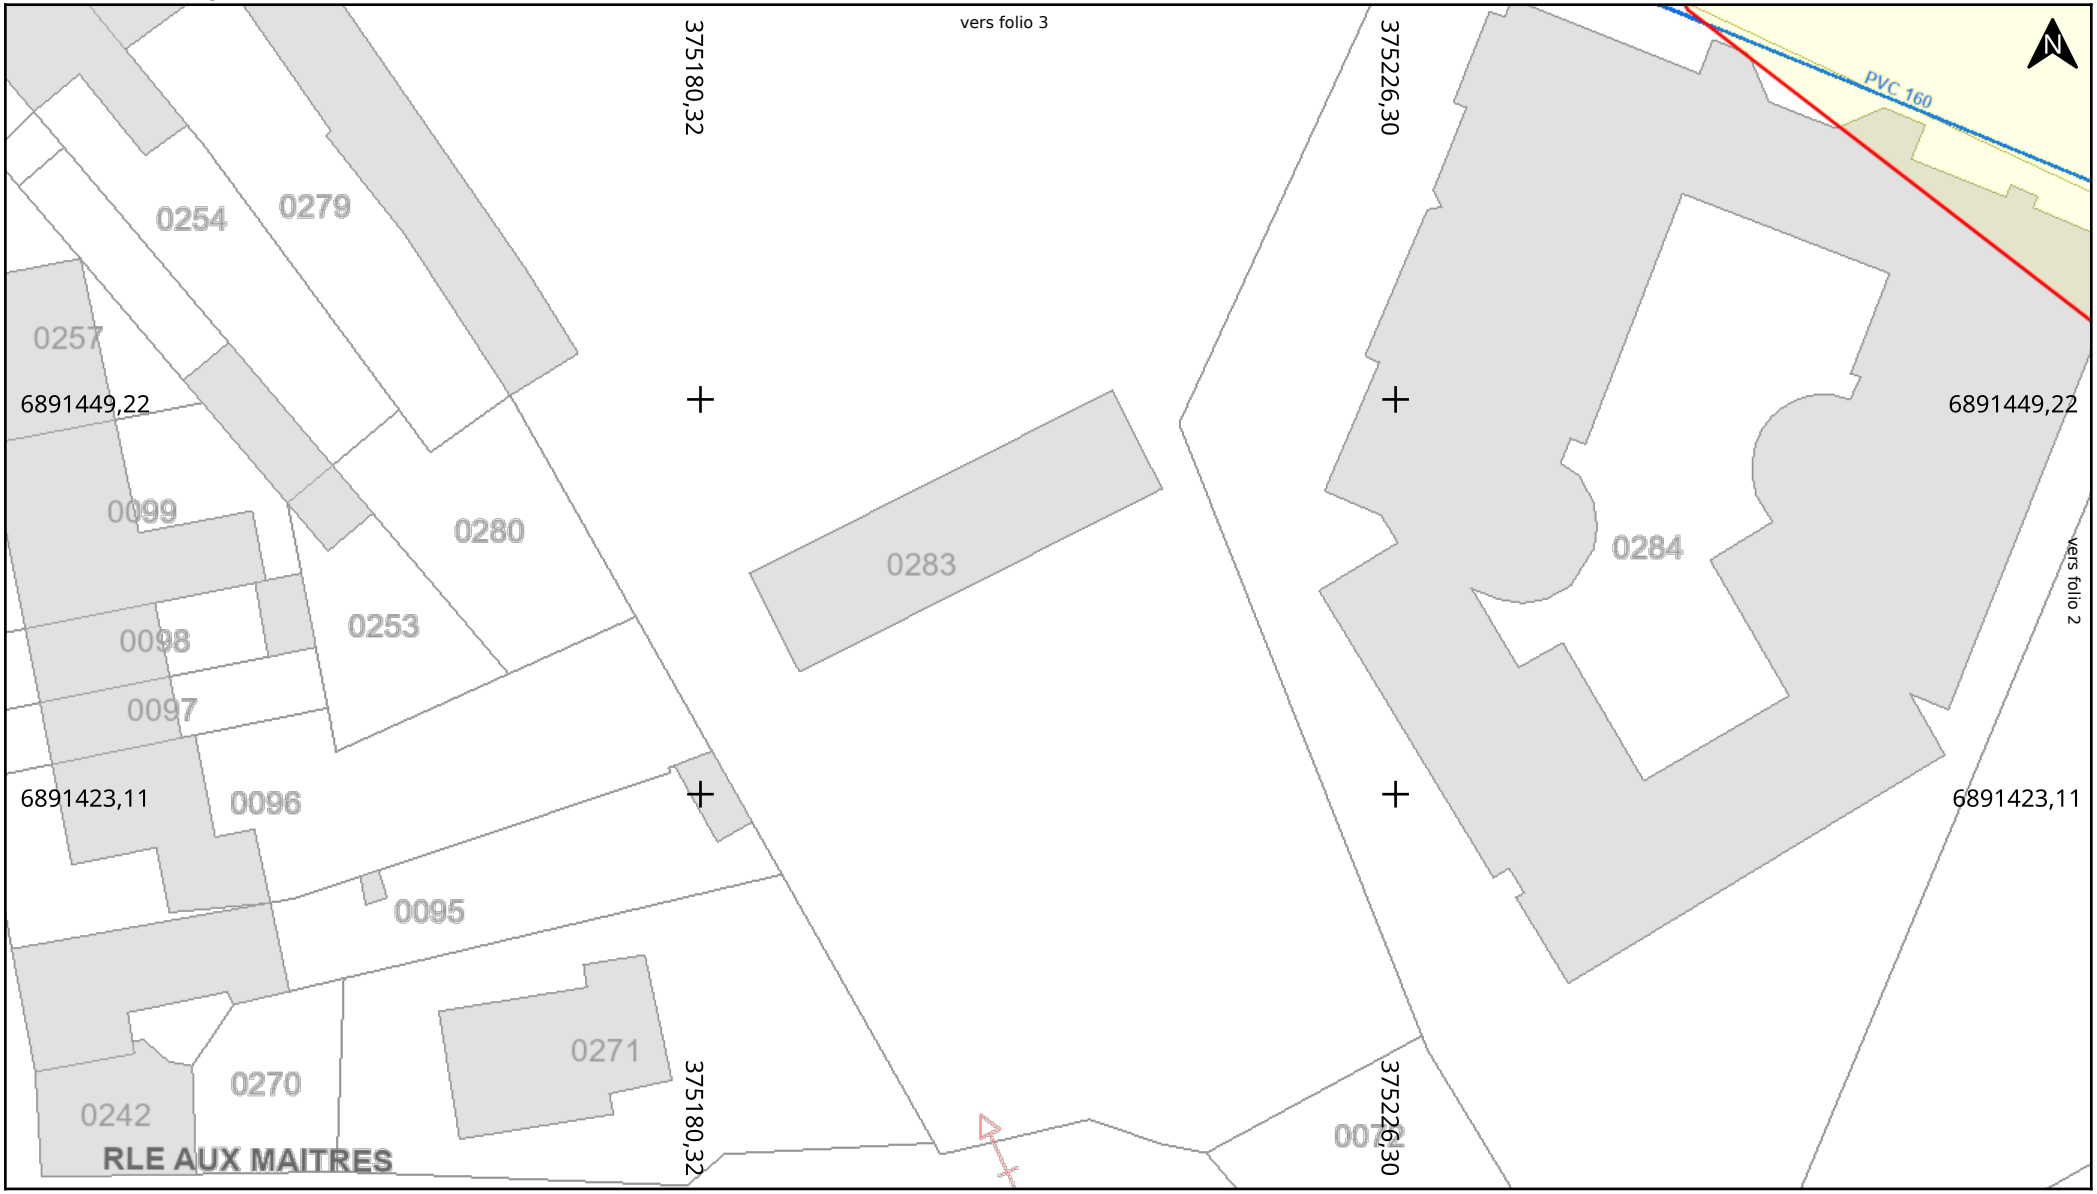

Adresse :

50200 COUTANCES

Date d'édition : 24/10/2025 09:07

N° Consultation : 2025102400825D

Classe de précision: C (si non renseigné sur le réseau)

saur France

Légende :


Voir page annexe

Echelle : 1:500

0 5 10m

Format d'impression: A4 Paysage

Carroyage: RGF93 / Lambert 93 (EPSG:2154)

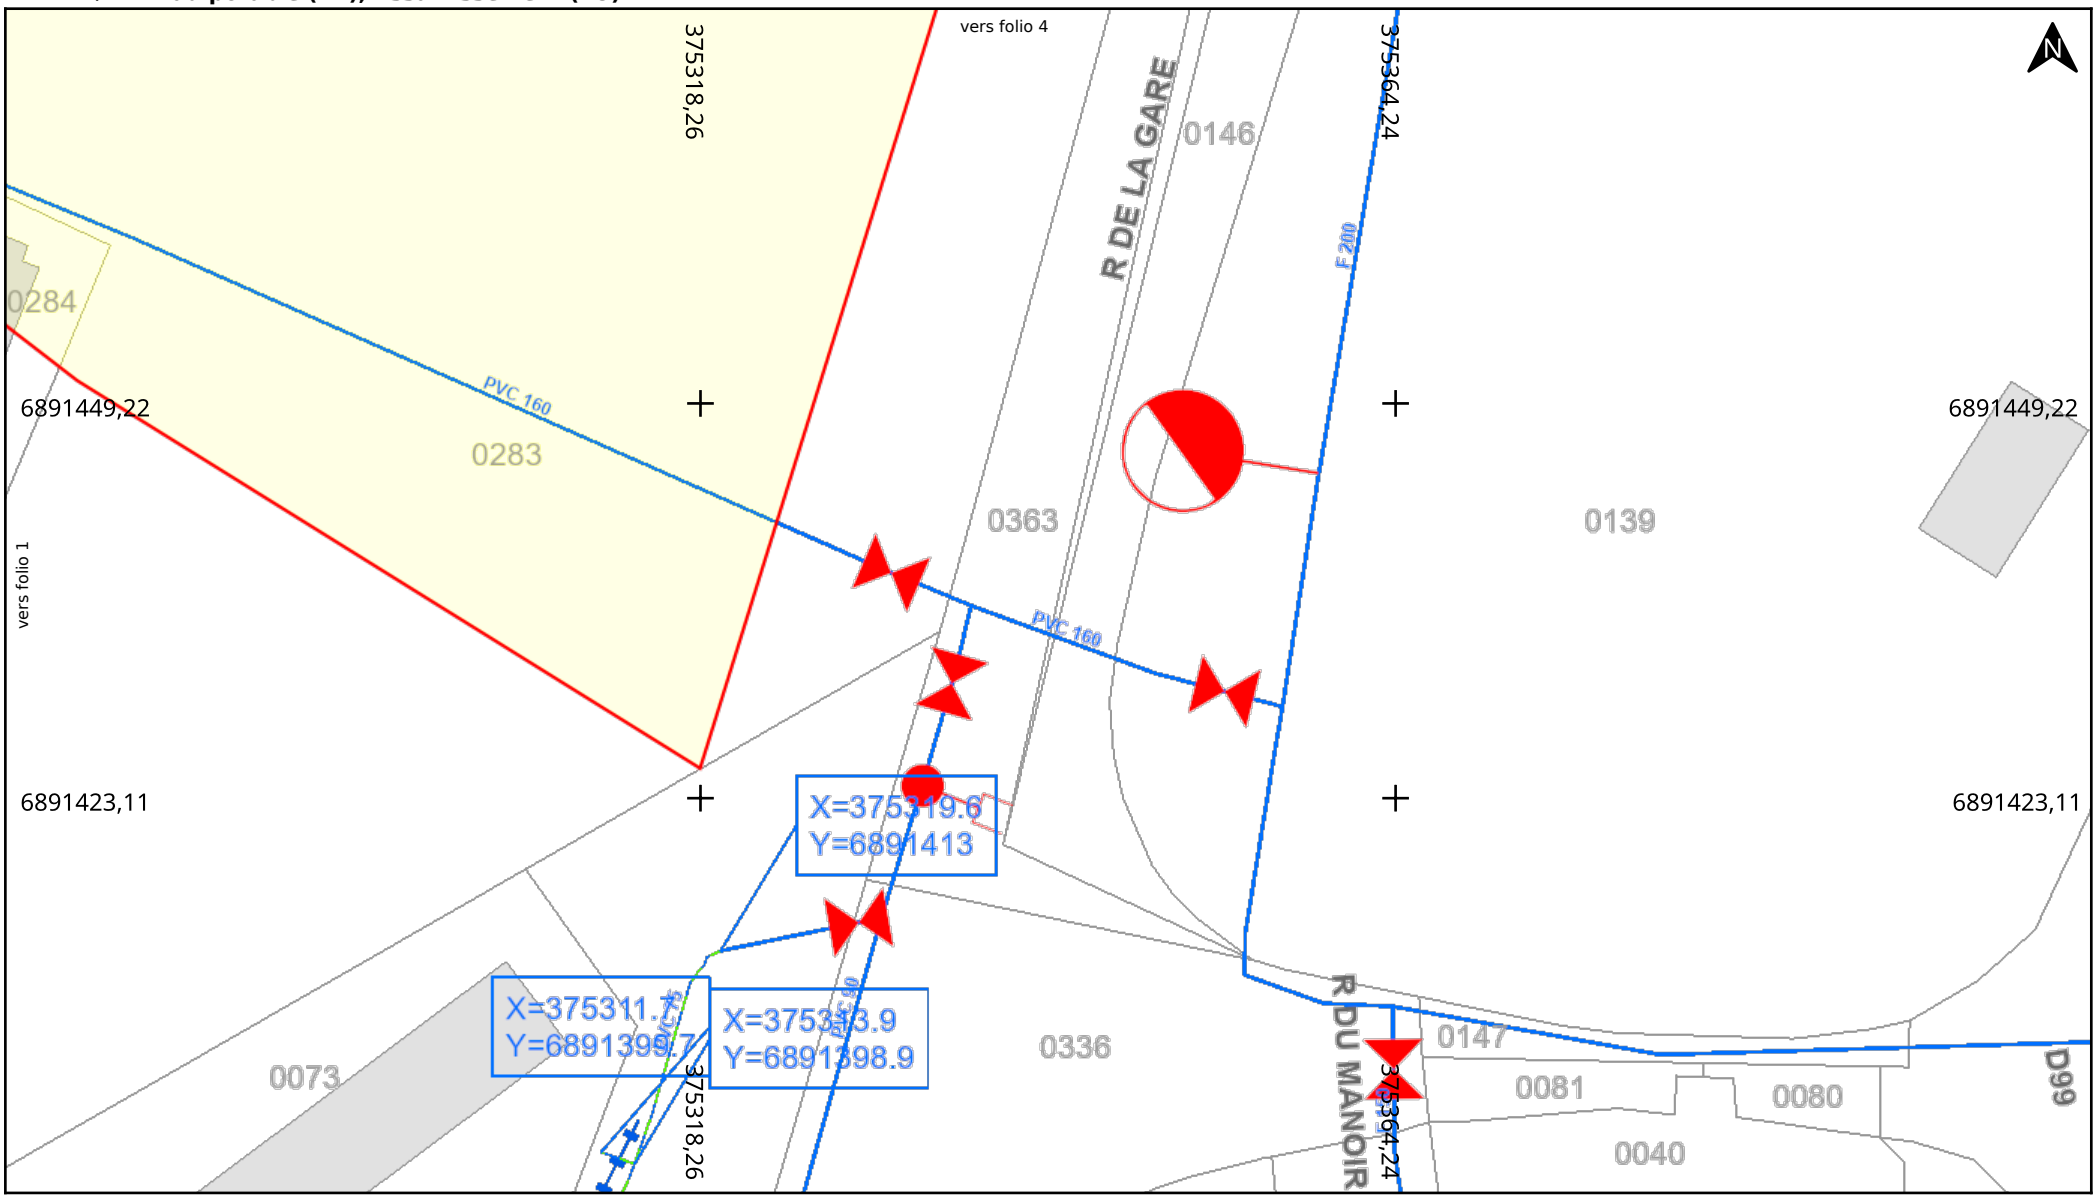

BD Parcellaire® et BD Adresse® de © IGN. Reproduction interdite

Adresse :

50200 COUTANCES

Date d'édition : 24/10/2025 09:07

N° Consultation : 2025102400825D

Classe de précision: C (si non renseigné sur le réseau)

saur France

Légende :


Voir page annexe

Echelle : 1:500

0 5 10m

Format d'impression: A4 Paysage

Carroyage: RGF93 / Lambert 93 (EPSG:2154)

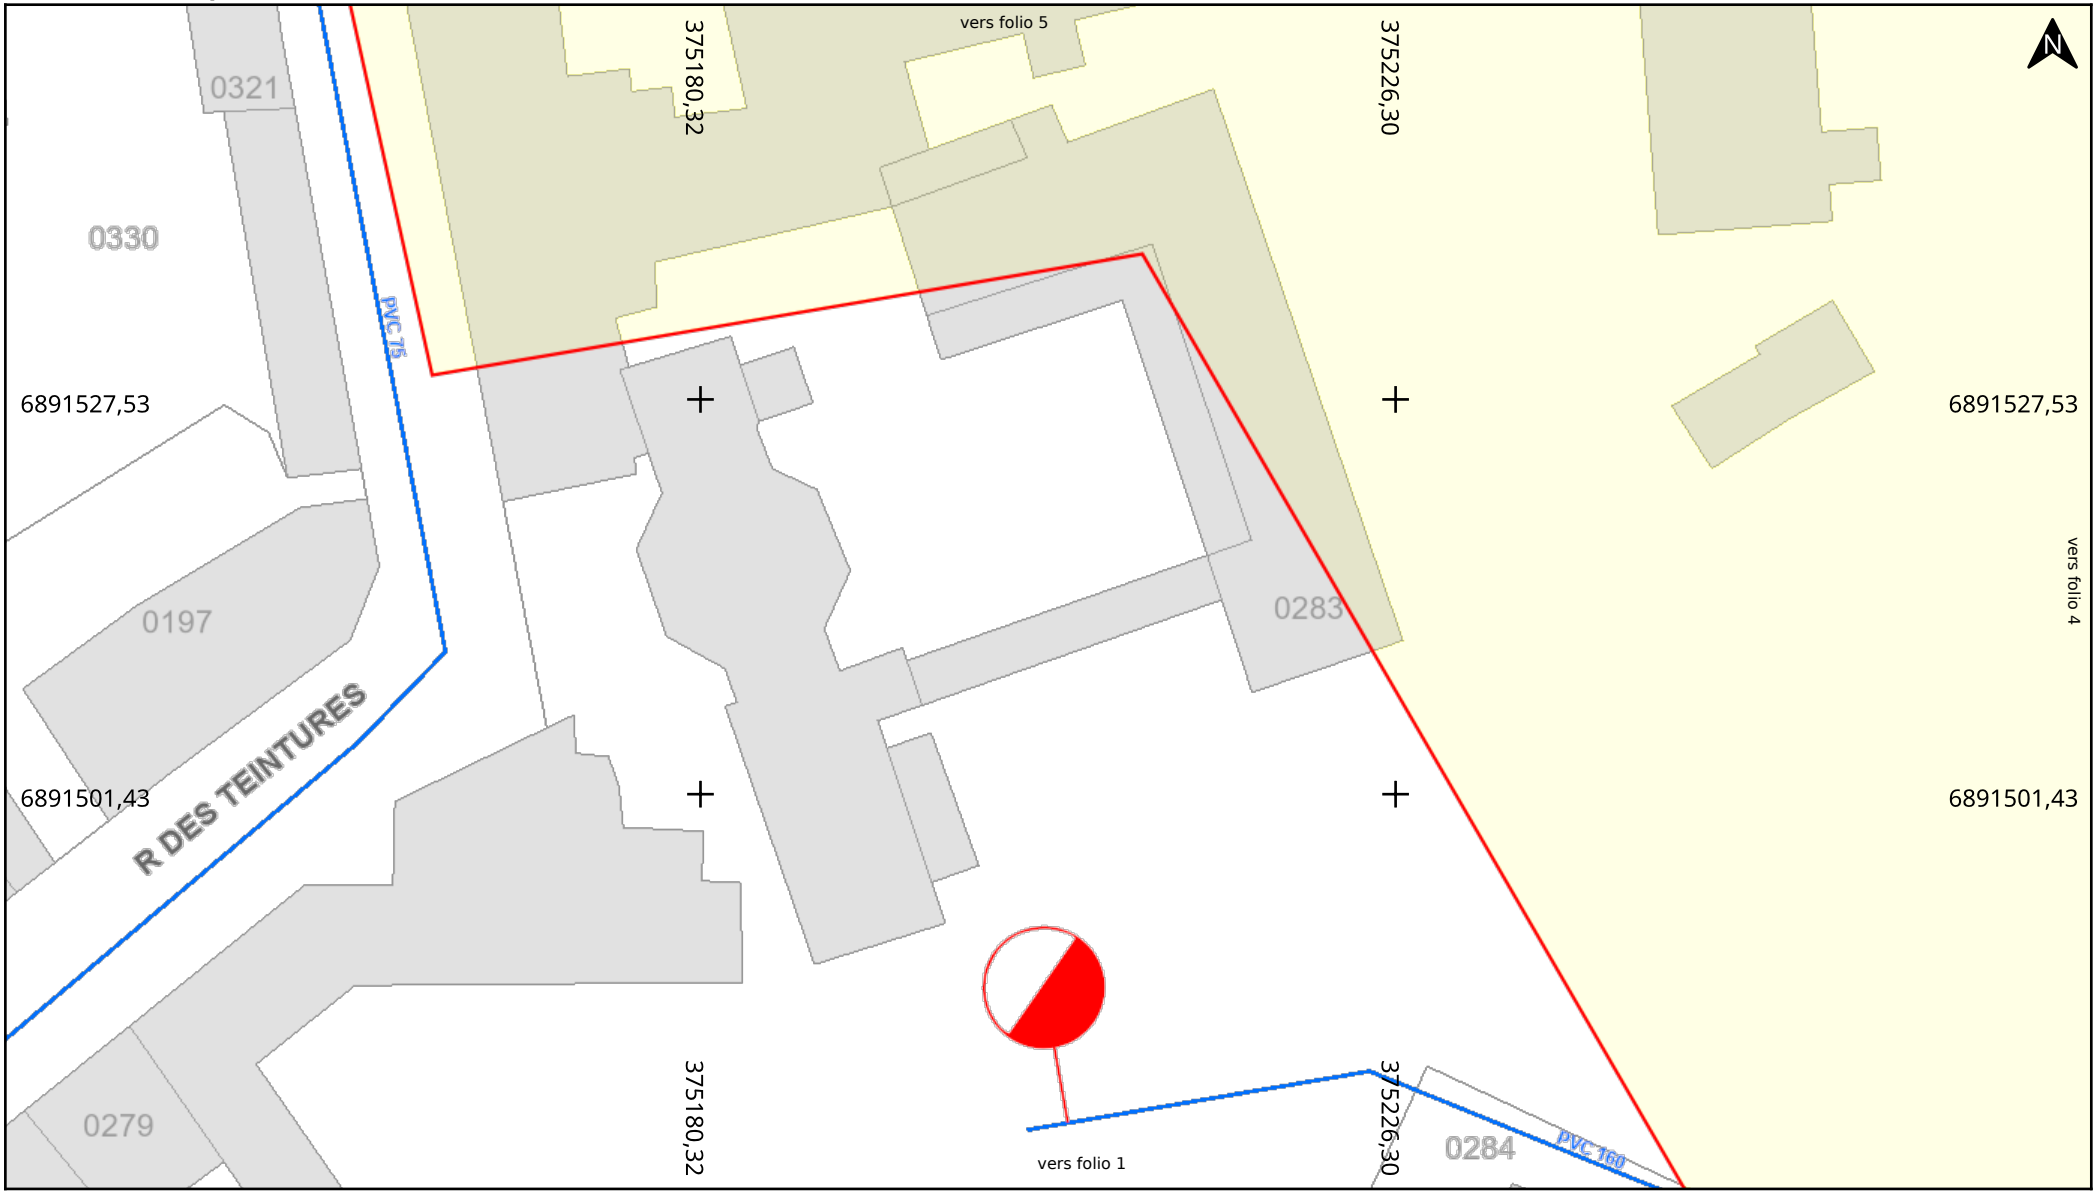

BD Parcellaire® et BD Adresse® de © IGN. Reproduction interdite

Adresse :

50200 COUTANCES

Date d'édition : 24/10/2025 09:07

N° Consultation : 2025102400825D

Classe de précision: C (si non renseigné sur le réseau)

saur France

Légende :


Voir page annexe

Echelle : 1:500

0 5 10m

Format d'impression: A4 Paysage

Carroyage: RGF93 / Lambert 93 (EPSG:2154)

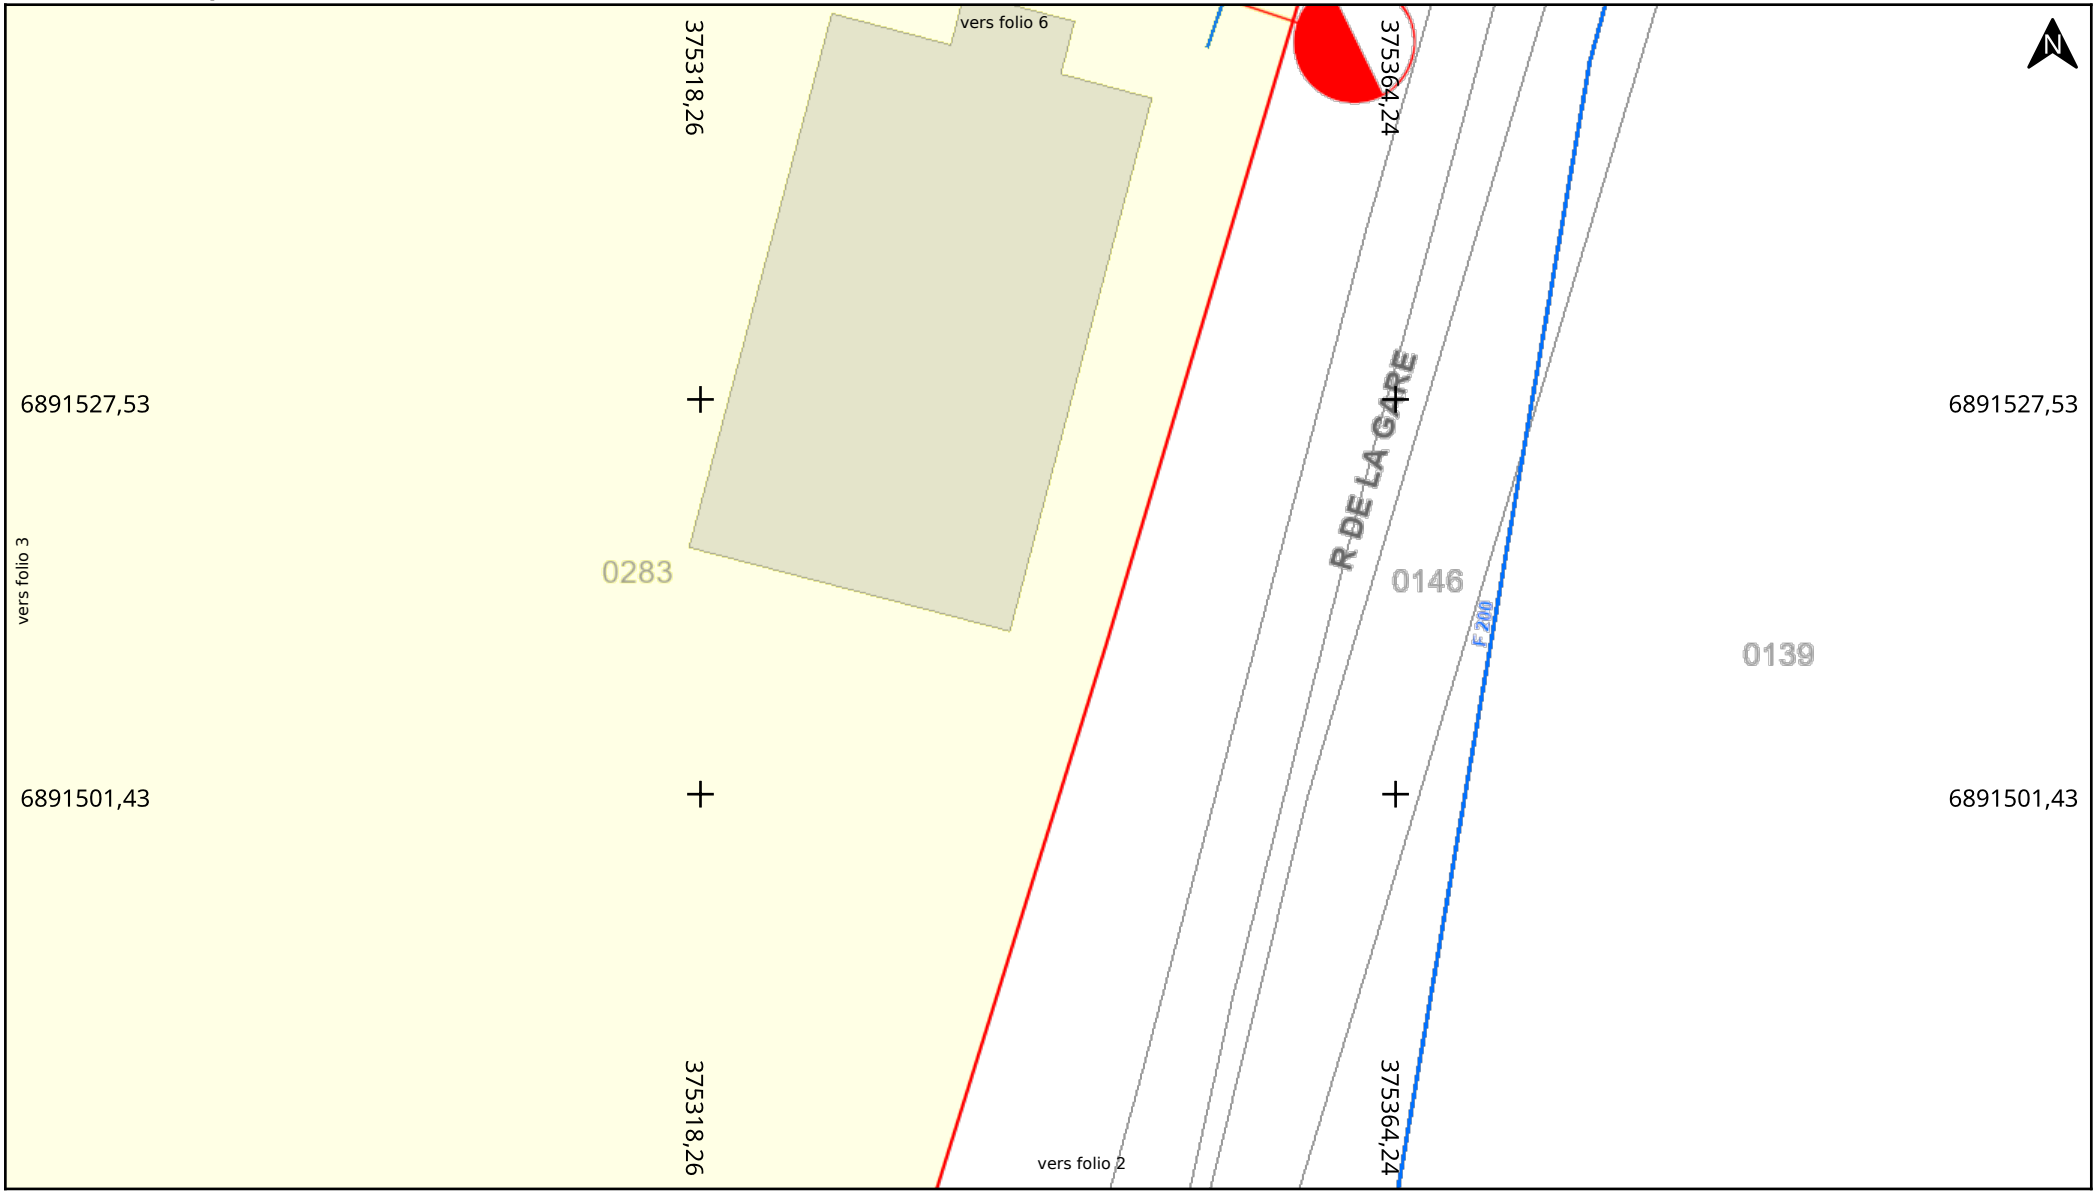

BD Parcellaire® et BD Adresse® de © IGN. Reproduction interdite

Adresse :

50200 COUTANCES

Date d'édition : 24/10/2025 09:07

N° Consultation : 2025102400825D

Classe de précision: C (si non renseigné sur le réseau)

saur France

Légende :


Voir page annexe

Echelle : 1:500

0 5 10m

Format d'impression: A4 Paysage

Carroyage: RGF93 / Lambert 93 (EPSG:2154)

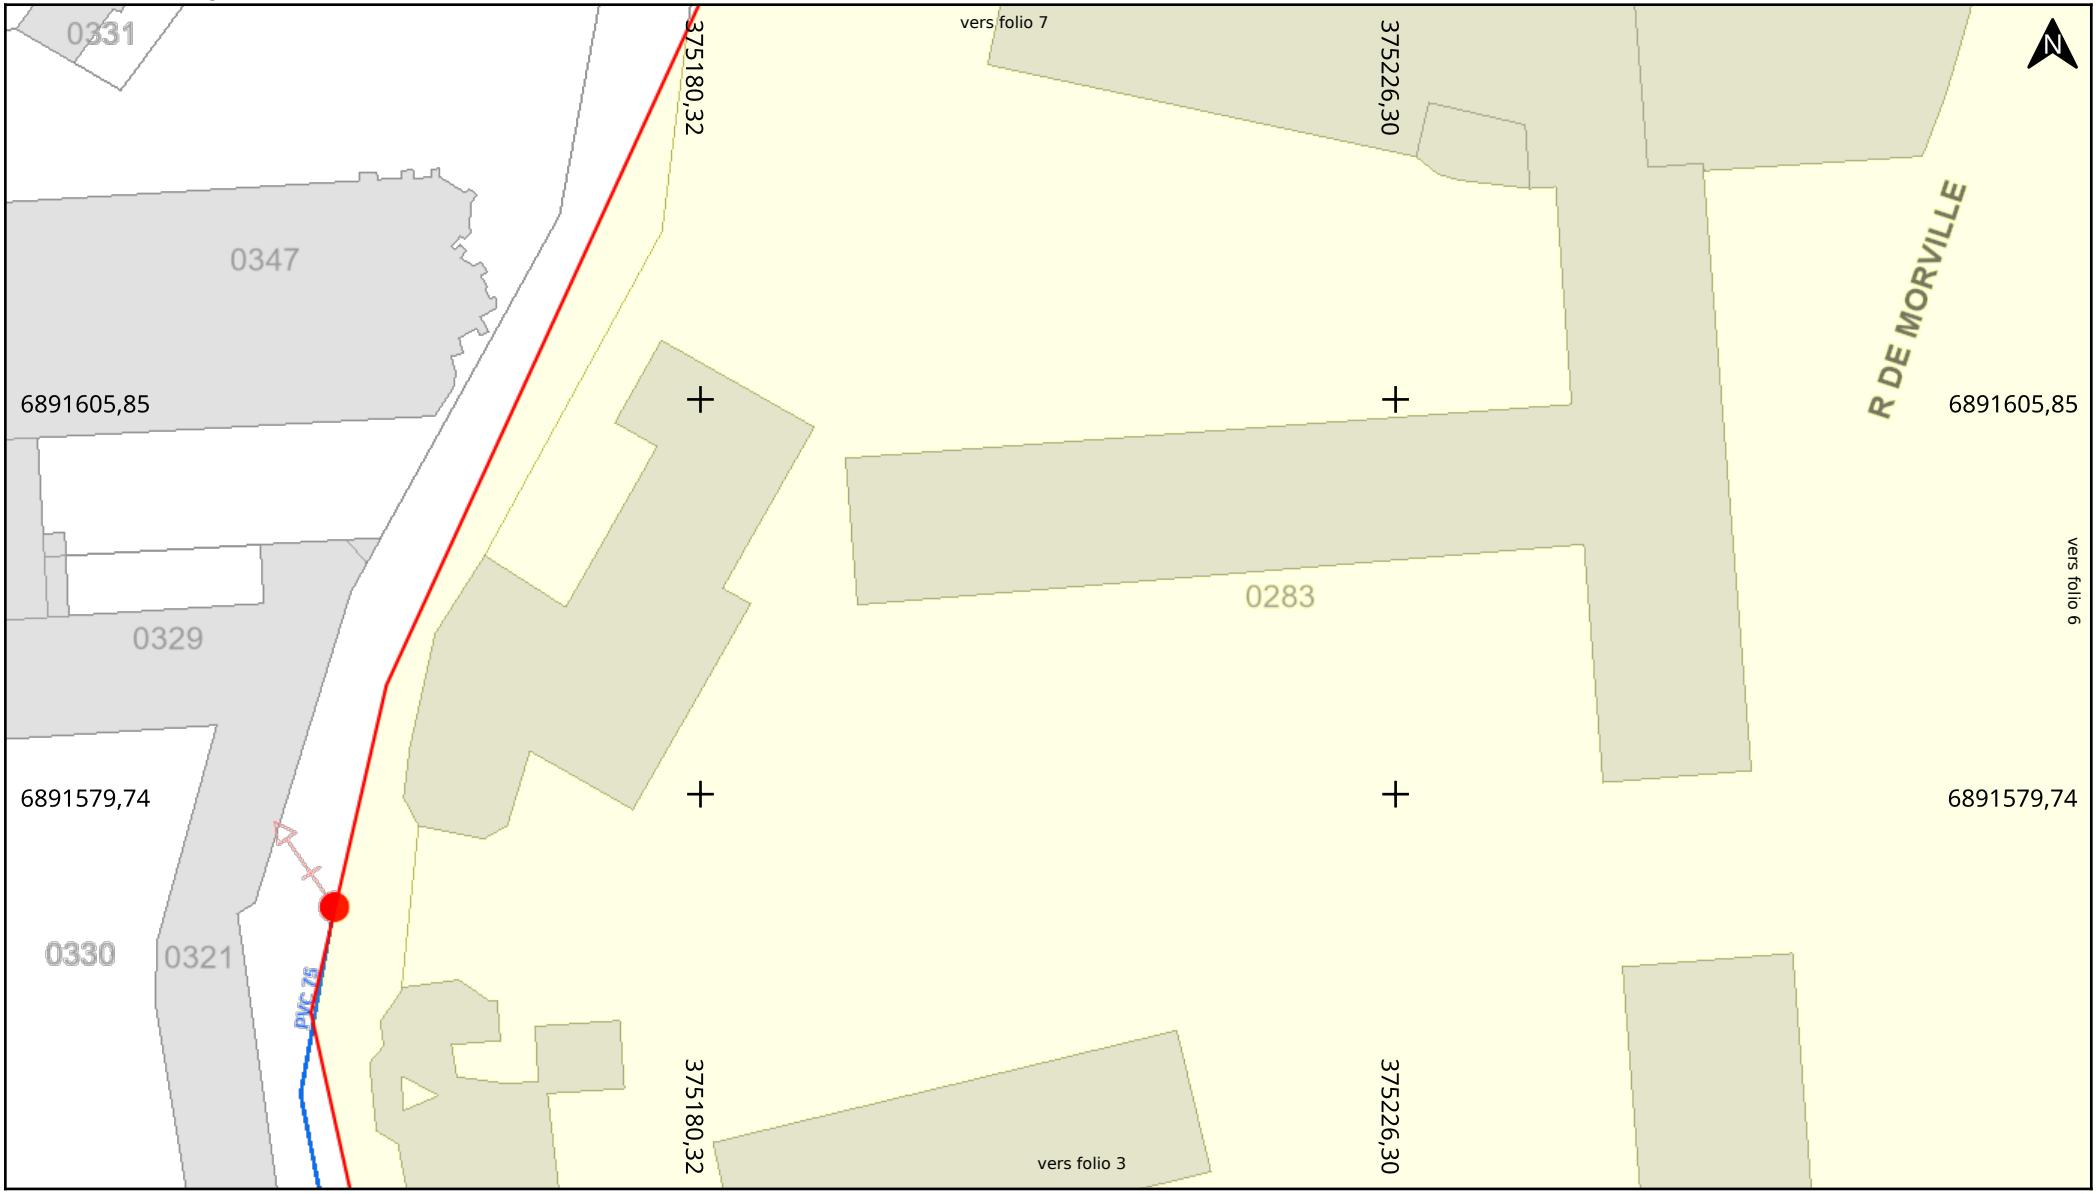

BD Parcellaire® et BD Adresse® de © IGN. Reproduction interdite

Adresse :

50200 COUTANCES

Date d'édition : 24/10/2025 09:07

N° Consultation : 2025102400825D

Classe de précision: C (si non renseigné sur le réseau)

saur France

Légende :


Voir page annexe

Echelle : 1:500

0 5 10m

Format d'impression: A4 Paysage

Carroyage: RGF93 / Lambert 93 (EPSG:2154)

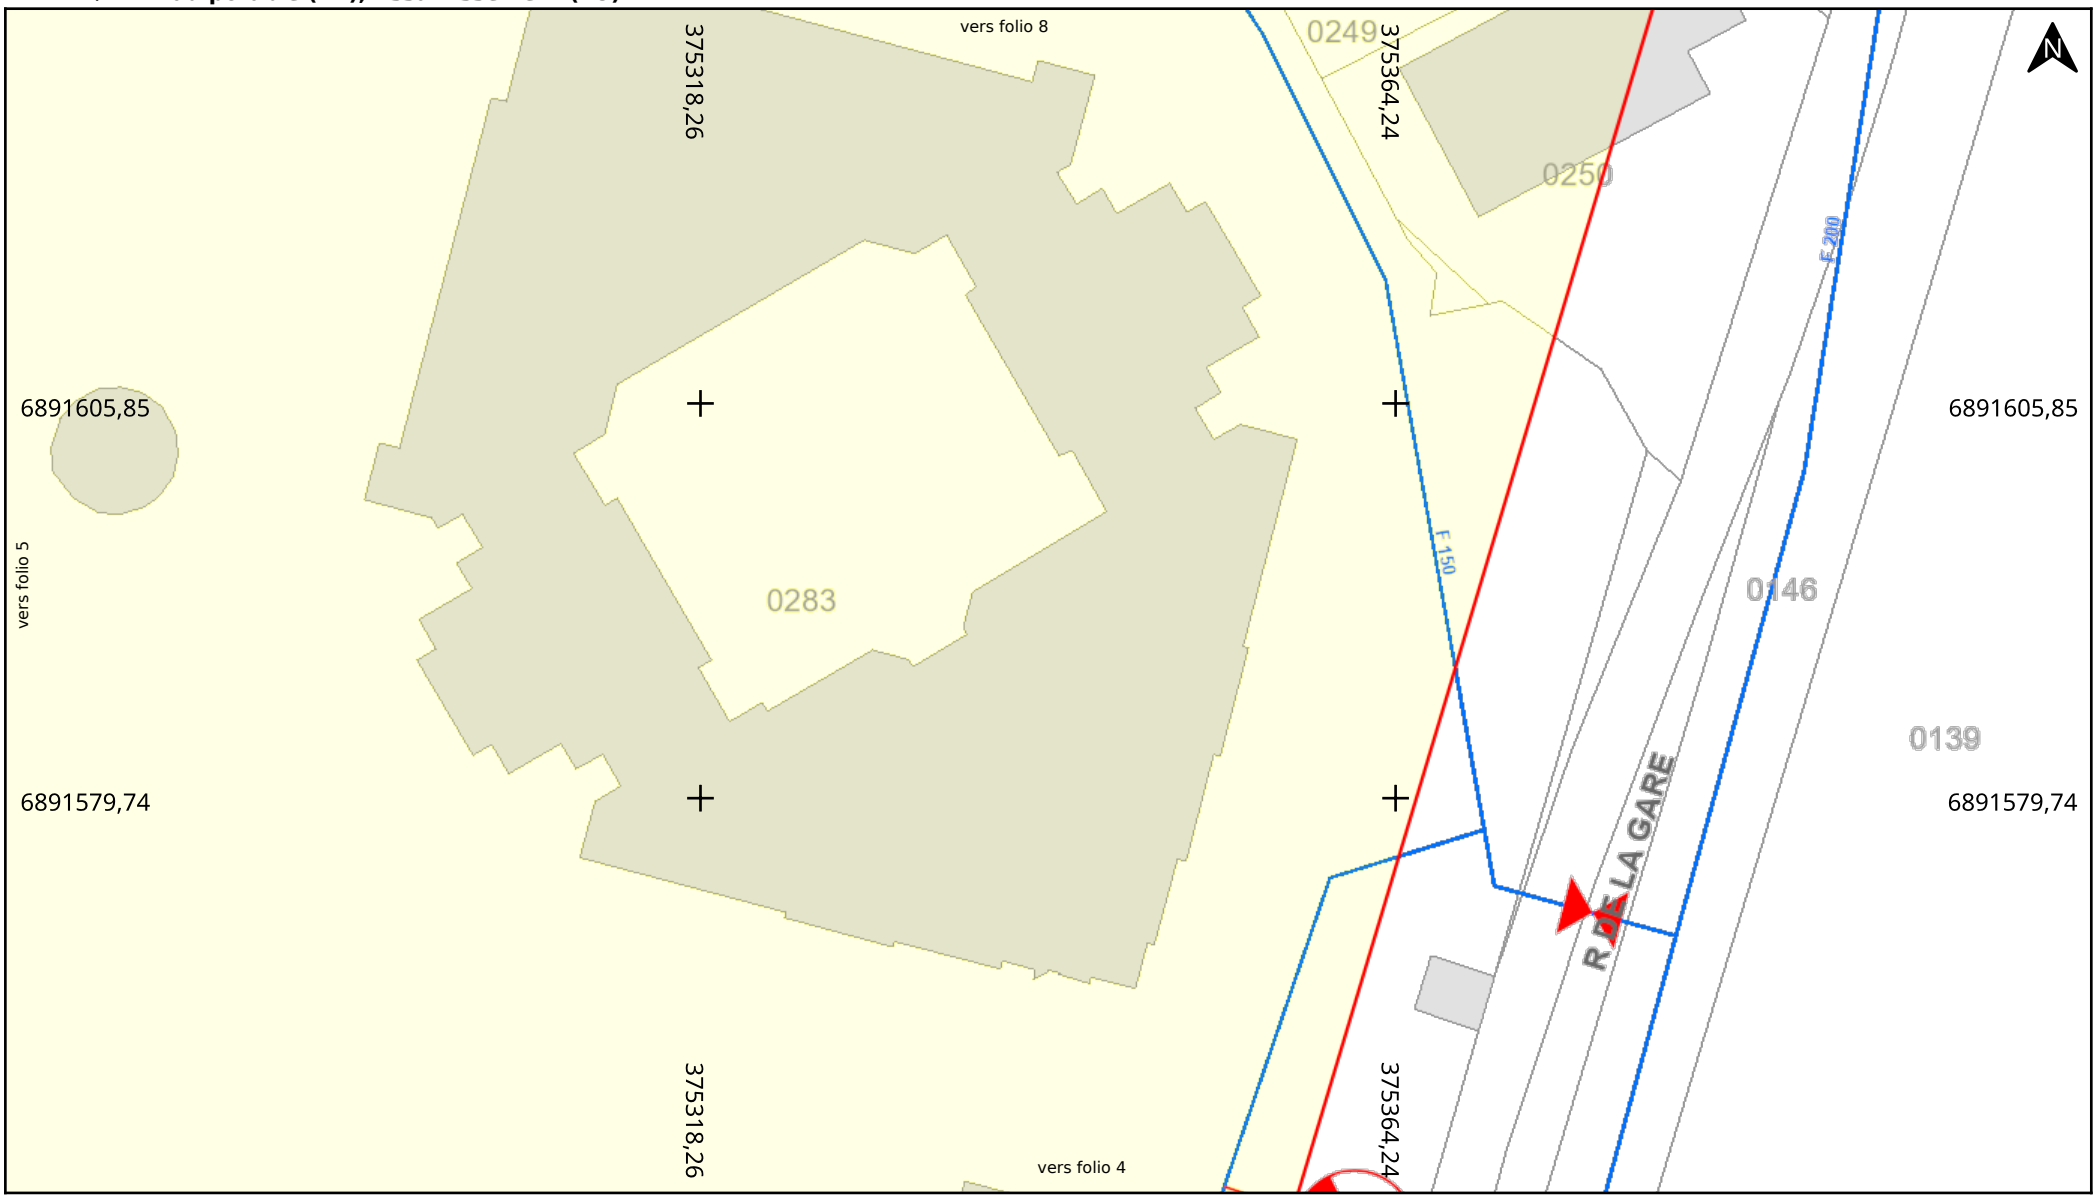

BD Parcellaire® et BD Adresse® de © IGN. Reproduction interdite

Adresse :

50200 COUTANCES

Date d'édition : 24/10/2025 09:07

N° Consultation : 2025102400825D

Classe de précision: C (si non renseigné sur le réseau)

saur France

Légende :


Voir page annexe

Echelle : 1:500

0 5 10m

Format d'impression: A4 Paysage

Carroyage: RGF93 / Lambert 93 (EPSG:2154)

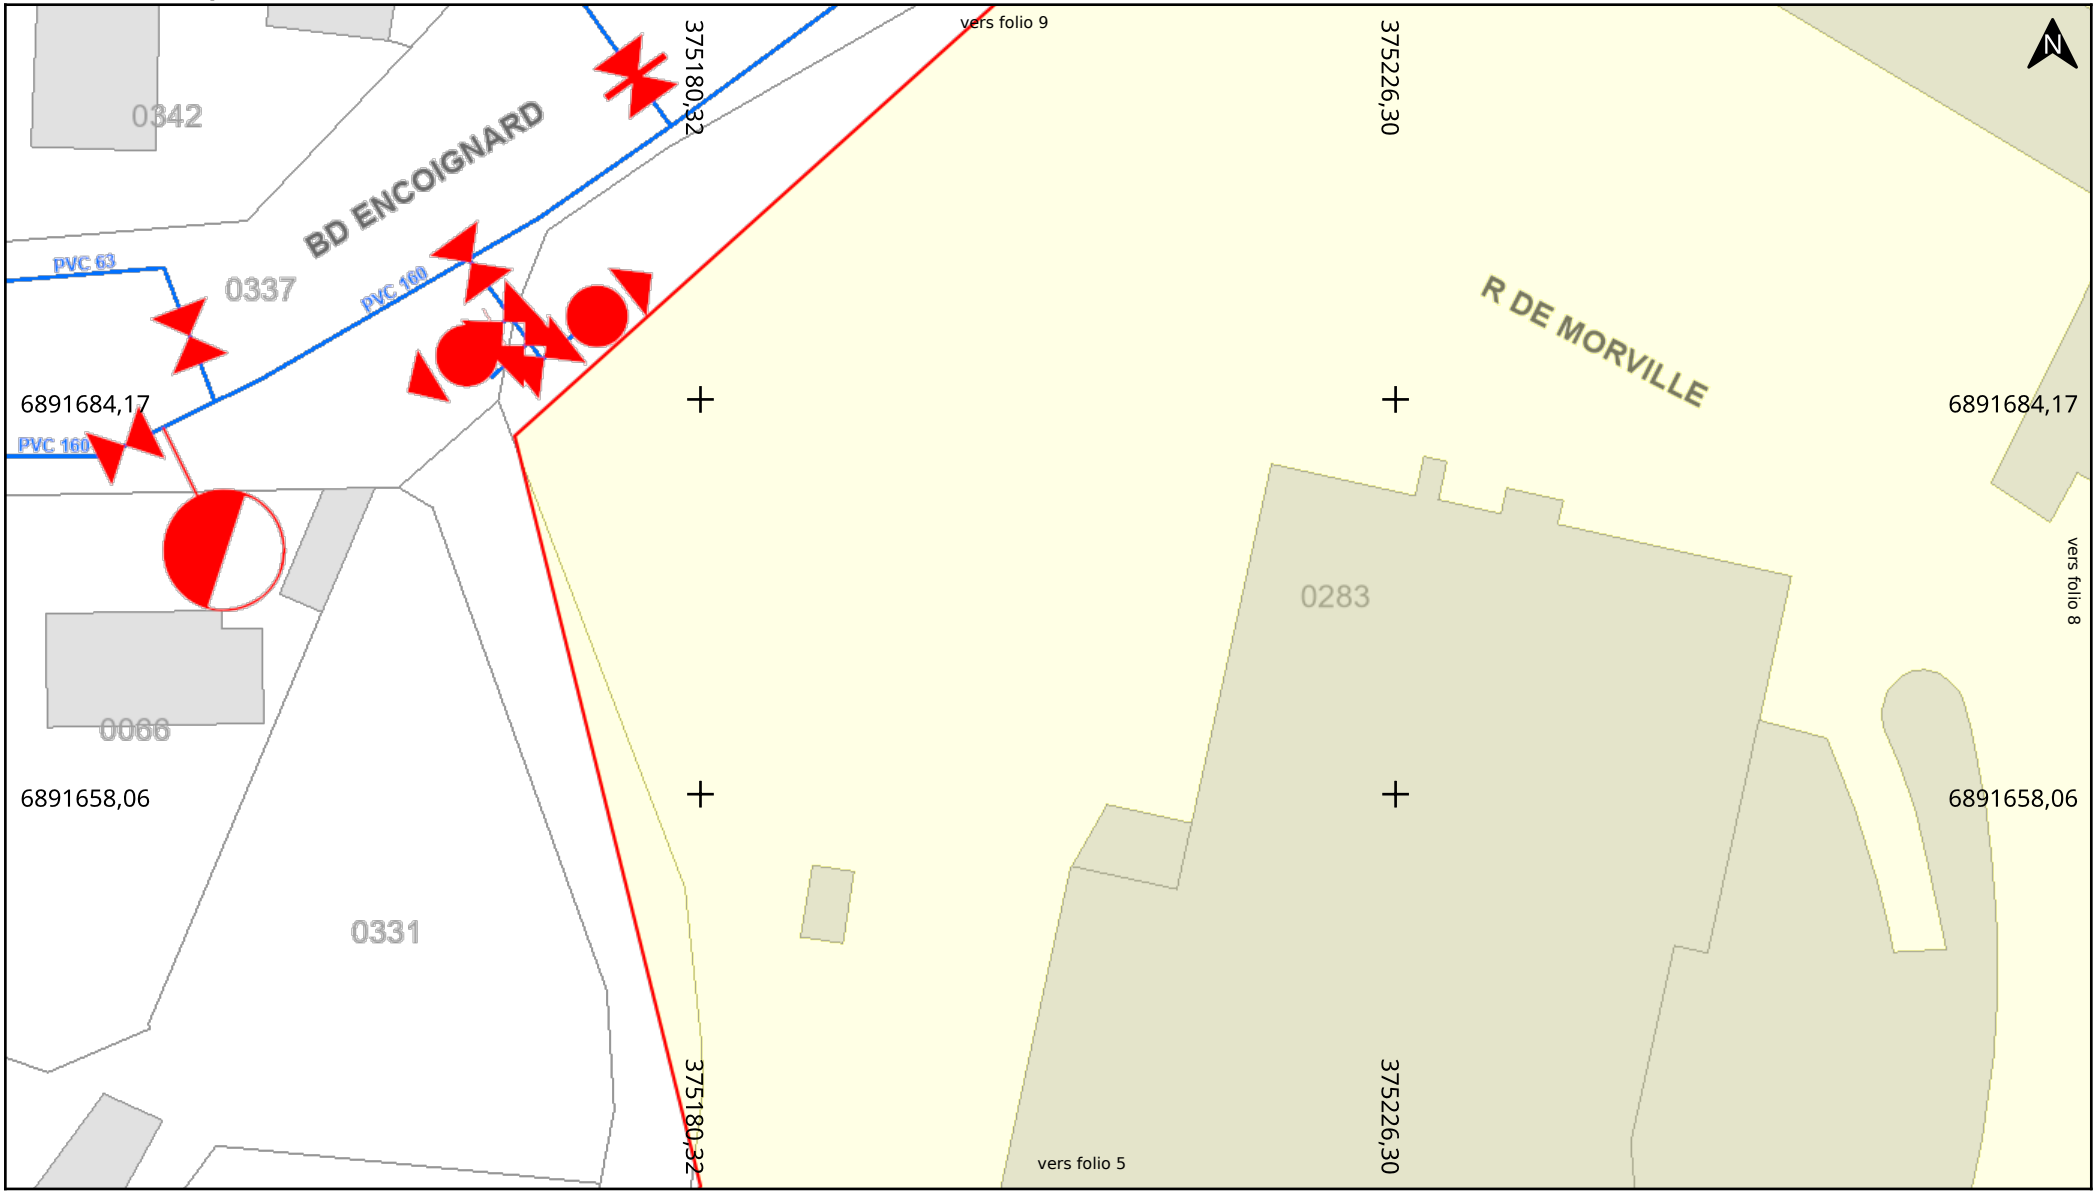

BD Parcellaire® et BD Adresse® de © IGN. Reproduction interdite

Adresse :

50200 COUTANCES

Date d'édition : 24/10/2025 09:07

N° Consultation : 2025102400825D

Classe de précision: C (si non renseigné sur le réseau)

saur France

Légende :


Voir page annexe

Echelle : 1:500

0 5 10m

Format d'impression: A4 Paysage

Carroyage: RGF93 / Lambert 93 (EPSG:2154)

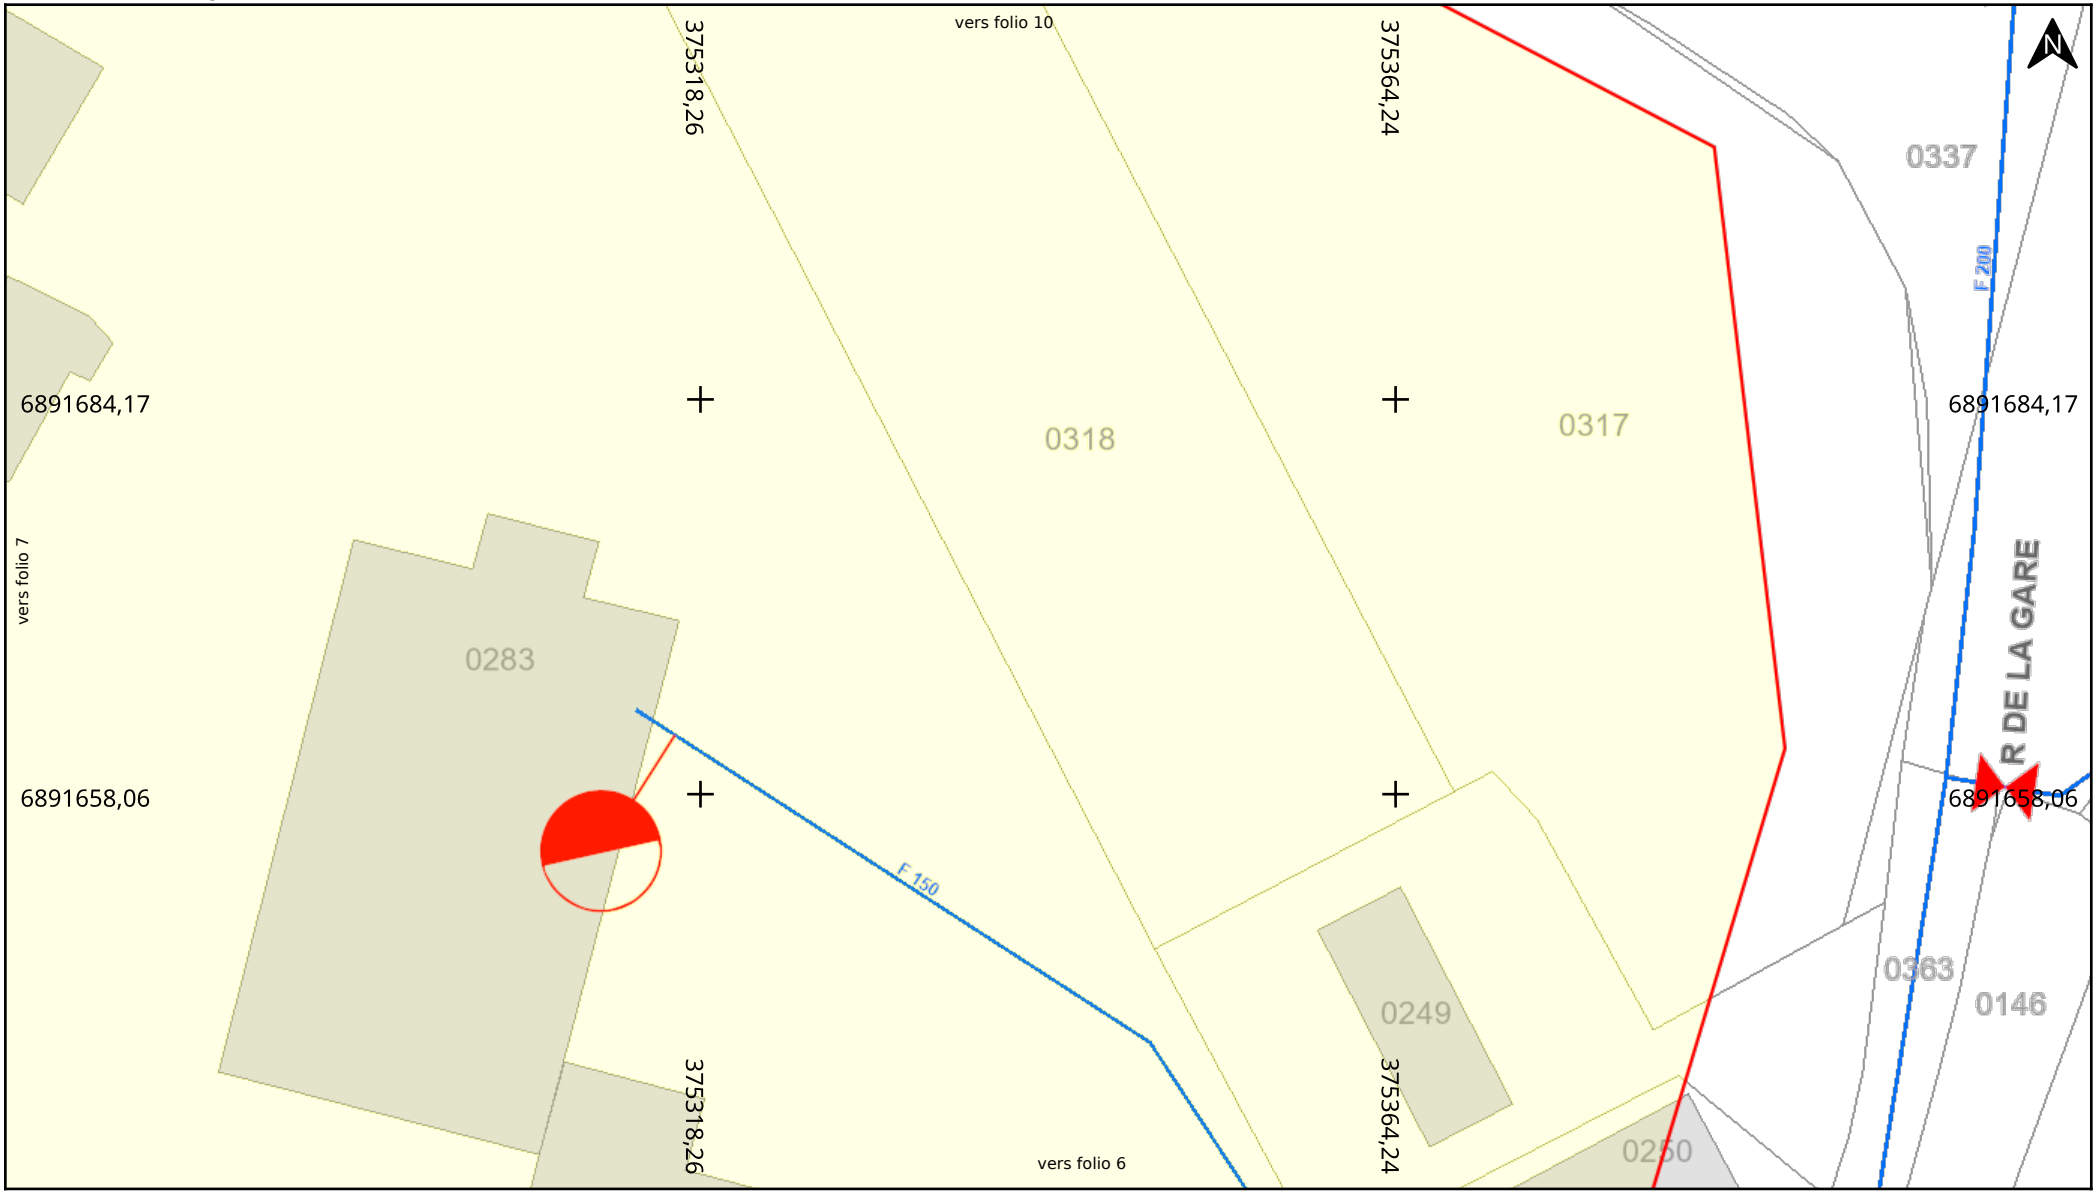

Adresse :

50200 COUTANCES

Date d'édition : 24/10/2025 09:07

N° Consultation : 2025102400825D

Classe de précision: C (si non renseigné sur le réseau)

saur France

Légende :


Voir page annexe

Echelle : 1:500

0 5 10m

Format d'impression: A4 Paysage

Carroyage: RGF93 / Lambert 93 (EPSG:2154)

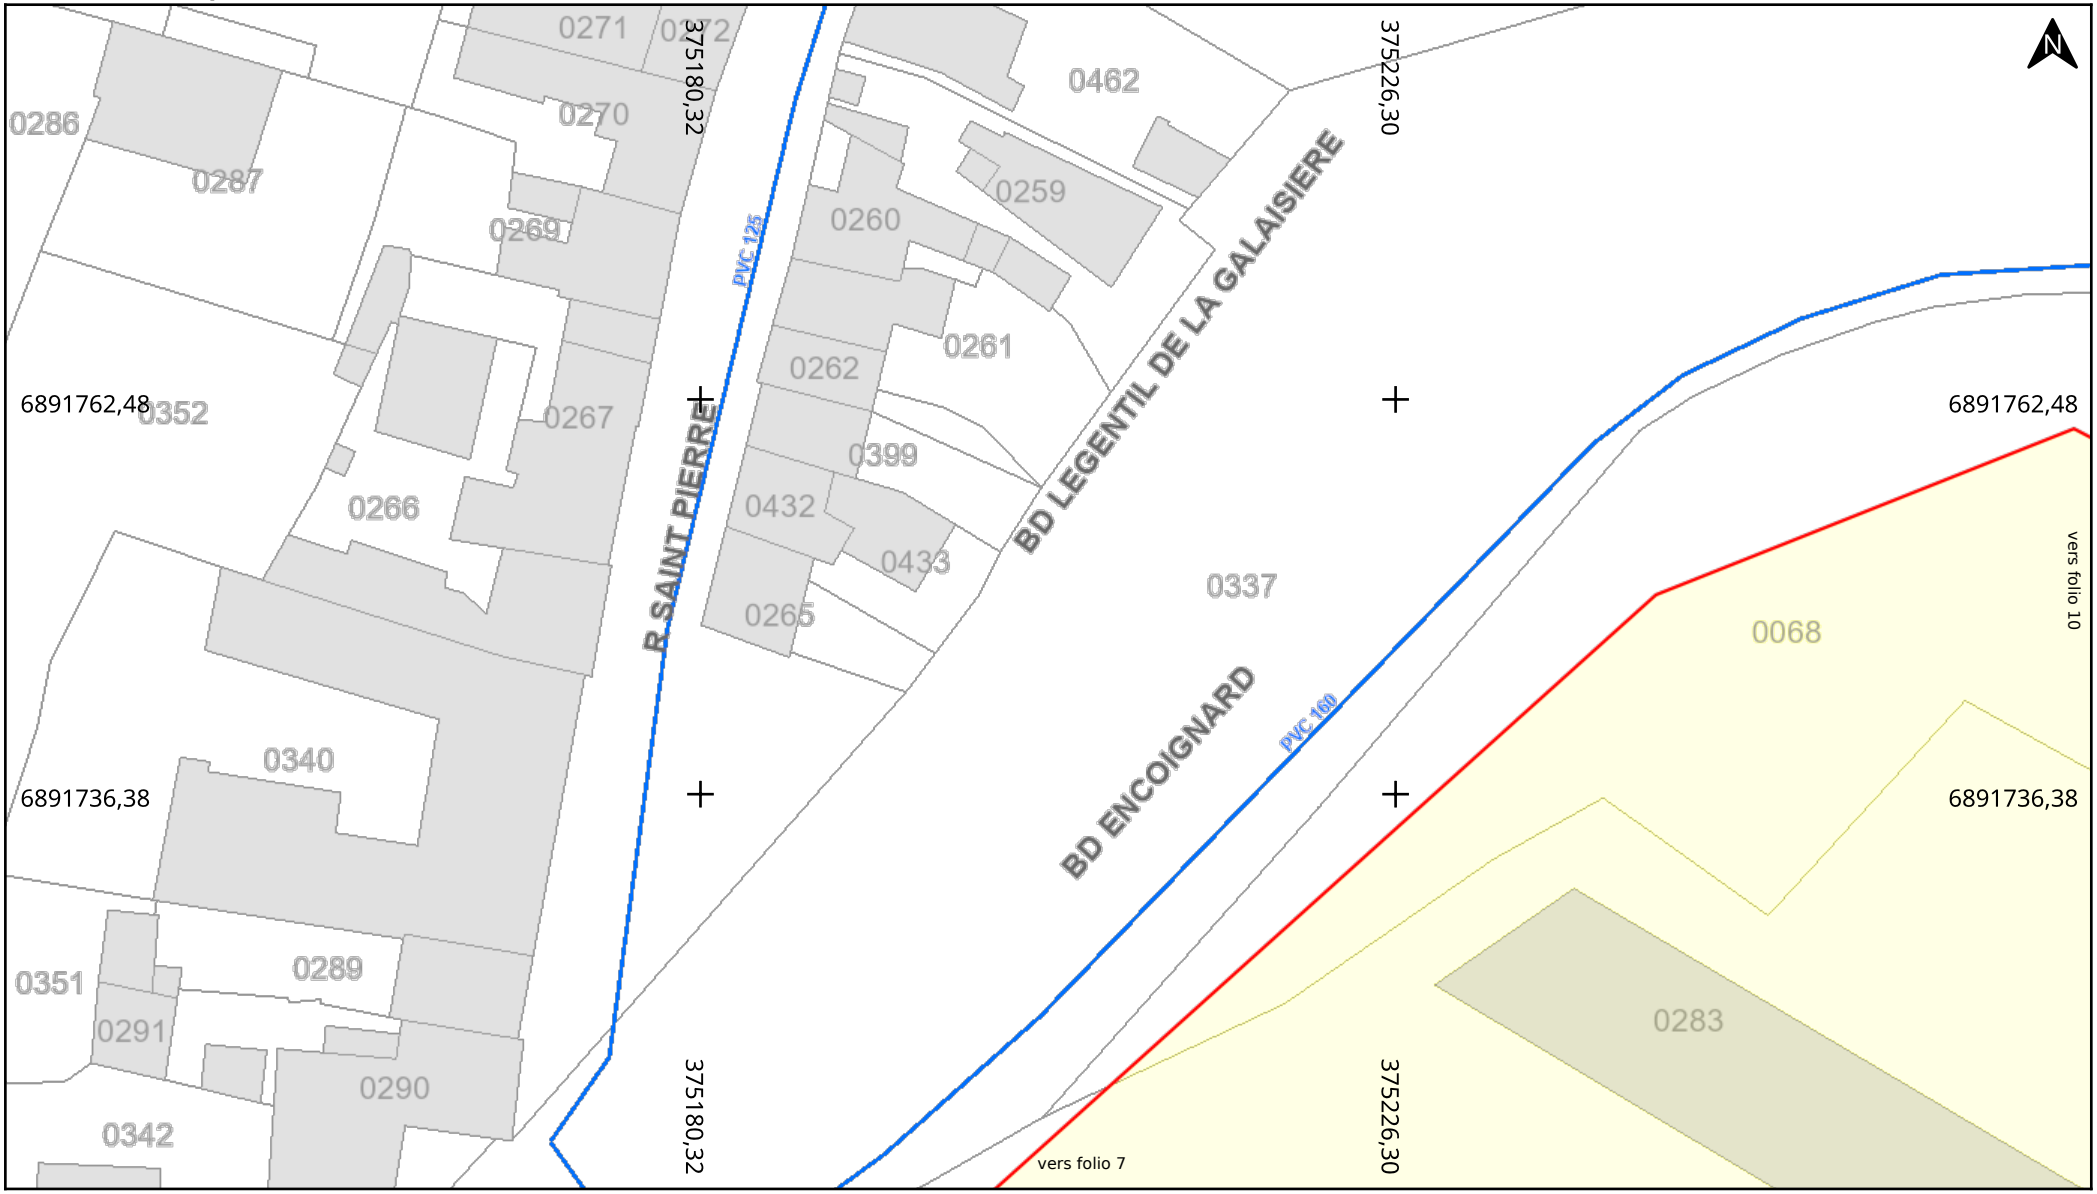

Adresse :

50200 COUTANCES

Date d'édition : 24/10/2025 09:07

N° Consultation : 2025102400825D

Classe de précision: C (si non renseigné sur le réseau)

saur France

Légende :


Voir page annexe

Echelle : 1:500

0 5 10m

Format d'impression: A4 Paysage

Carroyage: RGF93 / Lambert 93 (EPSG:2154)

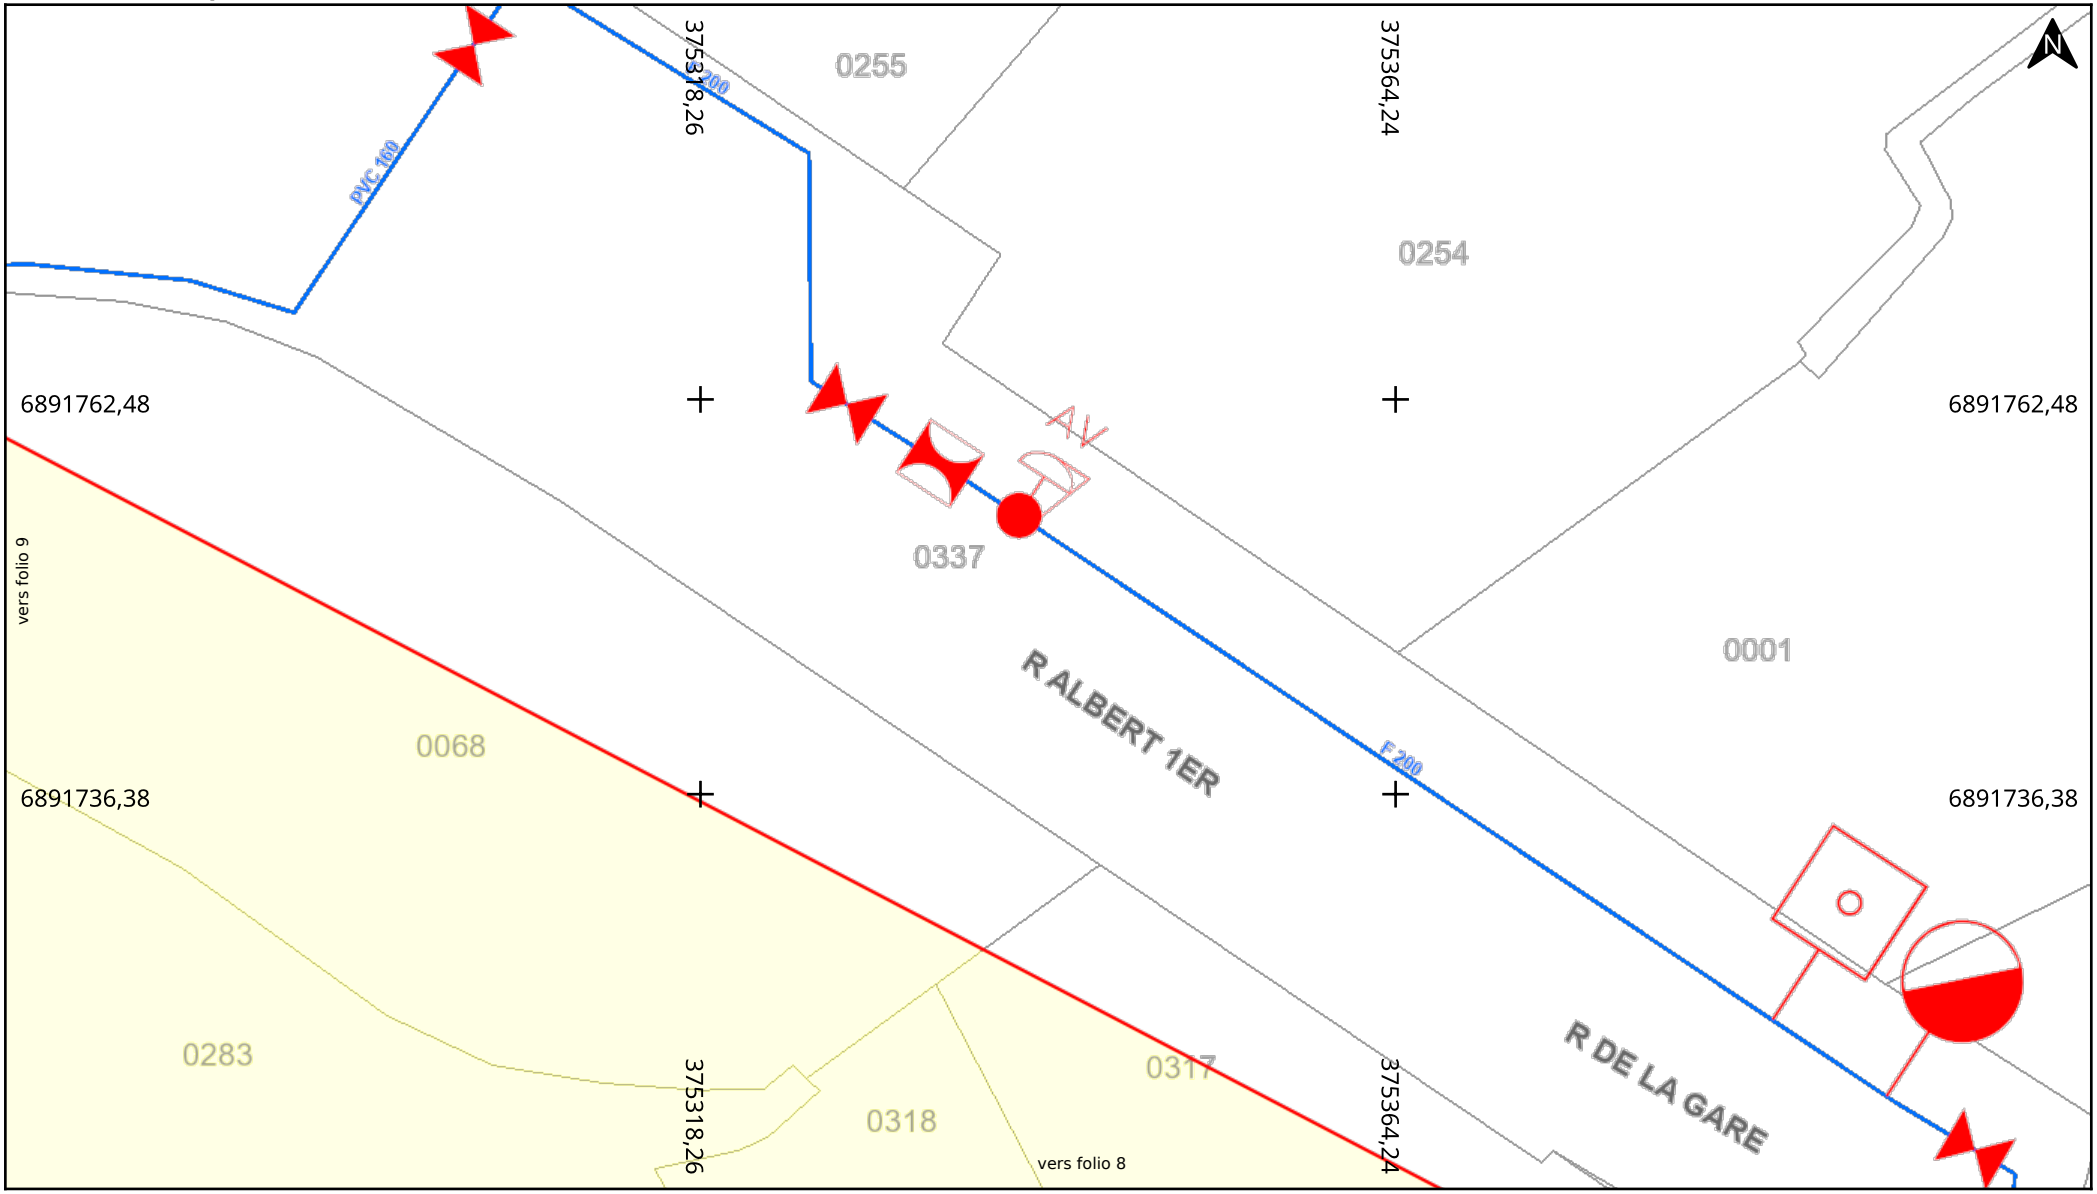

Adresse :

50200 COUTANCES

Date d'édition : 24/10/2025 09:07

N° Consultation : 2025102400825D

Classe de précision: C (si non renseigné sur le réseau)

saur France

Légende :

Voir page annexe

Echelle : 1:500

0 5 10m

Format d'impression: A4 Paysage

Carroyage: RGF93 / Lambert 93 (EPSG:2154)