Liberté • Égalité • Fraternité
RÉPUBLIQUE FRANÇAISE
Ministère chargé de l'écologie

Récépissé de DT
Récépissé de DICT

cerfa N°14435*04

Au titre du chapitre IV du titre V du livre V (partie réglementaire) du Code de l'environnement et de la section 12 du chapitre IV du titre III du livre V de la 4ème partie (partie réglementaire) du Code du travail

(Annexe 2 de l'arrêté du 15 février 2012 modifié - NOR : DEVP1116359A)

Destinataire

- ☐ Récépissé de DT
- ☑ Récépissé de DICT
- ☐ Récépissé de DT/DICT conjointe

Dénomination : INFRA VRD INFRA VRD
Complément / Service :
Numéro / Voie : 10 rue Ambroise Paré
Lieu-dit / BP :
Code Postal / Commune : 50200 COUTANCES
Pays : France

N° consultation du téléservice : 20251024008250
Référence de l'exploitant :
N° d'affaire du déclarant : 314543656
Personne à contacter (déclarant) : HAMEL Julien
Date de réception de la déclaration : 24 / 10 / 2025
Commune principale des travaux : COUTANCES
Adresse des travaux prévus :

Coordonnées de l'exploitant

Raison sociale : SFR - SFR SA SFR SA
Personne à contacter :
Numéro / Voie : TSA 70011
Lieu-dit / BP :
Code Postal / Commune : 69134 DARDILLY CEDEX
Tél. : 0980804303 Fax :

Éléments généraux de réponse

☐ Les renseignements que vous avez fournis ne nous permettent pas de vous répondre. La déclaration est à renouveler. Précisez notamment :

☐ Les réseaux/ouvrages que nous exploitons ne sont pas concernés au regard des informations fournies. Distance > à : _____ m
☑ Il y a au moins un réseau / ouvrage concerné de catégorie *(voir liste des catégories au verso)* : TL ____ ____ . Autres informations :

Modification ou extension de nos réseaux / ouvrages

Modification ou extension de réseau/ouvrage envisagée dans un délai inférieur à 3 mois :

☐ Réalisation de modifications en cours sur notre réseau/ouvrage.

Veuillez contacter notre représentant : Tél. :

NB : Si nous avons connaissance d'une modification du réseau/ouvrage dans le délai maximal de 3 mois à compter de la consultation du téléservice, nous vous en informerons.

Emplacement de nos réseaux / ouvrages

☑ Plans joints :	Références :	Echelle(1) :	Date d'édition(1) :	Sensible :	Prof. règl. mini(1) :	Matériau réseau(1) :
NB : La classe de précision A, B ou C figure dans les plans.			___ / ___ / _____	☐	_____ cm	
			___ / ___ / _____	☐	_____ cm	

☐ Réunion sur chantier pour localisation du réseau/ouvrage : ☐ Date retenue d'un commun accord : ___ / ___ / _____ à ___ h ___
ou ☐ Prise de RDV à l'initiative du déclarant (date du dernier contact non conclusif : ___ / ___ / _____)

☐ Votre projet doit tenir compte de la servitude protégeant notre ouvrage.

☐ (cas d'un récépissé de DT) Vous devez prévoir des investigations complémentaires à notre charge (hors cas d'exemption prévus dans la réglementation) (2)

☑ Des branchements non cartographiés sont présents. Ils sont soit pourvus d'affleurants visibles et rattachés à un réseau principal souterrain identifié dans les plans joints, soit munis de dispositifs automatiques supprimant tout risque en cas d'endommagement (2)

(1) : facultatif si l'information est fournie sur le plan joint (2) : pour les tronçons et branchements non cartographiés en classe A, prévoir des clauses techniques et financières particulières dans le marché

Recommandations de sécurité

Les recommandations techniques spécifiques suivantes sont à appliquer, en fonction des risques liés à l'utilisation des techniques de travaux employées :

Rubriques du guide technique relatives à des ouvrages ou travaux spécifiques :

Pour les exploitants de lignes électriques : si la distance d'approche a été précisée, la mise hors tension est : ○ possible ○ impossible

Mesures de sécurité à mettre en œuvre :

Dispositifs importants pour la sécurité :

Cas de dégradation d'un de nos ouvrages

En cas de dégradation d'un de nos ouvrages, contactez nos services au numéro de téléphone suivant : 0298464627

Pour toute anomalie susceptible de mettre en cause la sécurité au cours du déroulement du chantier, prévenir le service départemental d'incendie et de secours (par défaut le 18 ou le 112) :

Responsable du dossier

Nom :
Désignation du service : DT-DICT
Tél. : 0980804303

Signature de l'exploitant ou de son représentant

Nom du signataire : BERRAL Fatima
Signature : Signature certifiée Sogelink
Date : 24 / 10 / 2025 Nombre de pièces jointes, y compris les plans : 5

La loi n° 78-17 du 6 janvier 1978 modifiée relative à l'informatique, aux fichiers et aux libertés, garantit un droit d'accès et de rectification des données auprès des organismes destinataires du formulaire.

NOTICE D'INFORMATIONS, PRESCRIPTIONS ET LEGENDE RESEAU DE TELECOMUNICATION SFR

LEGENDE DES PLANS DE DETAIL

A — Réseau de télécommunication en classe A
En planimétrie seulement
sauf indication contraire sur le plan

B — Réseau de télécommunication en classe B


C — Réseau de télécommunication en classe C

IGN — Fond cartographique issus de l'IGN

Coordonnées géoréférencées d'au moins trois points de l'ouvrage faisant foi

Points de repère		
1	912108.97	6451058.35
2	912082.64	6450943.65
3	912051.0	6451022.48

Coordonnées de points remarquables de l'ouvrage dans le système de projection : EPSG :2154 – RGF93, Lambert 93

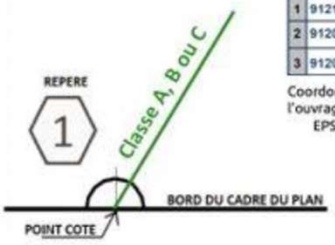

La présence d'un grillage avertisseur enterré au-dessus de nos ouvrages n'est pas systématique.

Contact

Pour toute demande de dévoiement : il est impératif de nous contacter le plus tôt possible, de préférence dès la réception de la réponse à la DT.
Par mail : sfr-sa@demat.sogelink.fr ou par téléphone au 09 80 80 43 03.

Demande d'information : déconnexion, marquage localisation ou toute autre demande, contacter Sogelink en indiquant l'adresse du chantier, le numéro de DT-DICT ou de dossier et vos coordonnées.
Par mail : sfr-sa@demat.sogelink.fr ou par téléphone au 09 80 80 43 03

En cas d'endommagement :
Contacter Sogelink en indiquant l'adresse du sinistre, le numéro de DT-DICT ou de dossier et vos coordonnées.
Par mail : sfr-sa@demat.sogelink.fr ou par téléphone au **02 98 46 46 27**

RECOMMANDATIONS TECHNIQUES


L'ensemble des recommandations techniques liées aux « ouvrages de télécommunications » se trouve au paragraphe 3.7.6 du fascicule 2 du guide d'applications de la réglementation anti-endommagement disponible sur :

http://www.reseaux-et-canalisations.ineris.fr

1) Cliquez sur « Construire sans détruire »

2) Cliquez sur « Guide d'application de la réglementation »

Notez que vous y trouverez les consignes de sécurité liées aux techniques et engins que vous utilisez, aussi bien à proximité des canalisations enterrées, que des lignes de télécommunication électroniques aériennes.

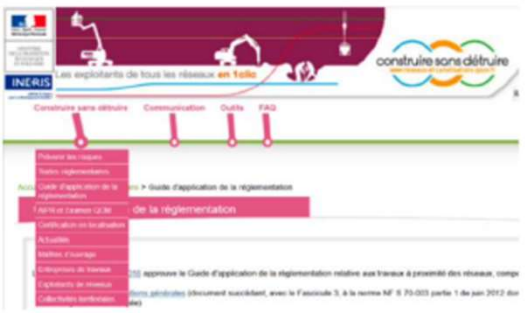

Ce guide est un catalogue de recommandations et de prescriptions techniques usuelles, générales et génériques.
Contrairement aux recommandations, les prescriptions présentent un caractère obligatoire.
Elles sont encadrées et écrites en rouge et en gras.

RAPPEL : Le marquage-piquetage est obligatoire
(Arrêté du 3 mars 2014 modifiant l'arrêté du 8 septembre 2009)
Article 27.3.1 : Lorsque les travaux doivent être exécutés au droit ou au voisinage d'ouvrages souterrains, enterrés, subaquatiques ou aériens, tels que canalisations et câbles ou autres réseaux, dépendant du maître de l'ouvrage ou de tierces personnes, le représentant du pouvoir adjudicateur prend à sa charge les sondages préalables en trois dimensions des ouvrages souterrains *(voir aussi le chapitre 5.9 du fascicule 1 du Guide d'application de la règlementation)*.

REGION: DE ROUEN

DIRECTION TERRITORIALE NORMANDIE

SOUS DIRECTION DE L'EXPLOITATION

14 rue Alfred de Vigny - CS 30 520 - 76 044 ROUEN Cedex

DEPARTEMENT DU GENIE CIVIL ET DES OUVRAGES D'ART

Ligne 50000 : LAMBALLE

Tronçon n° 80026

SAINT LÔ - FOLIGNY

PLAN DEPOSITIF DE POSE

Cette impression à la charge exclusive de l'entreprise
















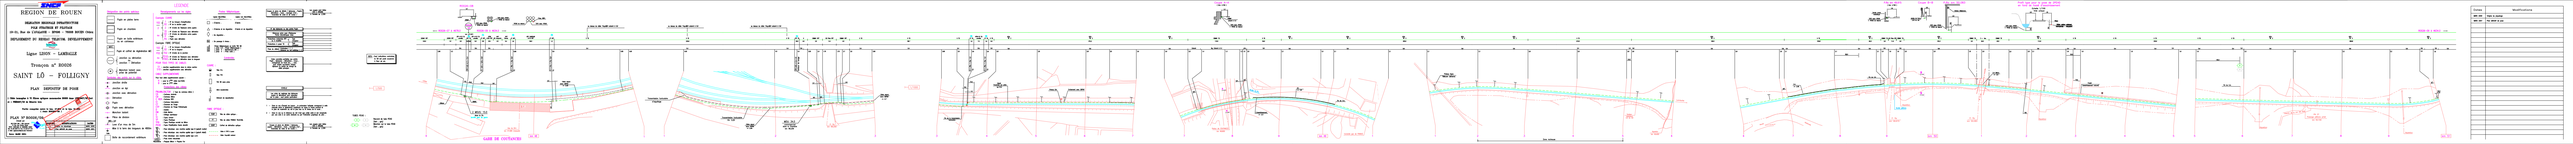


Manche numérique

LA MANCHE LE DÉPARTEMENT

BUREAU D'ETUDE PERRION
33 Rue[illegible] Avranch
ZA Mont Courtoise
50300 LA HAYE
Tel 02 33 77 09 09
Fax 02 33 77 09 09
contact@bet-perrion.com

Raccordement des Entreprises et Sites Publics

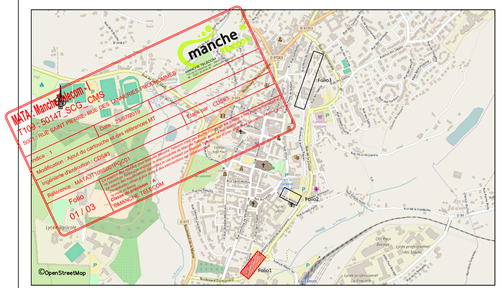

Site CG CMS - Coutances

Indice	Date	Objet	Dessiné par	Visa	Vérifié par	Visa
B	12/12/2017	Mise en conformité	ETA		ETA	
A	1.9	Plan de Récolement	NLE		PLE	

APS	APD	EXE	REC	Echelle	Folio
MEF_DOE_50147_120005_SCG_CMS_171212.dwg				1/200	1/3

Légendes

Environnement


- Poteaux éclairage,borne lumineuse, EDF, télécom
- Panneaux de signalisation
- Armoire Télécom, GAZ, EDF
- Coffrets EAU, GAZ, EDF
- Chambres Télécom
- Plaque et regard divers
- Poubelle, abri bus
- Banc public, cabine téléphonique
- Bornes OGE, répérage
- Balises, Bornes kilométrique, géodésique
- Puits
- Arbre
- Voirie, bordure
- Clôture légère
- Mur
- Haie
- Bâti
- Fossé
- Talus

Réseau Manche Numérique

- Réseaux construit
- MN — MN — Fourreaux Manche Numérique Existant
- FC — FC — Fourreaux Collectivité Existant
- PV — PV — Fourreaux de branchement ou en domaine privé
- FT — FT — Fourreaux France Telecom exploité
- Chambre posée (en exemple L1T & K2C)

Classe de précision : A

Type de Géo référencement utilisé : EPSG 3949

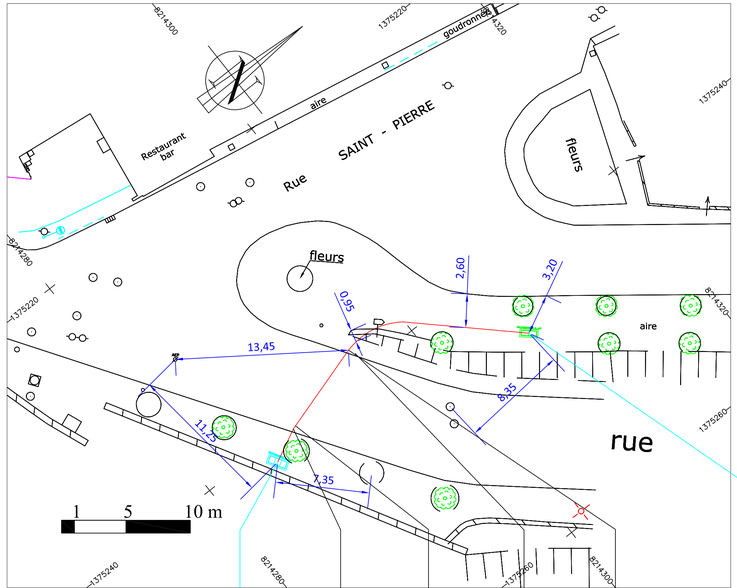

Coupe / Mode de pose / Nature de surface	05 / Tradi / Bicouche	04 / Tradi / Pavés	04 / Tradi / Enrobé	04 / Tradi / Pavés	05 / Tradi / Enrobé
Distances Partielles	2.50 m	0.30 m	6.90 m	0.30 m	14.50 m
Gestionnaire / Fourreaux	Commune / 3 Ø42/45	Département / 3 Ø42/45	Département / 3 Ø42/45	Département / 3 Ø42/45	Commune / 3 Ø42/45
Commentaire / Site	50147000AR0283_11_L3T X= 1375242 Y= 8214286 Chambre L3T poste				50147000AK0265_11_L2T X= 1375246 Y= 8214307 Chambre L2T existante




















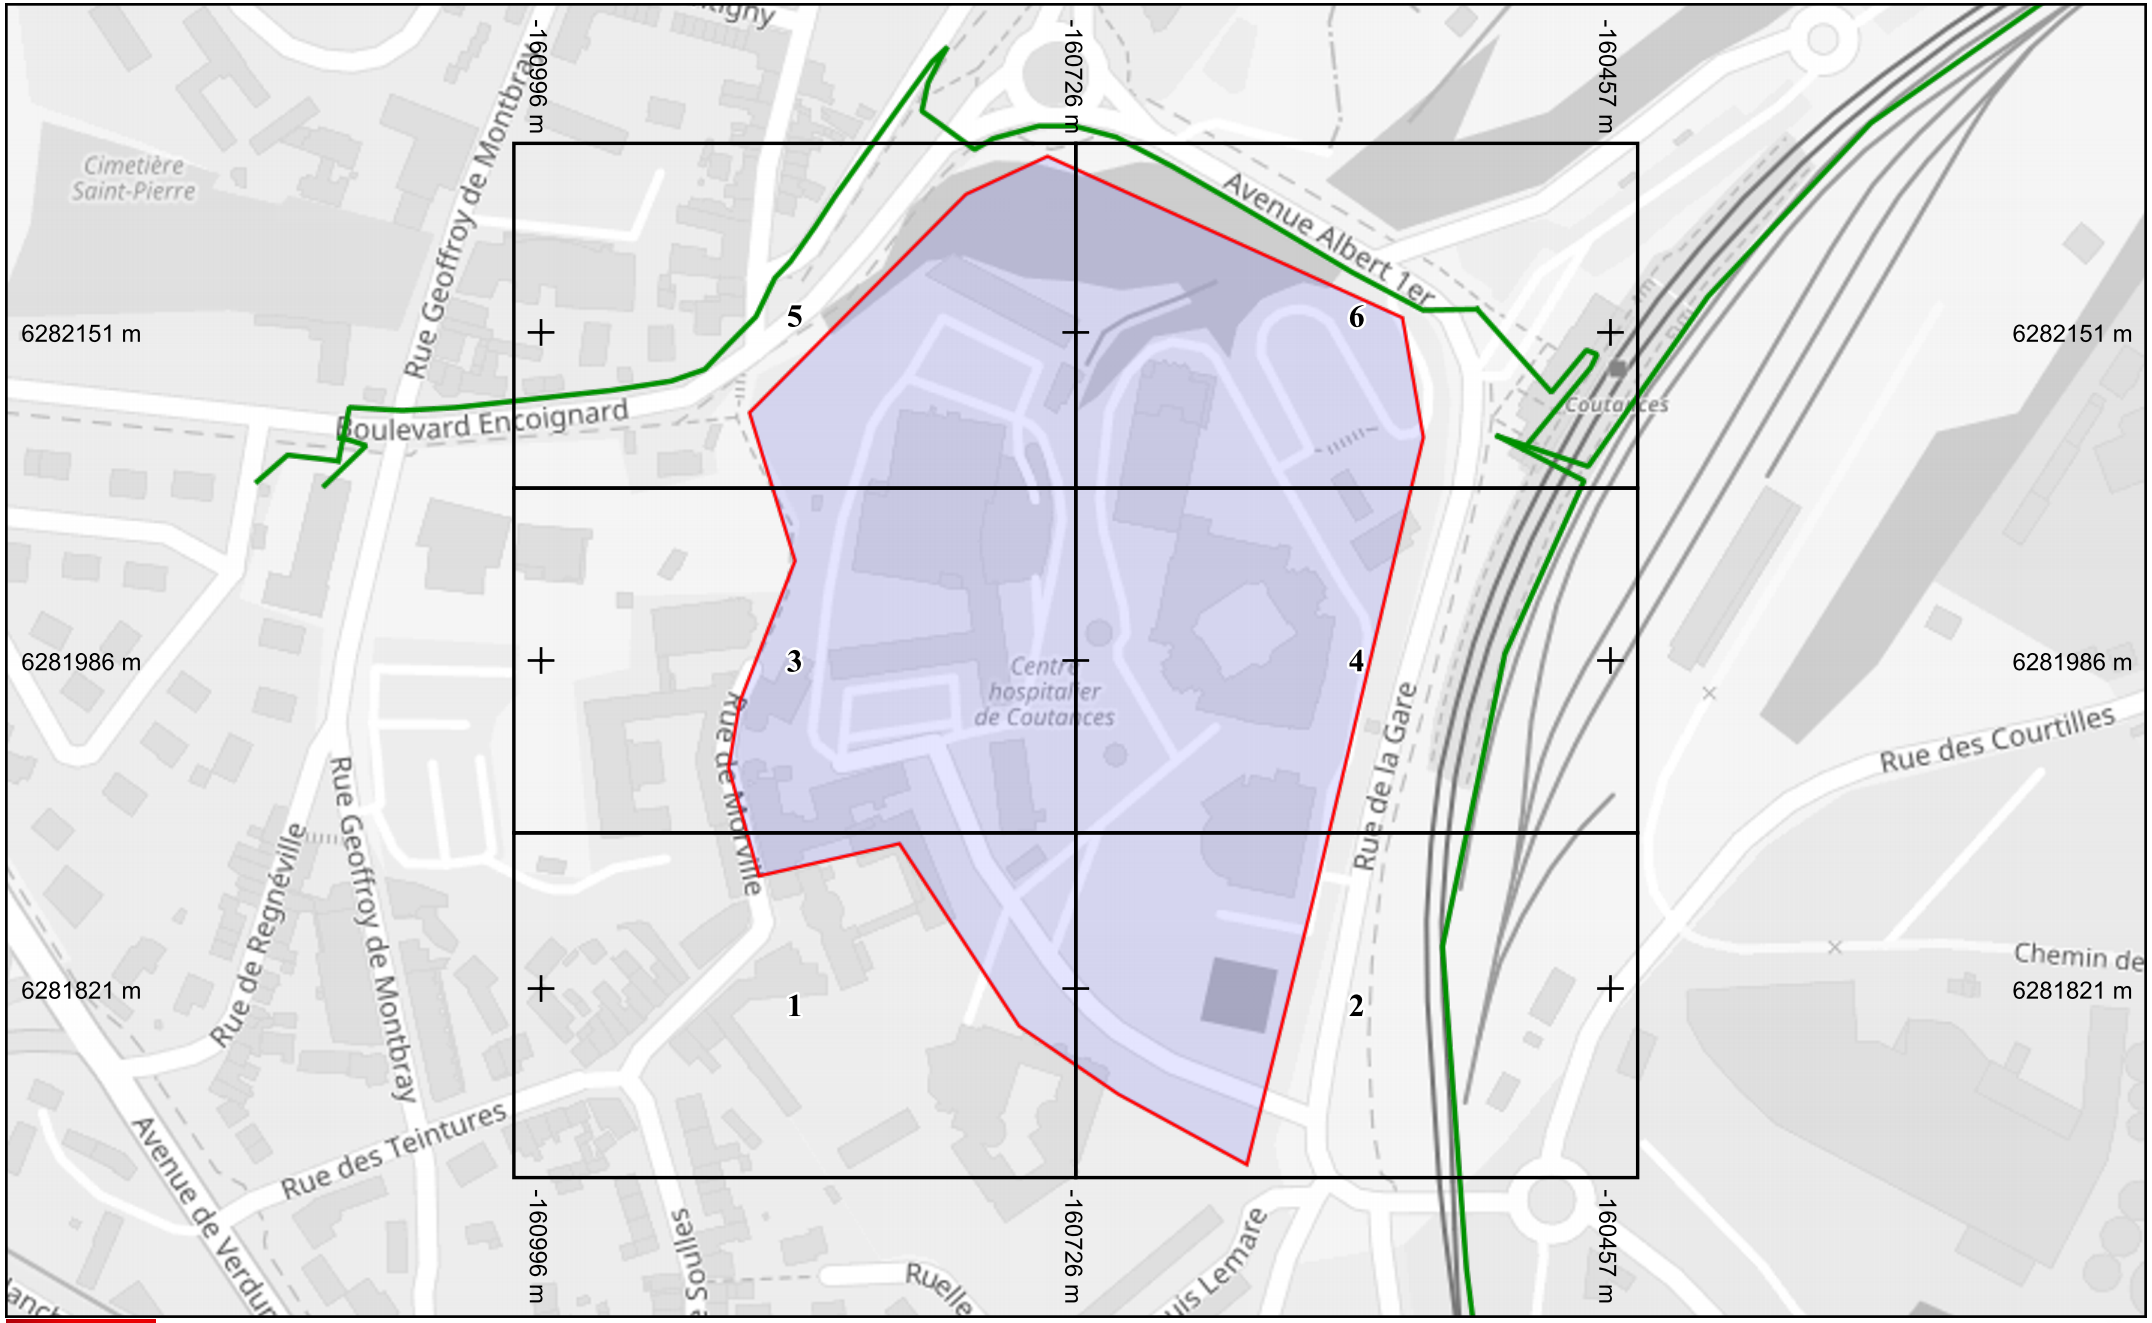

SFR

Légende

Réseau

Échelle : 1:2500 --- Plan généré le : 24/10/2025 - 09:07:28

Numéro de consultation : 2025102400825D


Adresse : , 50200 COUTANCES

Plan d'ensemble - Format d'impression : A4 Paysage

0 10 20 30 50m

N

Classe de précision : C	Catégorie réseau : TL	Carroyage : WGS 84/Pseudo-Mercator - EPSG:3857

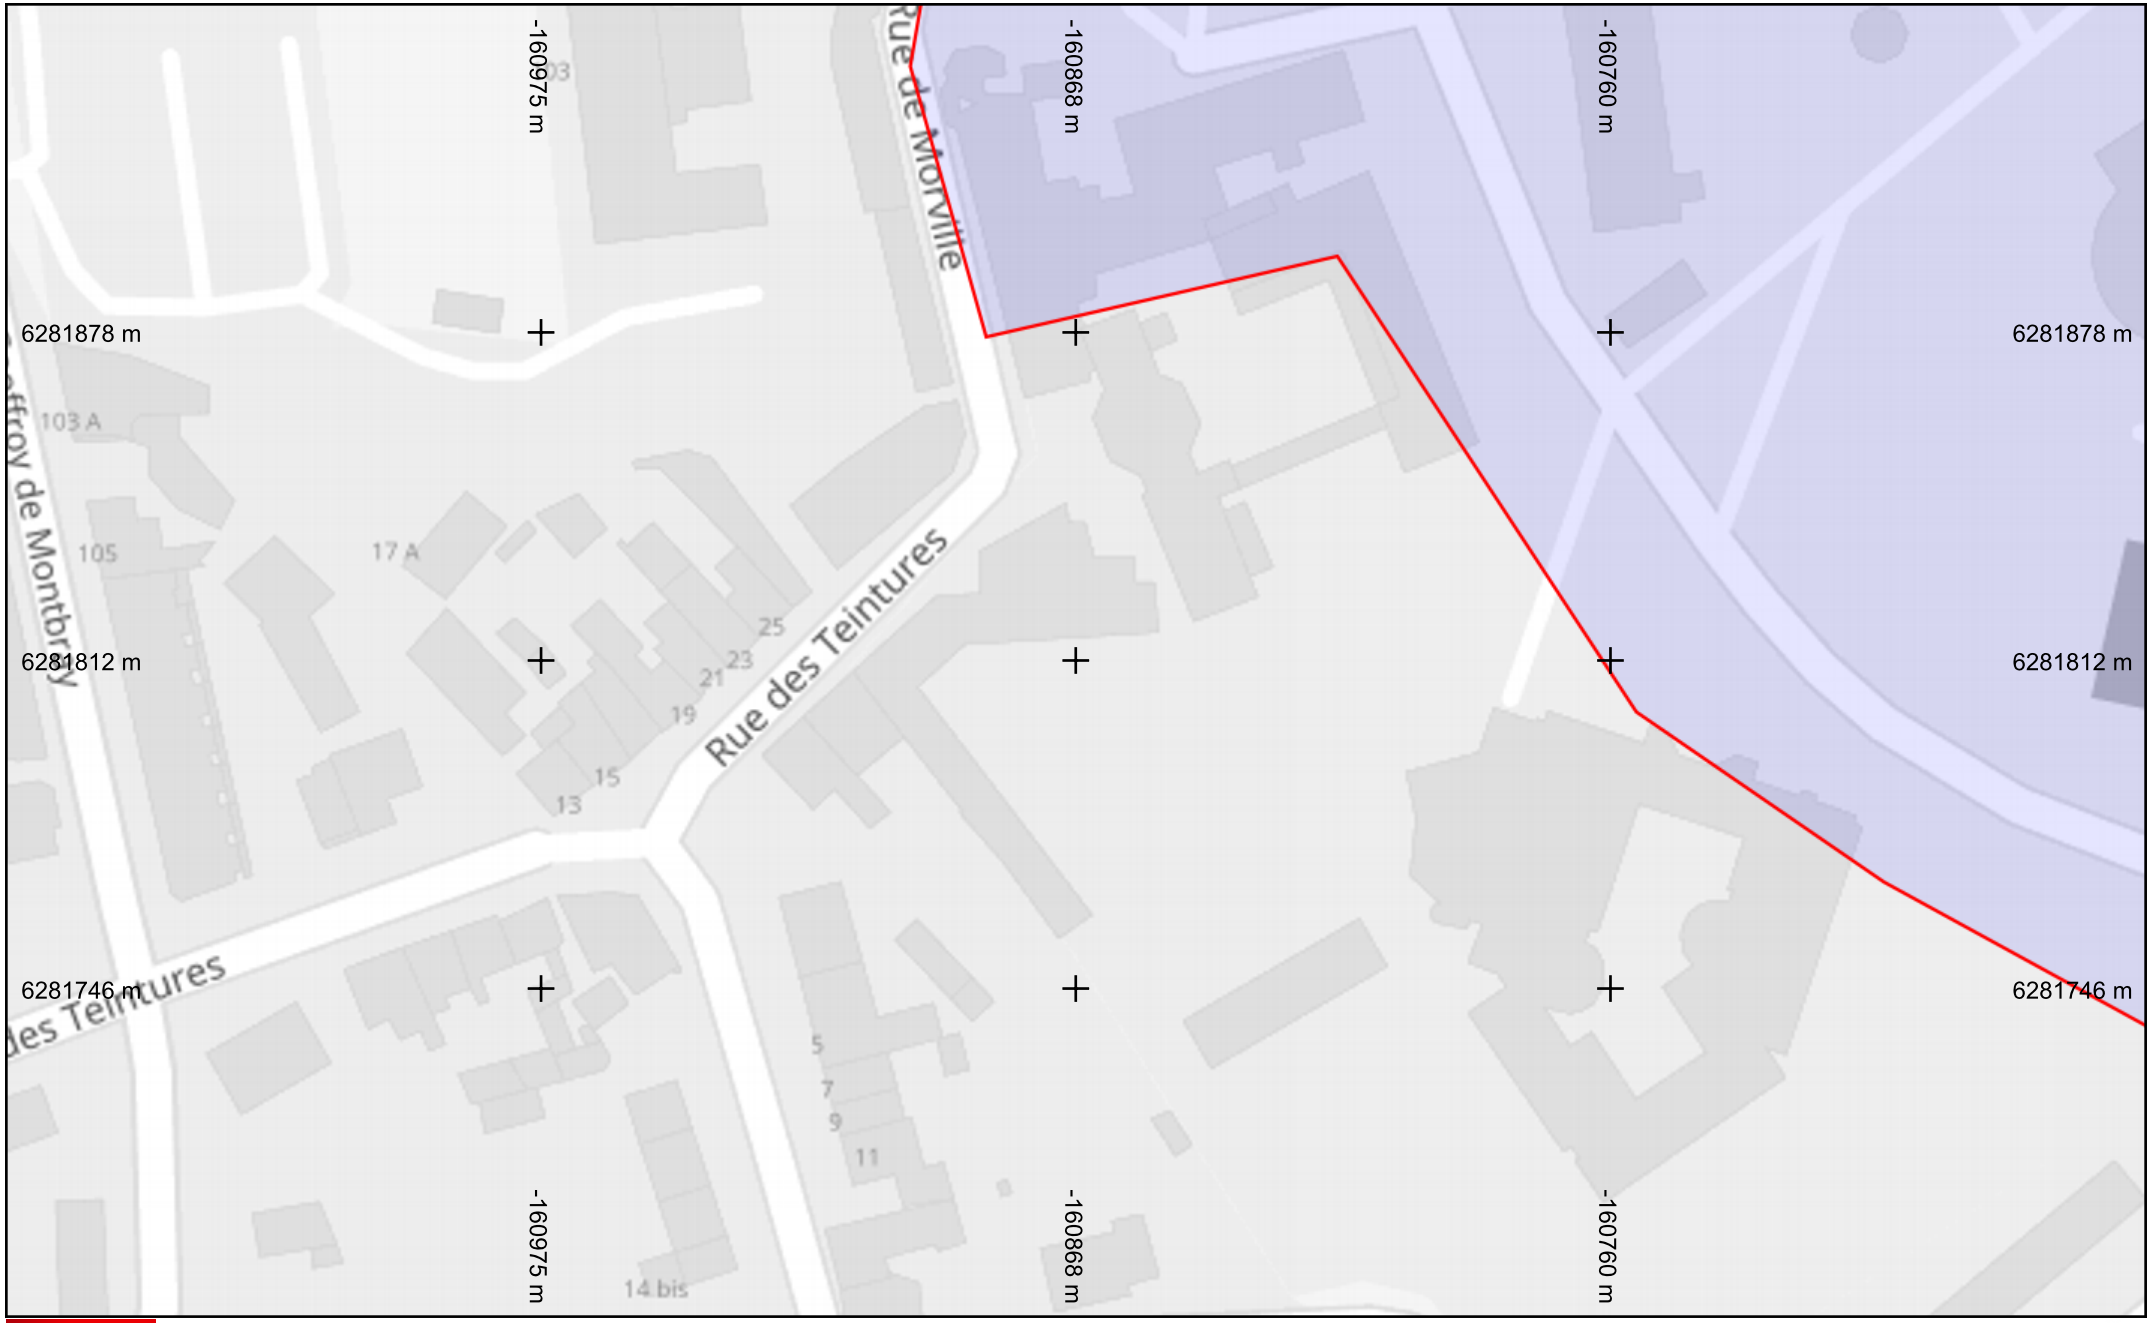

SFR

Légende

Réseau

Échelle : 1:1000 --- Plan généré le : 24/10/2025 - 09:07:28

Numéro de consultation : 2025102400825D


Adresse : , 50200 COUTANCES

Format d'impression : A4 Paysage

0 5 10 15 20 25m

N

Classe de précision : C	Catégorie réseau : TL	Carroyage : WGS 84/Pseudo-Mercator - EPSG:3857

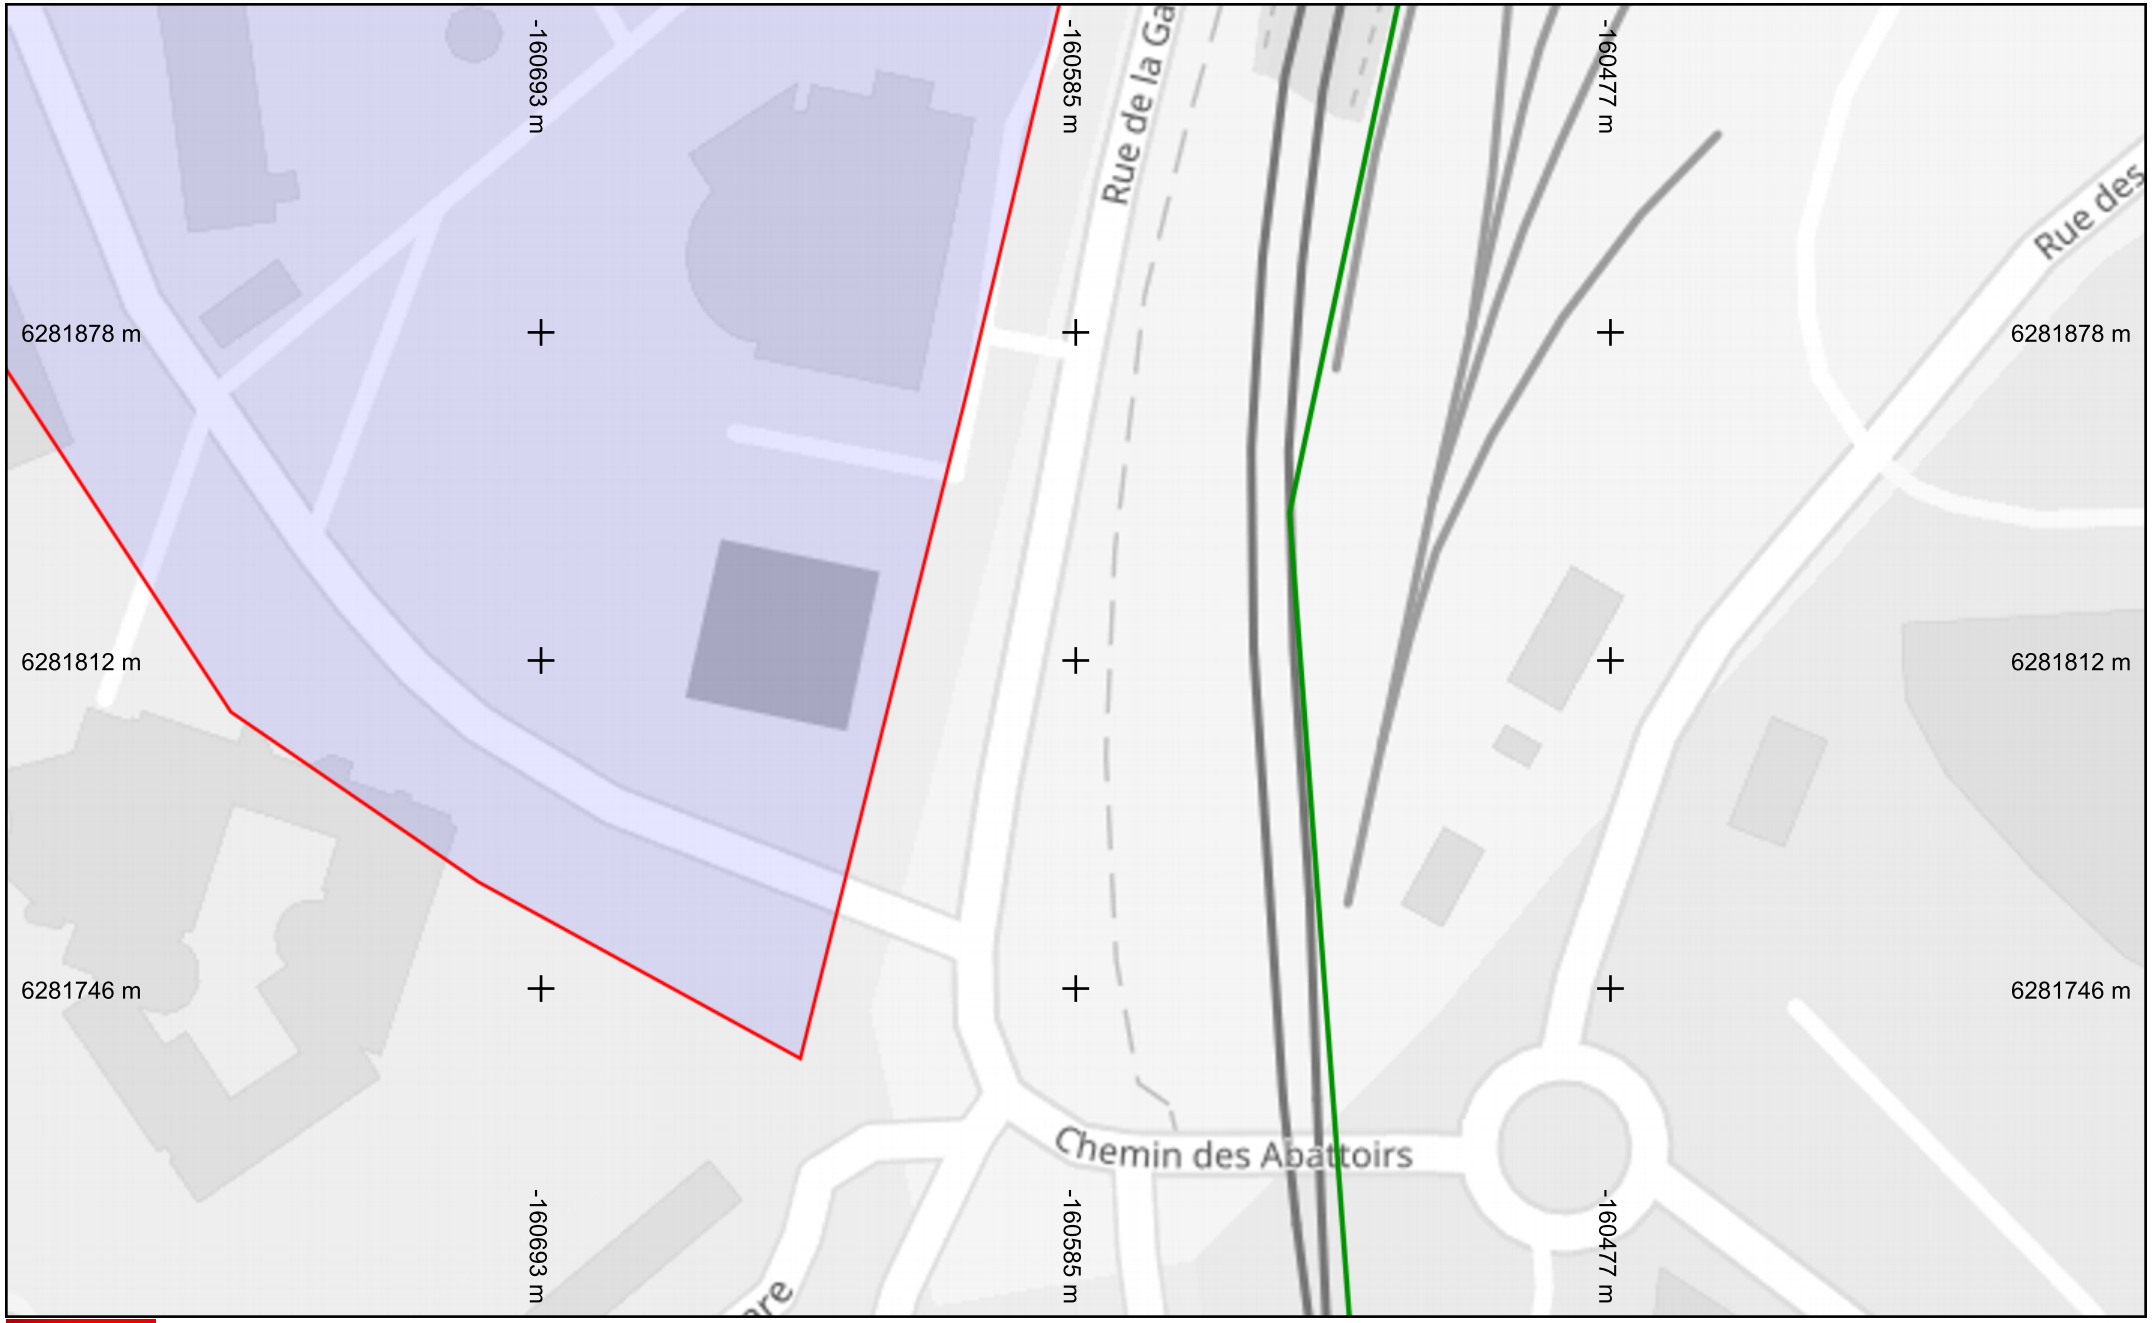

SFR

Légende

Réseau

Échelle : 1:1000 --- Plan généré le : 24/10/2025 - 09:07:28

Numéro de consultation : 2025102400825D


Adresse : , 50200 COUTANCES

Format d'impression : A4 Paysage

0 5 10 15 20 25m

N

Classe de précision : C	Catégorie réseau : TL	Carroyage : WGS 84/Pseudo-Mercator - EPSG:3857

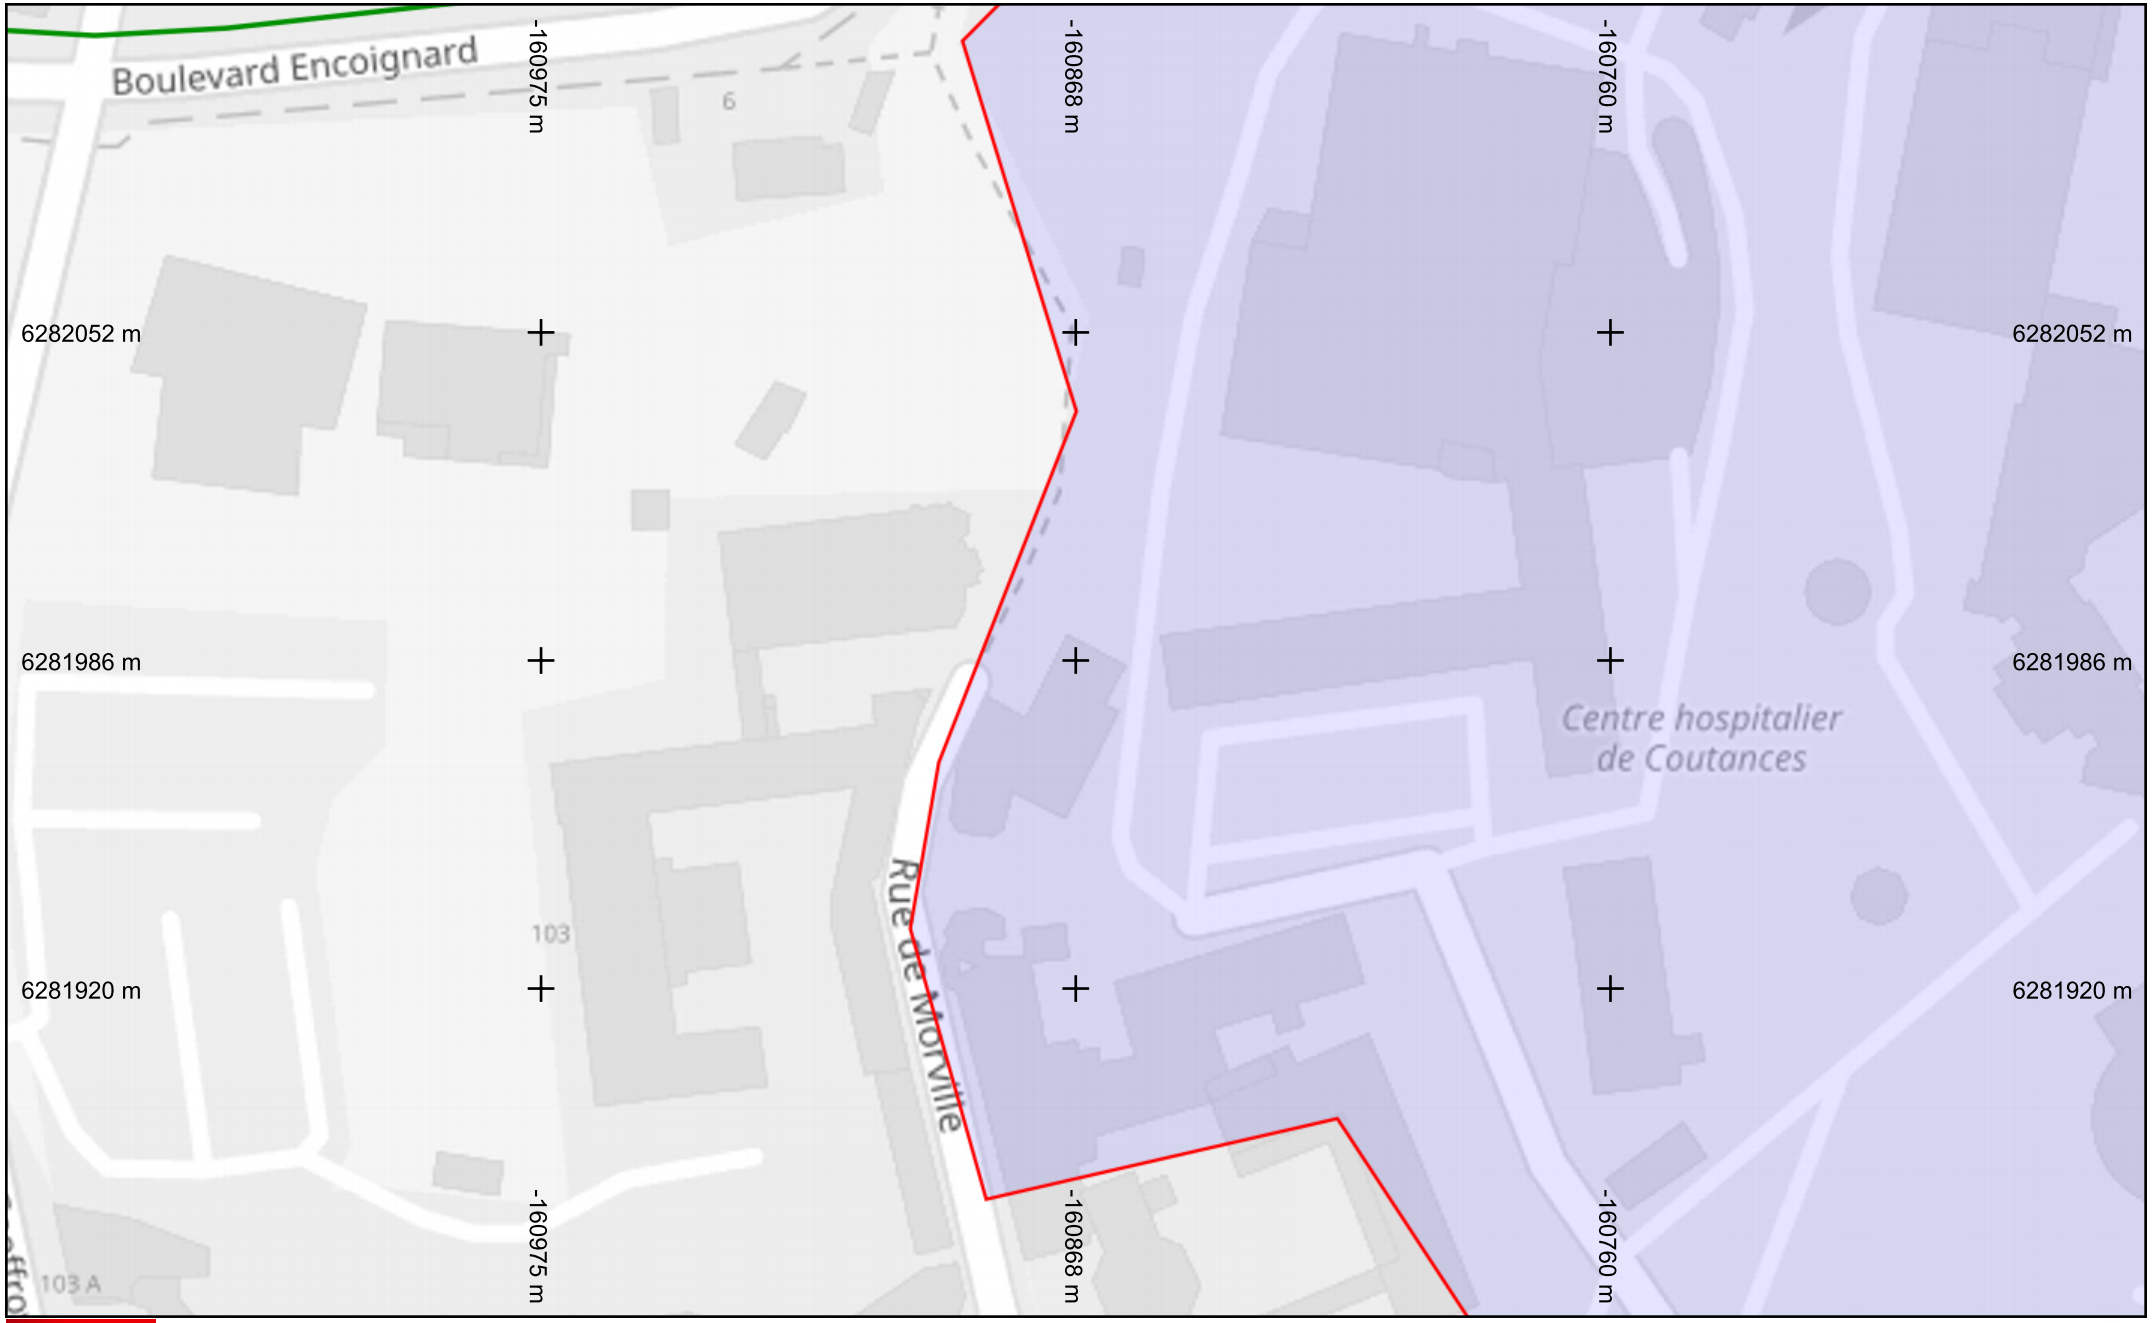

SFR

Légende


Réseau

Échelle : 1:1000 --- Plan généré le : 24/10/2025 - 09:07:28
Numéro de consultation : 2025102400825D
Adresse : , 50200 COUTANCES
Format d'impression : A4 Paysage

0 5 10 15 20 25m

N

Classe de précision : C	Catégorie réseau : TL	Carroyage : WGS 84/Pseudo-Mercator - EPSG:3857

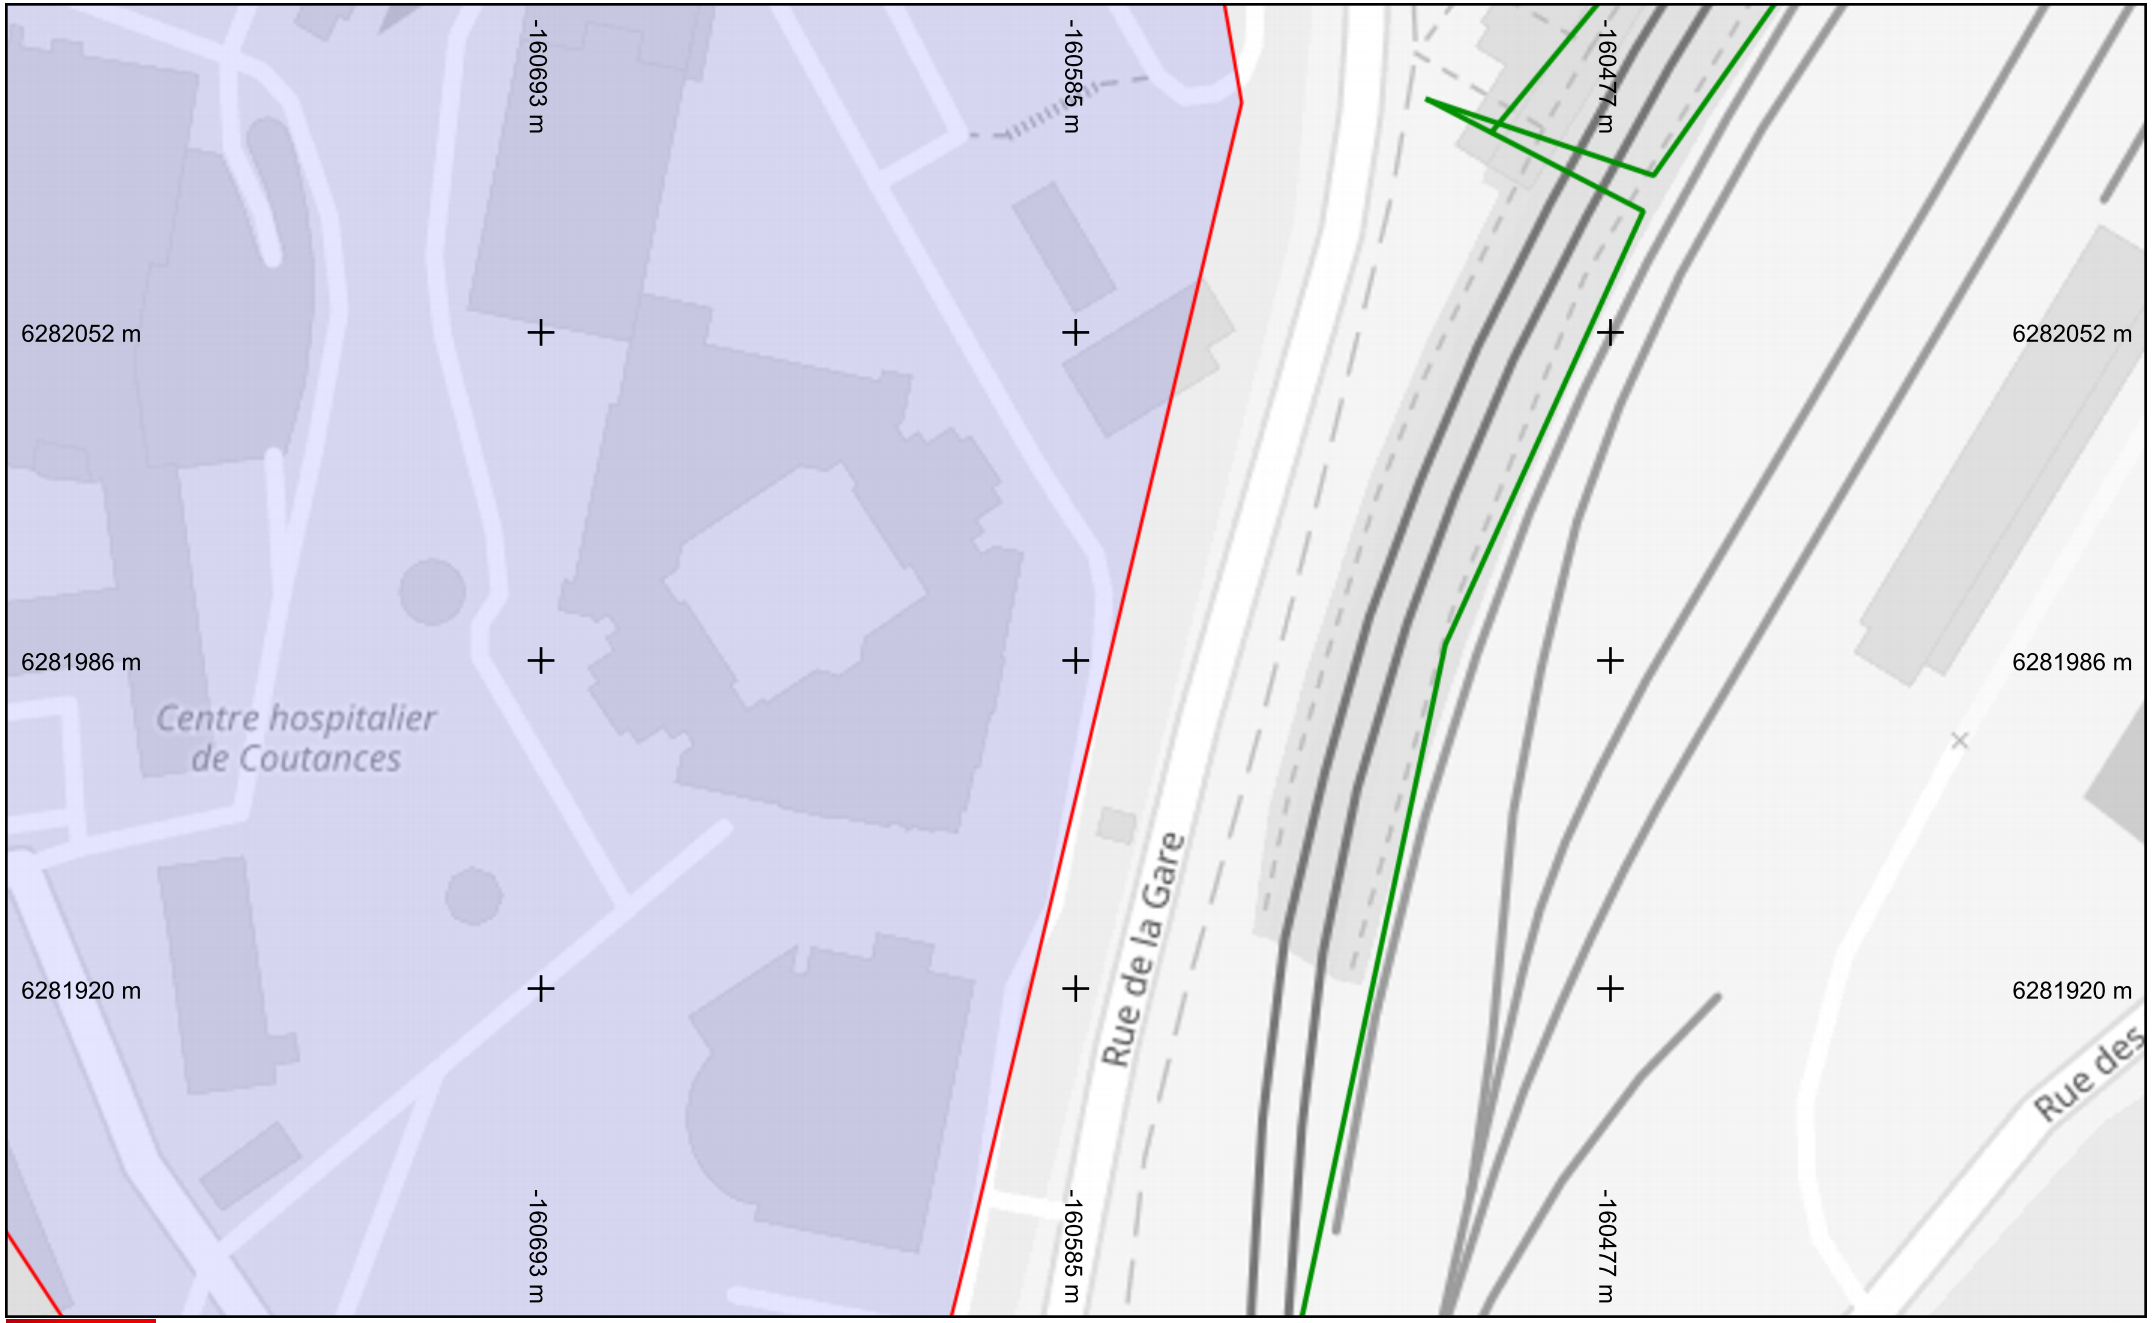

SFR

Légende


Réseau

Échelle : 1:1000 --- Plan généré le : 24/10/2025 - 09:07:28
Numéro de consultation : 2025102400825D
Adresse : , 50200 COUTANCES
Format d'impression : A4 Paysage

0 5 10 15 20 25m

N

Classe de précision : C	Catégorie réseau : TL	Carroyage : WGS 84/Pseudo-Mercator - EPSG:3857

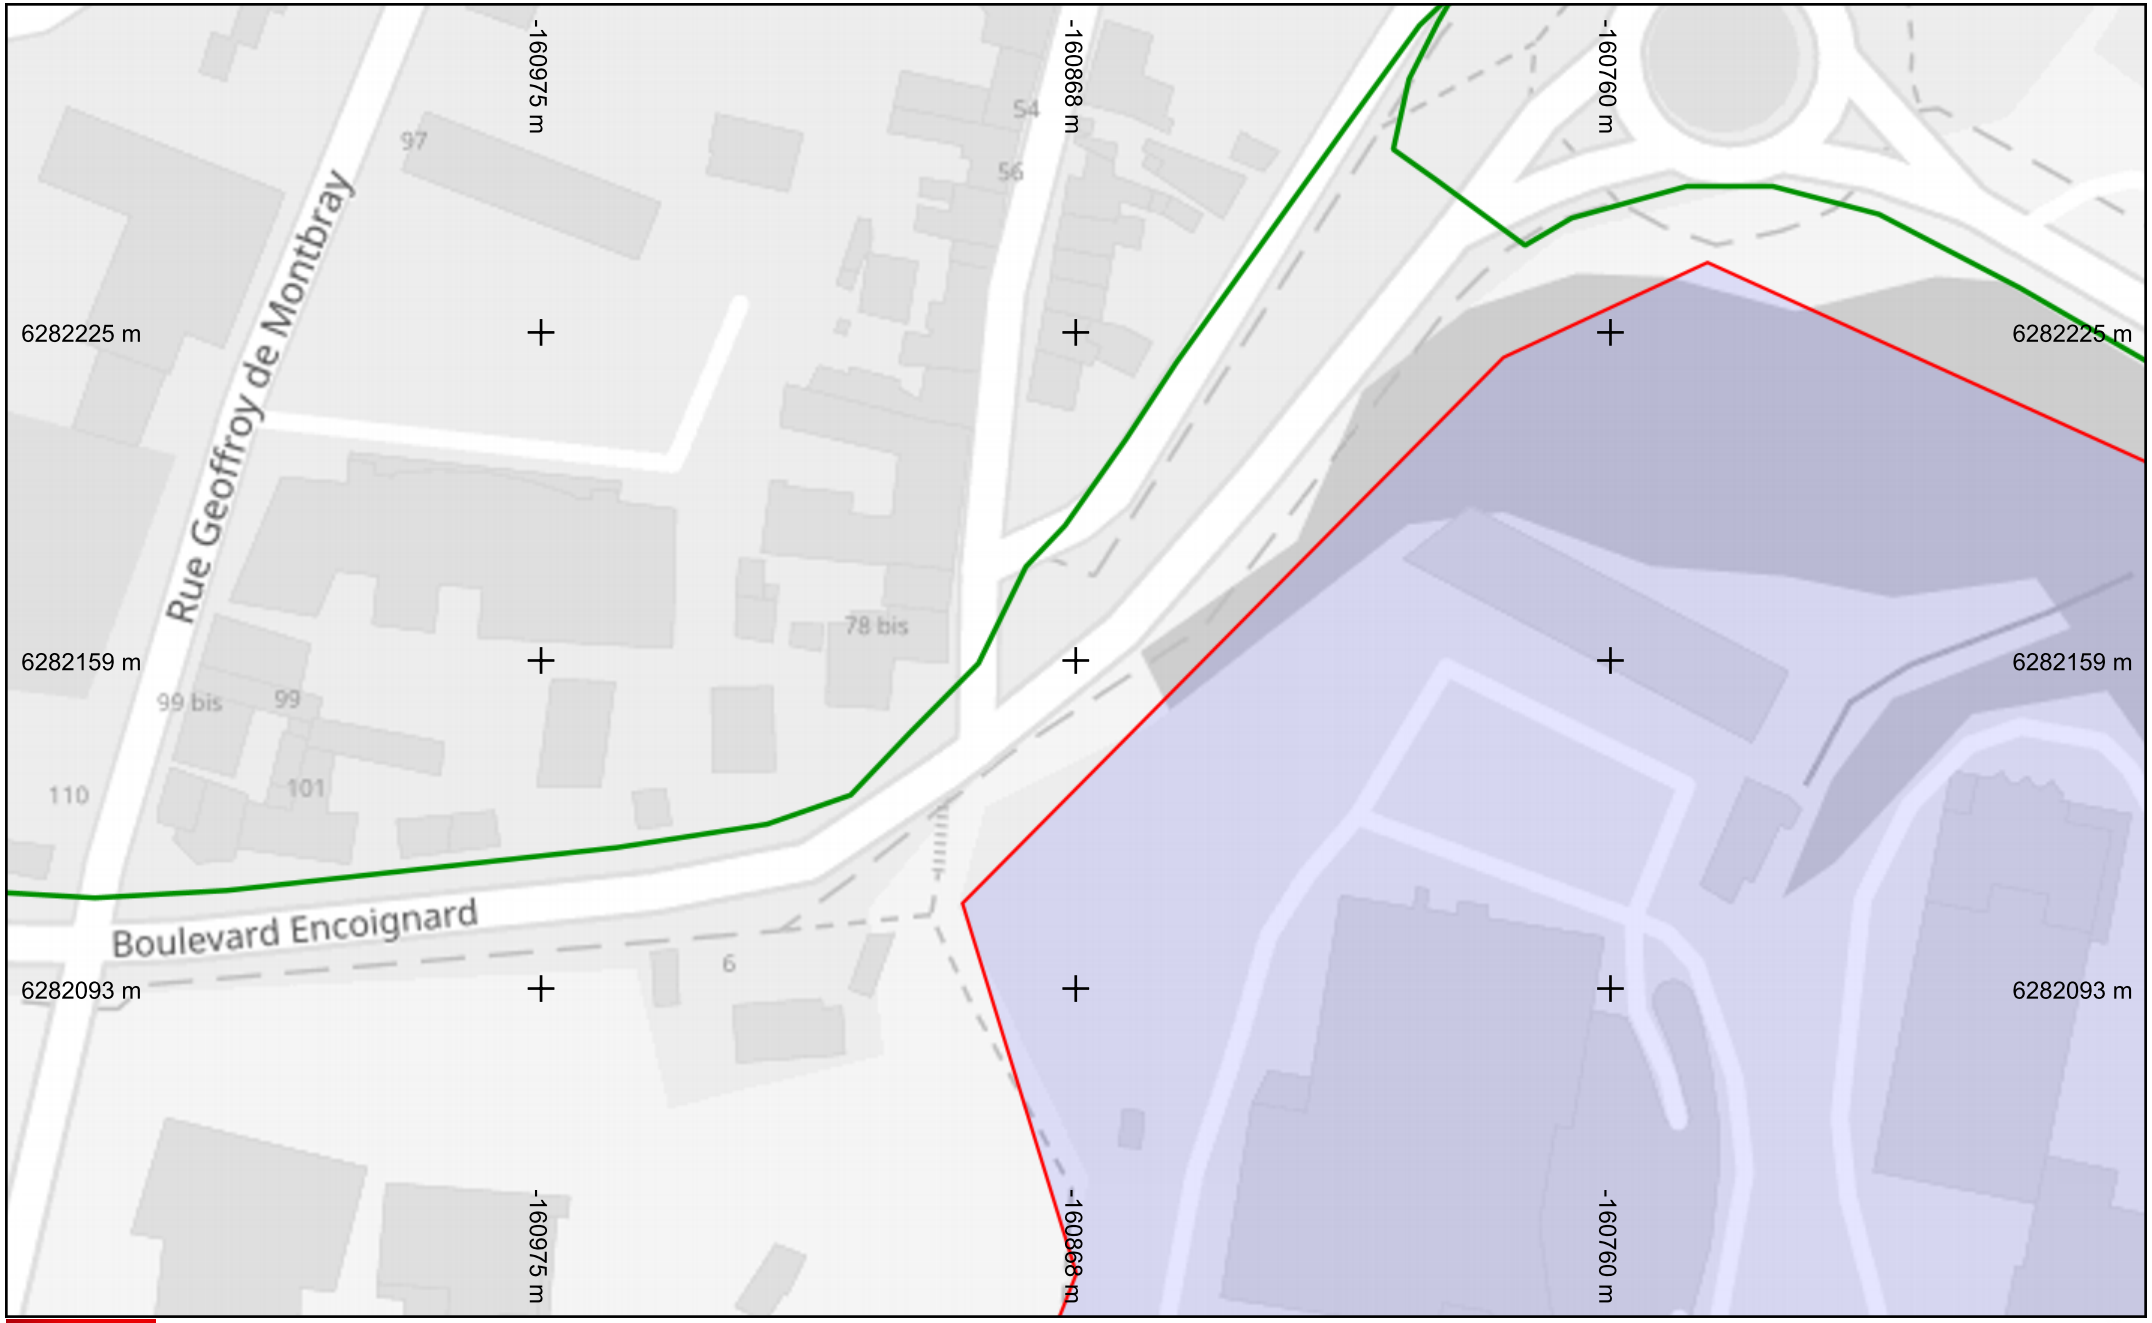

SFR

Légende

Réseau

Échelle : 1:1000 --- Plan généré le : 24/10/2025 - 09:07:28

Numéro de consultation : 2025102400825D


Adresse : , 50200 COUTANCES

Format d'impression : A4 Paysage

0 5 10 15 20 25m

N

Classe de précision : C	Catégorie réseau : TL	Carroyage : WGS 84/Pseudo-Mercator - EPSG:3857

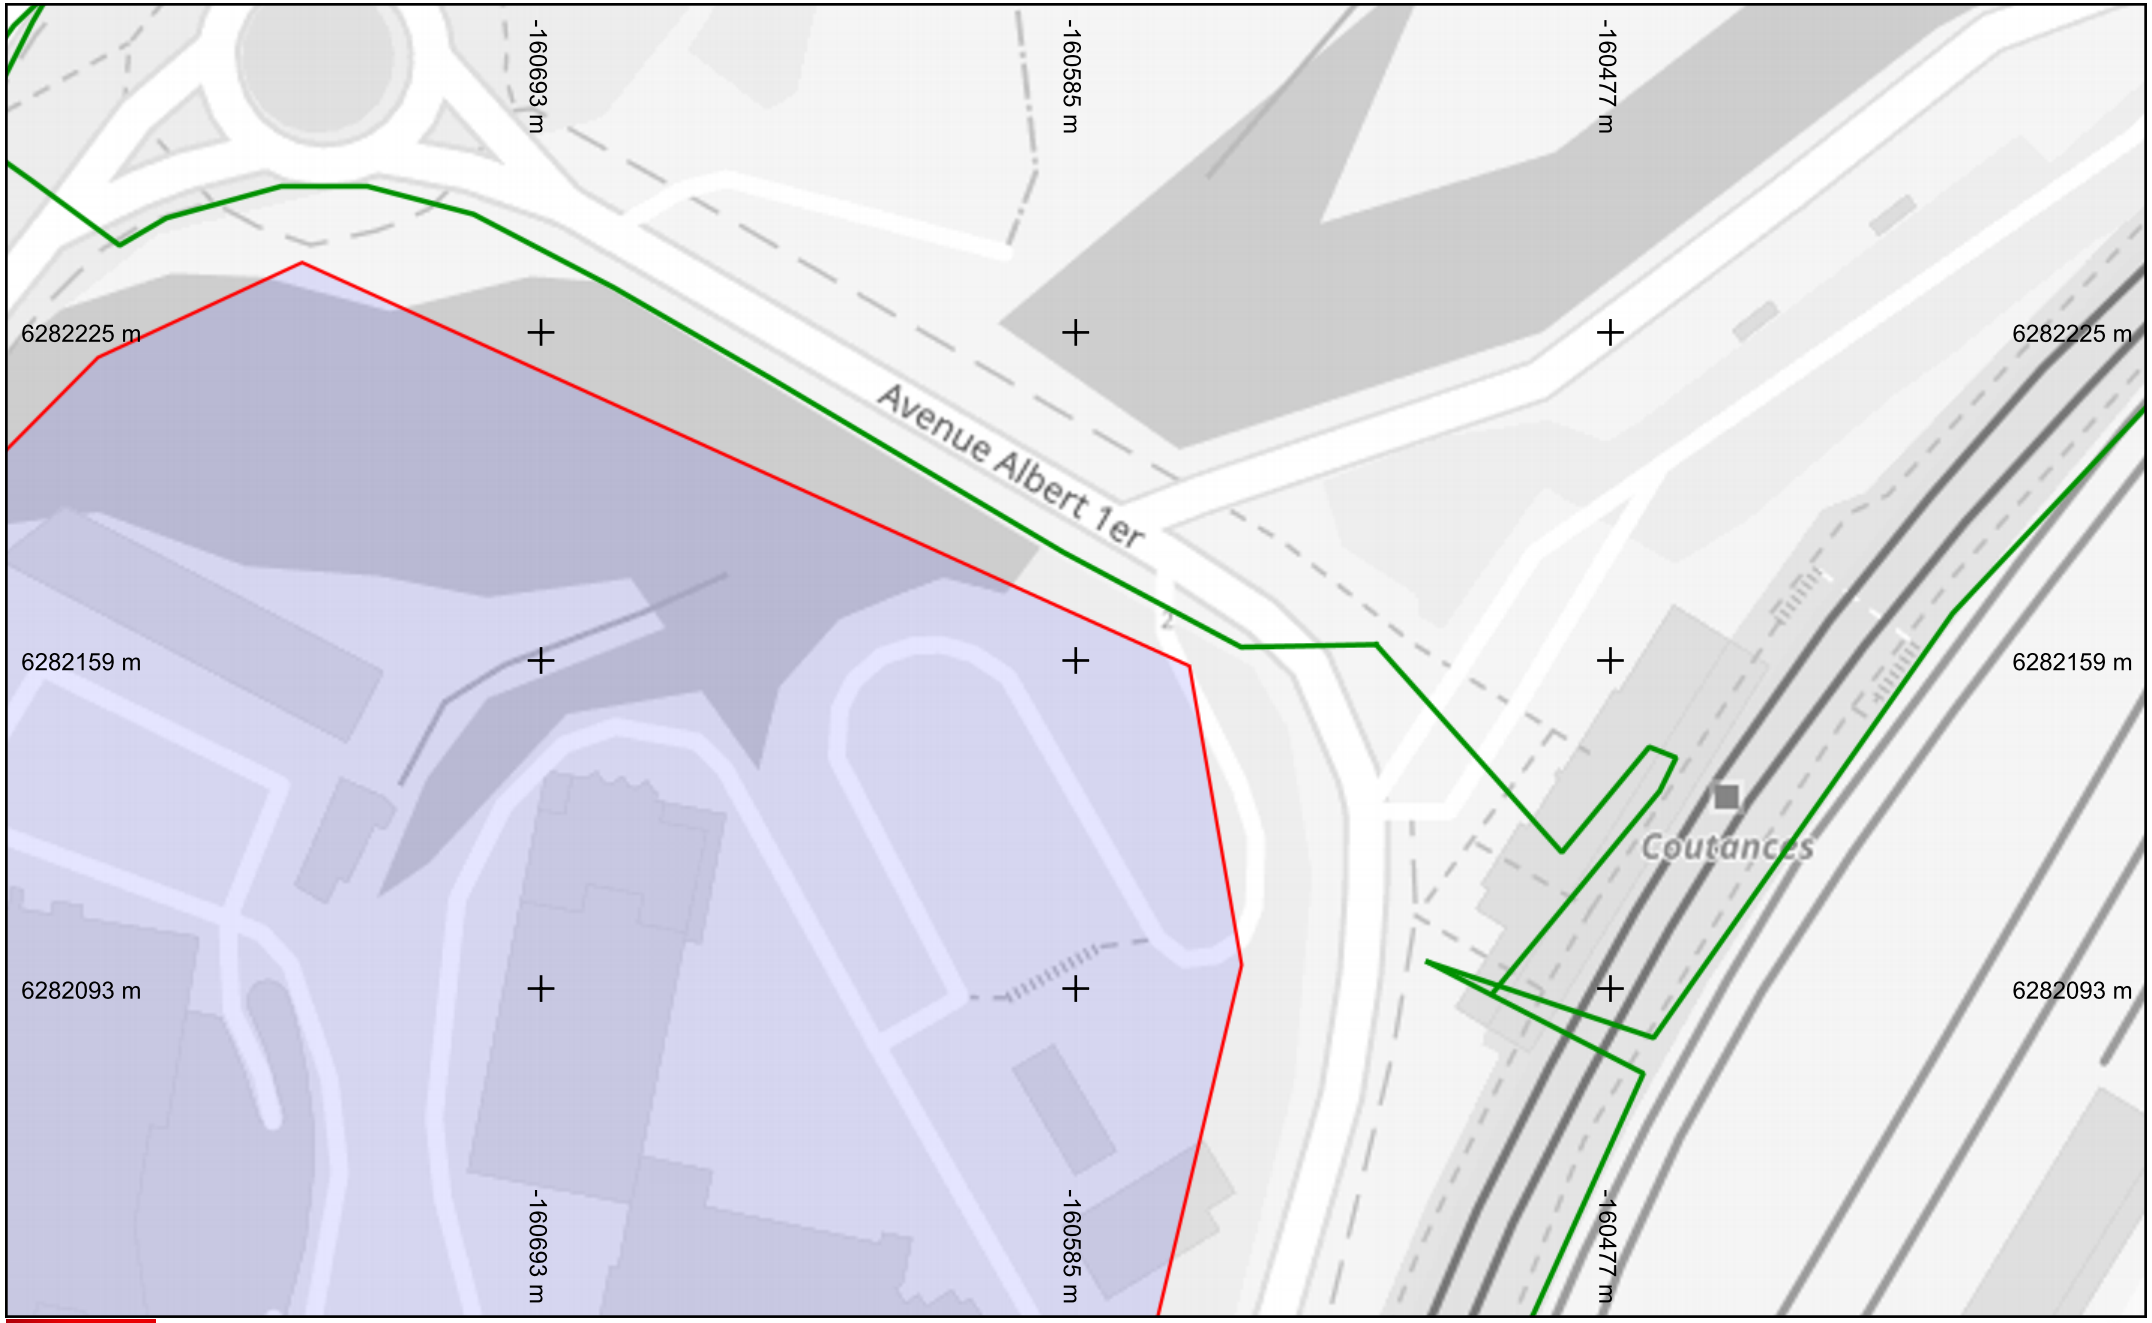

SFR

Légende

Réseau

Échelle : 1:1000 --- Plan généré le : 24/10/2025 - 09:07:28
Numéro de consultation : 2025102400825D
Adresse : , 50200 COUTANCES
Format d'impression : A4 Paysage

0 5 10 15 20 25m

N

Classe de précision : C	Catégorie réseau : TL	Carroyage : WGS 84/Pseudo-Mercator - EPSG:3857