Coupe AA

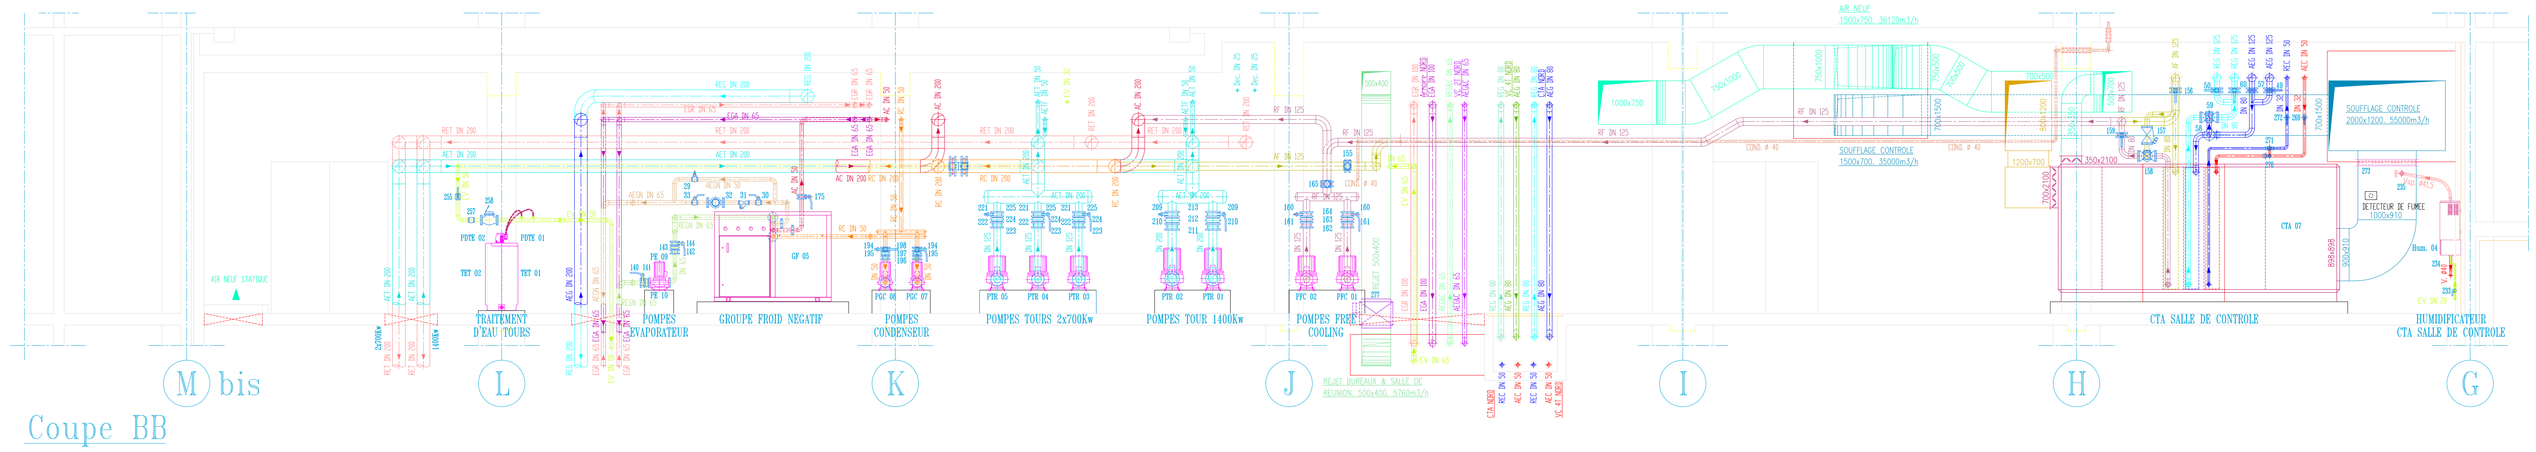

Coupe BB

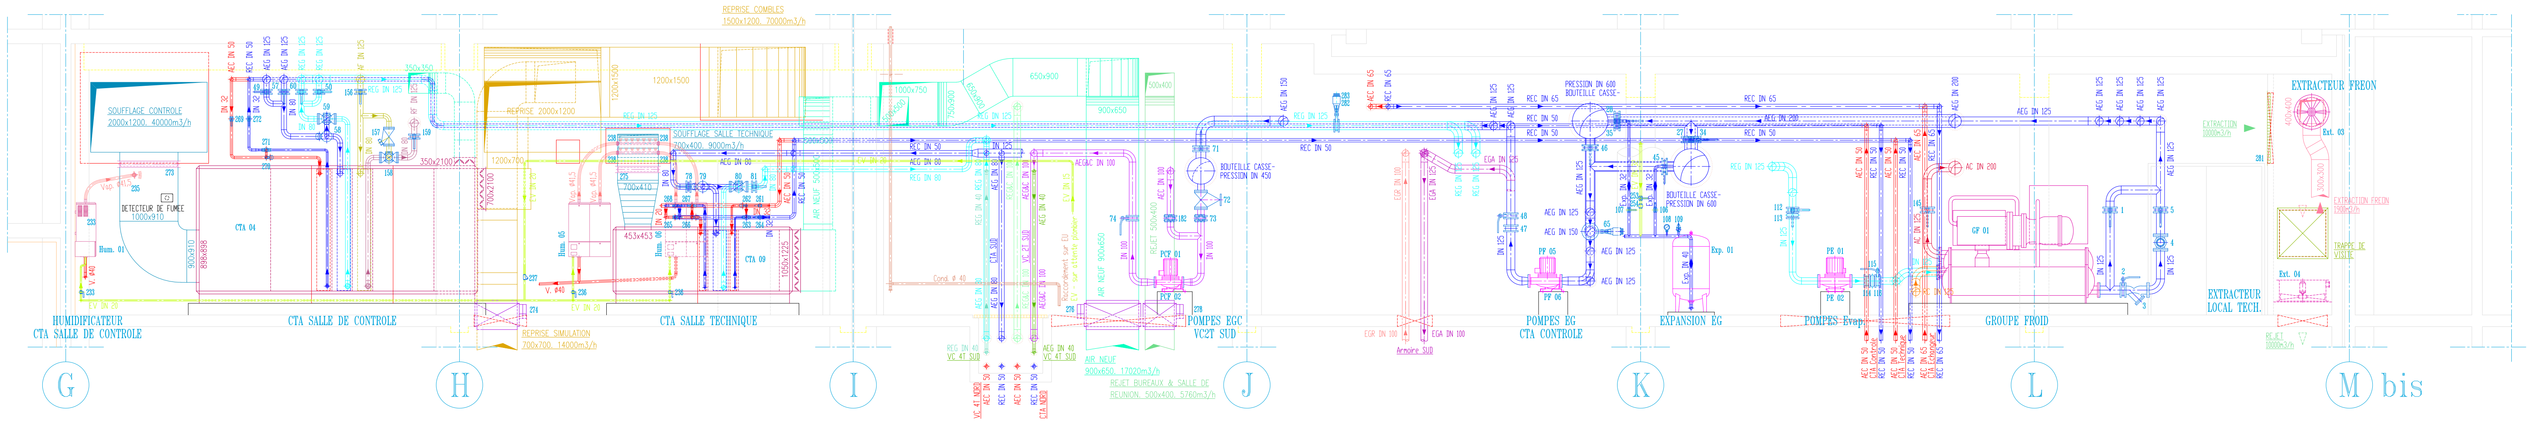

Vue en plan

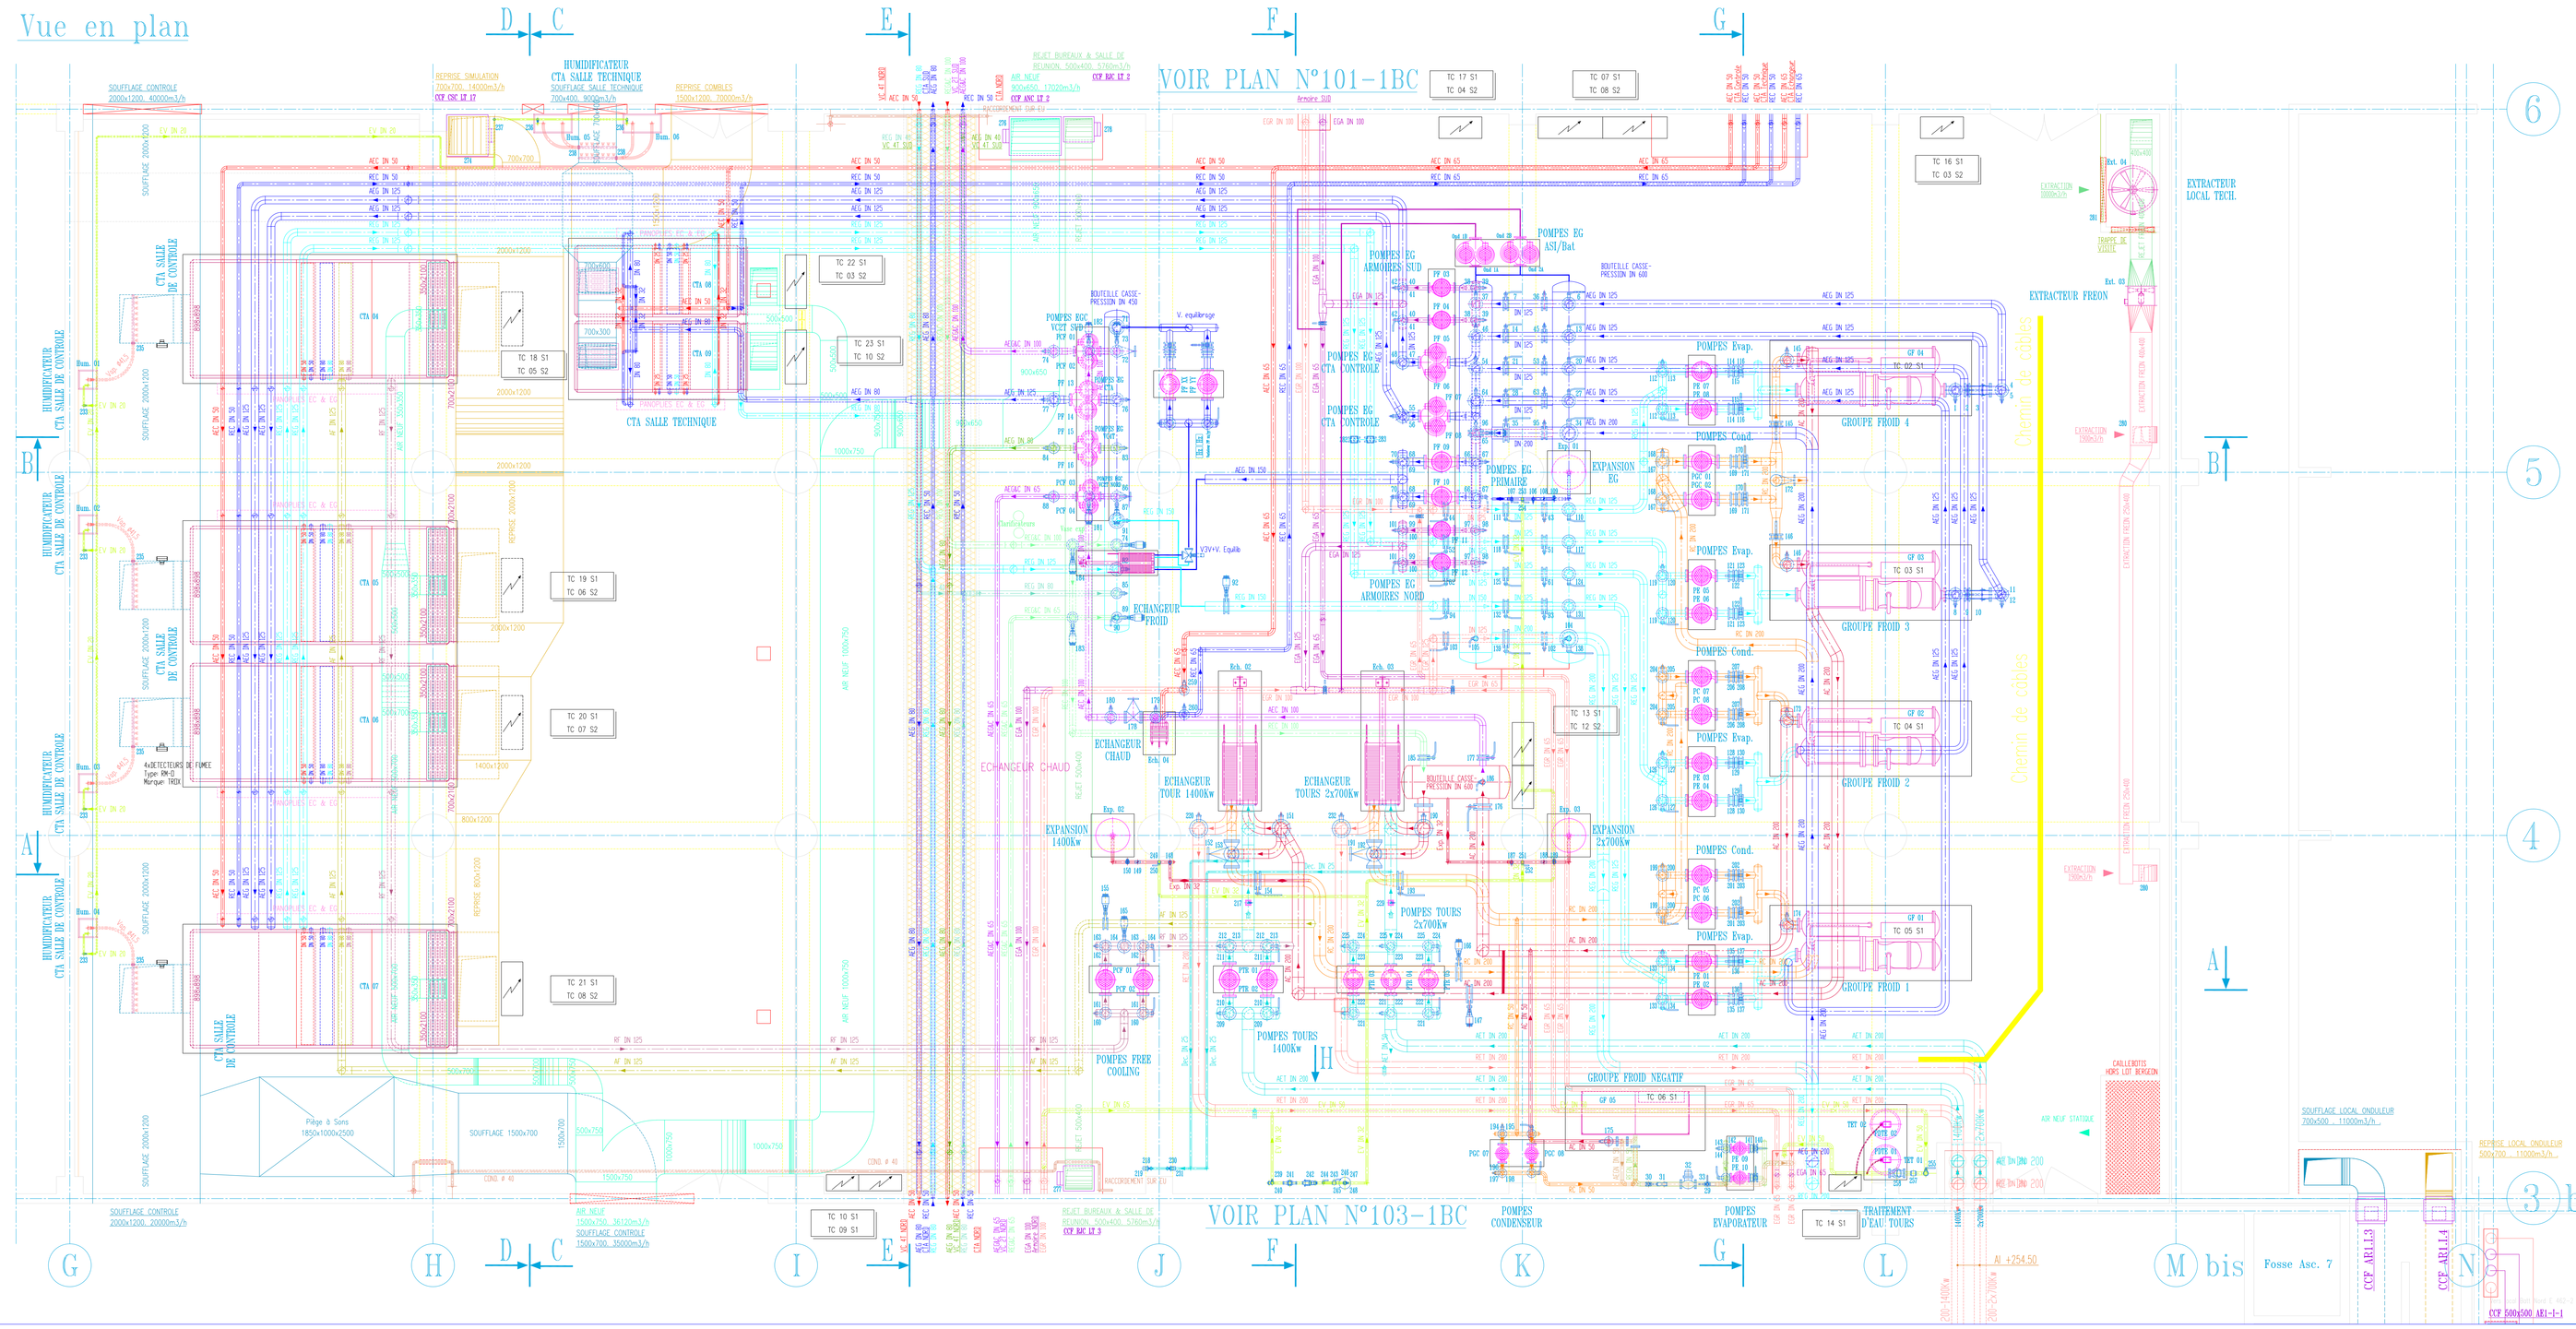

NOTA CALORIFUGE

COLLECTEURS EAU GLACEE

STYROFOAM Ep : 30mm jusqu'au DN 50 FINITION TOLE ISOXAL .
STYROFOAM Ep : 40mm jusqu'au DN 150 FINITION TOLE ISOXAL .
STYROFOAM Ep : 50mm jusqu'au DN 300 FINITION TOLE ISOXAL .
STYROFOAM Ep : 60mm au dela du DN 300 FINITION TOLE ISOXAL .

COLLECTEURS EAU CHAUDE

COQUILLE DE LAINE DE VERRE Ep : 30mm jusqu'au DN 50 FINITION TOLE ISOXAL .
COQUILLE DE LAINE DE VERRE Ep : 40mm jusqu'au DN 150 FINITION TOLE ISOXAL .
COQUILLE DE LAINE DE VERRE Ep : 50mm jusqu'au DN 300 FINITION TOLE ISOXAL .
COQUILLE DE LAINE DE VERRE Ep : 60mm au dela du DN 300 FINITION TOLE ISOXAL .

LEGENDE

AEG	: ALLER EAU GLACEE . 6°C .
REG	: RETOUR EAU GLACEE . 11°C .
AEC	: ALLER EAU CHAUDE . 90°C .
REC	: RETOUR EAU CHAUDE . 70°C .
AEG&C	: ALLER EAU GLACEE & CHAUDE . 6°C ou 45°C .
REG&C	: RETOUR EAU GLACEE & CHAUDE . 11°C ou 40°C
EGA	: ALLER EAU GLACEE ARMOIRE DE CLIMATISATION . 6°C .
EGR	: RETOUR EAU GLACEE ARMOIRE DE CLIMATISATION . 11°C .
RET	: RETOUR EAU TOUR . 37°C .
AET	: ALLER EAU TOUR . 30°C .
AETF	: ALLER EAU TOUR FILTREE . 30°C .
Dec.	: DECONCENTRATION EAU TOUR . 30°C .
E.V.	: EAU DE VILLE .
AEGN	: ALLER EAU GLACEE NEGATIF . -3,8°C .
REGN	: RETOUR EAU GLACEE NEGATIF . -1,2°C .
AC	: ALLER CONDENSEUR . ETE : 39°C . HIVER :45°C .
RC	: RETOUR CONDENSEUR . ETE : 32°C . HIVER : 38°C .
AF	: ALLER FREE COOLING . 12°C .
RF	: RETOUR FREE COOLING . 15°C .
Vap.	: VAPEUR HUMIDIFICATEUR .
Exp.	: EXPANSION .
V.	: VIDANGE .
Pt.Ht	: POINT HAUT .
Pt.Bas	: POINT BAS .
AA	: ARASE AXE .
AI	: ARASE INFERIEURE .
AS	: ARASE SUPERIEURE .

POUR LES COUPES CC-DD-EE-FF-GG-VUE H
NOMENCLATURE VOIR PLAN N°102 B

Date	Ind	Modifications	visa dessinat.	visa suivi
31/12/98	Y	RECOLEMENT / DOE	AP	AP
04/06/98	D	IMPLANTATION DES CONDENSATS ARMOIRES DE CLIMATISATIONS	CL	AP
10/10/97	C	IMPLANTATION DES ARMOIRES ELECTRIQUES	CL	AP
19/09/97	B	MODIF EMPLACEMENT TUYAUTERIES ET SOCLES SUIVANT REMARQUES SERETE	AP	AP
11/08/97	A	EDITION ORIGINALE	CL	AP

CENTRE EN ROUTE DE LA NAVIGATION AERIENNE
REALISATION DU NOUVEAU C.R.N.A. SUD-EST
AIX EN PROVENCE

MAITRE D'OUVRAGE — DIRECTION DE LA NAVIGATION AERIENNE
CONDUCTEUR D'OPERATION / PRM — S.S.B.A. SUD-EST — Le Quatuor, 40, route de Galice, 13082 AIX EN PROVENCE cedex 2, Tél: 04.42.33.78.89 Fax: 04.42.33.79.91

JEAN-MICHEL BATTESTI ARCHITECTES ET ASSOCIES
37, BD EDOUARD - HERRIOT
13008 MARSEILLE
TEL. 04.91.23.39.99
FAX. 04.91.71.63.91

Etude Ingénierie Générale
SERETE Régions — Technopôle de Château-Gombert, 262, rue Albert EINSTEIN - 13013 MARSEILLE, Tél: 04.91.61.60.00 Fax: 04.91.61.60.29

Acousticien — ACOUSTIQUE ET CONSEIL, Rond-Point de la Gare - 13770 VENELLES, Tél: 04.42.54.13.48 Fax: 04.42.54.13.15
Eclairagiste — LIGHT CIBLES, 10, Passage du Chantier - 75012 PARIS, Tél: 01.43.46.82.00 Fax: 01.43.46.82.22
Paysagiste — DOMINIQUE DENISSE, Centre Chaves - 20290 BORGO, Tél: 04.95.30.77.82 Fax: 04.95.30.38.60

CONTROLE TECHNIQUE SANTE SECURITE — SICOTEC Agence Aix en Provence, SICOTEC Agence Aix en Provence — Le Mistral - B - Place Ronde de Vilmorin, 13090 AIX EN PROVENCE, Tél: 04.42.59.01.08 Fax: 04.42.26.30.02

Entreprise générale LEON GROSSE — Rue Jules Isaac - 13100 AIX EN PROVENCE -

CLIMATISATION - CHAUFFAGE
VENTILATION - DESENFUMAGE
LOT N° 18

LOCAUX TECHNIQUES CENTRE
Zone B-C . Niv. 255.20 NGF
IMPLANTATION DU MATERIEL
Vue en plan - Coupes AA-BB

DCE : CH-CL10R11

Emetteur	Lot n°	N° doc	Ind.	Localisation	Type doc	Statut	Nb pages	Etabli le	Date ind.
BER	18	102 A	Z	1BC	PLA	DOE	1	11.08.97	15.03.99

BERGEON MEDITERRANEE S.A.
GENIE CLIMATIQUE - INSTALLATION - EXPLOITATION
ZI des paluds, 196 Av des paluds, BP 1054, 13781 AUBAGNE Cedex - Tél: 42.82.90.80 - Fax: 42.82.18.48

Echelle : 1/50
Etabli par : CL
Vérifié par : AP
Affaire n° : A80649X