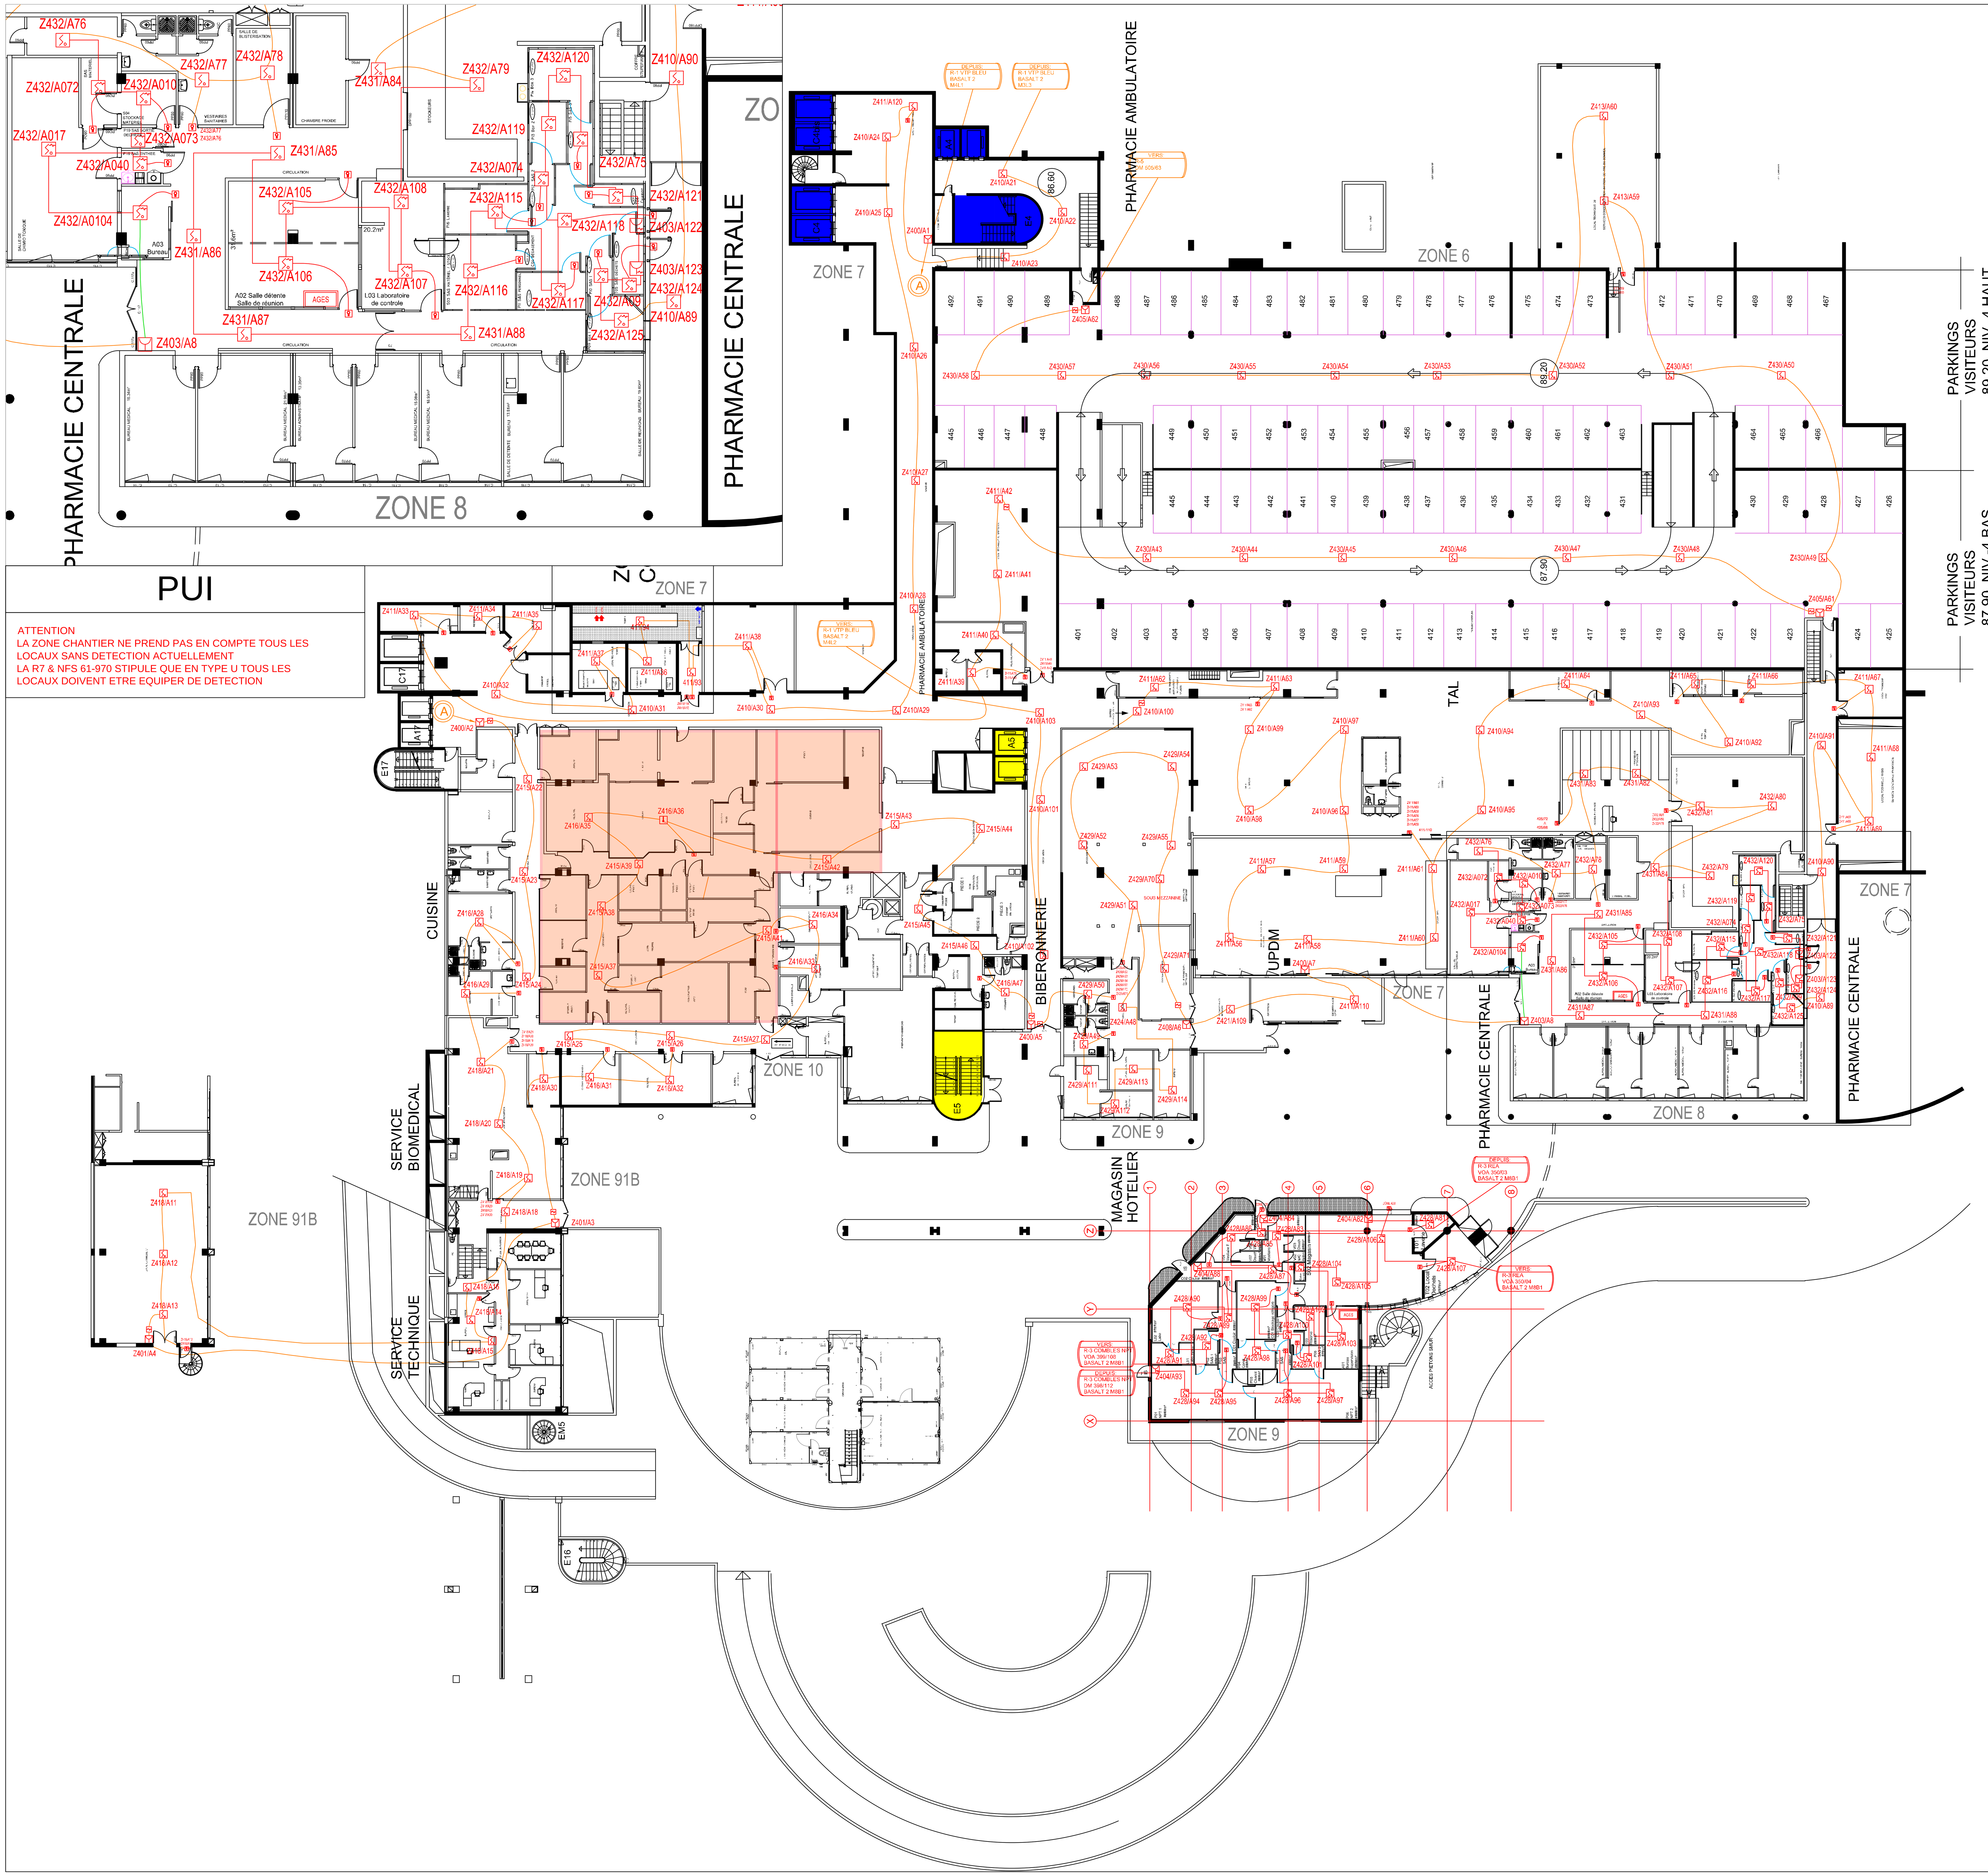

SYMBOLE	REF	DESIGNATION	CABLAGE
	BASALT	COFFRET DE GESTION ET D'ALIMENTATION DE L'ALTAIR	3G 1.5 CR1
ALTES	ALTES	BOITIER D'EXPLOITATION DE L'ALTAIR	4x1P8/10 SYT1
ALTRA	ALTRA	TABLEAU REPETITEUR ALPHANUMERIQUE	4x1P8/10 SYT1
	VOA	DETECTEUR OPTIQUE DE FUMEE PONCTUEL ADRESSABLE SANS SOCLE ISOLATEUR DE COURT CIRCUIT	1P8/10 SYT1
	VOA	DETECTEUR OPTIQUE DE FUMEE PONCTUEL ADRESSABLE AVEC SOCLE ISOLATEUR DE COURT CIRCUIT	1P8/10 SYT1
	VTVA	DETECTEUR THERMOVELOCIMETRIQUE PONCTUEL ADRESSABLE AVEC SOCLE ISOLATEUR DE COURT CIRCUIT	1P8/10 SYT1
	VTVA	DETECTEUR THERMOVELOCIMETRIQUE PONCTUEL ADRESSABLE SANS SOCLE ISOLATEUR DE COURT CIRCUIT	1P8/10 SYT1
	IA	INDICATEUR D'ACTION	1P8/10 SYT1
E	IA	INDICATEUR D'ACTION (E POUR ETANCHE)	1P8/10 SYT1
	BMAL	DECLENCHEUR MANUEL ADRESSABLE A LED SANS ISOLATEUR C.C.	1P8/10 SYT1
	DIVA	DECLENCHEUR MANUEL ADRESSABLE A LED AVEC ISOLATEUR C.C.	1P8/10 SYT1

CABLAGE DI EXISTANT 1p8/10 SYT1
CABLAGE DI FUTURE 1p8/10 SYT1
CABLAGE DI JARRETIERE 1p8/10 SYT1

Z / A — Z = N° DE ZONE, A = ADRESSE DU POINT

M	23/11/18	RECOLEMENT PHARMACOTECHNIE	7195	ATS	ATS

Maître d'Ouvrage :

ASSISTANCE PUBLIQUE HÔPITAUX DE PARIS

HOPITAL ROBERT-DEBRE

48 BOULEVARD SERURIER
75019 PARIS
tél 33 (0) 1 40 03 20 00
fax 33 (0) 1 40 03 20 20

Maître d'Oeuvre :
CABINET MOREL
24 RUE ALFRED DE VIGNY 37000 TOURS
Tél. : 09 54 84 40 00
contact@cabinetmorel.eu

Bureau d'Etudes :
CABINET MOREL
24 RUE ALFRED DE VIGNY 37000 TOURS
Tél. : 09 54 84 40 00
contact@cabinetmorel.eu

LOT 10

Bureau de Controle :
ALPES CONTROLE ILE DE FRANCE
LE CHARLEBOURG Bat.B
14/30 RUE DE MANTES 92700 COLOMBES
Tél. : 01 46 49 10 46 - colombes@alpes-controles.fr

Coordinateur SSI :
NAMIXIS & SSICOOR
8/16 RUE PAUL VAILLANT COUTURIER
92240 MALAKOFF
Tél. : 01 49 65 50 25 - cyril.bernu@groupesystea.com

ETUDES ET RÉALISATIONS D'INSTALLATION DE SÉCURITÉ

ERIS
10-12 Rue Marat
94400 VITRY / SEINE
Tél : 01 45 15 29 99
Fax : 01 46 70 67 10
e-mail : eris@eris-di.com
Site : www.eris-di.com

afaq ISO 9001 ISO 14001 Qualité Environnement AFNOR CERTIFICATION

APSAD N°008/88/17.F7

L	17/10/18	MIGRATION DES DETECTEURS IONIQUES EN DETECTEURS OPTIQUES	7089	HD	ATS
K	07/02/17	CREATION D'UNE PHARMACOTECHNIE PUI	6677	ATS	ATS
J	07/07/17	RECOLLEMENT PHARMACOTECHNIE NPT	6598	ATS	ATS
I	07/02/17	CREATION D'UNE PHARMACOTECHNIE	6318	ATS	ATS
H	05/08/15	MISE A JOUR DES ADRESSES DE LA ZONE TGBT 1	5555	PJ	DB
G	17/07/15	MISE A JOUR DU FOND DE PLAN ET AJOUT DE 6 VOA	5555	ATS	ATS
F	12/04/07	MISE A JOUR	1756	GT	DB
E	20/06/05	RECOLEMENT	1050	B.C	DB
D	20/09/04	RECOLEMENT	732	B.PH	DB
C	10/06/03	MISE A JOUR CLOISONNEMENTS ET DETECTION INCENDIE	449	B.PH	DB
B	22/11/02	ADRESSAGE DI ET DM	/	B.PH	DB
A	07/08/02	CREATION	/	B.PH	DB

N° FICHIER INFO : 968-303-SS4-M.dwg

Echelle : 1/200

PHASE: APB/PEO/DOE (Approbation)(Execution)(Recolement)

DOE

Objet :

PLAN D'IMPLANTATION
SYSTEME DE SECURITE INCENDIE
DETECTION INCENDIE R-4

N° Dossier ERIS : 968

N° Document : 303