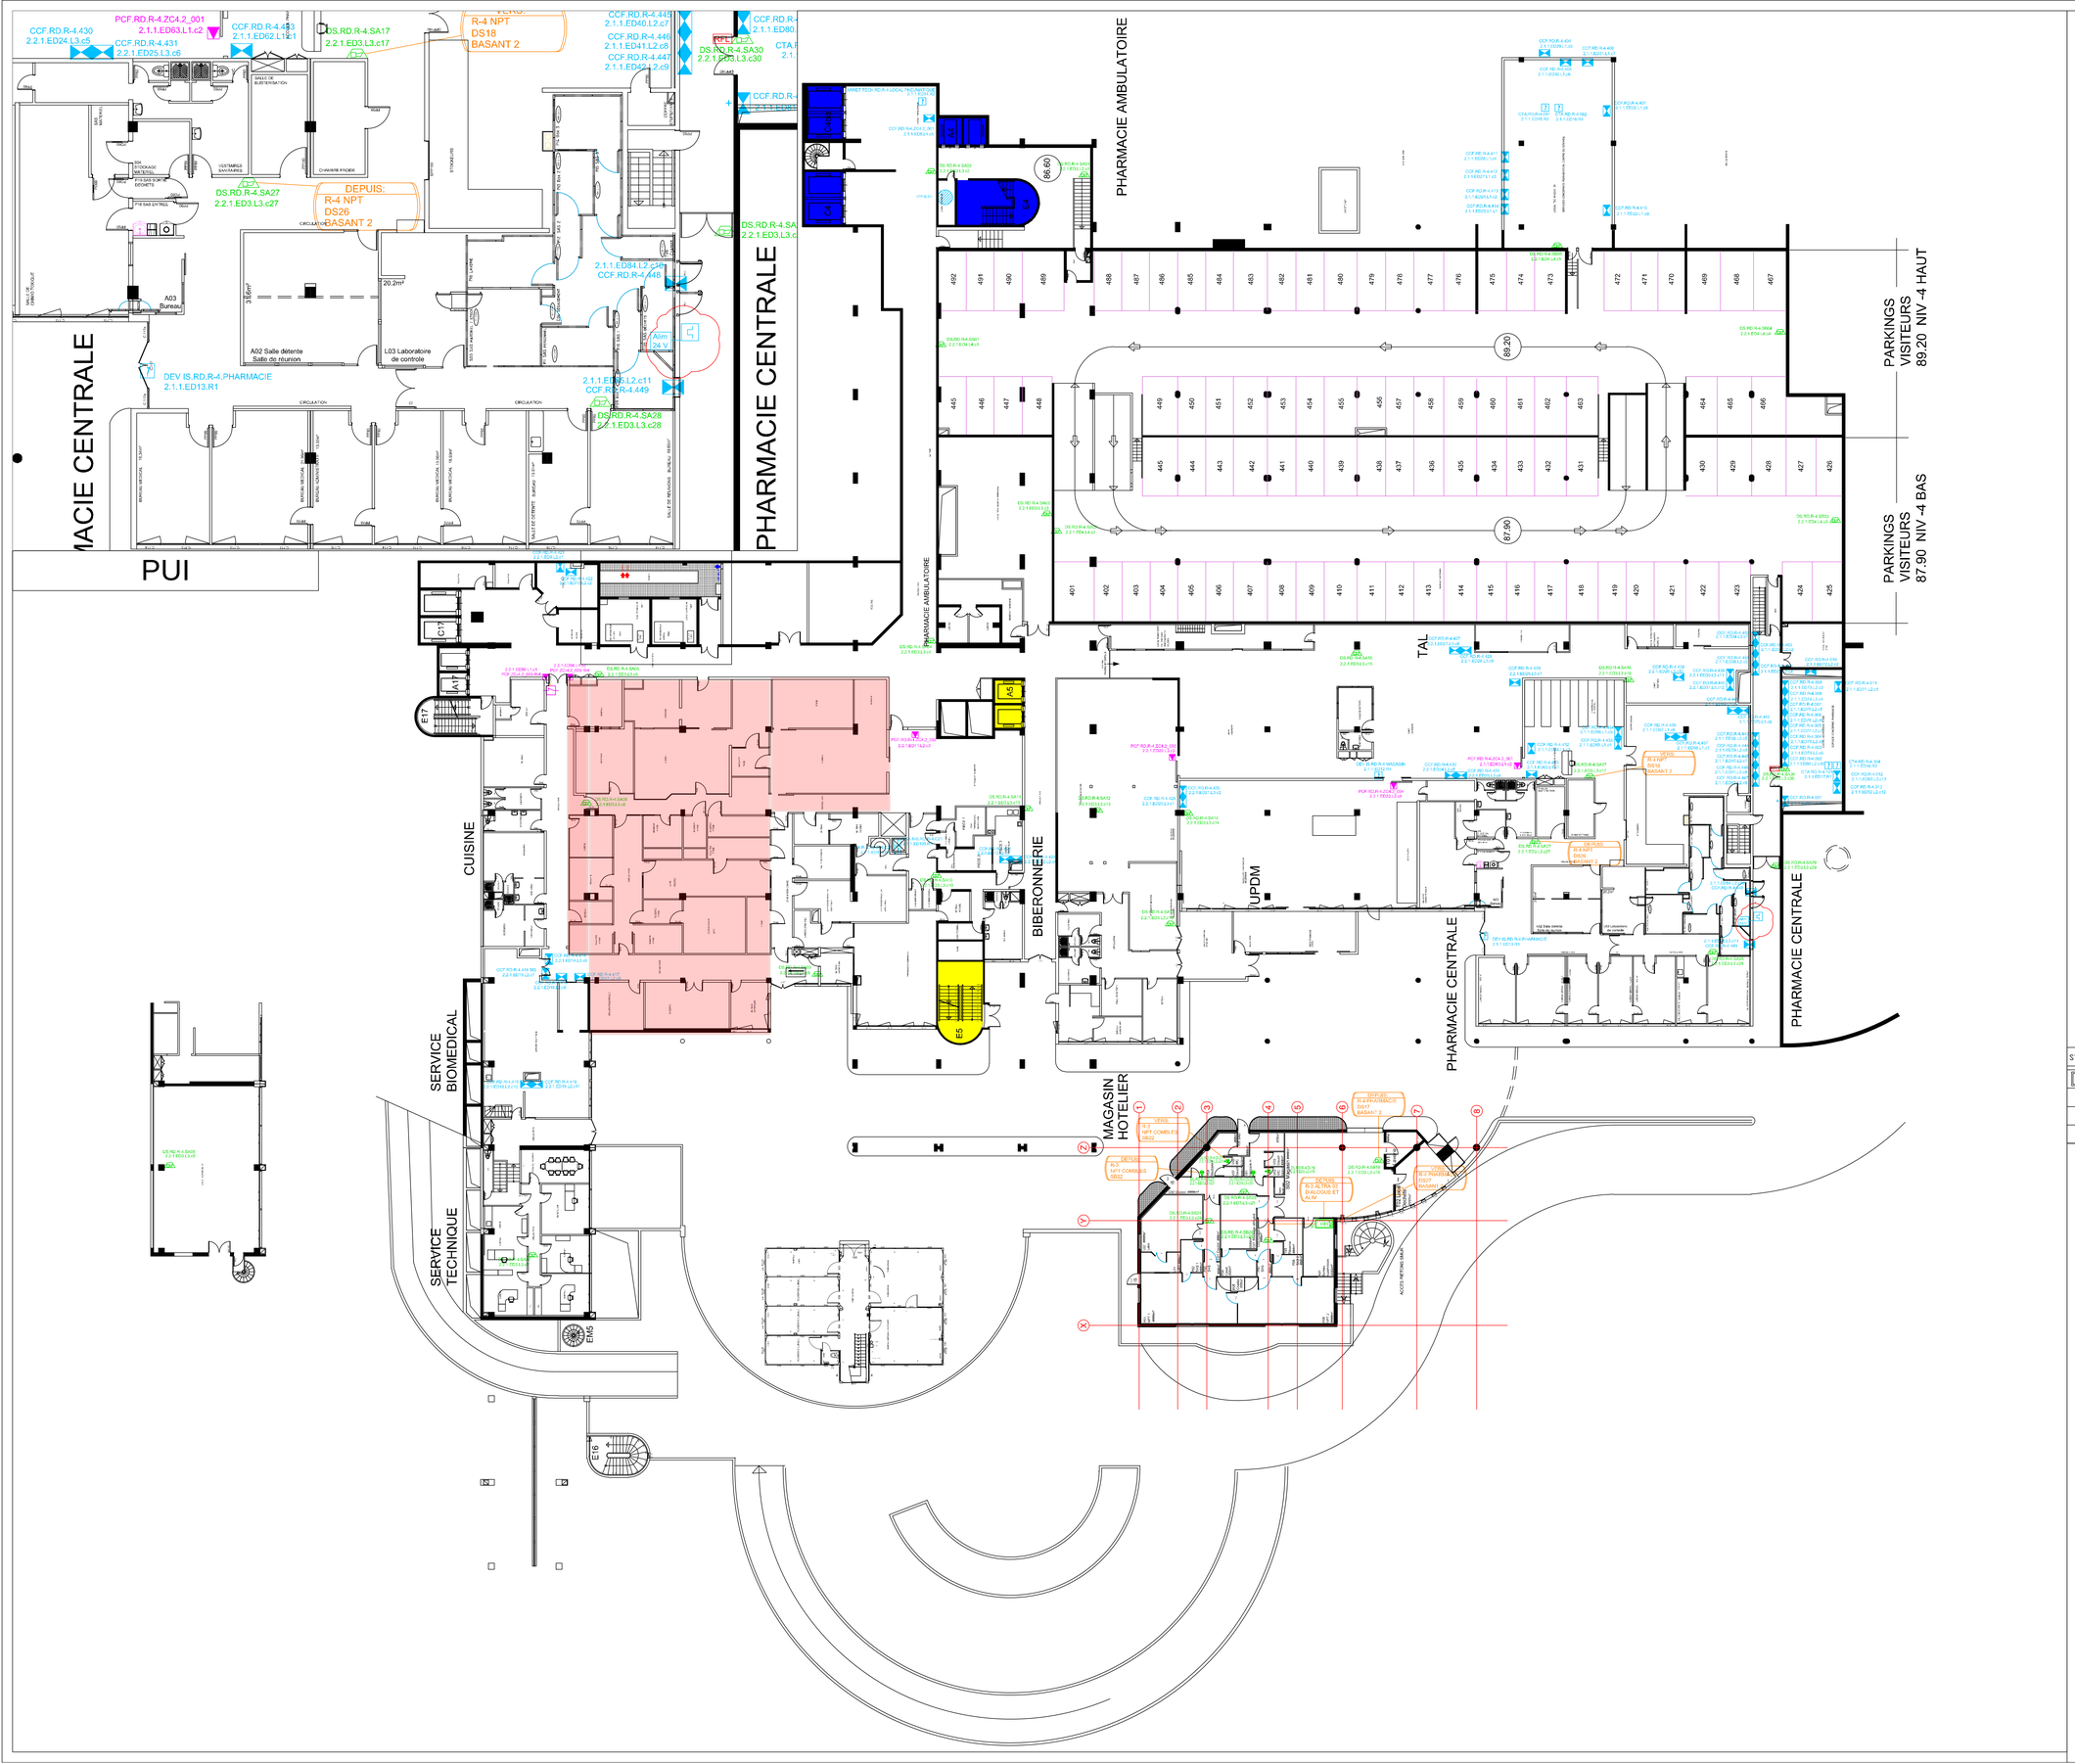

LEGENDE ASSERVISSEMENTS

	Qté		Qté
AVERTISSEUR SONORE, EVC	27	BOITIER DEPORTE, BD	0
SIRENE ANTI-DEFLAGRANTE, ADF	0	BOITIER DEPORTE ADRESSABLE, BDA	0
ALARME GENERALE SELECTIVE, AVAGS	0	ALIMENTATION ELECTRIQUE DE SECURITE, AES	0
FEU A ECLAT, GYROPHARE, GYRO	0	ARMOIRE ELECTRIQUE	0
REPETITEUR D'ALARME ALTRA ET AGS, AGES	0	BOITIER REPARTITEUR, BR	0
CLAPET COUPE-FEU REARM. ELEC., CCF	60	REPETITEUR D'ALARME, ALTRA	0
VENTOUSE DE PORTE COUPE-FEU, PCF	4	REPETITEUR,STAR	0
VOLET DE DESENFUMAGE, VDF	0	ELEMENT DEPORTE 1 RELAIS 2 ENTREES, EDR2E	0
VOLET DE TRANSFERT, VT	0	ELEMENT DEPORTE 4 RELAIS, EDR	0
OUVRANT DE DESENFUMAGE, OUV	0	ELEMENT DEPORTE 1 LIGNE DE DAS, EDL	0
EXUTOIRE DE DESENFUMAGE, EXU	0	ELEMENT DEPORTE 4 LIGNE DE DAS, EDAL	0
MOTEUR DE SOUFFLAGE DE DESENFUMAGE, MSDF	0	ELEMENT DEPORTE 1 DAS, EDA	0
MOTEUR D'EXTRACTION DE DESENFUMAGE, MEDF	0	ELEMENT DEPORTE 1 LIGNE DE DAS, EDBD	0
COFFRET DE RELAYAGE MOTEUR	0	ELEMENT DEPORTE 4 LIGNE DE DAS, EDBDA	0
ARRET MOTEUR	0	RESISTANCE DE FIN DE LIGNE	0
BOITIER A RELAIS, BRF	0	ELEMENT INTERMEDIAIRE LIGNE DE CONTROLE, ELC	0
NSA, AT, AF etc...(RELAIS)	9	ELEMENT TERMINAL LIGNE DE CONTROLE, ETLC	0
CONTACT D'ENTREE TOUT OU RIEN, ETOR	0	ELEMENT INTERMEDIAIRE LIGNE DE TELECOM., ELLT	0
DECLENCHEUR MANUEL ISSUS DE SECOURS, DM VRIT	0	ELEMENT TERMINAL LIGNE DE TELECOMMANDE, ETLT	0
CLE DE REARMEMENT	1	Alim 24 V POUR REARMEMENT CCF	1

REPERAGE E.D. ANTARES IV

INITIALE DU BATIMENT — NIVEAU D'IMPLANTATION DE L' E.D.
NATURE DU E.D. — XXX.X.XX.XXX — NUMERO CHRONO DU E.D.
NUMERO DE CENTRALE — X.X.X EDXXX.
NUMERO DE MODULE CGB — EDX
NUMERO DE BOUCLE CGB — ADRESSE DE MODULE ED

REPERAGE DAS ANTARES IV

INITIALE DU BATIMENT — NIVEAU D'IMPLANTATION DU DAS
NATURE DU D.A.S. — XXX.X.XX.XXX — NUMERO CHRONO DU DAS
NUMERO DE BOUCLE CGB — ADRESSE DE MODULE ED
NUMERO DE MODULE CGB — NUMERO DE LA LIGNE ED
NUMERO DE CENTRALE — X.X.X.EDXXX.L.X.CX — ORDRE DE CABLAGE DU DAS
DX.X

DCP/R4/01-C — La trame de ce document est une conception originale de DEF et sa propriété exclusive.Toute reproduction non autorisée serait passible de poursuite.

SYMBOLE	REF	DESIGNATION	CABLAGE
AGES	AGES	TABLEAU REPETITEUR	
	AVS-2000	DIFFUSEUR SONORE	2x1.5 CR1
	RADIANCE	DIFFUSEUR LUMINEUX	2x1.5 CR1
	RFL	RESISTANCE DE FIN DE LIGNE	-

Maître d'Ouvrage :

ASSISTANCE PUBLIQUE HÔPITAUX DE PARIS

Site :

HOPITAL ROBERT-DEBRE

48 BOULEVARD SERURIER
75019 PARIS
tél 33 (0) 1 40 03 20 00
fax 33 (0) 1 40 03 20 20

Maître d'Oeuvre :

Bureau de Contrôle :

Bureau d'Etudes :

Coordinateur SSI :

ETUDES ET RÉALISATIONS D'INSTALLATION DE SÉCURITÉ

ERIS
10-12 Rue Marat
94400 VITRY / SEINE
Tél : 01 45 15 29 99
Fax : 01 46 70 67 10
e-mail : eris@eris-di.com
Site : www.eris-di.com

apsad N°008/88/17.F7

INDICE	DATE	DESIGNATION	DIM N°	DESS.	VER.
A3	24/04/2019	AJOUT DE REARMEMENT POUR CCF R-4 PUI	7328	CA	ATS
A1	23/11/18	RECOLEMENT PHARMACOTECHNIE	7195	ATS	ATS

N° FICHIER INFO : Dessin non enregistré4.dwg

Echelle : 1/200

PHASE: APS/PRO/DCE (hachurer/cocher/entourer)

DOE

Objet :

PLAN D'IMPLANTATION SYSTEME DE SECURITE INCENDIE ASSERVISSEMENT R-4

N° Dossier ERIS : **968**

N° Document : **403**