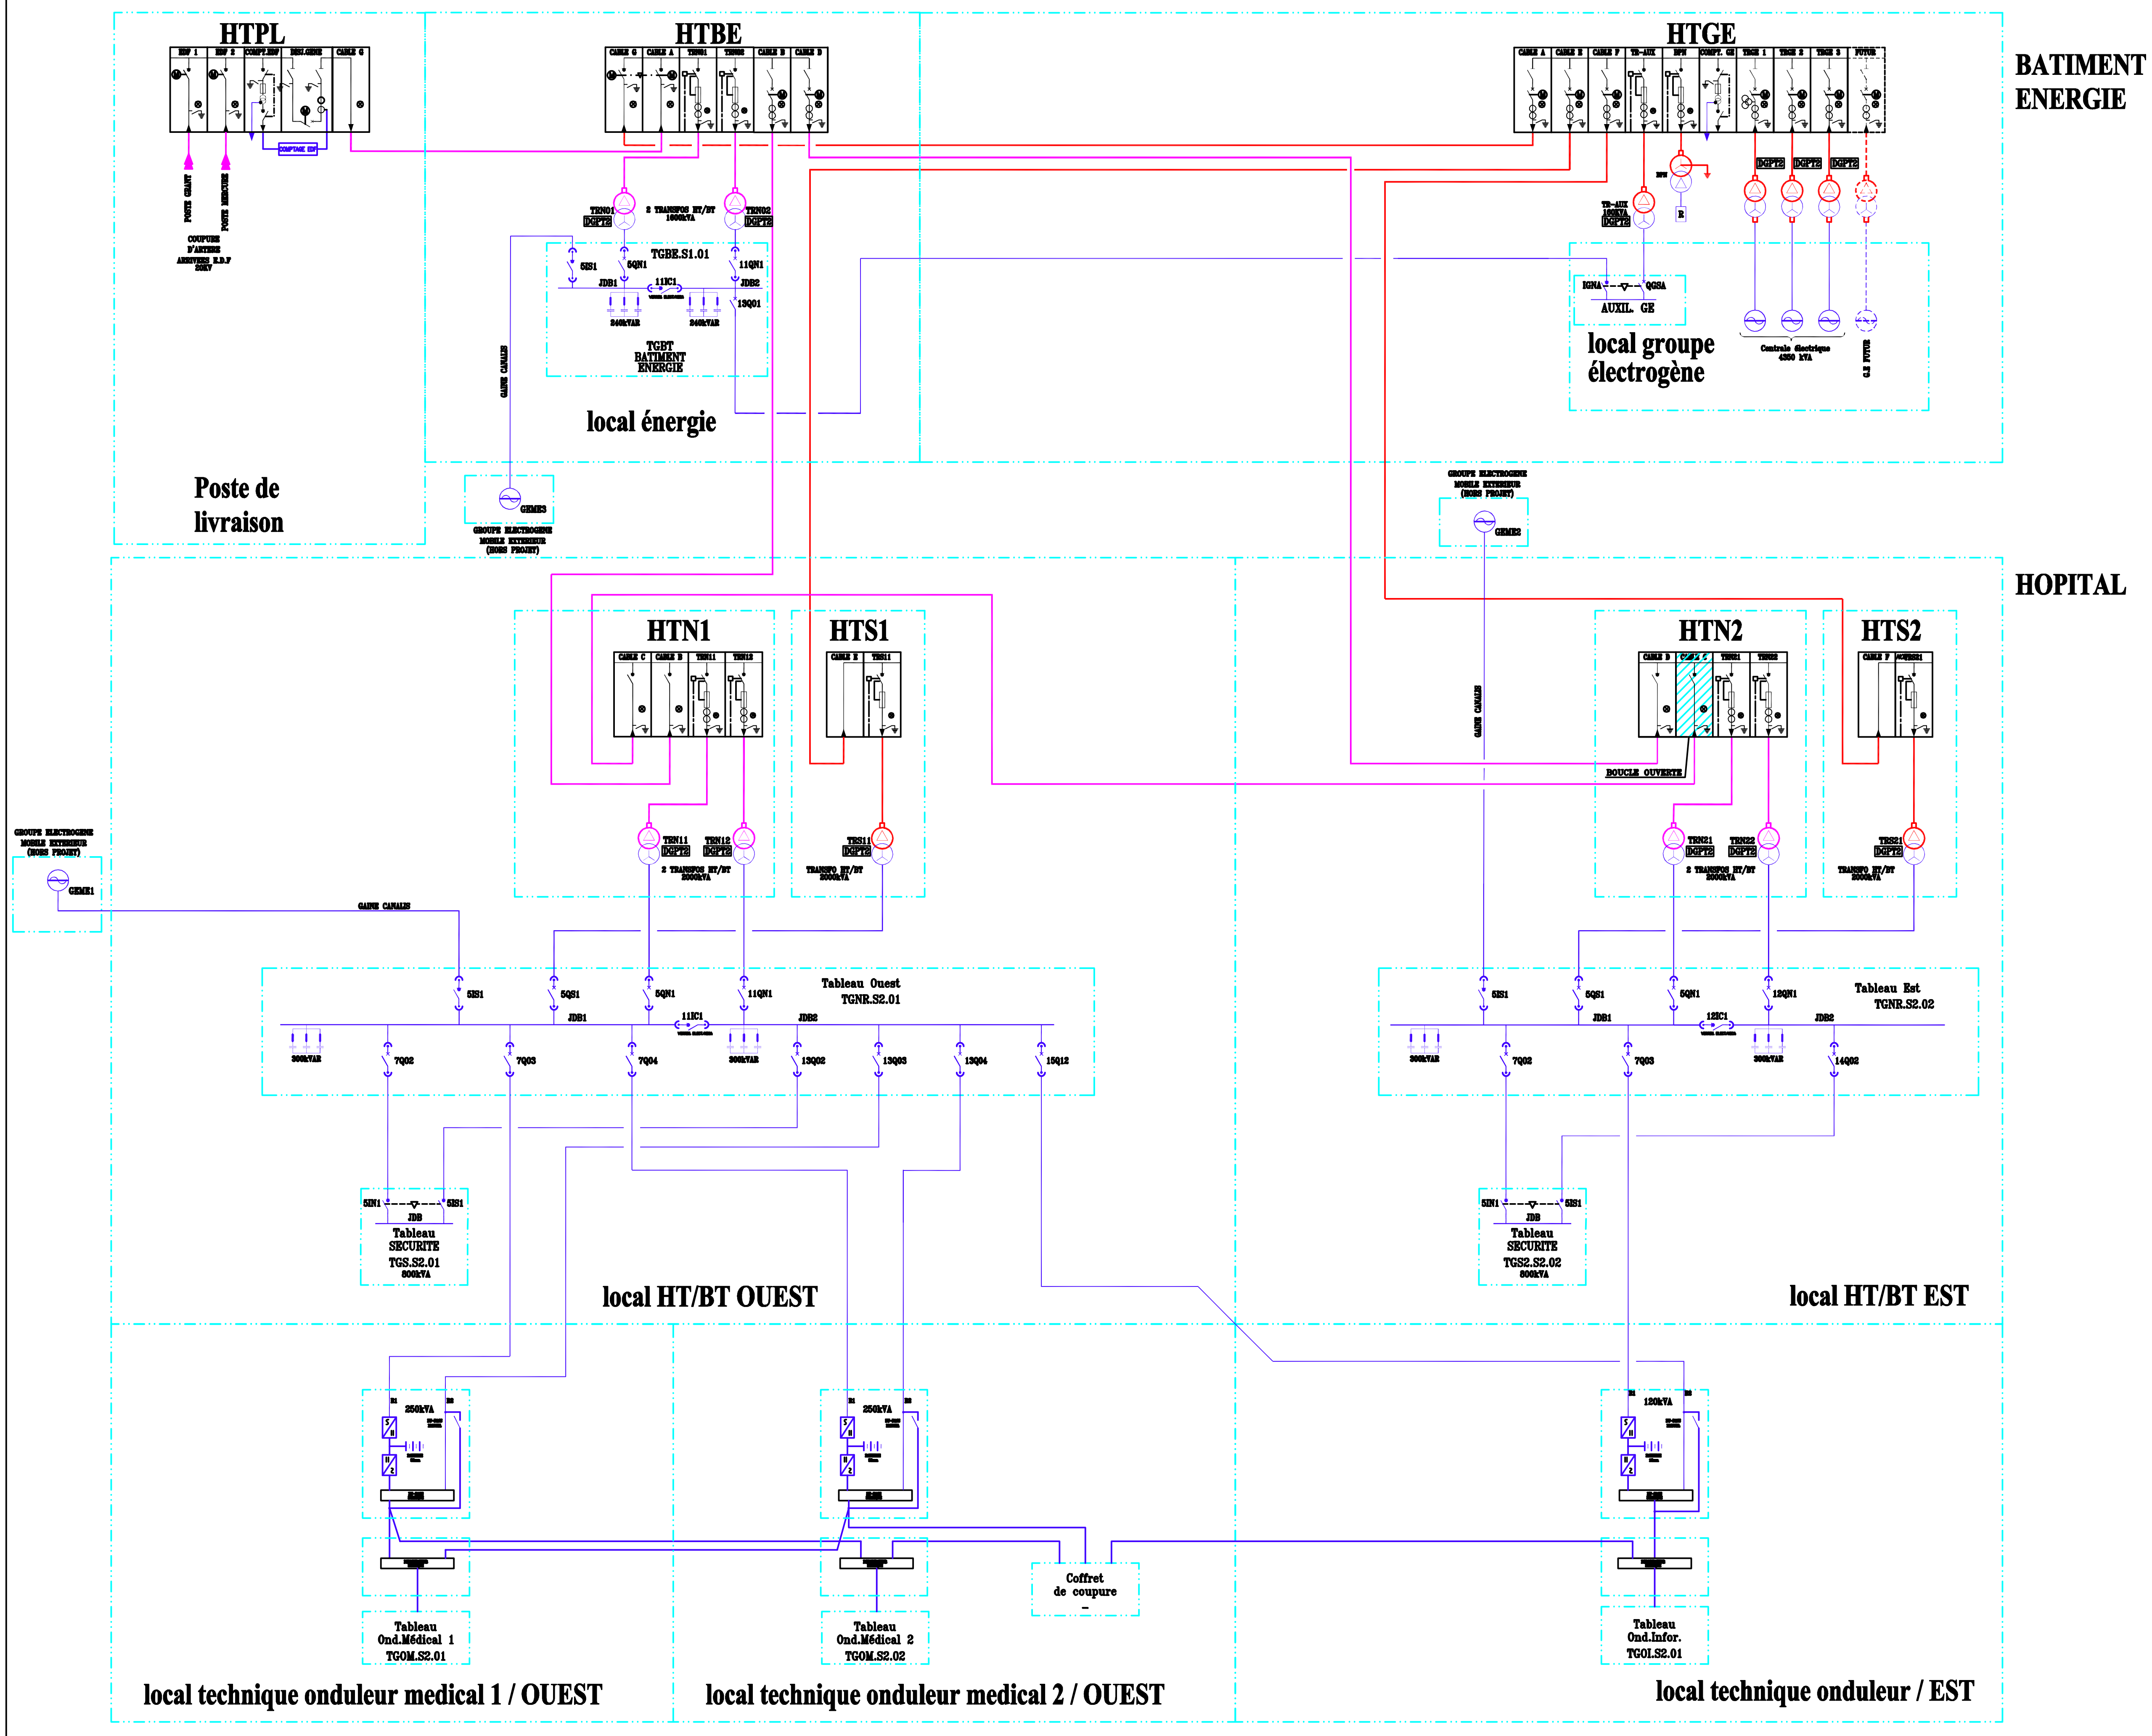

LEGENDE

- RESEAU HT NORMAL
- RESEAU HT SECOURS
- RESEAU BT

MINISTERE DE LA DEFENSE . D.C.S.S.A. D.C.T.I.M.
OPERATION SAINTE ANNE 2000

Service de Santé des Armées

Cellule de coordination du projet "HIA SAINTE-ANNE 2000 "

Région Méditerranée
Division PSI

ARCHITECTE MANDATAIRE
A.ZUBLENA ARCHITECTE TEL: 01 40 78 84 00 FAX: 01 40 78 85 98 email : scau@architectes.net

ARCHITECTE D'OPERATION
SCP DUCHIER BONNET PIETRA TEL: 04 94 75 21 61 FAX: 04 94 21 22 20 email : steanne@archidbp.com

BUREAU D'ETUDES TECHNIQUES
S.A. SETEC BATIMENT TEL: 01 40 04 69 73 FAX: 01 40 04 69 89 email : ruiz@batiment.setec.fr

BUREAU D'ETUDES TECHNIQUES D'EXECUTION
S.A. BETEREM INGENIERIE TEL: 04 91 23 77 50 FAX: 04 91 25 29 87 email : m.sierra@beterem-ingenierie.fr

Construction d'un nouvel hôpital d'instruction des armées et aménagement de ses abords

Titre du document

LOT1 CFO DIAGRAMME DE DISTRIBUTION HTA

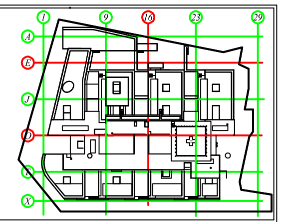

Révision	Modifications	Date	Auteur	Vérificateur
1	Tel que construit	17/09/2007	F.GIMMIG	J.L PETURY
2	Mise à jour	13/12/2023	CRO	ARO
3	Tel que construit	09/10/2024	CRO	ARO

FAUCHE Mandataire 198 Avenue Irene et Frederic Joliot Curie - 83130 LA GARDE TEL : 04.13.94.32.15 / EMAIL : info-marseille@fauche.com
CIEL Conjoint Z.I. Camp Laurent BP 260 - 83507 LA SEYNE SUR MER TEL : 04.94.11.08.00 / FAX : 04.94.11.08.08 / EMAIL : ciel@snef.fr
SNEF FROID Conjoint 72 avenue Frédéric Mistral - 83700 SEYNE SUR MER TEL : 04.94.10.96.76 / FAX : 04.94.10.96.70 / EMAIL : snef.froid@snef.fr

FAUCHÉ Unissons nos énergies.

N° Affaire TM	605	Echelle
N° SAGRI	830 137 575 H	-
Classement DOC	DCO/2	

Codification du document

Emetteur	Activité	Zone	Type	N°	Phase	Rév
01	CFO	ba	DSC	000001	POE	3