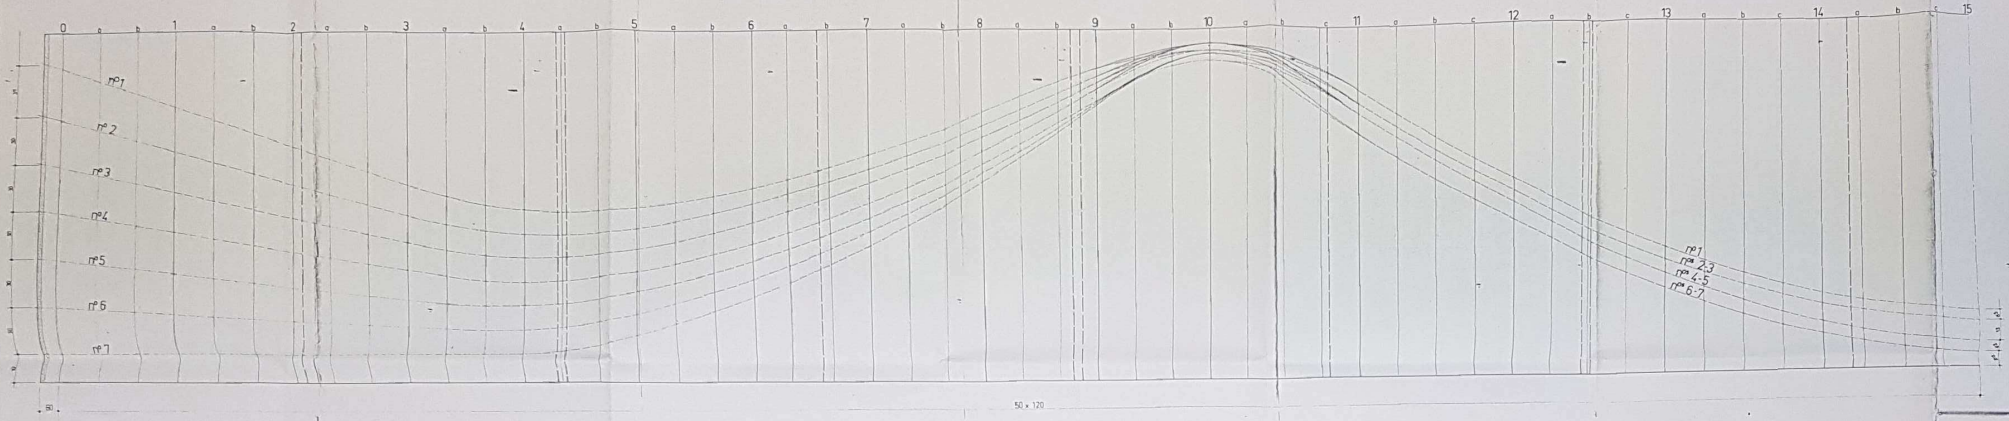

PROFIL EN LONG

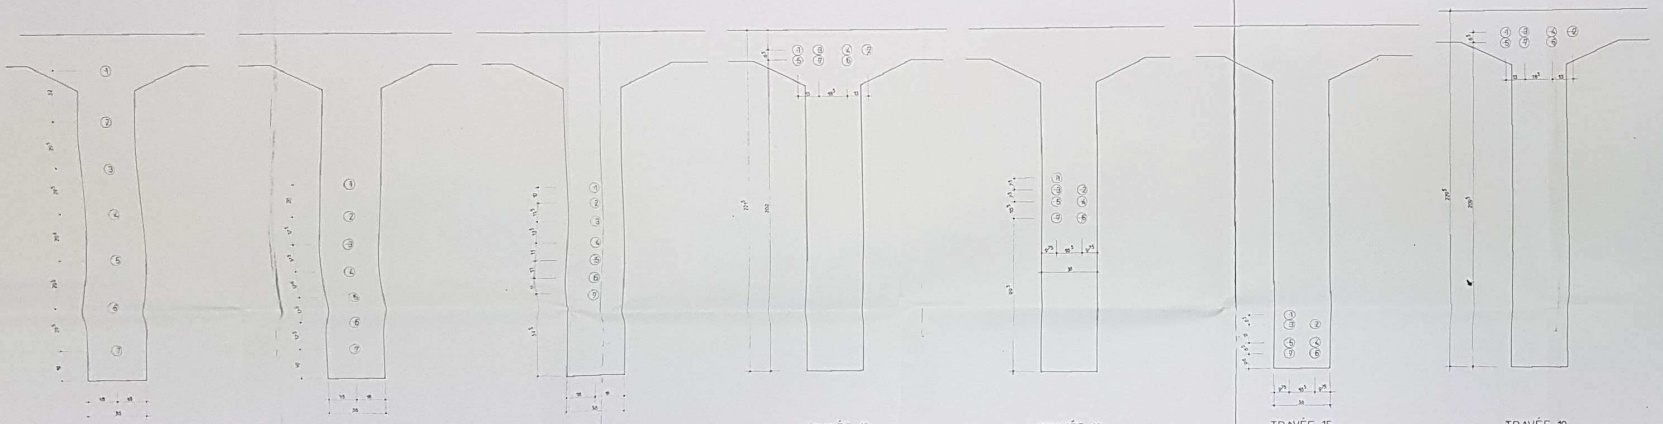

TRAVÉE 0 appui | TRAVÉE 3 | TRAVÉE 6 | TRAVÉE 10 | TRAVÉE 12 | TRAVÉE 15 | TRAVÉE 10 poutres caisson axe voie rapide

	0	0a	0b	1	1a	1b	2	2a	2b	3	3a	3b	4	4a	4b	5	5a	5b	6	6a	6b	7	7a	7b	8	8a	8b	9	9a	9b	10	10a	10b	10c	11	11a	11b	11c	12	12a	12b	12c	13	13a	13b	13c	14	14a	14b	14c	15
cable 1	195²	187²	179²	171³	163³	155³	147³	139³	131⁴	123⁴	115	109⁸	106⁸	105²	105⁸	107³	110³	114³	119³	124⁸	131⁸	139⁸	148³	157³	166⁸	176⁸	185⁸	194³	200³	204³	205³	203³	198⁸	190⁸	179³	163³	148⁸	134⁸	121⁸	109⁶	98³	87³	77³	68³	60³	52⁸	45⁸	41⁸	42⁸	34⁸	32⁶
2	163²	156⁶	149⁸	143³	136⁶	130	123³	116⁹	110¹	103⁴	97⁶	93⁸	91⁸	90⁸	91⁸	94³	98⁶	103⁸	109³	115⁸	123³	131⁸	139⁸	148⁸	158⁸	168⁸	179²	189³	197⁸	203³	205²	201⁸	193⁸	184³	170⁸	155³	140⁸	126⁹	114³	101⁶	90³	79³	69³	60⁸	53³	46³	40³	34⁸	36³	28³	26¹
3	133⁷	128⁴	123¹	117⁸	112⁴	107¹	101⁸	96⁵	91²	85⁹	81⁶	78³	76⁸	76⁸	78⁸	81³	85⁶	91³	97⁸	104⁸	113⁸	122⁸	131⁹	141³	151⁸	162²	173³	185³	196²	205²	205²	201⁸	193⁸	184³	170⁸	155³	140⁸	126⁹	114³	101⁶	90³	79³	69³	60⁸	53³	46³	40³	34⁸	36³	28³	26¹
4	104²	100³	96³	92³	88³	84³	80³	76²	72³	68⁴	65	62³	61³	62³	64³	67³	71⁸	77⁸	84²	91³	100⁸	110³	120³	131³	142⁸	154⁸	167²	181³	193⁸	202⁹	205²	196³	189³	178³	164³	148⁸	134³	120³	106⁸	94³	82³	71³	61³	51⁸	38³	35³	28⁸	22⁸	18³	15³	13¹
5	74⁸	72¹	69⁵	66⁸	64¹	61⁵	58⁸	56²	53⁵	50⁶	48	46⁸	46³	47⁸	51³	54⁸	59⁸	65⁸	73³	81³	91³	100⁸	111⁸	122⁸	134⁶	147³	160²	174³	187³	195⁶	198⁸	196³	189³	178³	164³	148⁸	134³	120³	106⁸	94³	82³	71³	61³	51⁸	38³	35³	28⁸	22⁸	18³	15³	13¹
6	45²	44	42⁵	41³	40	38⁶	37³	36	34⁷	33³	32	31³	31³	32⁸	36³	40⁸	46⁸	54³	62³	70⁸	81⁶	92³	104²	116³	129³	142⁸	157²	172⁸	187²	195⁸	198⁸	194⁸	182⁸	166⁸	151³	136³	122³	108⁸	96³	84³	72³	61³	51⁸	37⁸	34³	27³	20⁸	15³	11³	8³	6⁴
7	15⁸	15⁸	15⁸	15⁸	15⁸	15⁸	15⁸	15⁸	15⁸	15⁶	15⁶	15⁸	15⁸	15⁸	17³	21⁸	27³	34³	42³	51³	60³	71⁸	83⁸	96⁸	109⁸	123⁸	139³	154⁸	171³	187³	195⁸	198⁸	194⁸	182⁸	166⁸	151³	136³	122³	108⁸	96³	84³	72³	61³	51⁸	37⁸	34³	27³	20⁸	15³	11³	8³	6⁴

caisson coté piste cyclable

	9a	9b	10	10a	10b	10c
cable 1	201⁸	206⁸	212⁸	207⁹	201³	192³
2	199³	206³	212⁸	206³	197⁸	185⁸
3	197³	205³	212⁸	206³	197⁸	185⁸
4	195³	205³	212⁸	205⁸	195³	180⁸
5	187⁸	198³	206³	199⁸	191³	179³
6	187³	198³	206³	198³	186³	168⁸
7	186⁸	198³	206³	198³	186³	168⁸

caisson coté axe voie rapide

TABLEAU COTES DU DESSOUS DES CABLES A L'INTRADOS

DATE	MODIFICATIONS

MINISTERE DE L'EQUIPEMENT
Direction Départementale de l'équipement
Département des Ardennes

Pont E. BEAUREGARD
Dieue sur Meuse

VOIE RAPIDE
Charleville - Mézières - Sedan
PONT DE LUMES

PLAN DE CABLAGE LONGITUDINAL

Echelles : 1/10 1/50

Dieue le 16 avril 1974