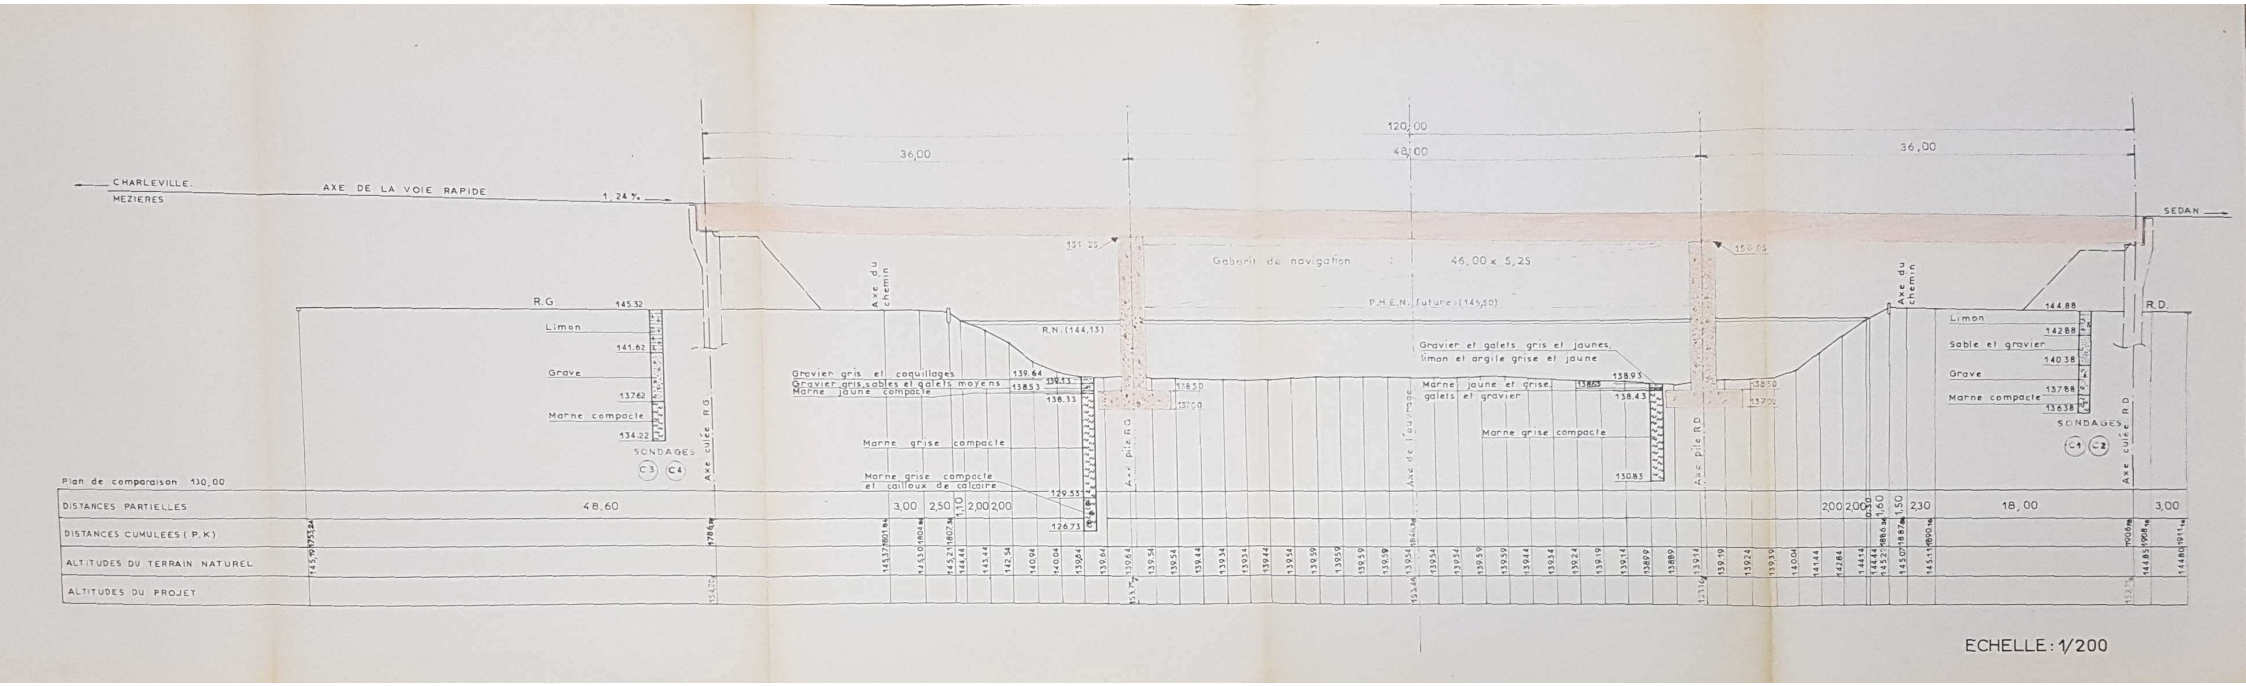


ECHELLE : 1/200