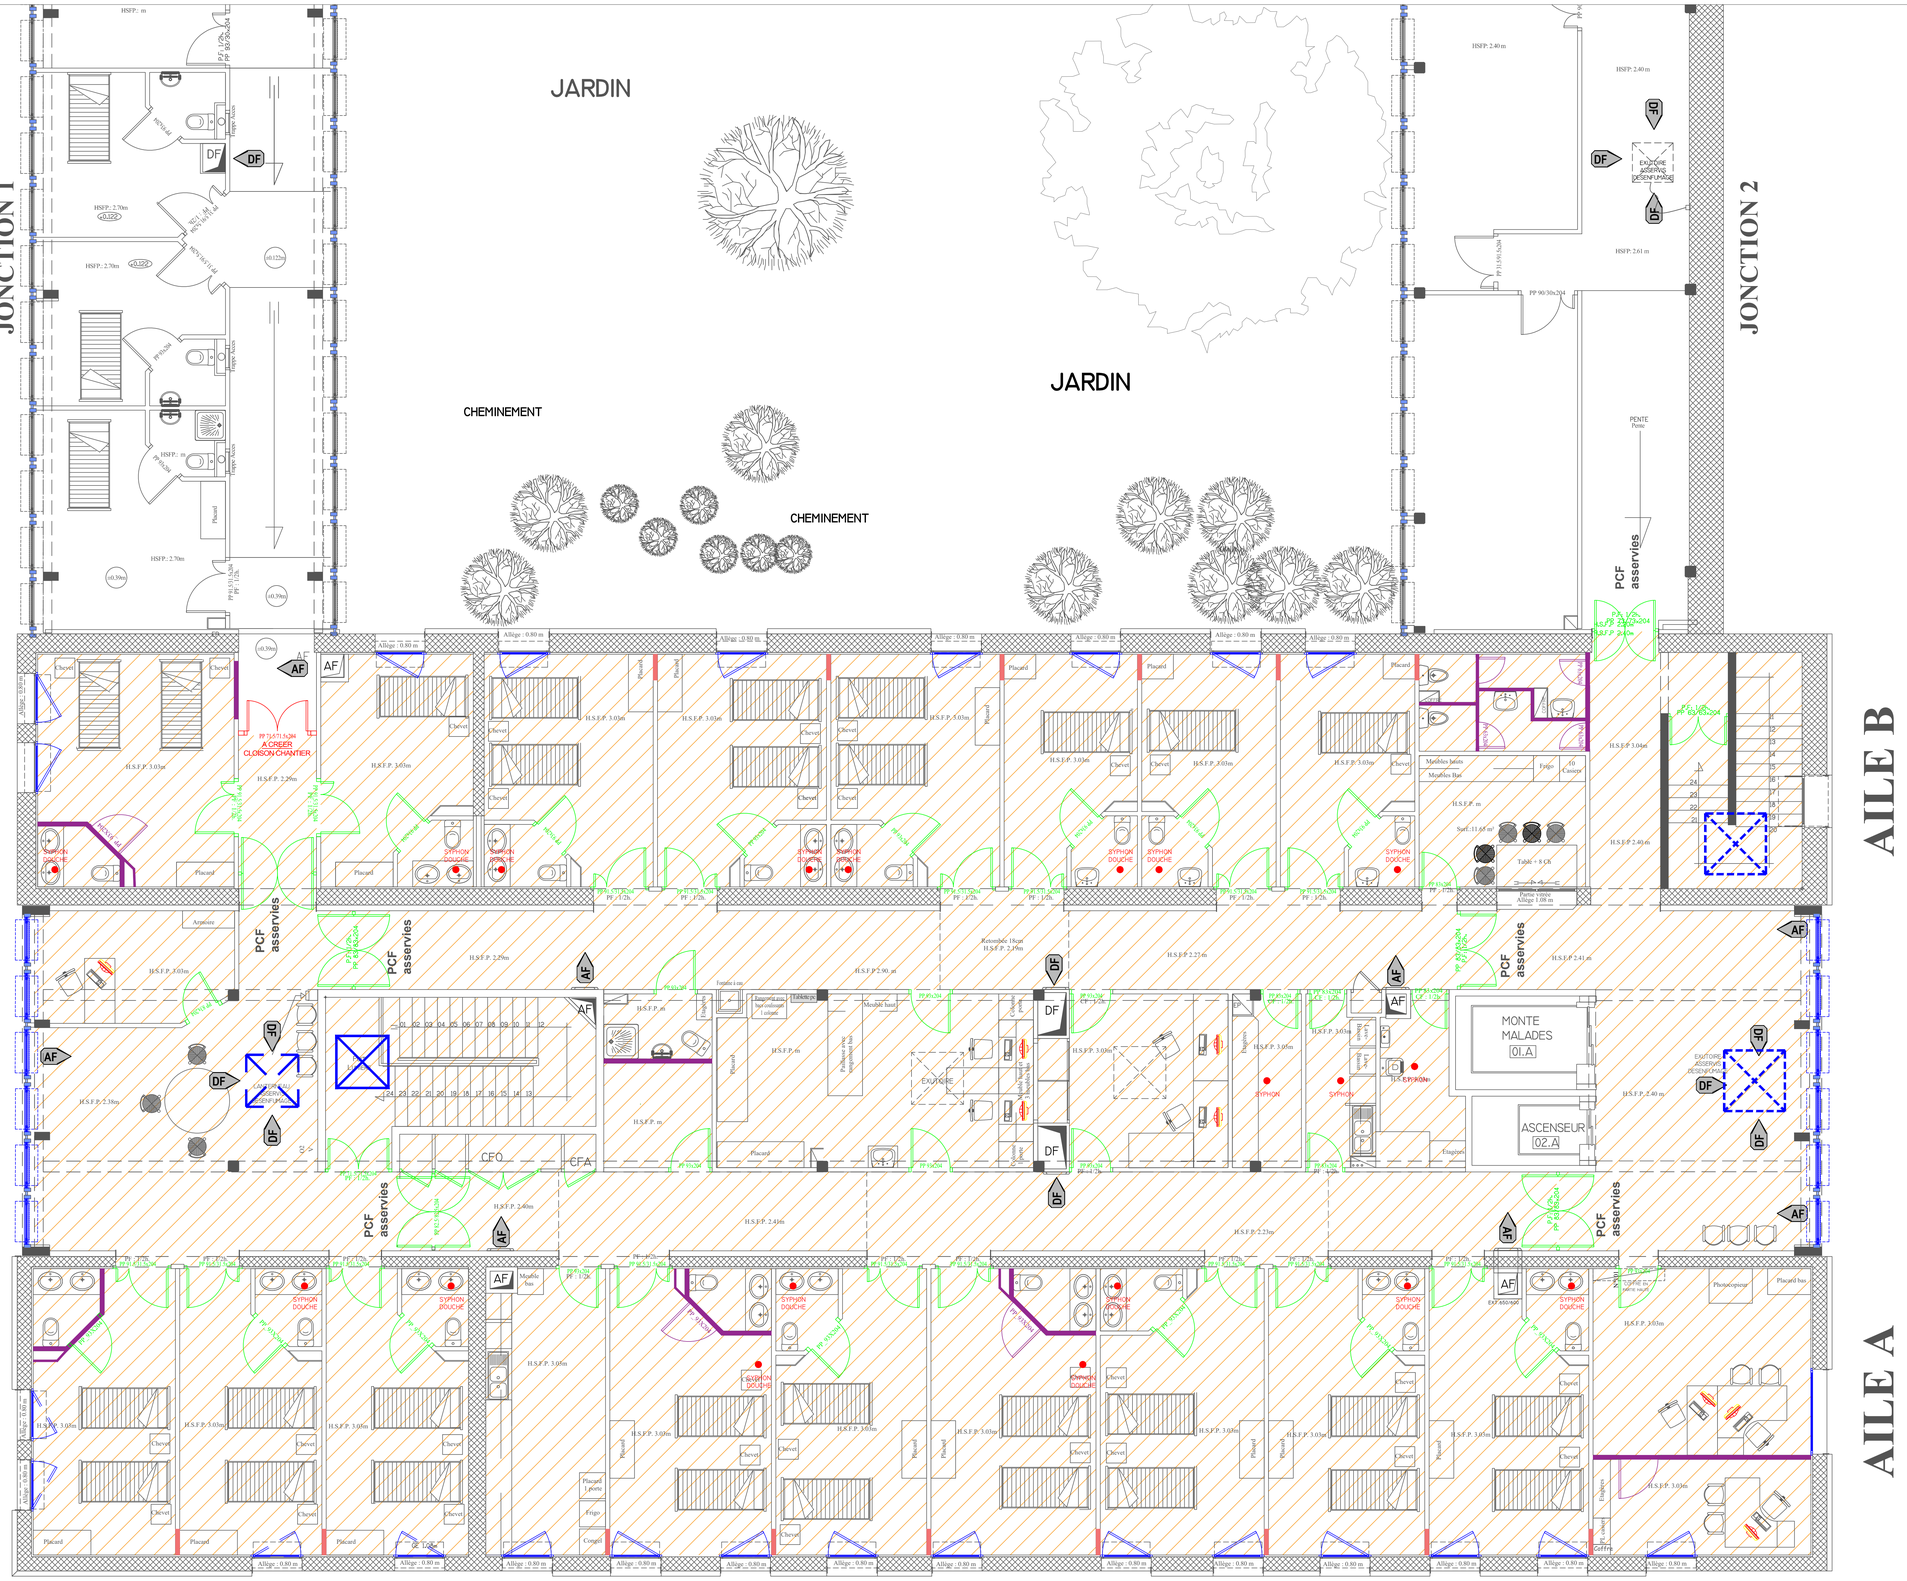

LEGENDE

- DEMOLITION ABOUT CLOISON SUR 60CM TOUTE HAUTEUR
- DEMOLITION CLOISON TOUTE HAUTEUR + PORTES
- PORTES DEMONTEES
- REMPLACEMENT MENUISERIES EXTERIEURES Y COMPRIS VR
- CURAGE SOLS ET FAUX-PLAFONDS
- SYPHONS DOUCHES / SYPHONS SOL
- LANTERNEAUX DEPOSER LORS DU 2 EME APPEL D'OFFRE

CHU ROUEN NORMANDIE

Direction des Travaux et des Services Techniques - Sécurité Incendie

Hôpital Saint Julien

CAMILLE CLAUDEL
1er Etage / Zone C

PLAN DE DEMOLITION

ETAT ACTUEL

P.00.1

Fichier	EA_P001_Zabc.dwg
Date	29/10/1992
Echelle	1/50
Dessiné par	MF/NA/JH

LES COTES INDIQUEES SONT A VERIFIER PAR L'ENTREPRISE

A	Récolement Aile C	Le 25/10/1992	MF/NA
B	Ailes a et B + Jonction non récolées (remis sur le plan d'après dernier projet du 22/06/1995	Le ??/??/1996	JH
C	Récolement	Le 04/04/2022	T.THOMAS
D	Récolement suivant fin de travaux MIP 2	Le 15/03/2023	M DÉSOMBRE
E	Recolement suivant visite sur site : nomenclature locaux, position radiateurs, AF/DF	Le 20/08/2024	M DÉSOMBRE
F	Plan de démolition	Le 15/06/26	BET ABSCIA
G	Plan de démolition modif retour CHU	Le 18/06/26	BET ABSCIA
H			
I			
J			
K			
L			
M			