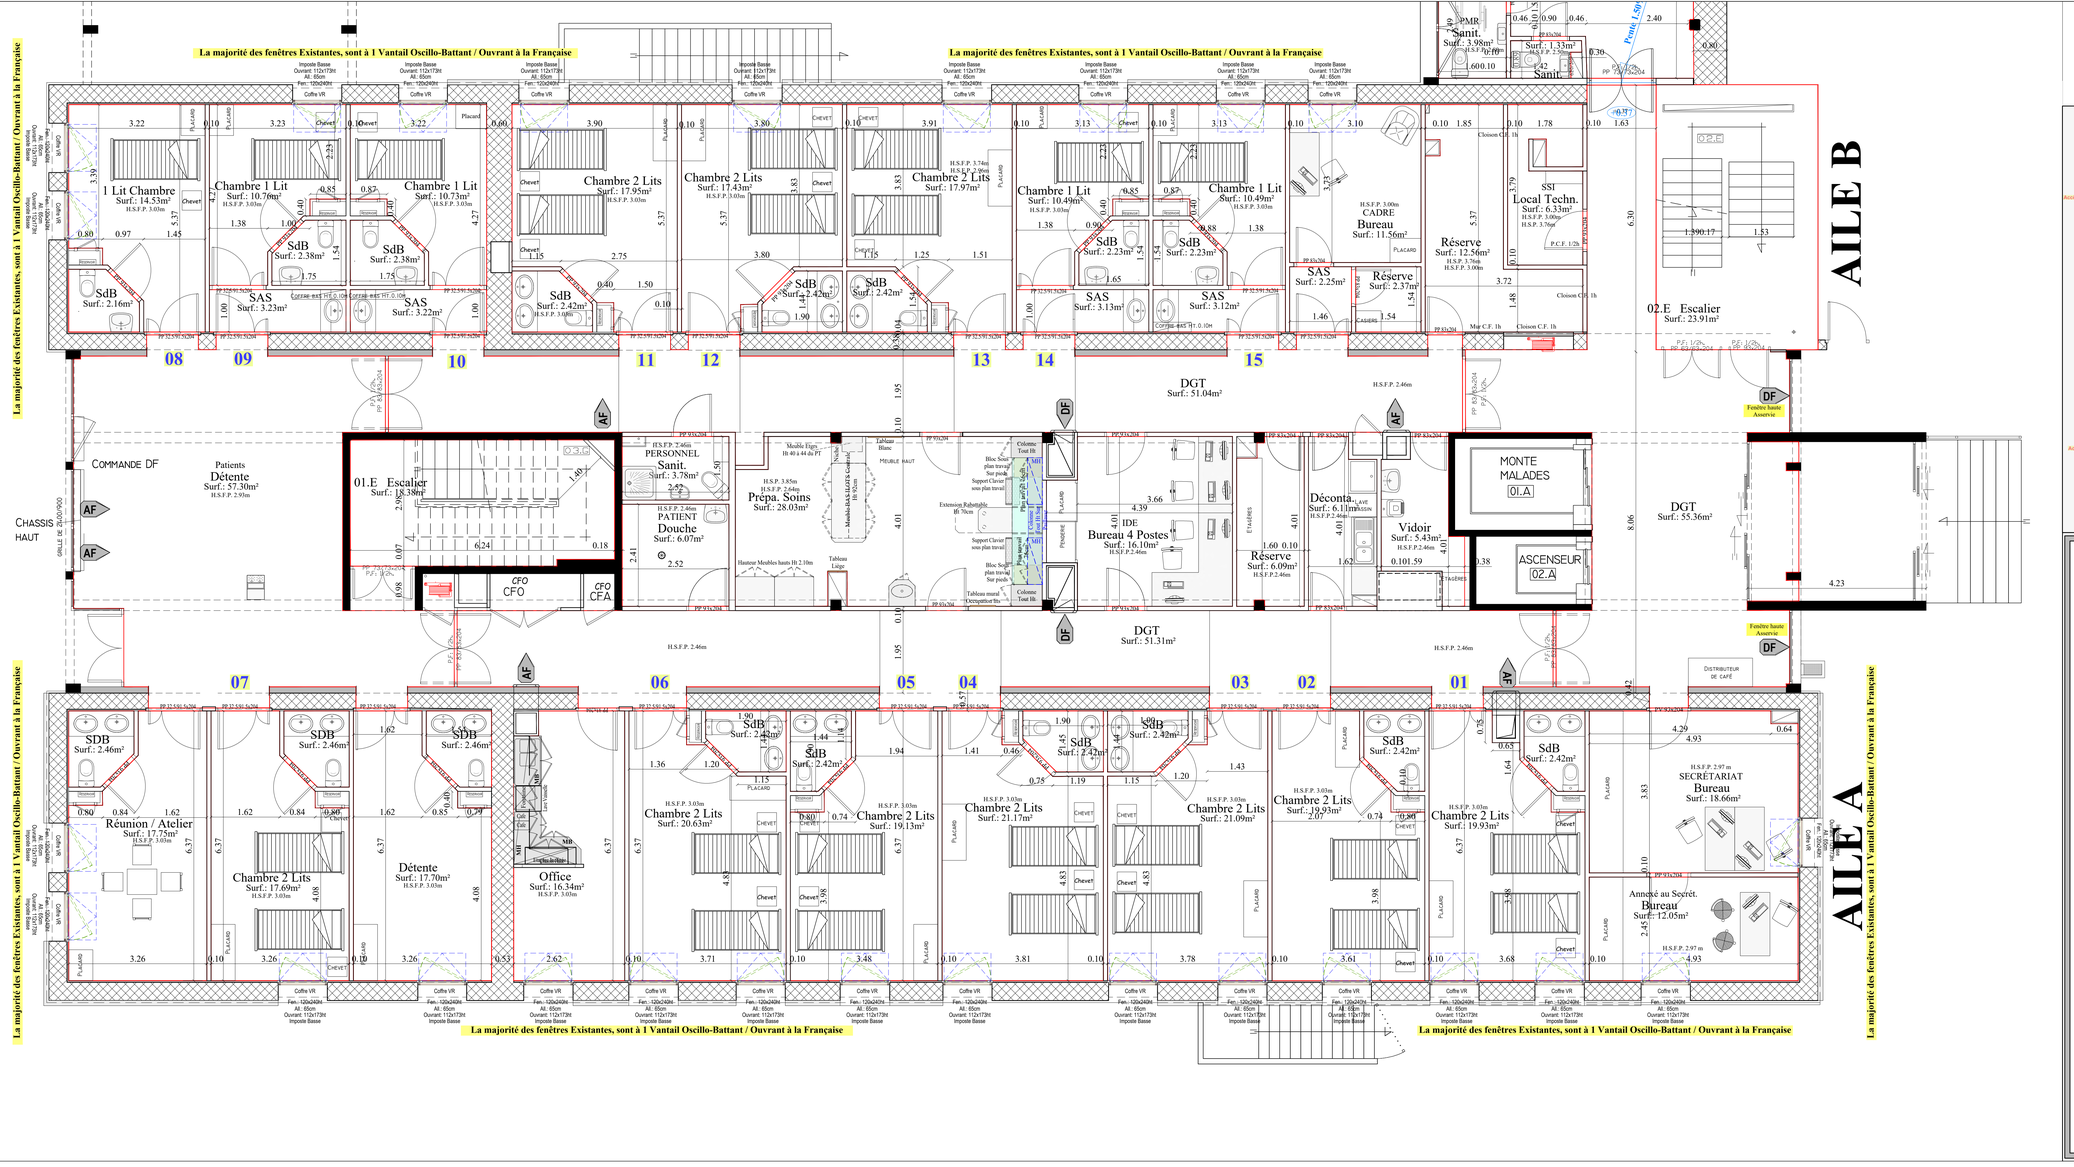

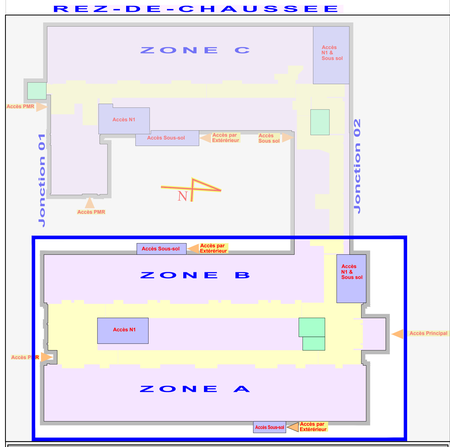

CHU ROUEN NORMANDIE

Direction des Travaux et des Services Techniques - Sécurité Incendie

Hôpital Saint Julien	P.00.0.ZA&B
Camille Claudel Rez de Chaussée / Zones A & B	DCE
	EA50.Arch01.VP.N0.Za&b_A
Plan Architecture Vue en Plan	
ETAT ACTUEL	Fichier: A_DCE geriatrie P000_Zabc_VP_ARCHI Date: 1992 Echelle: 1/50 Dessiné par:

LES COTES INDIQUEES SONT A VERIFIER PAR L'ENTREPRISE

A	Recolement Aile C	Le 25/01/1992 MF / NA
B	Ailes A & B + Jonctions non recolés(remis sur le plan d'après dernier A.O. de 1995)	1996 J.H.
C	altimétrie de Pente jonction 2 entre ailes B & C relevée et récolée	Le 19/06/2017 CZ / JH
D	Correction Dénomination des Pièces en Zone C	Le 16/06/2021 E.VASSARD
E	Mise à jour suivant travaux + récolement juillet 2022	Le 08/07/2022 M.DÉSOMBRE
F	Recolement fin de travaux	Le 13/03/2023 M.DÉSOMBRE
G	Recolement trx préalables (au 29/05/26 en cours) pour DCE "Humanisation pavillon Claudel"	Le 29/05/26 J. HERRERO
H		
I		
J		
K		
L		
M		

E:\TRAVAUX\BIBLIOTHEQUE\DWG\EA50.Arch01.VP.N0.Za&b_A.dwg