

Partenaires

ARCAD
B.E.T. STRUCTURES MÉTALLIQUES ET BOIS

Chemin Billardieres, 45720 Coullons

Maîtrise d'ouvrage

Rectorat de l'Académie d'Orléans-Tours, Service régional de l'équipement

21, Rue St Etienne
45043 Cedex 1 ORLEANS

ACADÉMIE D'ORLÉANS-TOURS
Liberté
Égalité
Fraternité

Adresse du projet :

21, Rue St Etienne
45043 Cedex 1 ORLEANS

Adresse cadastrale :

8 Place du Cardinal Touchet
45000 ORLEANS

Maîtrise d'oeuvre

bhpr
du territoire au design par l'architecture
www.bhpr.fr

3, Rue Chanzy
45000 Orléans
02 38 52 11 71
contact@bhpr.fr


SARL au capital de 15000 Euro, siret 451 521 462 000 31


Responsables projet : Jean-Michel HACAULT

Rénovation du Bâtiment C, Rue St Etienne à Orléans. Rectorat Orléans Tours


DCE	**Dossier de Consultation des Entreprises**	11/08/2026

Date	Modifications
27/07/2026	Première édition
11/08/2026	DCE

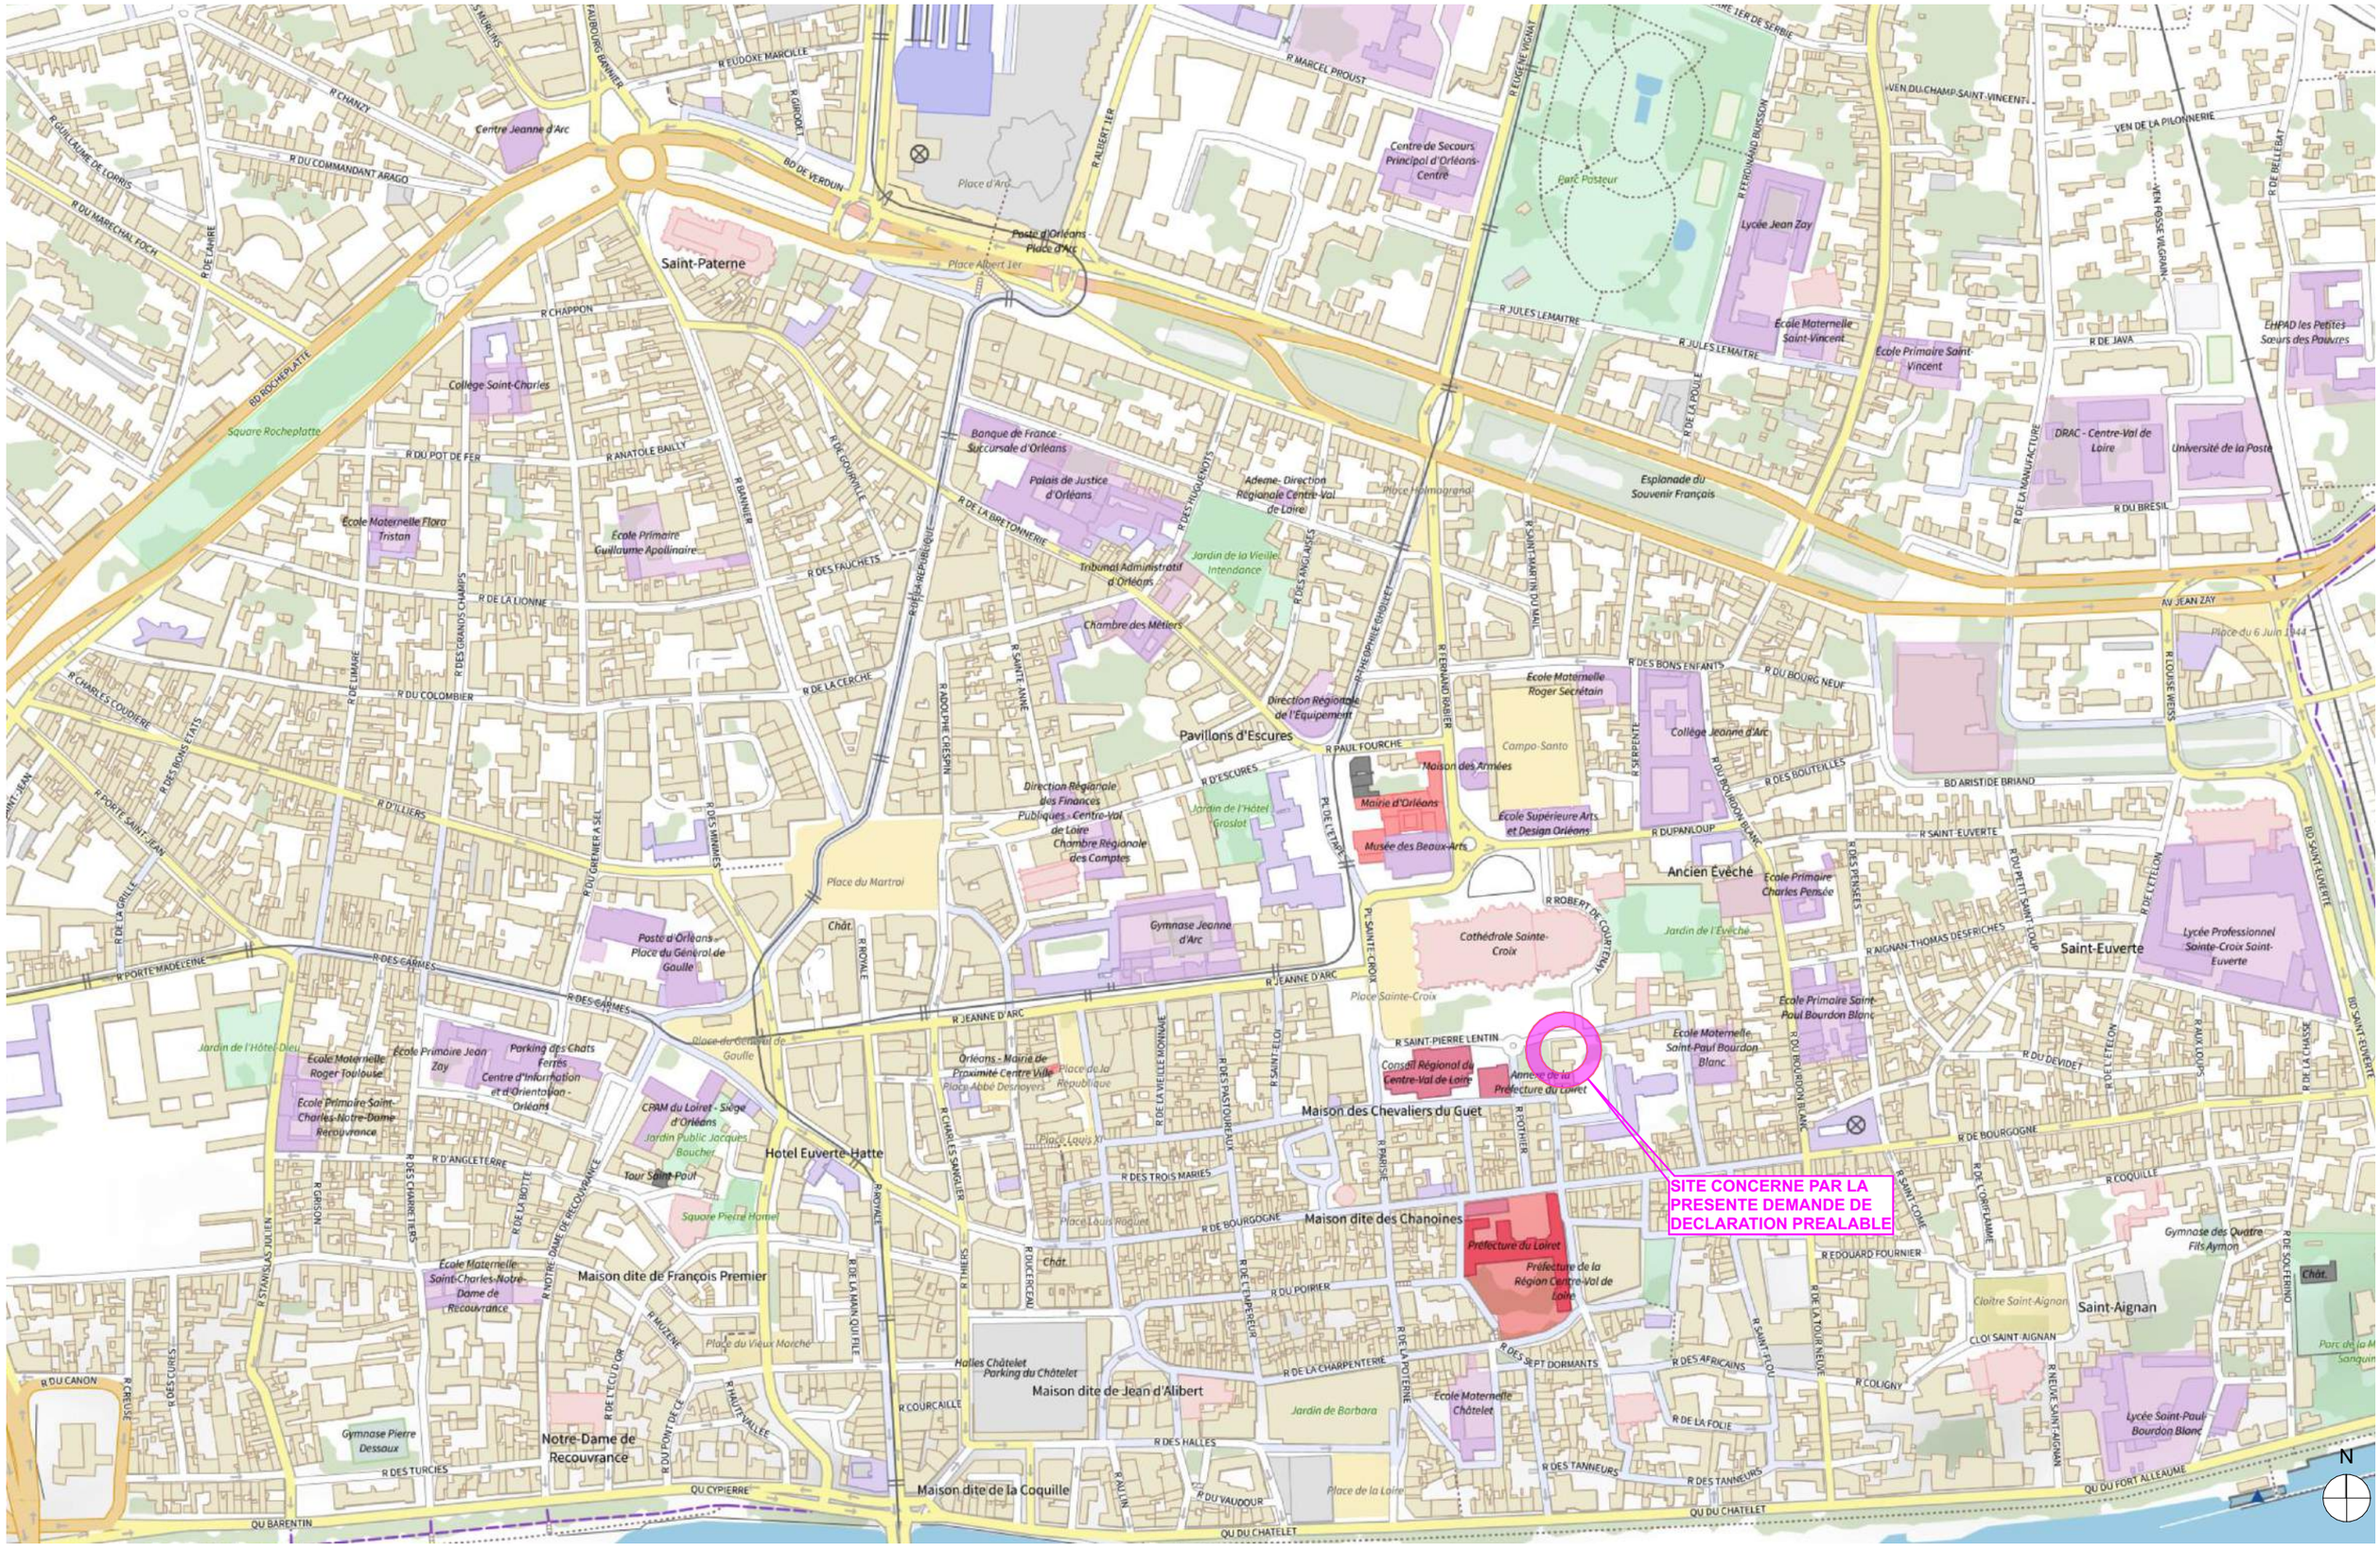
SITE CONCERNE PAR LA PRESENTE DEMANDE DE DECLARATION PREALABLE
N
R DE LA CHEVRE D'OR

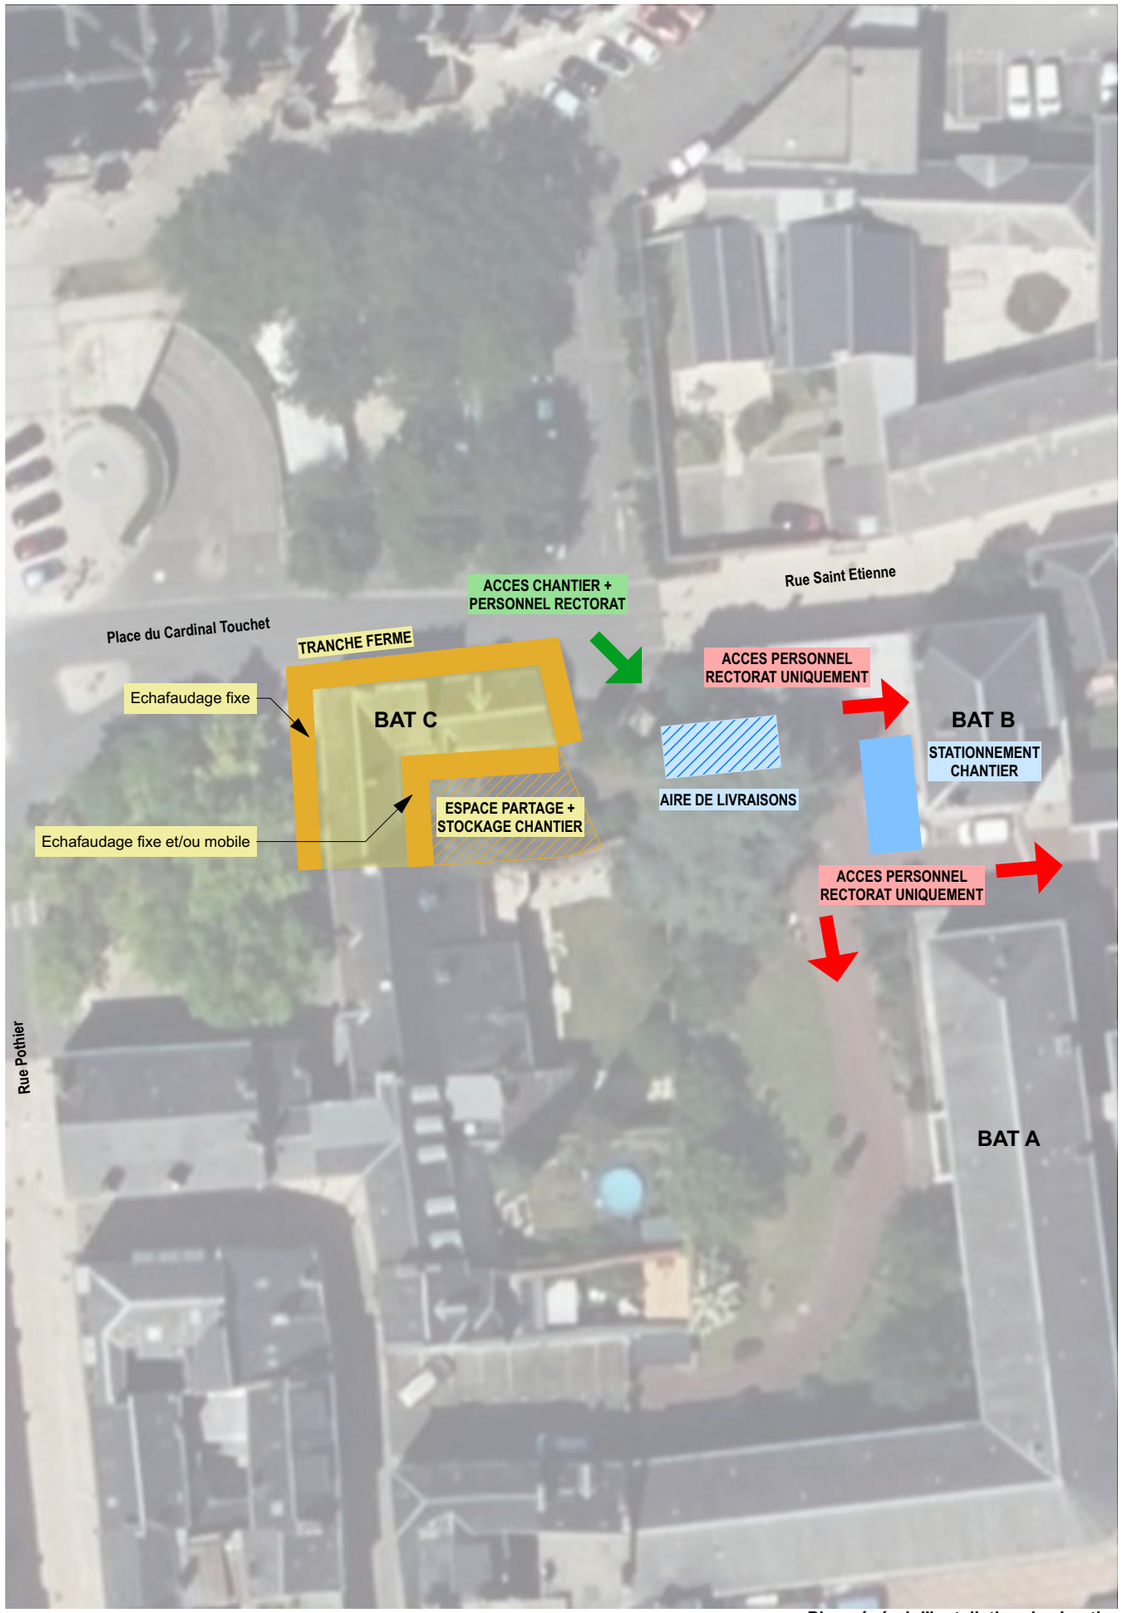

Plan général d'installation de chantier

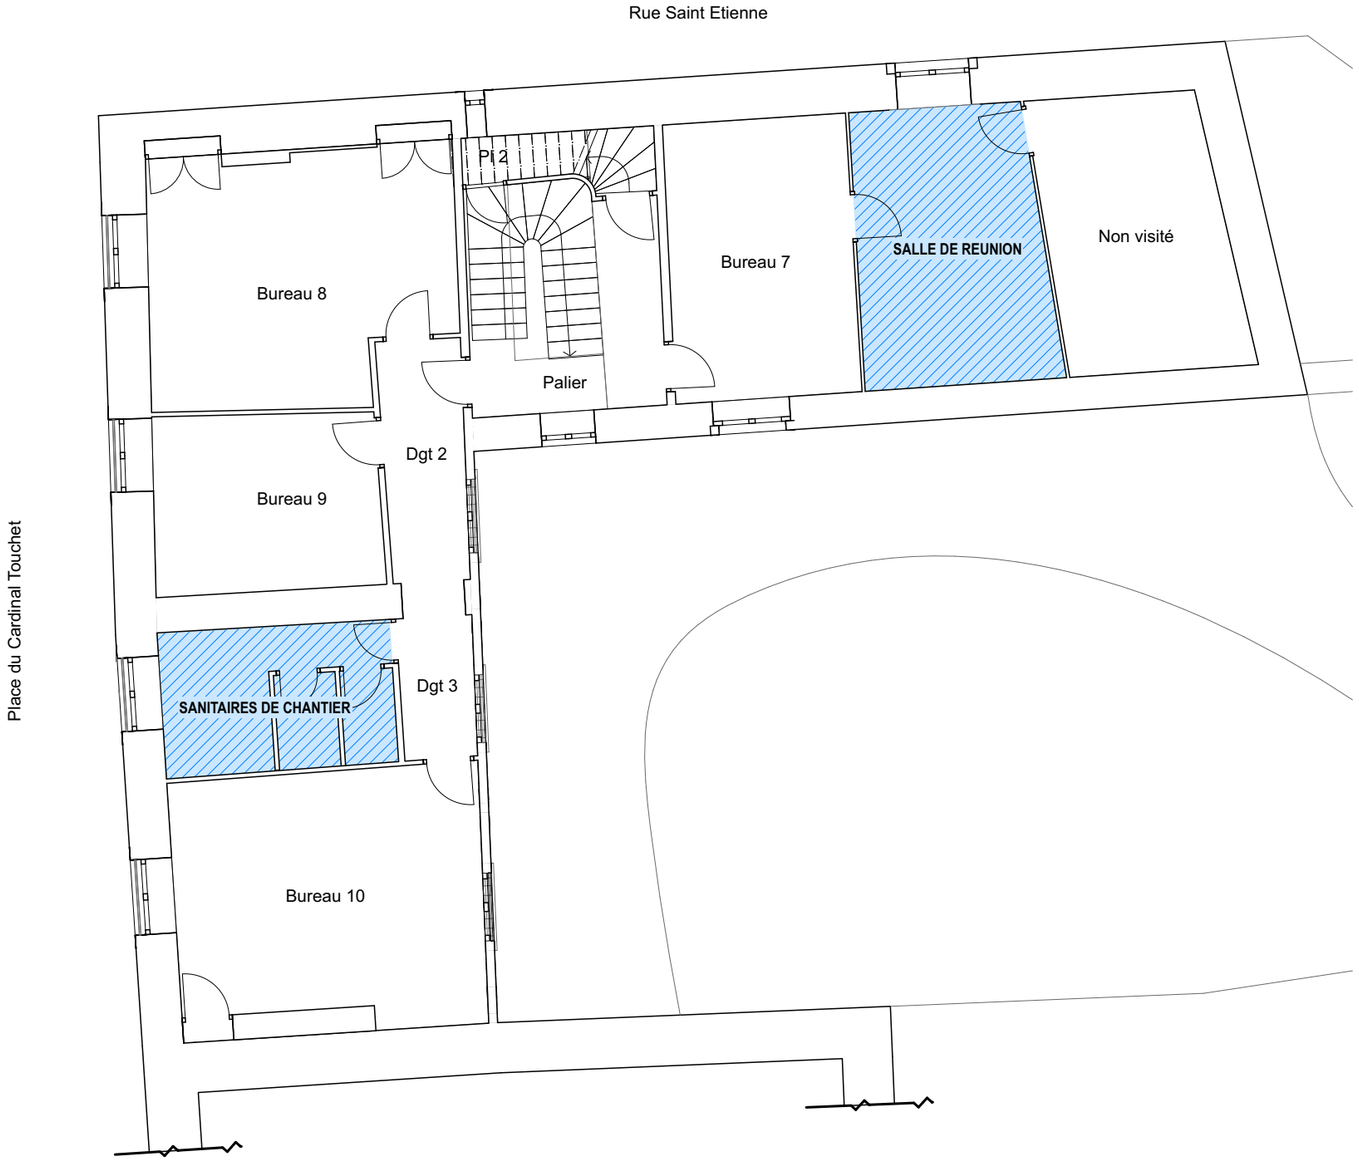

Plan d'installation de chantier - 1er étage

N

bhpr
du territoire au design par l'architecture
www.bhpr.fr

Responsable projet	Maîtrise d'ouvrage	Projet	Titre	Phase	N° de plan	Echelle	Date
Jean-Michel HACAULT Architecte dplg	**Rectorat de l'Académie d'Orléans-Tours, Service régional de l'équipement** 21, Rue St Etienne 45043 Cedex 1 ORLEANS	**Rénovation du Bâtiment C, Rue St Etienne à Orléans. Rectorat Orléans Tours** 21, Rue St Etienne 45043 Cedex 1 ORLEANS	Plan d'installation de chantier	DCE	02	1:500, 1:100	11/08/2026

Rue Saint Etienne

Place du Cardinal Touchet

Entrée du site

Limite de parcelle

Limite de parcelle

Limite de parcelle

TGBT

Bureau 1

Bureau 2

Bureau 3

Bureau 4

Bureau 5

Entrée

Pl 1

Dgt 1

Chassis latéral fixe vitré

Porte double et imposte vitrée

Sas (en option)
Position à confirmer sur site

Chassis latéral fixe plein

0,70

1,40
2,04

0,25

1 2 3 4 5 6 7 8 9 10 11 12 13 14 15

LEGENDE :

12 : Identifiant des menuiseries extérieures

N

Responsable projet **Jean-Michel HACAULT** Architecte dplg	***Maîtrise d'ouvrage*** **Rectorat de l'Académie d'Orléans-Tours, Service régional de l'équipement** 21, Rue St Etienne 45043 Cedex 1 ORLEANS	***Projet*** **Rénovation du Bâtiment C, Rue St Etienne à Orléans. Rectorat Orléans Tours** 21, Rue St Etienne 45043 Cedex 1 ORLEANS	***Titre*** Plan RDC (Rez-de-Chaussée)	***Phase*** DCE	***N° de plan*** 03	***Echelle*** 1:75	***Date*** 11/08/2026

bhpr du territoire au design par l'architecture www.bhpr.fr




LEGENDE :

12 : Identifiant des menuiseries extérieures

N

bhpr
du territoire au design par l'architecture
www.bhpr.fr

Responsable projet	*Maîtrise d'ouvrage*	*Projet*	*Titre*	*Phase*	*N° de plan*	*Echelle*	*Date*
Jean-Michel HACAULT Architecte dplg	**Rectorat de l'Académie d'Orléans-Tours, Service régional de l'équipement** 21, Rue St Etienne 45043 Cedex 1 ORLEANS	**Rénovation du Bâtiment C, Rue St Etienne à Orléans. Rectorat Orléans Tours** 21, Rue St Etienne 45043 Cedex 1 ORLEANS	Plan R+1 (Etage)	DCE	04	1:75	11/08/2026

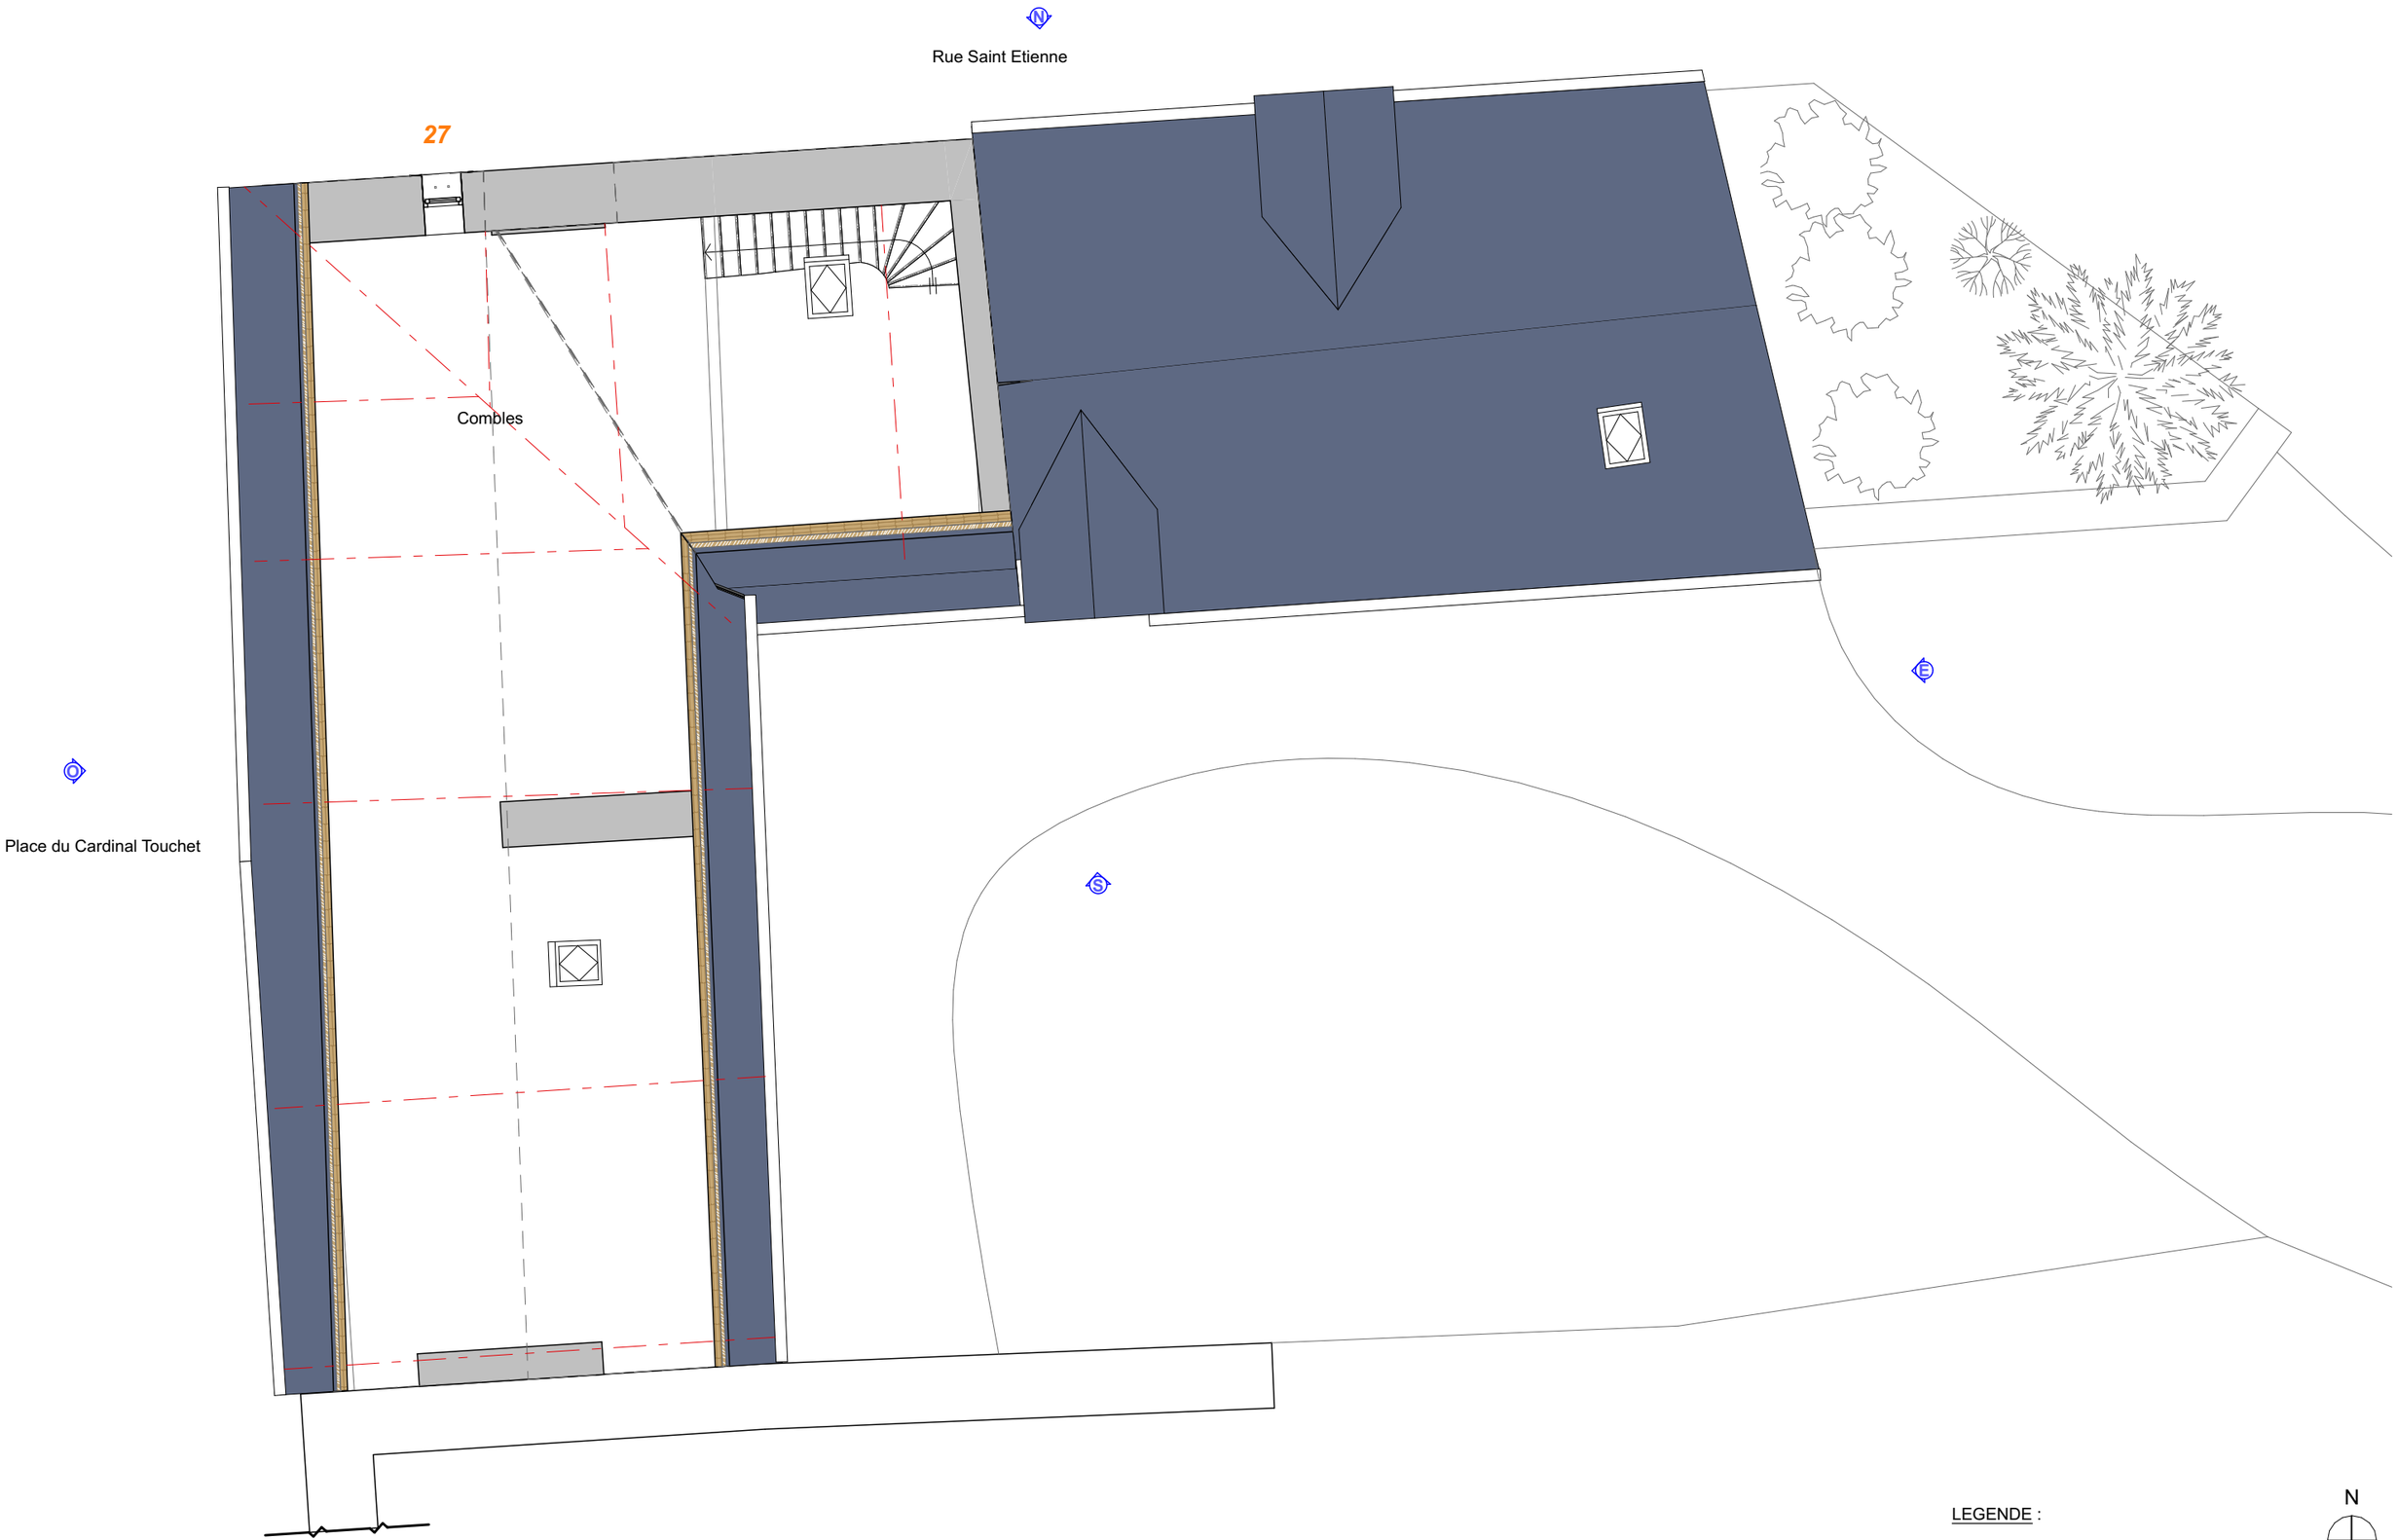

LEGENDE :

12 : Identifiant des menuiseries extérieures

N

Responsable projet **Jean-Michel HACAULT** Architecte dplg	*Maîtrise d'ouvrage* **Rectorat de l'Académie d'Orléans-Tours, Service régional de l'équipement** 21, Rue St Etienne 45043 Cedex 1 ORLEANS	*Projet* **Rénovation du Bâtiment C, Rue St Etienne à Orléans. Rectorat Orléans Tours** 21, Rue St Etienne 45043 Cedex 1 ORLEANS	*Titre* Plan R+2 (Combles)	*Phase* DCE	*N° de plan* 05	*Echelle* 1:75	*Date* 11/08/2026

bhpr
du territoire au design par l'architecture
www.bhpr.fr



NOTE :

Cette liste aussi exhaustive que possible n'est pas limitative.
Chaque corps d'état aura un bilan à produire suite aux premières démolitions et/ou déposes.
L'avis de l'ABF sera recherché selon besoin.


LEGENDE :

Surface indicative d'enduit sur la façade concernée : 89 m²

12 : Identifiant des menuiseries extérieures

bhpr
du territoire au design par l'architecture
www.bhpr.fr

Responsable projet	*Maîtrise d'ouvrage*	*Projet*	*Titre*	*Phase*	*N° de plan*	*Echelle*	*Date*
Jean-Michel HACAULT Architecte dplg	**Rectorat de l'Académie d'Orléans-Tours, Service régional de l'équipement** 21, Rue St Etienne 45043 Cedex 1 ORLEANS	**Rénovation du Bâtiment C, Rue St Etienne à Orléans. Rectorat Orléans Tours** 21, Rue St Etienne 45043 Cedex 1 ORLEANS	Façade Ouest existante	DCE	06	1:75	11/08/2026

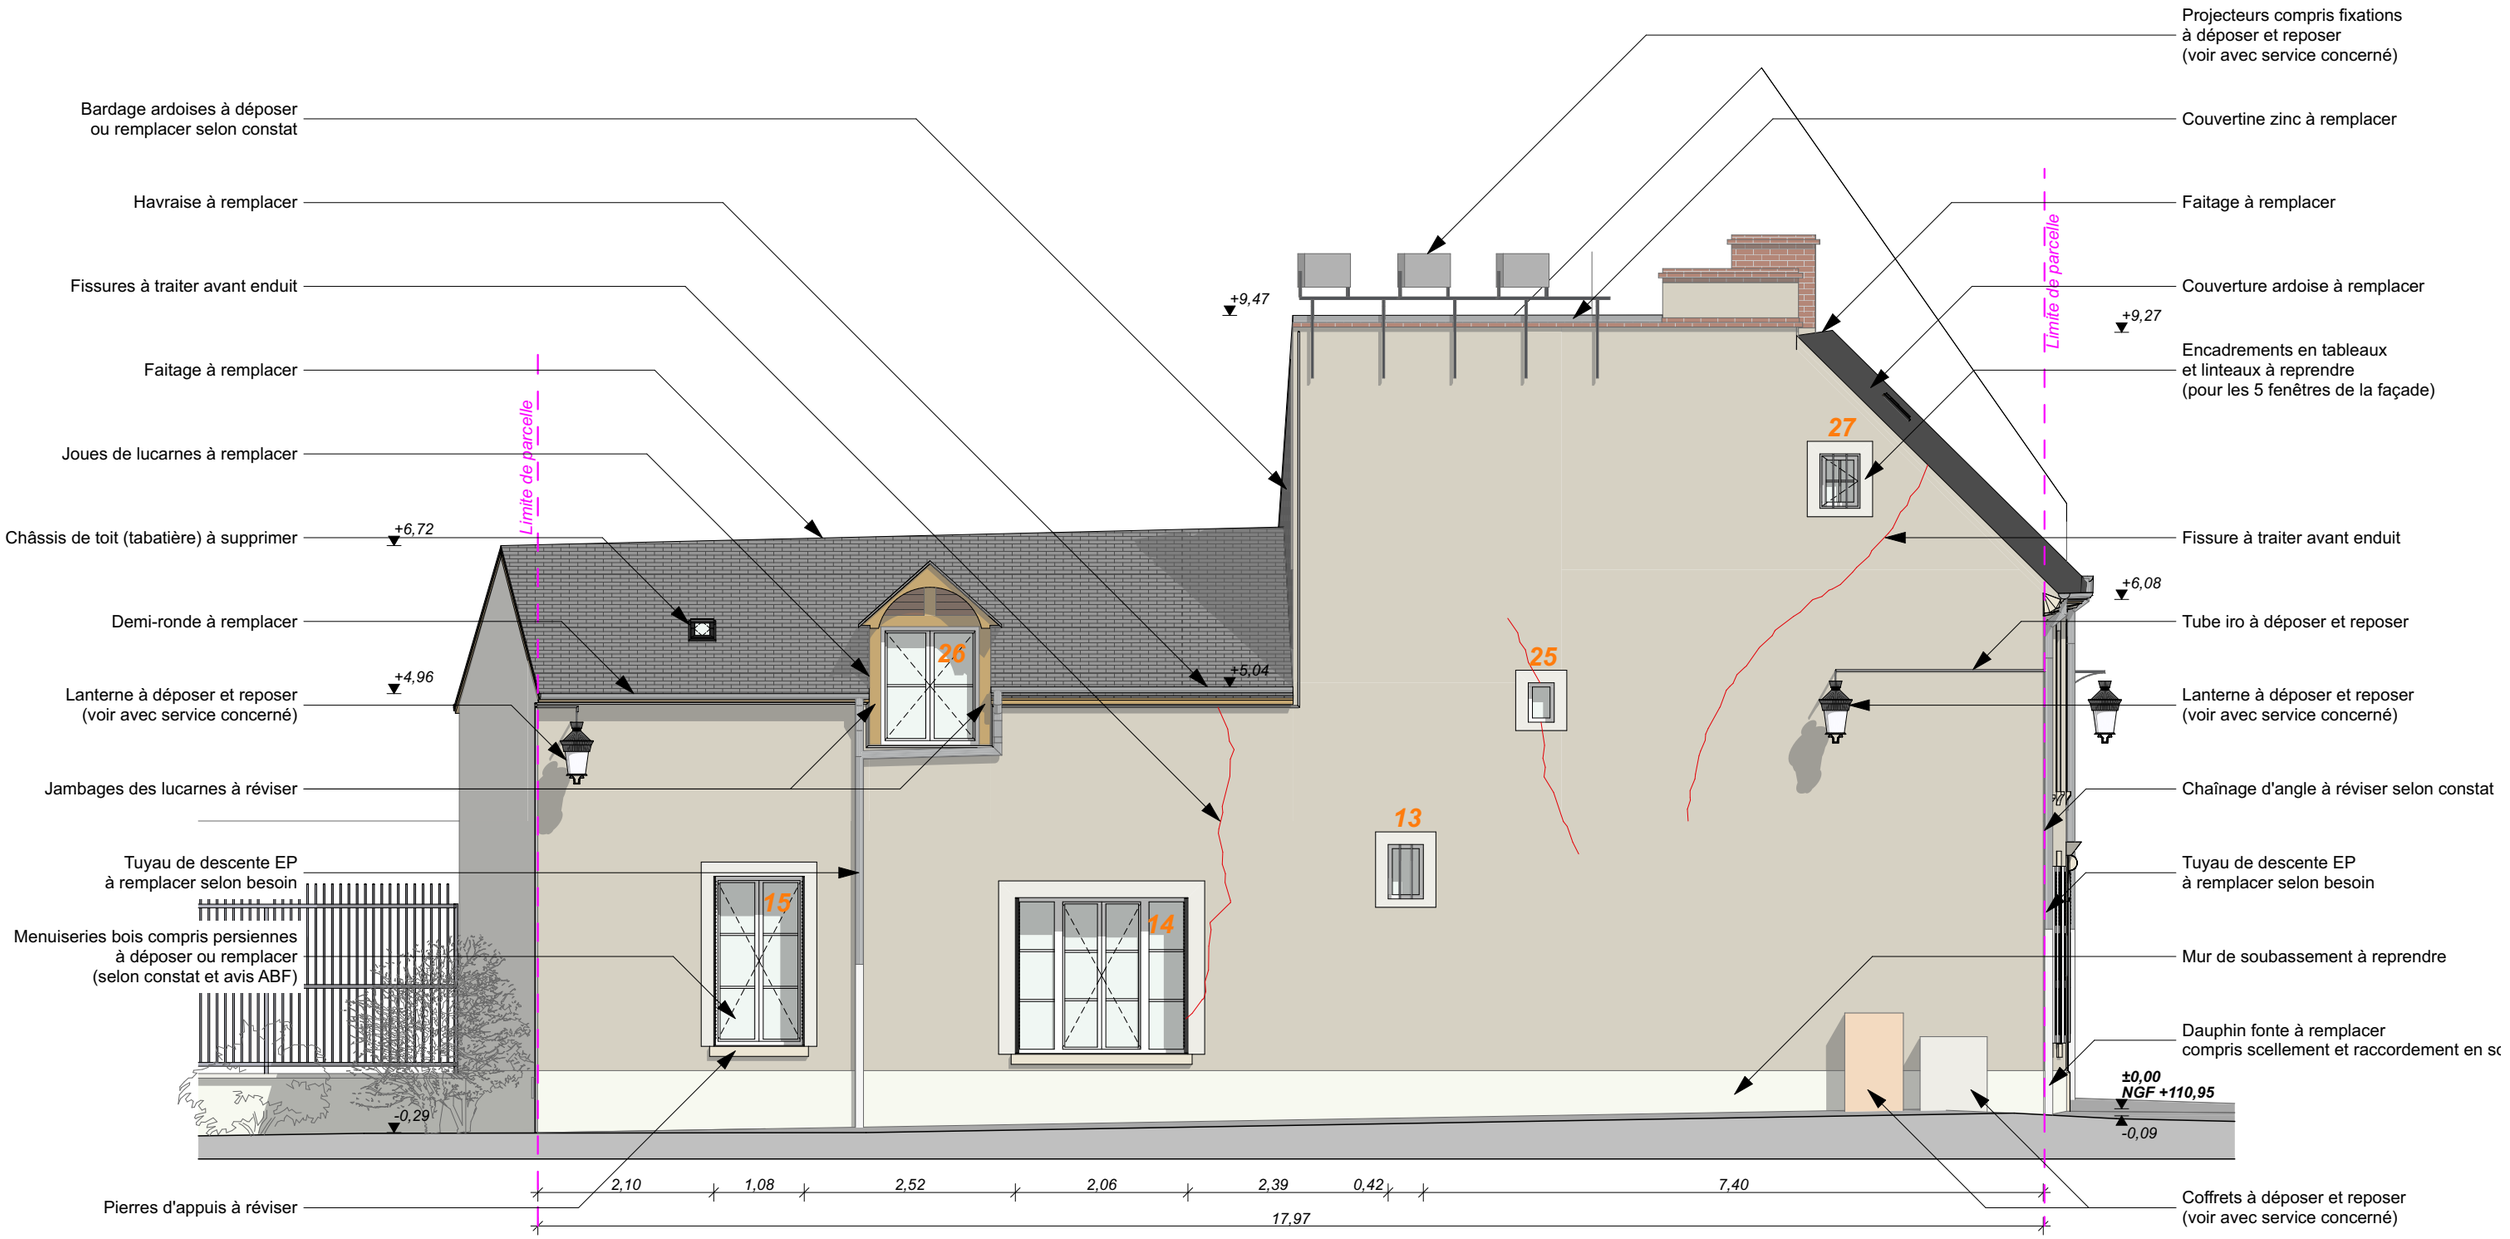

NOTE :
Cette liste aussi exhaustive que possible n'est pas limitative.
Chaque corps d'état aura un bilan à produire suite aux premières démolitions et/ou déposes.
L'avis de l'ABF sera recherché selon besoin.

LEGENDE :

Surface indicative d'enduit sur la façade concernée : 125 m²

12 : Identifiant des menuiseries extérieures

bhpr
du territoire au design par l'architecture
www.bhpr.fr

Responsable projet	*Maîtrise d'ouvrage*	*Projet*	*Titre*	*Phase*	*N° de plan*	*Echelle*	*Date*
Jean-Michel HACAULT Architecte dplg	**Rectorat de l'Académie d'Orléans-Tours, Service régional de l'équipement** 21, Rue St Etienne 45043 Cedex 1 ORLEANS	**Rénovation du Bâtiment C, Rue St Etienne à Orléans. Rectorat Orléans Tours** 21, Rue St Etienne 45043 Cedex 1 ORLEANS	Façade Nord existante	DCE	07	1:75	11/08/2026



NOTE :
Cette liste aussi exhaustive que possible n'est pas limitative.
Chaque corps d'état aura un bilan à produire suite aux premières démolitions et/ou déposes.
L'avis de l'ABF sera recherché selon besoin.

LEGENDE :

Surface indicative du pignon sur rue : 35 m²

12 : Identifiant des menuiseries extérieures

bhpr
du territoire au design par l'architecture
www.bhpr.fr

Responsable projet	*Maîtrise d'ouvrage*	*Projet*	*Titre*	*Phase*	*N° de plan*	*Echelle*	*Date*
Jean-Michel HACAULT Architecte dplg	**Rectorat de l'Académie d'Orléans-Tours, Service régional de l'équipement** 21, Rue St Etienne 45043 Cedex 1 ORLEANS	**Rénovation du Bâtiment C, Rue St Etienne à Orléans. Rectorat Orléans Tours** 21, Rue St Etienne 45043 Cedex 1 ORLEANS	Façade Est existante	DCE	08	1:75	11/08/2026



NOTE :
Cette liste aussi exhaustive que possible n'est pas limitative.
Chaque corps d'état aura un bilan à produire suite aux premières démolitions et/ou déposes.
L'avis de l'ABF sera recherché selon besoin.

LEGENDE :

12 : Identifiant des menuiseries extérieures

bhpr
du territoire au design par l'architecture
www.bhpr.fr

Responsable projet	*Maîtrise d'ouvrage*	*Projet*	*Titre*	*Phase*	*N° de plan*	*Echelle*	*Date*
Jean-Michel HACAULT Architecte dplg	**Rectorat de l'Académie d'Orléans-Tours, Service régional de l'équipement** 21, Rue St Etienne 45043 Cedex 1 ORLEANS	**Rénovation du Bâtiment C, Rue St Etienne à Orléans. Rectorat Orléans Tours** 21, Rue St Etienne 45043 Cedex 1 ORLEANS	Façade Sud existante	DCE	09	1:75	11/08/2026



NOTE :

Les menuiseries indiquées en rouge voient la répartition de leurs carreaux modifiées par rapport à l'existant.


LEGENDE :

Surface indicative d'enduit sur la façade concernée : 89 m²

12 : Identifiant des menuiseries extérieures

bhpr
du territoire au design par l'architecture
www.bhpr.fr

Responsable projet	Maîtrise d'ouvrage	Projet	Titre	Phase	N° de plan	Echelle	Date
Jean-Michel HACAULT Architecte dplg	**Rectorat de l'Académie d'Orléans-Tours, Service régional de l'équipement** 21, Rue St Etienne 45043 Cedex 1 ORLEANS	**Rénovation du Bâtiment C, Rue St Etienne à Orléans. Rectorat Orléans Tours** 21, Rue St Etienne 45043 Cedex 1 ORLEANS	Façade Ouest projet	DCE	10	1:75	11/08/2026

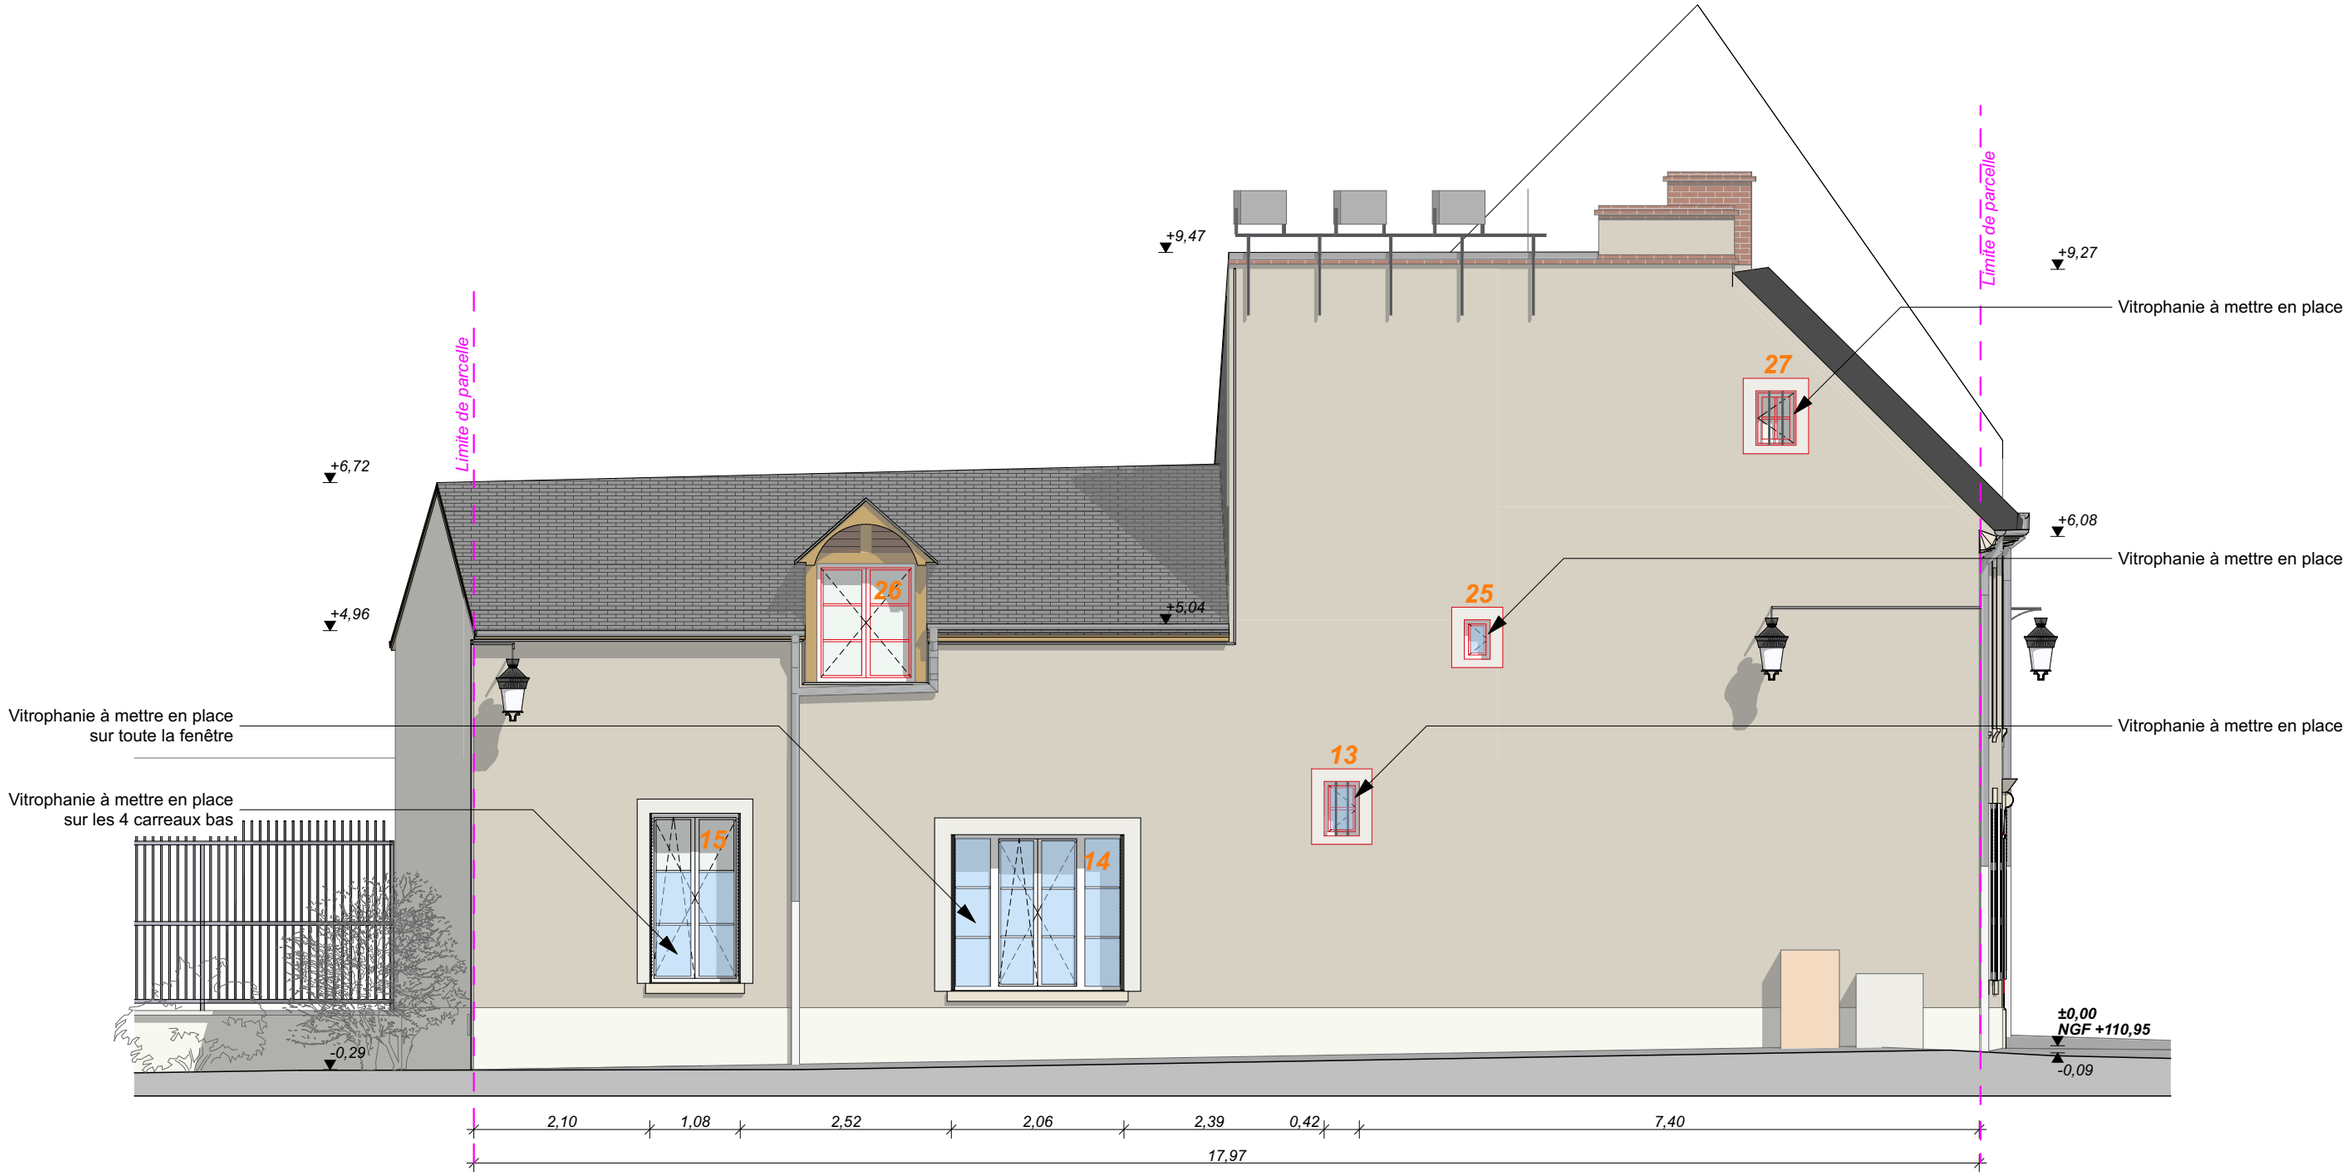

NOTE :

Les menuiseries indiquées en rouge voient la répartition de leurs carreaux modifiées par rapport à l'existant.


LEGENDE :

Surface indicative d'enduit sur la façade concernée : 125 m²

12 : Identifiant des menuiseries extérieures

bhpr
du territoire au design par l'architecture
www.bhpr.fr

Responsable projet	Maîtrise d'ouvrage	Projet	Titre	Phase	N° de plan	Echelle	Date
Jean-Michel HACAULT Architecte dplg	**Rectorat de l'Académie d'Orléans-Tours, Service régional de l'équipement** 21, Rue St Etienne 45043 Cedex 1 ORLEANS	**Rénovation du Bâtiment C, Rue St Etienne à Orléans. Rectorat Orléans Tours** 21, Rue St Etienne 45043 Cedex 1 ORLEANS	Façade Nord projet	DCE	11	1:75	11/08/2026

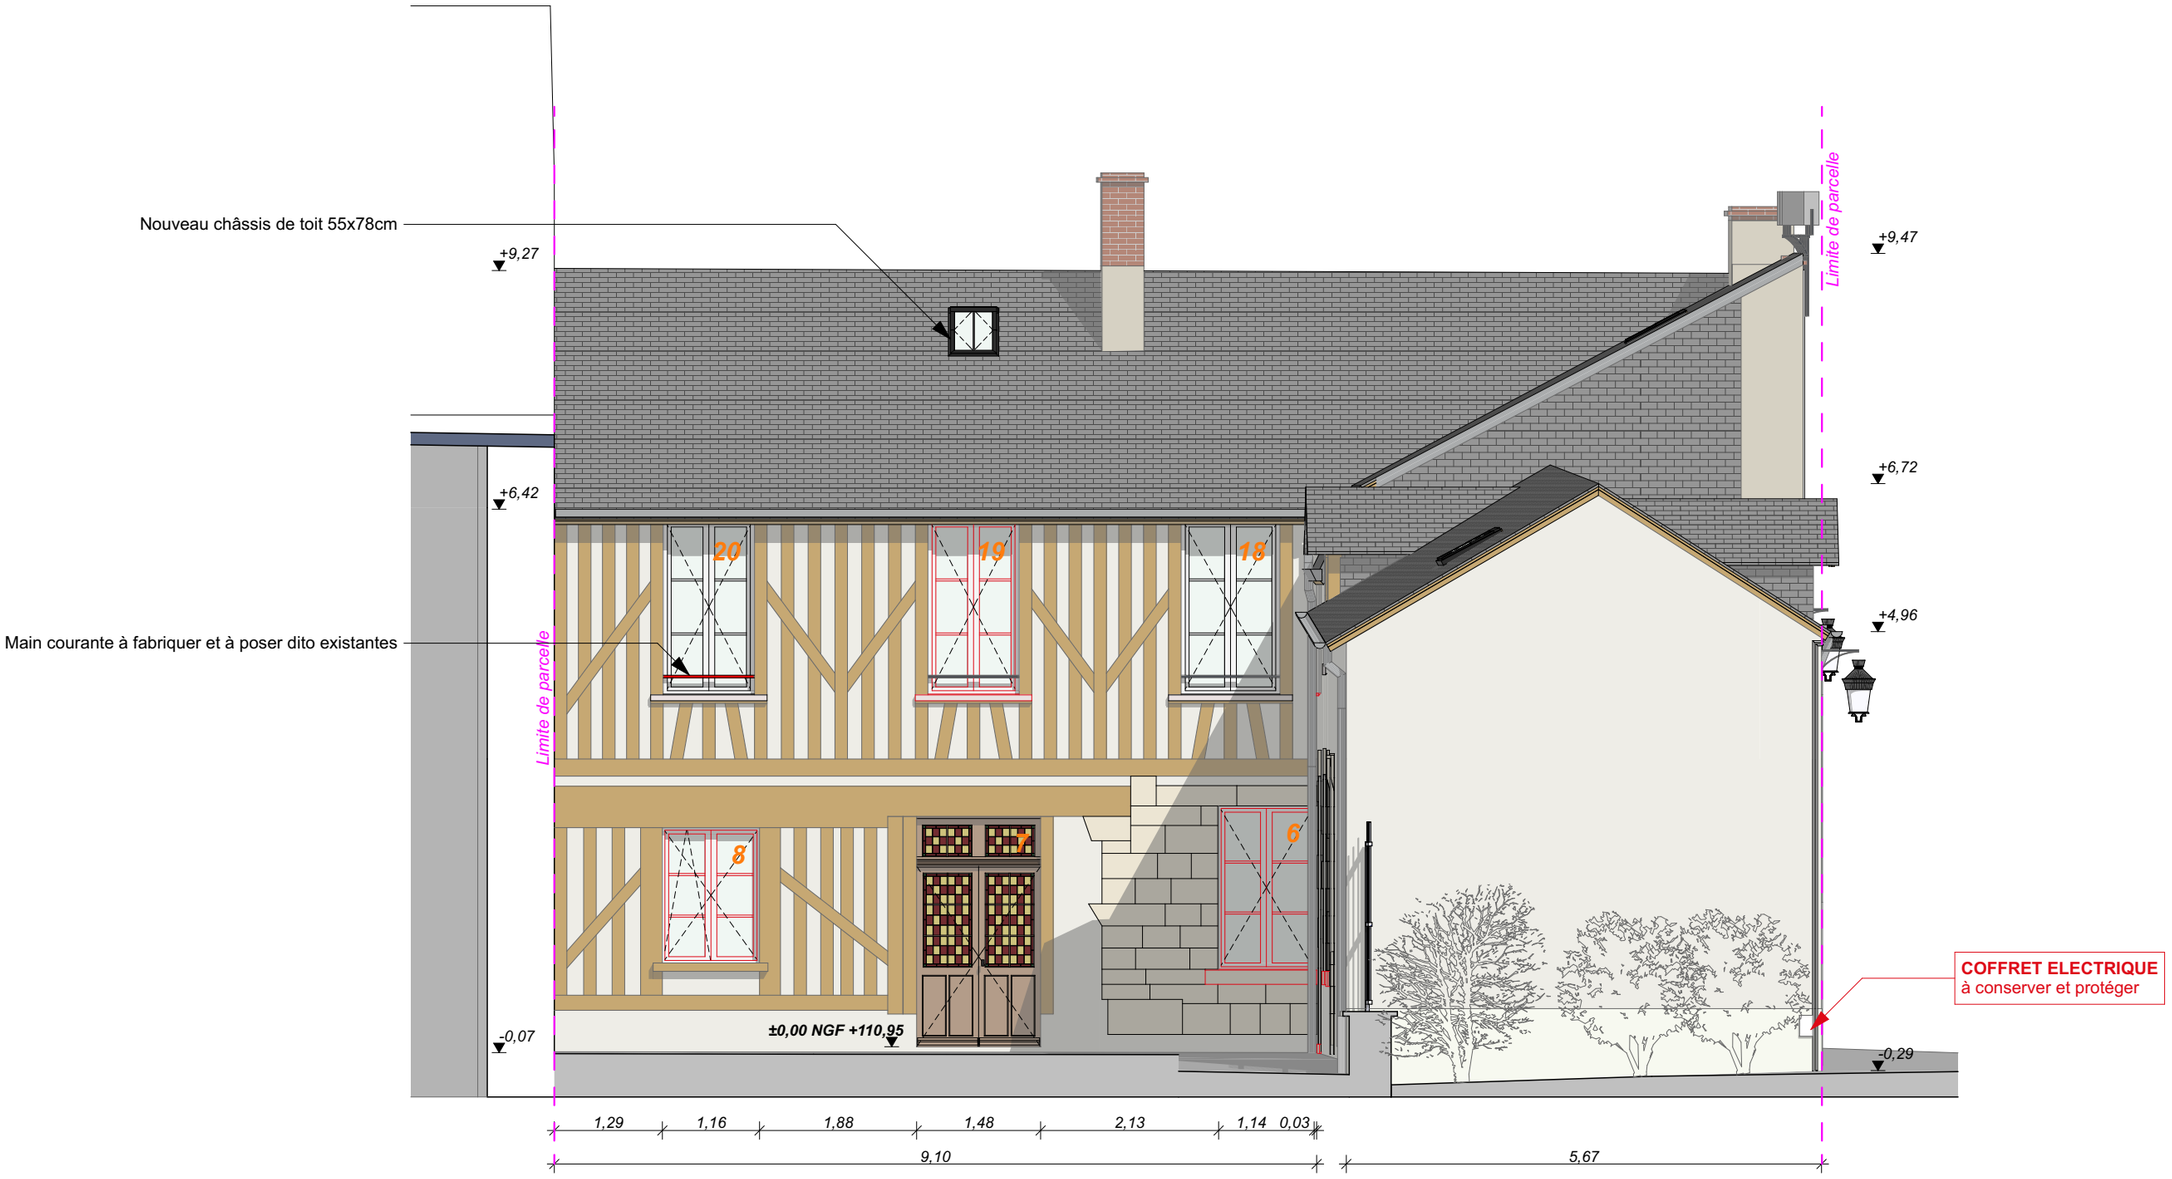

NOTE :

Les menuiseries indiquées en rouge voient la répartition de leurs carreaux modifiées par rapport à l'existant.

LEGENDE :

Surface indicative du pignon sur rue : 35 m²

12 : Identifiant des menuiseries extérieures

bhpr
du territoire au design par l'architecture
www.bhpr.fr

Responsable projet	*Maîtrise d'ouvrage*	*Projet*	*Titre*	*Phase*	*N° de plan*	*Echelle*	*Date*
Jean-Michel HACAULT Architecte dplg	**Rectorat de l'Académie d'Orléans-Tours, Service régional de l'équipement** 21, Rue St Etienne 45043 Cedex 1 ORLEANS	**Rénovation du Bâtiment C, Rue St Etienne à Orléans. Rectorat Orléans Tours** 21, Rue St Etienne 45043 Cedex 1 ORLEANS	Façade Est projet	DCE	12	1:75	11/08/2026



NOTE :


Les menuiseries indiquées en rouge voient la répartition de leurs carreaux modifiées par rapport à l'existant.

LEGENDE :

12 : Identifiant des menuiseries extérieures

bhpr
du territoire au design par l'architecture
www.bhpr.fr

Responsable projet	Maîtrise d'ouvrage	Projet	Titre	Phase	N° de plan	Echelle	Date
Jean-Michel HACAULT Architecte dplg	**Rectorat de l'Académie d'Orléans-Tours, Service régional de l'équipement** 21, Rue St Etienne 45043 Cedex 1 ORLEANS	**Rénovation du Bâtiment C, Rue St Etienne à Orléans. Rectorat Orléans Tours** 21, Rue St Etienne 45043 Cedex 1 ORLEANS	Façade Sud projet	DCE	13	1:75	11/08/2026

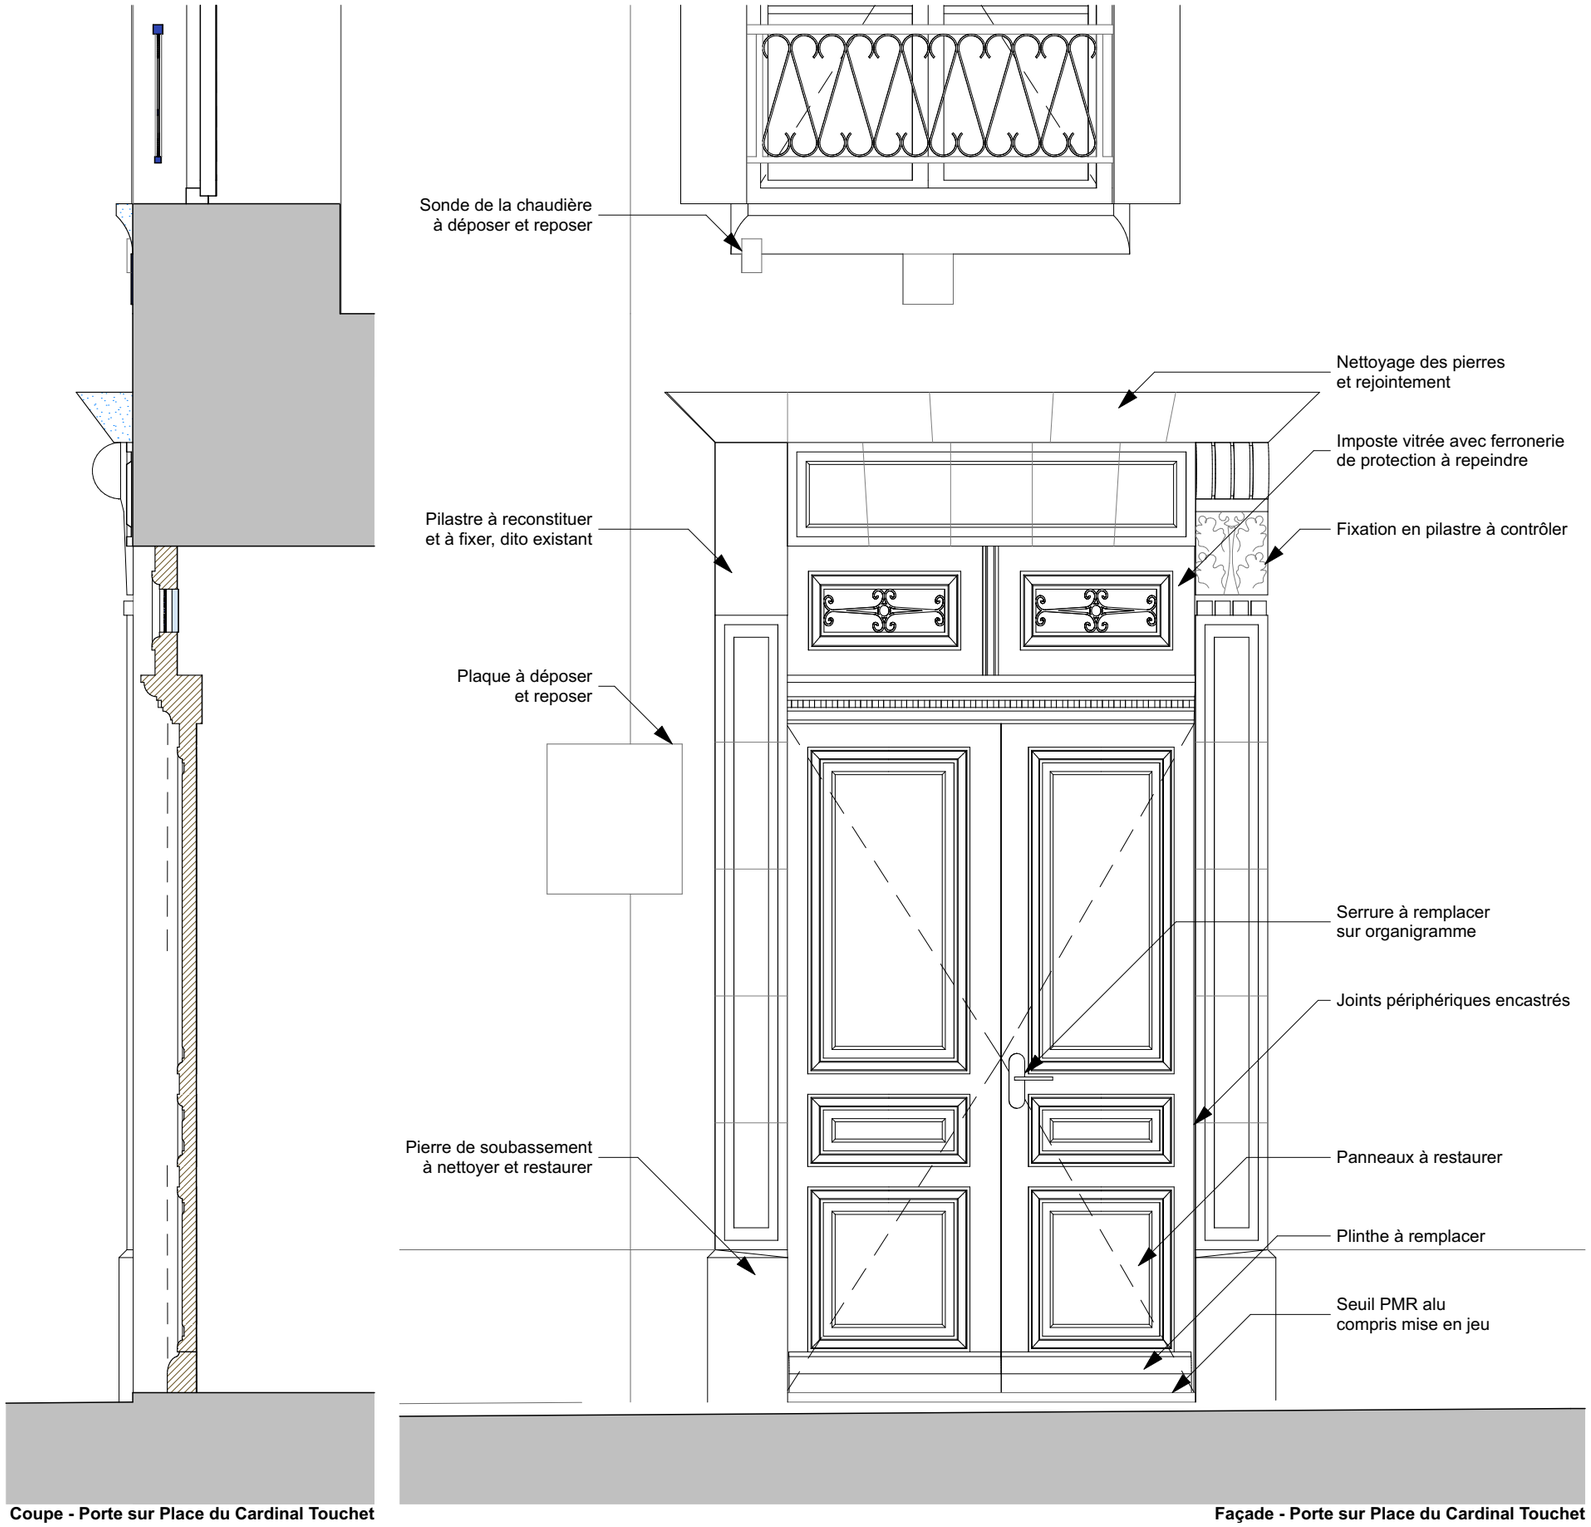

Coupe - Porte sur Place du Cardinal Touchet

Façade - Porte sur Place du Cardinal Touchet



Photographie - Porte sur Place du Cardinal Touchet


NOTE :
Cette liste aussi exhaustive que possible n'est pas limitative.
Chaque corps d'état aura un bilan à produire suite aux premières démolitions et/ou déposes.
L'avis de l'ABF sera recherché selon besoin.

LEGENDE :


12 : Identifiant des menuiseries extérieures

bhpr
du territoire au design par l'architecture
www.bhpr.fr


Responsable projet	*Maîtrise d'ouvrage*	*Projet*	*Titre*	*Phase*	*N° de plan*	*Echelle*	*Date*
Jean-Michel HACAULT Architecte dplg	**Rectorat de l'Académie d'Orléans-Tours, Service régional de l'équipement** 21, Rue St Etienne 45043 Cedex 1 ORLEANS	**Rénovation du Bâtiment C, Rue St Etienne à Orléans. Rectorat Orléans Tours** 21, Rue St Etienne 45043 Cedex 1 ORLEANS	Détail de le porte bois sur Place du Cardinal Touchet	DCE	14	1:20	11/08/2026

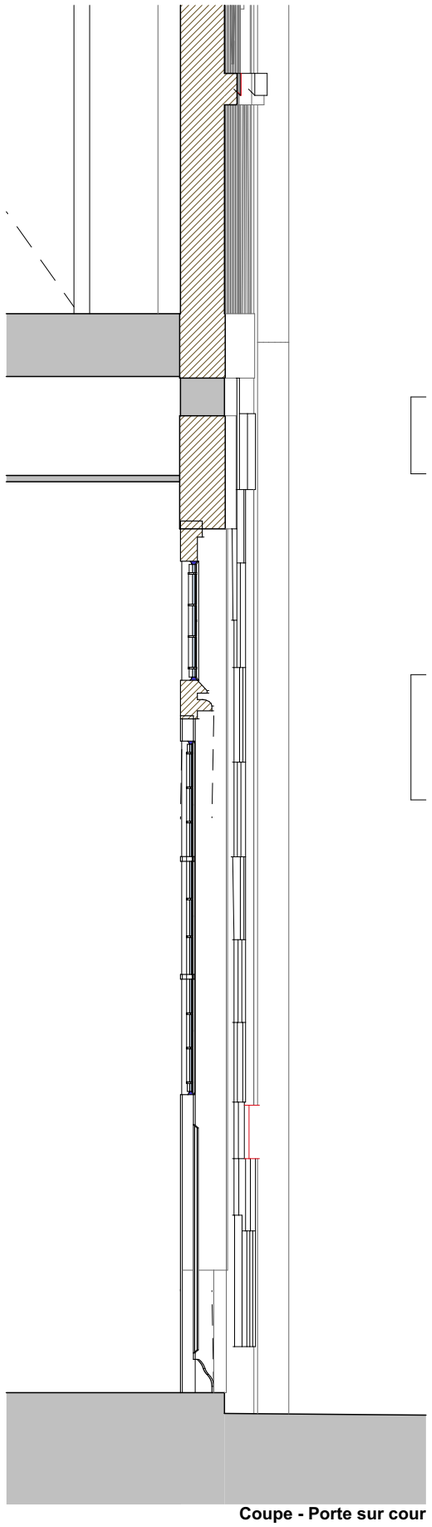

Coupe - Porte sur cour

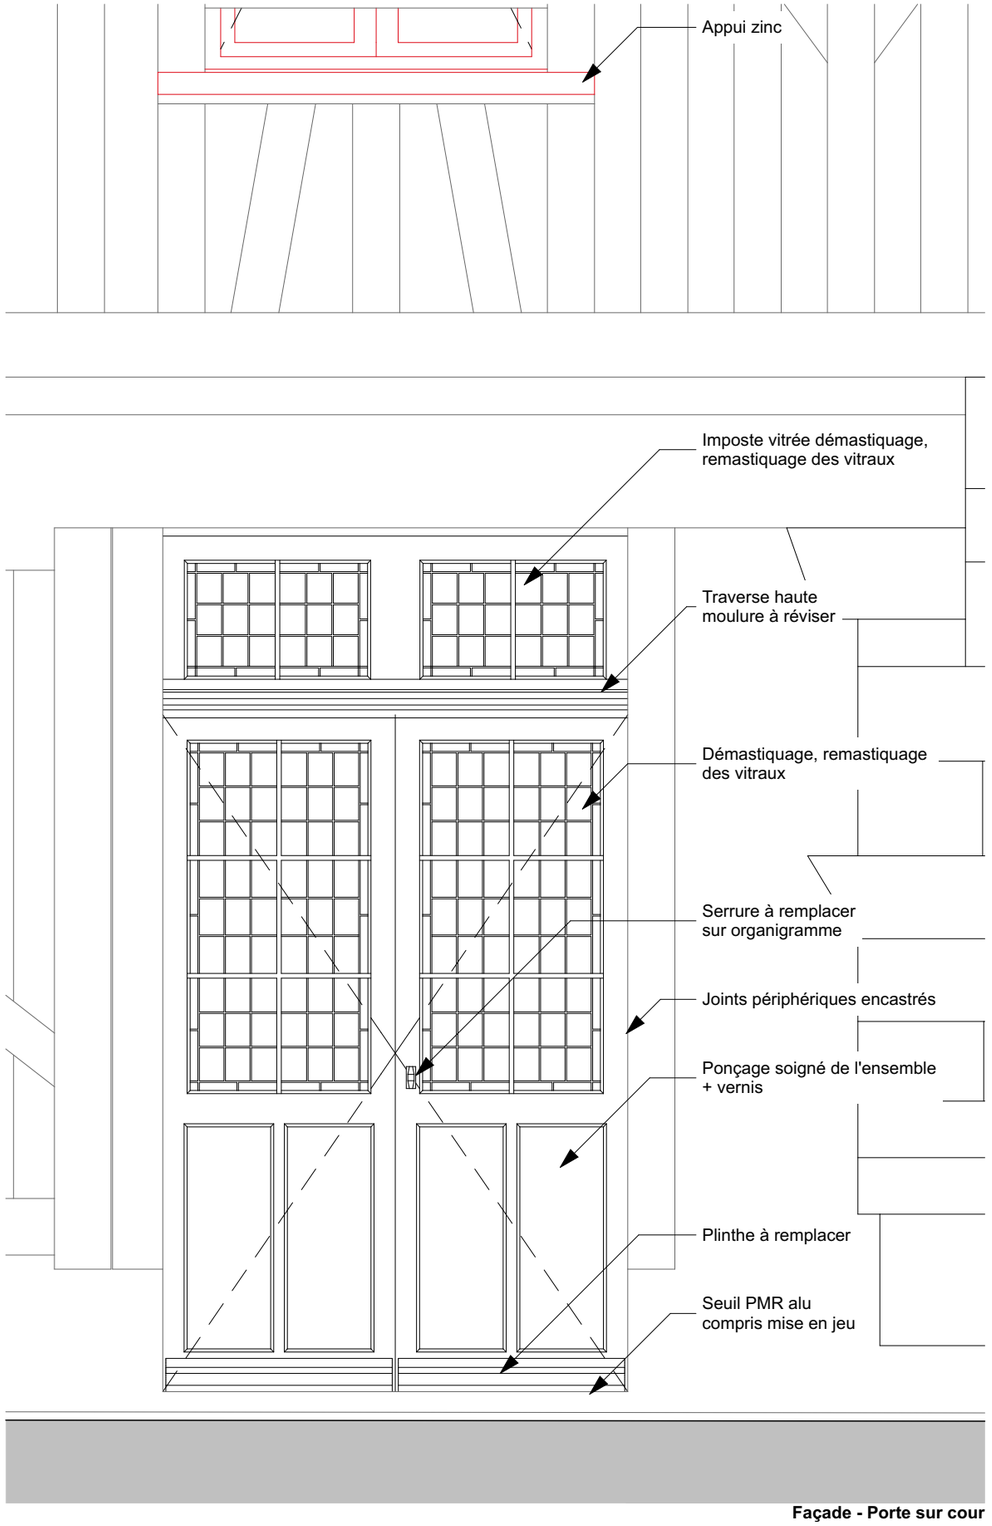

Façade - Porte sur cour

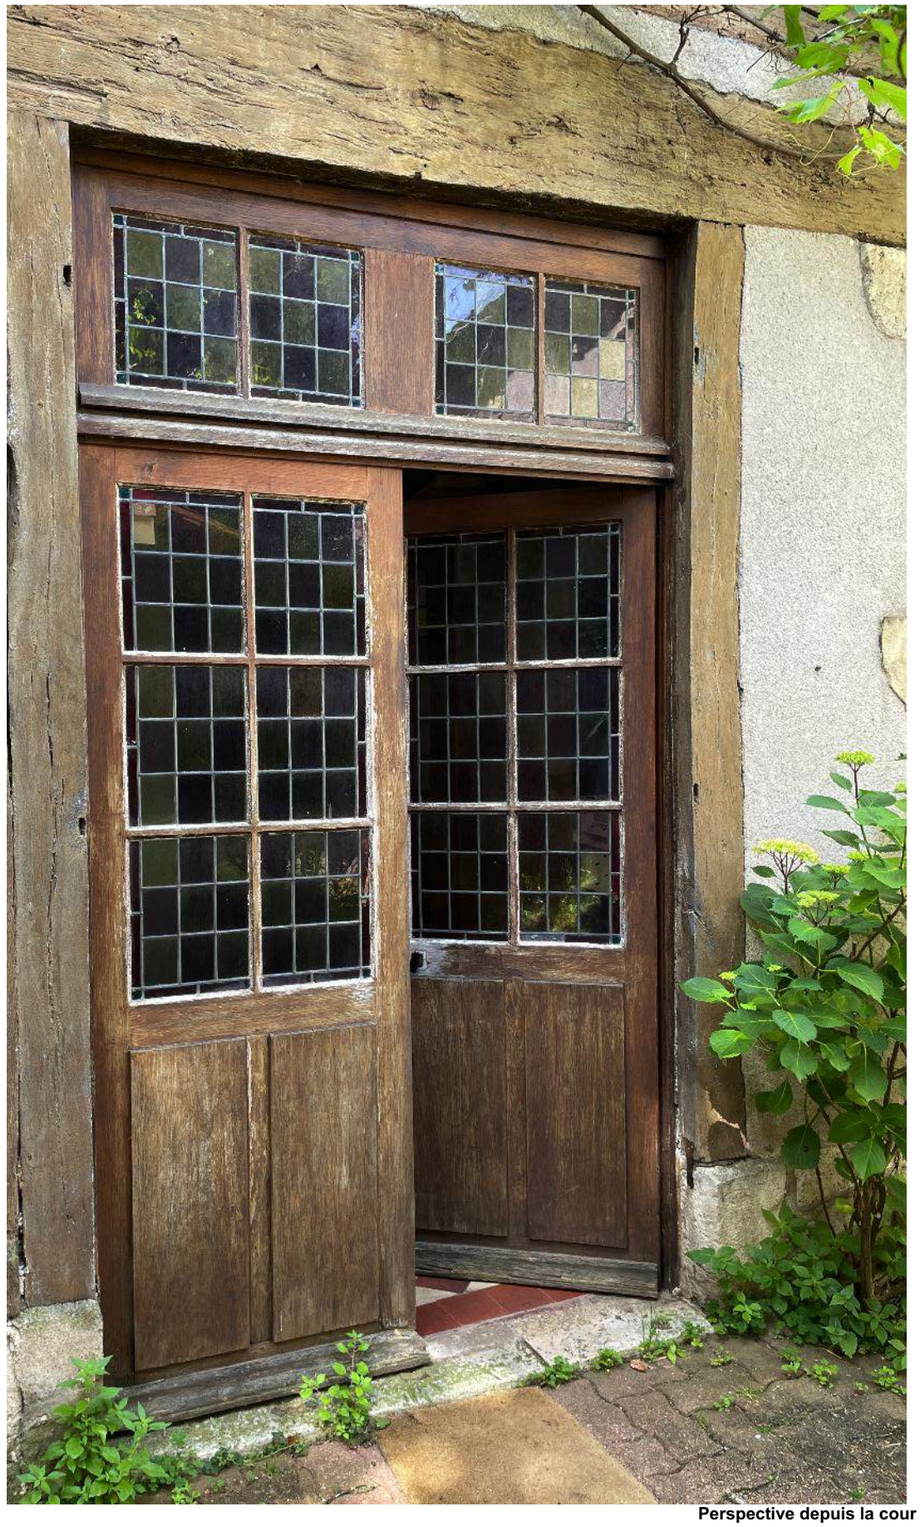

Perspective depuis la cour

NOTE :
Cette liste aussi exhaustive que possible n'est pas limitative.
Chaque corps d'état aura un bilan à produire suite aux premières démolitions et/ou déposes.
L'avis de l'ABF sera recherché selon besoin.

LEGENDE :

12 : Identifiant des menuiseries extérieures

bhpr
du territoire au design par l'architecture
www.bhpr.fr

Responsable projet	Maîtrise d'ouvrage	Projet	Titre	Phase	N° de plan	Echelle	Date
Jean-Michel HACAULT Architecte dplg	**Rectorat de l'Académie d'Orléans-Tours, Service régional de l'équipement** 21, Rue St Etienne 45043 Cedex 1 ORLEANS	**Rénovation du Bâtiment C, Rue St Etienne à Orléans. Rectorat Orléans Tours** 21, Rue St Etienne 45043 Cedex 1 ORLEANS	Détail de le porte sur cour à l'Est dans les pans de bois	DCE	15	1:20	11/08/2026

Repère menuiseries	Type châssis	Dimensions en tunnel (A VERIFIER SUR SITE)	Pose en pans de bois	Pose en lucarnes	Pose en tunnel	Verre normal	Verre feuilleté	Ouvrants à la française	Ouvrants à l'anglaise	Option oscillo-battant	Film opalescent	30db	Béquillage	Petits bois véritables	Petits bois collés	Fermeture centrale Crémone encastrée	Fermeture latérale, crémone encastrée
Repère 1	Fenêtre deux vantaux	Hauteur 1700 x Largeur 830			Oui		Oui	Oui		Oui		Oui	Oui		Oui	Oui	
Repère 2	Porte simple vitrée	Hauteur 2440 x Largeur 760					Oui		Oui			Oui	Oui		Oui		Oui
Repère 3	Fenêtre un vantail	Hauteur 2270 x Largeur 1069			Oui		Oui	Oui		Oui		Oui	Oui		Oui		Oui
Repère 4	Fenêtre deux vantaux	Hauteur 2250 x Largeur 940			Oui		Oui			Oui		Oui	Oui		Oui	Oui	
Repère 5	Porte simple bois avec imposte vitrée	Hauteur 2150 x Largeur 960/imposte Hauteur 960 x Largeur 960					Oui		Oui			Oui	Oui		Oui		Oui
Repère 6	Fenêtre deux vantaux	Hauteur 1930 x Largeur 1440			Oui		Oui	Oui		Oui		Oui	Oui		Oui	Oui	
Repère 7	Porte double bois existante avec imposte vitrée	Hauteur 2250 x Largeur 1530/imposte Hauteur 560 x Largeur 1530	Oui										Oui				
Repère 8	Fenêtre deux vantaux	Hauteur 20901930 x Largeur 1200	Oui				Oui	Oui		Oui		Oui	Oui		Oui	Oui	
Repère 9	Fenêtre deux vantaux + persiennes bois	Hauteur 2000 x Largeur 1540			Oui		Oui	Oui		Oui	Oui	Oui	Oui	Oui		Oui	
Repère 10	Porte double bois existante avec imposte vitrée	Hauteur 2270 x Largeur 1290/imposte Hauteur 410 x Largeur 1290			Oui								Oui				
Repère 11	Fenêtre deux vantaux + persiennes bois	Hauteur 2090 x Largeur 1230			Oui		Oui	Oui		Oui	Oui	Oui	Oui	Oui		Oui	
Repère 12	Fenêtre deux vantaux + persiennes bois	Hauteur 2080 x Largeur 1160			Oui		Oui	Oui		Oui	Oui	Oui	Oui	Oui		Oui	
Repère 13	Fenêtre un vantail	Hauteur 750 x Largeur 650			Oui		Oui	Oui					Oui		Oui		Oui
Repère 14	Fenêtre deux vantaux avec châssis latéraux	Hauteur 2090 x Largeur 1860			Oui		Oui	Oui			Oui	Oui	Oui	Oui		Oui	
Repère 15	Fenêtre deux vantaux	Hauteur 2000 x Largeur 1150			Oui		Oui	Oui		Oui	Oui	Oui	Oui	Oui		Oui	
Repère 16	Fenêtre deux vantaux en lucarne	Hauteur 1300 x Largeur 1080		Oui		Oui		Oui		Oui		Oui	Oui		Oui	Oui	
Repère 17	Fenêtre deux vantaux	Hauteur 1410 x Largeur 840			Oui	Oui	Oui	Oui				Oui	Oui		Oui	Oui	
Repère 18	Fenêtre deux vantaux + main courante	Hauteur 2090 x Largeur 1230	Oui			Oui	Oui	Oui				Oui	Oui		Oui	Oui	
Repère 19	Fenêtre deux vantaux + main courante	Hauteur 2090 x Largeur 1230	Oui			Oui	Oui	Oui				Oui	Oui		Oui	Oui	
Repère 20	Fenêtre deux vantaux + main courante	Hauteur 2090 x Largeur 1200	Oui			Oui	Oui	Oui				Oui	Oui		Oui	Oui	
Repère 21	Fenêtre deux vantaux + garde-corps	Hauteur 1980 x Largeur 1360			Oui		Oui	Oui		Oui		Oui	Oui	Oui		Oui	
Repère 22	Fenêtre deux vantaux + garde-corps	Hauteur 1830 x Largeur 1230			Oui		Oui	Oui		Oui	Oui	Oui	Oui	Oui		Oui	
Repère 23	Fenêtre deux vantaux + garde-corps	Hauteur 2000 x Largeur 1540			Oui		Oui	Oui		Oui		Oui	Oui	Oui		Oui	
Repère 24	Fenêtre deux vantaux + garde-corps	Hauteur 1930 x Largeur 1330			Oui		Oui	Oui		Oui		Oui	Oui	Oui		Oui	
Repère 25	Fenêtre un vantail	Hauteur 500 x Largeur 350			Oui		Oui	Oui					Oui		Oui		Oui
Repère 26	Fenêtre deux vantaux en lucarne	Hauteur 1430 x Largeur 1160		Oui		Oui		Oui		Oui		Oui	Oui		Oui	Oui	
Repère 27	Fenêtre un vantail	Hauteur 650 x Largeur 480			Oui		Oui	Oui					Oui		Oui		Oui



bhpr du territoire au design par l'architecture www.bhpr.fr	*Responsable projet* **Jean-Michel HACAULT** Architecte dplg	*Maîtrise d'ouvrage* **Rectorat de l'Académie d'Orléans-Tours, Service régional de l'équipement** 21, Rue St Etienne 45043 Cedex 1 ORLEANS	*Projet* **Rénovation du Bâtiment C, Rue St Etienne à Orléans. Rectorat Orléans Tours** 21, Rue St Etienne 45043 Cedex 1 ORLEANS	*Titre* Photographie de l'environnement lointain	*Phase* DCE	*N° de plan* 17	*Echelle*	*Date* 11/08/2026



Façade Est sur cour



Façade Sud sur cour



Façade sur Rue Saint Etienne



Façade sur Place Touchet

bhpr
du territoire au design par l'architecture
www.bhpr.fr

Responsable projet	Maîtrise d'ouvrage	Projet	Titre	Phase	N° de plan	Echelle	Date
Jean-Michel HACAULT Architecte dplg	**Rectorat de l'Académie d'Orléans-Tours, Service régional de l'équipement** 21, Rue St Etienne 45043 Cedex 1 ORLEANS	**Rénovation du Bâtiment C, Rue St Etienne à Orléans. Rectorat Orléans Tours** 21, Rue St Etienne 45043 Cedex 1 ORLEANS	Photographies de l'environnement proche	DCE	18		11/08/2026













bhpr du territoire au design par l'architecture www.bhpr.fr	***Responsable projet*** **Jean-Michel HACAULT** Architecte dplg	***Maîtrise d'ouvrage*** **Rectorat de l'Académie d'Orléans-Tours, Service régional de l'équipement** 21, Rue St Etienne 45043 Cedex 1 ORLEANS	***Projet*** **Rénovation du Bâtiment C, Rue St Etienne à Orléans. Rectorat Orléans Tours** 21, Rue St Etienne 45043 Cedex 1 ORLEANS	***Titre*** Photographies de la toiture	***Phase*** DCE	***N° de plan*** 19	***Echelle***	***Date*** 11/08/2026