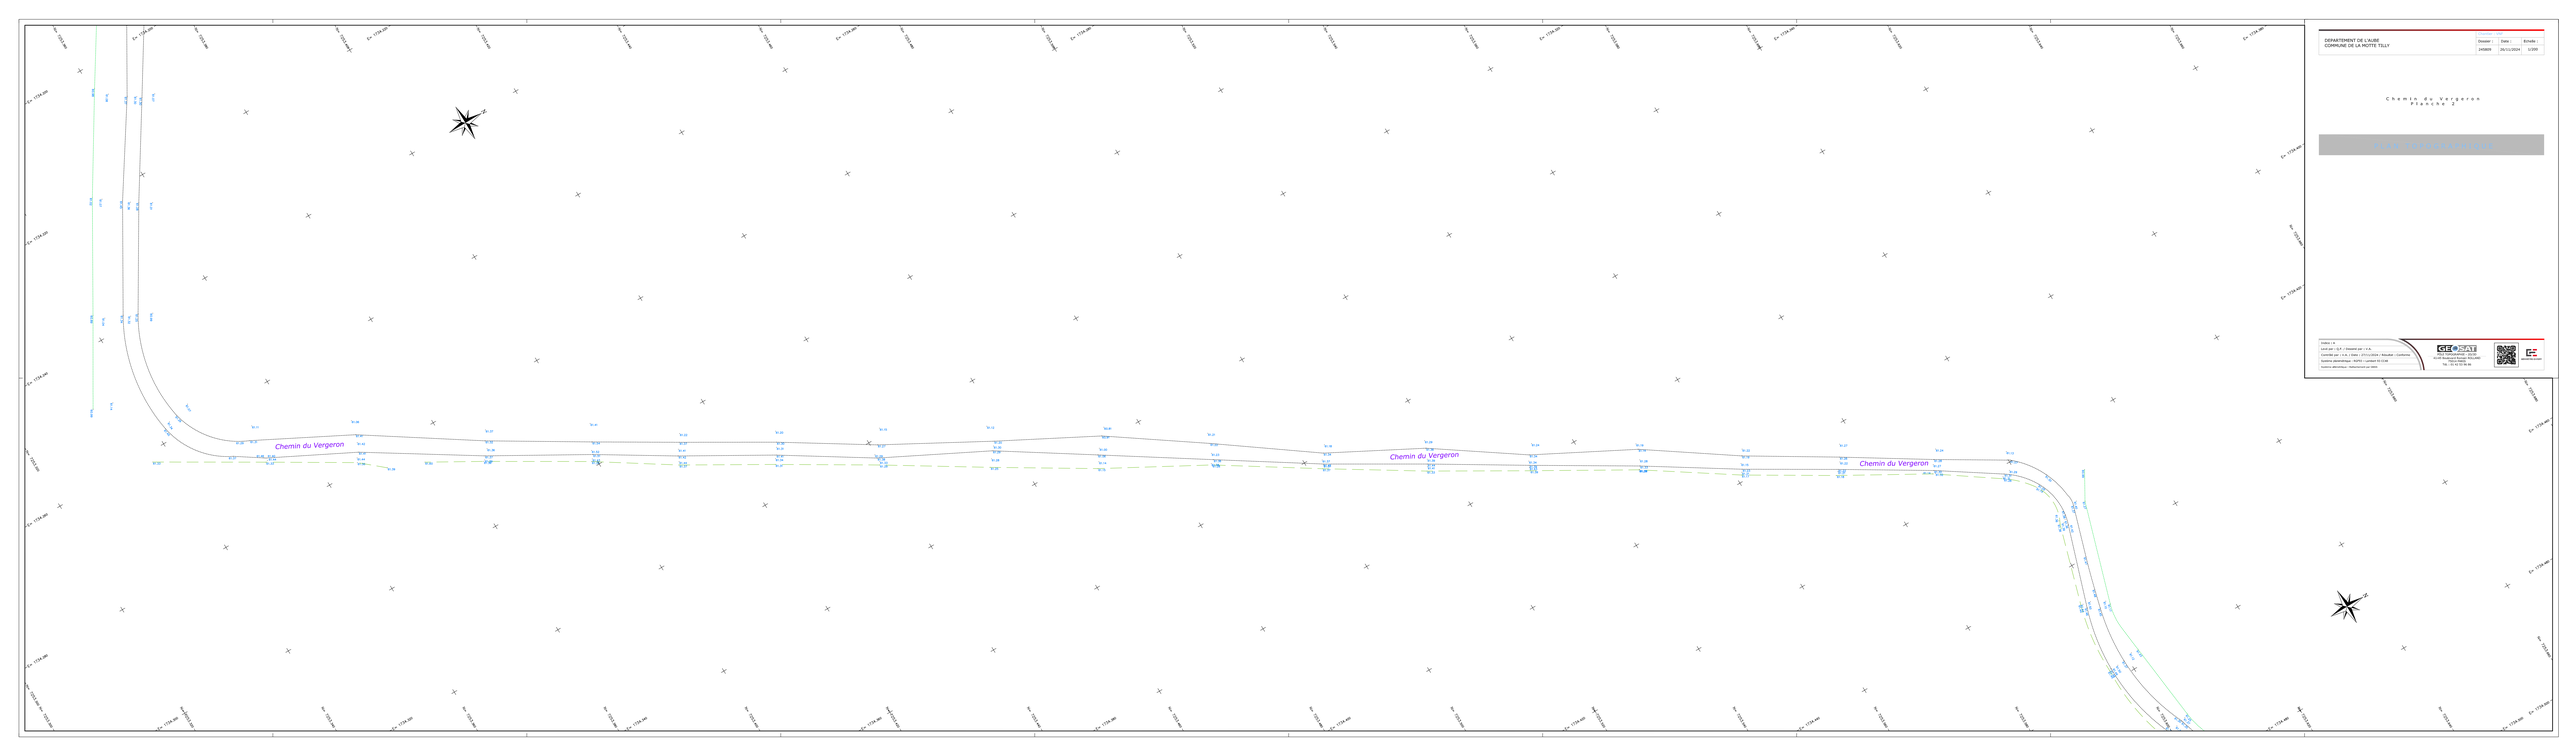


DEPARTEMENT DE L'AUBE
COMMUNE DE LA MOTTE TILLY

Dossier :	Date :	Echelle :
240809	26/11/2024	1/200

Chemin du Vergeron
Planche 2

Plan de récolement

SYRELI 4
Unité plan : CLF - Décimal par : (= à .
CANEVAS par : (= à . | Date : 27/11/2024 | Résultat : Conforme
Système altimétrique : NGF69 - Lambert 93 CC48
Système altimétrique : Référentiel par défaut


