EPPGHV

Parc de la Villette

Plan Général du Parc

PLAN DE RECOLEMENT

ARROSAGE AUTOMATIQUE

Echelle : 1/1 000 en A1

IND	MAITRE	DATE	DESCRIPTION
C	BUREAU	15/07/11	1ère diffusion
B	EXE	31/12/10	Plan de recollement des poteaux d'arrosage
A	EXE	31/12/10	1ère diffusion

Date : 31/12/10

Dessiné par : ES

Vérifié par : TA

Fichier source de base Bricsys

Date : 31/12/10

Echelle d'origine : 1/1000

Echelle d'impression : 1/1

Phase	Année	Version	N° dans la ref	Indice
EXP	01	SI	970	B1	0043	H

SI_920_LL_0043_H

HB/TB 102/198

SITE

Limite de géométre

PLAN GENERAL DU PARC

DIRECTION DE L'EQUIPEMENT

CT DE L'EQUIPEMENT

Date	Dessiné par	Vérifié par	Echelle
31/12/10	ES	TA	1/1000

Maîtrise d'ouvrage

EPPGHV

Etablissement Public du Parc de la Grande Halle de la Villette

211 avenue Jean Jaurès 75019 Paris

Tél. 01 40 03 75 03

Maîtrise d'oeuvre




Diffusion de document

Nom & Qualité	Date	Signature

Système d’arrosage piloté et raccordé à la GTC

Système d’arrosage semi-automatique

Pavillon Villette:

Principe: arrosage goute à goutte des jardinières de la terrasse.
Fonctionnement: sur programmateur.
Accès par le bâtiment.

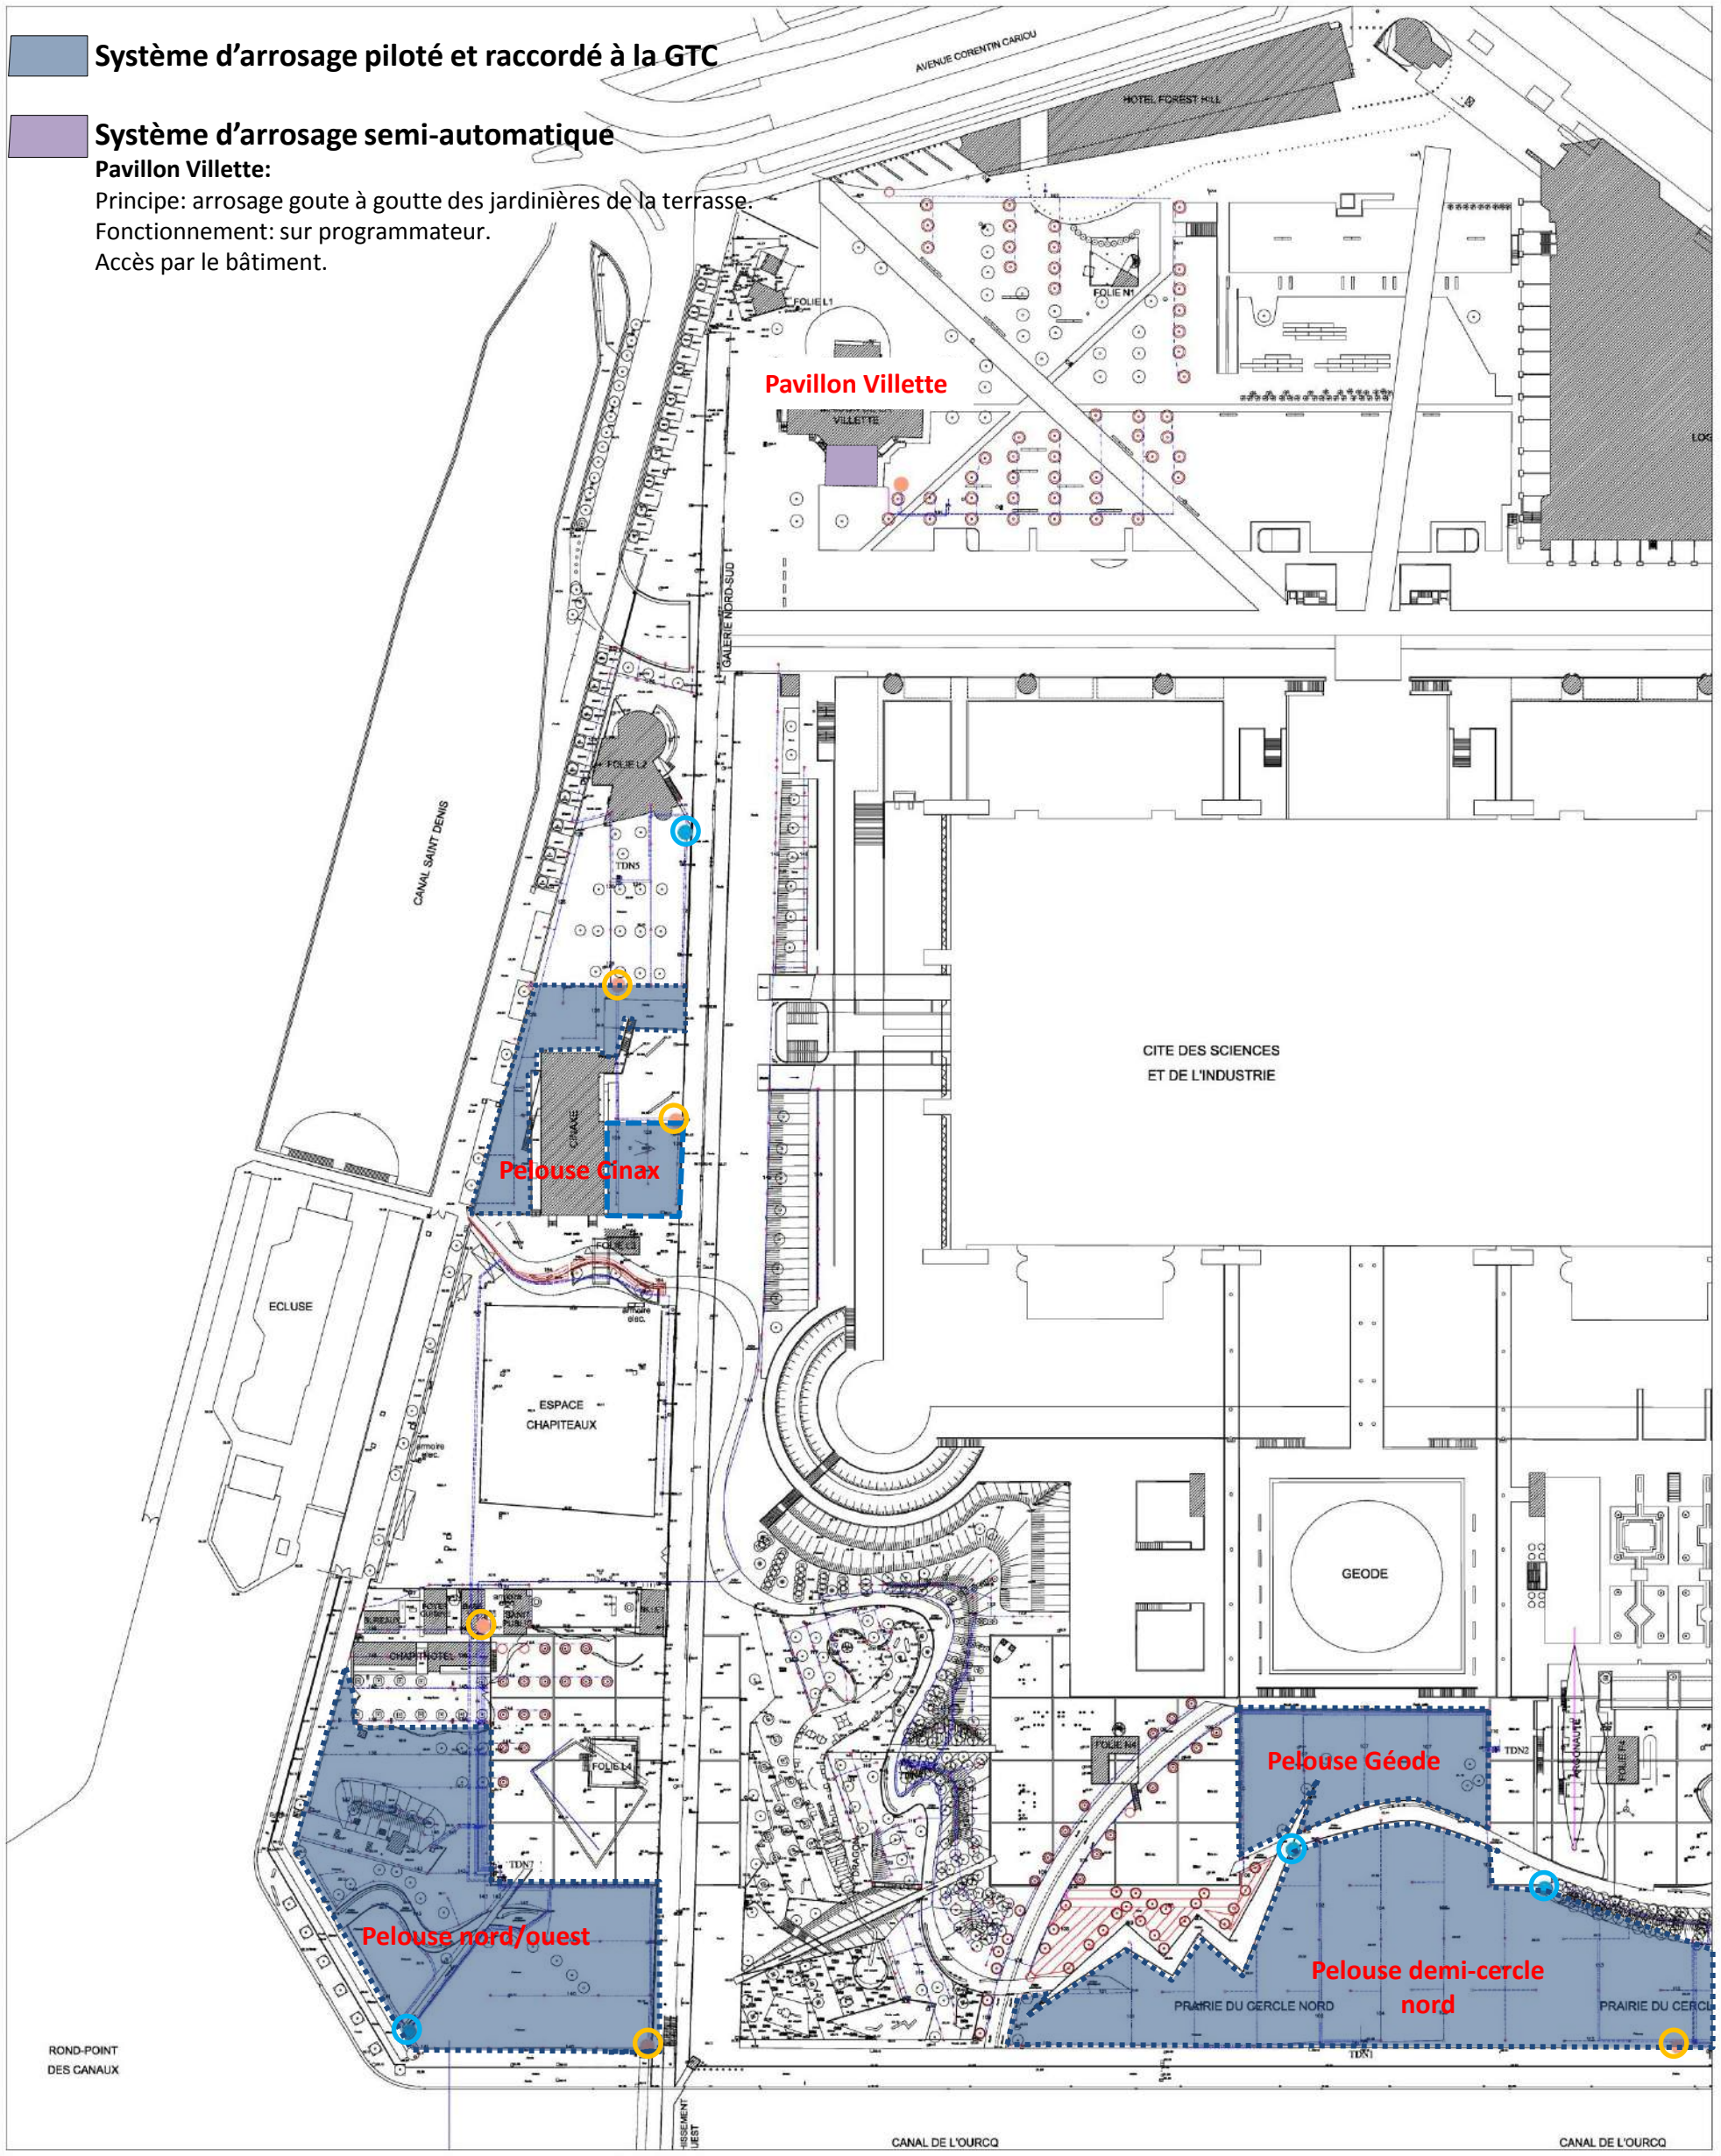

Légende

(4) Bouche d'arrosage trouvé
(5) Bouche d'arrosage non trouvé

Maître d'ouvrage: EPPGHV — Etablissement Public du Parc et de la Grande Halle de la Villette, 211, avenue Jean Jaurès 75019 Paris, Tél. 01 40 03 75 00

Maîtrise d'oeuvre: Etablissement Public du Parc et de la Grande Halle de la Villette, 211 avenue Jean Jaurès 75019 Paris, Tél. 01 40 03 75 00

Auteur: DIRECTION DE L'EXPLOITATION ET DE L'AMENAGEMENT

Ouvrage: SITE
Lot concerné: Levé de géomètre
Objet du document: PLAN GENERAL DU PARC
Repérage: HB/YB 102/198

SI_970_EP_0043_H

FV | D | EXP | G1 | SI | 970 | B1 | 0043 | H

CGG PERROT — 140 rue de la République 93370 Montfermeil-les Cormailles, Tél.: 01 39 32 76 00 - Fax: 01 39 32 76 09, Mail: cggperrot@cggvenierie.fr

EPPGHV
Parc de la Villette
Plan Général du Parc
Zone Nord - Ouest

la Villette

PLAN DE RECOLEMENT
ARROSAGE AUTOMATIQUE

Echelle : 1/500 ème

INDICE	STATUT	DATE	DESCRIPTION
0	ETUDE	06/06/17	1ère diffusion
A	REC	13/06/19	Plan de repérage des bouches d'arrosage

Chantier n° 70328 — Dossier : 1963-DIT/20000 — Dessiné par : R.S.
Plan Général du Parc Studing — Date : 13 Juin 2019 — Vérifié par : Y.A.

Système d'arrosage piloté et raccordé à la GTC

Système d'arrosage semi-automatique

Cabaret sauvage:
Principe: arrosage goute à goutte dans les massif.
Fonctionnement: sur programmateur.
Particularité: arrosage de lancement des plantation des 2020.

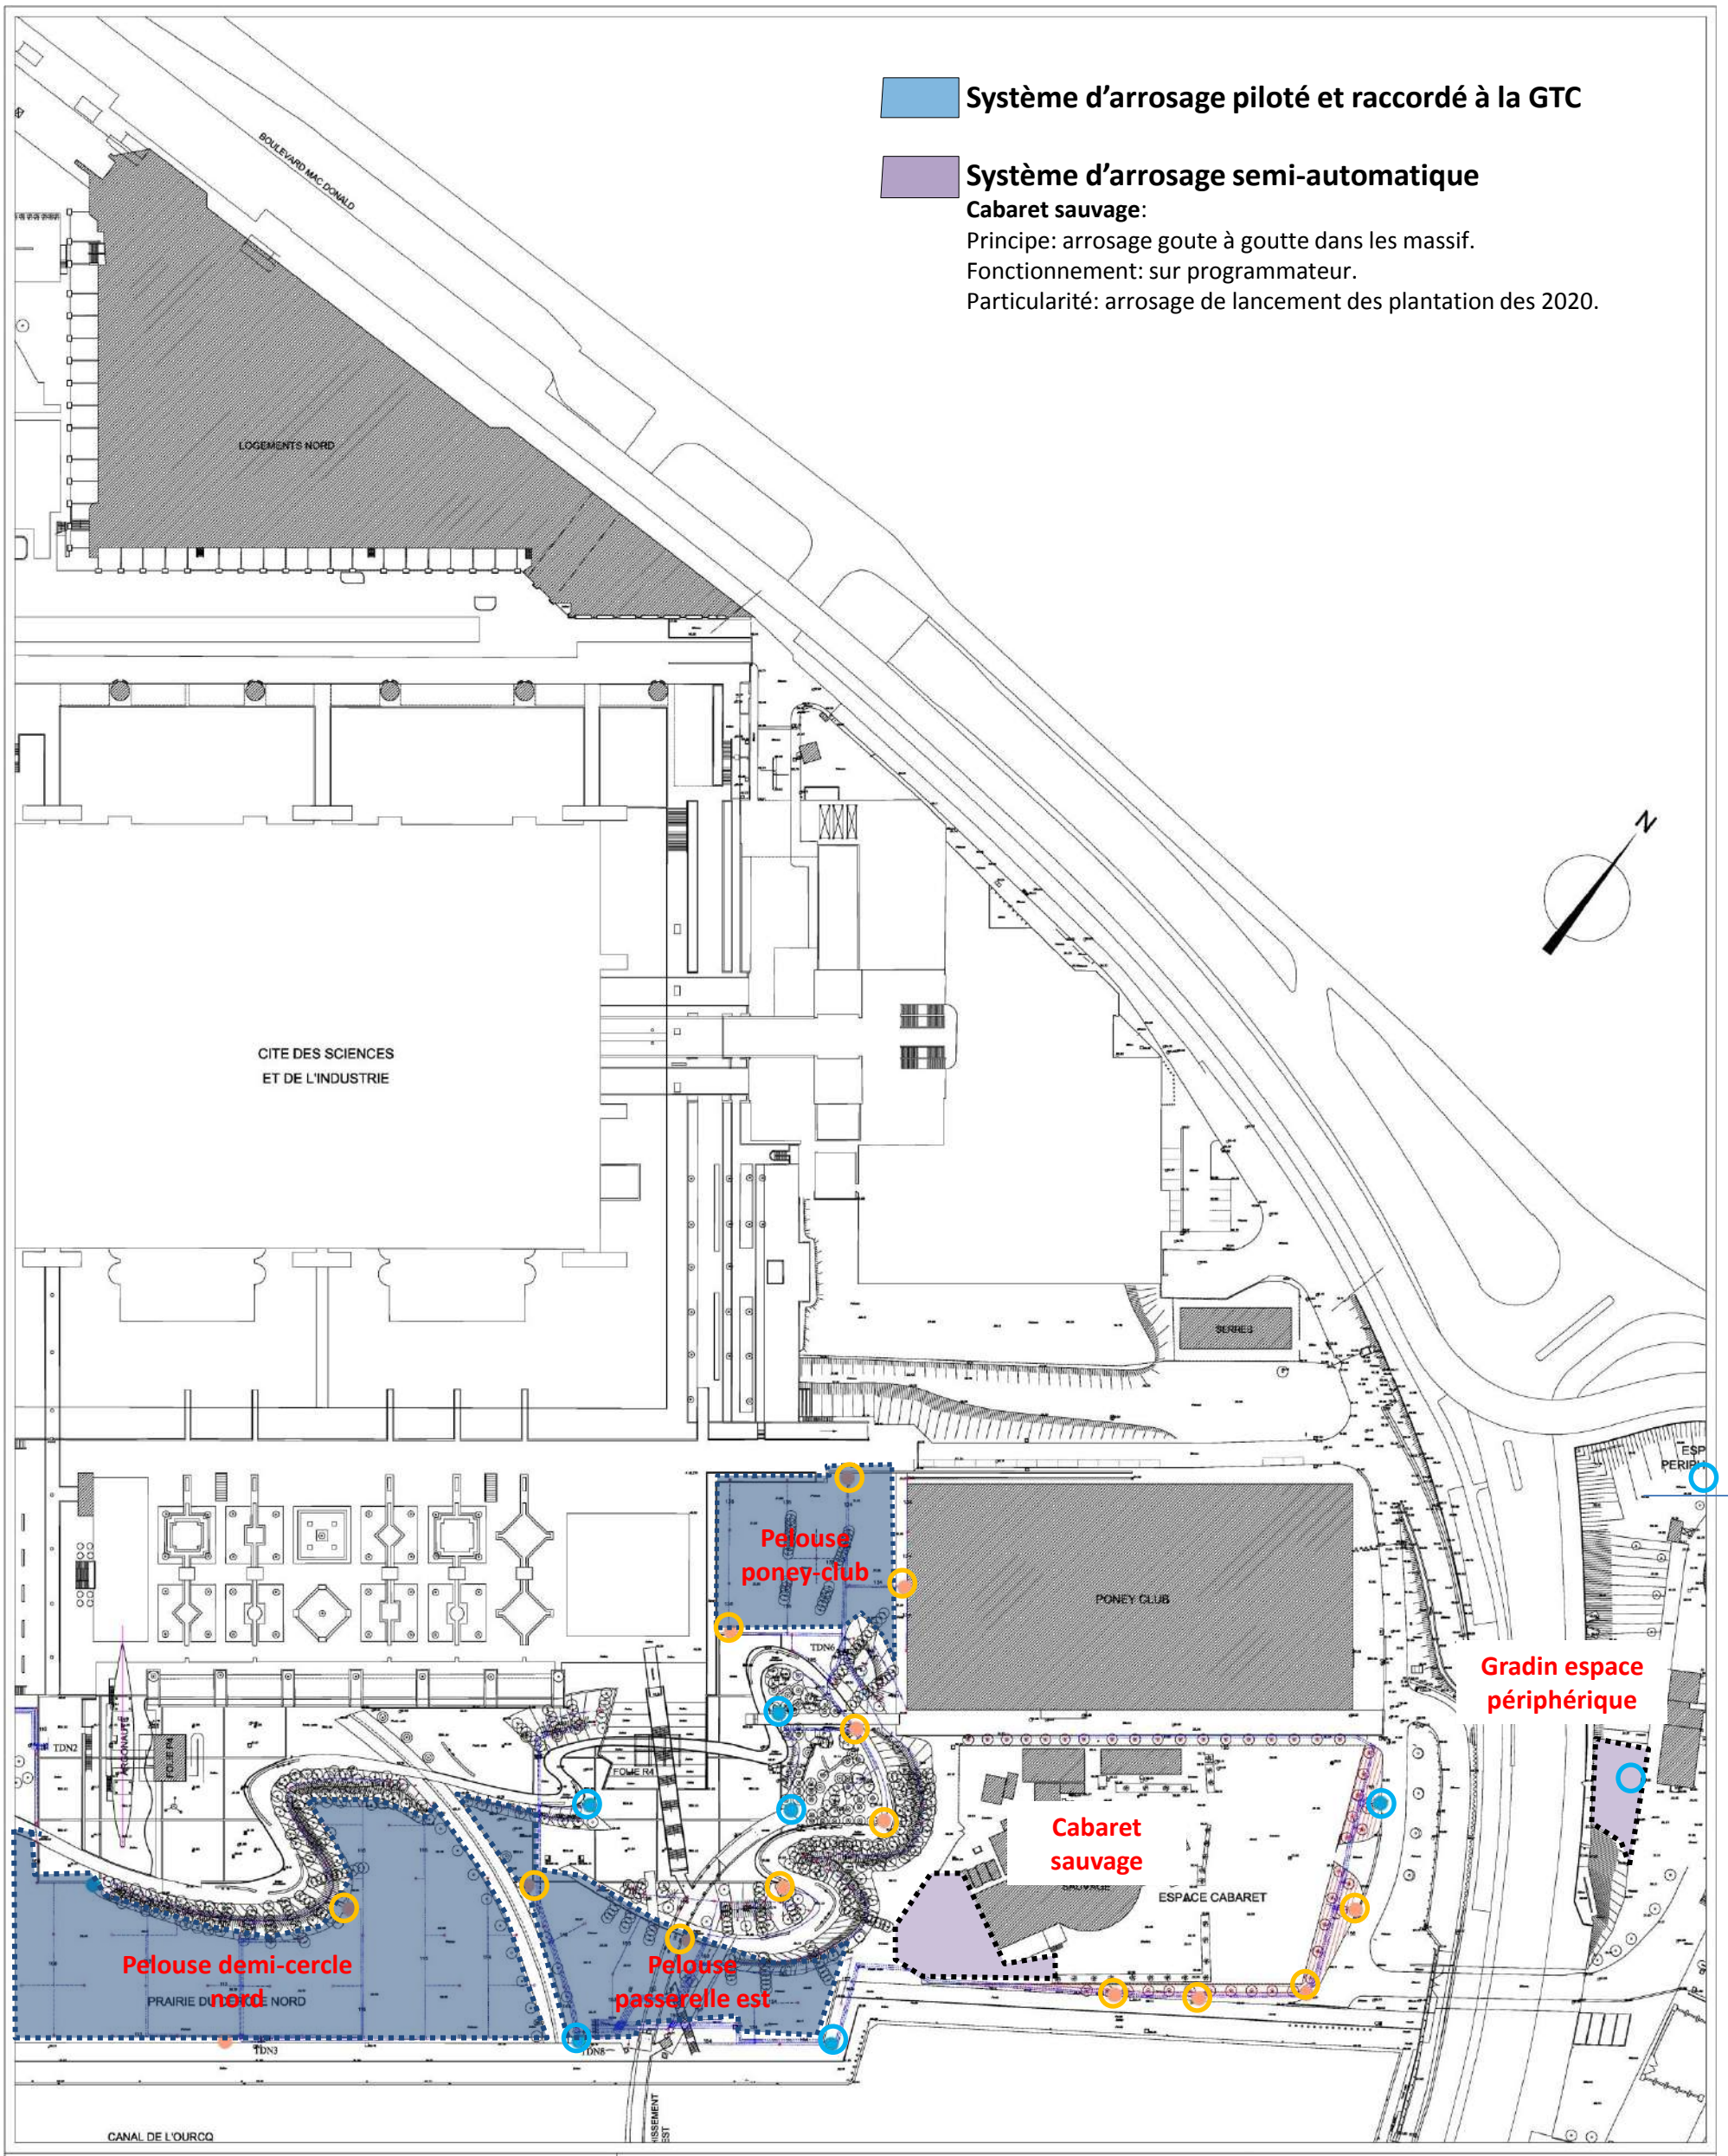

Légende
(8) Bouche d'arrosage trouvé
(13) Bouche d'arrosage non trouvé

la Villette

Maître d'ouvrage
EPPGHV
Etablissement Public du Parc et de la Grande Halle de la Villette
211, avenue Jean Jaurès 75019 Paris
Tél. 01 40 03 75 00

Maître d'œuvre
Etablissement Public du Parc et de la Grande Halle de la Villette
211 avenue Jean Jaurès
75019 Paris
Tél. 01 40 03 75 00

Auteur
DIRECTION DE L'EXPLOITATION ET DE L'AMENAGEMENT

Indice	Date	Modifications
A	08/06/2017	J.J

Evolution du document

Ouvrage: SITE
Lot concerné: Levé de géomètre
Objet du document: PLAN GENERAL DU PARC – ZONE NORD-EST
Repérage: HB/YB 102/198

SL_970_B1_0043_H

Format	Indice	Phase
FV	D	EXP

Ouvrage	Lot	Zone	N° dans la zone	Indice
SI	970	B1	0043	H

CCQPERROT
140 rue de la Reunification 95310 Saint-Ouen-l'Aumône
Tél. 01 39 33 74 00 Fax 01 39 33 74 09
Mail : ccqperrot@wanadoo.fr

EPPGHV
Parc de la Villette
Plan Général du Parc
Zone Nord - Est

la Villette

PLAN DE RECOLEMENT
ARROSAGE AUTOMATIQUE

Echelle : 1/500 ème

IND.	STADE	DATE	DESCRIPTION
D	ETUDE	06/04/17	1ère diffusion
A	REC	15/04/19	Plan de repérage de bouche d'arrosage

Chantier n° 70338 — Dossier : 9413 - DIT 200000 — Dessiné par : E.S.
Plan Général du Parc EA.Arq — Date : 13 Juin 2019 — Vérifié par : T.A.

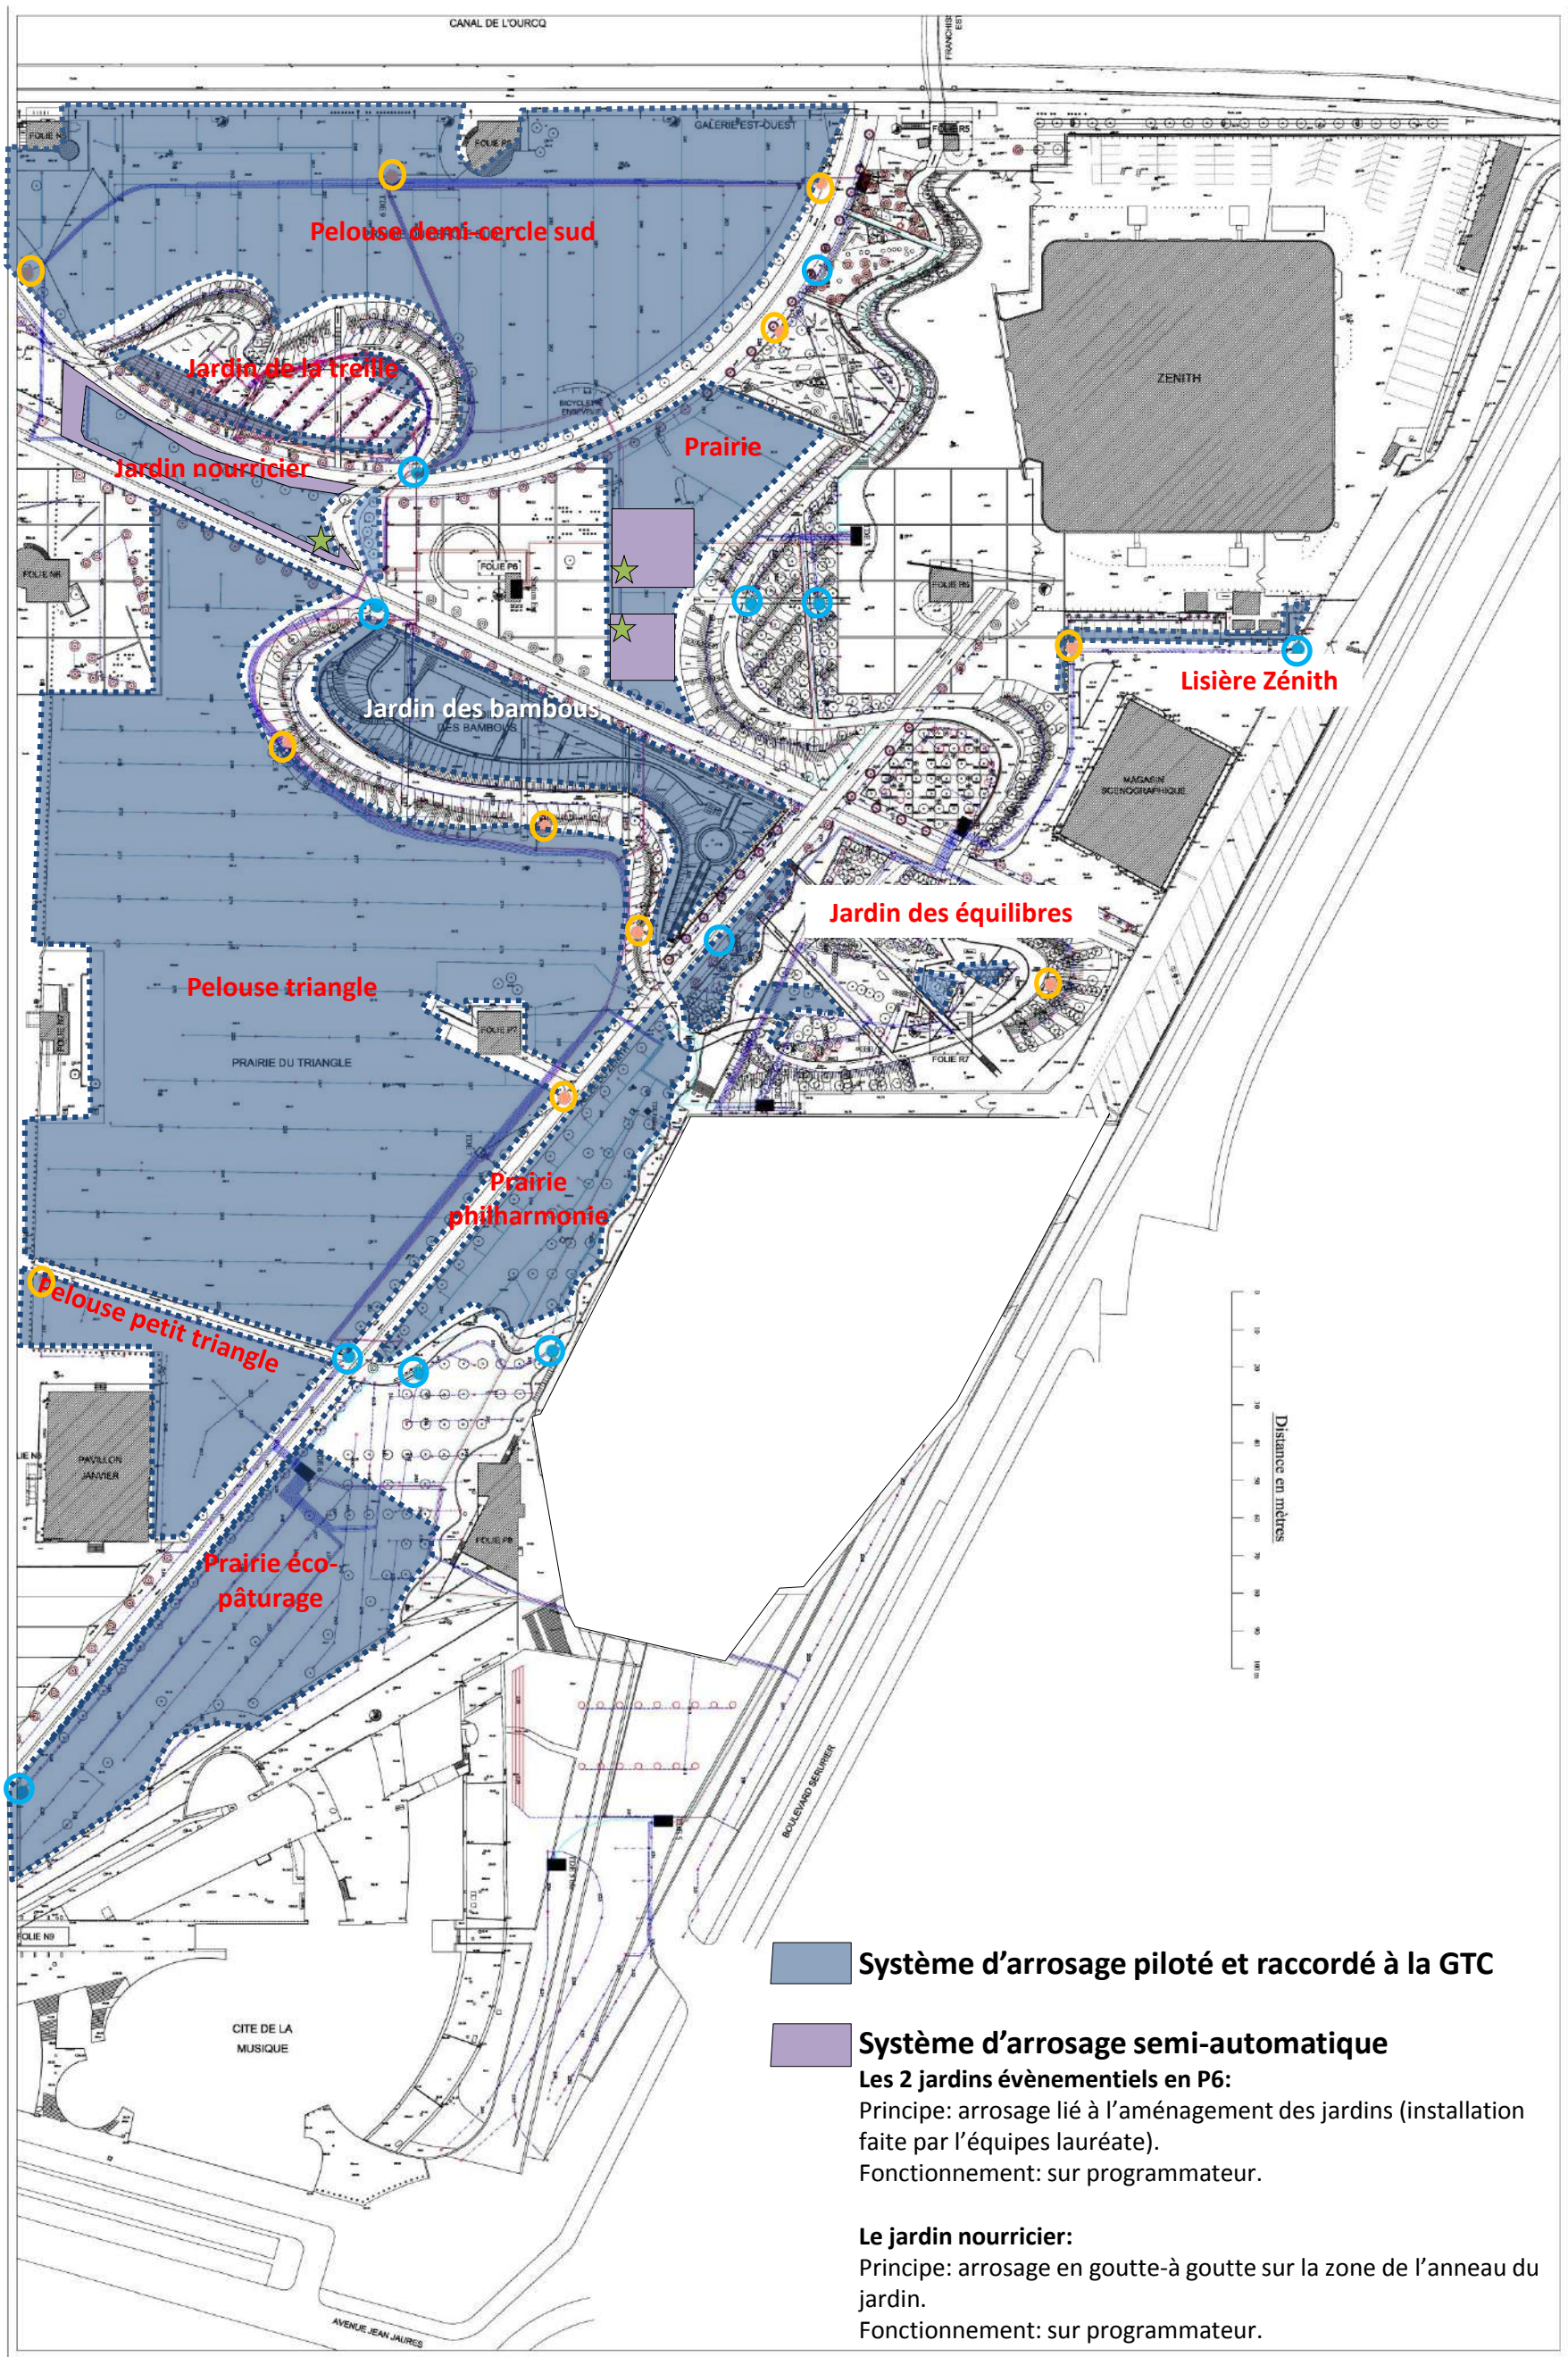

Système d'arrosage piloté et raccordé à la GTC

Système d'arrosage semi-automatique

Les 2 jardins évènementiels en P6:
Principe: arrosage lié à l'aménagement des jardins (installation faite par l'équipes lauréate).
Fonctionnement: sur programmateur.

Le jardin nourricier:
Principe: arrosage en goutte-à goutte sur la zone de l'anneau du jardin.
Fonctionnement: sur programmateur.

Légende
(11) Bouche d'arrosage trouvé
(11) Bouche d'arrosage non trouvé
(3) Armoire jardin évènementiel équipée d'eau

EPPGHV
Parc de la Villette
Plan Général du Parc
Zone Sud - Est

PLAN DE RECOLEMENT
ARROSAGE AUTOMATIQUE

Echelle : 1/600 8 mm

NO	STATUT	DATE	DESCRIPTION
0	ETUDE	08/04/19	1 ère diffusion
A	REC	18/04/19	Plan de récolement du système d'arrosage



la Villette
Maîtrise d'ouvrage
Maîtrise d'œuvre
EPPGHV
Etablissement Public du Parc et de la Grande Halle de la Villette
211 avenue Jean Jaurès 75019 Paris
Tél. 01 40 03 75 00
DIRECTION DES EXPLOITATION ET DE L'ENTRETIEN
Ouvrage : SITE
Lot concerné : Levé de géomètre
Objet du document : PLAN GENERAL DU PARC – ZONE SUD-EST
Emplacement : H8/Y3 102/198
SL970_B1-0043_H

Niveau	Type	Axe	Numéro	Type	Numéro
FV	D	EXP	G1	SI	970 B1 0043 H

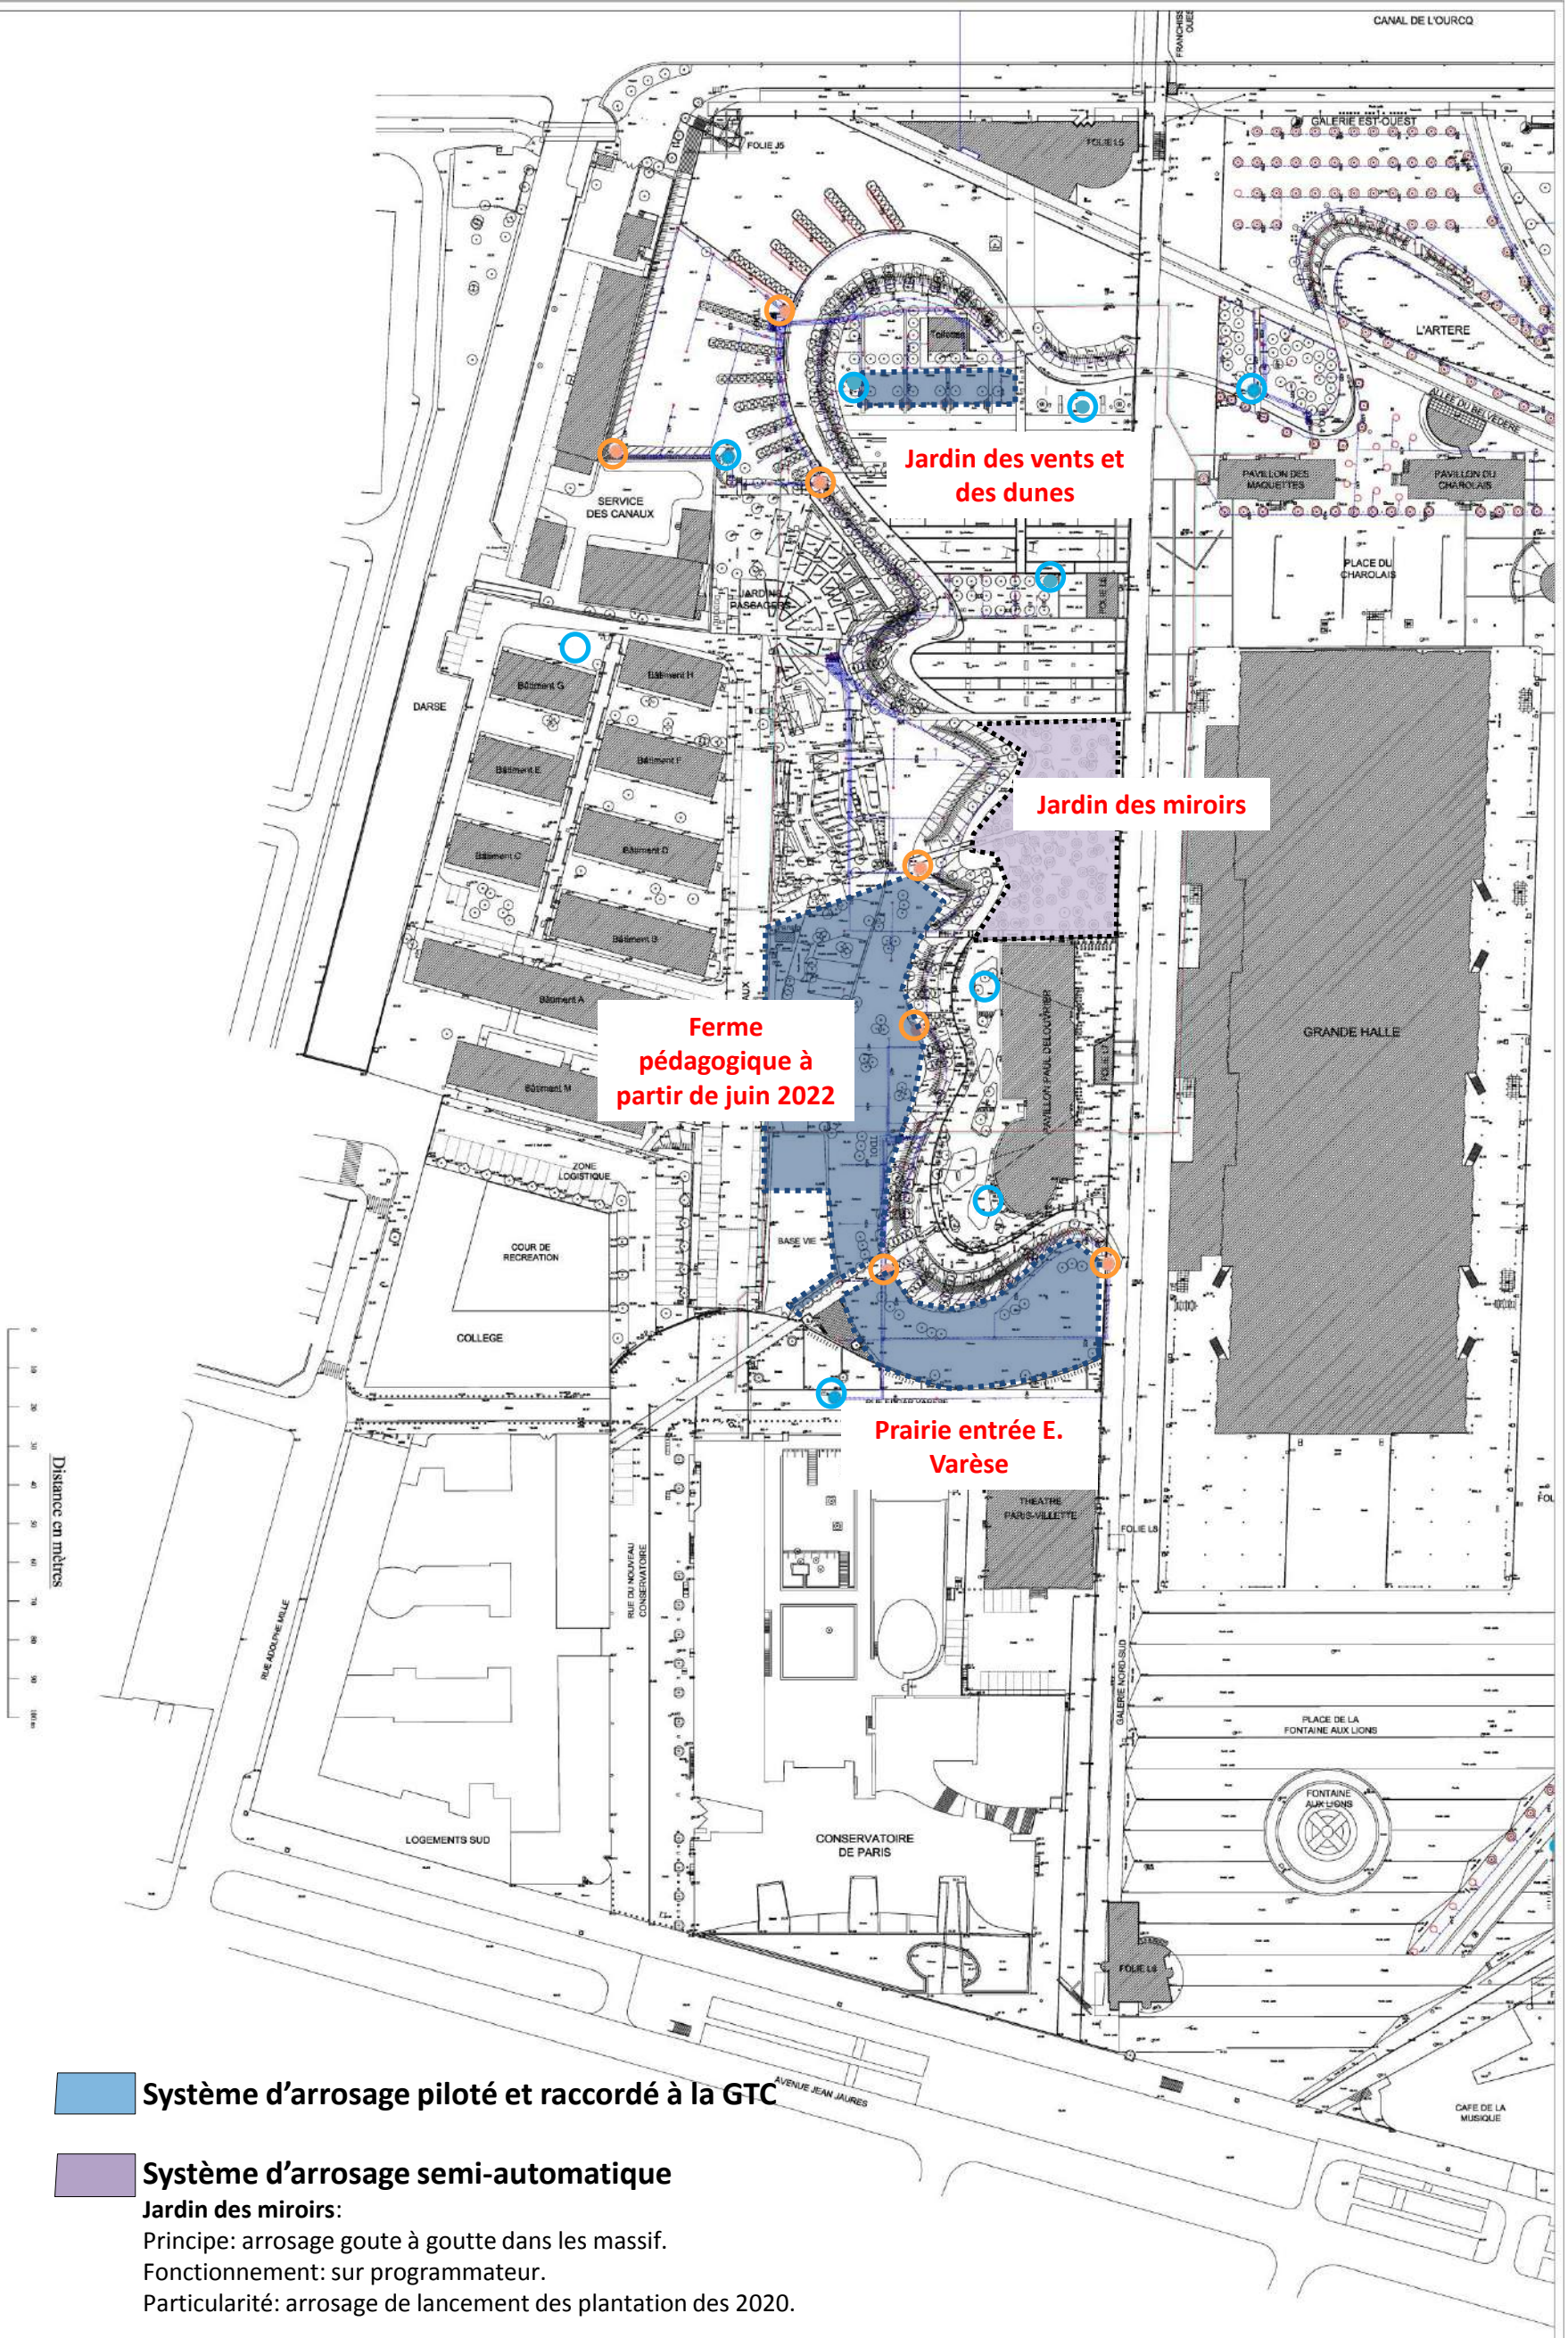

Système d'arrosage piloté et raccordé à la GTC

Système d'arrosage semi-automatique

Jardin des miroirs:
Principe: arrosage goute à goutte dans les massif.
Fonctionnement: sur programmateur.
Particularité: arrosage de lancement des plantation des 2020.

Légende
(8) Bouche d'arrosage trouvé
(7) Bouche d'arrosage non trouvé

EPPGHV
Parc de la Villette
Plan Général du Parc
Zone Sud - Ouest

PLAN DE RECOLEMENT
ARROSAGE AUTOMATIQUE

Echelle : 1/600 ème

FV	D	EXP	G1	SI	970	B1	0043	H

Objet du document: PLAN GENERAL DU PARC – ZONE SUD-OUEST
Repérage: HB/YB 102/198
Ouvrage: SITE
Lot concerné: Levé de géomètre

Maîtrise d'ouvrage: EPPGHV
Maîtrise d'oeuvre: DIRECTION DES INVESTISSEMENTS ET DE L'AMENAGEMENT

Chemise n° 2038
Dossier : 2433 - 017/0080
Dessiné par : EJ
Calqué le : 13 Juin 2017
Vérifié par : YA
Plan Général du Parc Ba.dwg