


LEGENDE AERAULIQUE	
	Réseau Air Soufflé
	Réseau Air Repris/Extrait
	Cassette
	Ventilo-Convecteur mural
	Bouche d'extraction
	Grille d'extraction
	Clapet de réglage
	Registre motorisé
	Clapet Coupe Feu
	Grille murale
	Diffuseur/Grille linéaire
	Diffuseur plafonnier

LEGENDE HYDRAULIQUE	
	Réseau EG A/R
	Réseau condenseur A/R
	Dilatoflex
	Vanne d'arrêt (à billes)
	Vanne de réglage
	Vanne d'arrêt (papillon)

IND.	DATE	NATURE DE LA MISE A JOUR
	23/03/21	RECOLEMENT
IND I	18/09/20	MAJ local CTA + Registre Motorisé
IND H	24/08/20	MAJ fond de plan Archi 05/20 – incorporation modif.pts
IND G	16/07/20	Recollement condensats
IND F	29/04/20	MAJ fond de plan Archi
IND E	04/09/18	Modifié suivant mise au point avec MOE
IND D	24/05/17	Mise à jour Calepinage faux plafond
IND C	21/02/17	Mise à jour ensemble plan et FDP archi
IND B	05/09/16	Modification ensemble plan
IND A	25/04/16	Première diffusion

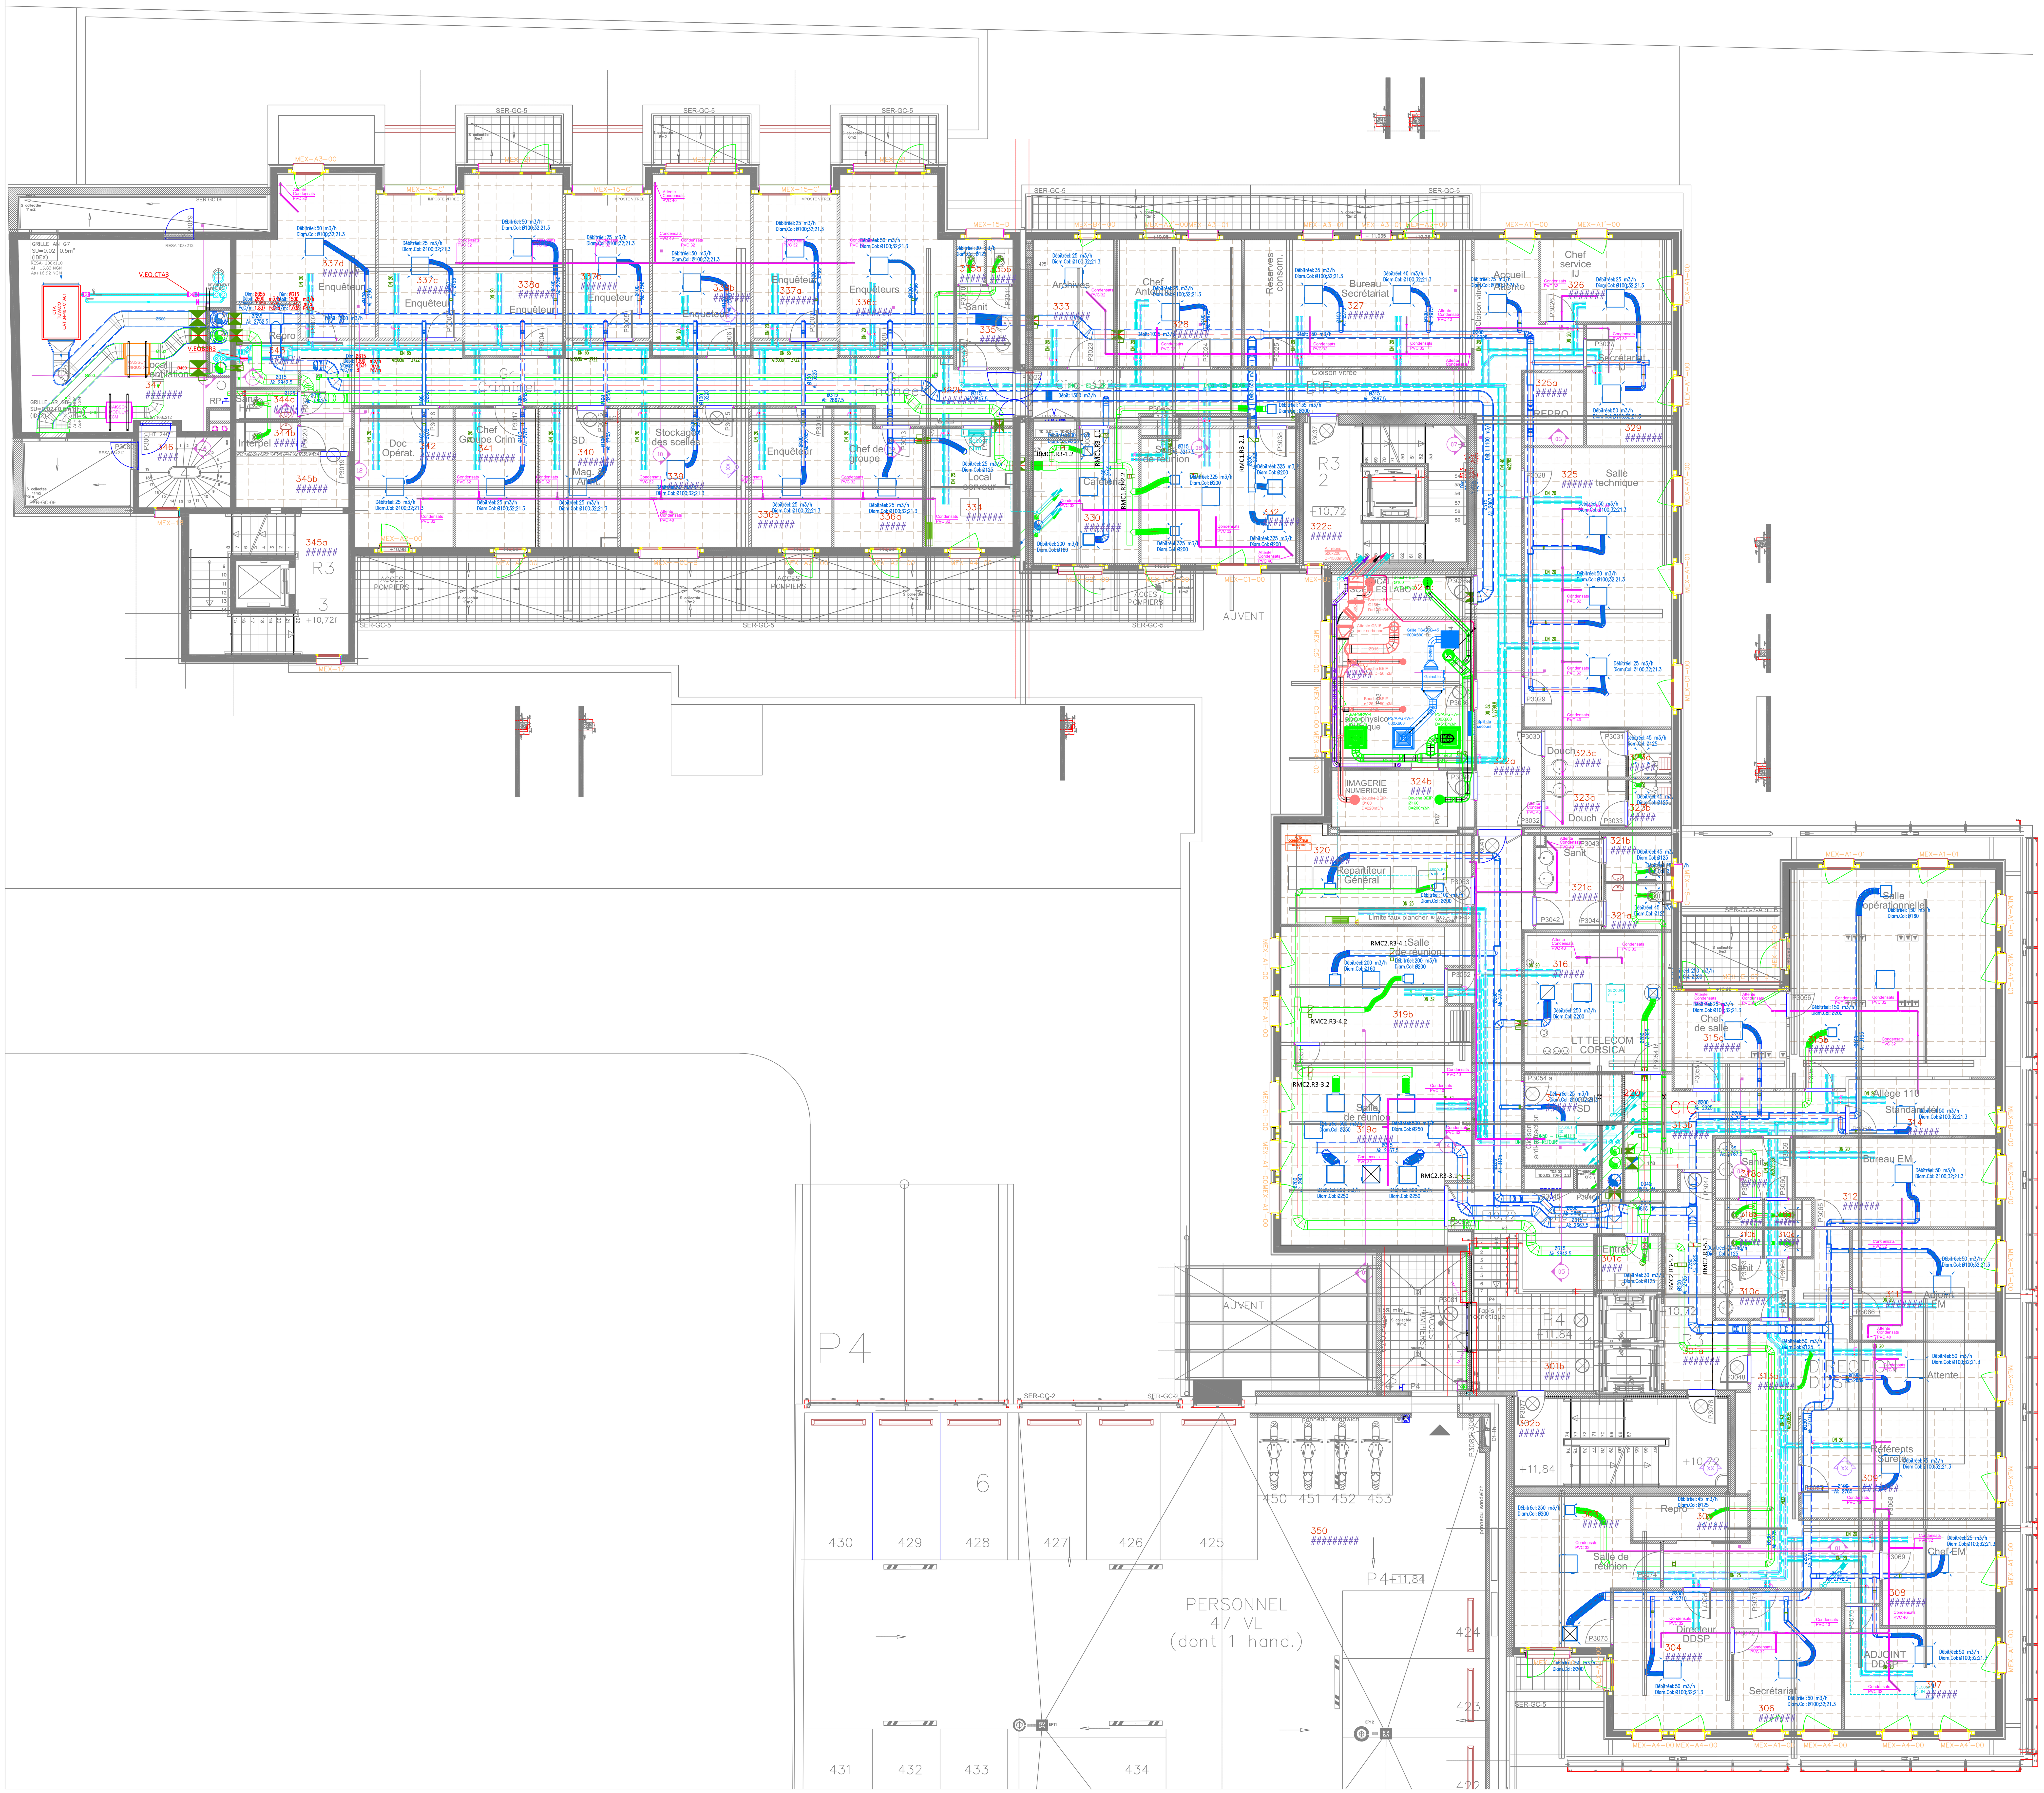

Maître d'ouvrage :
MINISTERE DE L'INTERIEUR
PREFECTURE de la REGION MARTINIQUE

Conducteur d'opération :
DID de Fort-de-France

Opération :
CONSTRUCTION DU NOUVEL HOTEL DE POLICE DE FORT-DE-FRANCE

PHASE	EXE – SYNTHESE
LOT N°	05 CVC
EMETTEUR	IDEX ENERGIE ANTILLES ZI PETITE COCOTTE 97224 DUCOS Tel :0596 56 38 52 / Fax:0596 56 32 97

Maîtrise d'oeuvre :
François MONNET – Gilles LE DRIAN – SCPA DERVAIN-VA
68 rue Hoche, 93170 BAGNOLET – Tél : 01 43 62 64 2
Mobiles : MONNET : 06 71 57 59 12 / LE DRIAN : 06 0
332, Le Vieux Moulin de Didier 97200 Fort de France
Tél : 05.96.64.84.85. – Fax : 05.96.64.69.56.
GRONTMIJ SECHAUD BOSSUYT : Bureau d'études
Tour de Rosny2 – Av du Général de Gaulle – 93118 ROS
Tél : 01 48 12 07 10 – Fax : 01 48 12 07 01
CETE Ingénierie
Résidence Morne Vannier – Eole 2 – 97200 FORT DE FR
Tel : 0596 60 99 17 – Fax : 0596 63 77 29
Geoff ROOKE consultant parasismique
Le Bas Lin, 44119 TREILLIERES – Tél/Fax : 02 51 82 62

PROJET	TYPE DE DOCUMENT	DATE D'ORIGINE	LIBELLE	ECH :	N°PLAN	IND:
HPFDF	PLAN	25/04/16	PLAN IDEX CVC-BUREAUX R+3	1/75	IDEX-CVC-B3	REC