


IND.	DATE	NATURE DE LA MISE A JOUR
	17/03/21	RECOLEMENT
IND J	18/09/20	Mise à jour LOCAL CTA + registre motorisé
IND I	24/08/20	Mise à jour plan archi (05/20)+Remontée labo R+3
IND H	29/04/20	Mise à jour plan archi
IND G	05/02/19	Mise à jour plan archi + rsx aerocondenseur
IND F	24/05/17	Mise à jour Calepinage Faux plafond
IND E	21/02/17	Mise à jour ensemble plan et FDP ARCHI
IND D	23/08/16	Modification ensemble plan
IND C	12/05/16	Modification suivant VISAS MOE du 21/03 archi – Recalage cassette
IND B	21/03/16	Modification suivant Rq MOE archi du 5/03/16
IND A	29/02/16	Première diffusion

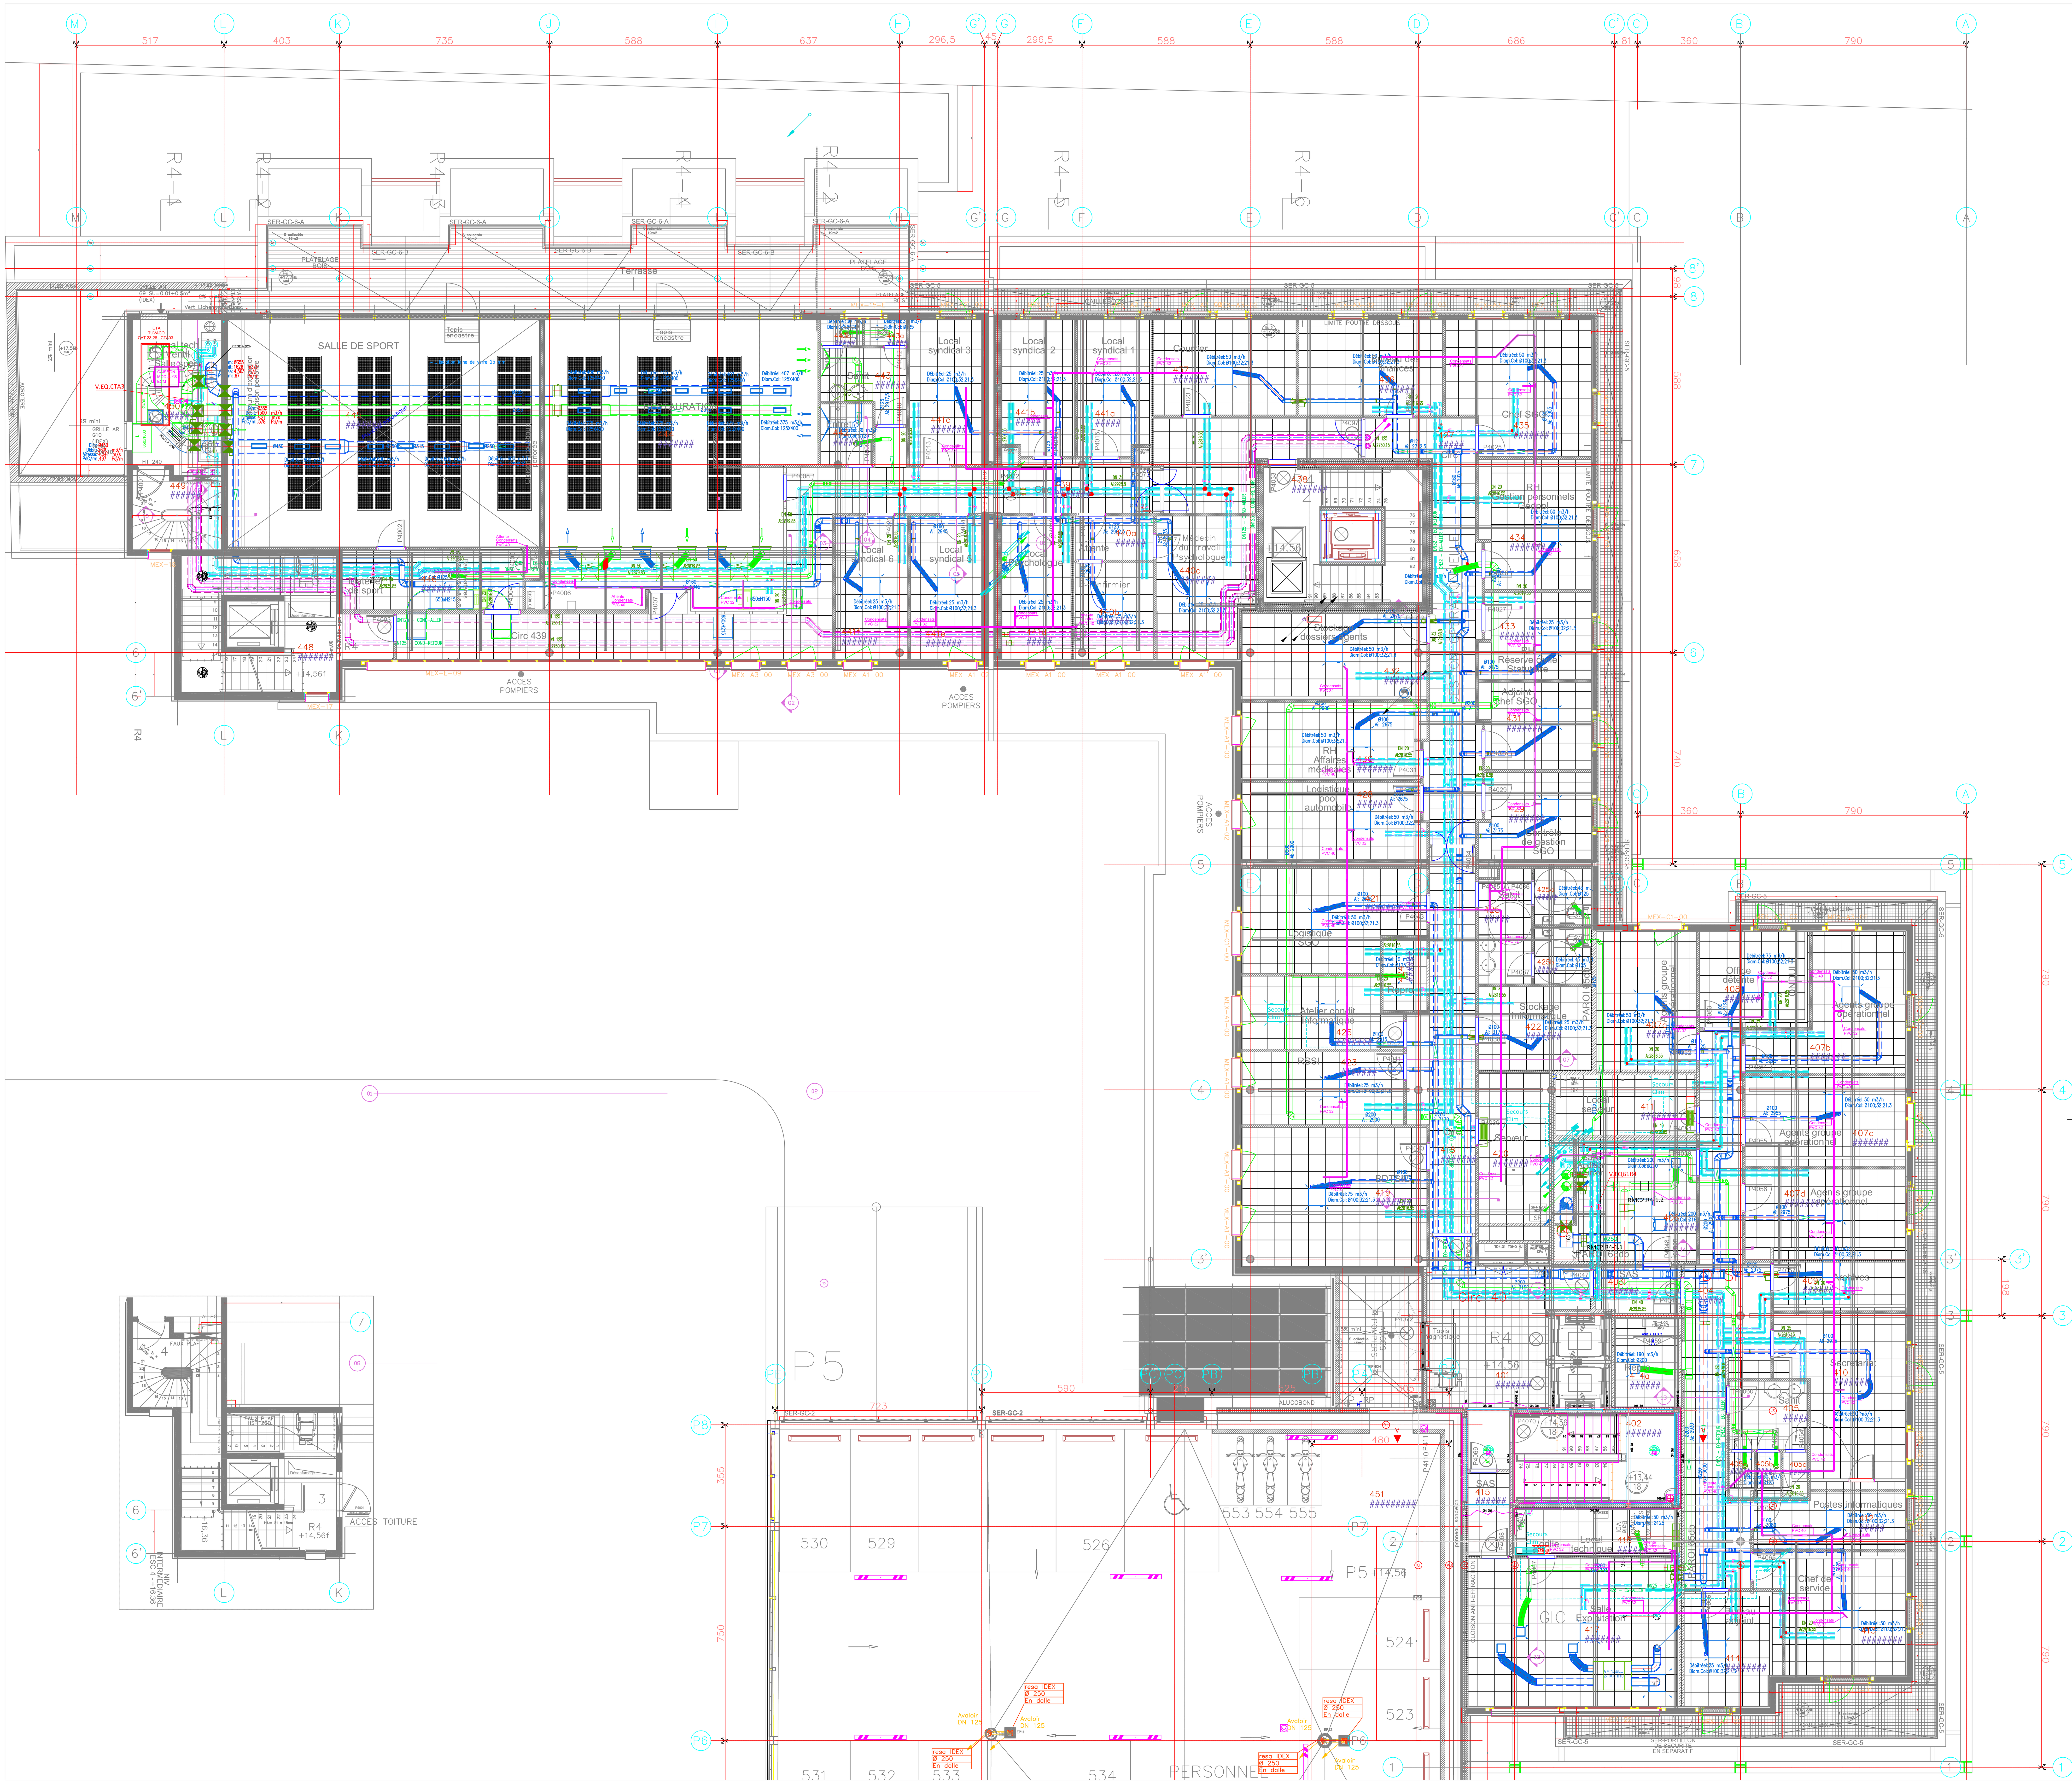

Maître d'ouvrage
MINISTERE DE L'INTERIEUR
PREFECTURE de la REGION MARTINIQUE

Conducteur d'opération :
DID de Fort-de-France

Opération :
CONSTRUCTION DU NOUVEL HOTEL DE POLICE DE FORT-DE-FRANCE

Maîtrise d'oeuvre :
François MONNET – Gilles LE DRIAN – SCPA DERVAIN–VA
68 rue Hoche, 93170 BAGNOLET – Tél : 01 43 62 64 22
Mobiles : MONNET : 06 71 57 59 12 / LE DRIAN : 06 0
332, Le Vieux Moulin de Didier 97200 Fort de France
Tél : 05.96.64.84.85. – Fax : 05.96.64.69.56.

GRONTMIJ SECHAUD BOSSUYT : Bureau d'études
Tour de Rosny2 – Av du Général de Gaulle – 93118 ROS
Tél : 01 48 12 07 10 – Fax : 01 48 12 07 01

CETE Ingénierie
Résidence Morne Vannier – Eole 2 – 97200 FORT DE FRA
Tel : 0596 60 99 17 – Fax : 0596 63 77 29

Geoff ROOKE consultant parasismique
Le Bas Lin, 44119 TREILLIERES – Tél/Fax : 02 51 82 62

PHASE	EXE – SYNTHESE
LOT N°	05 CVC
EMETTEUR	IDEX ENERGIE ANTILLES Z.I Petite cocotte 97224 DUCOS Tel: 0596 56 38 52 / Fax: 0596 56 32 97

C:\Users\ncloude\Pictures\logo_idex.gif

PROJET	TYPE DE DOCUMENT	DATE D'ORIGINE	LIBELLE	ECH :	N°PLAN	IND:
HPFDF	PLAN	21/03/16	PLAN IDEX CVC BUREAUX R+4	1/75	IDEX–CVC–B4	REC