PORTILLON

Ø160

AEP

Cuve de
Stockage glaçon

053a
28,5 M2

606

610

579

EP02a1

ø2260

B.02
R1130

HABILLAGE ALUCOBOND
AVEC OSSATURE METAL- VIROC- OMEGA

620

extracteur
LT
Canal air ø160

Vanne
Equilibrage
BAC

30x50

Pompe stockage
TPED 65-250/2

620

ARRIVEE
CABLE MT

Clapet
A.R

ø100 Axe:+3050

Axe:+2755

Axe:+2755

730

ø100

ø100

Vanne Equilibrage
VEQ.VC.B3

02

Vanne Papillon
Filtre à tamis
DN100
Machon A.V DN65

03

Manchon A.V
clapet A.R
Vanne Papillon
DN 80

Manchon A.V
Clapet A.R
Vanne Papillon
DN 80

S4

309

Axe:+3050

ø125

Vanne papillon
Clapet A.R
DN 100

4794

Clapet A.R

Vanne
Equilibrage
Echangeur

V3V

PRODUCTION
FROID

Vanne Equilibrage
VEQ.VC.B3

1004

Pompe Echangeur
TPD 125-110

ø80 Axe:+2755

Attente PB
ECS DN50

GF

GF

Filtre à tamis
Vanne Papillon
DN 125

GE

052
67.9 M2

Vanne papillon
Vanne Equilibrage
VEQ.VC.B1

Compteur Energie

S2

Axe:+2755

Axe:+2755

Axe:+2755

Clapet A.R
DN 100

Vanne Papillon
DN 125

Echangeur

Axe:+3050 ø100

Axe:+3050

ø125 Axe:+3280

ø125 Axe:+3280

S1

Pompe Ventilo.C
TPED 65-210

+450

ø125

ø100

Manchon A.V
Vanne Pap.
DN 65

Pompe CTA
TPE3 D 40-200

Vidange

Remplissage

Vidange

Remplissage

Manchon A.V
Vanne BS
DN 40

vase Exp.
150 L
Primaire

vase Exp.
150 L
Secondaire

vase Exp.
20 L
Aérocond.

25x50

01

Armoire
Electrique

VB incorporée dans vantail porte
GRILLE G1
SU=0,04m² (IDEX)
Prévu DCE 0,2m2

Auc

10

09

Cellul
Hanc

Cellul
Hanc

Echelle: 1/20

054
7,4


1 2 3 4 5 6 7 8 9 10 11 12

20 19 18 17 16

4


Dim: Ø250
Débit: 555 m3/h
Vitesse: 3,141 m/s
Perte: 1,527 Pa/m

9

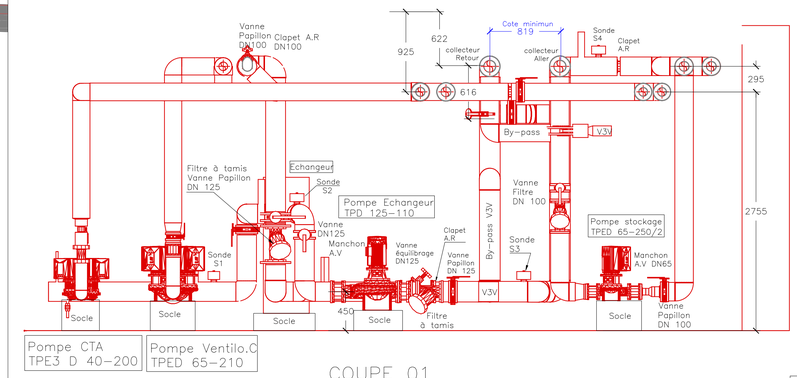


COUPE 01

Echelle: 1/25

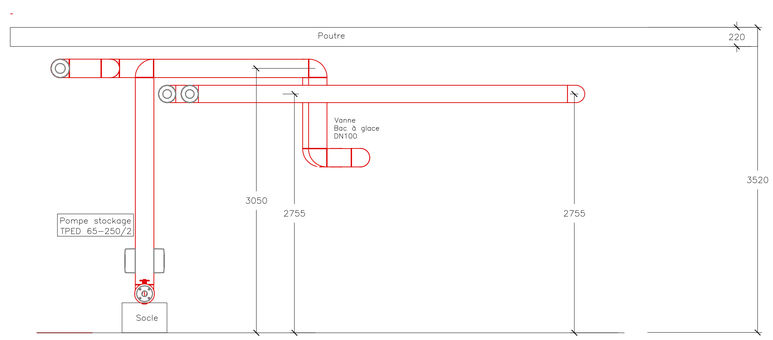

COUPE 02

Echelle: 1/25

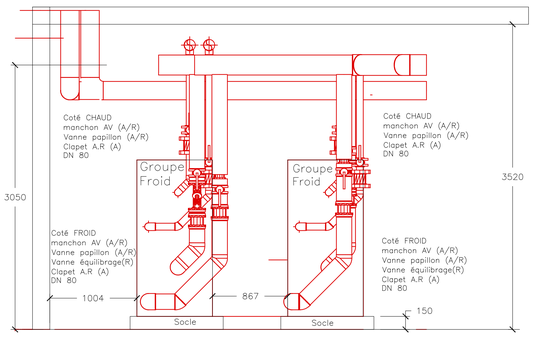

COUPE 03

Echelle: 1/25

LEGENDE

- Réseau Eau Glacée Primaire
- Réseau Eau Glacée Secondaire
- Réseau Eau Aérocondenseur

IND.	DATE	NATURE DE LA MISE A JOUR
	23.03.21	RECOLEMENT
IND B	22/02/19	Modification emplacement By Pass
IND A	29/11/18	Première diffusion



Maître d'ouvrage
MINISTERE DE L'INTERIEUR
PREFECTURE de la REGION MARTINIQUE

Conducteur d'opération :
DID de Fort-de-France

Opération :
CONSTRUCTION DU NOUVEL HOTEL DE POLICE DE FORT-DE-FRANCE

Maîtrise d'oeuvre :
François MONNET – Gilles LE DRIAN – SCPA DERVAIN-Vi
68 rue Hoche, 93170 BAGNOLET – Tél : 01 43 62 64 2
Mobiles : MONNET : 06 71 57 59 12 / LE DRIAN : 06 (
332, Le Vieux Moulin de Didier 97200 Fort de France
Tél : 05.96.64.84.85. – Fax : 05.96.64.69.56.

GRONTMIJ SECHAUD BOSSUYT : Bureau d'études
Tour de Rosny2 – Av du Général de Gaulle – 93118 ROS
Tél : 01 48 12 07 10 – Fax : 01 48 12 07 01

CETE Ingénierie
Résidence Morne Vannier – Este 2 – 97200 FORT DE FR
Tel : 0596 60 99 17 – Fax : 0596 63 77 29

Geoff ROOKE consultant parasismique
Le Bas Lin, 44119 TREILLIERES – Tél/Fax : 02 51 82 62

PHASE	EXE - SYNTHESE
LOT N°	05 CVC
EMETTEUR	IDEX ENERGIE ANTILLES ZI PETITE COCOTTE 97224 DUCOS Tel :0596 56 38 52 / Fax:0596 56 32 97

PROJET	TYPE DE DOCUMENT	DATE D'ORIGINE	LIBELLE	ECH :	N°PLAN	IND
HPF DF	PLAN	29/11/18	PLAN IDEX CVC-LOCAL TECHNIQUE CVC		IDEX-CVC-LT	REC