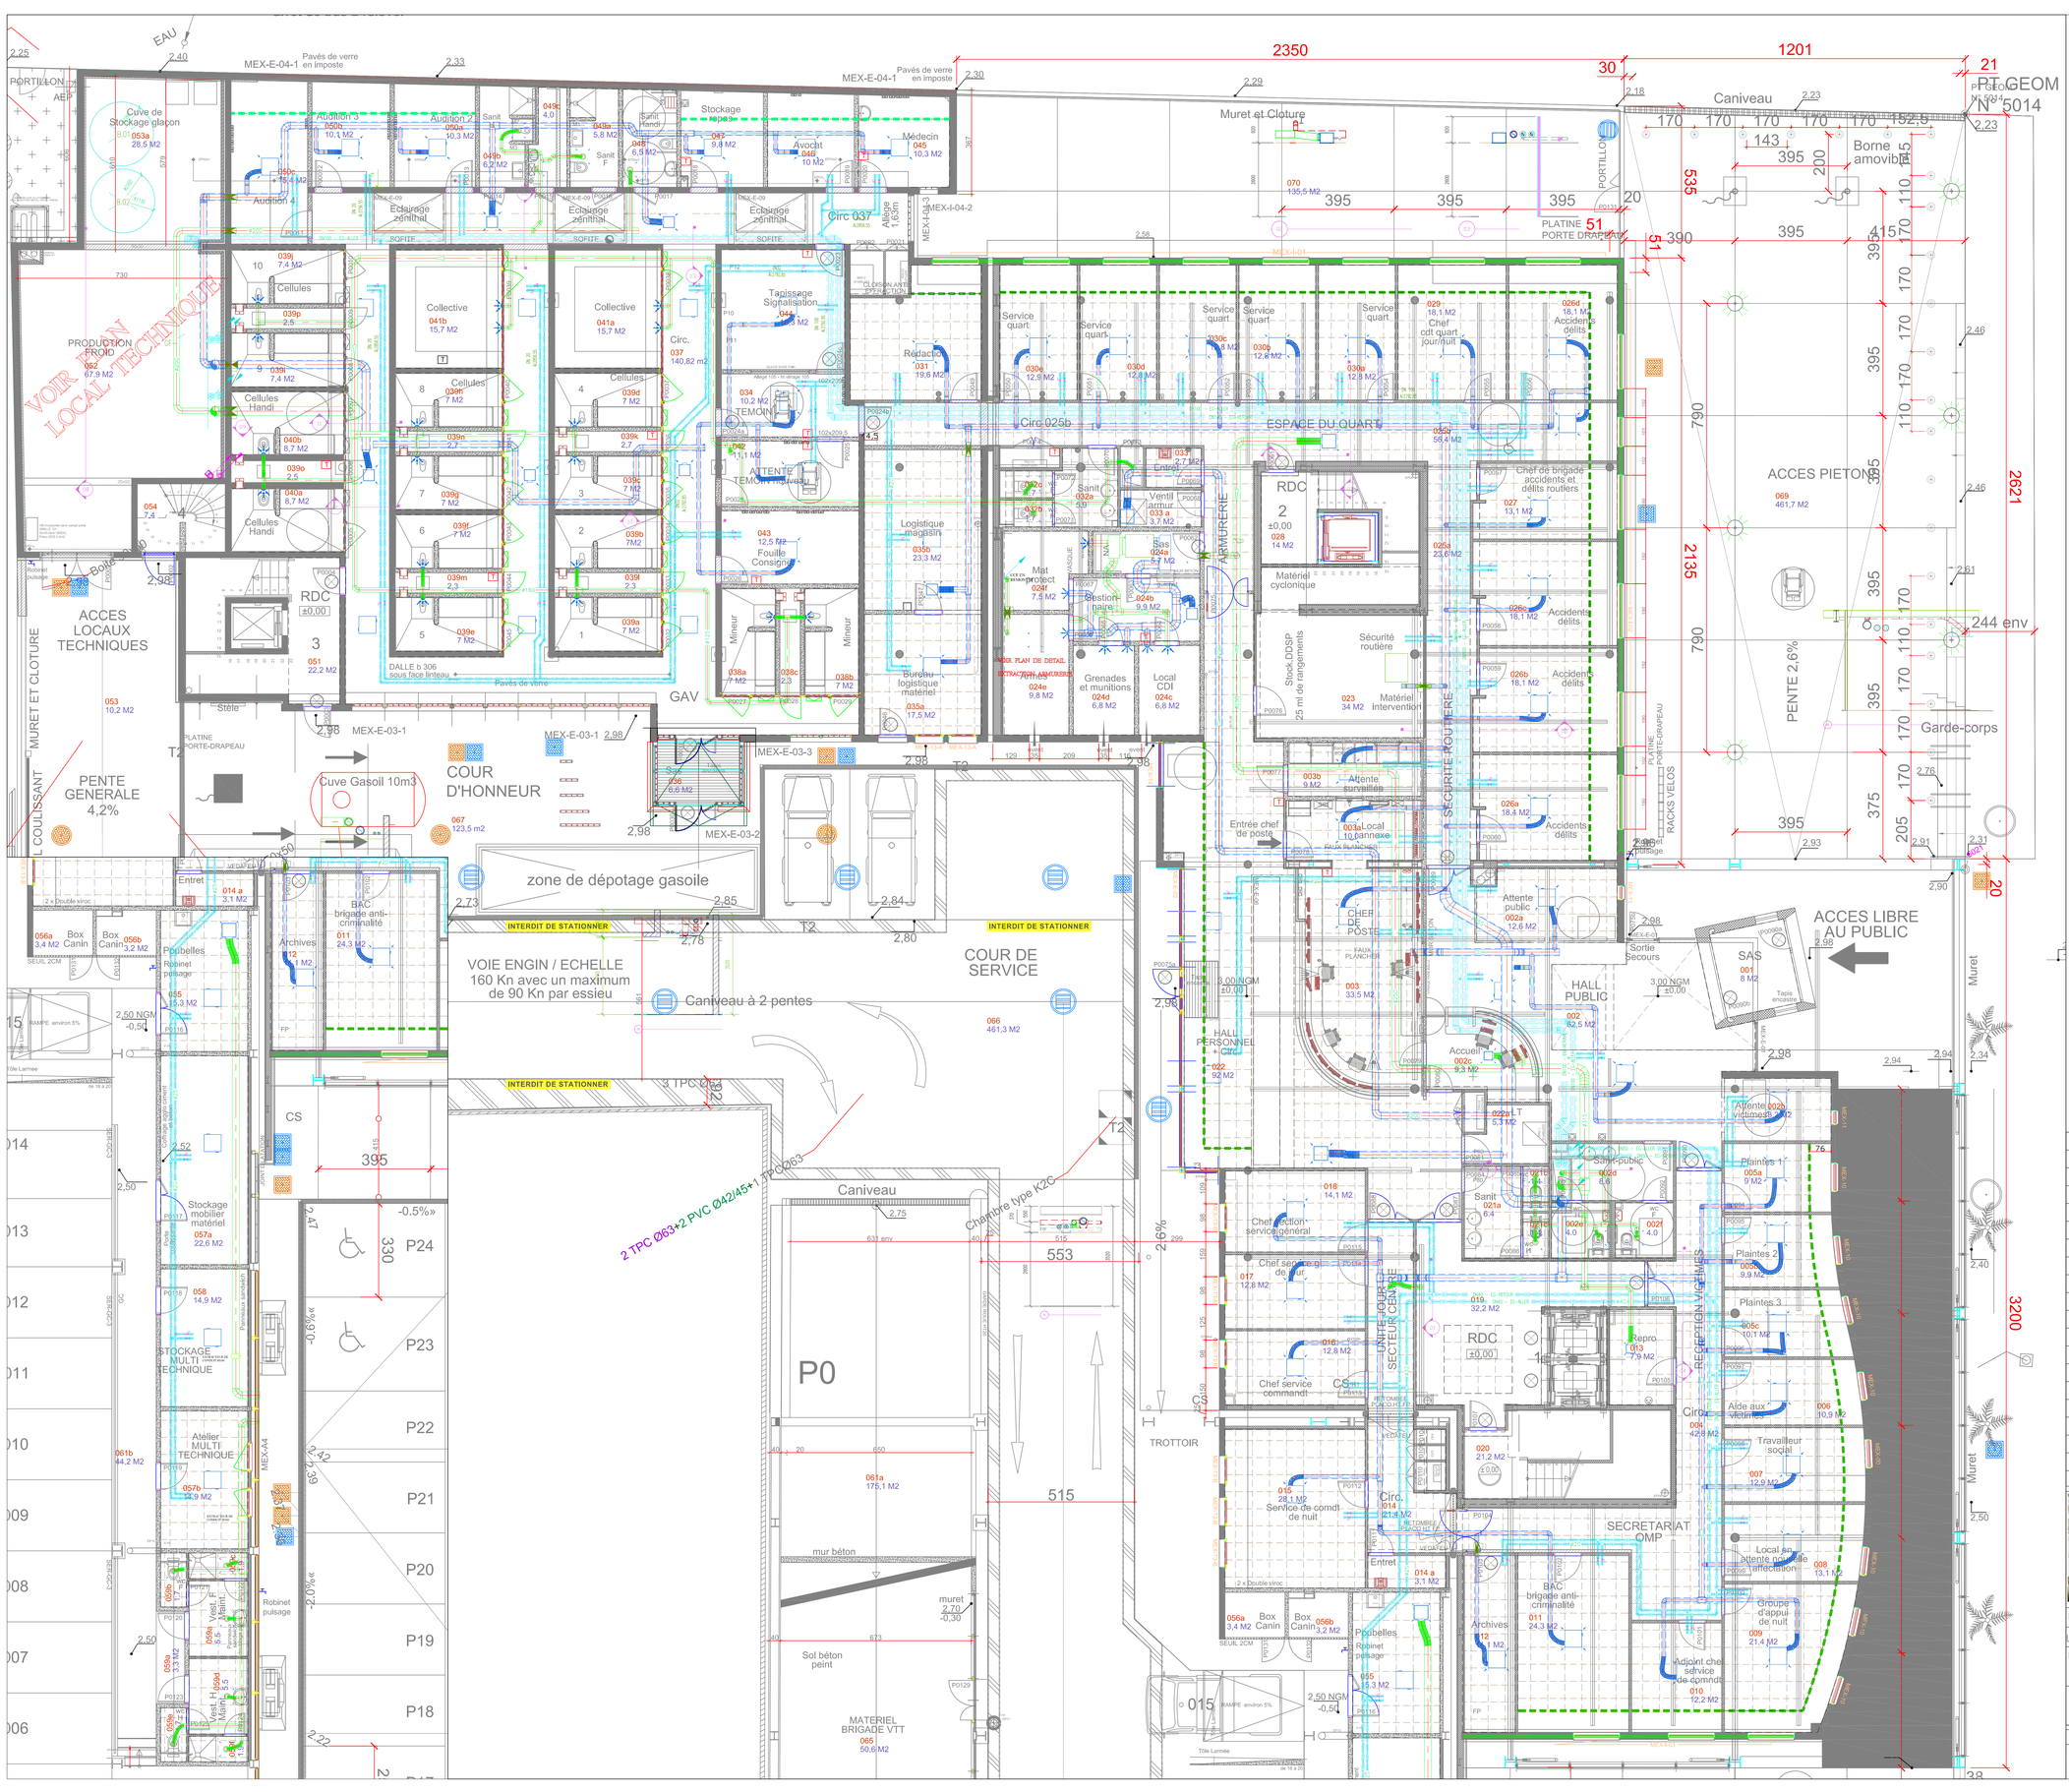


LEGENDE AERAULIQUE

- Réseau Air Soufflé
- Réseau Air Repris/Extrait
- Cassette
- Ventilo-Convecteur mural
- Bouche d'extraction
- Grille d'extraction
- Clapet de réglage
- Registre motorisé
- Clapet Coupe Feu
- Grille murale
- Diffuseur/Grille linéaire
- Diffuseur plafonnier

LEGENDE HYDRAULIQUE

- Réseau EC A/R
- Réseau condenseur A/R
- Distaflex
- Vanne d'arrêt (à billes)
- Vanne de réglage
- Vanne d'arrêt (papillon)
- T — Télécommande Filaire

IND.	DATE	NATURE DE LA MISE A JOUR
	19.03.21	RECOLEMENT
IND G	04/06/20	Mise à jour suivant Remarque MOE (position télécommande)
IND F	15/05/20	Mise à jour suivant PTS RDC -position télécommande GAV
IND E	08/11/17	Mise à jour reseaux GAV et Bloc 1
IND D	24/05/17	Mise à jour Calepinage faux plafond
IND C	24/02/17	Mise à jour local armurerie et FDP
IND B	18/07/16	Mise à jour ensemble plan
IND A	06/06/16	Première diffusion



Maître d'ouvrage
MINISTERE DE L'INTERIEUR
PREFECTURE de la REGION MARTINIQUE

Conducteur d'opération :
DID de Fort-de-France

Opération :
CONSTRUCTION DU NOUVEL HOTEL DE POLICE DE FORT-DE-FRANCE

Maîtrise d'oeuvre :
François MONNET – Gilles LE DRIAN – SCPA DERVAIN-VAN
68 rue Hoche, 93170 BAGNOLET – Tél : 01 43 62 64 22
Mobiles : MONNET : 06 71 57 59 12 / LE DRIAN : 06
332, Le Vieux Moulin de Didier 97200 Fort de France
Tél : 05.96.64.84.85. – Fax : 05.96.64.69.56.

GRONTMIJ SECHAUD BOSSUYT : Bureau d'études
Tour de Rosny2 – Av du Général de Gaulle – 93118 ROSN
Tél : 01 48 12 07 10 – Fax : 01 48 12 07 01

CETE Ingénierie
Résidence Morne Vannier – Eole 2 – 97200 FORT DE FRA
Tel : 0596 60 99 17 – Fax : 0596 63 77 29

Geoff ROOKE consultant parasismique
Le Bas Lin, 44119 TREILLIERES – Tél/Fax : 02 51 82 62

PHASE	EXE – SYNTHESE
LOT N°	05 CVC
EMETTEUR	IDEX ENERGIE ANTILLES ZI PETITE COCOTTE 97224 DUCOS Tel : 0596 56 38 52 / Fax:0596 56 32 97

PROJET	TYPE DE DOCUMENT	DATE D'ORIGINE	LIBELLE	ECH.	N°PLAN	IND.
HPFDF	PLAN	18/07/16	PLAN IDEX CVC–BUREAUX RDC	1/75	IDEX–CVC–B	REC