Axe : AxeB1

Echelle X : 1/1
Echelle Z : 1/1

Plan Comp : 1.00

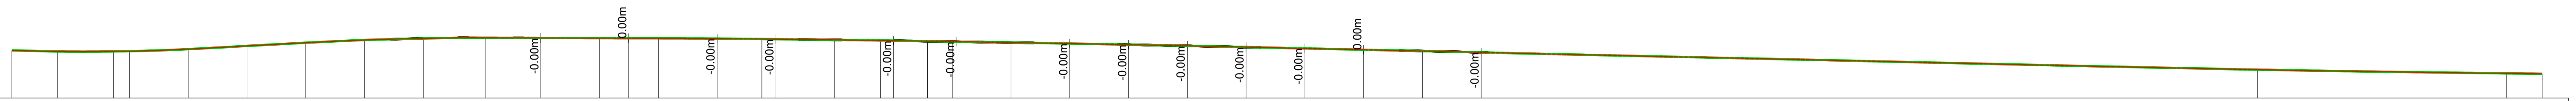

Numéro de tabulation	Distances cumulées	Projet	Terrain	Dévers droit
	25	21.13		?
3	44	20.68		?
	68	20.70		
4	75	20.81		?
5	100	21.66		?
6	125	23.01		?
7	150	24.35		?
8	175	25.51		?
9	200	26.17		?
10	227	26.47		?
11	250	26.40	26.40	?
12	275	26.29		?
12a	287	26.26	26.26	?
13	300	26.23		?
14	325	26.11	26.11	?
14a	344	25.94		?
15	350	25.87	25.87	?
16	375	25.59		?
16a	394	25.33		?
17	400	25.25	25.25	?
17a	414	25.03		?
18	425	24.85		?
18a			24.82	?
19	450	24.44		?
20	475	24.02	24.02	?
21	500	23.56	23.56	?
22	525	23.04	23.04	?
23	550	22.51	22.51	?
24	575	21.96	21.96	?
24a				?
25	600	21.40	21.40	?
26	625	20.86		?
27	650	20.28	20.28	?
	980	12.98		
	1086	11.41		
	1101	11.24		

Distances partielles

De	À	Distance
3	4	30.54
4	5	25.00
5	6	25.00
6	7	25.00
7	8	25.00
8	9	25.00
9	10	26.58
10	11	23.42
11	12	25.00
12	12a	12.35
12a	13	12.65
13	14	25.00
14	14a	19.00
15	16	25.00
16	16a	19.42
17	17a	14.39
18a	19	23.07
19	20	25.00
20	21	25.00
21	22	25.00
22	23	25.00
23	24	25.00
24a	25	22.00
25	26	25.00
26	27	25.00

Pentes terrain

De	À	Pente
250	287	-0.37%
287	325	-0.40%
325	350	-0.96%
350	400	-1.24%
400	425	-1.60%
425	475	-1.66%
475	500	-1.85%
500	525	-2.06%
525	550	-2.16%
550	575	-2.19%
575	600	-2.23%
600	650	-2.24%

Pentes et rampes

Aligts. et courbes

- L = 44.46m R = 75.38m
- L = 65.38m
- L = 46.82m R = 262.35m
- L = 1.90m
- L = 14.10m
- R = 157.68m
- L = 3.87m
- L = 42.94m R = 166.66m
- L = 22.78m R = 124.94m
- L = 7.87m
- L = 16.77m
- R = 204.88m
- L = 15.47m
- R = 620.77m
- L = 1.86m
- L = 25.53m R = 362.54m
- L = 15.76m
- R = 416.89m
- L = 2.10m
- L = 49.12m R = 775.72m
- L = 81.60m
- L = 4.44m R = 172.91m
- L = 91.95m
- L = 11.20m
- L = 126.09m R = 2234.19m
- L = 21.08m
- L = 55.98m R = 1569.26m
- L = 57.19m
- L = 8.69m R = 666.99m
- L = 19.44m
- L = 32.08m
- L = 88.92m R = 1923.25m
- L = 4.72m
- L = 116.97m R = 3908.76m

Dévers droit

MAÎTRE D'OUVRAGE

MINISTÈRE DE LA TRANSITION ÉCOLOGIQUE
Liberté
Égalité
Fraternité

MAÎTRE D'OEUVRE

DIR OUEST

A83 - PORTE DES SORINIERES

Doublement de l'insertion
en ajonction de la bretelle
d'entrée sur l'A83
depuis la RN844

CHARIER
ROUTES & TRAVAUX URBAINS
Nantes

CHARIER TP - RTU NANTES
Parc d'activités du Chaffault
13 rue de l'aéronautique
44344 BOUGUENAIS
Tél : 02 40 32 27 27
www.charier.fr

PROFIL EN LONG - RECOLEMENT

Indice	Date	Etabli	Vérifié	Validé	Suivi des modifications
A	23/05/2025	AP	JS	JS	1ère émission

Echelle	Format	Certifications	
1/1000	**1450x303**	BCS BUREAU VERITAS Certification QUALIBAT	Système planimétrique : **Lambert 93** Système altimétrique : **NGF - IGN69**

EMETTEUR	ENTITE		NUMERO INTERNE	DOCUMENT	PHASE	THEME	N° DOCUMENT	INDICE
CHA	**BM**	**C**	**24043**	**PLG**	**DOE**	**VOI**	**0700**	**A**