Profil 10

Légende structure :


- BBSG 0/10 classe 3 R10
- GNT 0/31.5
- TOUT_VENANT
- GB4 classe 4 R40
- GNT 0/63

Axe : AxeB1
N° profil : 10
Pk : 226.58m

Z Tn :
Z Projet : 26.47

Section remblais : 0.13
Section déblais : 1.73

Echelle X : 1/100
Echelle Z : 1/100
Plan Comp : 24.00

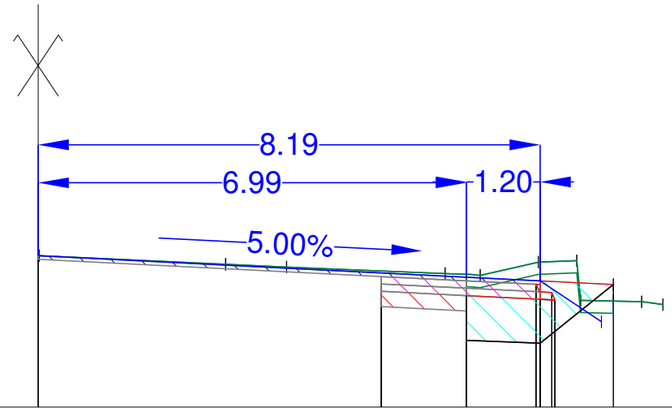

Terrain	Z	26.47 — 26.33 — 26.28 — 26.18 — 26.16 — 26.15 — 26.36 — 26.39 — 25.74 — 25.73 — 25.72 — 25.67
	D	0.02 — 3.04 — 3.06 — 0.99 — 4.05 — 2.59 — 6.64 — 6.99 — 7.21 — 0.95 — 8.16 — 0.63 — 8.78 — 8.85 — 0.54 — 9.38 — 9.84 — 10.19
BBSG 0/10 classe 3 R10	Z	26.47 — 26.12 — 26.00 — 26.06
	D	0.00 — 6.99 — 6.99 — 1.20 — 8.19
GB4 classe 4 R40	Z	26.01 — 26.13 — 26.06 — 25.94 — 26.00 — 25.87 — 25.75
	D	5.60 — 1.39 — 6.99 — 1.13 — 8.12 — 8.38 — 8.43
TOUT_VENANT	Z	26.00 — 25.91
	D	8.19
GNT 0/63	Z	25.82 — 26.06 — 26.00
	D	6.99 — 1.20 — 8.19 — 1.19 — 9.38
Projet	Z	26.47 — 26.12 — 26.06 — 25.39
	D	0.00 — 6.99 — 6.99 — 1.20 — 8.19 — 1.00 — 9.19
Fond de forme	Z	25.82 — 25.57 — 25.04 — 26.00
	D	6.99 — 1.20 — 8.19 — 1.19 — 9.38
GNT 0/31.5	Z	25.89 — 25.57 — 25.82 — 26.00 — 25.87 — 25.75
	D	5.60 — 1.39 — 6.99 — 1.13 — 8.12 — 8.38 — 8.43
Pentes terrain		-4.59% — -4.49% — -4.13% — -3.53% — 9.64% — 22.88% — 3.82% — -2.21% — -2.21% — -13.19%
Ecart entre Projet - Terrain		-0.05 — -0.31

Mensura

Profil 11

Légende structure :


- BBSG 0/10 classe 3 R10
- GNT 0/31.5
- TOUT_VENANT
- GB4 classe 4 R40
- GNT 0/63

Axe : AxeB1
N° profil : 11
Pk : 250.00m

Z Tn : 26.4
Z Projet : 26.4

Section remblais : 2.32
Section déblais : 2.7

Echelle X : 1/100
Echelle Z : 1/100
Plan Comp : 22.00

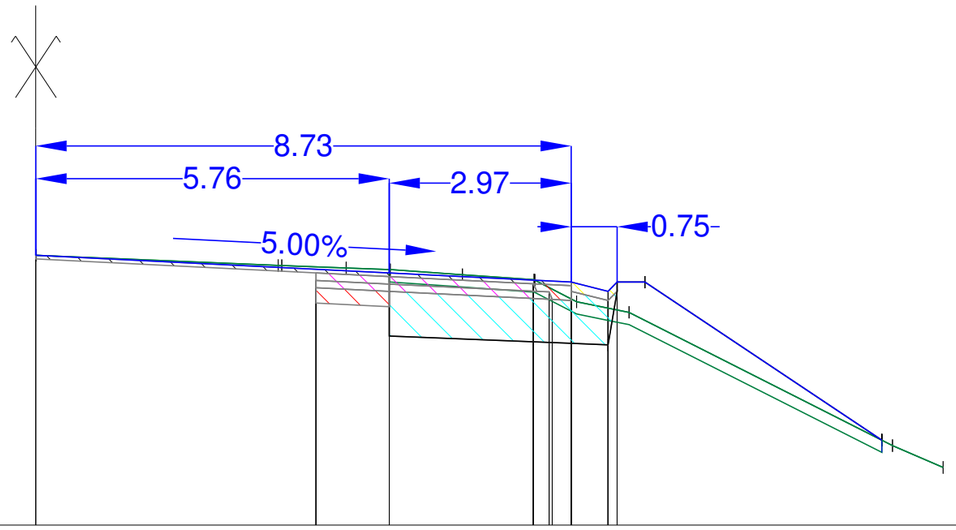

Terrain	Z	26.40 — 26.23 \ 26.23 — 26.19 — 26.17 \ 26.16 — 26.08 — 26.00 \ 25.99 — 25.64 — 25.47 — 23.38 \ 23.29 — 22.94
	D	0.00 — 3.95 \ 4.01 — 5.06 — 5.76 \ 5.78 — 6.96 — 8.12 \ 8.14 — 8.82 — 9.68 — 13.80 \ 13.97 — 14.80 3.95 — 1.05 — 0.70 — 1.17 — 1.17 — 0.68 — 0.86 — 4.12 — 0.82
BBSG 0/10 classe 3 R10	Z	26.40 — 26.11 — 25.90 \ 25.96
	D	0.00 — 5.76 — 8.73 5.76 — 2.97
GB4 classe 4 R40	Z	25.99 \ 26.11 — 26.05 \ 25.93 — 25.93 \ 25.80 \ 25.68
	D	4.57 — 5.76 — 8.11 \ 8.37 \ 8.42 1.19 — 2.35
TOUT_VENANT	Z	25.96 — 25.81 \ 25.96
	D	8.73 — 9.33 \ 9.48 0.60
GNT 0/63	Z	25.81 — 25.68 — 25.81 — 25.66 \ 25.81
	D	5.76 — 8.42 — 8.73 — 9.33 \ 9.48 2.66 — 0.60
Projet	Z	26.40 — 26.11 — 25.96 — 25.96 — 23.38
	D	0.00 — 5.76 — 8.73 — 9.93 — 13.80 5.76 — 2.97 — 1.20 — 3.87
Fond de forme	Z	26.05 \ 25.93 — 24.96 — 24.94 \ 25.81 — 25.96 — 23.38
	D	5.76 — 8.73 — 9.33 \ 9.48 — 9.93 — 13.80 2.97 — 0.60 — 3.87
GNT 0/31.5	Z	25.87 — 25.56 \ 25.81 — 25.93 — 25.66 \ 25.81
	D	4.57 — 5.76 — 8.11 — 8.73 1.19 — 2.35 — 0.62
Pentes terrain		-4.19% — -3.63% — -3.60% — -6.99% — -7.11% — -51.89% — -20.14% — -50.55% — -50.55% — -43.13%
Ecart entre Projet - Terrain		-0.00 — -0.06 — 0.28 — 0.27 \ 0.45 — 0.62

Mensura

Profil 12

Légende structure :


- BBSG 0/10 classe 3 R10
- GNT 0/31.5
- TOUT_VENANT
- GB4 classe 4 R40
- GNT 0/63

Axe : AxeB1
N° profil : 12
Pk : 275.00m

Z Tn :
Z Projet : 26.29

Section remblais : 3.36
Section déblais : 2.15

Echelle X : 1/100
Echelle Z : 1/100
Plan Comp : 23.00

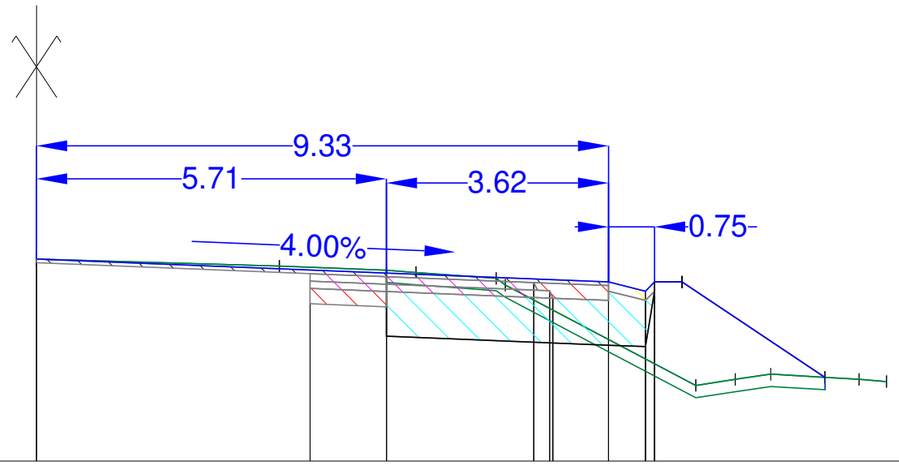

Terrain	Z	26.29 (0.00) — 26.18 (3.96) — 26.11 (5.71) — 26.07 (6.19) — 25.88 (7.65) — 24.23 (10.75) — 24.33 (11.40) — 24.42 (11.98) — 24.36 (12.86) — 24.33 (13.42) — 24.30 (13.86)
	D	0.00 — 3.96 — 1.74 — 0.48 — 1.31 — 3.11 — 0.64 — 0.58 — 0.89 — 0.55
BBSG 0/10 classe 3 R10	Z	26.29 (0.00) — 26.06 (5.71) — 25.86 (9.33)
	D	5.71 — 3.62
GB4 classe 4 R40	Z	25.93 (4.46) — 26.00 (5.71) — 25.91 (8.11) — 25.78 (8.37) — 25.66 (8.42)
	D	1.24 — 2.40
TOUT_VENANT	Z	25.92 (9.33) — 25.77 (9.93)
	D	0.60
GNT 0/63	Z	25.76 (5.71) — 25.66 (8.42) — 25.77 (9.33) — 25.62 (9.93)
	D	2.71 — 0.91 — 0.60
Projet	Z	26.29 (0.00) — 26.06 (5.71) — 25.92 (9.33) — 25.92 (10.53) — 24.36 (12.86)
	D	5.71 — 3.62 — 1.20 — 2.33
Fond de forme	Z	26.00 (5.71) — 24.89 (9.33) — 24.87 (9.93) — 25.92 (10.53) — 24.36 (12.86)
	D	3.62 — 0.60 — 2.33
GNT 0/31.5	Z	25.81 (4.46) — 25.76 (5.71) — 25.91 (8.11) — 25.77 (9.33)
	D	1.24 — 2.40 — 1.22
Pentes terrain		-2.88% — -3.80% — -7.64% — -7.36% — 74.32% — -52.67% — 15.37% — 14.52% — -5.88% — -5.88% — -8.04%
Ecart entre Projet - Terrain		-0.05 — 0.94 — 1.10 — 1.33 — 1.57

Mensura

Profil 12a

Légende structure :


- BBSG 0/10 classe 3 R10
- GNT 0/31.5
- TOUT_VENANT
- GB4 classe 4 R40
- GNT 0/63

Axe : AxeB1
N° profil : 12a
Pk : 287.35m

Z Tn : 26.26
Z Projet : 26.26

Section remblais : 0.19
Section déblais : 3.24

Echelle X : 1/50
Echelle Z : 1/50
Plan Comp : 24.00

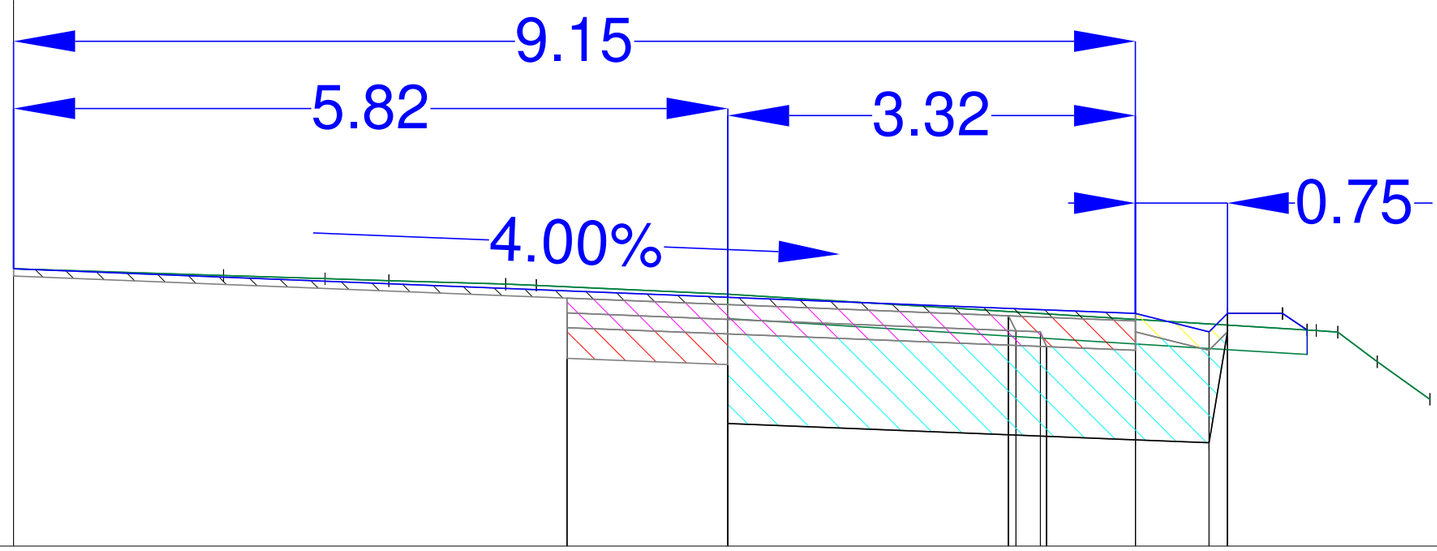

Terrain	Z	26.26 — 26.21 — 26.18 — 26.16 — 26.14 — 26.13 — 26.05 — 25.76 — 25.76 — 25.74 — 25.50 — 25.20
	D	0.00 — 1.71 — 1.71 — 0.83 — 2.54 — 0.52 — 3.06 — 0.95 — 4.01 — 0.25 — 4.26 — 1.56 — 5.82 — 4.73 — 10.55 — 10.62 — 10.80 — 0.32 — 11.12 — 0.43 — 11.55
BBSG 0/10 classe 3 R10	Z	26.26 — 26.03 — 25.84 — 25.90
	D	0.00 — 5.82 — 5.82 — 3.32 — 9.15
GB4 classe 4 R40	Z	25.90 — 26.02 — 25.97 — 25.85 — 25.88 — 25.75 — 25.75 — 25.62
	D	4.51 — 1.31 — 5.82 — 2.29 — 8.11 — 8.17 — 8.37 — 8.42
TOUT_VENANT	Z	25.90 — 25.75 — 25.90 — 25.75
	D	9.15 — 0.60 — 9.75 — 9.90
GNT 0/63	Z	25.73 — 25.62 — 25.75 — 25.60 — 25.75
	D	5.82 — 2.60 — 8.42 — 0.72 — 9.15 — 0.60 — 9.75 — 9.90
Projet	Z	26.26 — 26.03 — 25.90 — 25.90 — 25.76
	D	0.00 — 5.82 — 5.82 — 3.32 — 9.15 — 1.20 — 10.35 — 10.55
Fond de forme	Z	25.97 — 25.85 — 24.87 — 24.84 — 25.75 — 25.90 — 25.90 — 25.76
	D	5.82 — 3.32 — 9.15 — 0.60 — 9.75 — 9.90 — 0.45 — 10.35 — 10.55
GNT 0/31.5	Z	25.78 — 25.48 — 25.73 — 25.88 — 25.60 — 25.75
	D	4.51 — 1.31 — 5.82 — 2.29 — 8.11 — 1.03 — 9.15
Pentes terrain		-3.23% — -3.21% — -3.17% — -2.93% — -3.80% — -4.61% — -6.18% — 3.18% — -7.37% — -74.66% — -71.57%
Ecart entre Projet - Terrain		0.00 — -0.03 — 0.05 — -0.07 — 0.09 — 0.12

Mensura

Profil 13

Légende structure :


- BBSG 0/10 classe 3 R10
- GNT 0/31.5
- TOUT_VENANT
- GB4 classe 4 R40
- GNT 0/63

Axe : AxeB1
N° profil : 13
Pk : 300.00m

Z Tn :
Z Projet : 26.23

Section remblais : 0.0
Section déblais : 3.91

Echelle X : 1/50
Echelle Z : 1/50
Plan Comp : 24.00

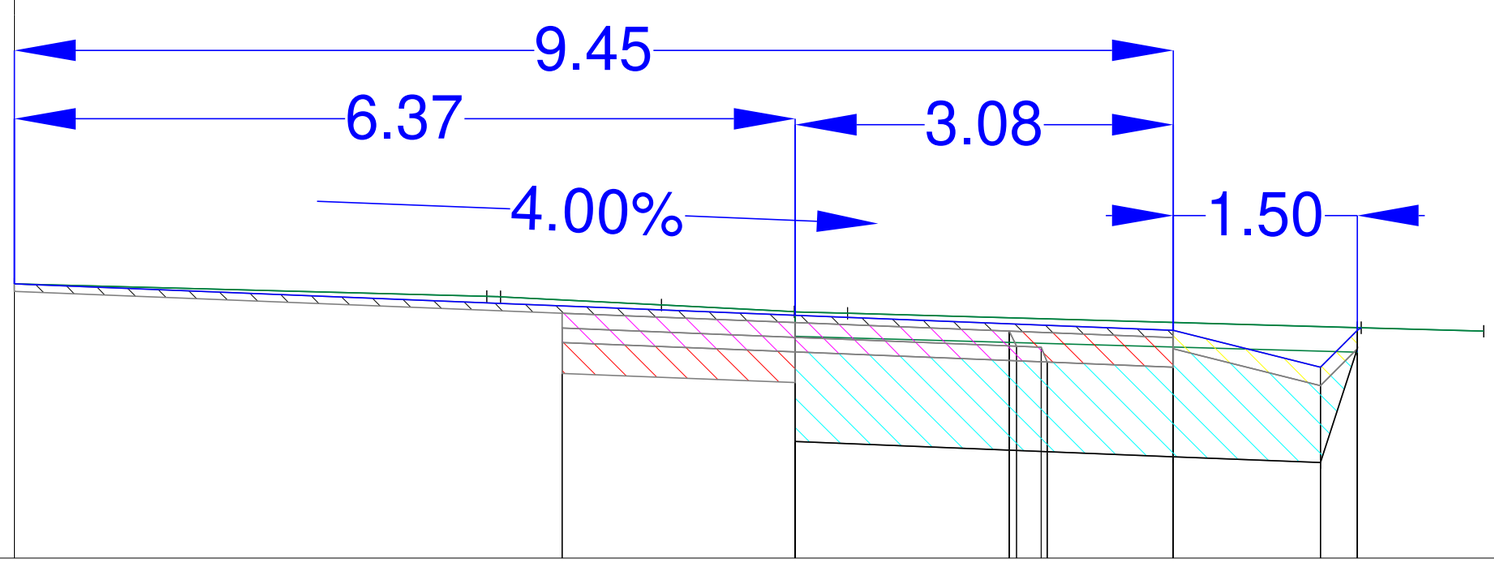

Terrain	Z	26.23 — 26.13 — 26.13 — 26.06 — 26.01 — 26.01 — 25.99 — 25.88 — 25.85
	D	0.00 — 3.85 — 3.97 — 5.28 — 6.36 — 6.37 — 6.80 — 10.95 — 11.98 ; 3.85 — 1.31 — 1.09 — 0.43 — 4.16 — 1.03
BBSG 0/10 classe 3 R10	Z	26.23 — 25.98 — 25.80 — 25.86
	D	0.00 — 6.37 — 9.45 ; 6.37 — 3.08
GB4 classe 4 R40	Z	25.88 — 26.00 — 25.92 — 25.80 — 25.85 — 25.73 — 25.72 — 25.60
	D	4.47 — 6.37 — 8.11 — 8.17 — 8.37 — 8.42 ; 1.90 — 1.75
TOUT_VENANT	Z	25.86 — 25.56 — 25.86 — 25.71
	D	9.45 — 10.65 — 10.95 ; 1.20 — 0.30
GNT 0/63	Z	25.68 — 25.60 — 25.71 — 25.41 — 25.71
	D	6.37 — 8.42 — 9.45 — 10.65 — 10.95 ; 2.06 — 1.03 — 1.20 — 0.30
Projet	Z	26.23 — 25.98 — 25.86 — 25.88
	D	0.00 — 6.37 — 9.45 — 10.98 ; 6.37 — 3.08 — 1.53
Fond de forme	Z	25.92 — 25.80 — 24.83 — 24.78 — 25.71 — 25.86
	D	6.37 — 9.45 — 10.65 — 10.95 ; 3.08 — 1.20 — 0.30
GNT 0/31.5	Z	25.76 — 25.43 — 25.68 — 25.85 — 25.56 — 25.71
	D	4.47 — 6.37 — 8.11 — 9.45 ; 1.90 — 1.75 — 1.34
Pentes terrain		-2.64% — 2.65% — -5.10% — -5.08% — -2.85% — -2.81% — -2.81%
Ecart entre Projet - Terrain		-0.03 — -0.06 — -0.33 — -0.02 — 0.19

Mensura

Profil 14


Légende structure :
- BBSG 0/10 classe 3 R10
- GNT 0/31.5
- TOUT_VENANT
- GB4 classe 4 R40
- GNT 0/63

Axe : AxeB1
N° profil : 14
Pk : 325.00m

Z Tn : 26.11
Z Projet : 26.11

Section remblais : 0.0
Section déblais : 4.31

Echelle X : 1/50
Echelle Z : 1/50
Plan Comp : 24.00

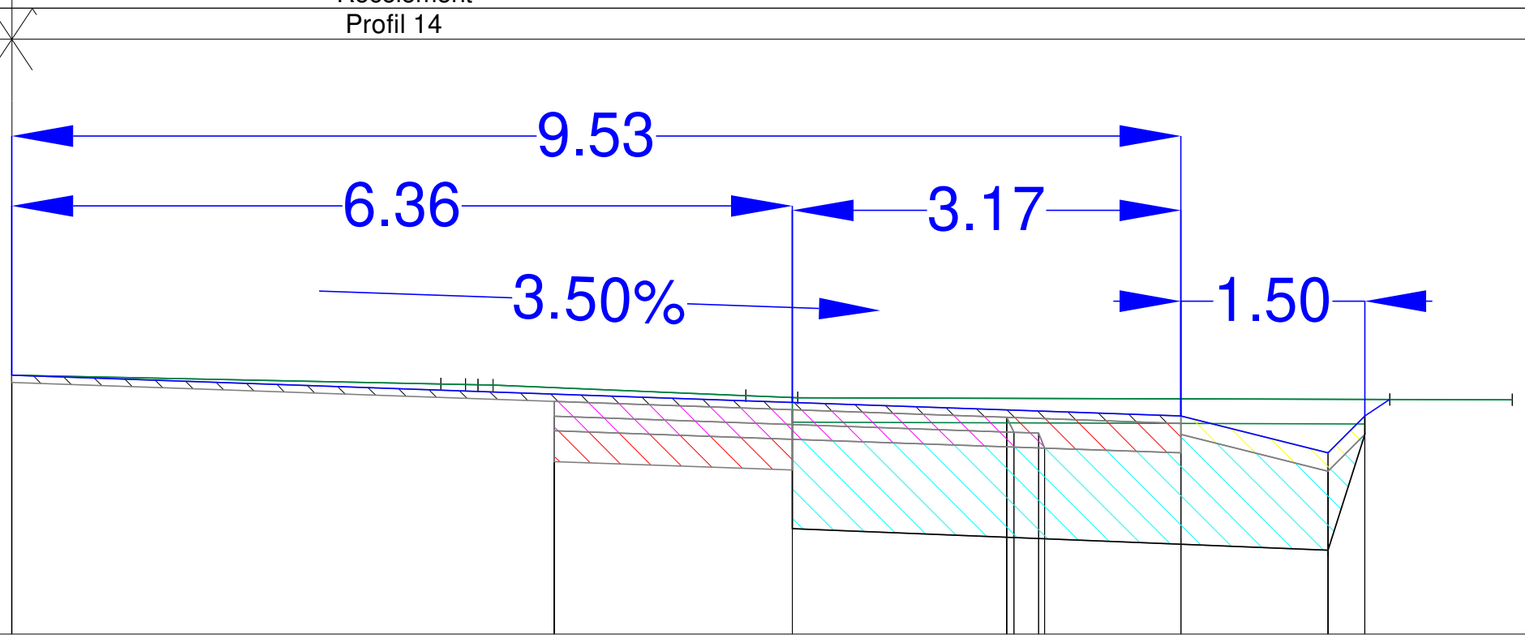

| | | |

Profil 14a


Légende structure :
- BBSG 0/10 classe 3 R10
- GNT 0/31.5
- TOUT_VENANT
- GB4 classe 4 R40
- GNT 0/63

Axe : AxeB1
N° profil : 14a
Pk : 344.00m

Z Tn :
Z Projet : 25.94

Section remblais : 0.0
Section déblais : 3.7

Echelle X : 1/50
Echelle Z : 1/50
Plan Comp : 24.00

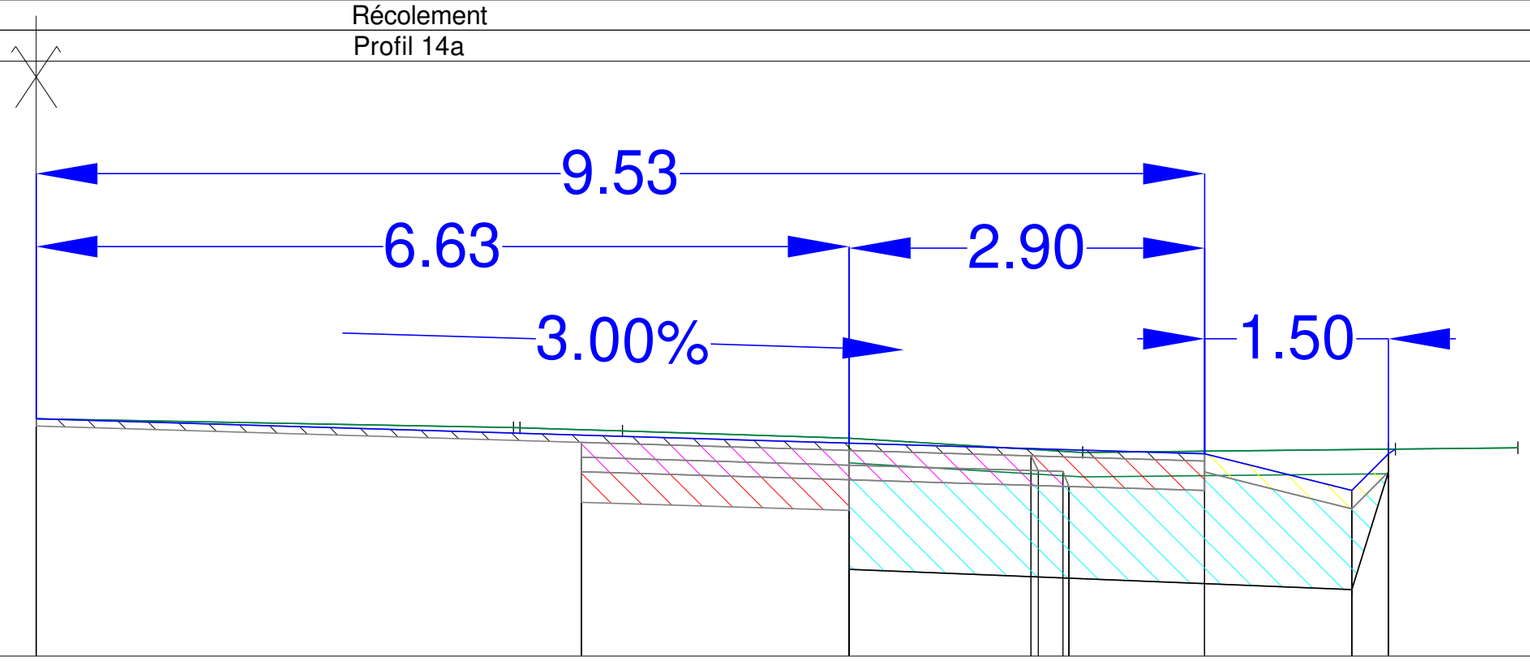

| | | |

Profil 15


Légende structure :
- BBSG 0/10 classe 3 R10
- GNT 0/31.5
- TOUT_VENANT
- GB4 classe 4 R40
- GNT 0/63

Axe : AxeB1
N° profil : 15
Pk : 350.00m

Z Tn : 25.87
Z Projet : 25.87

Section remblais : 0.0
Section déblais : 3.94


Echelle X : 1/50
Echelle Z : 1/50
Plan Comp : 24.00

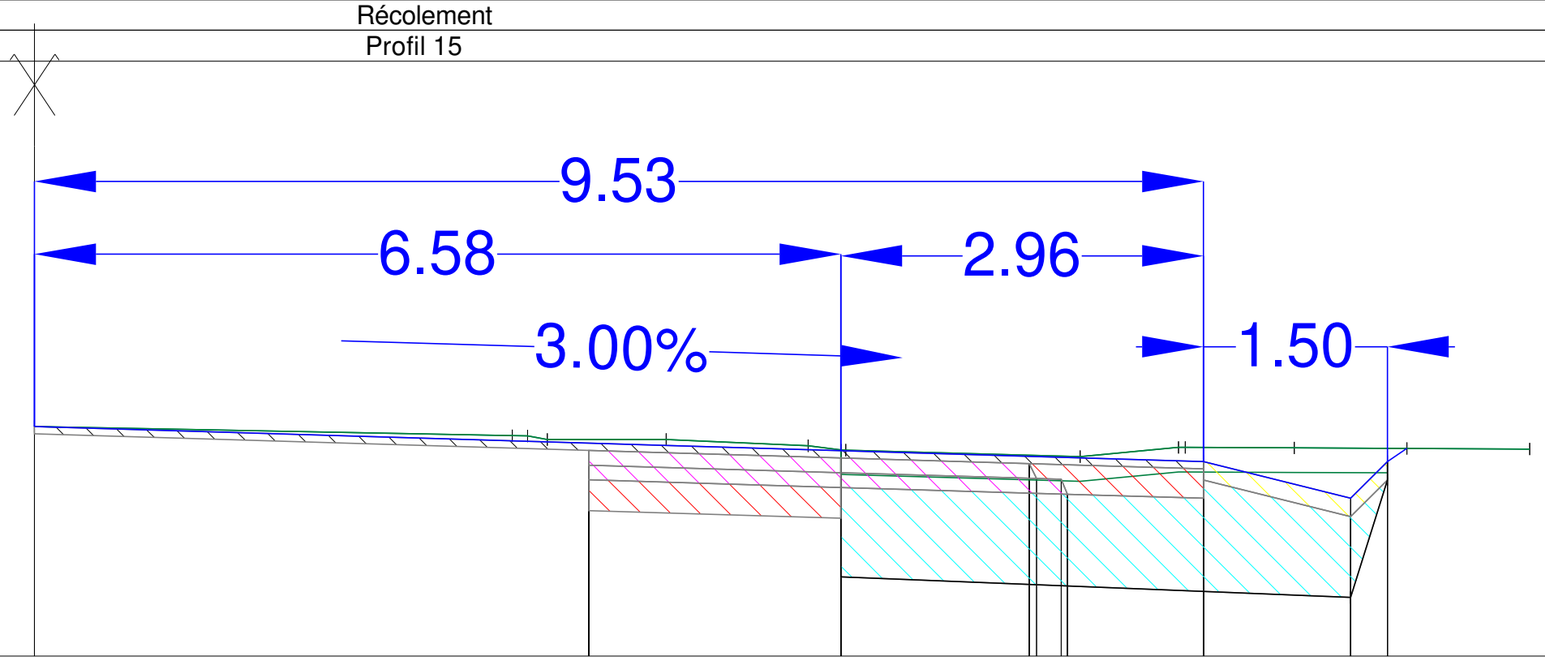

| | | |

Profil 16

Légende structure :
- BBSG 0/10 classe 3 R10
- GNT 0/31.5
- TOUT_VENANT
- GB4 classe 4 R40
- GNT 0/63

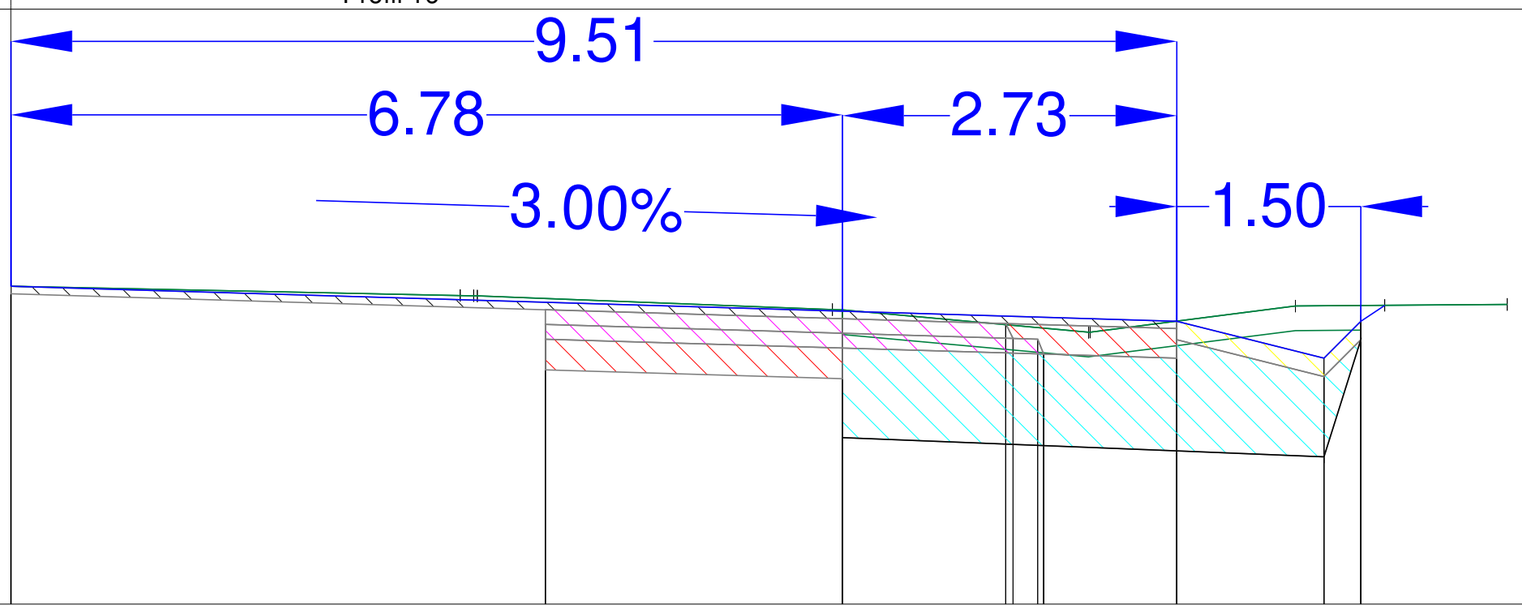

Axe : AxeB1
N° profil : 16
Pk : 375.00m

Z Tn :
Z Projet : 25.59


Section remblais : 0.0
Section déblais : 3.47

Echelle X : 1/50
Echelle Z : 1/50
Plan Comp : 23.00

| | | |

Profil 16a

Légende structure :
- BBSG 0/10 classe 3 R10
- GNT 0/31.5
- TOUT_VENANT
- GB4 classe 4 R40
- GNT 0/63

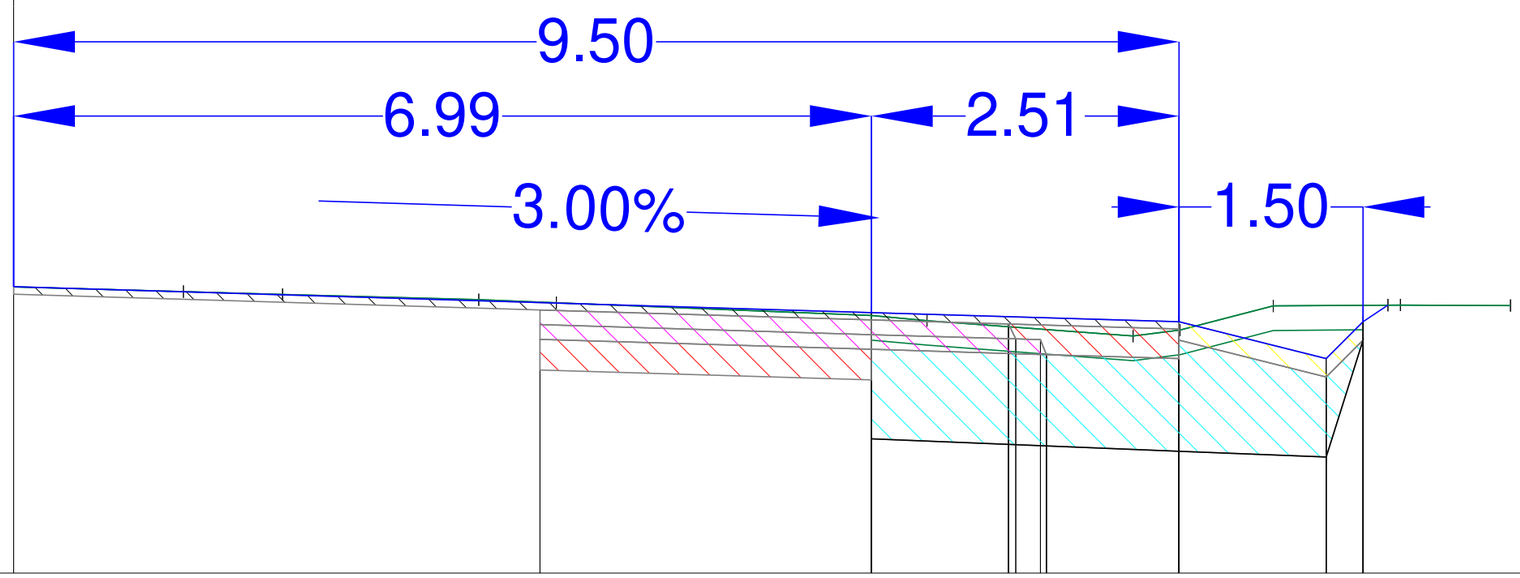

Axe : AxeB1
N° profil : 16a
Pk : 394.42m

Z Tn :
Z Projet : 25.33

Section remblais : 0.0
Section déblais : 3.21

Echelle X : 1/50
Echelle Z : 1/50
Plan Comp : 23.00

| | | |

Profil 17

Légende structure :


- BBSG 0/10 classe 3 R10
- GNT 0/31.5
- TOUT_VENANT
- GB4 classe 4 R40
- GNT 0/63

Axe : AxeB1
N° profil : 17
Pk : 400.00m

Z Tn : 25.25
Z Projet : 25.25

Section remblais : 0.0
Section déblais : 3.19

Echelle X : 1/50
Echelle Z : 1/50
Plan Comp : 23.00

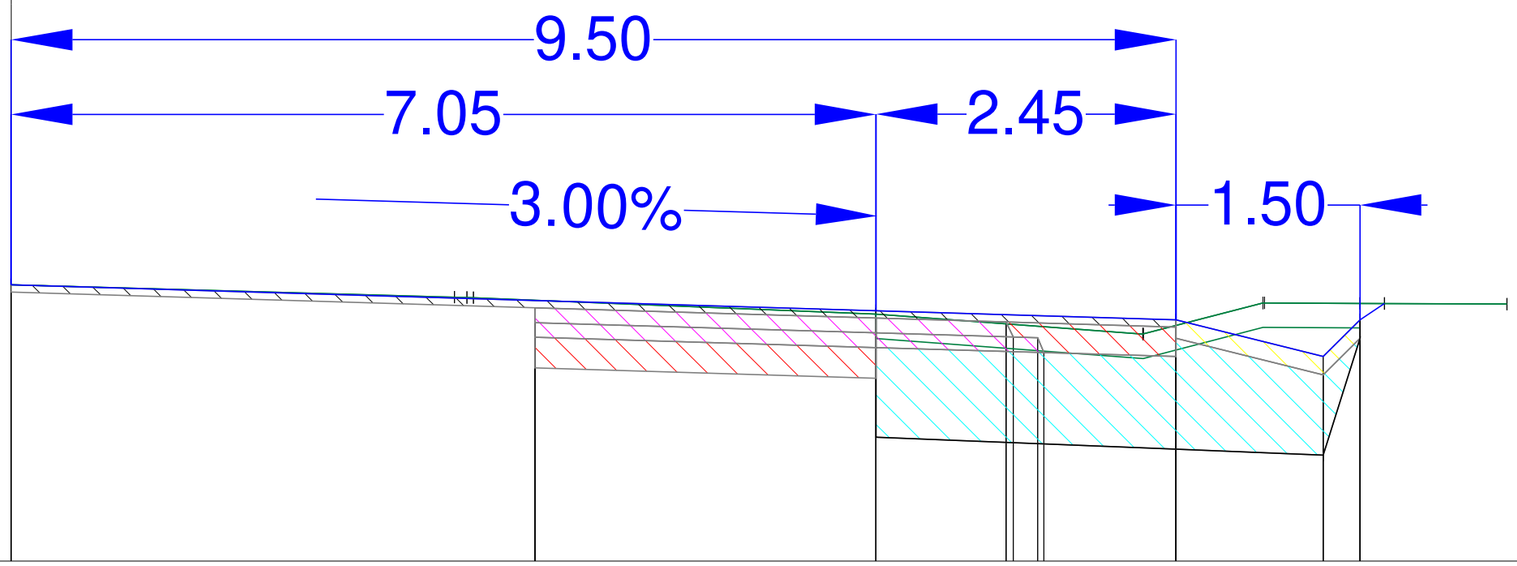

| | | |

Profil 17a

Légende structure :


- BBSG 0/10 classe 3 R10
- GNT 0/31.5
- TOUT_VENANT
- GB4 classe 4 R40
- GNT 0/63

Axe : AxeB1
N° profil : 17a
Pk : 414.39m

Z Tn :
Z Projet : 25.03

Section remblais : 0.0
Section déblais : 3.09

Echelle X : 1/50
Echelle Z : 1/50
Plan Comp : 23.00

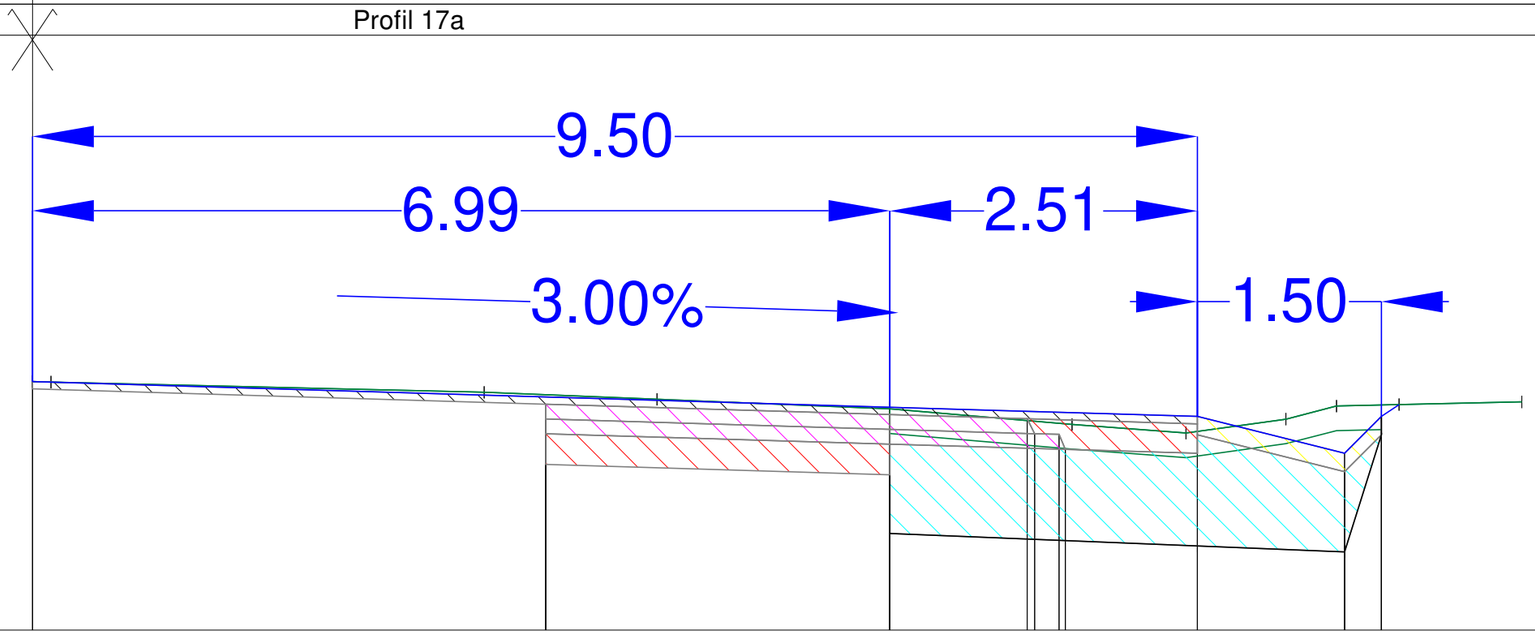

| | | |

Profil 18


Légende structure :
- BBSG 0/10 classe 3 R10
- GNT 0/31.5
- TOUT_VENANT
- GB4 classe 4 R40
- GNT 0/63

Axe : AxeB1
N° profil : 18
Pk : 425.00m

Z Tn :
Z Projet : 24.85

Section remblais : 0.0
Section déblais : 3.1

Echelle X : 1/50
Echelle Z : 1/50
Plan Comp : 23.00

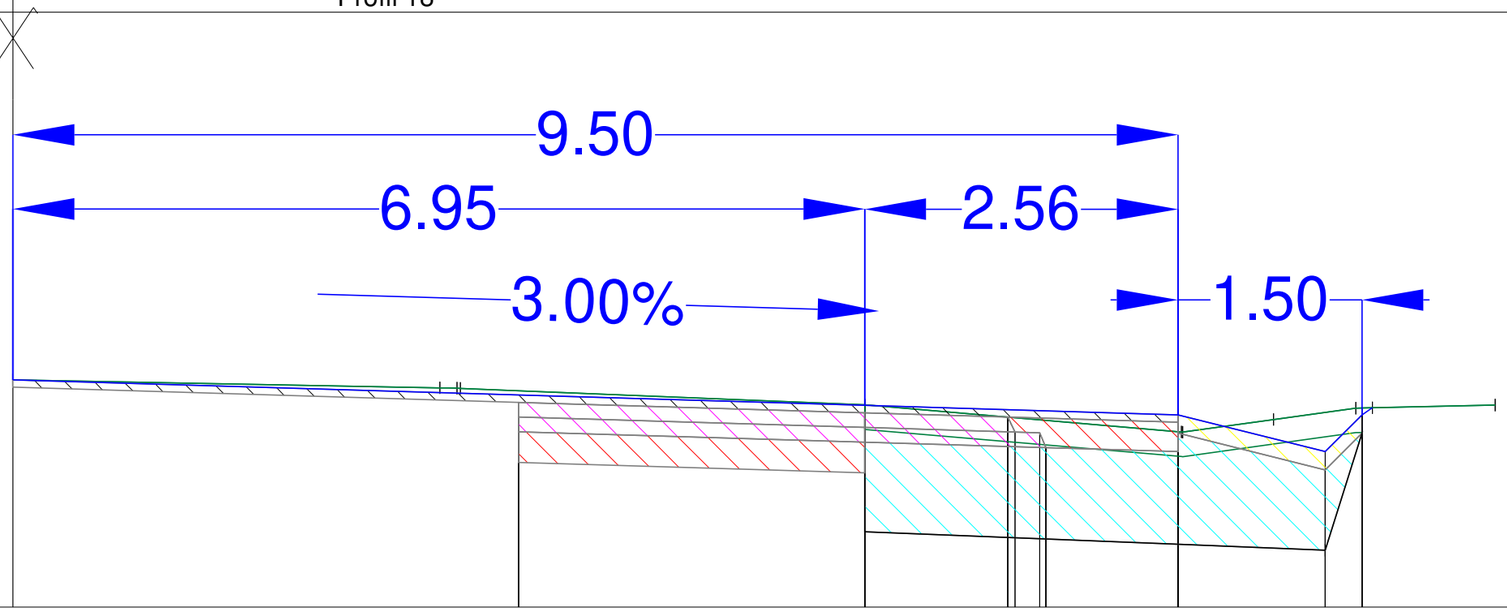

Terrain	Z	0.00 — 24.85 ; 3.48 — 24.79 ; 3.62 \ 24.78 ; 3.65 \ 24.78 ; 6.95 — 24.65 ; 9.53 \ 24.43 ; 9.54 \ 24.43 ; 10.28 — 24.53 ; 10.95 — 24.62 ; 12.09 — 24.65
	D	3.48 ; 3.30 ; 2.58 ; 0.74 ; 0.67 ; 1.14
BBSG 0/10 classe 3 R10	Z	0.00 — 24.85 ; 6.95 — 24.64 ; 9.50 \ 24.51 ; 24.57
	D	6.95 ; 2.56
GB4 classe 4 R40	Z	4.12 \ 24.55 ; 24.67 ; 6.95 \ 24.58 ; 24.46 ; 8.11 \ 24.55 ; 8.17 \ 24.43 ; 8.37 \ 24.42 ; 8.42 \ 24.30
	D	2.82 ; 1.17
TOUT_VENANT	Z	9.50 — 24.57 ; 10.70 — 24.27 ; 11.00 \ 24.57 ; 24.42
	D	1.20 ; 0.30
GNT 0/63	Z	6.95 — 24.34 ; 8.42 — 24.30 ; 9.50 — 24.42 ; 10.70 — 24.12 ; 11.00 — 24.42
	D	1.48 ; 1.08 ; 1.20 ; 0.30
Projet	Z	0.00 — 24.85 ; 6.95 — 24.64 ; 9.50 — 24.57 ; 11.09 — 24.62
	D	6.95 ; 2.56 ; 1.59
Fond de forme	Z	6.95 \ 24.58 ; 24.46 ; 9.50 — 23.51 ; 10.70 — 23.46 ; 11.00 \ 24.42 ; 24.57
	D	2.56 ; 1.20 ; 0.30
GNT 0/31.5	Z	4.12 — 24.43 ; 6.95 \ 24.09 ; 24.34 ; 8.11 — 24.55 ; 9.50 \ 24.27 ; 24.42
	D	2.82 ; 1.17 ; 1.39
Pentes terrain		-1.87% ; 3.88% ; 2.36% ; -4.08% ; -8.59% ; 13.87% ; 13.79% ; 2.24%
Ecart entre Projet - Terrain		0.00 ; -0.00 ; 0.14 ; -0.32 ; -0.06 ; 0.00

Mensura

Profil 18a


Légende structure :
- BBSG 0/10 classe 3 R10
- GNT 0/31.5
- TOUT_VENANT
- GB4 classe 4 R40
- GNT 0/63

Axe : AxeB1
N° profil : 18a
Pk : 426.93m

Z Tn : 24.82
Z Projet : 24.82

Section remblais : 0.0
Section déblais : 3.06

Echelle X : 1/50
Echelle Z : 1/50
Plan Comp : 23.00

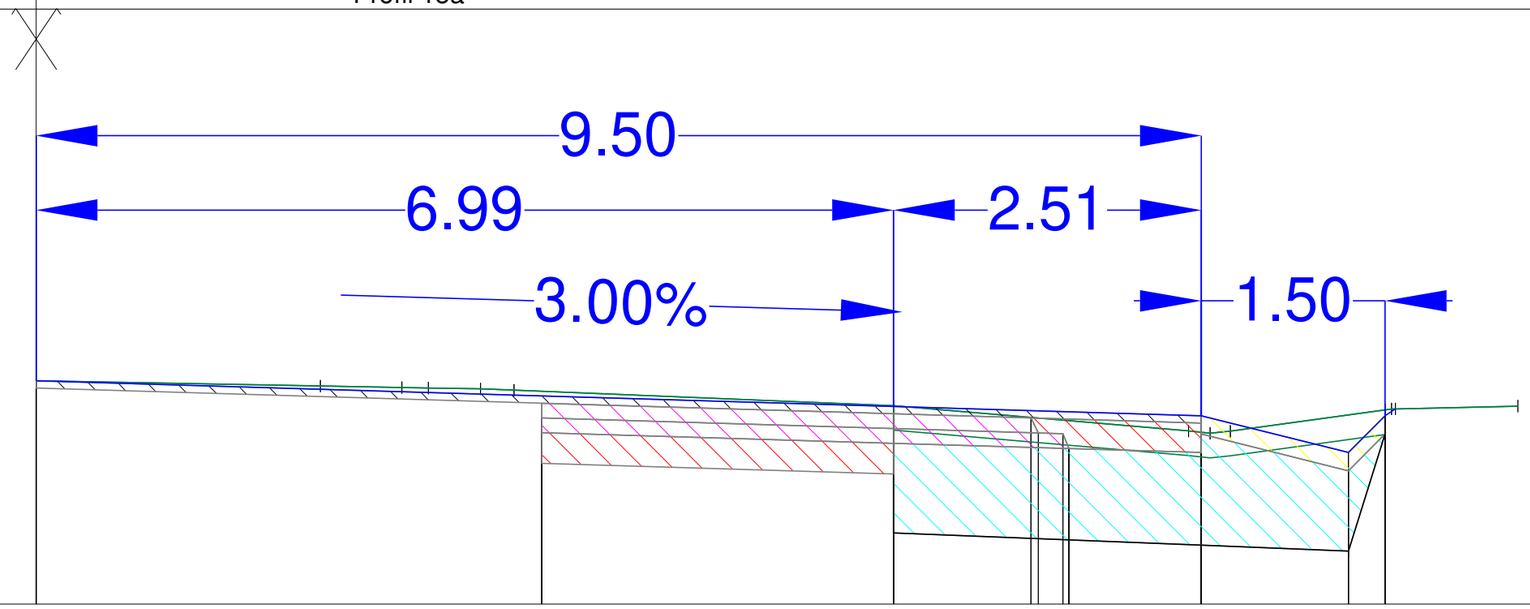

| | | |

Profil 19


Légende structure :
- BBSG 0/10 classe 3 R10
- GNT 0/31.5
- TOUT_VENANT
- GB4 classe 4 R40
- GNT 0/63

Axe : AxeB1
N° profil : 19
Pk : 450.00m

Z Tn :
Z Projet : 24.44

Section remblais : 0.12
Section déblais : 2.49

Echelle X : 1/50
Echelle Z : 1/50
Plan Comp : 22.00

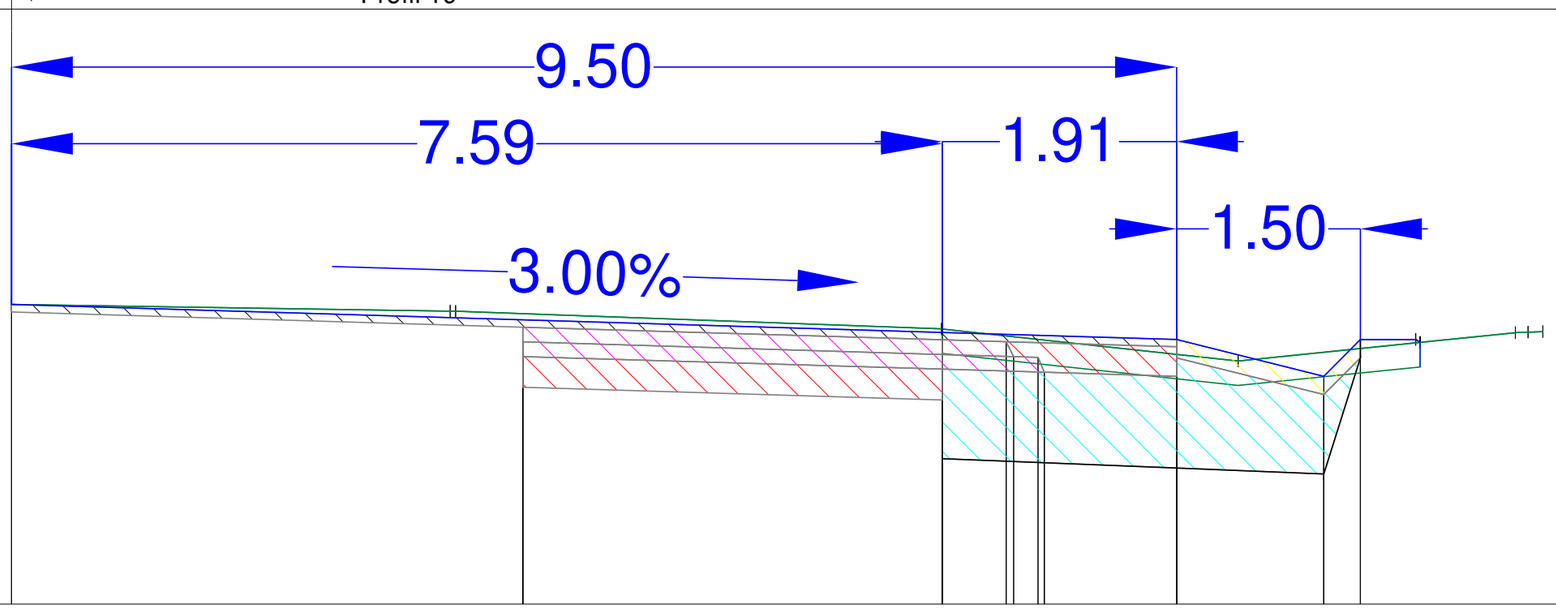

Terrain	Z	0.00 — 24.44 ; 3.58 — 24.39 ; 3.62 — 24.39 ; 7.59 — 24.24 ; 7.59 — 24.24 ; 10.00 — 23.98 ; 11.49 — 24.13 ; 12.26 — 24.21 ; 12.37 — 24.22 ; 12.49 — 24.22
	D	3.58 ; 3.96 ; 2.41 ; 1.48 ; 0.78
BBSG 0/10 classe 3 R10	Z	0.00 — 24.44 ; 7.59 — 24.21 ; 9.50 — 24.10 ; 24.16
	D	7.59 ; 1.91
GB4 classe 4 R40	Z	4.17 — 24.14 ; 24.26 ; 7.59 — 24.15 ; 24.03 ; 8.11 — 24.14 ; 24.02 ; 8.37 — 24.01 ; 23.89
	D	3.42 ; 0.52
TOUT_VENANT	Z	9.50 — 24.16 ; 10.70 — 23.86 ; 11.00 — 24.16 ; 24.01
	D	1.20 ; 0.30
GNT 0/63	Z	7.59 — 23.91 ; 8.42 — 23.89 ; 9.50 — 24.01 ; 10.70 — 23.71 ; 11.00 — 24.01
	D	0.83 ; 1.08 ; 1.20 ; 0.30
Projet	Z	0.00 — 24.44 ; 7.59 — 24.21 ; 9.50 — 24.16 ; 11.45 — 24.16 ; 11.49 — 24.13
	D	7.59 ; 1.91 ; 1.95
Fond de forme	Z	7.59 — 24.15 ; 24.03 ; 9.50 — 23.11 ; 10.70 — 23.06 ; 11.00 — 24.01 ; 24.16 ; 11.45 — 24.16 ; 11.49 — 24.13
	D	1.91 ; 1.20 ; 0.30 ; 0.45
GNT 0/31.5	Z	4.17 — 24.02 ; 7.59 — 23.66 ; 23.91 ; 9.50 — 23.86 ; 24.01
	D	3.42 ; 0.52 ; 8.11 — 24.14 ; 1.39
Pentes terrain		-1.52% ; -3.66% ; -10.83% ; 10.18% ; 10.18% ; 5.24% ; 3.77%
Ecart entre Projet - Terrain		-0.00 ; -0.03 ; 0.12 ; -0.20 ; 0.07 ; 0.03

Mensura

23/05/2025 | Récolement | ind A

Profil 20


Légende structure :
- BBSG 0/10 classe 3 R10
- GNT 0/31.5
- TOUT_VENANT
- GB4 classe 4 R40
- GNT 0/63

Axe : AxeB1
N° profil : 20
Pk : 475.00m

Z Tn : 24.02
Z Projet : 24.02

Section remblais : 0.29
Section déblais : 1.92

Echelle X : 1/50
Echelle Z : 1/50
Plan Comp : 22.00

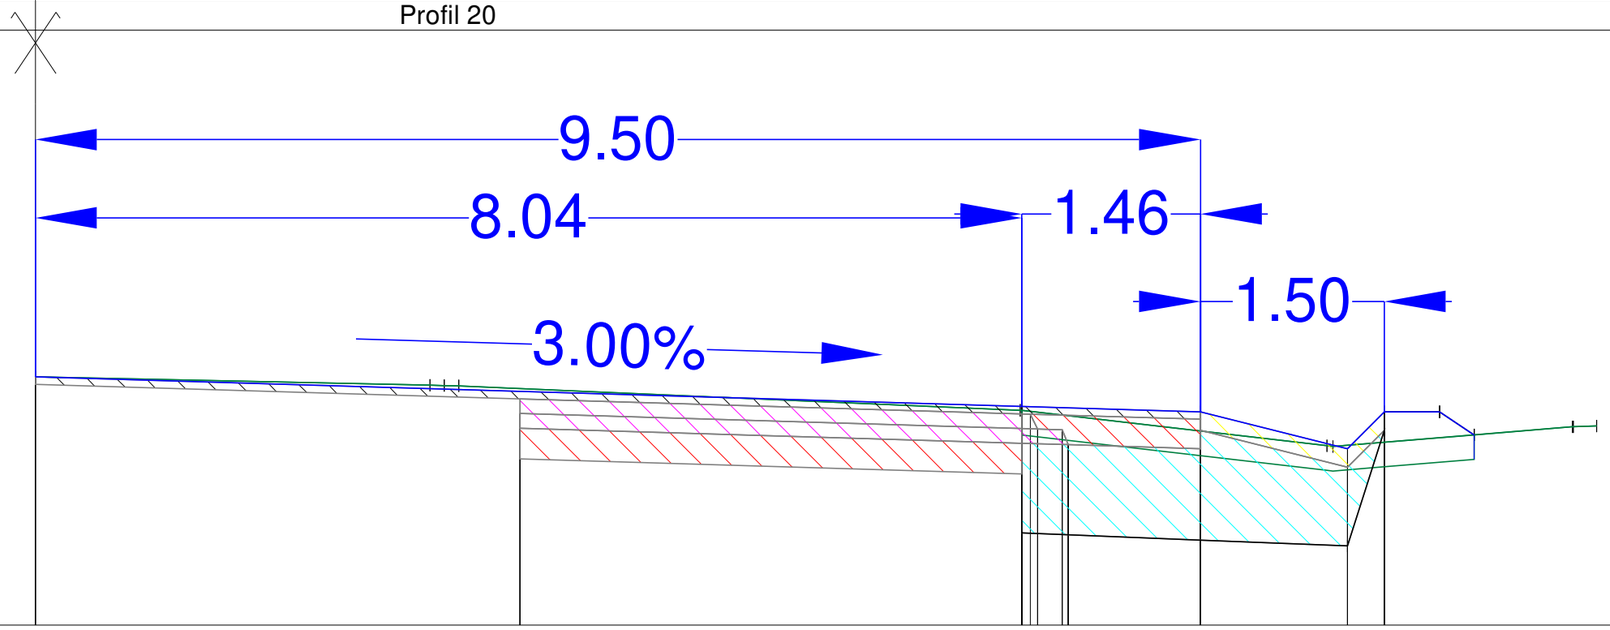

| | | |

Profil 21


Légende structure :
- BBSG 0/10 classe 3 R10
- GNT 0/31.5
- TOUT_VENANT
- GB4 classe 4 R40
- GNT 0/63

Axe : AxeB1
N° profil : 21
Pk : 500.00m

Z Tn : 23.56
Z Projet : 23.56

Section remblais : 0.36
Section déblais : 0.0

Echelle X : 1/50
Echelle Z : 1/50
Plan Comp : 21.00

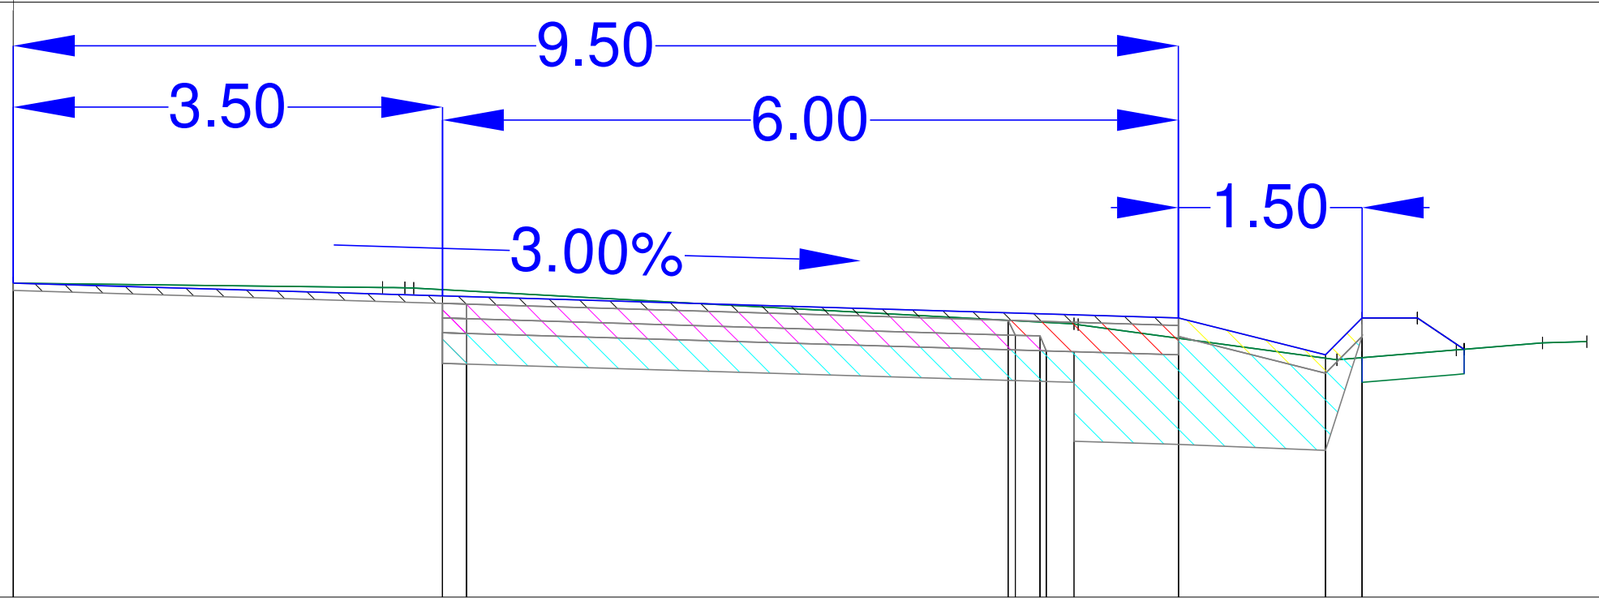

Terrain	Z	0.00 — 23.56 ; 3.01 — 23.52 ; 3.19 — 23.52 ; 3.26 — 23.52 ; 8.65 — 23.23 ; 8.88 — 23.22 ; 10.79 — 22.93 ; 11.00 — 22.95 ; 11.77 — 23.01 ; 11.83 — 23.02 ; 12.47 — 23.07 ; 12.83 — 23.08
	D	3.01 ; 5.38 ; 2.11 ; 0.77 ; 0.64 ; 0.36
BBSG 0/10 classe 3 R10	Z	0.00 — 23.56 ; 3.50 — 23.45 ; 9.50 — 23.21 ; 23.27
	D	3.50 ; 6.00
GB4 classe 4 R40	Z	3.50 — 23.39 ; 3.69 — 23.27 ; 23.39 ; 8.11 — 23.26 ; 8.42 — 23.13 ; 23.01
	D	4.42
TOUT_VENANT	Z	9.50 — 23.27 ; 10.70 — 22.97 ; 11.00 — 23.27 ; 23.12
	D	1.20 ; 0.30
GNT 0/63	Z	3.50 — 23.15 ; 8.37 — 23.01 ; 8.42 — 23.01 ; 8.65 — 23.00 ; 9.50 — 23.12 ; 10.70 — 22.82 ; 11.00 — 23.12
	D	4.87 ; 0.85 ; 1.20 ; 0.30
Projet	Z	0.00 — 23.56 ; 3.50 — 23.45 ; 9.50 — 23.27 ; 11.45 — 23.27 ; 11.83 — 23.02
	D	3.50 ; 6.00 ; 1.95 ; 0.38
Fond de forme	Z	11.00 — 23.27 ; 11.45 — 23.27 ; 11.83 — 23.02
	D	0.45 ; 0.38
GNT 0/31.5	Z	3.50 — 23.15 ; 3.69 — 22.90 ; 23.15 ; 8.11 — 23.26 ; 9.50 — 22.97 ; 23.12
	D	4.42 ; 1.39
Pentes terrain		-1.21% ; 1.07% ; -1.45% ; 1.28% ; -5.40% ; -13.60% ; 8.25% ; 8.25% ; 8.06% ; 3.03%
Ecart entre Projet - Terrain		-0.00 ; 0.16 ; 0.03 ; 0.32 ; 0.29

Mensura

Profil 22


Légende structure :
- BBSG 0/10 classe 3 R10
- GNT 0/31.5
- TOUT_VENANT
- GB4 classe 4 R40
- GNT 0/63

Axe : AxeB1
N° profil : 22
Pk : 525.00m

Z Tn : 23.04
Z Projet : 23.04

Section remblais : 0.39
Section déblais : 0.0

Echelle X : 1/50
Echelle Z : 1/50
Plan Comp : 21.00

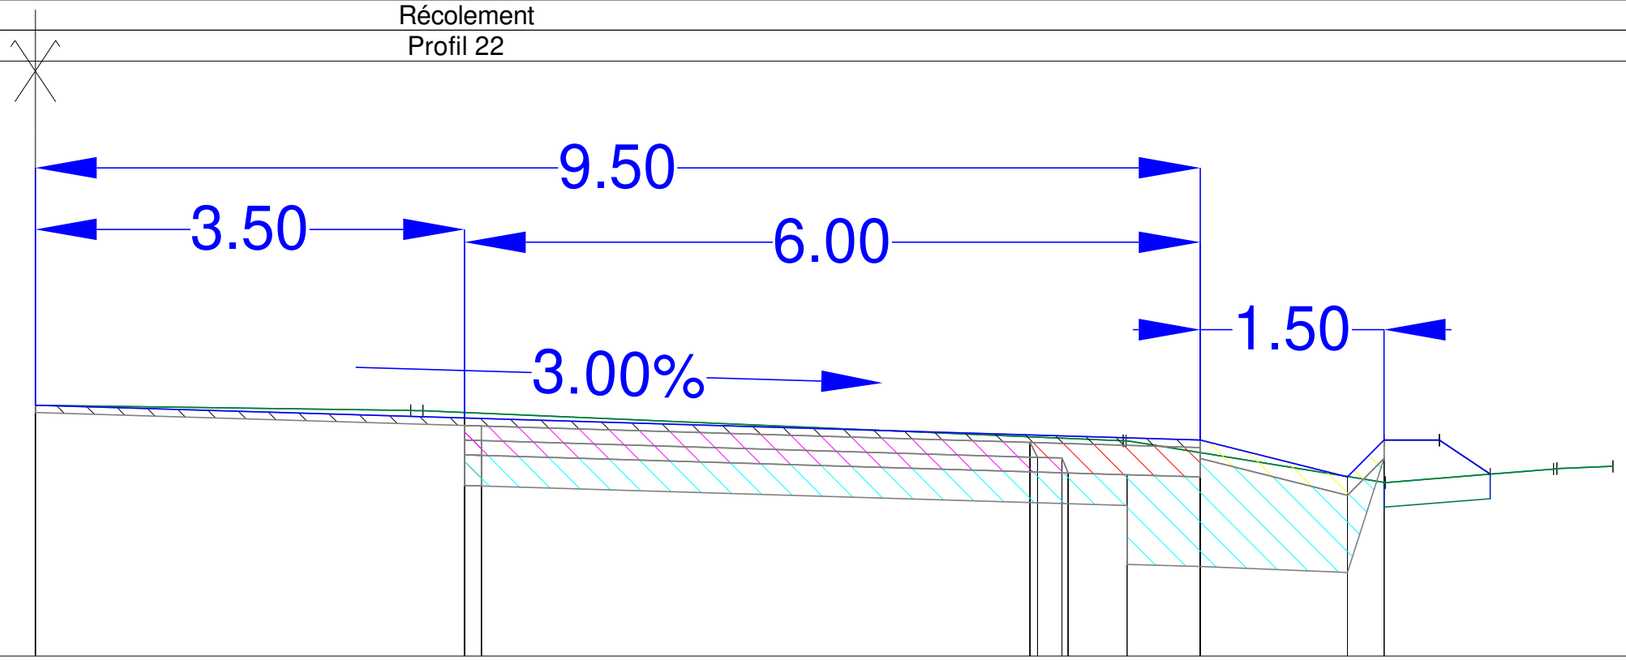

Terrain	Z	0.00 — 23.04 ; 3.06 — 23.00 ; 3.16 — 23.00 ; 8.87 — 22.75 ; 8.90 — 22.75 ; 11.00 — 22.42 ; 11.01 — 22.41 ; 11.87 — 22.48 ; 12.38 — 22.52 ; 12.41 — 22.53 ; 12.87 — 22.55
	D	3.06 ; 5.71 ; 2.10 ; 0.86 ; 0.52 ; 0.46
BBSG 0/10 classe 3 R10	Z	0.00 — 23.04 ; 3.50 — 22.94 ; 9.50 — 22.70 ; 22.76
	D	3.50 ; 6.00
GB4 classe 4 R40	Z	3.50 — 22.88 ; 3.64 — 22.78 ; 22.88 ; 8.11 — 22.74 ; 8.17 — 22.62 ; 8.37 — 22.61 ; 8.42 — 22.49
	D	4.48
TOUT_VENANT	Z	9.50 — 22.76 ; 10.70 — 22.46 ; 11.00 — 22.76 ; 22.61
	D	1.20 ; 0.30
GNT 0/63	Z	3.50 — 22.64 ; 8.37 — 22.49 ; 8.42 — 22.49 ; 8.90 — 22.48 ; 9.50 — 22.61 ; 10.70 — 22.31 ; 11.00 — 22.61
	D	4.87 ; 0.48 ; 0.60 ; 1.20 ; 0.30
Projet	Z	0.00 — 23.04 ; 3.50 — 22.94 ; 9.50 — 22.76 ; 11.45 — 22.76 ; 11.87 — 22.48
	D	3.50 ; 6.00 ; 1.95 ; 0.42
Fond de forme	Z	11.00 — 22.76 ; 11.45 — 22.76 ; 11.87 — 22.48
	D	0.45 ; 0.42
GNT 0/31.5	Z	3.50 — 22.64 ; 3.64 — 22.39 ; 22.64 ; 8.11 — 22.74 ; 9.50 — 22.46 ; 22.61
	D	4.48 ; 1.39
Pentes terrain		-1.42% ; -4.28% ; -16.24% ; 8.07% ; 8.07% ; 4.00%
Ecart entre Projet - Terrain		-0.00 ; 0.15 ; 0.17 ; 0.34 ; 0.31

Mensura

Profil 23


Légende structure :
- BBSG 0/10 classe 3 R10
- GNT 0/31.5
- TOUT_VENANT
- GB4 classe 4 R40
- GNT 0/63

Axe : AxeB1
N° profil : 23
Pk : 550.00m

Z Tn : 22.51
Z Projet : 22.51

Section remblais : 0.11
Section déblais : 0.0

Echelle X : 1/50
Echelle Z : 1/50
Plan Comp : 20.00

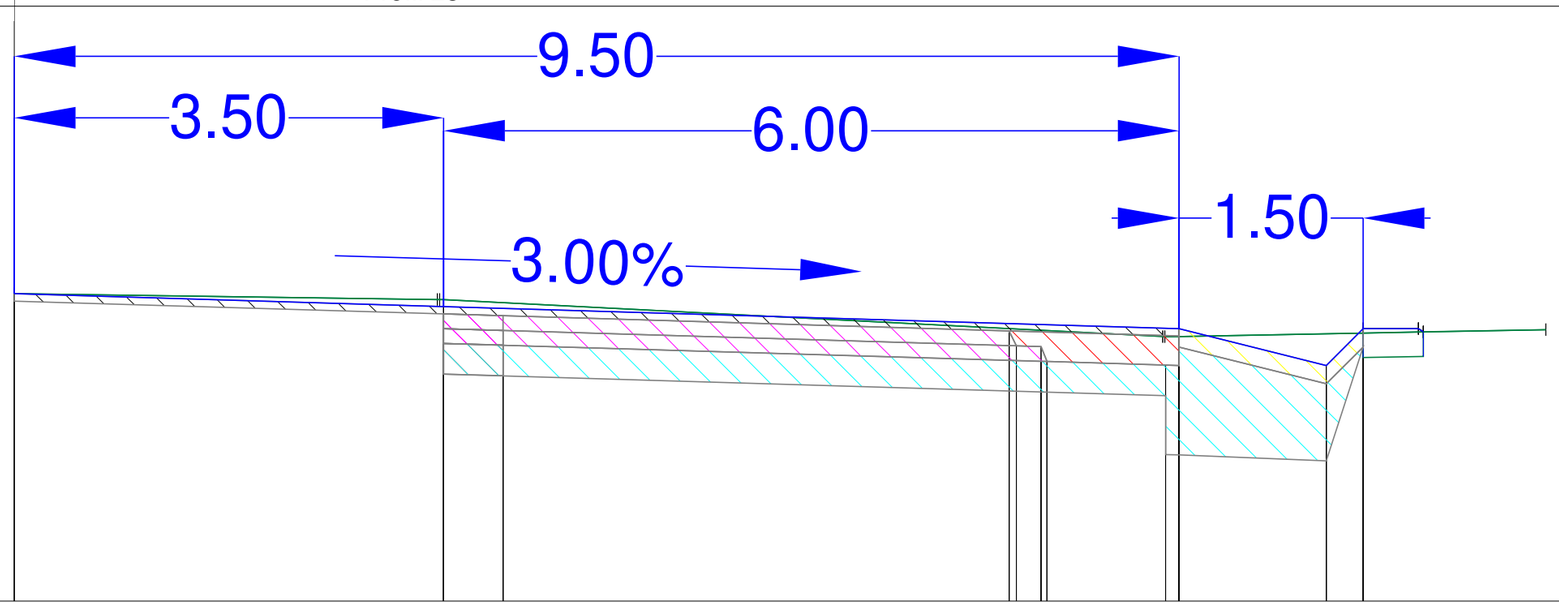

Terrain	Z	0.00 — 22.51 ; 3.45 — 22.46 ; 3.47 — 22.46 ; 9.37 — 22.16 ; 9.38 — 22.16 ; 11.00 — 22.18 ; 11.49 — 22.19 ; 12.49 — 22.21
	D	3.45 ; 5.90 ; 1.62 ; 0.49 ; 1.00
BBSG 0/10 classe 3 R10	Z	0.00 — 22.51 ; 3.50 — 22.40 ; 9.50 — 22.16 ; 22.22
	D	3.50 ; 6.00
GB4 classe 4 R40	Z	3.50 — 22.34 ; 22.22 ; 3.98 — 22.21 ; 22.33 ; 8.11 — 22.20 ; 8.17 — 22.08 ; 8.37 — 21.97 ; 8.42 — 21.95
	D	0.48 ; 4.13
TOUT_VENANT	Z	9.50 — 22.22 ; 10.70 — 21.92 ; 11.00 — 22.22 ; 22.07
	D	1.20 ; 0.30
GNT 0/63	Z	3.50 — 22.10 ; 8.37 — 21.95 ; 8.42 — 21.95 ; 9.39 — 21.92 ; 9.50 — 22.07 ; 10.70 — 21.77 ; 11.00 — 22.07
	D	4.87 ; 0.97 ; 1.20 ; 0.30
Projet	Z	0.00 — 22.51 ; 3.50 — 22.40 ; 9.50 — 22.22 ; 11.45 — 22.22 ; 11.49 — 22.19
	D	3.50 ; 6.00 ; 1.95
Fond de forme	Z	11.00 — 22.22 ; 11.45 — 22.22 ; 11.49 — 22.19
	D	0.45
GNT 0/31.5	Z	3.50 — 22.10 ; 3.98 — 21.84 ; 22.09 ; 8.11 — 22.20 ; 9.50 — 21.92 ; 22.07
	D	0.48 ; 4.13 ; 1.39
Pentes terrain		-1.39% ; -5.12% ; 1.85% ; 1.85% ; 1.85%
Ecart entre Projet - Terrain		-0.00 ; 0.07 ; -0.10 ; 0.04 ; 0.03

Mensura

Profil 24


Légende structure :
- BBSG 0/10 classe 3 R10
- GNT 0/31.5
- TOUT_VENANT
- GB4 classe 4 R40
- GNT 0/63

Axe : AxeB1
N° profil : 24
Pk : 575.00m

Z Tn : 21.96
Z Projet : 21.96

Section remblais : 0.12
Section déblais : 0.0

Echelle X : 1/50
Echelle Z : 1/50
Plan Comp : 20.00

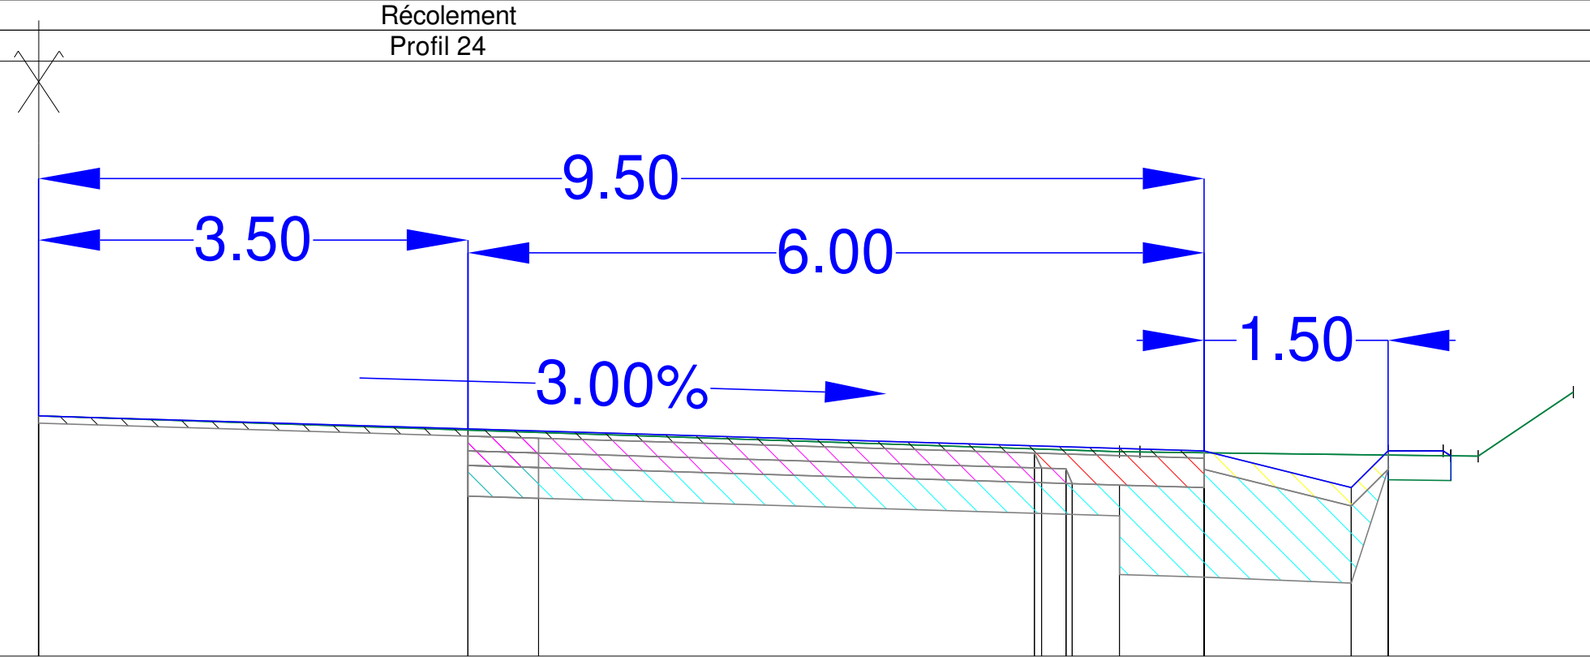

Terrain	Z	21.96 — 21.67 — 21.66 — 21.64 — 21.63 — 21.63 — 22.15
	D	0.00 — 8.81 — 8.98 — 11.00 — 11.52 — 11.74 — 12.52 8.81 — 2.02 — 0.51 — 0.78
BBSG 0/10 classe 3 R10	Z	21.96 — 21.85 — 21.61 — 21.67
	D	0.00 — 3.50 — 9.50 3.50 — 6.00
GB4 classe 4 R40	Z	21.79 — 21.67 — 21.66 — 21.78 — 21.65 — 21.53 — 21.53 — 21.40
	D	3.50 — 4.08 — 8.12 — 8.18 — 8.38 — 8.43 0.58 — 4.04
TOUT_VENANT	Z	21.67 — 21.37 — 21.67 — 21.52
	D	9.50 — 10.70 — 11.00 1.20 — 0.30
GNT 0/63	Z	21.55 — 21.41 — 21.40 — 21.39 — 21.52 — 21.22 — 21.52
	D	3.50 — 8.38 — 8.43 — 8.81 — 9.50 — 10.70 — 11.00 4.88 — 0.39 — 0.69 — 1.20 — 0.30
Projet	Z	21.96 — 21.85 — 21.67 — 21.67 — 21.63
	D	0.00 — 3.50 — 9.50 — 11.45 — 11.52 3.50 — 6.00 — 1.95
Fond de forme	Z	21.67 — 21.67 — 21.63
	D	11.00 — 11.45 — 11.52 0.45
GNT 0/31.5	Z	21.55 — 21.29 — 21.54 — 21.65 — 21.37 — 21.52
	D	3.50 — 4.08 — 8.12 — 9.50 0.58 — 4.04 — 1.39
Pentes terrain		-3.31% — -1.52% — -1.27% — -1.27% — -1.27% — 67.33%
Ecart entre Projet - Terrain		-0.00 — 0.07 — -0.10 — 0.03 — 0.04

Mensura

Profil 24a


Légende structure :
- BBSG 0/10 classe 3 R10
- GNT 0/31.5
- TOUT_VENANT
- GB4 classe 4 R40
- GNT 0/63

Axe : AxeB1
N° profil : 24a
Pk : 578.00m

Z Tn :
Z Projet : 21.89

Section remblais : 0.11
Section déblais : 0.0

Echelle X : 1/50
Echelle Z : 1/50
Plan Comp : 20.00

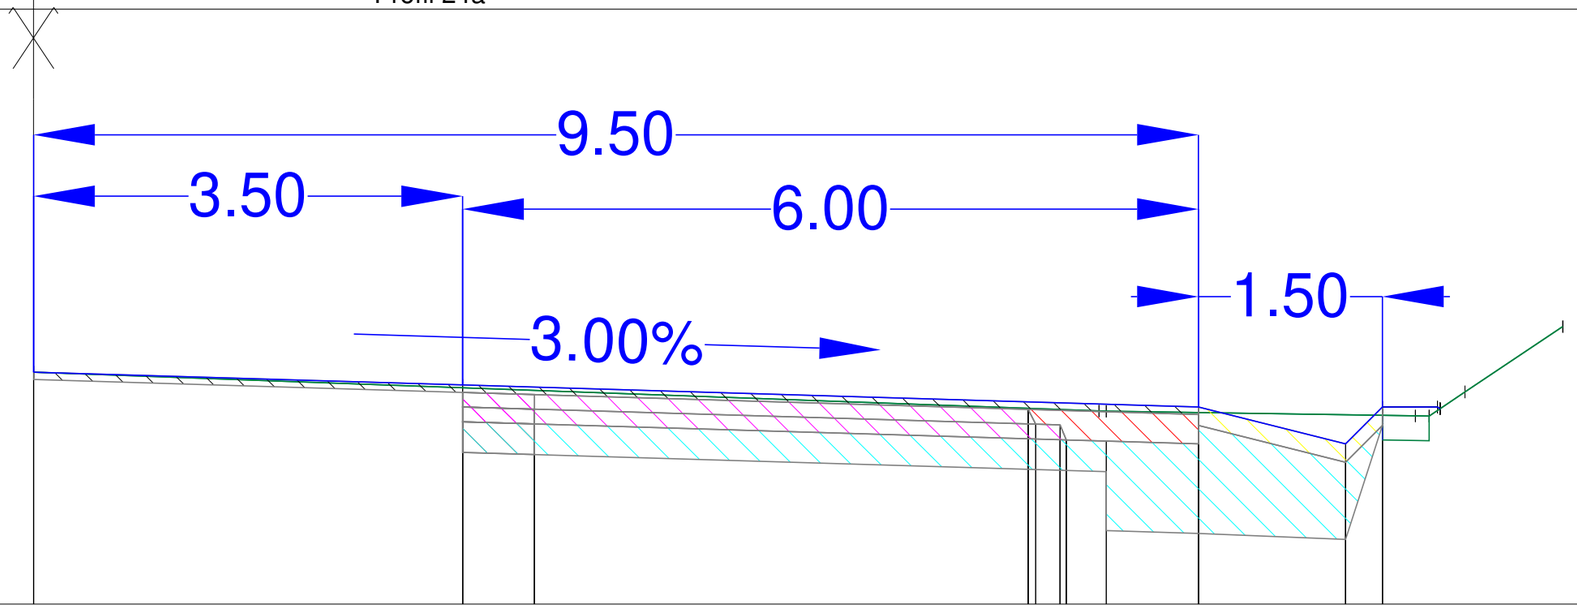


Terrain	Z	0.00 — 21.89 ; 8.69 — 21.57 ; 8.75 — 21.57 ; 11.00 — 21.54 ; 11.27 — 21.53 ; 11.38 — 21.53 ; 11.47 — 21.53 ; 11.67 — 21.73 ; 12.47 — 22.26
	D	8.69 ; 2.25 ; 0.27 ; 0.80
BBSG 0/10 classe 3 R10	Z	0.00 — 21.89 ; 3.50 — 21.79 ; 9.50 — 21.55 ; 21.61
	D	3.50 ; 6.00
GB4 classe 4 R40	Z	3.50 — 21.73 ; 21.61 ; 4.09 — 21.59 ; 21.71 ; 8.11 — 21.59 ; 8.17 — 21.47 ; 8.37 — 21.46 ; 8.42 — 21.34
	D	0.59 ; 4.03
TOUT_VENANT	Z	9.50 — 21.61 ; 10.70 — 21.31 ; 11.00 — 21.46 ; 21.61
	D	1.20 ; 0.30
GNT 0/63	Z	3.50 — 21.49 ; 8.37 — 21.34 ; 8.42 — 21.34 ; 8.75 — 21.33 ; 9.50 — 21.46 ; 10.70 — 21.16 ; 11.00 — 21.46
	D	4.87 ; 0.33 ; 0.75 ; 1.20 ; 0.30
Projet	Z	0.00 — 21.89 ; 3.50 — 21.79 ; 9.50 — 21.61 ; 11.45 — 21.61 ; 11.47 — 21.59
	D	3.50 ; 6.00 ; 1.95
Fond de forme	Z	11.00 — 21.61 ; 11.45 — 21.61 ; 11.47 — 21.59
	D	0.45
GNT 0/31.5	Z	3.50 — 21.49 ; 4.09 — 21.22 ; 21.47 ; 8.11 — 21.59 ; 9.50 — 21.31 ; 21.46
	D	0.59 ; 4.03 ; 1.39
Pentes terrain		-3.65% ; -1.51% ; -1.51 % ; 1.27% ; 67.32% ; 66.89%
Ecart entre Projet - Terrain		0.11 ; -0.06 ; 0.07 ; 0.03

Mensura

Profil 25

Légende structure :

- BBSG 0/10 classe 3 R10
- GNT 0/31.5
- TOUT_VENANT
- GB4 classe 4 R40
- GNT 0/63

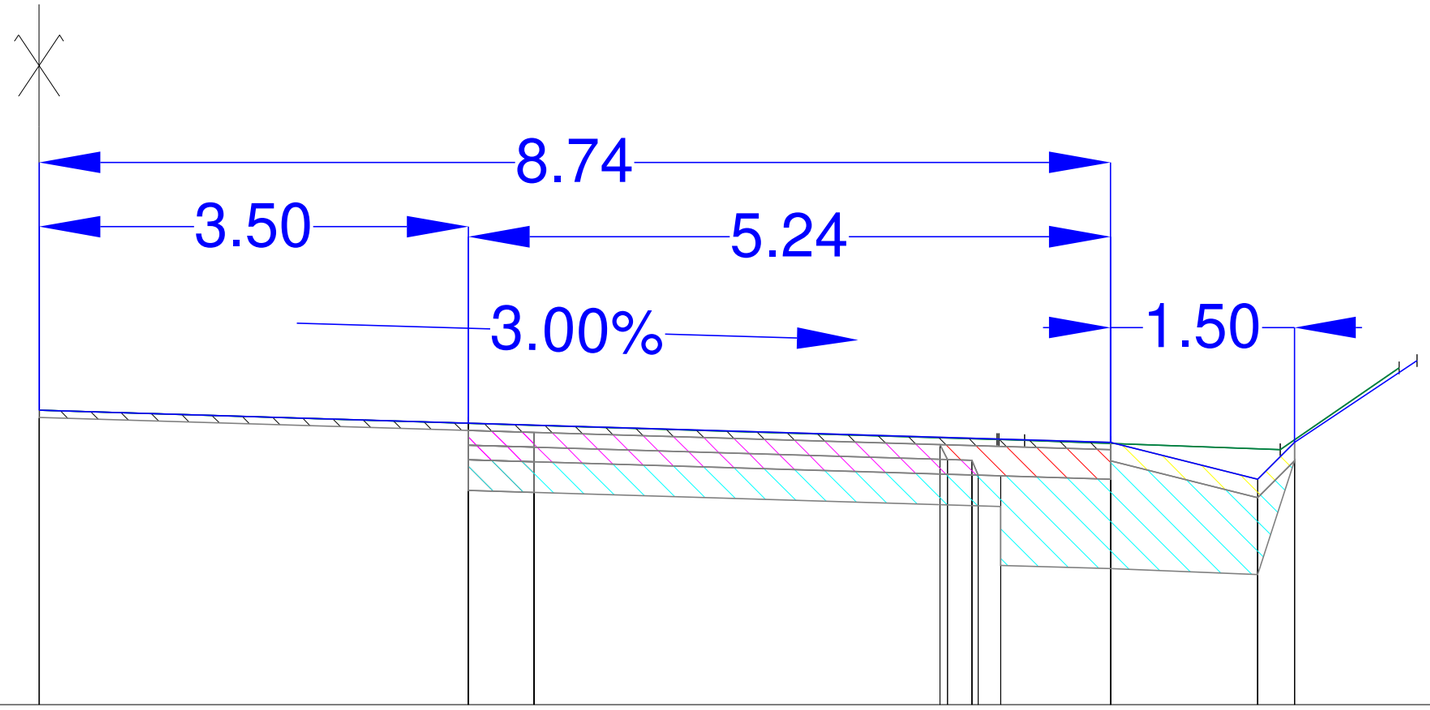

Axe : AxeB1
N° profil : 25
Pk : 600.00m

Z Tn : 21.4
Z Projet : 21.4

Section remblais : 0.0
Section déblais : 0.0

Echelle X : 1/50
Echelle Z : 1/50
Plan Comp : 19.00

| | | |

Profil 26


Légende structure :
- BBSG 0/10 classe 3 R10
- GNT 0/31.5
- TOUT_VENANT
- GB4 classe 4 R40
- GNT 0/63

Axe : AxeB1
N° profil : 26
Pk : 625.00m

Z Tn :
Z Projet : 20.86

Section remblais : 0.22
Section déblais : 0.0

Echelle X : 1/50
Echelle Z : 1/50
Plan Comp : 19.00

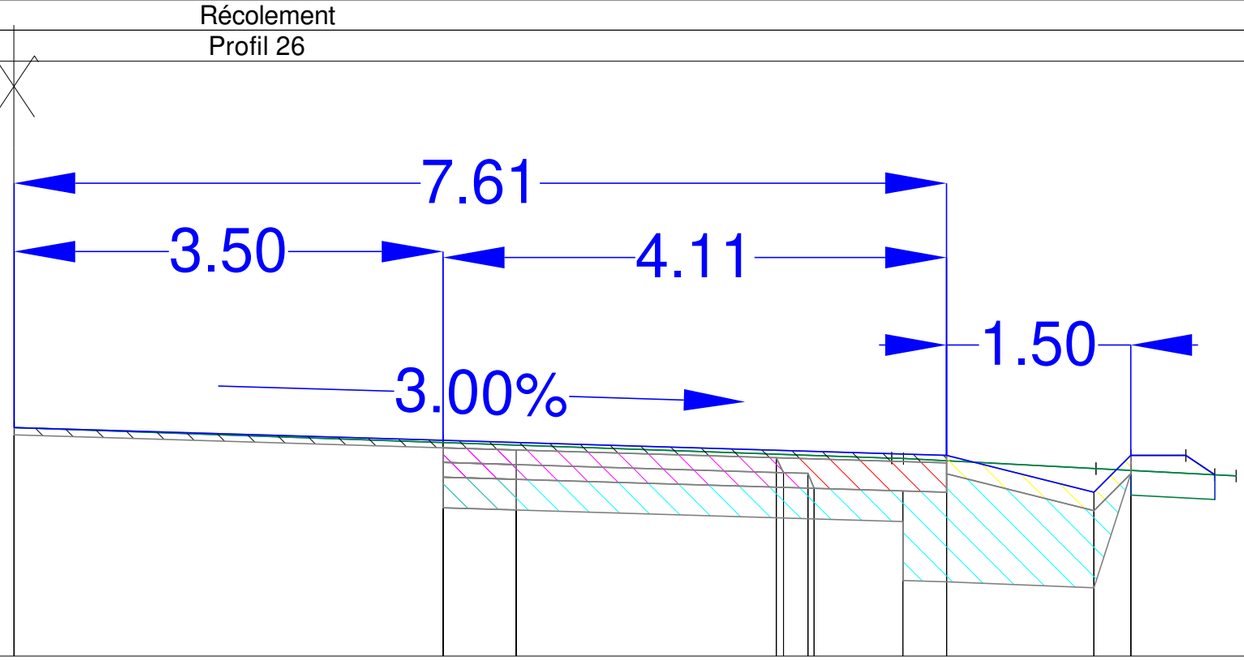

| | | |

23/05/2025 | Récolement | ind A

Profil 27

Légende structure :


- BBSG 0/10 classe 3 R10
- GNT 0/31.5
- TOUT_VENANT
- GB4 classe 4 R40
- GNT 0/63

Axe : AxeB1
N° profil : 27
Pk : 650.00m

Z Tn : 20.28
Z Projet : 20.28

Section remblais : 0.19
Section déblais : 0.0

Echelle X : 1/50
Echelle Z : 1/50
Plan Comp : 18.00

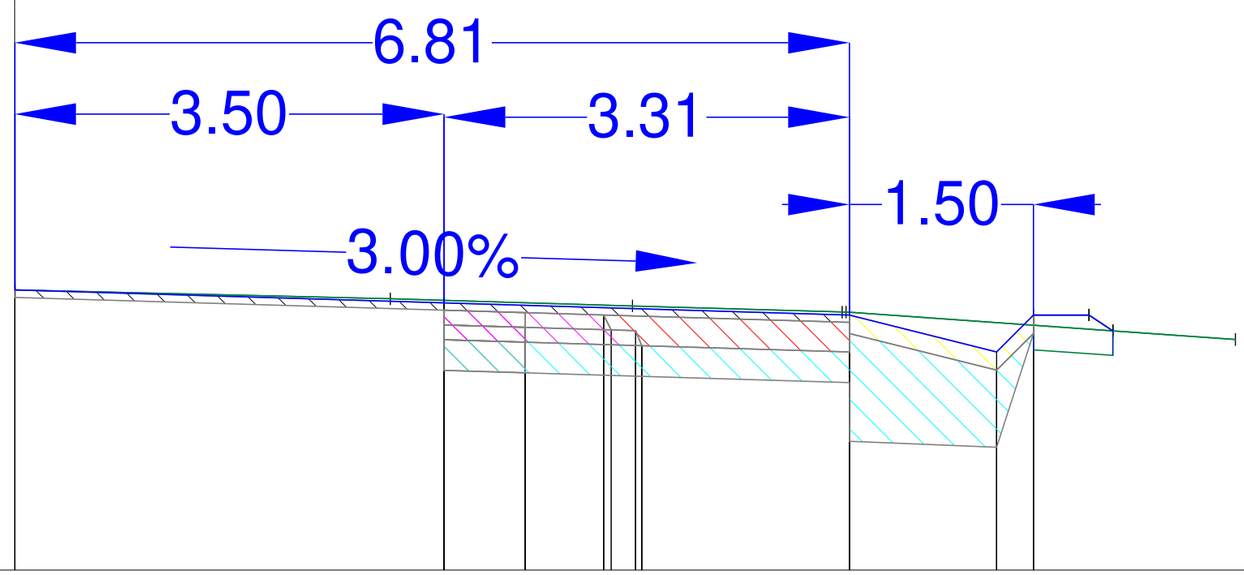

| | | |