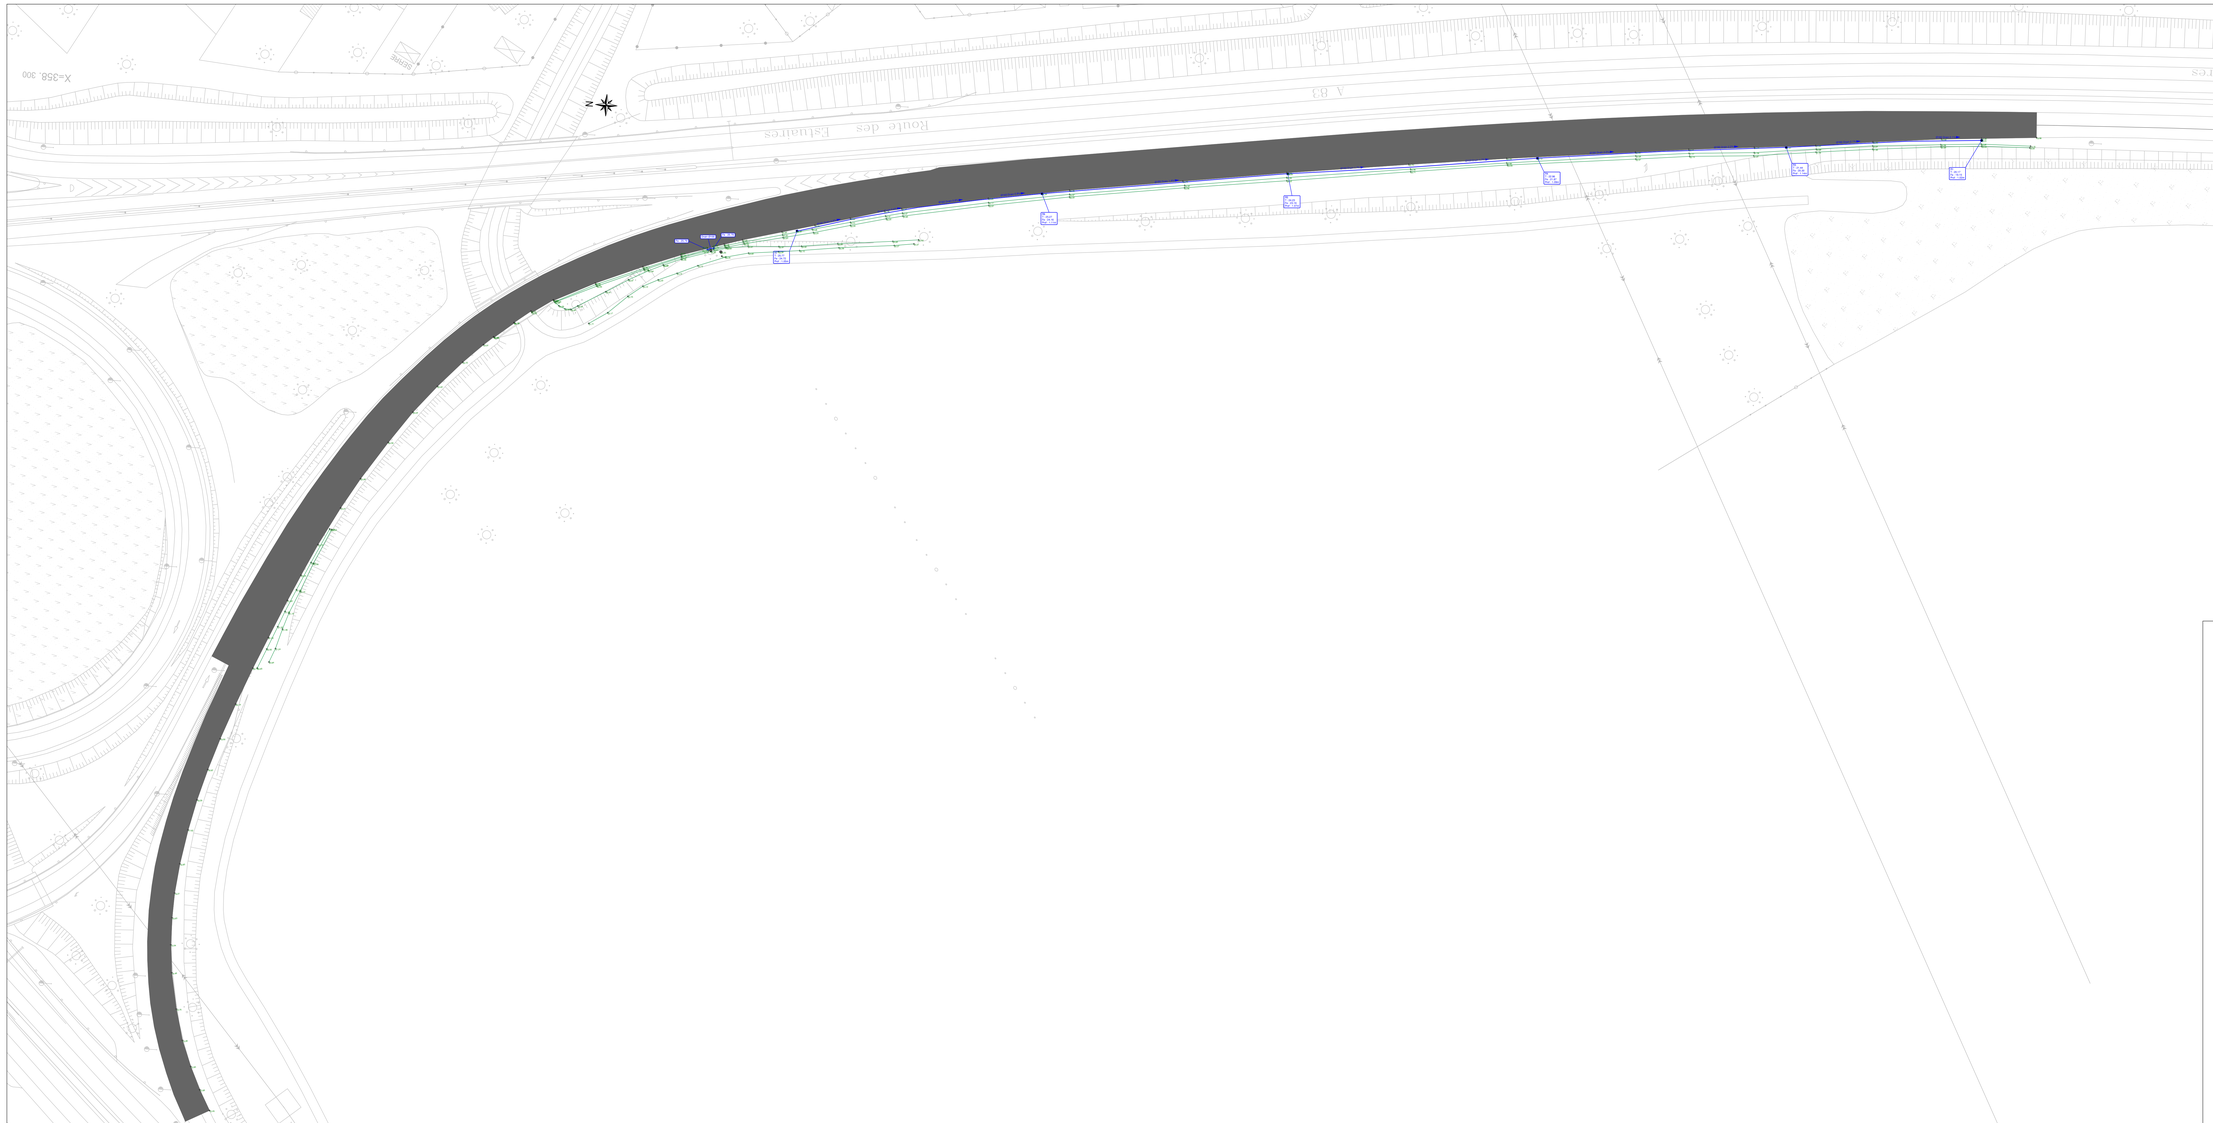


MAÎTRE D'OUVRAGE

MINISTÈRE DE LA TRANSITION ÉCOLOGIQUE

MAÎTRE D'OEUVRE

DIR OUEST

A83 - PORTE DES SORINIERES



Doublement de l'insertion en ajonction de la bretelle d'entrée sur l'A83 depuis la RN844

CHARIER TP - RTU NANTES
Parc d'activités du Chaffault
13 rue de l'aéronautique
44344 BOUGUENAIS
Tél : 02 40 32 27 27
www.charier.fr

PLAN DE RECOLEMENT

Indice	Date	Etabli	Vérifié	Validé	Suivi des modifications
A	20/05/2025	AP	JS	JS	1ère émission

Echelle	Format	Certifications	Système planimétrique : **Lambert 93**
1/500	**1450x650**		Système altimétrique : **NGF - IGN69**

EMETTEUR	ENTITE		NUMERO INTERNE	DOCUMENT	PHASE	THEME	N° DOCUMENT	INDICE
CHA	**BM**	**C**	**24043**	**PLA**	**DOE**	**VOI**	**0200**	**A**