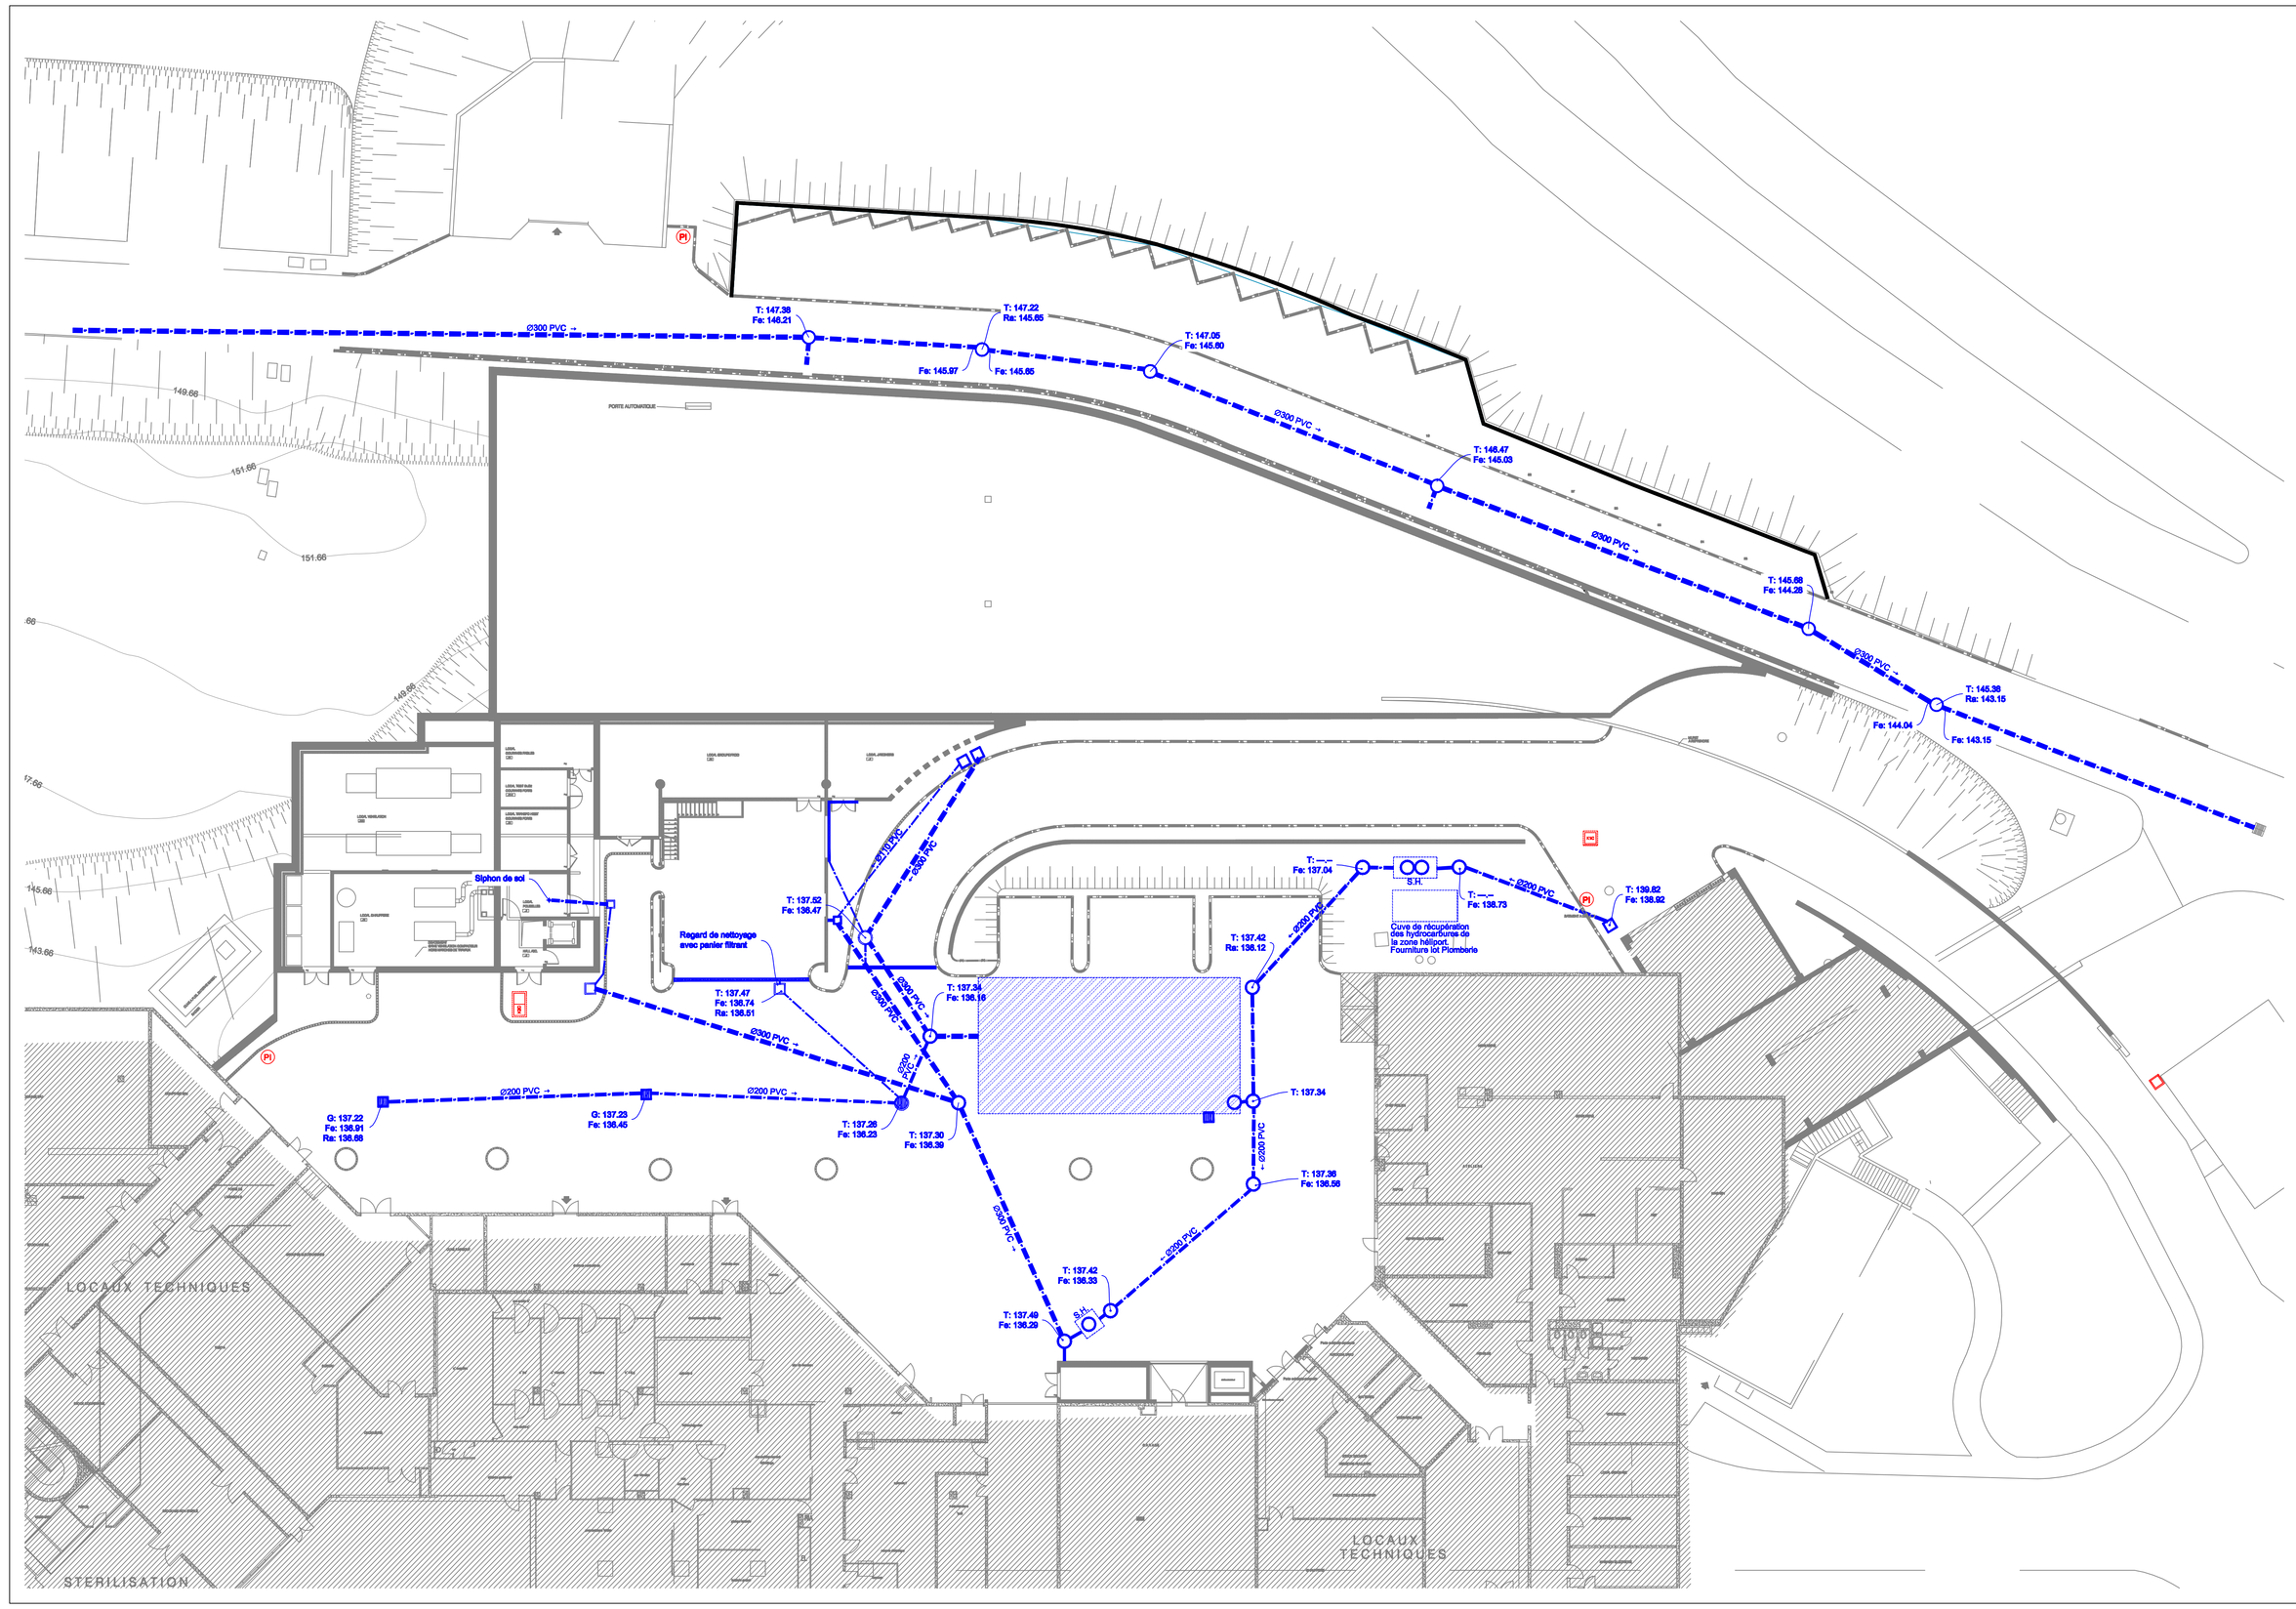


Légende

- Regard de visite Ø1000 EP
- Grille de branchement 50x50 EP
- Regard 60x60 EP
- Canalisation EP

IND	DATE	INTITULE	ETABLI PAR	VERIFIE PAR
A 0	24/10/2011	ORIGINAL		

CENTRE HOSPITALIER DE VERSAILLES - 177 rue de Versailles 78150 LE CHESNAY

V49 HOPITAL ANDRE MIGNOT - LE CHESNAY
BATIMENT URGENCES - SAMU

D O E DOCUMENTS d'ETUDES d'EXECUTION

CONDUCTEUR OPERATION : SODEREC


MAITRISE D'OEUVRE :	P.DRUSSANT - O.SEACH	3SD ARCHITECTES	Tél: 01.44.11.03.00	75007	PARIS
	CAP INGELEC	BET FLUIDES	Tél: 01.60.06.53.82	77420	CHAMPS SUR MARNE
	ARAC	BET STRUCTURE	Tél: 01.53.84.84.40	75013	PARIS
	DELPORTE AUMOND LAIGNEAU	ECONOMISTE	Tél: 01.49.93.06.77	75020	PARIS
	QUALICONSULT SECURITE AGENCE VERSAILLES	C.S.P.S.	Tél: 01.39.49.49.01	78000	VERSAILLES
	BATIPLUS AGENCE PARIS OUEST	CONTROLEUR TECHNIQUE	Tél: 01.01.08.21.90	78590	NOISY-LE-ROI

ENTREPRISE GENERALE :

C B C SANTE
15, Avenue Gustave Eiffel
78 140 VELIZY VILLACOUBLAY
Tél: 01 39 46 73 62 - Fax : 01 39 46 78 58

SICRA ILE-DE-FRANCE
34, rue du Bénétoire
CENTRA BAT CHEVILLY-LARUE
94 550 RUNGIS CEDEX
Tél : 01 45 12 64 00 - Fax : 01 45 60 78 58

REPERAGE DE ZONES :

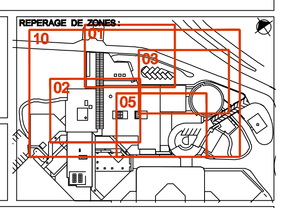

CORPS d'ETAT / BET :

SOVATRA
Allée de Thorigné
Immeuble Le Lavoisier
35 652 LE RHEU
Tél. : 01.45.60.62.62 Fax : 01.45.60.62.63
www.sovatra.fr

OBSERVATIONS SUR DOCUMENTS :

Date de diffusion :

Date de création : 24/10/2011

Echelle : 1/200

Etabli par : SOVATRA
Approuvé par : SOVATRA

TITRE du DOCUMENT :

PLAN DE RECOLEMENT PHASE 1

ASSAINISSEMENT

NIVEAU S1 - ZONE 10
NGF : 137.50

AFFAIRE	EMETTEUR	LOT	PHASE	TYPE	NIVEAU	ZONE	N° D'ORDRE	INDICE
M I G	S O V	0 0 1	D O E	P L N	S 1	1 0	0 0 4	A 0

NOM DU FICHIER INFORMATIQUE : MIG-SOV-001-REC-PLN-S1-TZ-001.dwg

DATE DE TRACAGE DU FICHIER INFORMATIQUE : 24/10/2011