
PRÉFET
DE LA
MARTINIQUE
Liberté
Égalité
Fraternité

COMMUNE :FORT DE FRANCE
Quartier : BOURG

Objet: RECOLEMENT DE TOUS LES RESEAUX EXISTANTS DANS LA ZONE DES URGENCES

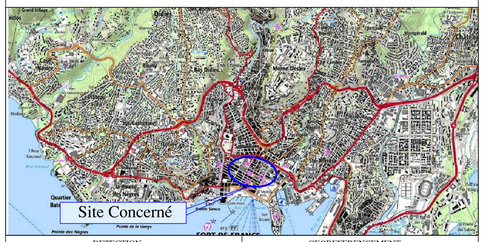

DETECTION			GEOREFERENCEMENT		
	Electromagnétique	Géoradar		Station total	GPS
Operateur:	BERSAY .D	BERSAY .D	Operateur:	ONCINS.S	ONCINS.S
Appareil:	RD 8000 TX 10	GSSI	Appareil:	TS 15	GS 15
N° série:	01/ ET 2980LSTX10/01	K-28-114RA33/17	N° série:	667304	1510274
I max mes:	± 0.10 cm	± 0.10 cm	I max mes:	Planim EMQ (m): 0.03 - Altim EMQ (m) 0.04	

Prestataire localisation réseaux
Géoréferencement & détection
BUREAU VERITAS Certification


Ind.	Date	Modifications
1	13/05/2022	Plan de recolement

CLIENT : | N° de Commande Client: | N° DT / DICT: | Ech : 1/200

PLAN
DE RECOLEMENT
RESEAUX SECS
PROVISOIRE

Trait Réaliser par : | Dessiné : . | Vérifié :

Réseaux Detect sarl
Détection de réseaux souterrains
Recherche de fuites et de défauts
Cartographie des réseaux
Tel: 0596.70.58.69
Fax: 0596.60.87.26
email:reseaux-detect@wanadoo.fr

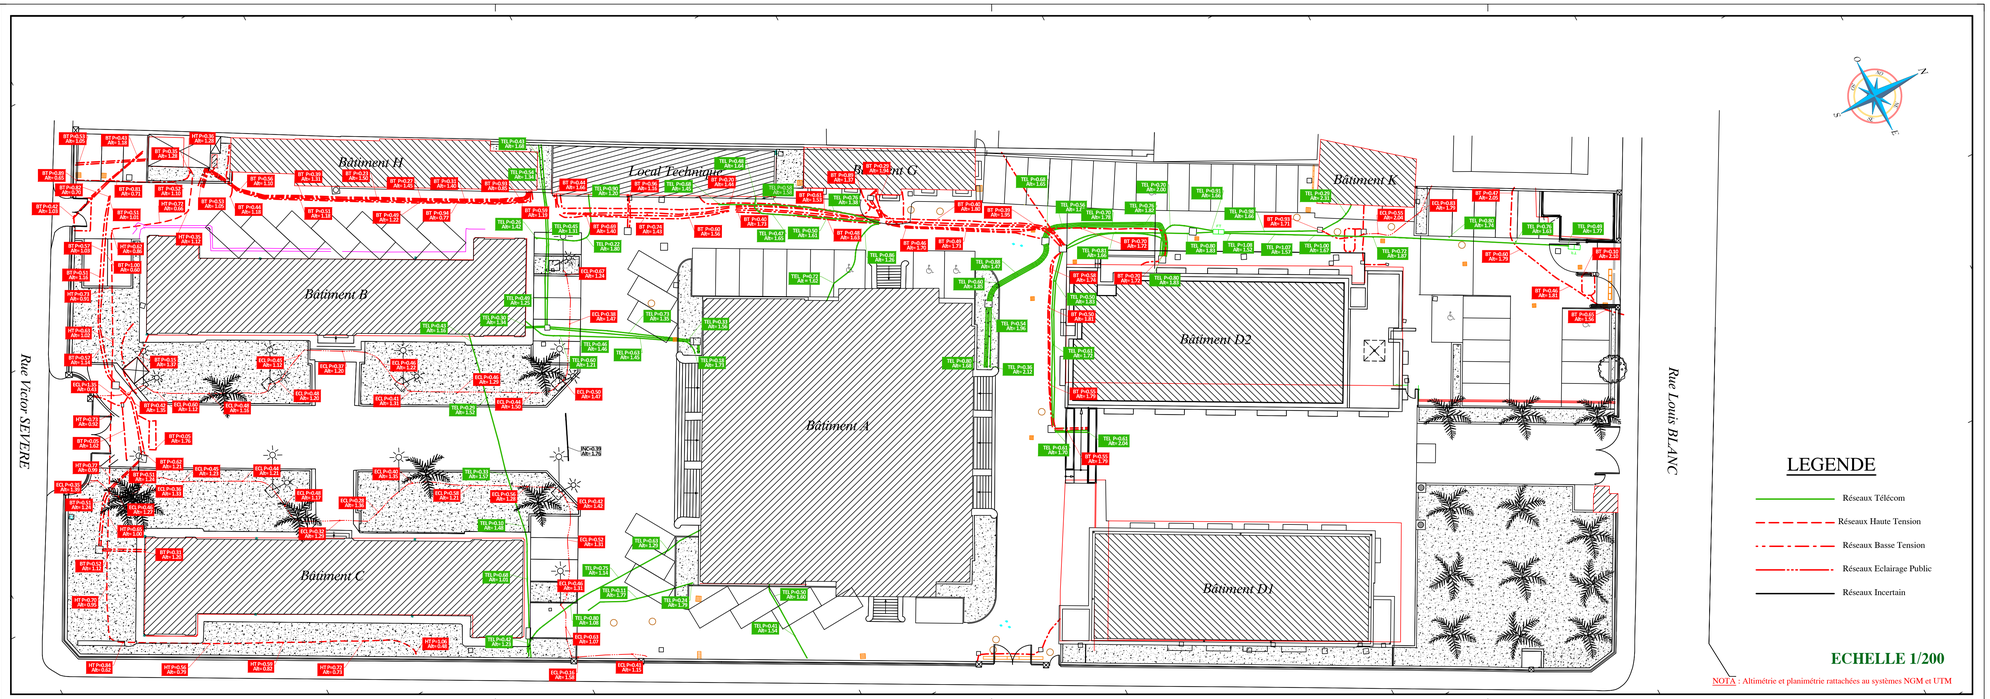

LEGENDE

- Réseaux Télécom
- Réseaux Haute Tension
- Réseaux Basse Tension
- Réseaux Eclairage Public
- Réseaux Incertain


ECHELLE 1/200

NOTA : Altimétrie et planimétrie rattachées au systèmes NGM et UTM

PRÉFET
DE LA
MARTINIQUE
Liberté
Égalité
Fraternité

COMMUNE :FORT DE FRANCE
Quartier : BOURG

Objet: RECOLEMENT DE TOUS LES RESEAUX EXISTANTS DANS LA ZONE DES URGENCES

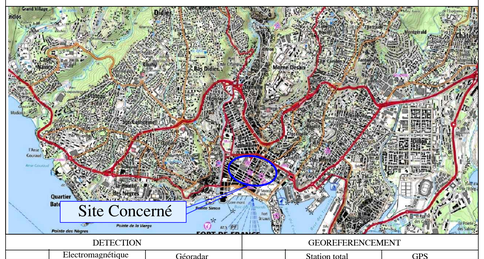

DETECTION			GEOREFERENCEMENT		
	Electromagnétique	Géoradar		Station total	GPS
Operateur:	BERSAY .D	BERSAY .D	Operateur:	ONCINS.S	ONCINS.S
Appareil:	RD 8000 TX 10	GSSI	Appareil:	TS 15	GS 15
N° série:	01/ ET 2980LSTX10/01	K-28-114RA33/17	N° série:	667304	1510274
I max mes:	± 0.10 cm	± 0.10 cm	I max mes:	Planim EMQ (m): 0.03 - Altim EMQ (m) 0.04	

Prestataire localisation réseaux
Géoréferencement & détection
BUREAU VERITAS Certification


Ind.	Date	Modifications
1	13/05/2022	Plan de recolement

CLIENT : | N° de Commande Client: | N° DT / DICT: | Ech : 1/200

PLAN
DE RECOLEMENT
RESEAUX HUMIDE
PROVISOIRE

Trait Réaliser par : | Dessiné : . | Vérifié :

Réseaux Detect sarl
Détection de réseaux souterrains
Recherche de fuites et de défauts
Cartographie des réseaux
Tel: 0596.70.58.69
Fax: 0596.60.87.26
email:reseaux-detect@wanadoo.fr

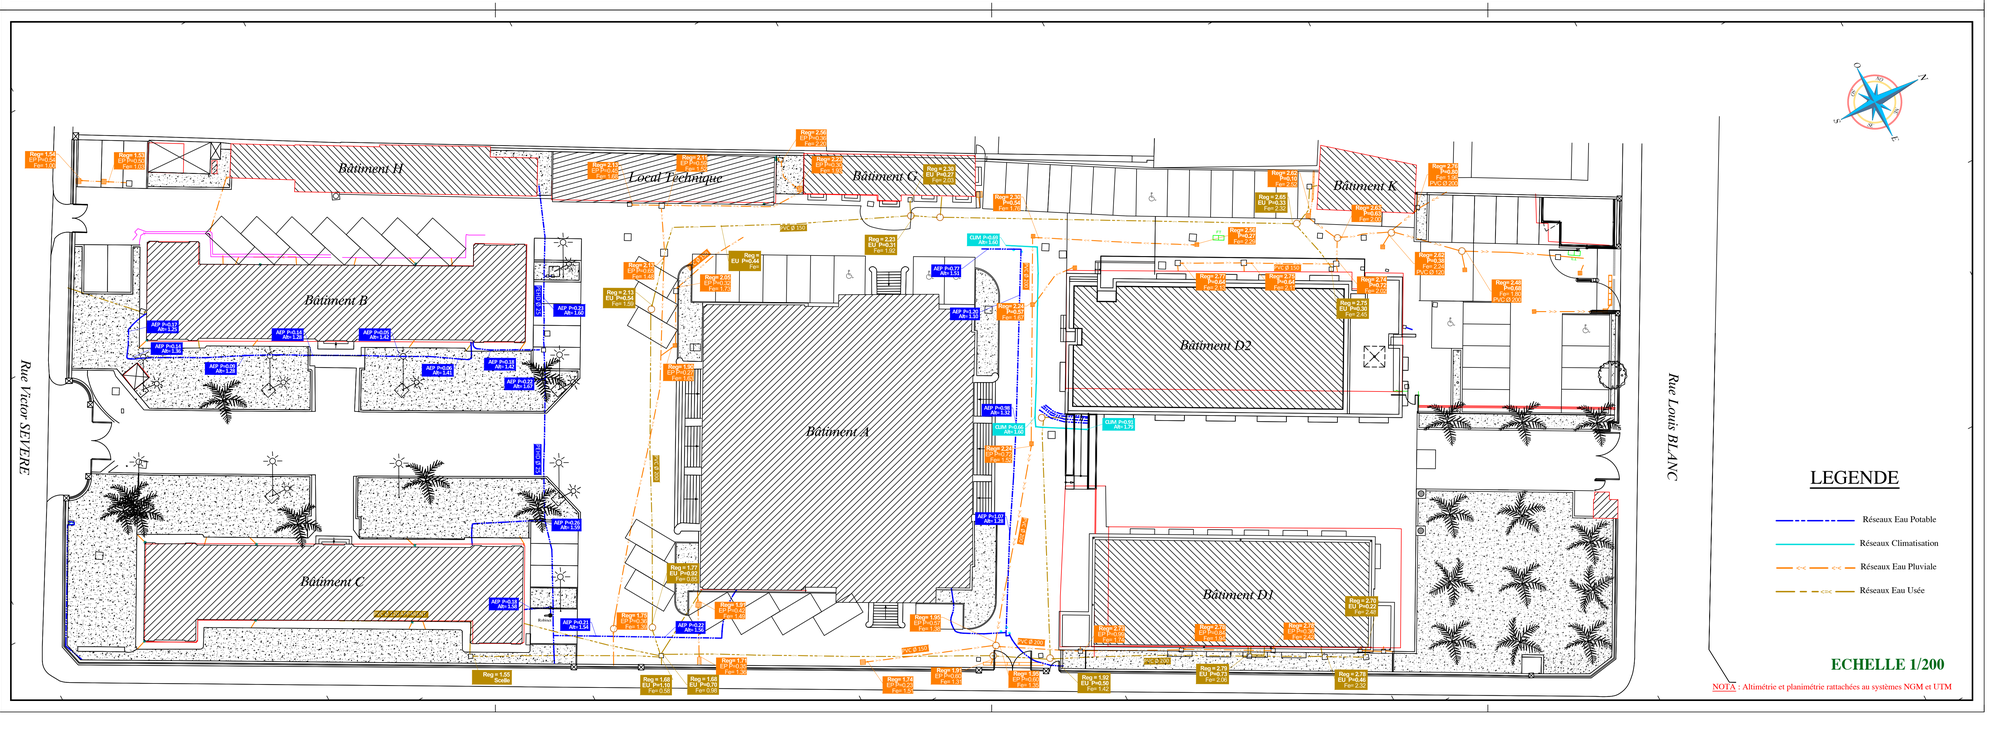

LEGENDE

- Réseaux Eau Potable
- Réseaux Climatisation
- Réseaux Eau Pluviale
- Réseaux Eau Usée

ECHELLE 1/200

NOTA : Altimétrie et planimétrie rattachées au systèmes NGM et UTM