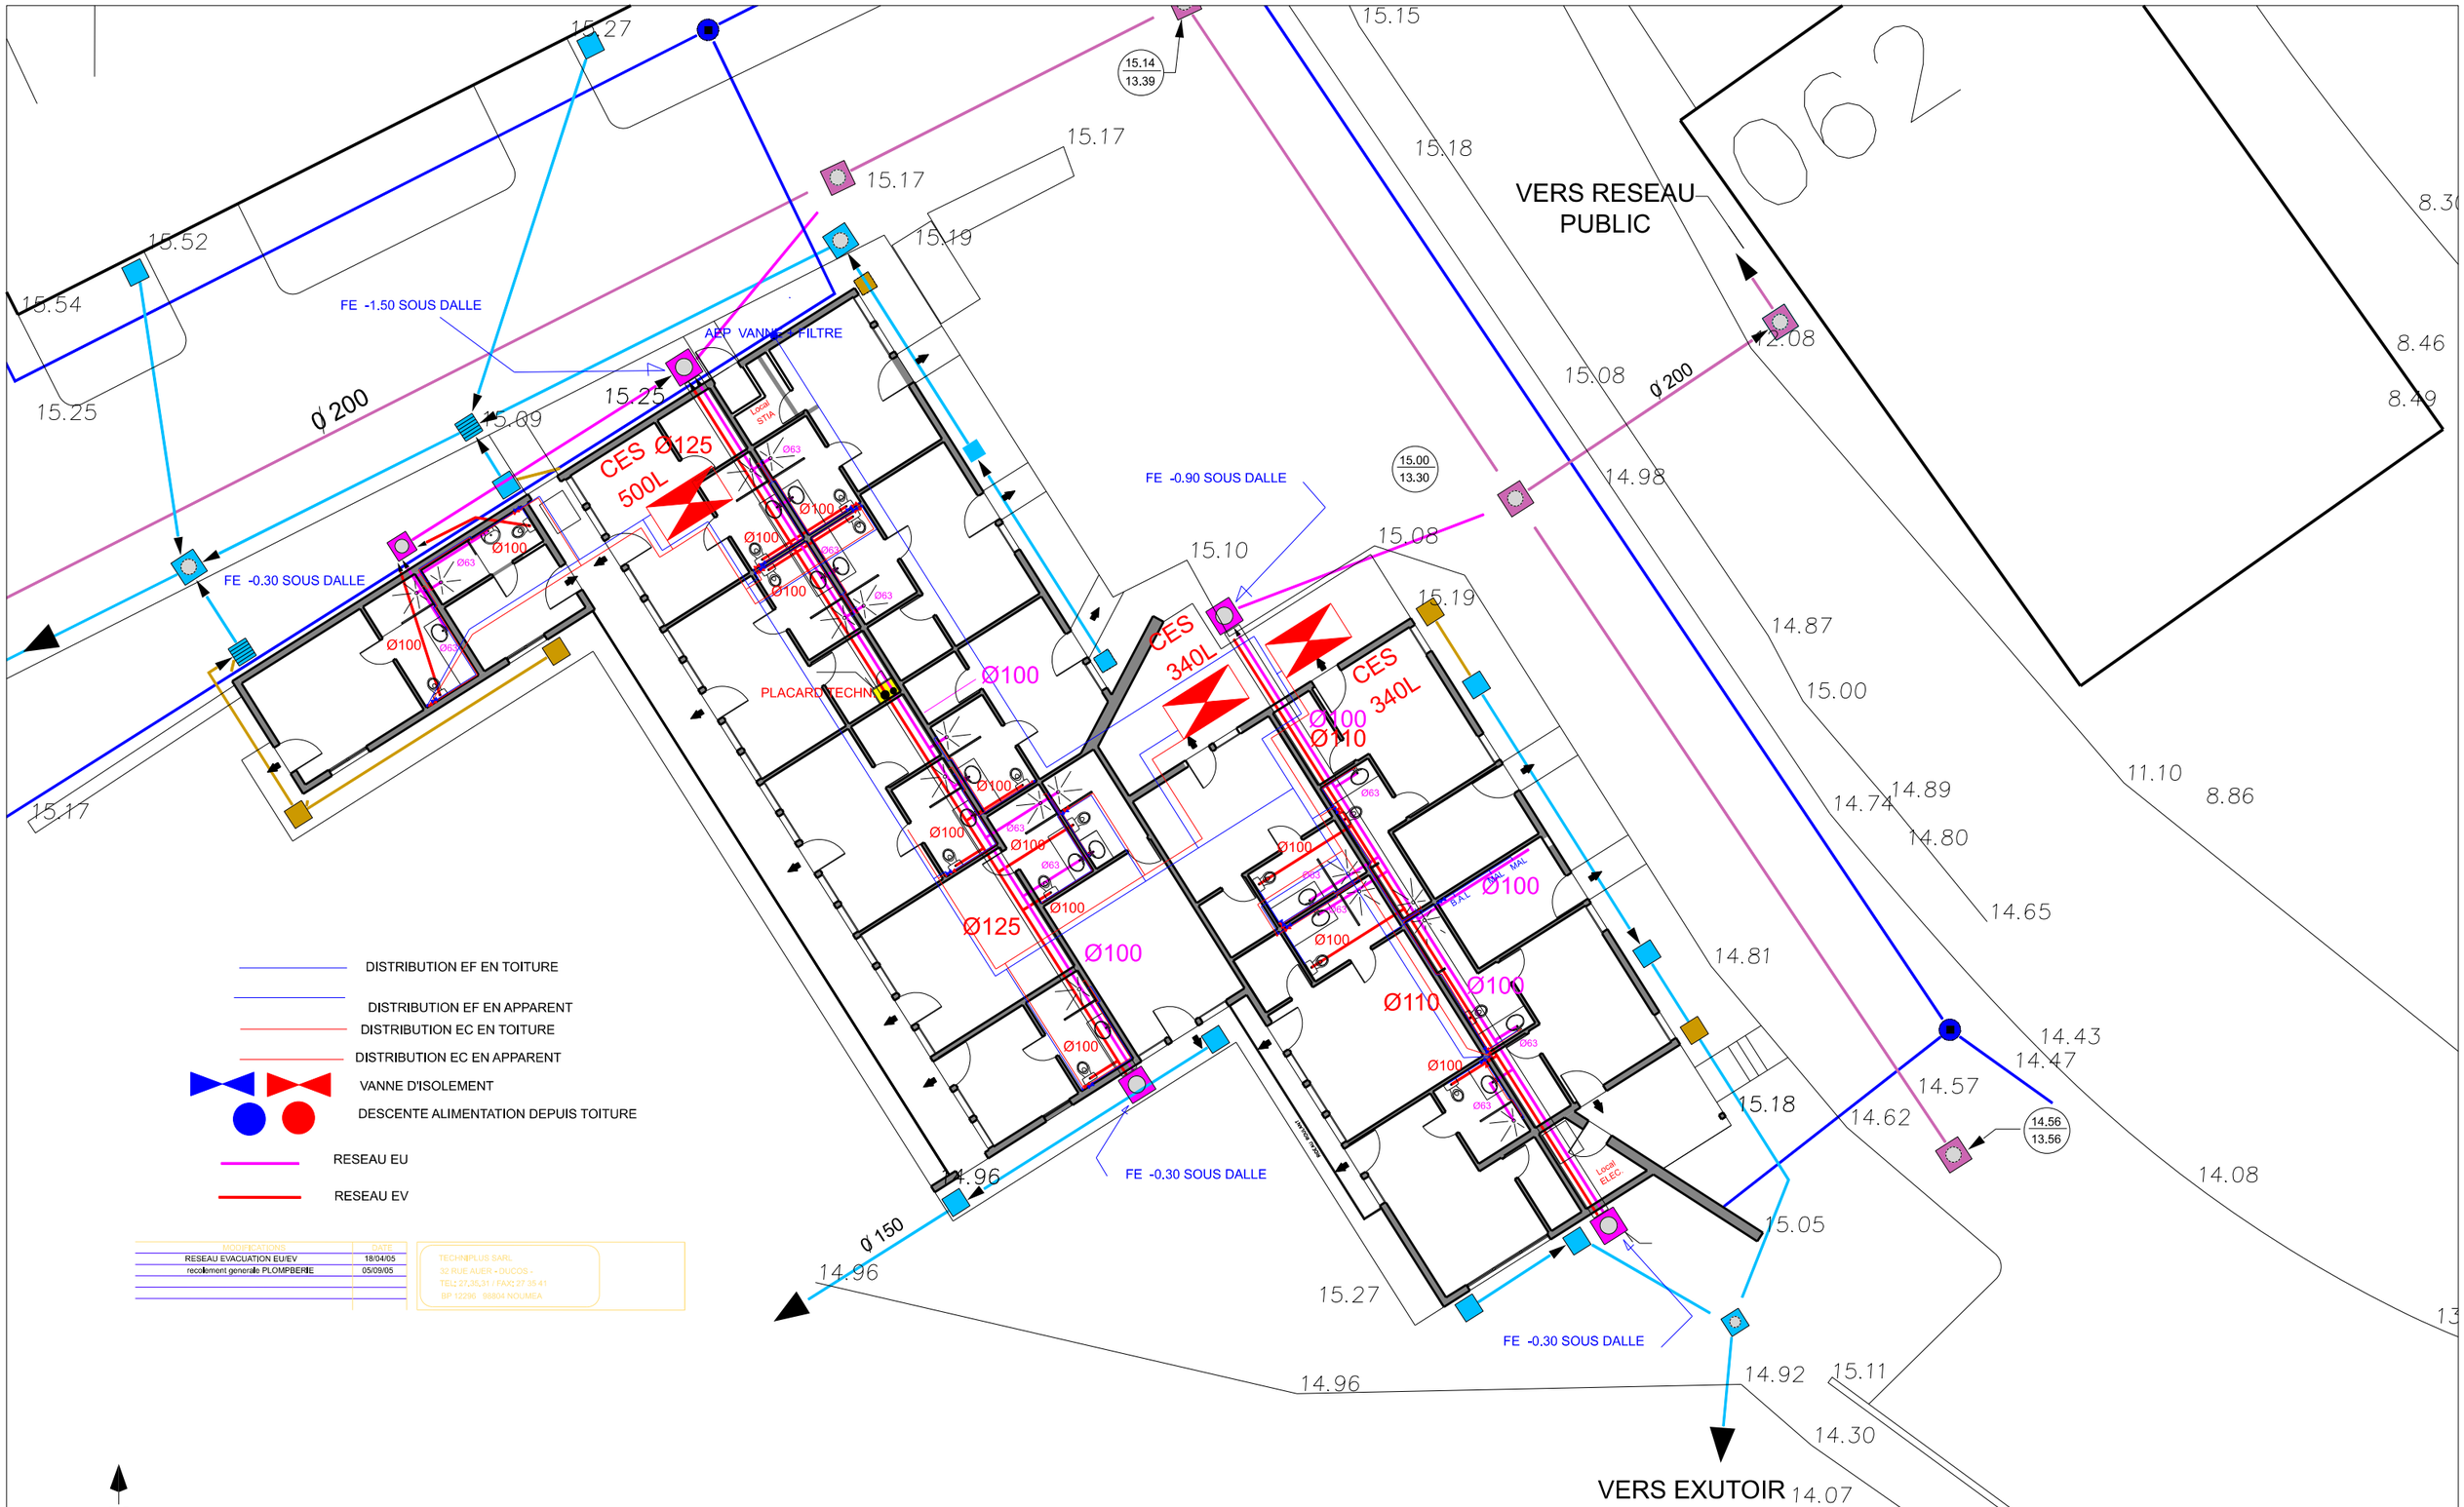


DISTRIBUTION EF EN TOITURE

DISTRIBUTION EF EN APPARENT

DISTRIBUTION EC EN TOITURE

DISTRIBUTION EC EN APPARENT

VANNE D'ISOLEMENT

DESCENTE ALIMENTATION DEPUIS TOITURE

RESEAU EU

RESEAU EV

MODIFICATIONS	DATE
RESEAU EVACUATION EU/EV	18/04/05
recolement generale PLOMPBERIE	05/09/05

TECHNIPLUS SARL
32 RUE AUER - DUCOS -
TEL: 27.35.31 / FAX: 27 35 41
BP 12296 98804 NOUMEA

N

DIRECTION D'INFRASTRUCTURE de la DEFENSE de NOUMEA BP 38 98843 NOUMEA CEDEX

Dessiné par :
M. Tuân PIERREZ

Chargé d'affaire:
TSEF1 GUILLERM Sébastien
Tél : 292953

Directeur de la DID de NOUMÉA par interim
IC2MI GARDES Nicolas

Nouvelle Calédonie - Commune de NOUMEA
Base Navale Chaleix

Réhabilitation du BCC 0016

D.C.E

RESEAUX EU - AEP - EP

Echelle : 1/ 175 ETAT ACTUEL

Nom du fichier :
2026_988818001P Base Nav Chalelx_restructuration du bat 016

Numéro d'opération :
26-010

Date	Indice	N° Ordre
31/08/26	-	004

MINISTÈRE DES ARMÉES ET DES ANCIENS COMBATTANTS
Liberté
Égalité
Fraternité

SGA
Secrétariat général pour l'administration