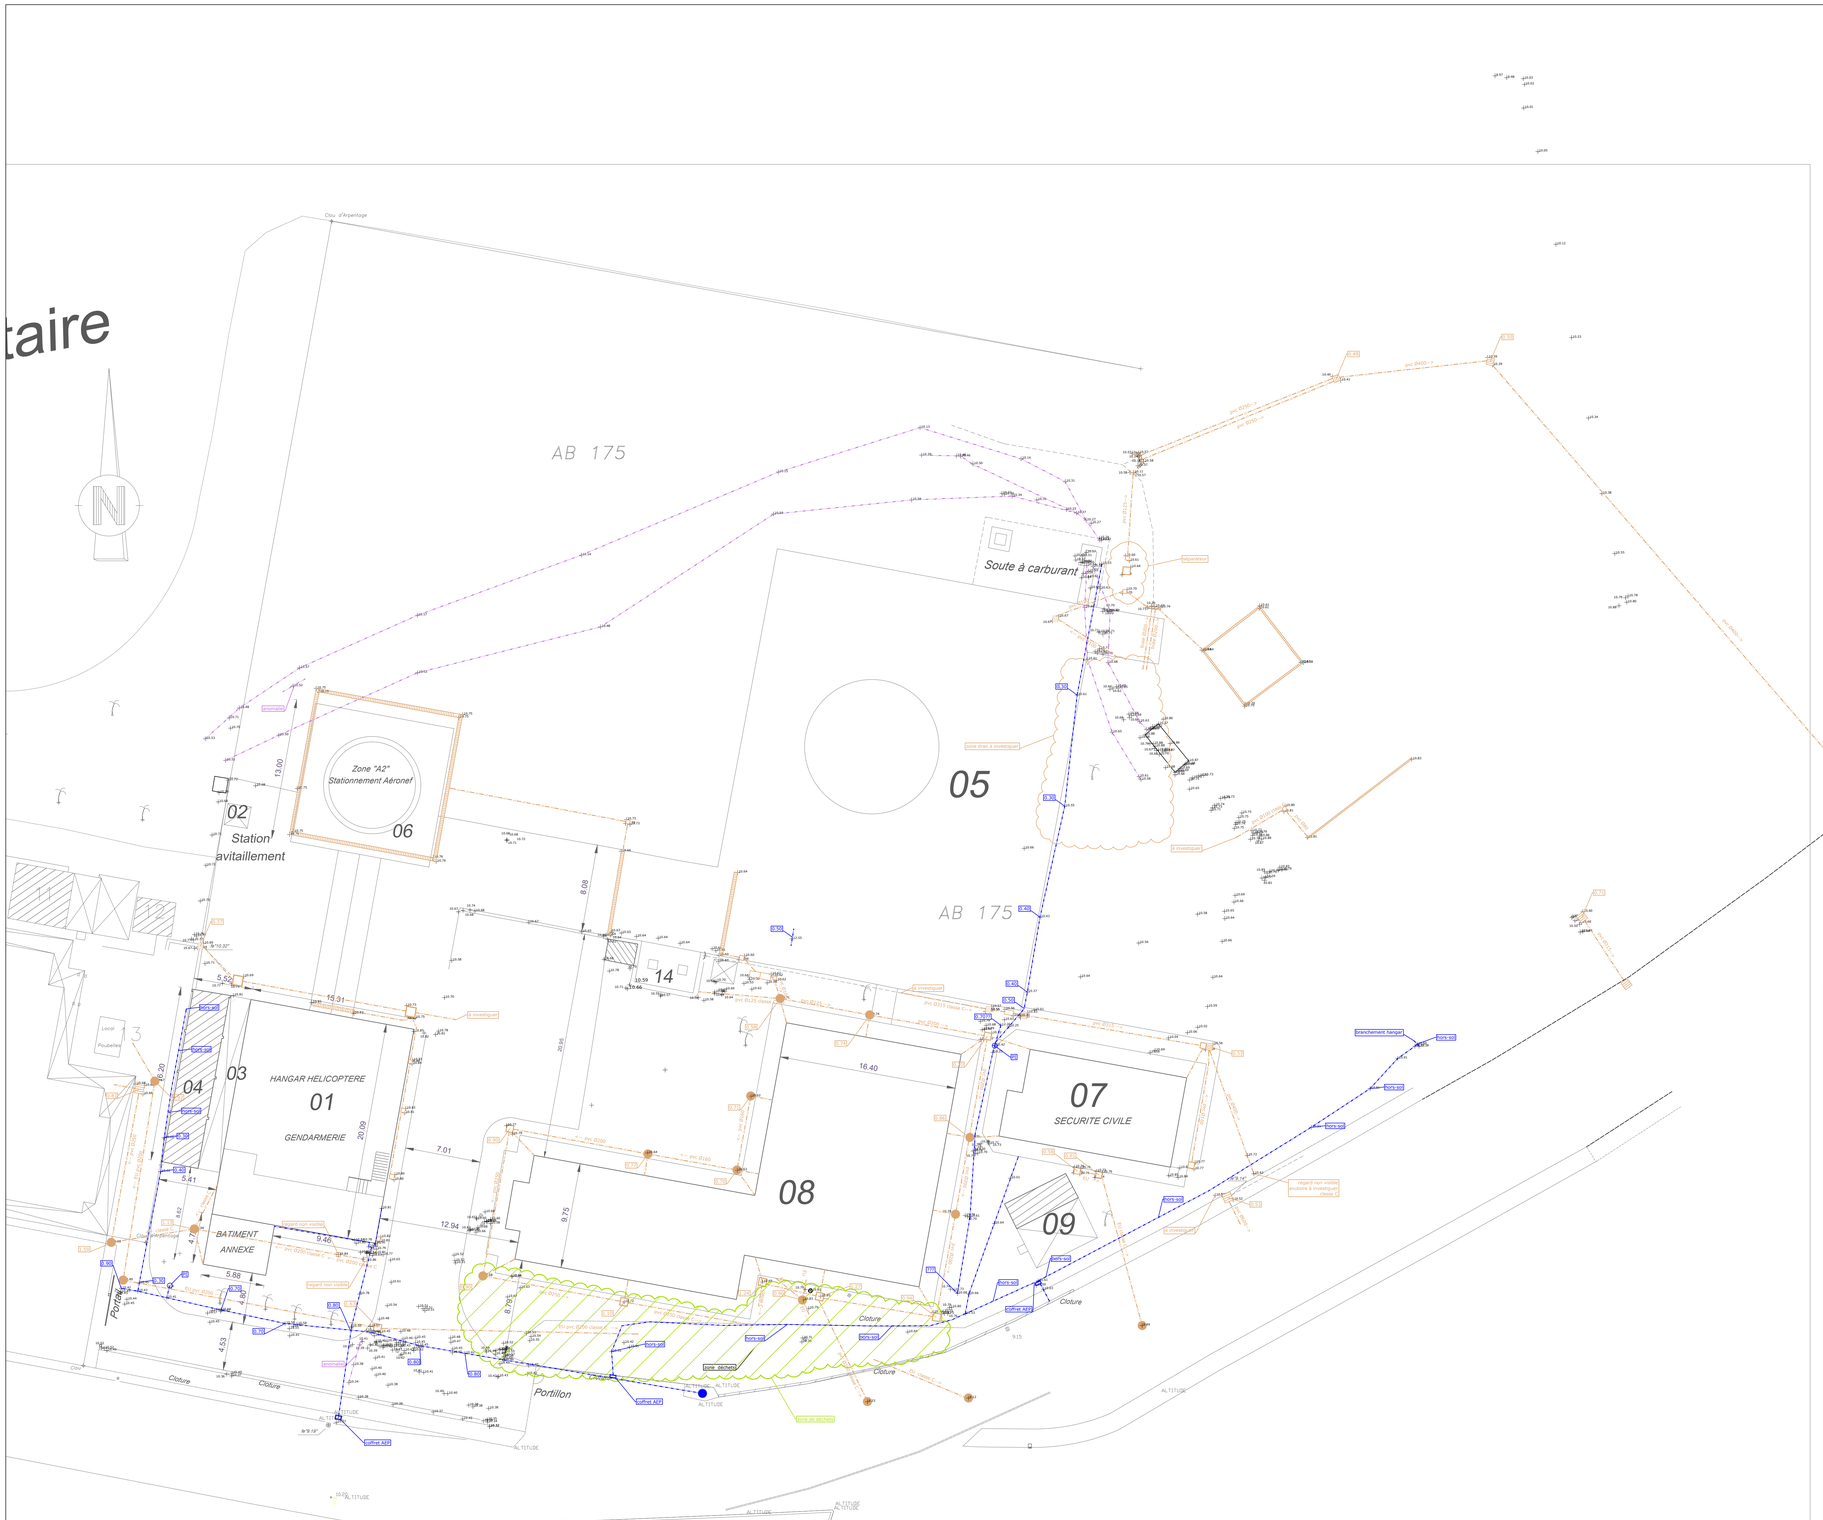


Plan de Masse Etat Actuel

- Eclairage — Réseau Eclairage public classe A
- AEP — Réseau Eau potable classe C
- EDF — Réseau Electricité Basse Tension classe A
- EDF — Réseau Electricité Haute Tension classe A
- Telecom — Réseau Téléphone classe A
- Fourreaux — Réseau divers (hypothèses de passages)
- EU — Réseau des eaux usées classe A
- EP — Réseaux des eaux pluviales classe A
- Points de niveau Z
- Profondeur du réseau

DEPARTEMENT DE LA GUADELOUPE
COMMUNE DES ABYMES

SECURITE CIVILE

PLAN DE DETECTION DE RESEAUX

MAITRE D'OUVRAGE	MAITRE D'OEUVRE	PRESTATAIRES CERTIFIES
		HYGITECH mesures - diagnostic - désinfection

Recolement réalisé par : HYGITECH

Recolement
Moyens Techniques utilisés :

☒ STATION TS15 P 3" R1000 S.No. 1665646
☒ Contrôleur CS20 LTE S.No. 3275075
☒ RECEPTEUR LEICA GSI LTE S.No. 3619829

Géoréférencement
Systemes de coordonnées Géographiques :
RGF09-UTM20N
NGG-IGN1988
Précisions XY= 1cm / Z=2cm

Date du relevé : Juin 2022
Echelle : 1 / 200 ème
Référence : 202215
Affaire : 22DET15
Fichier : SECURITE CIVILE.dwg
Opérateur : O P-L

Indice	Nature	Date	INFORMATION
01	Détection	27/06/2022	
02	Détection	05/07/2022	mise à jour des réseaux humides
03			
04			
05			
06			