MAITRISE D'OUVRAGE

ADEME MIDI PYRENEES
Technoparc 3 Bât 9
1202 rue l'Occitane
31670 LABEGE

MAITRISE D'ŒUVRE

BURGEAP
Agroparc
840 route de l'Aérodrome
BP 91 260
84911 AVIGNON Cedex 9

Chantier : TRAVAUX DE MISE EN SECURITE EN VUE D'UNE GESTION DURABLE DU STOCKAGE DE DECHETS ANCIEN SITE RECYLEX SAINT SEBASTIEN D'AIGREFEUILLE (30)

Mandataire

Co-traitants


FORÉZIENNE

PLAN DE RECOLEMENT


PLAN DE L'OUVRAGE CL1 – CL2

IND	Date	Établi par	Vérifié par	Approuvé par	Observations/Modifications
A	19/09/16	MJ	ED	CB	Première diffusion
B	22/11/16	MM	MM	MM	Mise à jour du plan
C	01/12/17	MJ	ED	CB	RECOLEMENT


N° Affaire	Emetteur	Activité	Nature de document	Numéro	Indice	Statut
100047	FZE	TER	PLA	15005	C	CAE

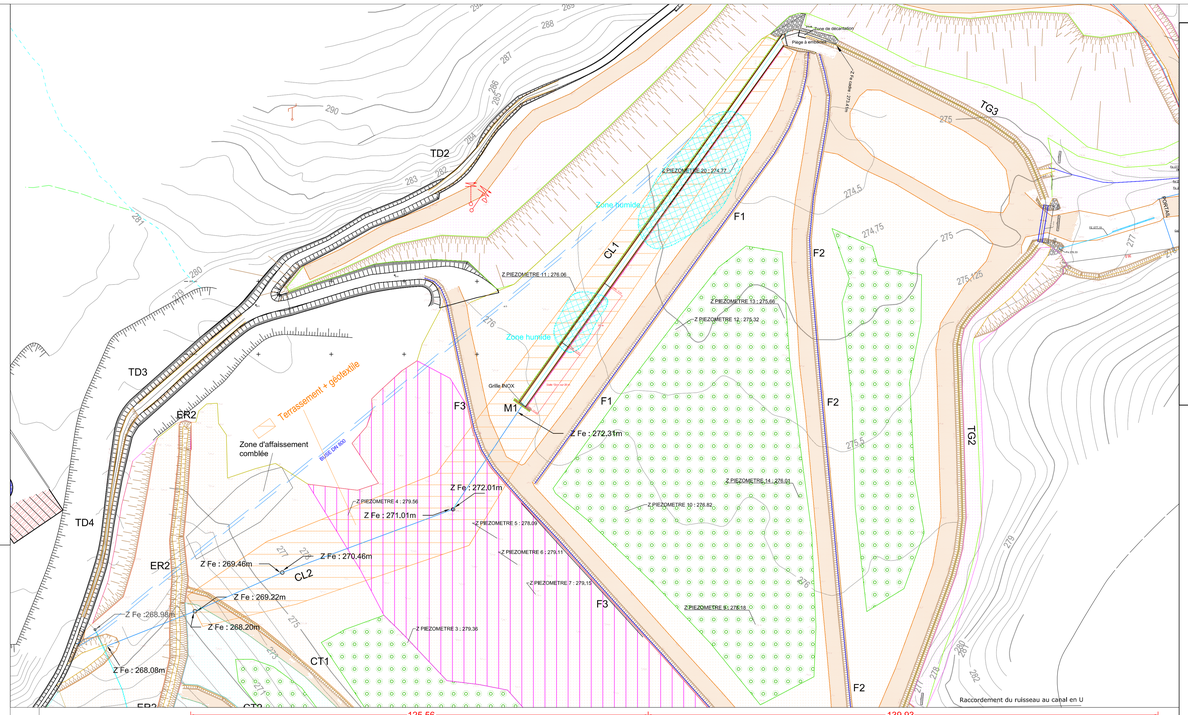


Coupe de principe sur CL2

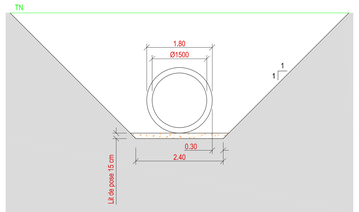


Coupe de principe sur CL1

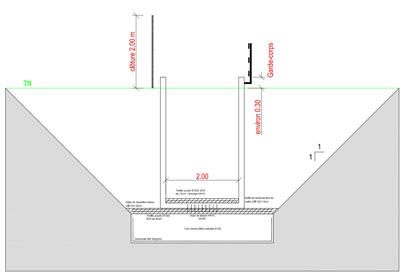


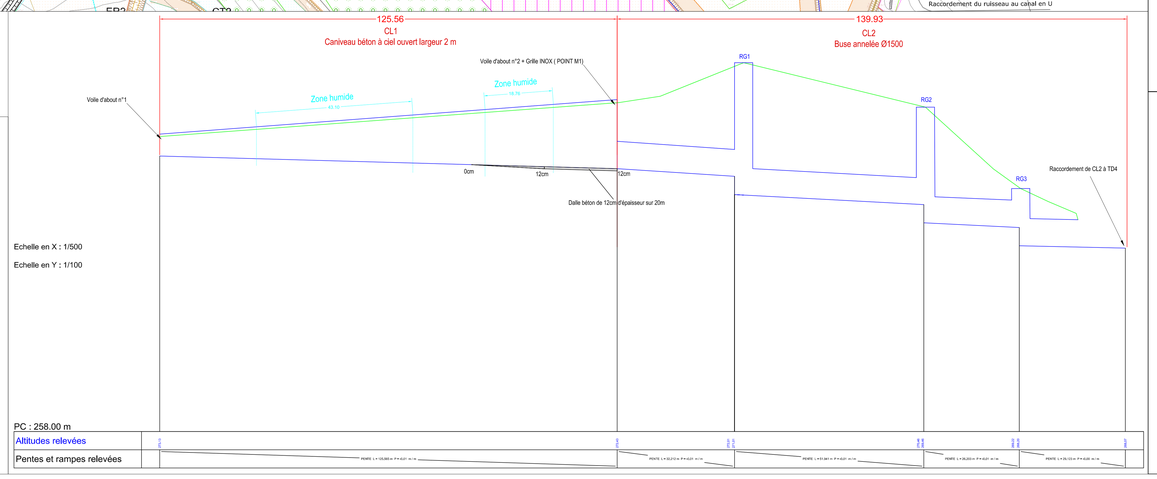

Vue en plan au point M1

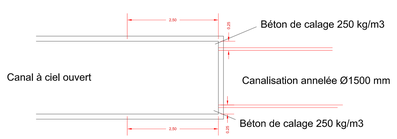

Vue de face point M1

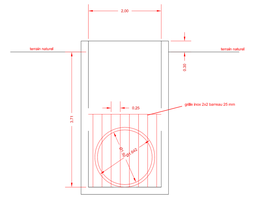

Vue en coupe raccordement au point M1

