MAITRISE D'OUVRAGE

ADEME MIDI PYRENEES
Technoparc 3 Bât 9
1202 rue l'Occitane
31670 LABEGE

MAITRISE D'ŒUVRE

BURGEAP
Agroparc
940 route de l'Aérodrome
BP 51 260
84911 AVIGNON Cedex 9

Chantier : TRAVAUX DE MISE EN SECURITE EN VUE D'UNE GESTION DURABLE DU STOCKAGE DE DECHETS ANCIEN SITE RECYLEX SAINT SEBASTIEN D'AIGREFEUILLE (30)

Mandataire

S.C.A.I.C.

Co-traitants

EIFFAGE FORÉZIENNE

PLAN DE RECOLEMENT


VENTURI


IND	Date	Établi par	Vérifié par	Approuvé par	Observations/Modifications
A	01/12/2017	MJ	ED	CB	RECOLEMENT

N° Affaire	Emetteur	Activité	Nature de document	Numéro	Indice	Statut
100047	FOR	TER	PLA	15074	A	CAE


p

Coupe barbacanne pehd Ø 110 mm

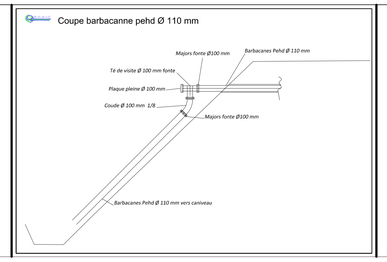

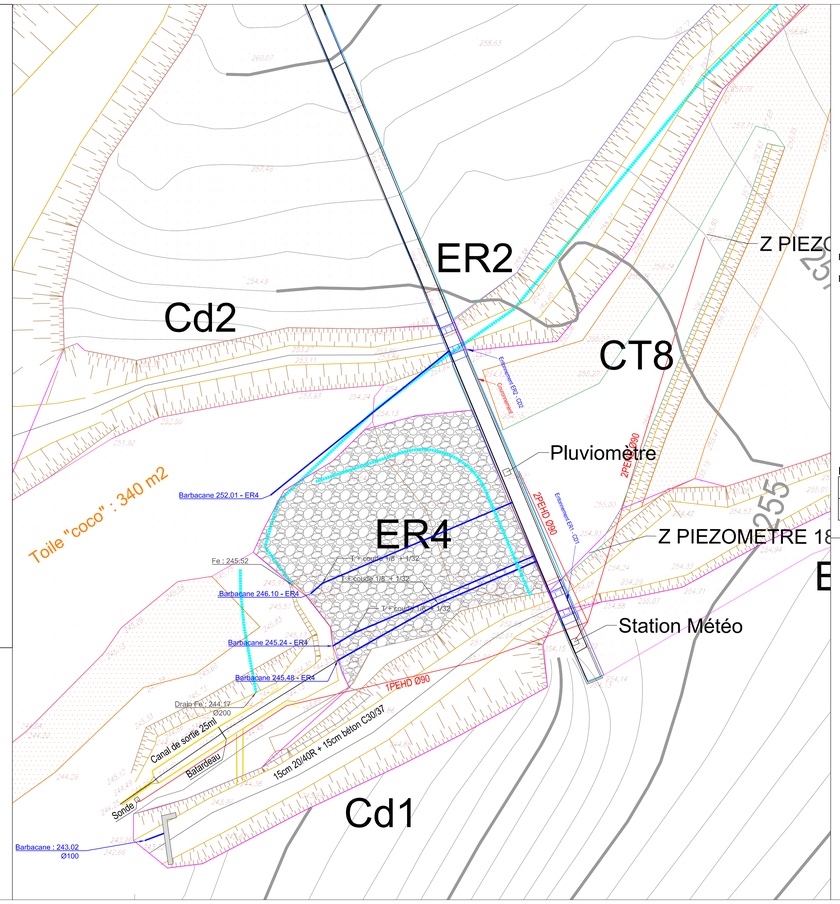

Profil en long du VENTURI

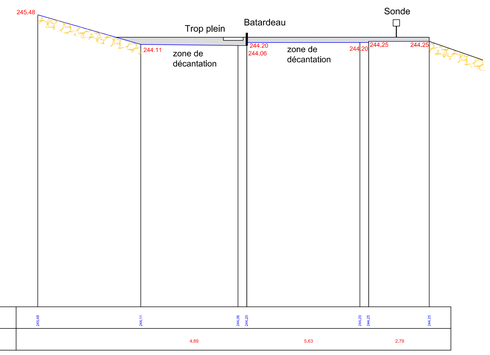

Profil en travers du VENTURI

