Liberté • Égalité • Fraternité
RÉPUBLIQUE FRANÇAISE
Ministère chargé de l'écologie

Récépissé de DT
Récépissé de DICT

cerfa N°14435*04

Au titre du chapitre IV du titre V du livre V (partie réglementaire) du Code de l'environnement et de la section 12 du chapitre IV du titre III du livre V de la 4ème partie (partie réglementaire) du Code du travail

(Annexe 2 de l'arrêté du 15 février 2012 modifié - NOR : DEVP1116359A)

Destinataire

- [x] Récépissé de DT
- [ ] Récépissé de DICT
- [ ] Récépissé de DT/DICT conjointe

Dénomination : SERRA Clément (Université de Limoges Direction de l'Immobilier de l'Environnement de
Complément / Service :
Numéro / Voie : 33 Rue FRANCOIS MITTERRAND
Lieu-dit / BP :
Code Postal / Commune : 87032 LIMOGES CEDEX 1
Pays : France

N° consultation du téléservice : 20260616012955TLR
Référence de l'exploitant :
N° d'affaire du déclarant : 532784
Personne à contacter (déclarant) : SERRA Clément
Date de réception de la déclaration : 16 / 06 / 2026
Commune principale des travaux : Limoges
Adresse des travaux prévus : NR

Coordonnées de l'exploitant

Raison sociale : SFR FIBRE SAS SFR FIBRE SAS
Personne à contacter :
Numéro / Voie : TSA 70011
Lieu-dit / BP :
Code Postal / Commune : 69134 DARDILLY CEDEX
Tél. : 0980804303 Fax :

Éléments généraux de réponse

- [ ] Les renseignements que vous avez fournis ne nous permettent pas de vous répondre. La déclaration est à renouveler. Précisez notamment :
- [ ] Les réseaux/ouvrages que nous exploitons ne sont pas concernés au regard des informations fournies. Distance > à : _____ m
- [x] Il y a au moins un réseau / ouvrage concerné de catégorie *(voir liste des catégories au verso)* : TL ____ ____ . Autres informations :

Modification ou extension de nos réseaux / ouvrages

Modification ou extension de réseau/ouvrage envisagée dans un délai inférieur à 3 mois :

- [ ] Réalisation de modifications en cours sur notre réseau/ouvrage.

Veuillez contacter notre représentant : Tél. :

NB : Si nous avons connaissance d'une modification du réseau/ouvrage dans le délai maximal de 3 mois à compter de la consultation du téléservice, nous vous en informerons.

Emplacement de nos réseaux / ouvrages

- [x] Plans joints :

NB : La classe de précision A, B ou C figure dans les plans.

Références :	Echelle(1) :	Date d'édition(1) :	Sensible :	Prof. règl. mini(1) :	Matériau réseau(1) :
		___ / ___ / _____	☐	_____ cm	
		___ / ___ / _____	☐	_____ cm	

- [ ] Réunion sur chantier pour localisation du réseau/ouvrage : ☐ Date retenue d'un commun accord : ___ / ___ / _____ à ___ h ___
  ou ☐ Prise de RDV à l'initiative du déclarant (date du dernier contact non conclusif : ___ / ___ / _____)
- [ ] Votre projet doit tenir compte de la servitude protégeant notre ouvrage.
- [ ] (cas d'un récépissé de DT) Vous devez prévoir des investigations complémentaires à notre charge (hors cas d'exemption prévus dans la réglementation) (2)
- [x] Des branchements non cartographiés sont présents. Ils sont soit pourvus d'affleurants visibles et rattachés à un réseau principal souterrain identifié dans les plans joints, soit munis de dispositifs automatiques supprimant tout risque en cas d'endommagement (2)

(1) : facultatif si l'information est fournie sur le plan joint (2) : pour les tronçons et branchements non cartographiés en classe A, prévoir des clauses techniques et financières particulières dans le marché

Recommandations de sécurité

Les recommandations techniques spécifiques suivantes sont à appliquer, en fonction des risques liés à l'utilisation des techniques de travaux employées :
Pour tout dévoiement, merci de nous contacter au plus tôt à l'adresse : sfr-fibre@demat.sogelink.fr

Rubriques du guide technique relatives à des ouvrages ou travaux spécifiques :

Pour les exploitants de lignes électriques : si la distance d'approche a été précisée, la mise hors tension est : ○ possible ○ impossible

Mesures de sécurité à mettre en œuvre :

Dispositifs importants pour la sécurité :

Cas de dégradation d'un de nos ouvrages

En cas de dégradation d'un de nos ouvrages, contactez nos services au numéro de téléphone suivant : 0298464627

Pour toute anomalie susceptible de mettre en cause la sécurité au cours du déroulement du chantier, prévenir le service départemental d'incendie et de secours (par défaut le 18 ou le 112) :

Responsable du dossier

Nom :
Désignation du service :
Tél. : 0980804303

Signature de l'exploitant ou de son représentant

Nom du signataire : BERRAL Fatima
Signature : Signature certifiée Sogelink
Date : 16 / 06 / 2026 Nombre de pièces jointes, y compris les plans : 10

La loi n° 78-17 du 6 janvier 1978 modifiée relative à l'informatique, aux fichiers et aux libertés, garantit un droit d'accès et de rectification des données auprès des organismes destinataires du formulaire.

NOTICE D'INFORMATIONS, PRESCRIPTIONS ET LEGENDE
RESEAU DE TELECOMUNICATION SFR FIBRE SAS/NUMERICABLE

SFR FIBRE SAS

LEGENDE DES PLANS DE DETAIL

A — Réseau de télécommunication en classe A
En planimétrie seulement
sauf indication contraire sur le plan

B — Réseau de télécommunication en classe B


C — Réseau de télécommunication en classe C

IGN — Fond cartographique issus de l'IGN

Coordonnées géoréférencées d'au moins trois points de l'ouvrage faisant foi

Points de repère		
1	912108.97	6451058.35
2	912082.64	6450943.65
3	912051.0	6451022.48

Coordonnées de points remarquables de l'ouvrage dans le système de projection : EPSG :2154 – RGF93, Lambert 93

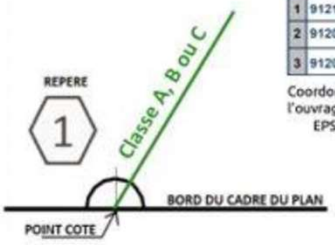

La présence d'un grillage avertisseur enterré au-dessus de nos ouvrages n'est pas systématique.

Contact

Pour toute demande de dévoiement : il est impératif de nous contacter le plus tôt possible, de préférence dès la réception de la réponse à la DT.
Par mail : sfr-fibre@demat.sogelink.fr ou par téléphone au 09 80 80 43 03.

Demande d'information : déconnexion, marquage localisation ou toute autre demande, contacter Sogelink en indiquant l'adresse du chantier, le numéro de DT-DICT ou de dossier et vos coordonnées.
Par mail : sfr-fibre@demat.sogelink.fr ou par téléphone au 09 80 80 43 03

En cas d'endommagement :
Contacter Sogelink en indiquant l'adresse du sinistre, le numéro de DT-DICT ou de dossier et vos coordonnées.
Par mail : sfr-fibre@demat.sogelink.fr ou par téléphone au **02 98 46 46 27**

RECOMMANDATIONS TECHNIQUES


L'ensemble des recommandations techniques liées aux « ouvrages de télécommunications » se trouve au paragraphe 3.7.6 du fascicule 2 du guide d'applications de la réglementation anti-endommagement disponible sur :

http://www.reseaux-et-canalisations.ineris.fr

1) Cliquez sur « Construire sans détruire »

2) Cliquez sur « Guide d'application de la réglementation »

Notez que vous y trouverez les consignes de sécurité liées aux techniques et engins que vous utilisez, aussi bien à proximité des canalisations enterrées, que des lignes de télécommunication électroniques aériennes.

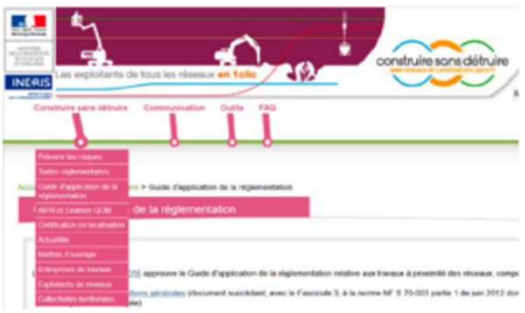

Ce guide est un catalogue de recommandations et de prescriptions techniques usuelles, générales et génériques.
Contrairement aux recommandations, les prescriptions présentent un caractère obligatoire.
Elles sont encadrées et écrites en rouge et en gras.

RAPPEL : Le marquage-piquetage est obligatoire
(Arrêté du 3 mars 2014 modifiant l'arrêté du 8 septembre 2009)
Article 27.3.1 : Lorsque les travaux doivent être exécutés au droit ou au voisinage d'ouvrages souterrains, enterrés, subaquatiques ou aériens, tels que canalisations et câbles ou autres réseaux, dépendant du maître de l'ouvrage ou de tierces personnes, le représentant du pouvoir adjudicateur prend à sa charge les sondages préalables en trois dimensions des ouvrages souterrains *(voir aussi le chapitre 5.9 du fascicule 1 du Guide d'application de la règlementation)*.



SFR

Référence plan : 0NUM01_SO87_562400_6525600_200_120
Echelle : 1 / 500 au Format A3
Date d'édition : 05/02/2020
Date des données : 08/11/2016
Emprise du plan : 200 m x 120 m Précision du levé : Classe C
Coordonnées du coin bas-gauche (Lambert 93) :
x=562400 m y=6525600 m

5 0 5 10 15 20 25
Mètres

Ces données ont été extraites à titre d'archivage et peuvent ne pas correspondre à la réalité du terrain.
Fichiers DGN "SEG" constituant ce plan :
- /UNSUDOUESTV1/dgn/LMG5501.dgn
- /UNSUDOUESTV1/dgn/LMG4703.dgn


Amplificateur
Répartiteur
Point de branchement
Transition
Télé-alimentation
Stop courant
Colonne montante
Mise à la terre
Câble A0
Câble A1
Câble A2+
Câble A2
Câble A3
Câble B4
Câble C5
Câble C6
Câble C6+
Câble abonné A2
Câble abonné B4
Câble abonné C5
Câble abonné C6
Câble abonné C6+
Aérien (Câble / Prise abonné)
Façade (Câble / Prise abonné)
Poteau
Armoire
Coffret
Chambre
Pénétration
Remontée aéro-souterraine
Fourreau
Artères Fouilles
Artères Aériennes
Artères Façades
Récepteur optique
Emetteur optique
Multiplexeur
Coupleur optique

Pour une légende détaillée, consulter le fichier legende_seg.pdf.

INTERNE GROUPE - DOCUMENT PROPRIETE DU GROUPE SFR
Ce document et les informations qu'il contient sont la propriété du groupe SFR. Il ne doit pas être utilisé à d'autres fins que celles pour laquelle il a été établi et transmis.
Il ne peut être ni reproduit ni divulgué à des tiers, en tout ou partie, sous quelque forme que ce soit, sans l'accord préalable exprès et écrit du groupe SFR.

www.sfr.fr
Siège social : 1 Square Béla Bartók - 75015 Paris
Siège administratif : 12, rue Jean-Philippe Rameau - CS 80001 - 93634 La Plaine Saint-Denis CEDEX - Tél. : 01 85 06 00 00
SFR S.A. au capital de 3423265 598,40 € - RCS Paris 343 059 564 - N° de TVA intracommunautaire : FR 71 343 059 564

Ces données sont extraites à titre informatif par le service informatique SFR.
Pour toute anomalie sur le fonctionnement nominal de l'extraction, merci de contacter DSI-THD-EXPLOITATION-SIG@SFR.COM

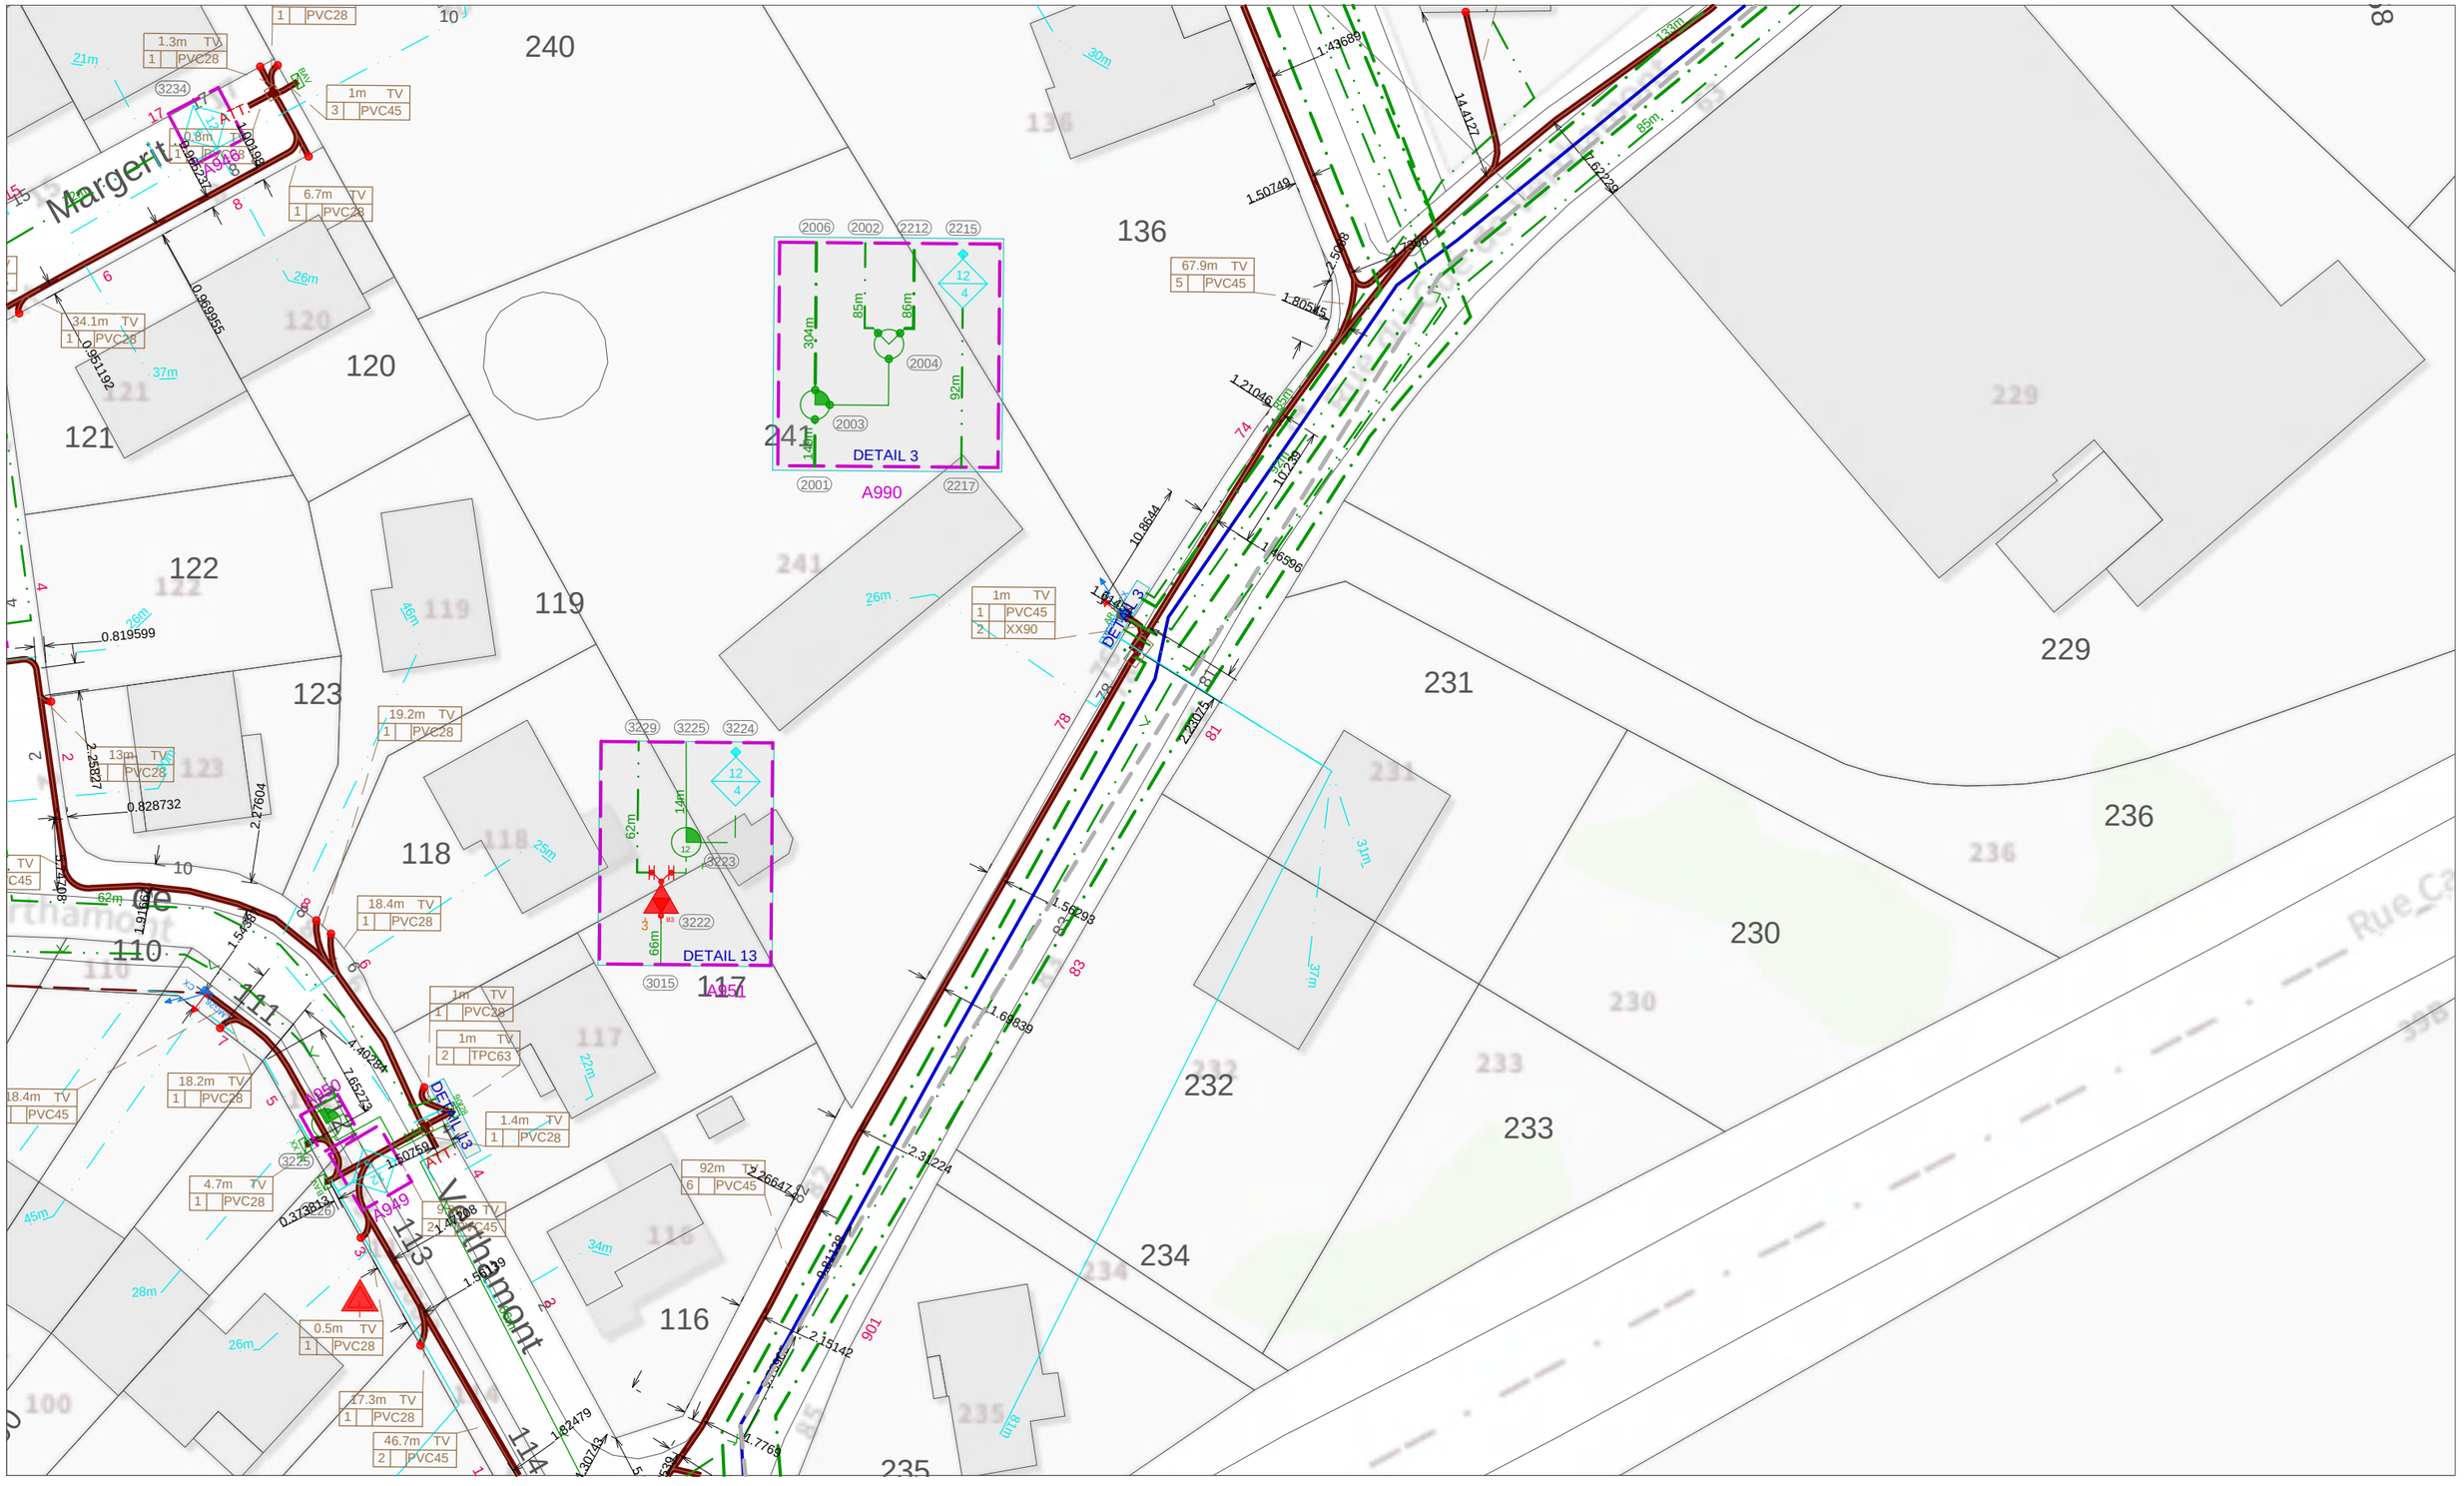

SFR

Référence plan : 0NUM01_SO87_562200_6525720_200_120
Echelle : 1 / 500 au Format A3
Date d'édition : 05/02/2020
Date des données : 22/04/2008
Emprise du plan : 200 m x 120 m
Précision du levé : Classe C
Coordonnées du coin bas-gauche (Lambert 93) :
x=562200 m y=6525720 m

5 0 5 10 15 20 25
Mètres


Ces données ont été extraites à titre d'archivage et peuvent ne pas correspondre à la réalité du terrain.
Fichiers DGN "SEG" constituant ce plan :
- /UNSUDOUESTV1/dgn/LMG4503.dgn
- /UNOPTIQUE/dgn/LMG01.dgn
- /UNSUDOUESTV1/dgn/LMG4502.dgn
- /UNSUDOUESTV1/dgn/LMG4501.dgn
- /UNSUDOUESTV1/dgn/transport.dgn

Pour une légende détaillée, consulter le fichier legende_seg.pdf.

INTERNE GROUPE - DOCUMENT PROPRIETE DU GROUPE SFR
Ce document et les informations qu'il contient sont la propriété du groupe SFR. Il ne doit pas être utilisé à d'autres fins que celles pour laquelle il a été établi et transmis.
Il ne peut être ni reproduit ni divulgué à des tiers, en tout ou partie, sous quelque forme que ce soit, sans l'accord préalable exprès et écrit du groupe SFR.

www.sfr.fr
Siège social : 1 Square Béla Bartók - 75015 Paris
Siège administratif : 12, rue Jean-Philippe Rameau - CS 80001 - 93634 La Plaine Saint-Denis CEDEX - Tél. : 01 85 06 00 00
SFR S.A. au capital de 3423265 598,40 € - RCS Paris 343 059 564 - N° de TVA intracommunautaire : FR 71 343 059 564

Ces données sont extraites à titre informatif par le service informatique SFR.
Pour toute anomalie sur le fonctionnement nominal de l'extraction, merci de contacter DSI-THD-EXPLOITATION-SIG@SFR.COM

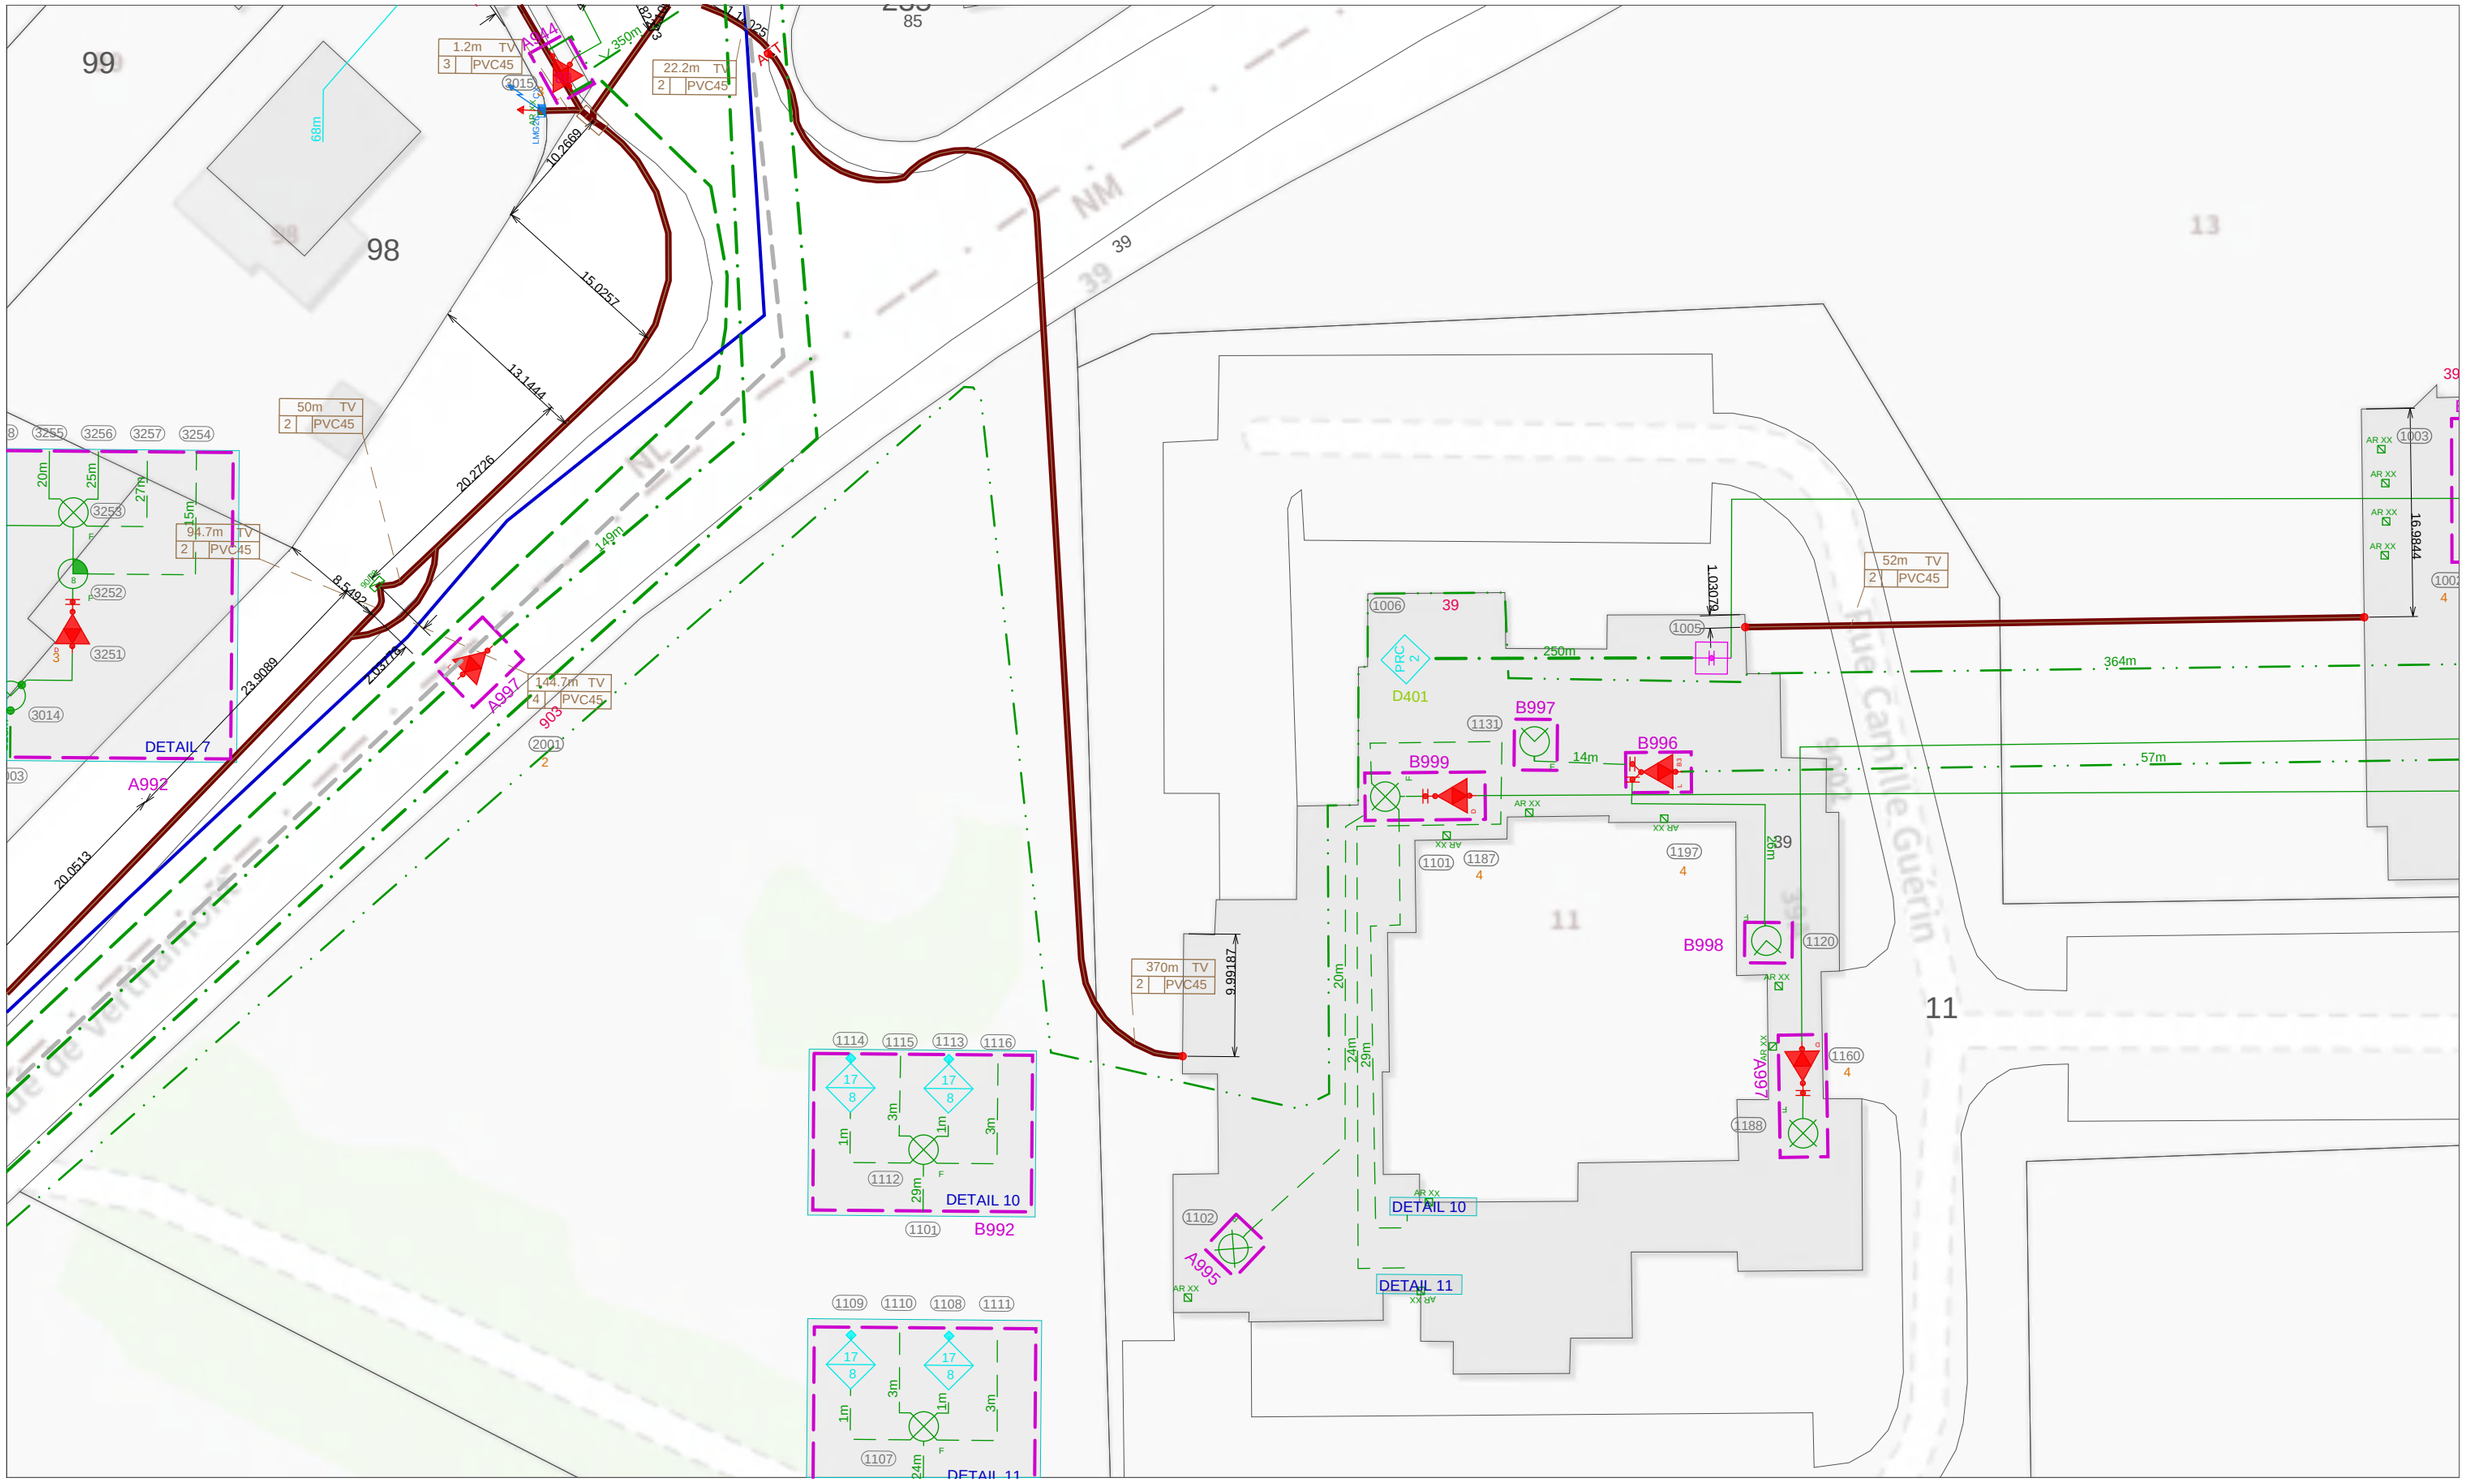

SFR

Référence plan : 0NUM01_SO87_562200_6525600_200_120
Echelle : 1 / 500 au Format A3
Date d'édition : 05/02/2020
Date des données : 22/04/2008
Emprise du plan : 200 m x 120 m Précision du levé : Classe C
Coordonnées du coin bas-gauche (Lambert 93) :
x=562200 m y=6525600 m

5 0 5 10 15 20 25
Mètres

Ces données ont été extraites à titre d'archivage et peuvent ne pas correspondre à la réalité du terrain.
Fichiers DGN "SEG" constituant ce plan :
- /UNSUDOUESTV1/dgn/LMG4503.dgn
- /UNSUDOUESTV1/dgn/LMG4502.dgn
- /UNSUDOUESTV1/dgn/transport.dgn
- /UNSUDOUESTV1/dgn/LMG5501.dgn
- /UNOPTIQUE/dgn/LMG01.dgn
- /UNSUDOUESTV1/dgn/LMG4501.dgn
- /UNSUDOUESTV1/dgn/LMG4703.dgn


Amplificateur
Répartiteur
Point de branchement
Transition
Télé-alimentation
Stop courant
Colonne montante
Mise à la terre
Câble A0
Câble A1
Câble A2+
Câble A2
Câble A3
Câble B4
Câble C5
Câble C6
Câble C6+
Câble abonné A2
Câble abonné B4
Câble abonné C5
Câble abonné C6
Câble abonné C6+
Aérien (Câble / Prise abonné)
Façade (Câble / Prise abonné)
Poteau
Armoire
Coffret
Chambre
Pénétration
Remontée aéro-souterraine
Fourreau
Artères Fouilles
Artères Aériennes
Artères Façades
Récepteur optique
Emetteur optique
Multiplexeur
Coupleur optique

Pour une légende détaillée, consulter le fichier legende_seg.pdf.

INTERNE GROUPE - DOCUMENT PROPRIETE DU GROUPE SFR
Ce document et les informations qu'il contient sont la propriété du groupe SFR. Il ne doit pas être utilisé à d'autres fins que celles pour laquelle il a été établi et transmis.
Il ne peut être ni reproduit ni divulgué à des tiers, en tout ou partie, sous quelque forme que ce soit, sans l'accord préalable exprès et écrit du groupe SFR.

www.sfr.fr
Siège social : 1 Square Béla Bartók - 75015 Paris
Siège administratif : 12, rue Jean-Philippe Rameau - CS 80001 - 93634 La Plaine Saint-Denis CEDEX - Tél. : 01 85 06 00 00
SFR S.A. au capital de 3423265 598,40 € - RCS Paris 343 059 564 - N° de TVA intracommunautaire : FR 71 343 059 564

Ces données sont extraites à titre informatif par le service informatique SFR.
Pour toute anomalie sur le fonctionnement nominal de l'extraction, merci de contacter DSI-THD-EXPLOITATION-SIG@SFR.COM

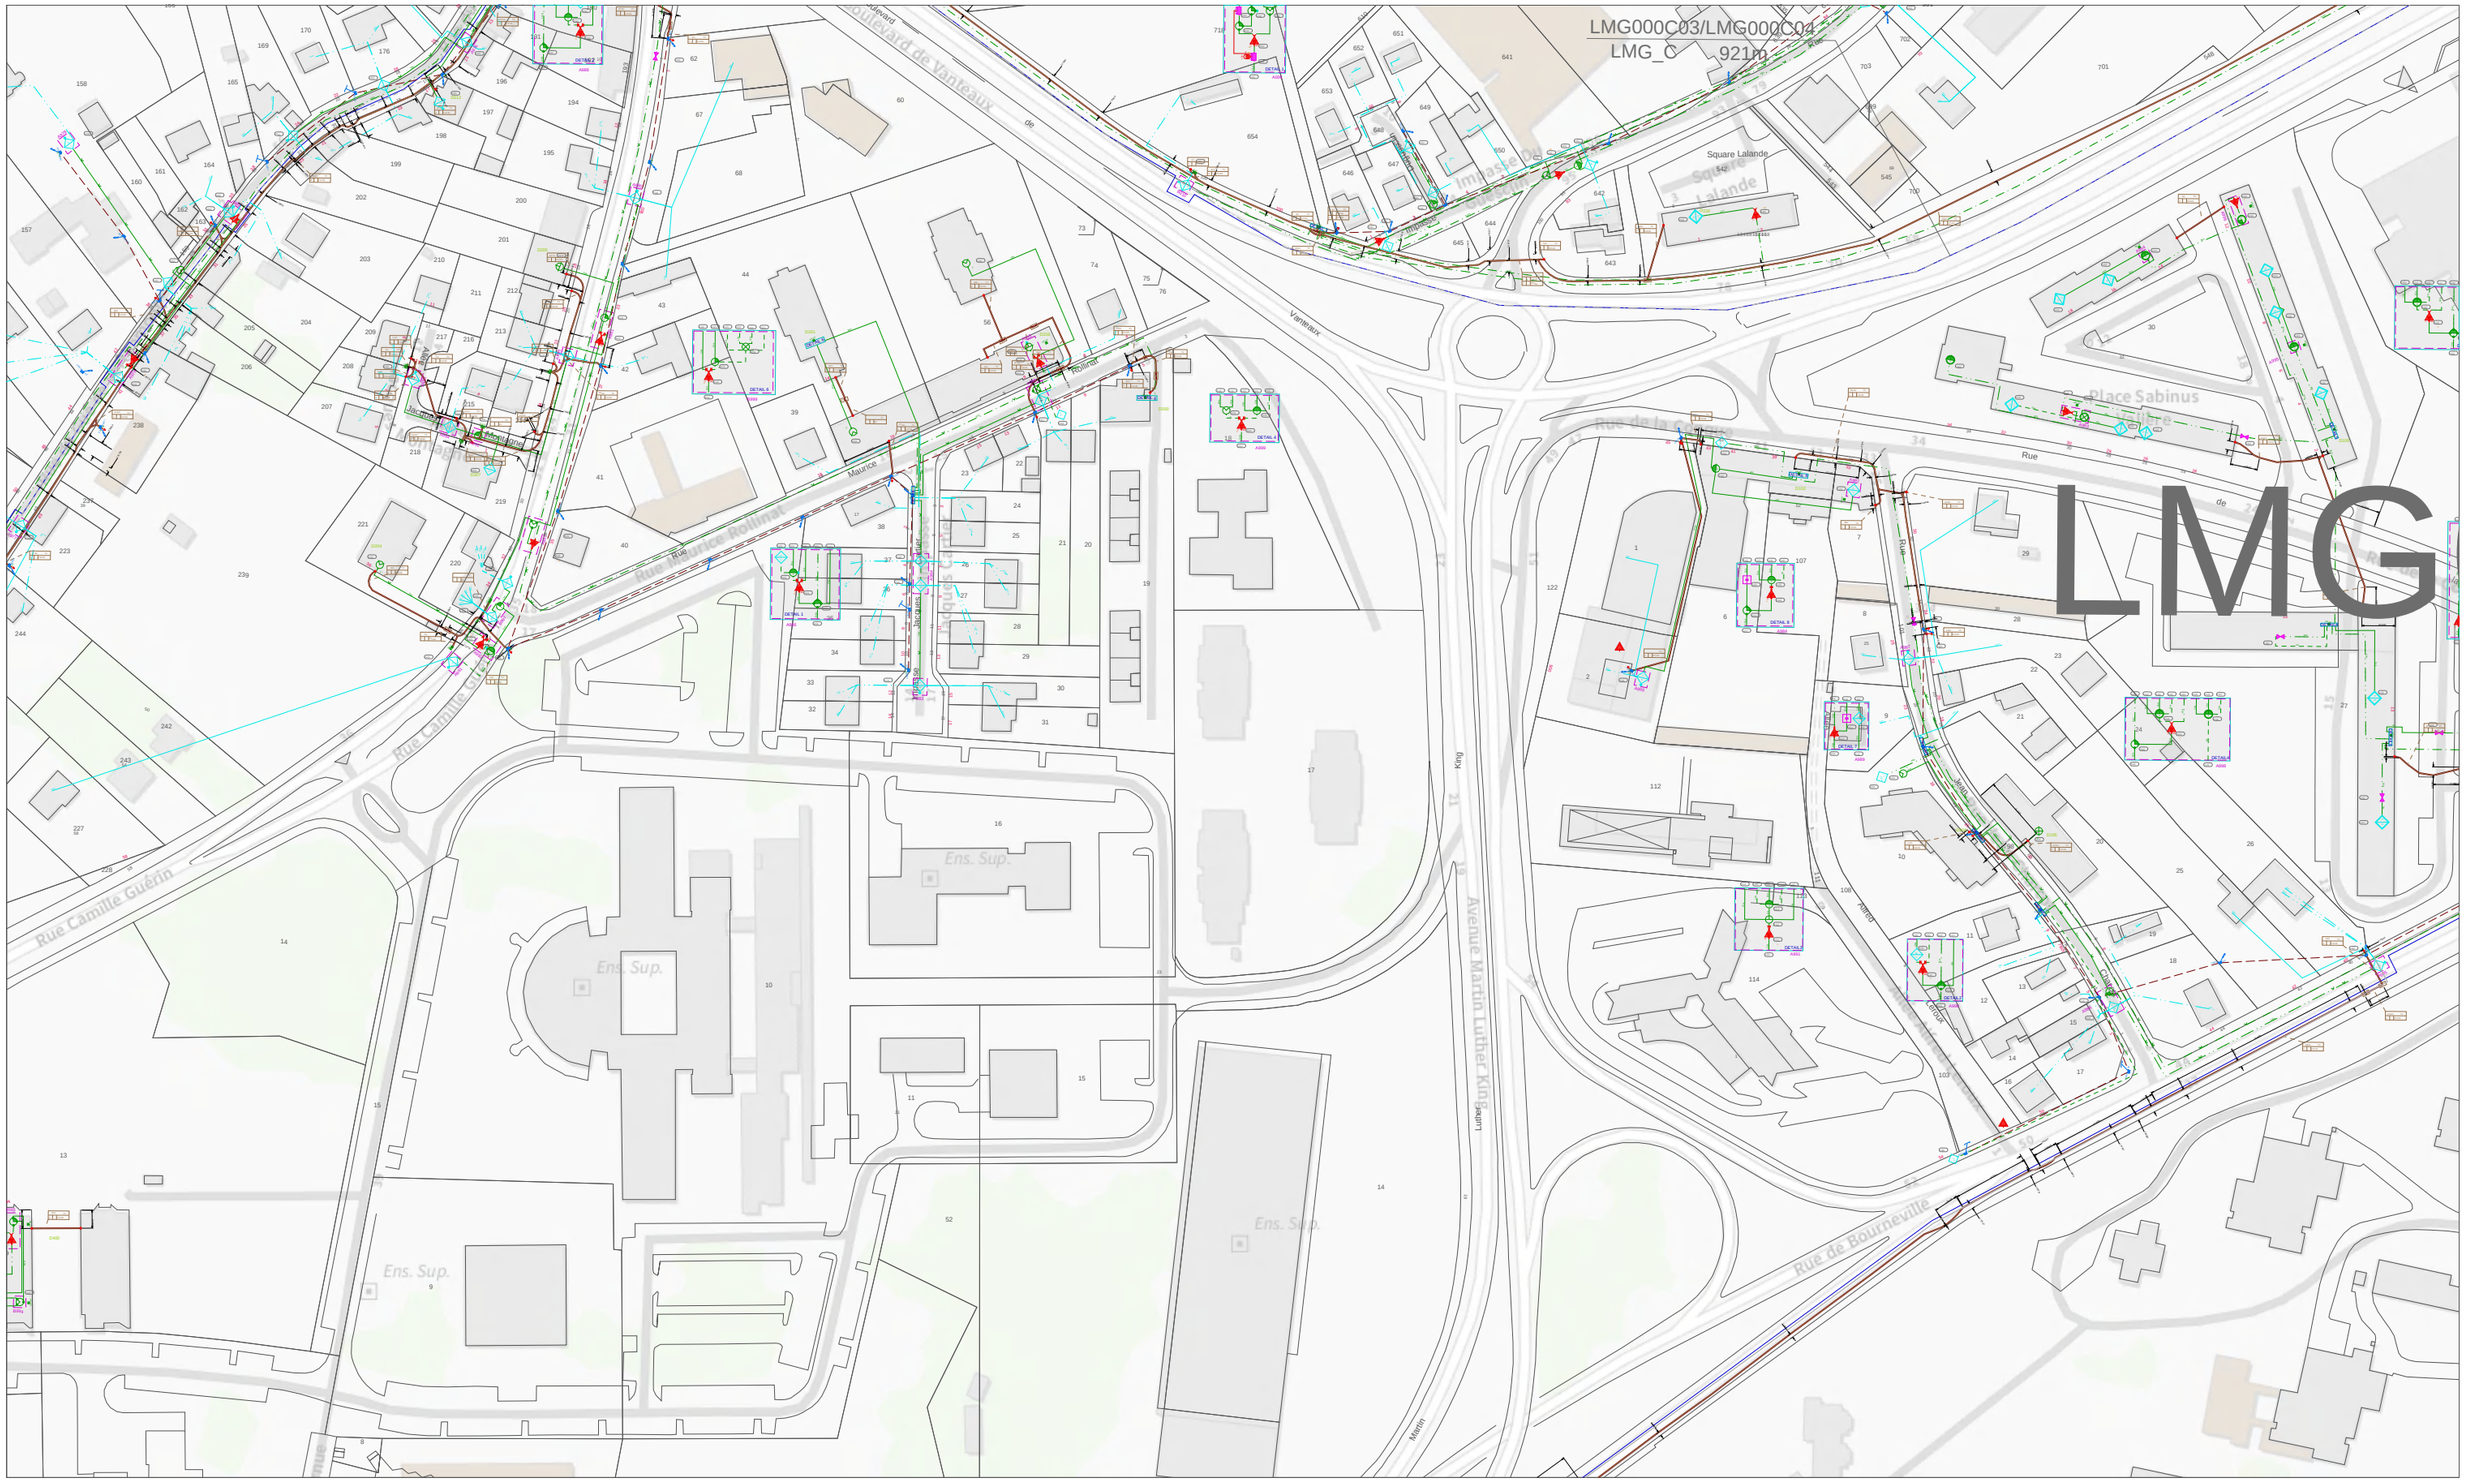

SFR

Référence plan : 0NUM01_SO87_562400_6525600_800_480
Echelle : 1 / 2000 au Format A3
Date d'édition : 05/02/2020
Date des données : 22/04/2008
Emprise du plan : 800 m x 480 m Précision du levé : Classe C
Coordonnées du coin bas-gauche (Lambert 93) :
x=562400 m y=6525600 m

20 0 20 40 60 80 100
Mètres

Ces données ont été extraites à titre d'archivage et peuvent ne pas correspondre à la réalité du terrain.
Fichiers DGN "SEG" constituant ce plan :
- /UNSUDOUESTV1/dgn/LMG3302.dgn
- /UNSUDOUESTV1/dgn/LMG4703.dgn
- /UNSUDOUESTV1/dgn/LMG4502.dgn
- /UNSUDOUESTV1/dgn/LMG5501.dgn
- /UNSUDOUESTV1/dgn/transport.dgn
- /UNOPTIQUE/dgn/LMG01.dgn
- /UNSUDOUESTV1/dgn/LMG3201.dgn


Amplificateur
Répartiteur
Point de branchement
Transition
Télélimentation
Stop courant
Colonne montante
Mise à la terre
Câble A0
Câble A1
Câble A2+
Câble A2
Câble A3
Câble B4
Câble C5
Câble C6
Câble C6+
Câble abonné A2
Câble abonné B4
Câble abonné C5
Câble abonné C6
Câble abonné C6+
Aérien (Câble / Prise abonné)
Façade (Câble / Prise abonné)
Poteau
Armoire
Coffret
Chambre
Pénétration
Remontée aéro-souterraine
Fourreau
Artères Fouilles
Artères Aériennes
Artères Façades
Récepteur optique
Emetteur optique
Multiplexeur
Coupleur optique

Pour une légende détaillée, consulter le fichier legende_seg.pdf.

INTERNE GROUPE - DOCUMENT PROPRIETE DU GROUPE SFR
Ce document et les informations qu'il contient sont la propriété du groupe SFR. Il ne doit pas être utilisé à d'autres fins que celles pour laquelle il a été établi et transmis.
Il ne peut être ni reproduit ni divulgué à des tiers, en tout ou partie, sous quelque forme que ce soit, sans l'accord préalable exprès et écrit du groupe SFR.

www.sfr.fr
Siège social : 1 Square Béla Bartók - 75015 Paris
Siège administratif : 12, rue Jean-Philippe Rameau - CS 80001 - 93634 La Plaine Saint-Denis CEDEX - Tél. : 01 85 06 00 00
SFR S.A. au capital de 3423265 598,40 € - RCS Paris 343 059 564 - N° de TVA intracommunautaire : FR 71 343 059 564

Ces données sont extraites à titre informatif par le service informatique SFR.
Pour toute anomalie sur le fonctionnement nominal de l'extraction, merci de contacter DSI-THD-EXPLOITATION-SIG@SFR.COM

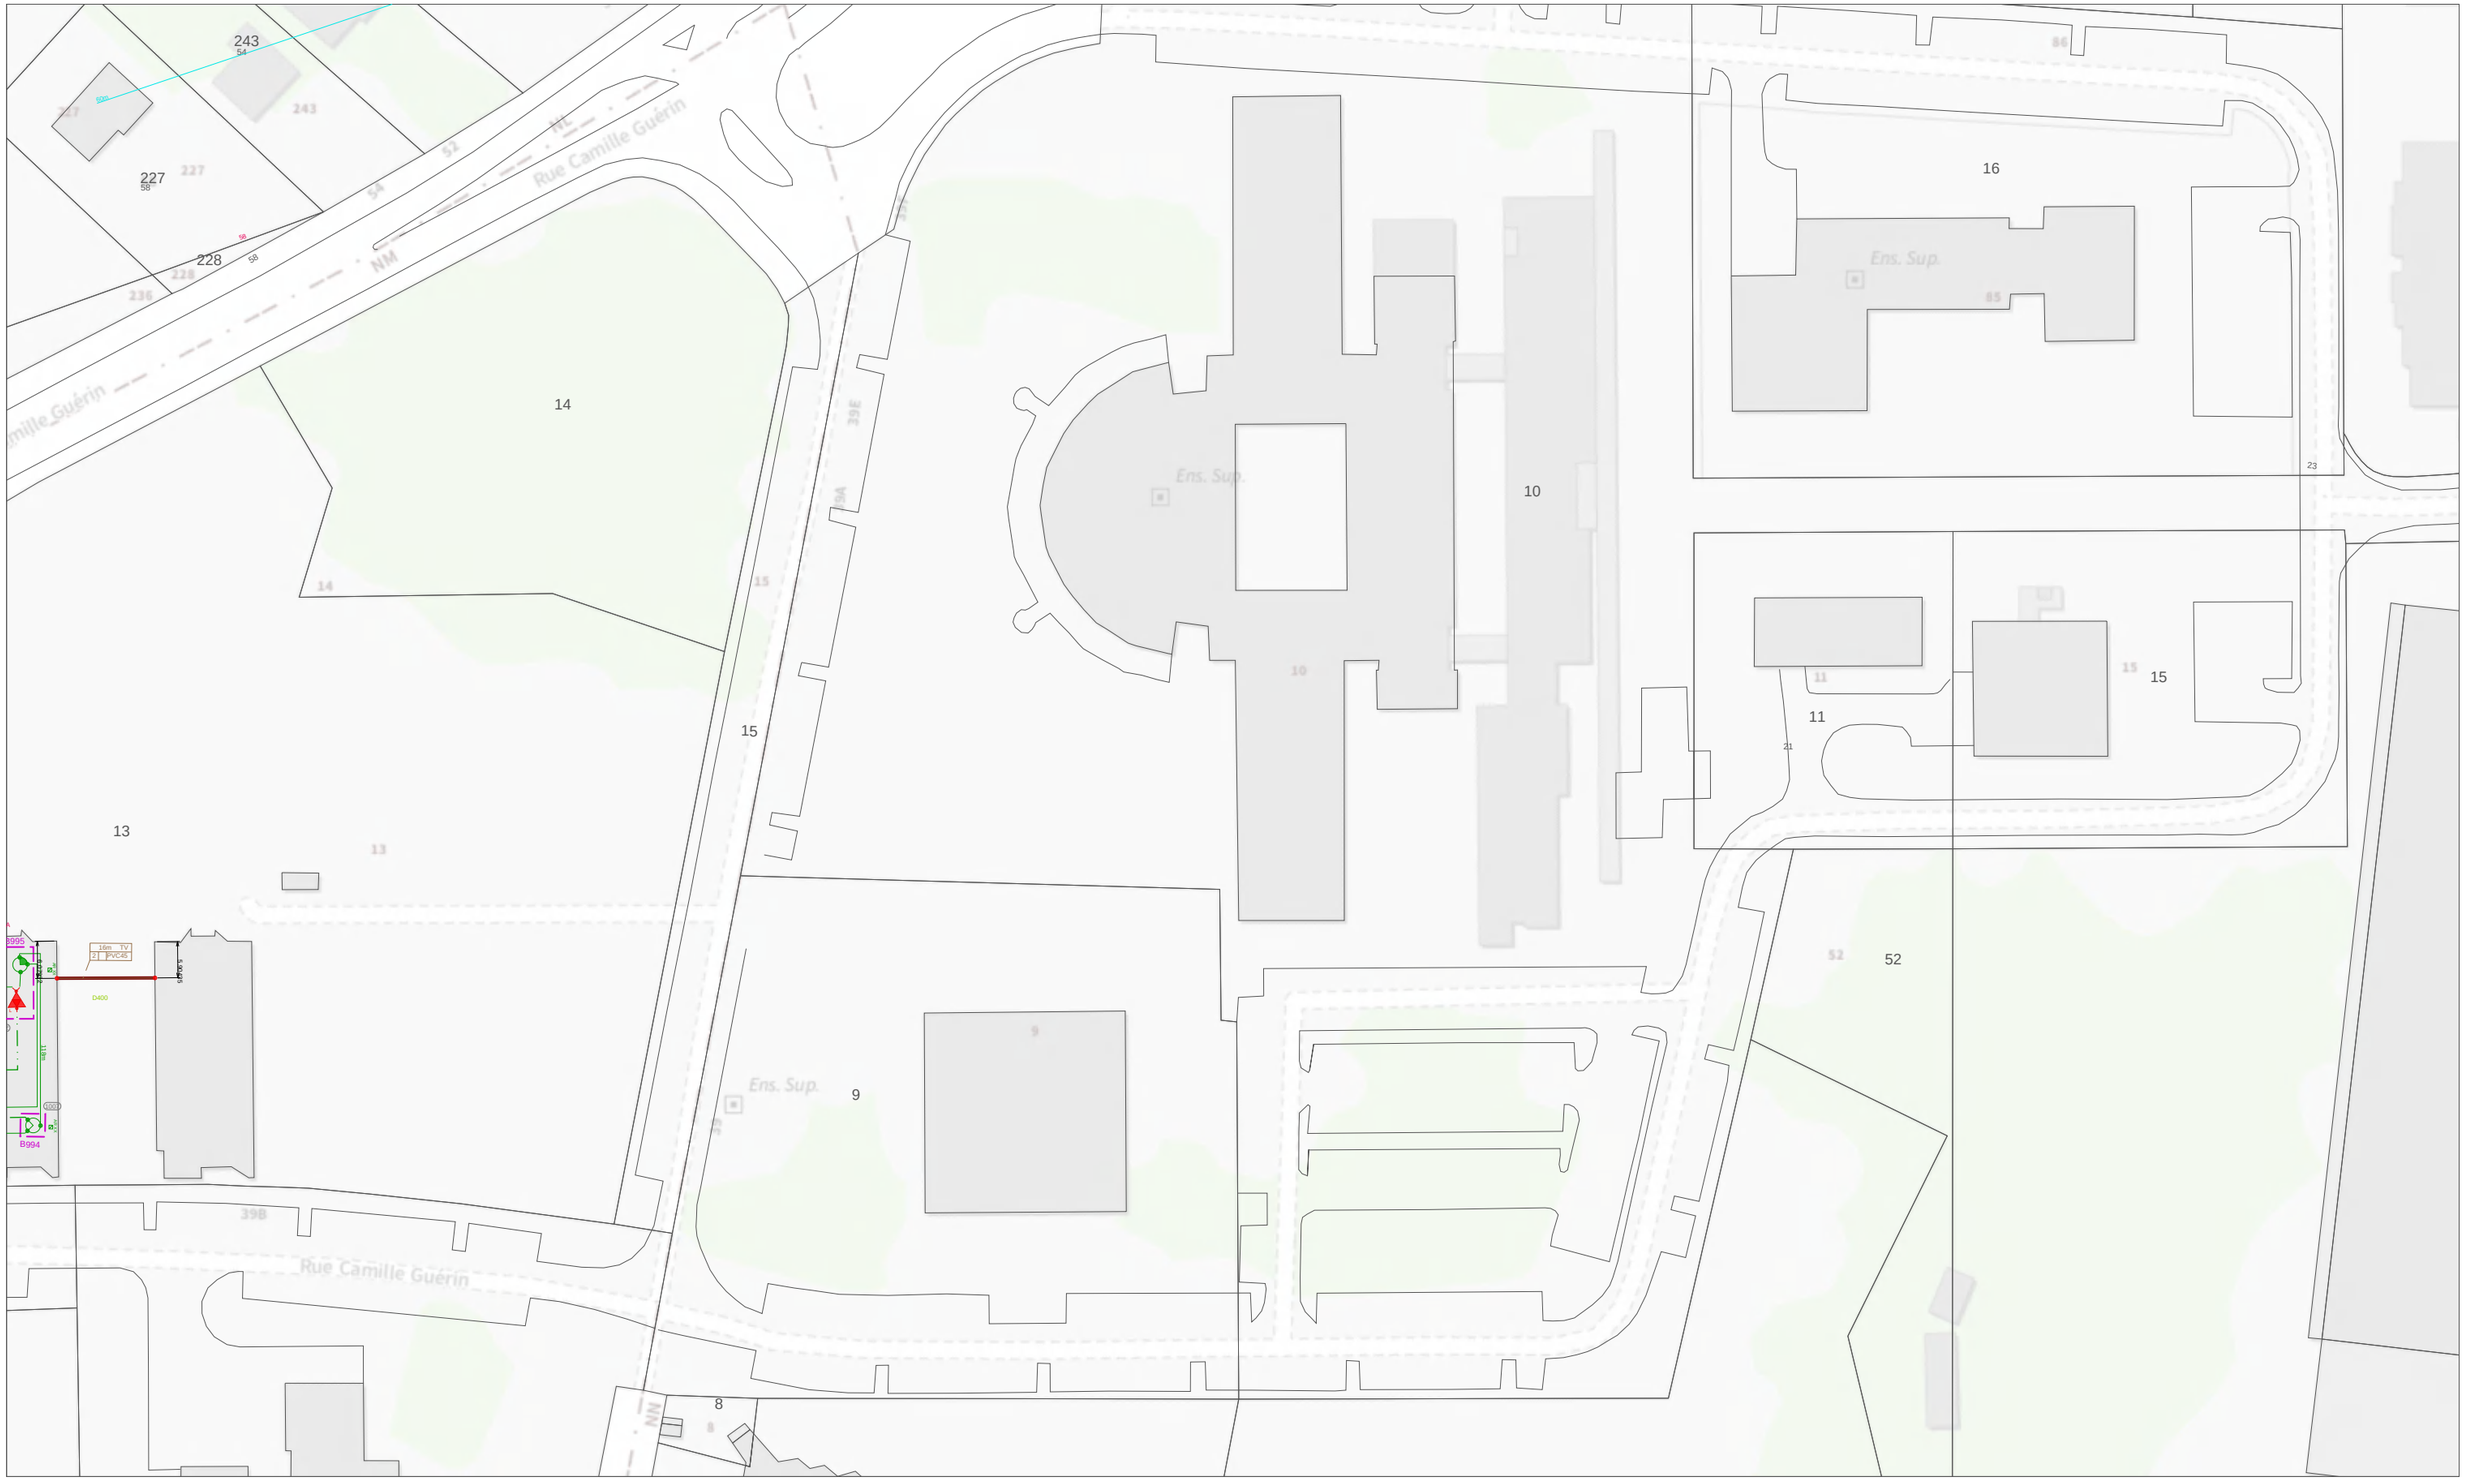

SFR

Référence plan : 0NUM01_SO87_562400_6525600_400_240
Echelle : 1 / 1000 au Format A3
Date d'édition : 05/02/2020
Date des données : 08/11/2016
Emprise du plan : 400 m x 240 m Précision du levé : Classe C
Coordonnées du coin bas-gauche (Lambert 93) :
x=562400 m y=6525600 m

10 0 10 20 30 40 50
Mètres

Ces données ont été extraites à titre d'archivage et peuvent ne pas correspondre à la réalité du terrain.
Fichiers DGN "SEG" constituant ce plan :
- /UNSUDOUESTV1/dgn/LMG4502.dgn
- /UNSUDOUESTV1/dgn/LMG5501.dgn
- /UNSUDOUESTV1/dgn/LMG4703.dgn

Amplificateur
Répartiteur
Point de branchement
Transition
Télélimentation
Stop courant
Colonne montante
Mise à la terre
Câble A0
Câble A1
Câble A2+
Câble A2
Câble A3
Câble B4
Câble C5
Câble C6
Câble C6+
Câble abonné A2
Câble abonné B4
Câble abonné C5
Câble abonné C6
Câble abonné C6+
Aérien (Câble / Prise abonné)
Façade (Câble / Prise abonné)
Poteau
Armoire
Coffret
Chambre
Pénétration
Remontée aéro-souterraine
Fourreau
Artères Fouilles
Artères Aériennes
Artères Façades
Récepteur optique
Emetteur optique
Mult. Multiplexeur
Coupleur optique

Pour une légende détaillée, consulter le fichier legende_seg.pdf.

INTERNE GROUPE - DOCUMENT PROPRIETE DU GROUPE SFR
Ce document et les informations qu'il contient sont la propriété du groupe SFR. Il ne doit pas être utilisé à d'autres fins que celles pour laquelle il a été établi et transmis.
Il ne peut être ni reproduit ni divulgué à des tiers, en tout ou partie, sous quelque forme que ce soit, sans l'accord préalable exprès et écrit du groupe SFR.

www.sfr.fr
Siège social : 1 Square Béla Bartók - 75015 Paris
Siège administratif : 12, rue Jean-Philippe Rameau - CS 80001 - 93634 La Plaine Saint-Denis CEDEX - Tél. : 01 85 06 00 00
SFR S.A. au capital de 3423265 598,40 € - RCS Paris 343 059 564 - N° de TVA intracommunautaire : FR 71 343 059 564

Ces données sont extraites à titre informatif par le service informatique SFR.
Pour toute anomalie sur le fonctionnement nominal de l'extraction, merci de contacter DSI-THD-EXPLOITATION-SIG@SFR.COM



Référence plan : 0NUM01_SO87_562400_6525720_200_120
Echelle : 1 / 500 au Format A3
Date d'édition : 05/02/2020
Date des données : 03/01/2017
Emprise du plan : 200 m x 120 m
Précision du levé : Classe C
Coordonnées du coin bas-gauche (Lambert 93) :
x=562400 m y=6525720 m

5 0 5 10 15 20 25
Mètres

Ces données ont été extraites à titre d'archivage et peuvent ne pas correspondre à la réalité du terrain.
Fichiers DGN "SEG" constituant ce plan :
- /UNSUDOUESTV1/dgn/LMG4502.dgn


Amplificateur
Répartiteur
Point de branchement
Transition
Télé-alimentation
Stop courant
Colonne montante
Mise à la terre
Câble A0
Câble A1
Câble A2+
Câble A2
Câble A3
Câble B4
Câble C5
Câble C6
Câble C6+
Câble abonné A2
Câble abonné B4
Câble abonné C5
Câble abonné C6
Câble abonné C6+
Aérien (Câble / Prise abonné)
Façade (Câble / Prise abonné)
Poteau
Armoire
Coffret
Chambre
Pénétration
Remontée aéro-souterraine
Fourreau
Artères Fouilles
Artères Aériennes
Artères Façades
Récepteur optique
Emetteur optique
Mult Multiplexeur
Coupleur optique

Pour une légende détaillée, consulter le fichier legende_seg.pdf.

INTERNE GROUPE - DOCUMENT PROPRIETE DU GROUPE SFR
Ce document et les informations qu'il contient sont la propriété du groupe SFR. Il ne doit pas être utilisé à d'autres fins que celles pour laquelle il a été établi et transmis.
Il ne peut être ni reproduit ni divulgué à des tiers, en tout ou partie, sous quelque forme que ce soit, sans l'accord préalable exprès et écrit du groupe SFR.

www.sfr.fr
Siège social : 1 Square Béla Bartók - 75015 Paris
Siège administratif : 12, rue Jean-Philippe Rameau - CS 80001 - 93634 La Plaine Saint-Denis CEDEX - Tél. : 01 85 06 00 00
SFR S.A. au capital de 3423265 598,40 € - RCS Paris 343 059 564 - N° de TVA intracommunautaire : FR 71 343 059 564

Ces données sont extraites à titre informatif par le service informatique SFR.
Pour toute anomalie sur le fonctionnement nominal de l'extraction, merci de contacter DSI-THD-EXPLOITATION-SIG@SFR.COM

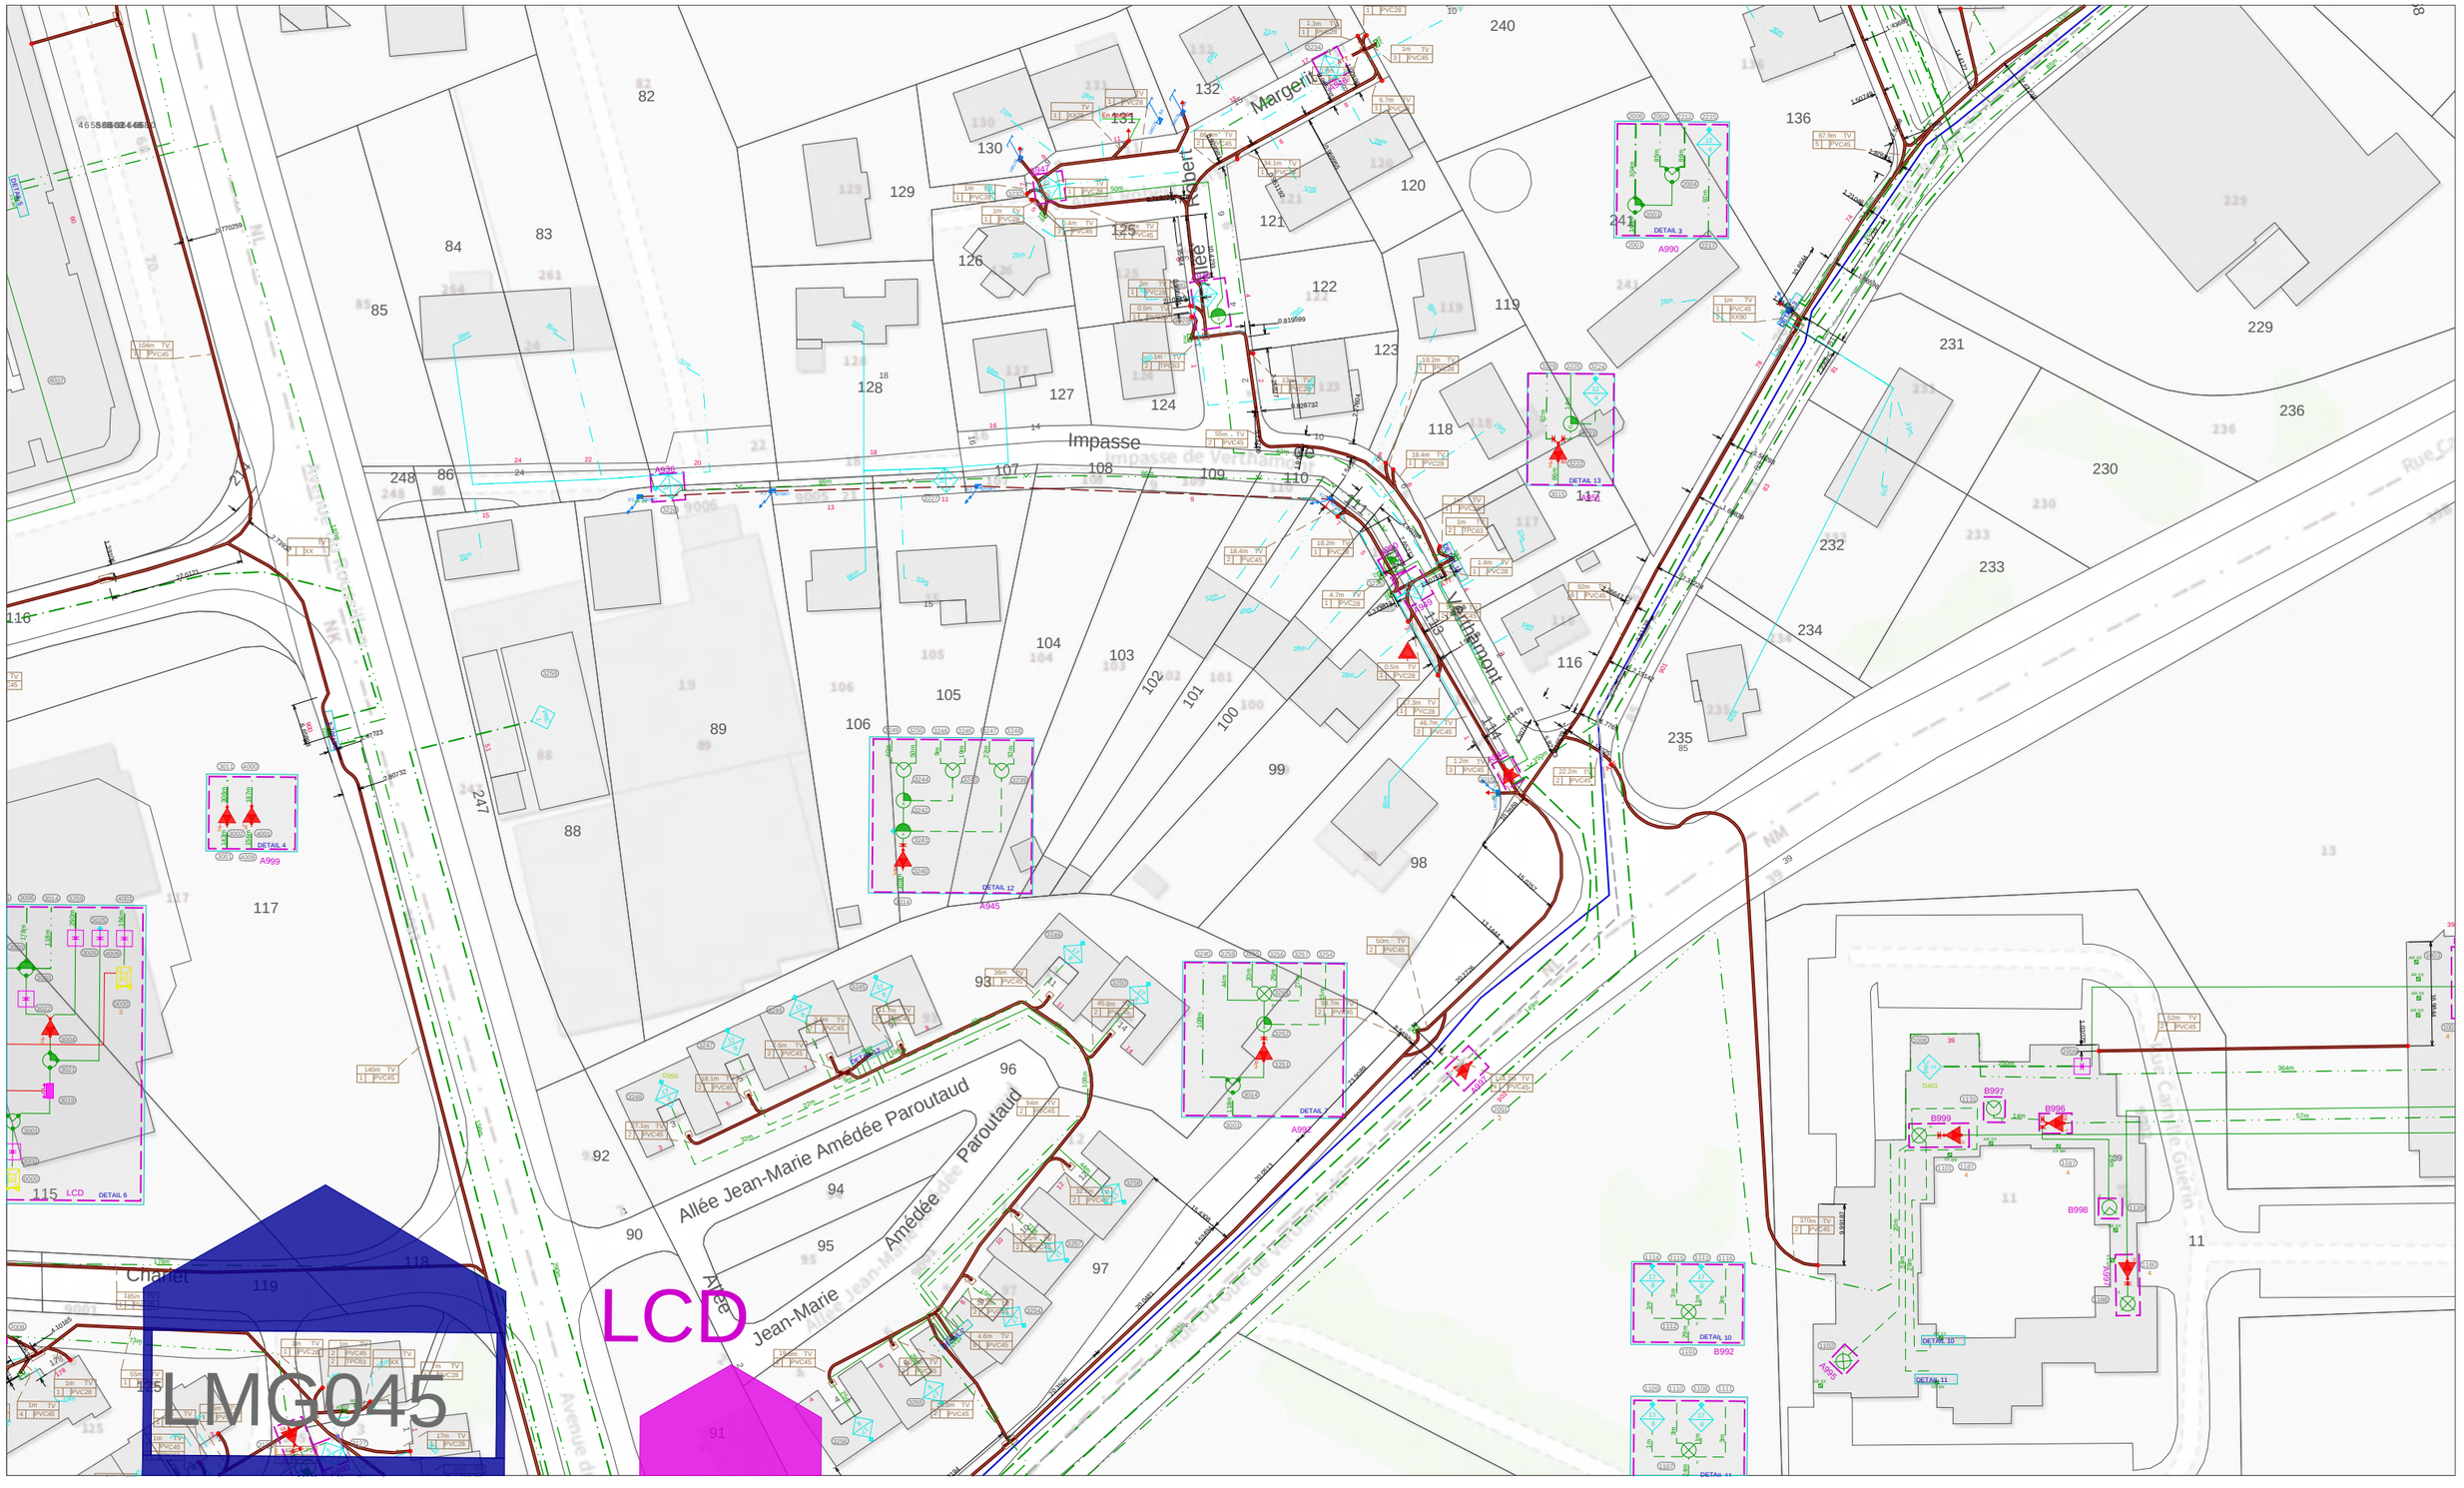

SFR

Référence plan : 0NUM01_SO87_562000_6525600_400_240
Echelle : 1 / 1000 au Format A3
Date d'édition : 05/02/2020
Date des données : 22/04/2008
Emprise du plan : 400 m x 240 m — Précision du levé : Classe C
Coordonnées du coin bas-gauche (Lambert 93) :
x=562000 m y=6525600 m

10 0 10 20 30 40 50
Mètres

Ces données ont été extraites à titre d'archivage et peuvent ne pas correspondre à la réalité du terrain.
Fichiers DGN "SEG" constituant ce plan :
- /UNSUDOUESTV1/dgn/transport.dgn
- /UNSUDOUESTV1/dgn/LMG4503.dgn
- /UNSUDOUESTV1/dgn/LMG4501.dgn
- /UNOPTIQUE/dgn/LMG01.dgn
- /UNSUDOUESTV1/dgn/LMG4502.dgn
- /UNSUDOUESTV1/dgn/LMG4504.dgn
- /UNSUDOUESTV1/dgn/LMG5501.dgn
- /UNSUDOUESTV1/dgn/LMG4703.dgn


Amplificateur
Répartiteur
Point de branchement
Transition
Télé-alimentation
Stop courant
Colonne montante
Mise à la terre
Câble A0
Câble A1
Câble A2+
Câble A2
Câble A3
Câble B4
Câble C5
Câble C6
Câble C6+
Câble abonné A2
Câble abonné B4
Câble abonné C5
Câble abonné C6
Câble abonné C6+
Aérien (Câble / Prise abonné)
Façade (Câble / Prise abonné)
Poteau
Armoire
Coffret
Chambre
Pénétration
Remontée aéro-souterraine
Fourreau
Artères Fouilles
Artères Aériennes
Artères Façades
Récepteur optique
Emetteur optique
Mult Multiplexeur
Coupleur optique

Pour une légende détaillée, consulter le fichier legende_seg.pdf.

INTERNE GROUPE - DOCUMENT PROPRIETE DU GROUPE SFR
Ce document et les informations qu'il contient sont la propriété du groupe SFR. Il ne doit pas être utilisé à d'autres fins que celles pour laquelle il a été établi et transmis.
Il ne peut être ni reproduit ni divulgué à des tiers, en tout ou partie, sous quelque forme que ce soit, sans l'accord préalable exprès et écrit du groupe SFR.

www.sfr.fr
Siège social : 1 Square Béla Bartók - 75015 Paris
Siège administratif : 12, rue Jean-Philippe Rameau - CS 80001 - 93634 La Plaine Saint-Denis CEDEX - Tél. : 01 85 06 00 00
SFR S.A. au capital de 3423265 598,40 € - RCS Paris 343 059 564 - N° de TVA intracommunautaire : FR 71 343 059 564

Ces données sont extraites à titre informatif par le service informatique SFR.
Pour toute anomalie sur le fonctionnement nominal de l'extraction, merci de contacter DSI-THD-EXPLOITATION-SIG@SFR.COM

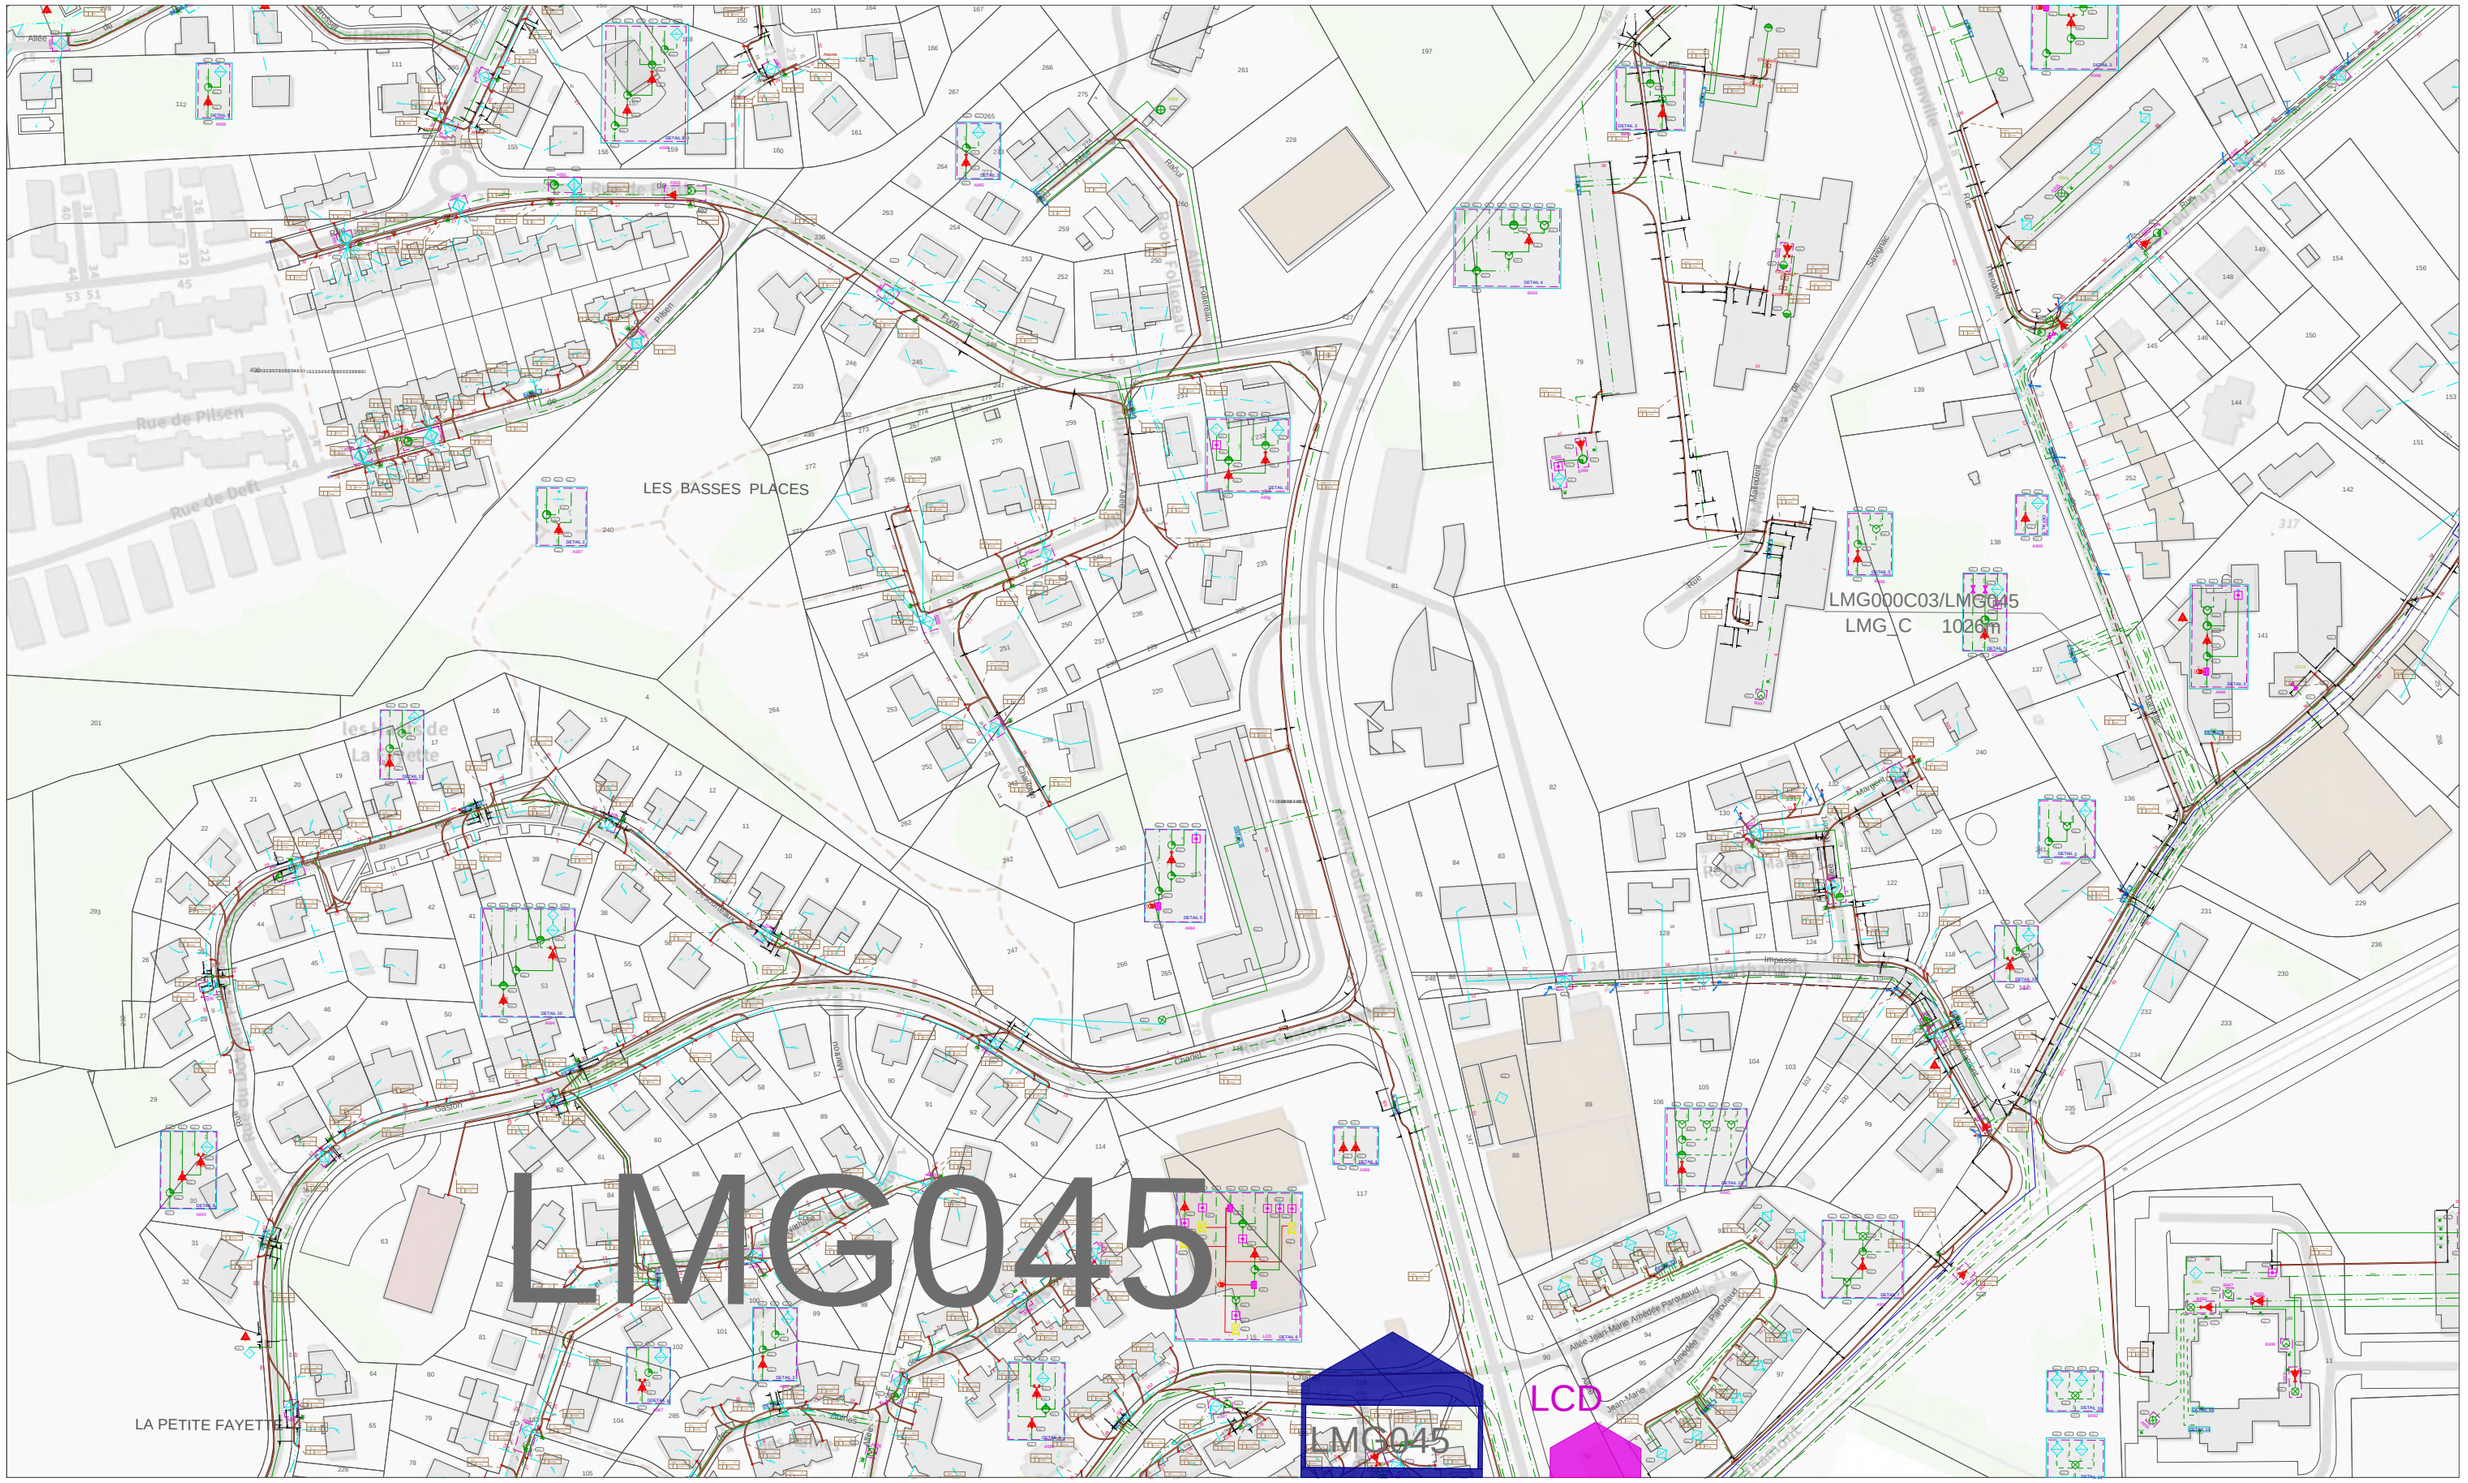

SFR

Référence plan : 0NUM01_SO87_561600_6525600_800_480
Echelle : 1 / 2000 au Format A3
Date d'édition : 05/02/2020
Date des données : 22/04/2008
Emprise du plan : 800 m x 480 m
Précision du levé : Classe C
Coordonnées du coin bas-gauche (Lambert 93) :
x=561600 m y=6525600 m

20 0 20 40 60 80 100
Mètres

Ces données ont été extraites à titre d'archivage et peuvent ne pas correspondre à la réalité du terrain.
Fichiers DGN "SEG" constituant ce plan :
- /UNSUDOUESTV1/dgn/LMG4703.dgn
- /UNSUDOUESTV1/dgn/LMG4603.dgn
- /UNSUDOUESTV1/dgn/LMG4502.dgn
- /UNSUDOUESTV1/dgn/LMG4504.dgn
- /UNSUDOUESTV1/dgn/LMG4503.dgn
- /UNSUDOUESTV1/dgn/LMG5501.dgn
- /UNOPTIQUE/dgn/LMG01.dgn
- /UNSUDOUESTV1/dgn/transport.dgn
- /UNSUDOUESTV1/dgn/LMG4501.dgn


Amplificateur
Répartiteur
Point de branchement
Transition
Télé-alimentation
Stop courant
Colonne montante
Mise à la terre
Câble A0
Câble A1
Câble A2+
Câble A2
Câble A3
Câble B4
Câble C5
Câble C6
Câble C6+
Câble abonné A2
Câble abonné B4
Câble abonné C5
Câble abonné C6
Câble abonné C6+
Aérien (Câble / Prise abonné)
Façade (Câble / Prise abonné)
Poteau
Armoire
Coffret
Chambre
Pénétration
Remontée aéro-souterraine
Fourreau
Artères Fouillées
Artères Aériennes
Artères Façades
Récepteur optique
Emetteur optique
Multiplexeur
Coupleur optique

Pour une légende détaillée, consulter le fichier legende_seg.pdf.

INTERNE GROUPE - DOCUMENT PROPRIETE DU GROUPE SFR
Ce document et les informations qu'il contient sont la propriété du groupe SFR. Il ne doit pas être utilisé à d'autres fins que celles pour laquelle il a été établi et transmis.
Il ne peut être ni reproduit ni divulgué à des tiers, en tout ou partie, sous quelque forme que ce soit, sans l'accord préalable exprès et écrit du groupe SFR.

www.sfr.fr
Siège social : 1 Square Béla Bartók - 75015 Paris
Siège administratif : 12, rue Jean-Philippe Rameau - CS 80001 - 93634 La Plaine Saint-Denis CEDEX - Tél. : 01 85 06 00 00
SFR S.A. au capital de 3423265 598,40 € - RCS Paris 343 059 564 - N° de TVA intracommunautaire : FR 71 343 059 564

Ces données sont extraites à titre informatif par le service informatique SFR.
Pour toute anomalie sur le fonctionnement nominal de l'extraction, merci de contacter DSI-THD-EXPLOITATION-SIG@SFR.COM

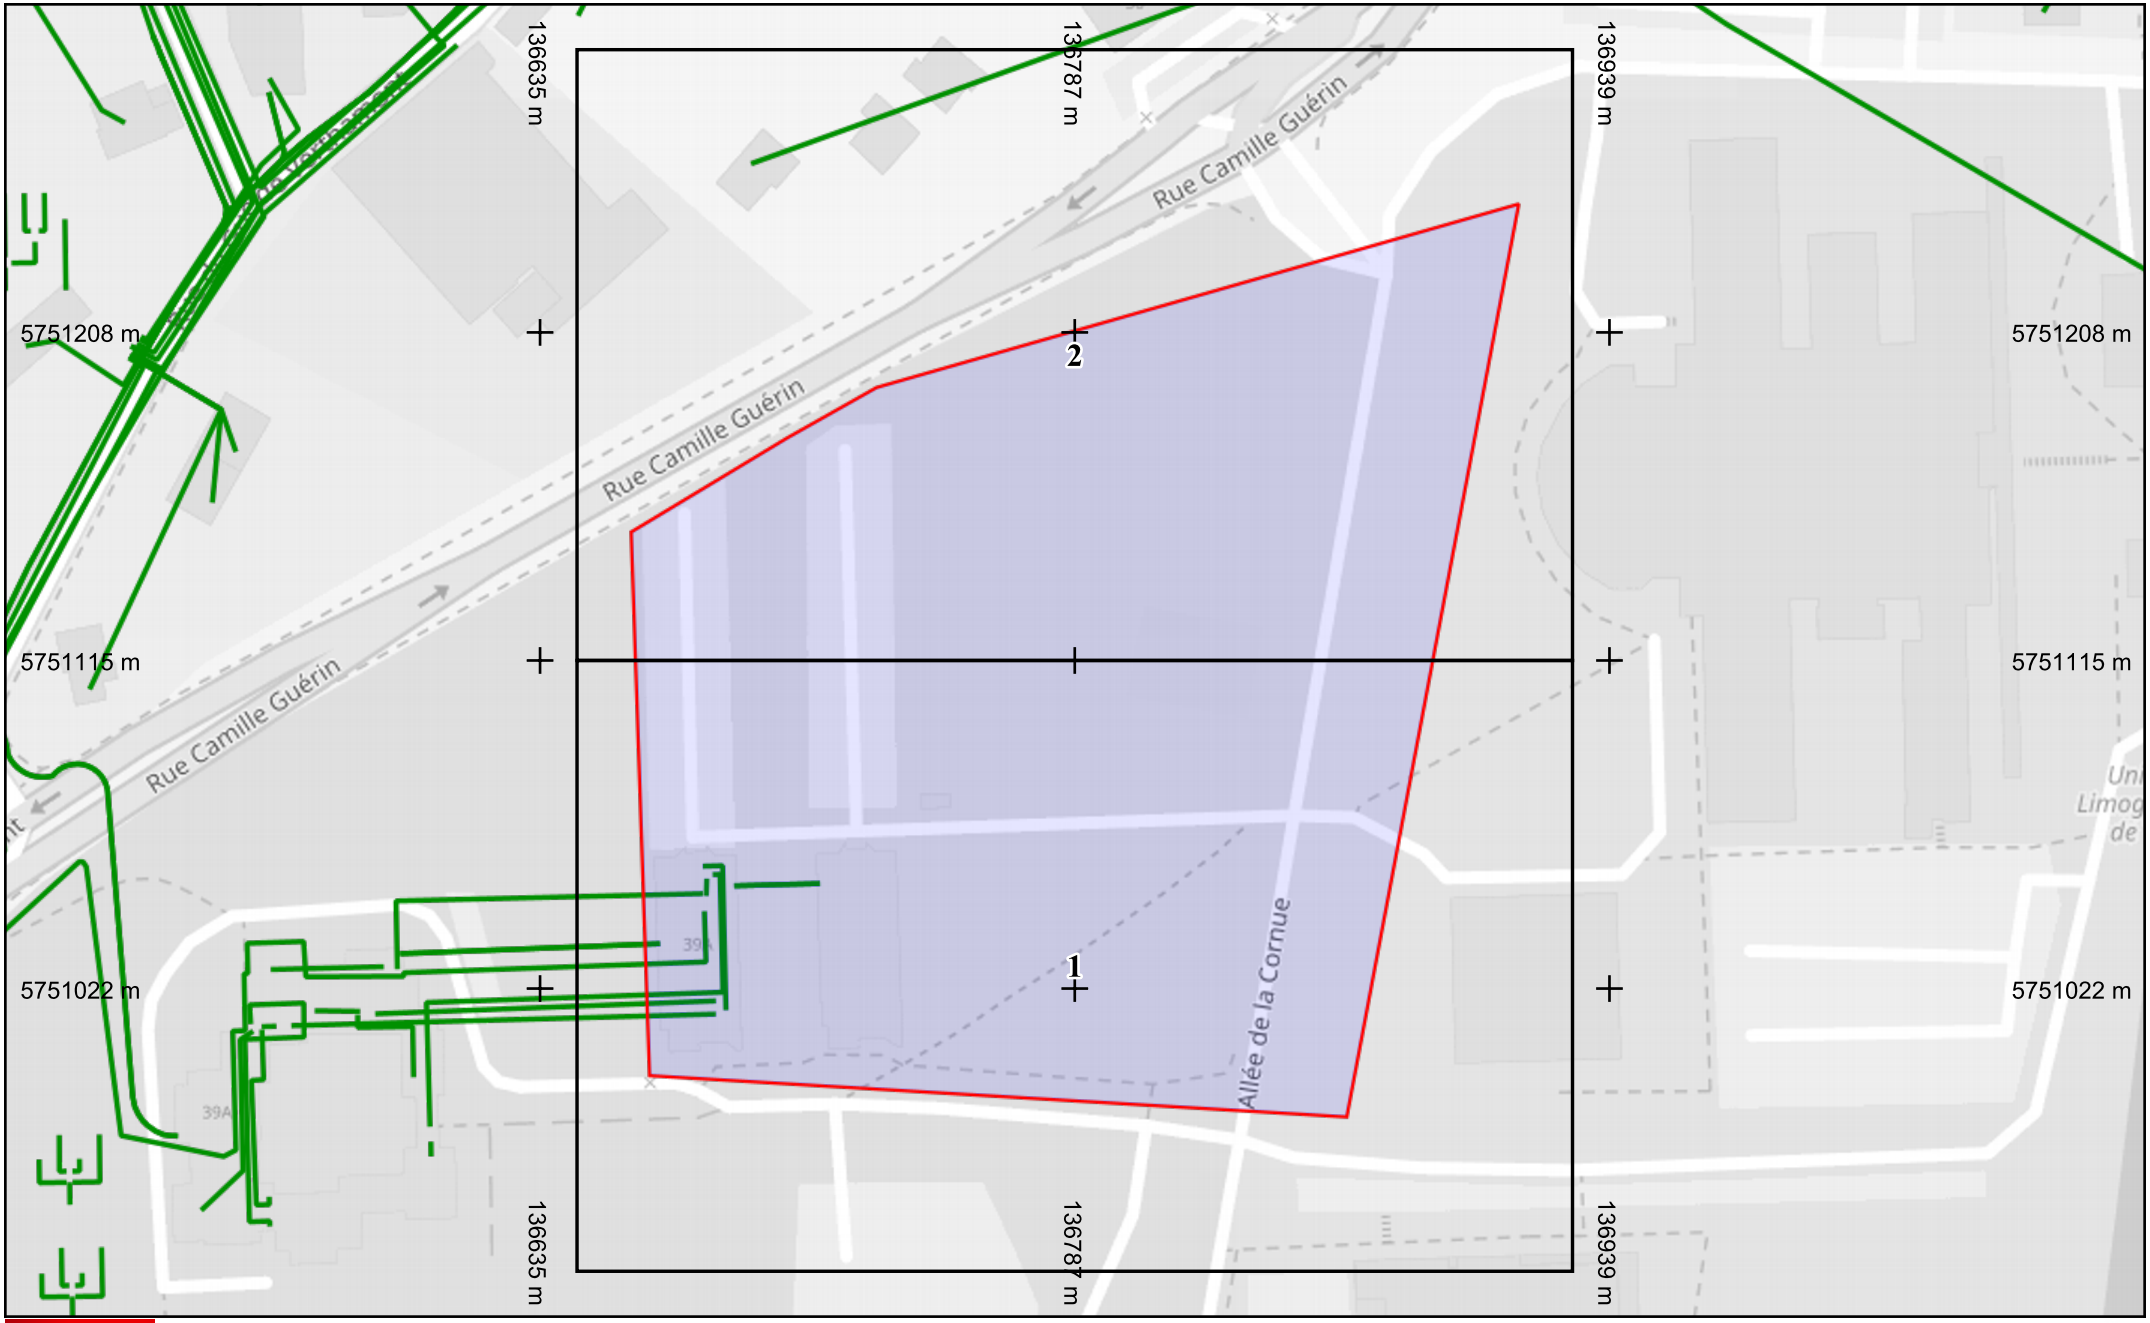

SFR

Légende


Réseau

Échelle : 1:1500 --- Plan généré le : 16/06/2026 - 16:47:21
Numéro de consultation : 2026061601295TLR
Adresse : NR, 87000 Limoges
Plan d'ensemble - Format d'impression : A4 Paysage

0 10 20 30 40 50m

N

Classe de précision : C	Catégorie réseau : TL	Carroyage : WGS 84/Pseudo-Mercator - EPSG:3857

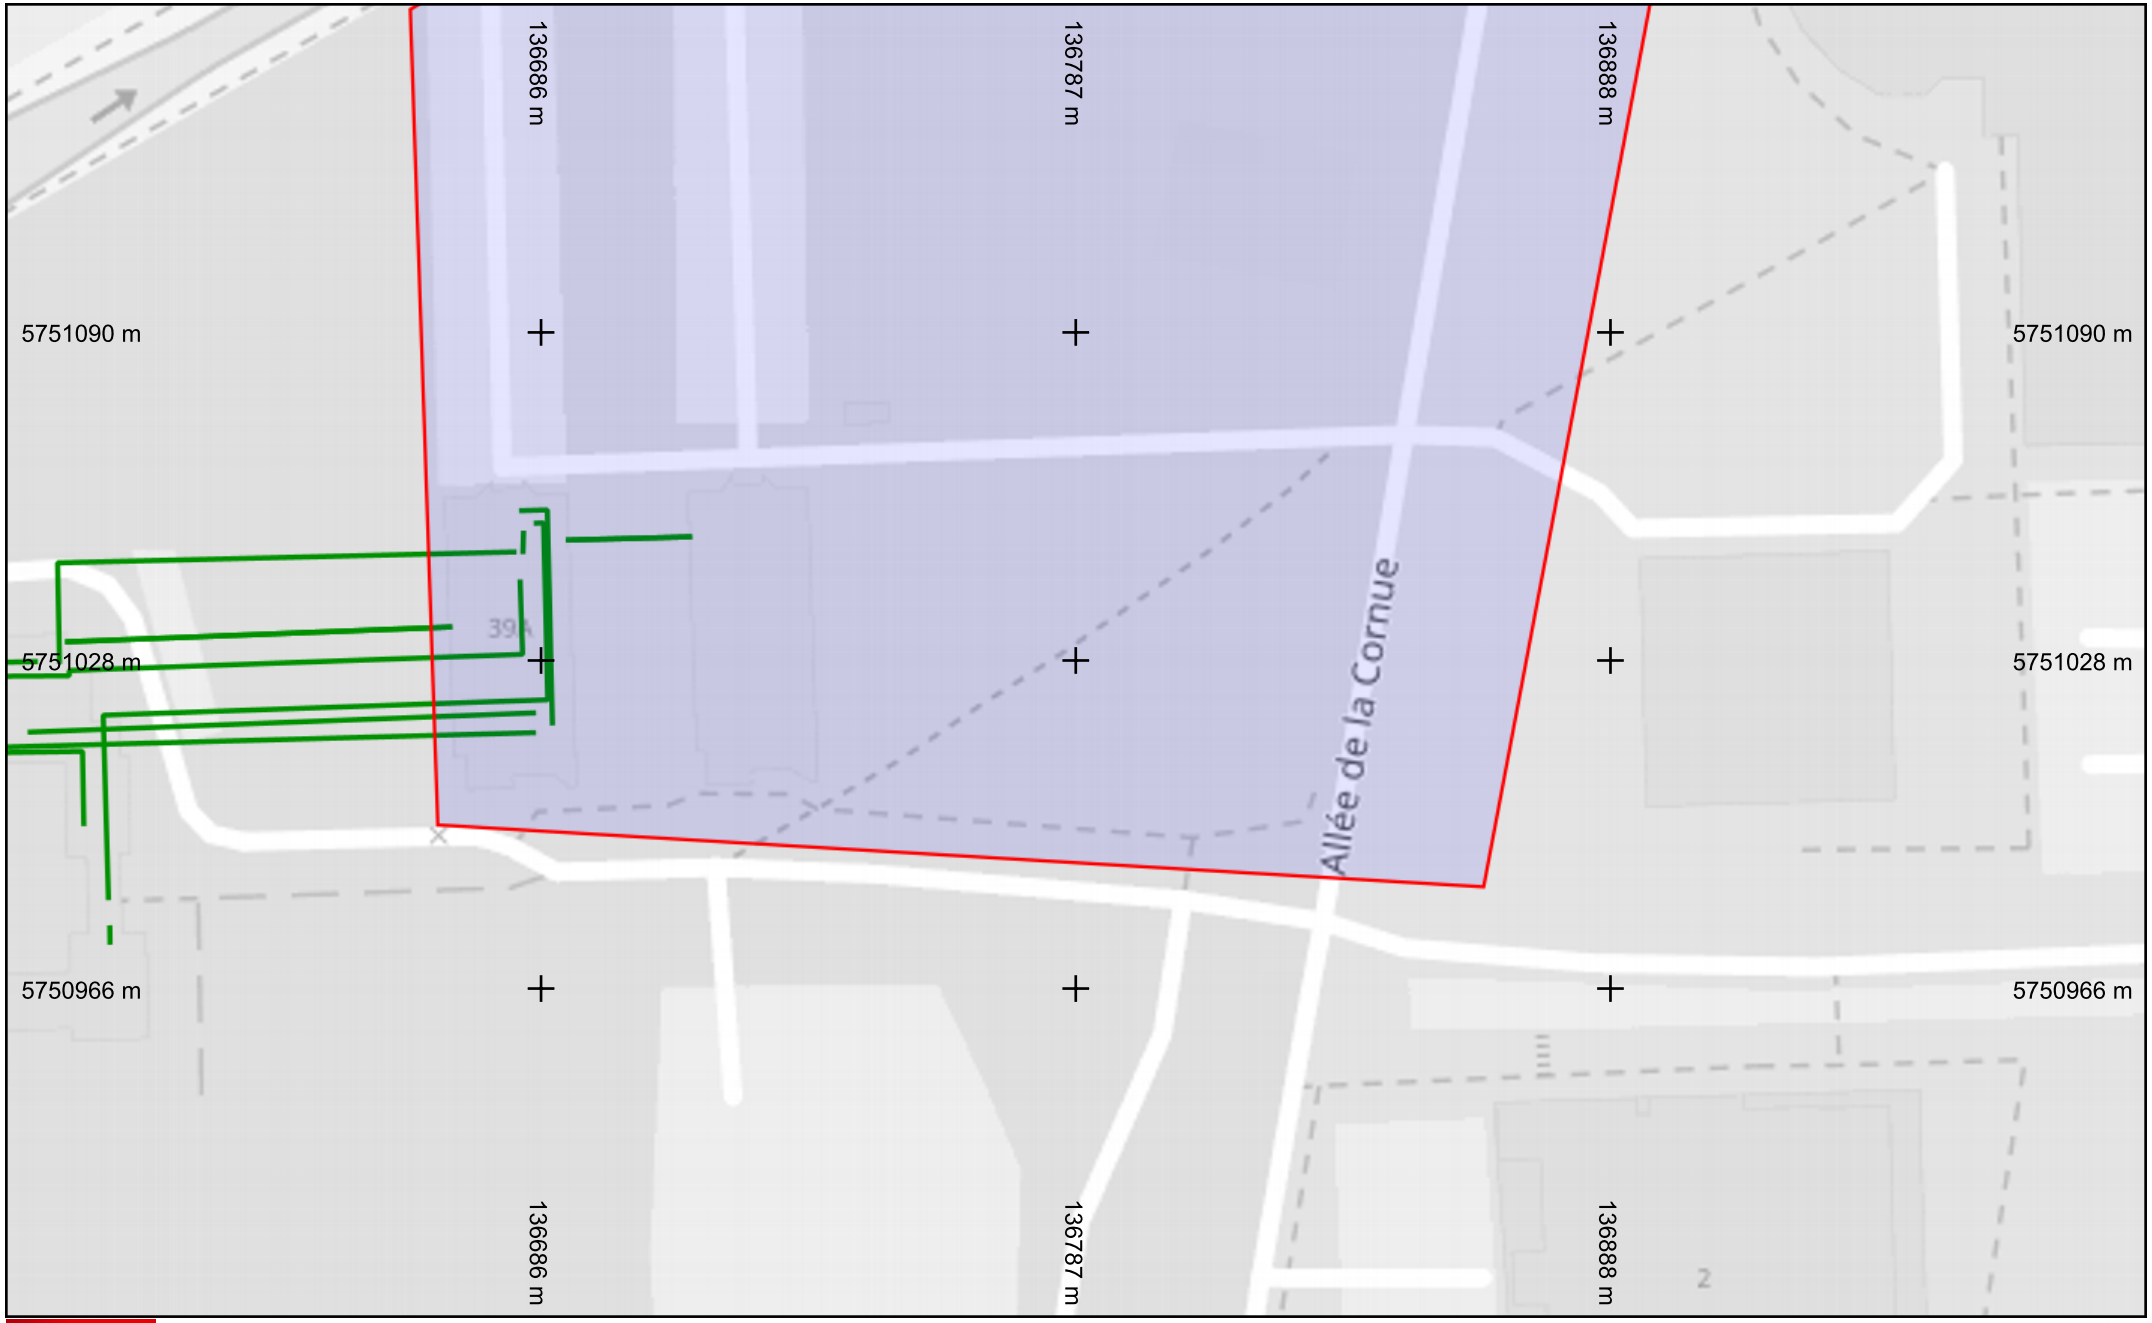

SFR

Légende


Réseau

Échelle : 1:1000 --- Plan généré le : 16/06/2026 - 16:47:21
Numéro de consultation : 2026061601295TLR
Adresse : NR, 87000 Limoges
Format d'impression : A4 Paysage

0 5 10 15 20 25m

N

Classe de précision : C	Catégorie réseau : TL	Carroyage : WGS 84/Pseudo-Mercator - EPSG:3857

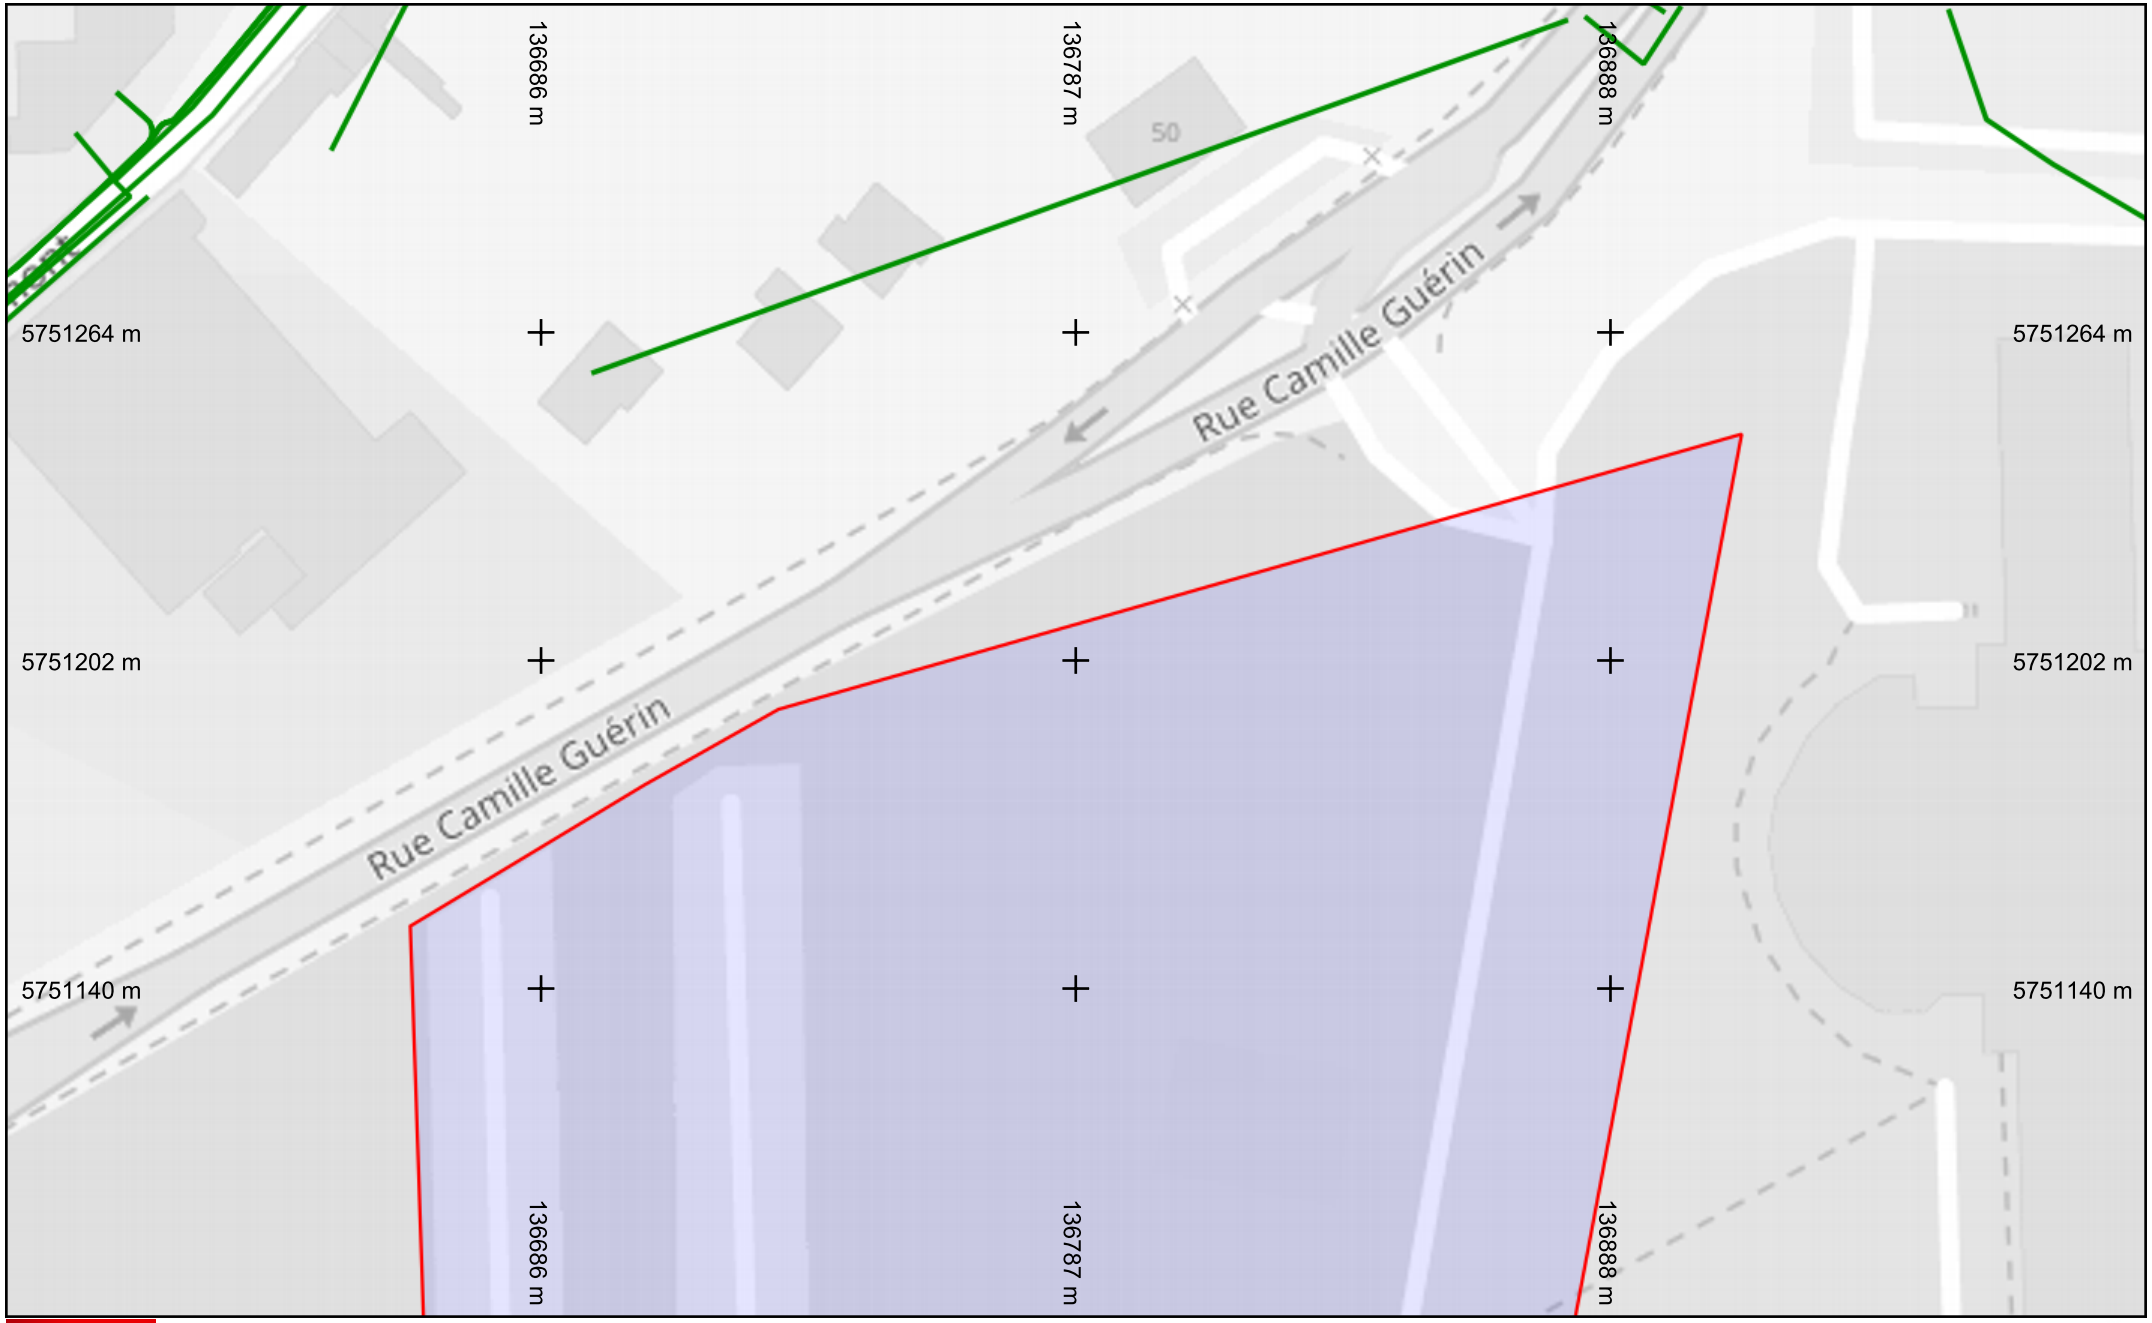

SFR

Légende

Réseau

Échelle : 1:1000 --- Plan généré le : 16/06/2026 - 16:47:21
Numéro de consultation : 2026061601295TLR
Adresse : NR, 87000 Limoges
Format d'impression : A4 Paysage

0 5 10 15 20 25m

N

Classe de précision : C	Catégorie réseau : TL	Carroyage : WGS 84/Pseudo-Mercator - EPSG:3857