Liberté • Égalité • Fraternité
RÉPUBLIQUE FRANÇAISE
Ministère chargé de l'écologie

cerfa N° 14435*04

Récépissé de DT
Récépissé de DICT

Au titre du chapitre IV du titre V du livre V (partie réglementaire) du Code de l'environnement et de la section 12 du chapitre IV du titre III du livre V de la 4ème partie (partie réglementaire) du Code du travail

(Annexe 2 de l'arrêté du 15 février 2012 modifié - NOR : DEVP1116359A)

Destinataire

- ☐ Récépissé de DT
- ☐ Récépissé de DICT
- ☒ Récépissé de DT/DICT conjointe

Dénomination : LID
Numéro / Voie : 35 RUE DU DOCTEUR OPOIS
Code postal / Commune : 14780 LION SUR MER
Pays : France

N° consultation du téléservice : 2026062900946T
Référence de l'exploitant : 2627013277.262701RDC02
N° d'affaire du déclarant : 260201
Personne à contacter (déclarant) :
Date de réception de la déclaration : 29/06/2026
Commune principale des travaux : 14000 Caen
Adresse des travaux prévus : 2 bd Maréchal Juin

Coordonnées de l'exploitant :

Raison sociale : GRDF - Direction Réseaux Nord-Ouest
Personne à contacter : GRDF A2T DRNO
Numéro / Voie : 89 rue Nicole Oresme
Lieu-dit / BP :
Code Postal / Commune : 76230 ISNEAUVILLE
Tél. : +33810300360 Fax : +33232800265

Eléments généraux de réponse

☐ Les renseignements que vous avez fournis ne nous permettent pas de vous répondre. La déclaration est à renouveler. Précisez notamment :

☐ Les réseaux/ouvrages que nous exploitons ne sont pas concernés au regard des informations fournies. Distance > à : _____ m

☒ Il y a au moins un réseau/ouvrage concerné de catégorie *(voir liste des catégories au verso)* : GA Autres informations :

Modification ou extension de nos réseaux / ouvrages

Modification ou extension de réseau/ouvrage envisagée dans un délai inférieur à 3 mois :

☐ Réalisation de modifications en cours sur notre réseau/ouvrage.

Veuillez contacter notre représentant : Tél. :

NB : Si nous avons connaissance d'une modification du réseau/ouvrage dans le délai maximal de 3 mois à compter de la consultation du téléservice, nous vous en informerons.

Emplacement de nos réseaux / ouvrages

☒ Plans joints :
NB : La classe de précision A, B ou C figure dans les plans.

Références :	Echelle (1) :	Date d'édition (1) :	Sensible :	Prof. règl. mini (1) :	Matériau réseau (1) :
Plan(s) A4	de situation	Voir Plan(s)	☒	_____ cm	
4 Plans A4	1/200	Voir Plan(s)	☒	_____ cm	

☐ Réunion sur chantier pour localisation du réseau/ouvrage : ☐ Date retenue d'un commun accord : _____ à _____
ou ☐ Prise de RDV à l'initiative du déclarant (date du dernier contact non conclusif : _____)

☐ Votre projet doit tenir compte de la servitude protégeant notre ouvrage.

☐ (cas d'un récépissé de DT) Vous devez prévoir des investigations complémentaires à notre charge (hors cas d'exemption prévus dans la réglementation) (2)

☒ Des branchements non cartographiés sont présents. Ils sont soit pourvus d'affleurants visibles et rattachés à un réseau principal souterrain identifié dans les plans joints, soit munis de dispositifs automatiques supprimant tout risque en cas d'endommagement (2)

(1) : facultatif si l'information est fournie sur le plan joint (2) pour les tronçons et branchements non cartographiés en classe A, prévoir des clauses techniques et financières particulières dans le marché

Recommandations de sécurité

Les recommandations techniques spécifiques suivantes sont à appliquer, en fonction des risques liés à l'utilisation des techniques de travaux employées :
NE PAS EMPLOYER DE PELLE MECANIQUE DANS LE FUSEAU D'INCERTITUDE DES OUVRAGES GAZ

Rubriques du guide technique relatives à des ouvrages ou travaux spécifiques : §3.4; chapitres 4 et 5; Fiches Techniques
Pour les exploitants de lignes électriques : si la distance d'approche a été précisée, indiquez si la mise hors tension est : ○ possible ○ impossible
Mesures de sécurité à mettre en œuvre :

Dispositifs importants pour la sécurité : Voir la localisation sur le plan joint

Cas de dégradation d'un de nos ouvrages

En cas de dégradation d'un de nos ouvrages, contactez nos services au numéro de téléphone suivant : 0247857444
Pour toute anomalie susceptible de mettre en cause la sécurité au cours du déroulement du chantier, prévenir le service départemental d'incendie et de secours (par défaut le 18 ou le 112) : SDIS du Calvados 0231434000

Responsable du dossier

Nom : EXPLOITANT GRDF
Désignation du service : GRDF A2T DRNO
Tél : +33 810300360

Signature de l'exploitant ou de son représentant

Nom : RÉPONSE EFFECTUÉE par un automate
Signature :
Date : 29/06/2026 Nombre de pièces jointes, y compris les plans : 4

La loi n° 78-17 du 6 janvier 1978 modifiée relative à l'informatique, aux fichiers et aux libertés, garantit un droit d'accès et de rectification des données auprès des organismes destinataires du formulaire. (RCP_v1.01)



Conception/réalisation graphique : Atelier Patrick Guillon • Illustration : ©Alain Vilcocq



Reportez-vous AU GUIDE d'application de la réglementation

OBSERVATOIRE NATIONAL DT DICT

www.reseaux-et-canalisations.gouv.fr/


Lire et comprendre un plan GRDF

Réglementation anti-endommagement

Ce document présente les éléments de lecture et de compréhension des plans fournis par GRDF en réponse à une déclaration de travaux. A travers ce guide de lecture, vous trouverez les éléments composants les fonds de plan, la représentation des réseaux, des branchements gaz et leurs accessoires. GRDF vous adresse systématiquement un plan de situation avec votre emprise (P1) et un plan de détail découpé en une ou plusieurs pages.

Le plan de situation comprend (page 1 au format A4)

- La zone d'emprise de votre déclaration. Celle-ci peut être tronquée pour ne faire apparaître que la partie contenant les ouvrages gaz.
- La position du ou des pages du plan joint au format grande échelle 1/200ème, numérotées à partir de la page 2.
- La représentation d'extensions ou de modifications des ouvrages prévues par GRDF à proximité de l'emprise. (Elles sont représentées sous forme d'un trait rouge de ce format)
- La commune principale et la date de création

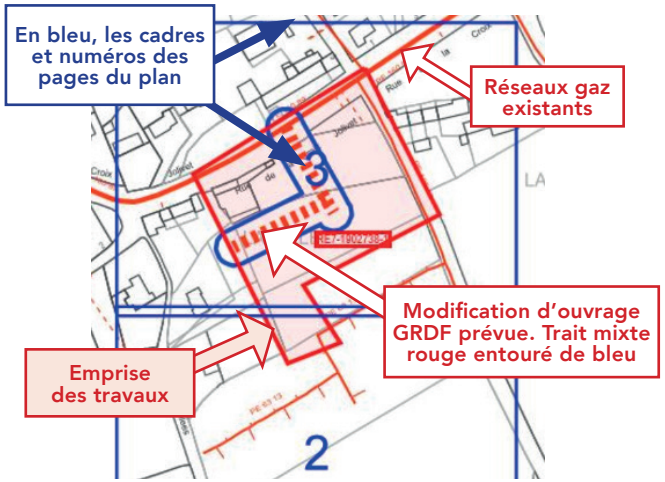

Le Plan de détail sur sa ou ses pages comprend

ATTENTION !
Sur chaque page le format d'impression est indiqué. Il est à respecter impérativement pour toute impression


Exemple | Format: AO Paysage |

L'échelle du plan est 1/200ème.



Il est impératif de vérifier l'échelle par la règle graduée jointe. Si le format d'impression ou de consultation est respecté, 1cm lu sur plan au 1/200ème correspond sur le terrain à 2m. (une cotation de 4 m fera 2cm)

Le plan de situation comporte les coordonnées géoréférencées de 3 points d'ouvrage en classe A, ci-dessous PG1 en page 2.	Point PG dans le plan
Point Géoréférencé 1	Page PG 1
830841,854; 6462115,598	2

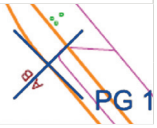

ATTENTION !
Il est impératif de vérifier le respect du format d'impression A4 à A0 ou de consultation du plan.

Une rosace d'orientation



Les coordonnées du centre de chaque page

Coordonnées GPS
43.727 , 7.256

La date d'impression et le nombre de pages total

Date d'impression: 02/10/2020
Page 2 sur 6

Identification des classes de précision de chaque tronçon (réseaux et branchements)

Tronçon en Classe A	Tronçon en classe B	Tronçon en Classe C
Terme CLASSE A indiqué pour les réseaux, ou **CL A** pour les branchements	La classe B est rarement indiquée. Elle se déduit par défaut des autres classes	Identifiés par **plusieurs points d'interrogation** sur ou à côté du tronçon ou une mention de type : **Position incertaine, supposée, inconnue, approximative…**
MPB PE 63 CLASSE A :: 2014	**MPB AC 114 :: 1980** est par défaut **en B.**	
Ouvrages depuis juillet 2012, tous les ouvrages sont en classe A, en planimétrie X, Y et Altimétrie Z. Ouvrages avant 07 2012 : si la profondeur indiquée est supérieure ou égale à 1m20, la classe en altimétrie (Z) est la classe B.	Un séparateur de Classe **A I B** indique le lieu d'un changement de classe A et B. 3 Nota : Des tronçons en échec de détection sont indiqués « DI » ou Détection Infructueuse. 10	**MPB PE 40 :: 1986** ? ? ? **Position incertaine** Ils peuvent être entourés en rouge. 9

Classe	Précision
A	0,40 m (ouvrage rigide) 0,50 m (ouvrage souple)
B	Supérieur à la classe A et inférieure ou égale à 1,50m pour le réseau ou 1m pour les branchements
C	Supérieure à 1,50 m pour les réseaux, 1m pour les branchements
A partir de l'enveloppe externe pour tout ouvrage de diamètre > 100 mm	

Eléments du fond de plan

Les principaux éléments du mobilier urbain que vous allez rencontrer sur le terrain sont :

Trottoir, mur	Poteau Telecom/elec.	Avaloirs
	T W E	
Accès, seuil	**Arbre**	**Plaque d'égout**
Bâtiment	**Plaque Telecom**	**Borne incendie**

GRDF
GAZ RÉSEAU DISTRIBUTION FRANCE

Les ouvrages gaz, réseaux et branchements sur plan et caractéristiques

Les réseaux et branchements gaz sont représentés selon différentes couleurs associées à la pression et l'état de service.

Niveau de pression	Réseaux en service	Branchement en service	Réseaux et branchements abandonnés
4 bar< MPC < 25 bar			
400 millibar < MPB < 4 bar			
BP Basse Pression < 50 millibar			

Matières principales : PE = Polyéthylène, Ac = Acier, Cu = Cuivre, F ou FD ou 2GS = Fonte ductile, Pb = Plomb, TB = Tôle Bitumée.

Sur plan : Réseau : Pression Matière Diamètre Classe (si A) :: Année* Branchements : Pression / Matière / CL A*:: diamètre* Année* * Facultatif	
MPC Ac 114 CLASSE A ::1998	**Réseau MPC** en acier de 114 mm extérieur en classe A posé en 1998
MPB PE 63 CLASSE A ::2014	**Réseau MPB** en polyéthylène PE de 63 mm extérieur en classe A posé en 2014
BP PE CL A :: 20 1995	**Branchement BP** est en Basse Pression, en PE, en Classe A, de 20 mm de diamètre et posé en 1995. Ce type de texte est parfois relié au dessin du branchement par un trait et un point noir.

1 Dispositifs Importants pour la sécurité

(article R554-30 du code de l'environnement)

(Susceptibles d'être manœuvrés **uniquement** par l'exploitant en cas de dommage)

Robinets (vannes) de réseau

OC = OC =

Dans la rue

Regards ronds, ovales ou chambre GAZ


Une plaque de signalisation jaune indique leurs positions, elle comporte un Numéro.
Sur plan, ils sont encadrés en rouge.

ATTENTION !
L'exécutant des travaux informe son personnel de la présence de ces organes de coupure et veille, pour ceux situés dans l'emprise du chantier, à conserver leur accessibilité et qu'ils ne soient pas dégradés ou rendus inopérants du fait de la réalisation des travaux (article R554-31 du code de l'environnement).

Les objets ne sont pas représentés à leur échelle normale.


2 Les affleurants gaz présents sur le plan sont représentés ainsi et sur l'exemple aux repères 2.

Coffret gaz en façade	Armoire gaz
G	G
Coffrets gaz Enterrés	**Regards au sol (Bouches)**
G	G

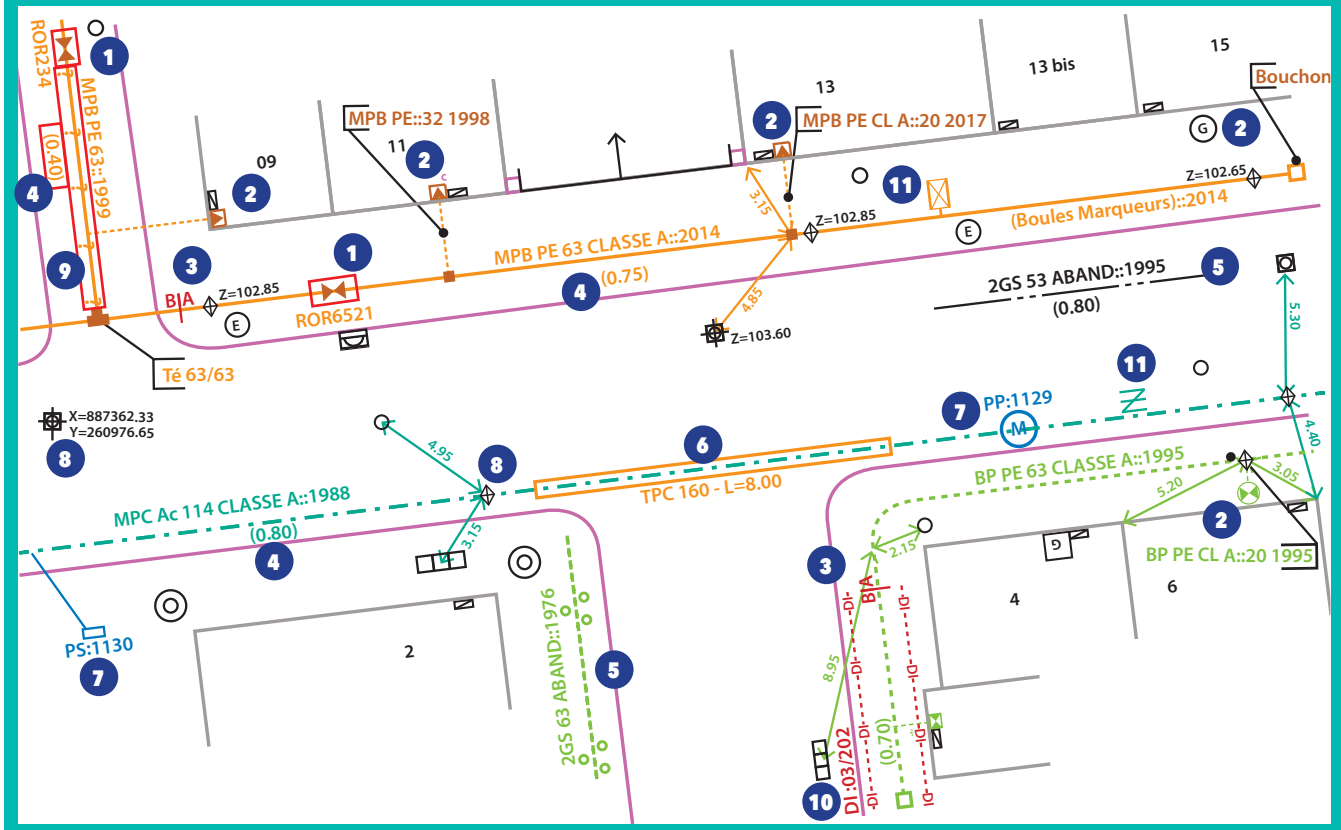

Profondeur

Il s'agit de la distance entre la génératrice supérieure de la canalisation et le sol. Elle est indiquée ainsi en m **(0,80)** ou **P : 0,80**
Les indications de profondeurs connues ≤ à 60 cm sont entourées en rouge

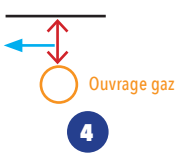


ATTENTION !

- **Un branchement peut être à une profondeur plus faible au niveau de la remontée vers l'affleurant (regard/coffret) et l'immeuble.**
- **Un branchement possède une prise pouvant se situer 15 cm au dessus de la génératrice supérieure du réseau.**



- **Certains accessoires (indiqués TAG) ou des extrémités de réseau peuvent être à une profondeur plus faible que celle du réseau.**

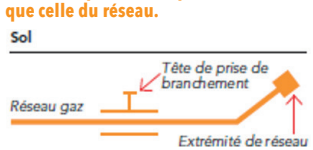

Indications diverses

10 Réseau Détecté mais en Détection Infructueuse, parfois notée DI .... DI .... DI ... de part et d'autre.

6 Représente un fourreau, (couleur variable) dans lequel passe l'ouvrage gaz. Ici un TPC de diamètre 160. L'ouvrage le traversant n'est pas toujours apparent.

8 Point géoréférencé de classe A, avec coordonnées X,Y ou Z indiquant l'altitude. Z=102.85
Un losange indique un point d'ouvrage gaz, si le Z est présent son altitude absolue en m.La lettre D parfois associée indique une position Détectée.

11 **ATTENTION :** Ces différents symboles en MPC ou MPB sont des accessoires de profondeur réduite proche des regards -ouverture possible- (tiges, vanne de purge ou siphon gaz...). Décroutage avec prudence.

- Le PE de GAZ est noir rayé de jaune. Il peut exister des PE Noir sans rayure jaune, certains sont indiqués. Ne pas employer de source de chaleur ni tenter de le couper. En cas de doute consulter GRDF
- Les ouvrages indiqués tubés ou posés en forage dirigé n'ont pas de grillage avertisseur ni sable.

7 Protection Cathodique

Les accessoires ou équipements* de protection cathodique sur les réseaux gaz en acier sont indiqués en bleu. Ils sont constitués de circuits électriques. Ils assurent la protection contre la corrosion ou la vérification de son efficacité. Toute détérioration est à indiquer immédiatement à GRDF.

**Prise de potentiel, poste de soutirage, poste de drainage, anodes galvanique, …*

VOTRE CHANTIER A COMMENCÉ ?

AFIN DE VOUS ACCOMPAGNER, INDIQUEZ À VOTRE EXPLOITANT LA DATE À LAQUELLE VOS TRAVAUX ONT DÉBUTÉ

Scannez le QR CODE et saisir les informations suivantes :

- NOM DE VOTRE ENTREPRISE
- NUMÉRO DE DICT
- DATE ESTIMÉE DE FIN DE CHANTIER

Appuyez sur le bouton « Envoyer formulaire »


DES QUESTIONS ? CONTACTEZ LE 0810 300 360 CHOIX 3

GRDF

Utilisateur: S-PHI-P1-BATCHS
Commune: Caen

Code INSEE: 14118
Date d'impression: 29/06/2026
Nombre de pages: 5

Ce plan représente l'assemblage des plans de précision ci-après.
Il ne peut en aucun cas être utilisé pour repérer nos ouvrages.

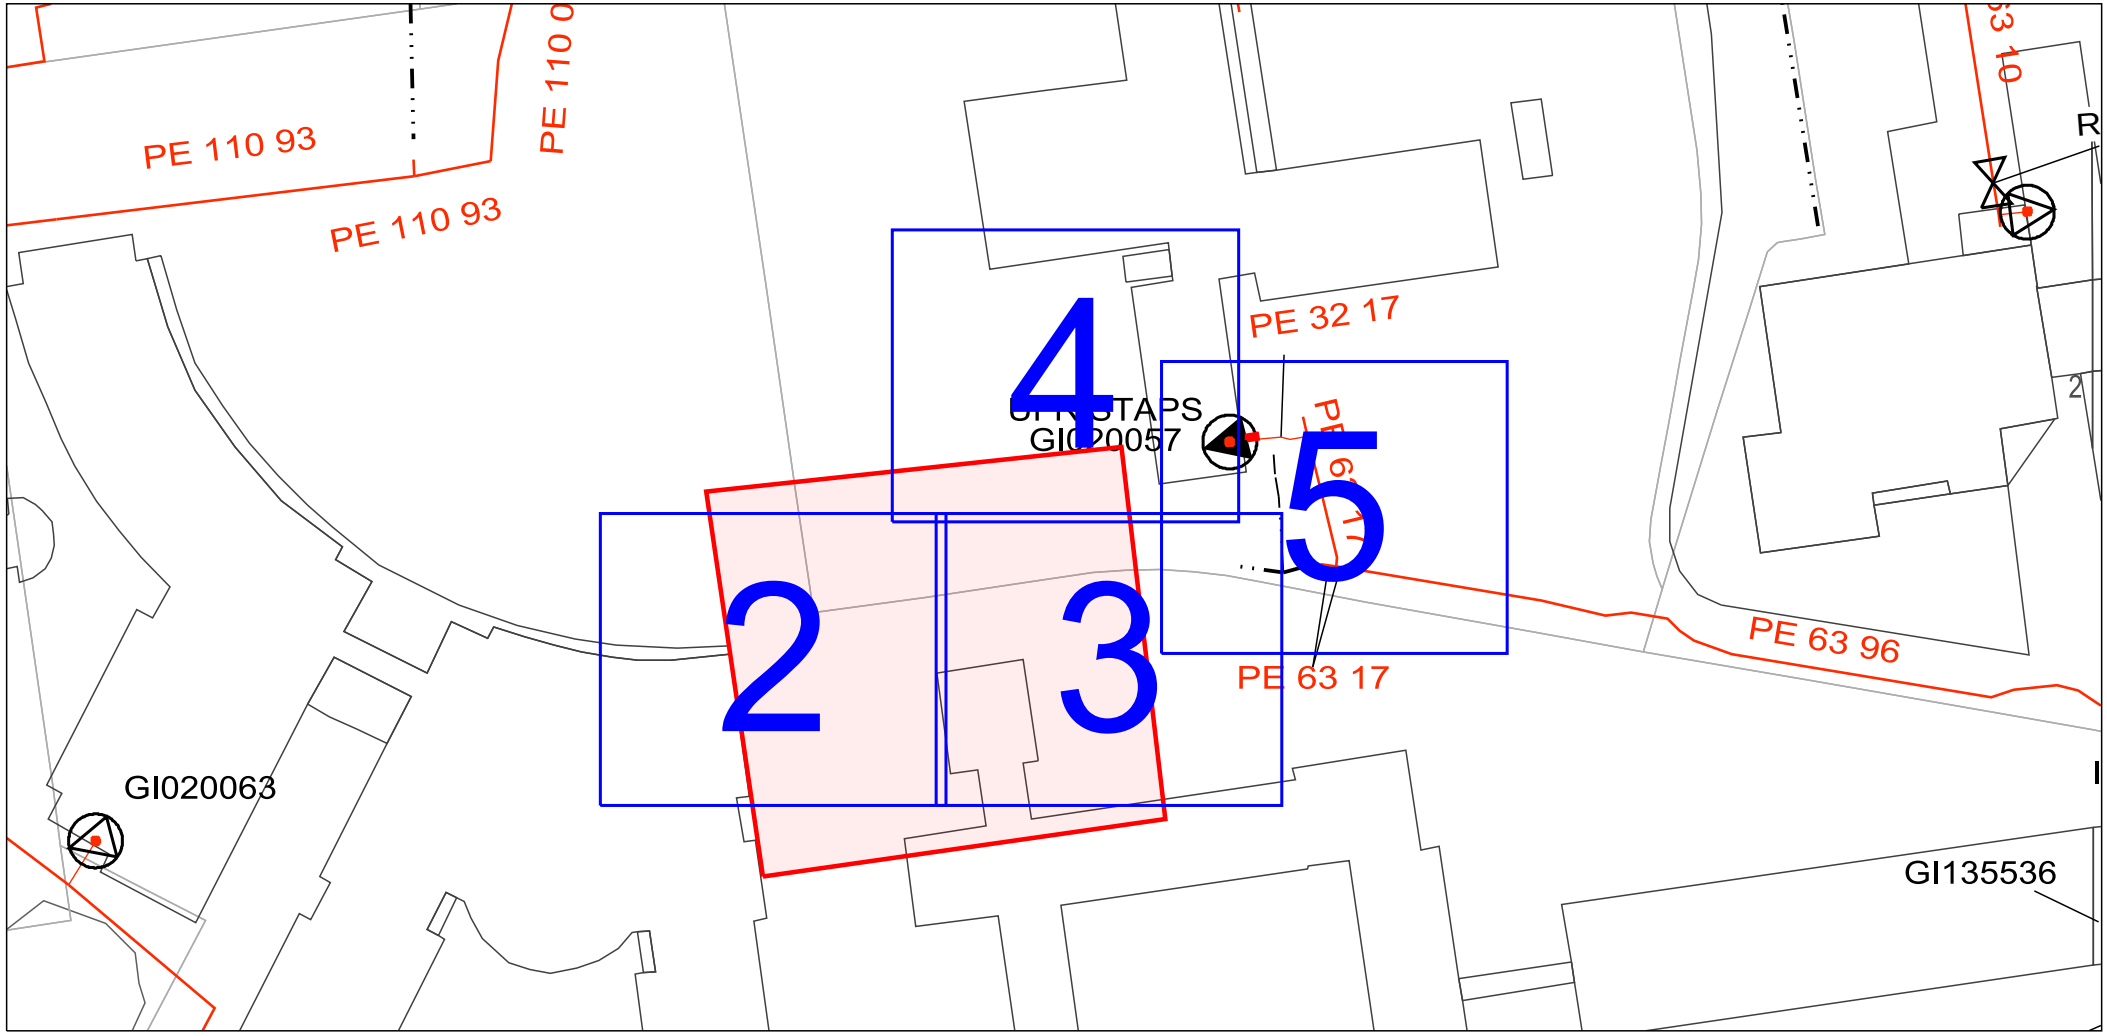

Point Géoréférencé 1 (Lambert 93 m)	Page PG 1	Point Géoréférencé 2 (Lambert 93 m)	Page PG 2	Point Géoréférencé 3 (Lambert 93 m)	Page PG 3
454735.561; 6906713.862	5	454727.026; 6906731.828	5	454729.451; 6906721.880	5

GRDF

Format: A4 Paysage

Echelle: 1:200

0m 2m 4m 6m 8m 10m

URGENCE GAZ Dommage à ouvrage
02 47 85 74 44

Autre Urgence Gaz 0800 47 33 33

Classe de précision :

Les ouvrages figurant sur le plan sont rangés en classe de précision B à l'exception des tronçons pour lesquels une autre classe est précisée

Voir notice jointe Lire et Comprendre un plan GRDF

Lambert 2 étendu: 402850.643 m,2471743.788 m,L2E

Coordonnées GPS: 49.213 , -0.368

N
O E
S

Utilisateur: S-PHI-P1-BATCHS

Commune: Caen


Code INSEE: 14118

Date d'impression: 29/06/2026

Page 2 sur 5

Description :

Numéro Guichet Unique: 2026062900946T

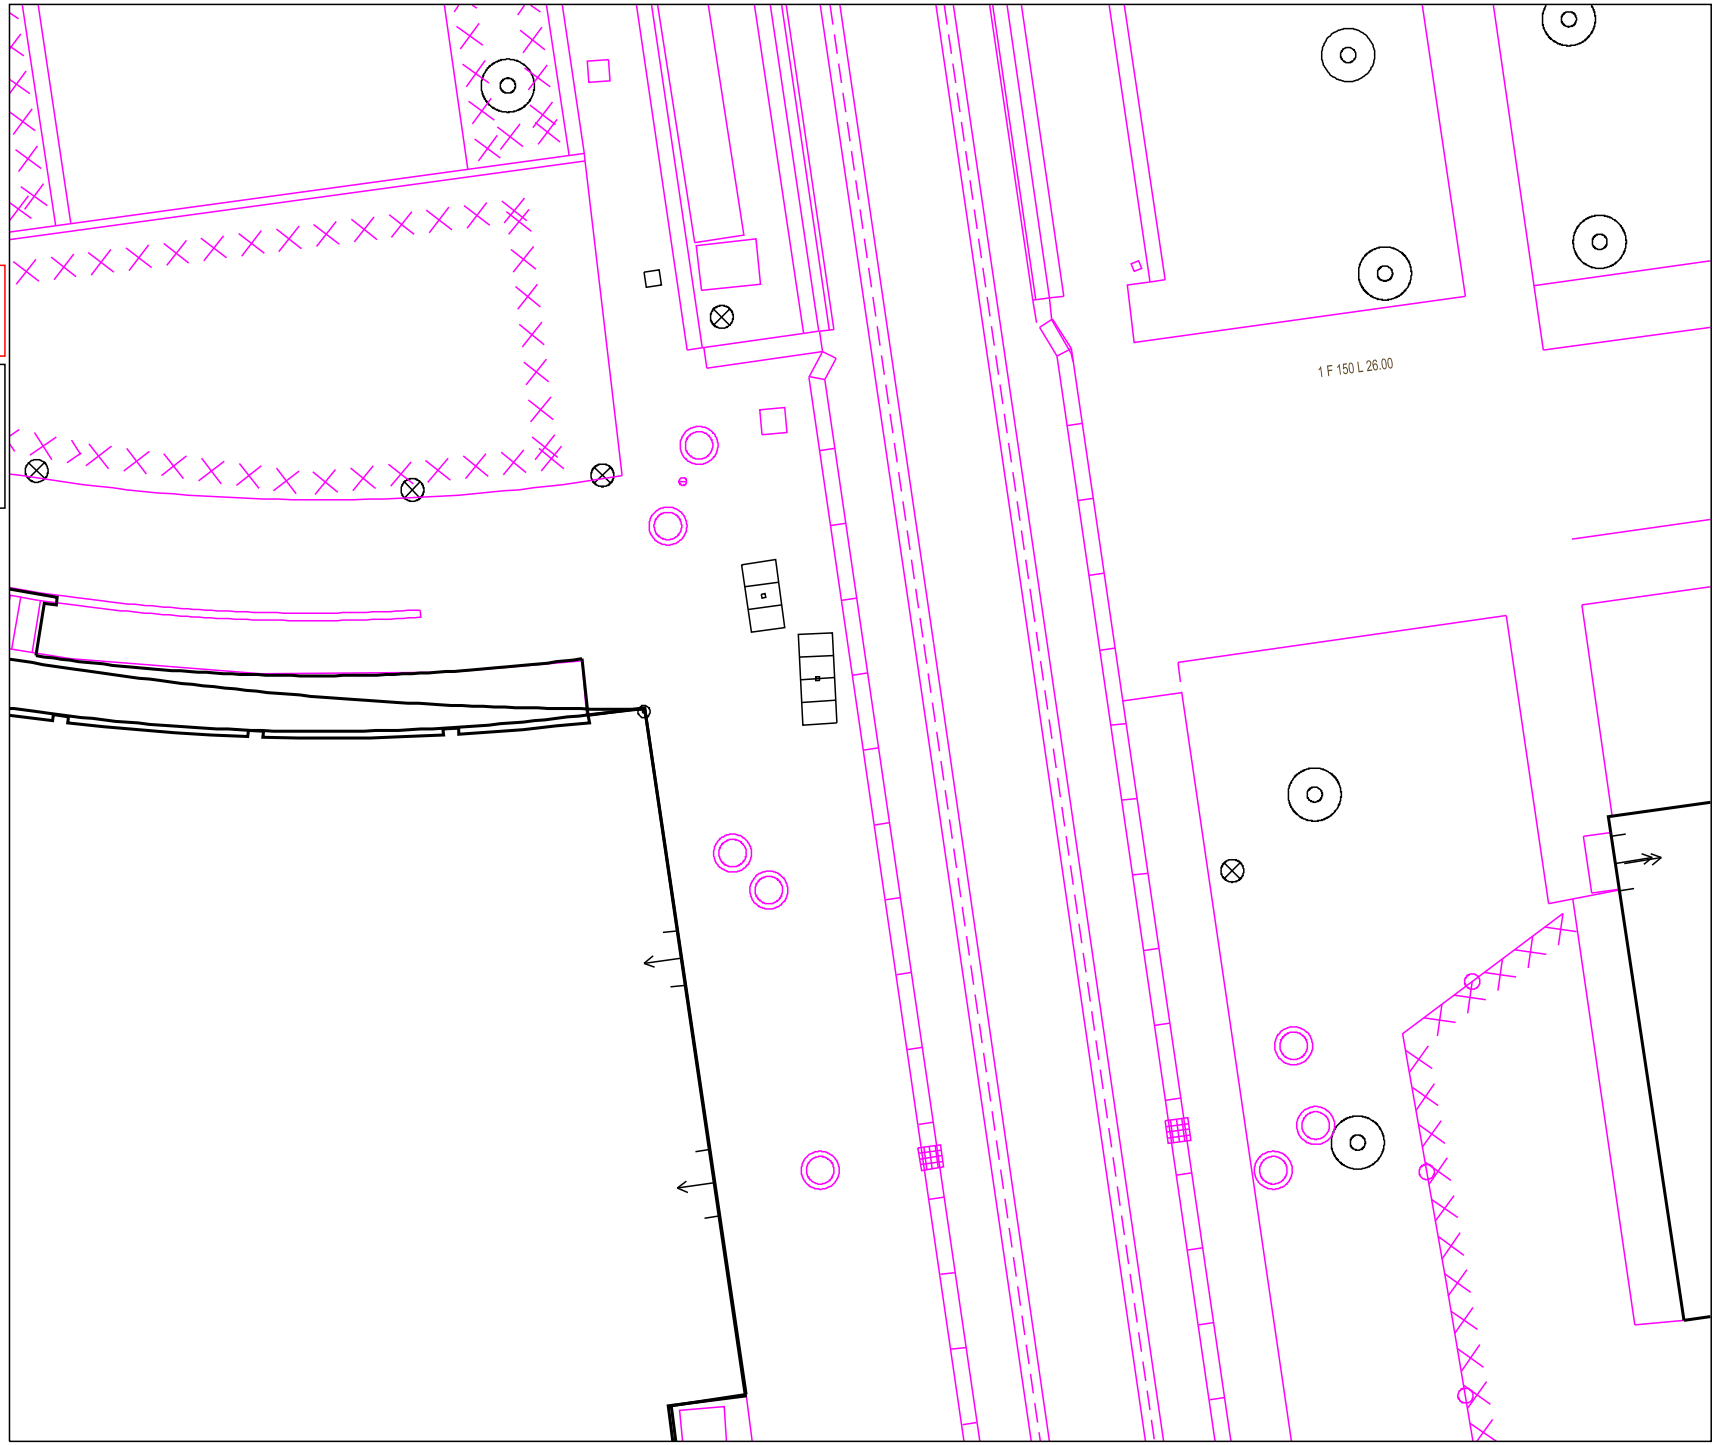

GRDF

Format: A4 Paysage

Echelle: 1:200

0m 2m 4m 6m 8m 10m

URGENCE GAZ Dommage à ouvrage
02 47 85 74 44

Autre Urgence Gaz 0800 47 33 33

Classe de précision :

Les ouvrages figurant sur le plan sont rangés en classe de précision B à l'exception des tronçons pour lesquels une autre classe est précisée

Voir notice jointe Lire et Comprendre un plan GRDF

Lambert 2 étendu: 402894.293 m,2471743.788 m,L2E

Coordonnées GPS: 49.213 , -0.367

N O E S

Utilisateur: S-PHI-P1-BATCHS

Commune: Caen

Code INSEE: 14118

Date d'impression: 29/06/2026

Page 3 sur 5

Description :

Numéro Guichet Unique: 2026062900946T



GRDF

Format: A4 Paysage

Echelle: 1:200

0m 2m 4m 6m 8m 10m

URGENCE GAZ Dommage à ouvrage
02 47 85 74 44

Autre Urgence Gaz 0800 47 33 33

Classe de précision :

Les ouvrages figurant sur le plan sont rangés en classe de précision B à l'exception des tronçons pour lesquels une autre classe est précisée

Voir notice jointe Lire et Comprendre un plan GRDF

Lambert 2 étendu: 402888.668 m,2471780.648 m,L2E

Coordonnées GPS: 49.213 , -0.367

N O E S

Utilisateur: S-PHI-P1-BATCHS

Commune: Caen


Code INSEE: 14118

Date d'impression: 29/06/2026

Page 4 sur 5

Description :

Numéro Guichet Unique: 2026062900946T

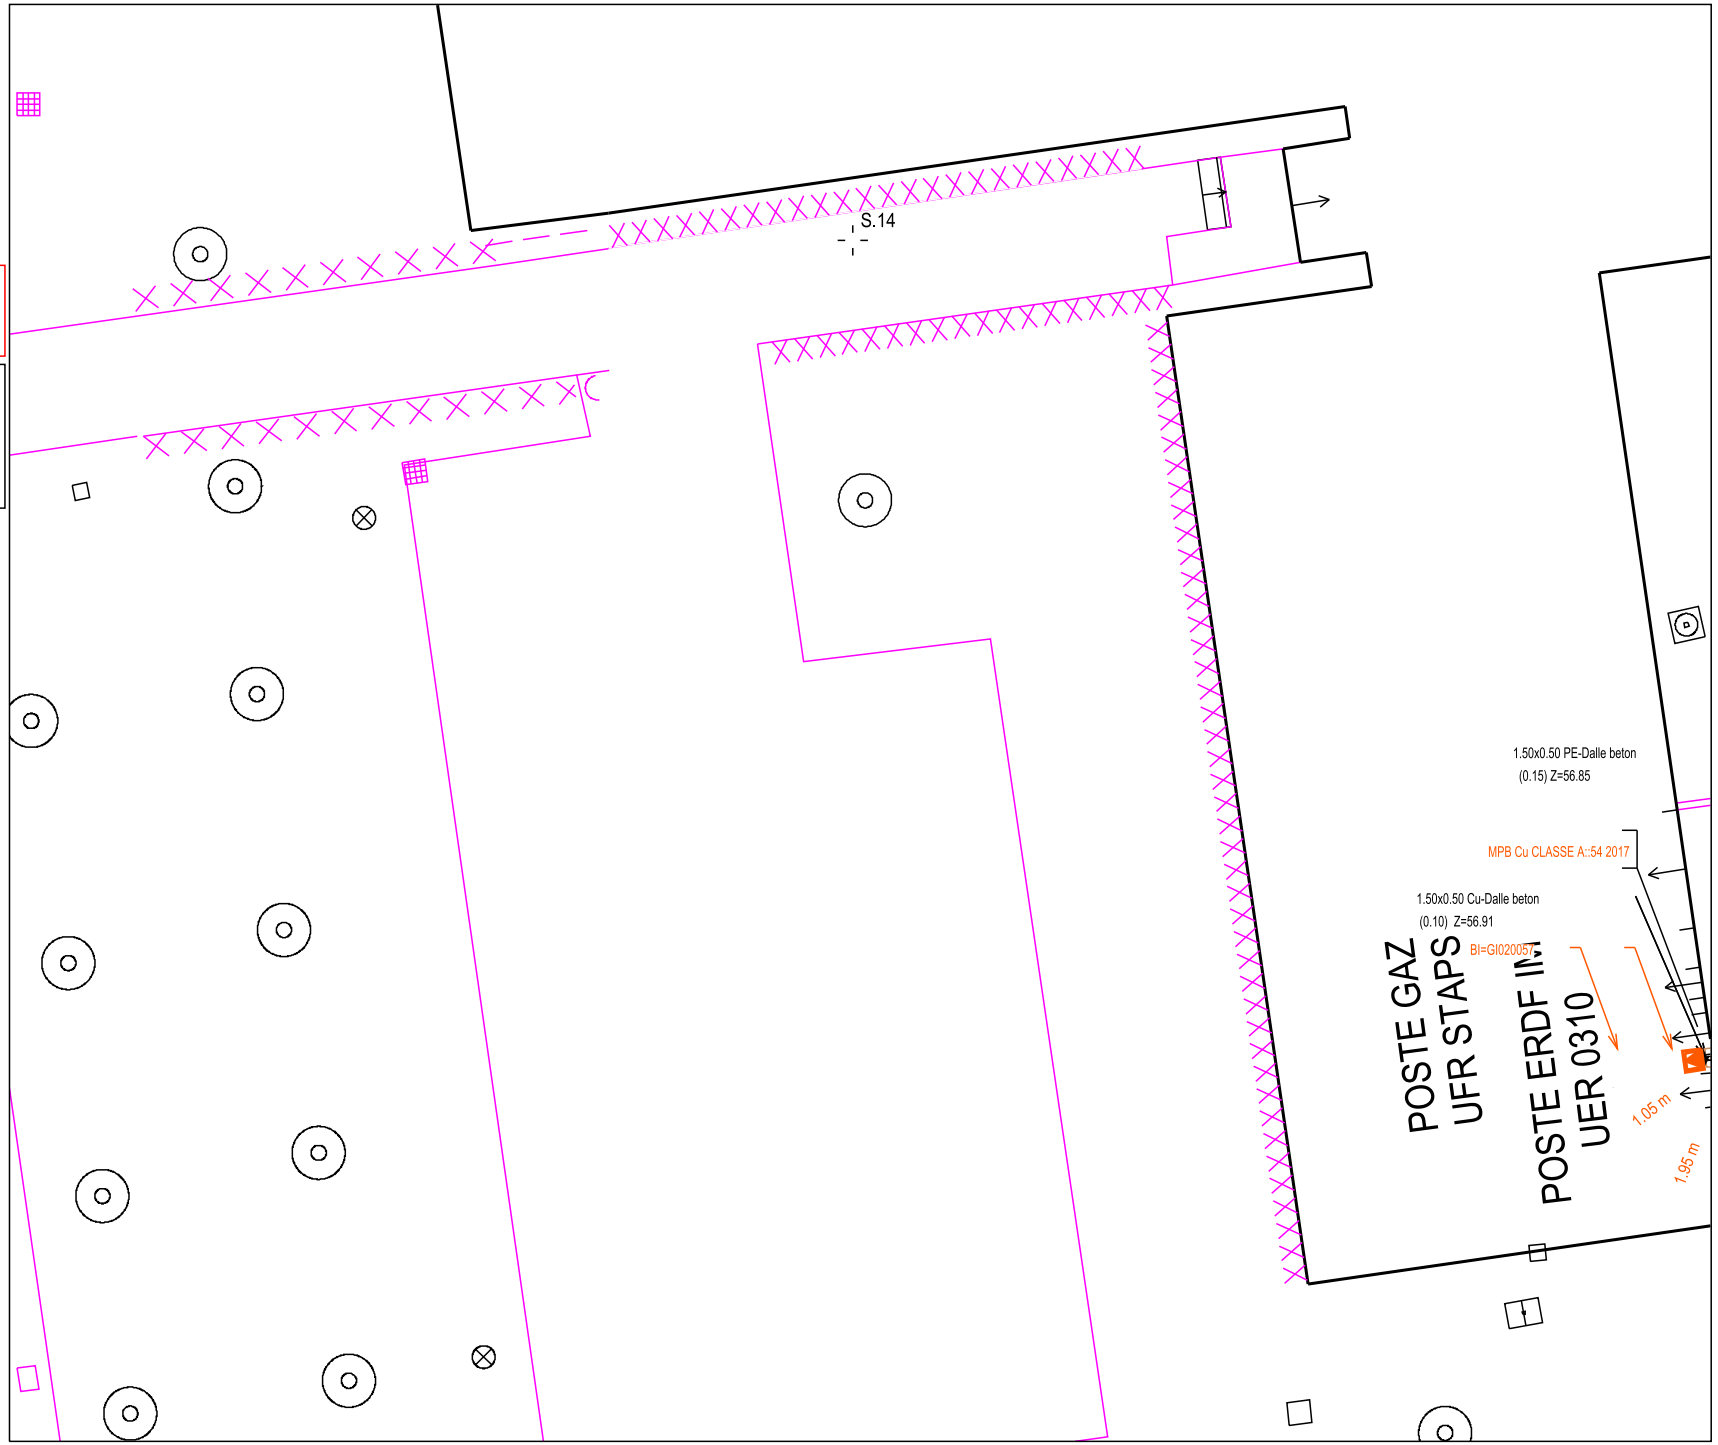

GRDF

Format: A4 Paysage

Echelle: 1:200

0m 2m 4m 6m 8m 10m

URGENCE GAZ Dommage à ouvrage
02 47 85 74 44

Autre Urgence Gaz 0800 47 33 33

Classe de précision :

Les ouvrages figurant sur le plan sont rangés en classe de précision B à l'exception des tronçons pour lesquels une autre classe est précisée

Voir notice jointe Lire et Comprendre un plan GRDF

Lambert 2 étendu: 402923.605 m,2471763.520 m,L2E

Coordonnées GPS: 49.213 , -0.367

N O E S

Utilisateur: S-PHI-P1-BATCHS

Commune: Caen


Code INSEE: 14118

Date d'impression: 29/06/2026

Page 5 sur 5

Description :

Numéro Guichet Unique: 2026062900946T

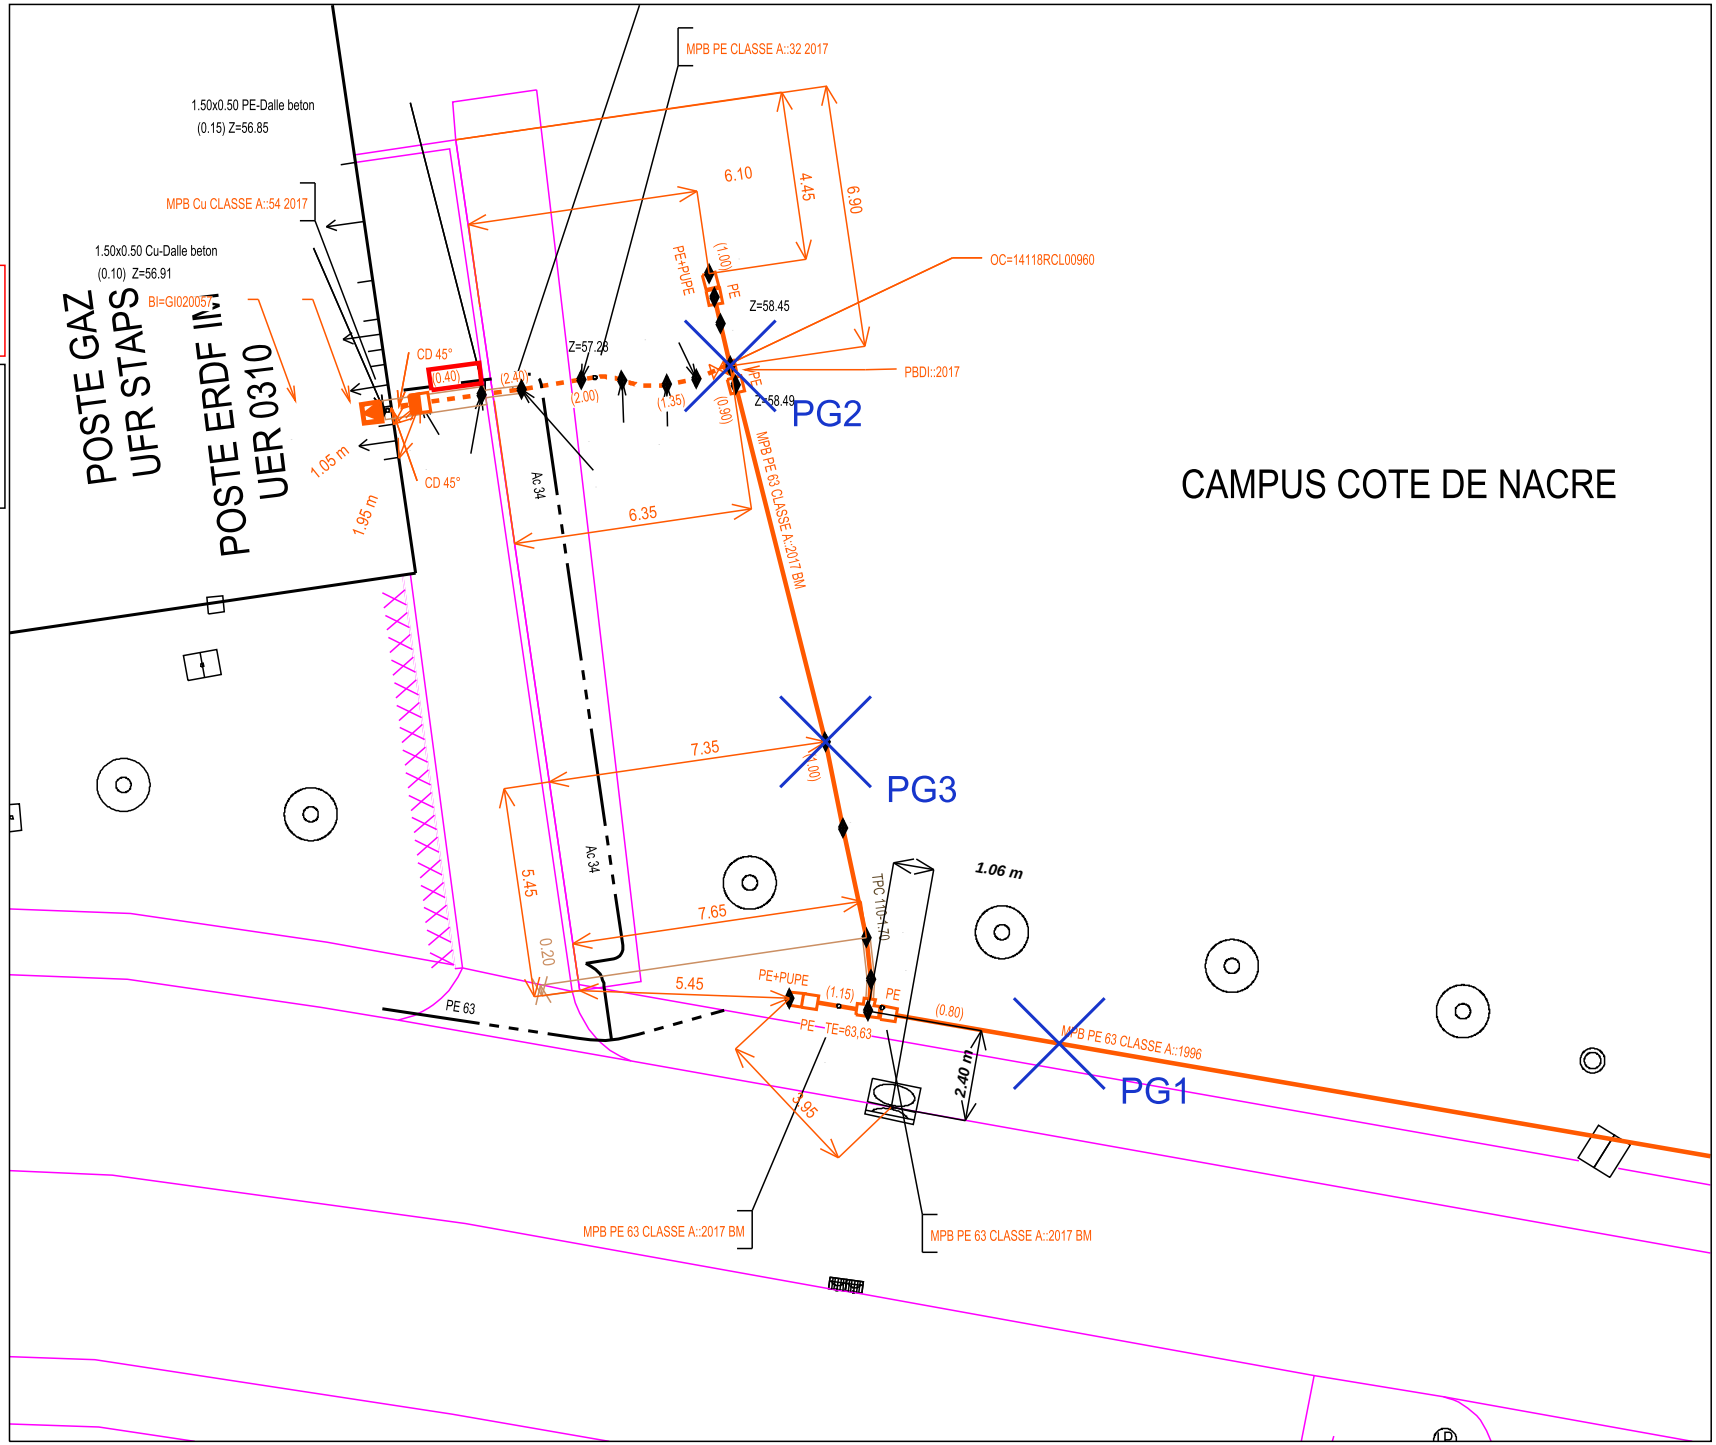

Service qui délivre le document
GRDF - Direction Réseaux Nord-Ouest
Agence Travaux Tiers
Plaine de la Ronce
89 rue Nicole Oresme
2PB1
76230 ISNEAUVILLE
France
Tél : +33810300360 Fax :
grdf-no-A2T@grdf.fr

COMMENTAIRES IMPORTANTS ASSOCIES AU DOCUMENT N°

2627013277.262701RDC02

Veuillez prendre en compte les commentaires suivants :

Vous avez déclaré le code DEC dans votre DICT.

- Si votre projet consiste au décapage de la couche superficielle de la chaussée avec une raboteuse, vous devrez veiller, en complément du marquage piquetage, à identifier les affleurants visibles ou pouvant être simplement présents sur les plans de GRDF (et qui auraient pu être recouverts) et prévoir le tracé des points d'arrêt obligatoires de la machine lors des travaux avec le conducteur de celle-ci.
- Si votre projet n'utilise pas de raboteuse et prévoit une engravure ou un rechargement, les regards existants ou retrouvés seront mis à niveau.

Ayant également déclaré la technique RAB pour décaissement de chaussée supérieur à la couche de roulement par une raboteuse. **Les prescriptions de la fiche AT-RAB s'appliquent à ces travaux depuis le 1er juillet 2023.**

Les ouvrages gaz croisés ou longés doivent être localisés avant le rabotage. En cas d'interférence possible entre le fuseau d'incertitude de l'ouvrage et la profondeur à raboter, un terrassement prudent jusqu'à la profondeur de travail de la machine est à réaliser au-dessus des ouvrages. Si un ouvrage ou fourreau est mis à nu dans la profondeur de travail, des points d'arrêt machine sont obligatoirement matérialisés au sol avec ou par le conducteur de la raboteuse.

Voir fiche TX-DEC et la fiche AT-RAB du guide technique de travaux Il est fortement recommandé d'intégrer à l'approche des travaux et selon l'étude réalisée par le responsable de projet, la recherche d'ogive éventuelle ou d'ouvrages ou de conduits maçonnés divers sous la chaussée concernée. La présence de telles constructions sous la chaussée ont pu générer par le passé la pose d'ouvrages de distribution gaz à une profondeur réduite pour passer au-dessus de ces maçonneries. Les profondeurs d'ouvrages de GRDF peuvent ne pas figurer sur les plans, toutefois, quand de telles profondeurs sont connues, GRDF entoure leurs valeurs en rouge pour mieux les localiser sur les plans. La présence de fourreau indiqué « TPC » ou autre est aussi un indice d'ouvrage à profondeur réduite incitant à la prudence en cas de décaissement et l'application des prescriptions. Les ouvrages seront impérativement localisés en cas de doute. Voir fiche TX-DEC du guide technique de travaux ou AT-RAB pour anticiper la phase travaux.

RECOMMANDATIONS GENERALES LIEES AUX PLANS JOINTS

Responsable : EXPLOITANT GRDF
Tél : +33810300360
Date : 29/06/2026
Signature :

(Commentaires_V5.3_V1.0)

Service qui délivre le document
GRDF - Direction Réseaux Nord-Ouest
Agence Travaux Tiers
Plaine de la Ronce
89 rue Nicole Oresme
2PB1
76230 ISNEAUVILLE
France
Tél : +33810300360 Fax :
grdf-no-A2T@grdf.fr

COMMENTAIRES IMPORTANTS ASSOCIES AU DOCUMENT N° 2627013277.262701RDC02

Veuillez prendre en compte les commentaires suivants :

IMPRESSION DES PLANS JOINTS AU BON FORMAT : avant toute impression des plans joints, assurez vous qu'aucune mise à l'échelle automatique n'est activée dans votre gestionnaire d'impression. - Le format papier des pages à imprimer figure sur chaque plan A4 A3 A2 A1 ou A0. - Le format des plans grande échelle utilisé par GRDF respecte la capacité d'impression maximale que vous avez déclarée dans votre déclaration. Le format A4 est retenu si vous avez sélectionné A4 comme étant votre capacité maximale d'impression ou par défaut en absence de sélection.

RECOMMANDATIONS GENERALES de GRDF, OU RECOMMANDATIONS LIEES AUX OUVRAGES

RECOMMANDATIONS LIEES AUX BRANCHEMENTS :

Les branchements sont identifiables par leurs affleurants visibles. S'ils ne sont pas cartographiés, ils se trouvent dans un fuseau inférieur ou égal à 1 m de part et d'autre de l'affleurant identifié, en direction de la canalisation. S'ils sont cartographiés, le fuseau de même largeur suit le tracé représenté. En conséquence, les

techniques de terrassement doivent être exécutées conformément aux indications des chapitres §3.4 et § 5.2.7 et la fiche RX-DBG, et § 5.4.2 du guide technique relatif aux travaux à proximité de réseaux.

Attention : Le branchement peut être à une profondeur plus faible au niveau de la remontée vers le coffret.

Les prises de branchements se situent dans les 15 cm au dessus de la génératrice supérieure du réseau.

VIGILANCE AUX BRANCHEMENTS PONCTUELLEMENT SANS AFFLEURANTS :

Attention, soyez attentif aux éventuels branchements non cartographiés en cas de terrassement dans une zone de desserte gaz : il est toujours possible que l'affleurant d'un branchement ne soit pas visible au moment où vont s'effectuer les travaux (ex : coffret gaz recouvert par un coffrage d'une devanture de magasin, terre ayant recouvert un regard situé dans le sol, végétation masquant un regard initialement visible).

Si vous avez un doute sur la présence éventuelle de branchements dans la zone où vous effectuez des travaux, contactez GRDF qui viendra faire des mesures de localisation sur site.

LES DISPOSITIFS AVERTISSEURS

Nous attirons votre attention sur le fait que certains ouvrages (canalisations ainsi que leurs branchements et équipements ou accessoires) situés dans l'emprise des travaux sont susceptibles de ne pas être signalés par un

Responsable : EXPLOITANT GRDF
Tél : +33810300360
Date : 29/06/2026
Signature :

(Commentaires_V5.3_V1.0)

Service qui délivre le document
GRDF - Direction Réseaux Nord-Ouest
Agence Travaux Tiers
Plaine de la Ronce
89 rue Nicole Oresme
2PB1
76230 ISNEAUVILLE
France
Tél : +33810300360 Fax :
grdf-no-A2T@grdf.fr

COMMENTAIRES IMPORTANTS ASSOCIES AU DOCUMENT N°

2627013277.262701RDC02

Veuillez prendre en compte les commentaires suivants :

dispositif avertisseur.

Il convient donc d'avoir toujours à l'esprit que la présence d'un dispositif avertisseur, au-dessus de l'ouvrage de distribution de gaz, n'est pas systématique :

- C'est le cas des ouvrages anciens enterrés, notamment avant septembre 1994*, ainsi que des ouvrages « tubés » ou posés par des techniques de travaux sans tranchée ou encore des ouvrages en fonte ou des branchements en plomb. (* date NFP 98-331)

- D'une manière générale, l'absence de dispositif avertisseur peut être aussi due au fait que celui-ci ait été retiré par des tiers et non remis en place lors de travaux ultérieurs à la pose des ouvrages.

- En cas de présence de grillage avertisseur, la distance du grillage à l'ouvrage n'est en aucun cas garantie

RECOMMANDATIONS PROFONDEURS DES OUVRAGES

Si aucune profondeur minimale réglementaire de pose n'est indiquée dans la colonne « profondeur mini » à la rubrique « Emplacement de nos réseaux / ouvrages » du récépissé (CERFA N°14435) et si aucune profondeur spécifique n'est indiquée sur le plan, il y a lieu de considérer pour les ouvrages posés à partir du 23 octobre 2004 que la profondeur réglementaire de pose est au moins égale à 0,80 m pour les canalisations exploitées à une pression supérieure à 4 bar quel que soit l'emplacement, 0,80 m pour les canalisations exploitées à une pression inférieure ou égale à 4 bar et posées sous

chaussée ou zone de stationnement existante, 0,60 m pour des canalisations exploitées à une pression inférieure ou égale à 4 bar et posées sous trottoir, accotement.

En toutes hypothèses :

- les profondeurs auxquelles ont été enterrés les ouvrages et branchements situés dans l'emprise du projet de travaux ont pu varier depuis la date de pose

- l'incertitude maximale sur la profondeur d'un tronçon ou d'un branchement est relative à la classe de précision indiquée pour ce tronçon ou ce branchement.

RECOMMANDATIONS TECHNIQUES SPECIFIQUES DE GRDF LIEES A VOTRE CHANTIER

Responsable : EXPLOITANT GRDF
Tél : +33810300360
Date : 29/06/2026
Signature :

(Commentaires_V5.3_V1.0)

Service qui délivre le document

GRDF - Direction Réseaux Nord-Ouest
Agence Travaux Tiers
Plaine de la Ronce
89 rue Nicole Oresme
2PB1
76230 ISNEAUVILLE
France
Tél : +33810300360 Fax :
grdf-no-A2T@grdf.fr

COMMENTAIRES IMPORTANTS ASSOCIES AU DOCUMENT N°

2627013277.262701RDC02

Veuillez prendre en compte les commentaires suivants :

RECOMMANDATIONS SPECIFIQUES DE GRDF LIEES A VOTRE CHANTIER

EN CAS DE DOMMAGE OU DEGRADATION CAUSE A UN OUVRAGE : en cas d'atteinte à un ouvrage exploité par GRDF, merci de prévenir les pompiers ET le service GRDF URGENCE SECURITE GAZ au 02 47 85 74 44. Tout dommage ou dégradation causé à un ouvrage gaz (réseau ou branchement), même sans fuite apparente doit faire l'objet d'une déclaration de dégradation à GRDF sans délai sous peine d'amende (article L. 554-1-1 du code de l'environnement). L'absence d'intervention immédiate de l'exploitant pourrait par ailleurs avoir des conséquences importantes de nature à mettre en cause votre responsabilité.

Responsable : EXPLOITANT GRDF
Tél : +33810300360
Date : 29/06/2026
Signature :

(Commentaires_V5.3_V1.0)