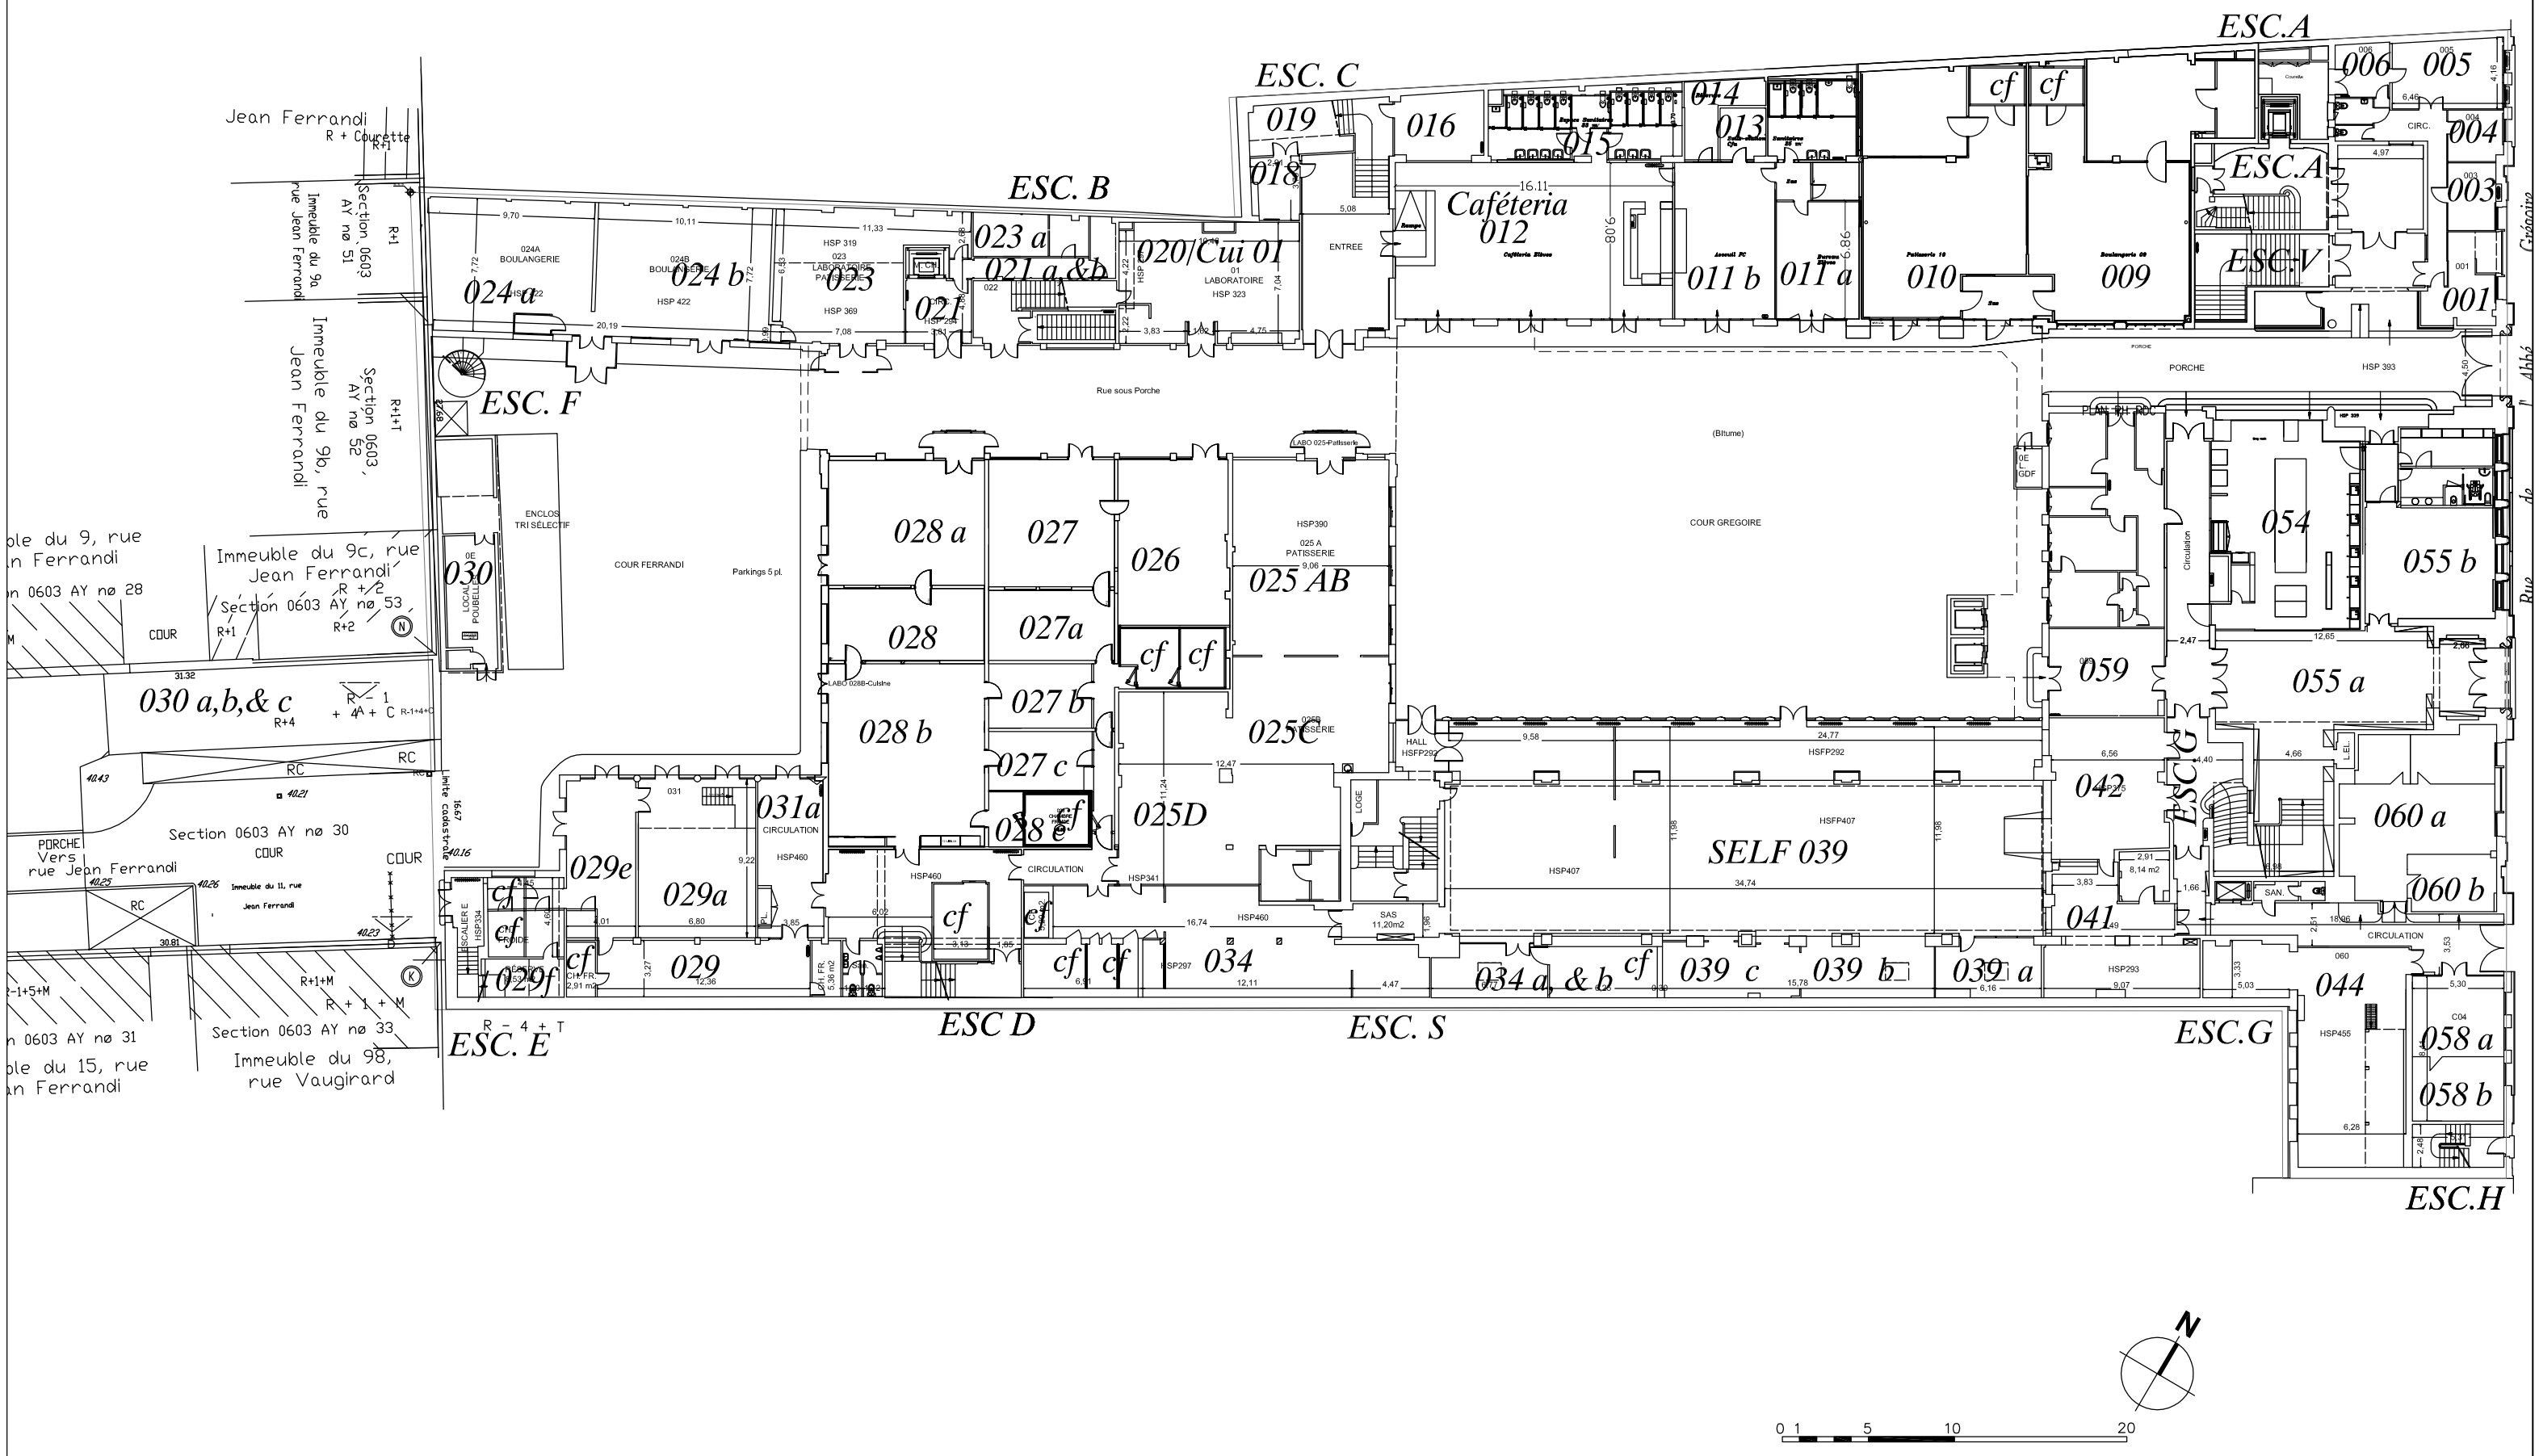

ESC.A
ESC. C
ESC. B
ESC. F
ESC. E
ESC D
ESC. S
ESC.G
ESC.H
ESC.A
ESC.V
Jean Ferrandi
R + Courette
Immeuble du 9a rue Jean Ferrandi
Section 0603 AY nø 51
Immeuble du 9b, rue Jean Ferrandi
Section 0603 AY nø 52
Immeuble du 9c, rue Jean Ferrandi
Section 0603 AY nø 53
Section 0603 AY nø 30
Section 0603 AY nø 31
Section 0603 AY nø 33
Immeuble du 11, rue Jean Ferrandi
Immeuble du 98, rue Vaugirard
Vers rue Jean Ferrandi
024a
024 b
023
021
020/Cui 01
023 a
021 a &b
019
018
016
015
014
013
012
Caféteria
011 b
011 a
010
009
006
005
004
003
001
030
030 a,b,& c
028 a
027
026
025 AB
028
027a
028 b
027 b
027 c
028 c
025C
025D
029e
029a
029
029f
031
031a
034
034 a, & b
039 c
039 b
039 a
041
042
059
054
055 b
055 a
060 a
060 b
044
058 a
058 b
SELF 039
ENTREE
PORCHE
Rue sous Porche
COUR FERRANDI
COUR GREGOIRE
Parkings 5 pl.
ENCLOS TRI SÉLECTIF
LOCAL POUBELLES
LABO 025-Patisserie
LABO 028B-Cuisine
HSP390
025 A PATISSERIE
HSP 319
HSP 422
HSP 369
HSP 294
HSP 323
HSP 393
HSP460
HSP341
HSP297
HSFP292
HSP407
HSP293
HSP455
CIRCULATION
SAS 11,20m2
HALL
LOGE
SAN.
Circulation
Rue de l'Abbé Grégoire
N
0 1 5 10 20