


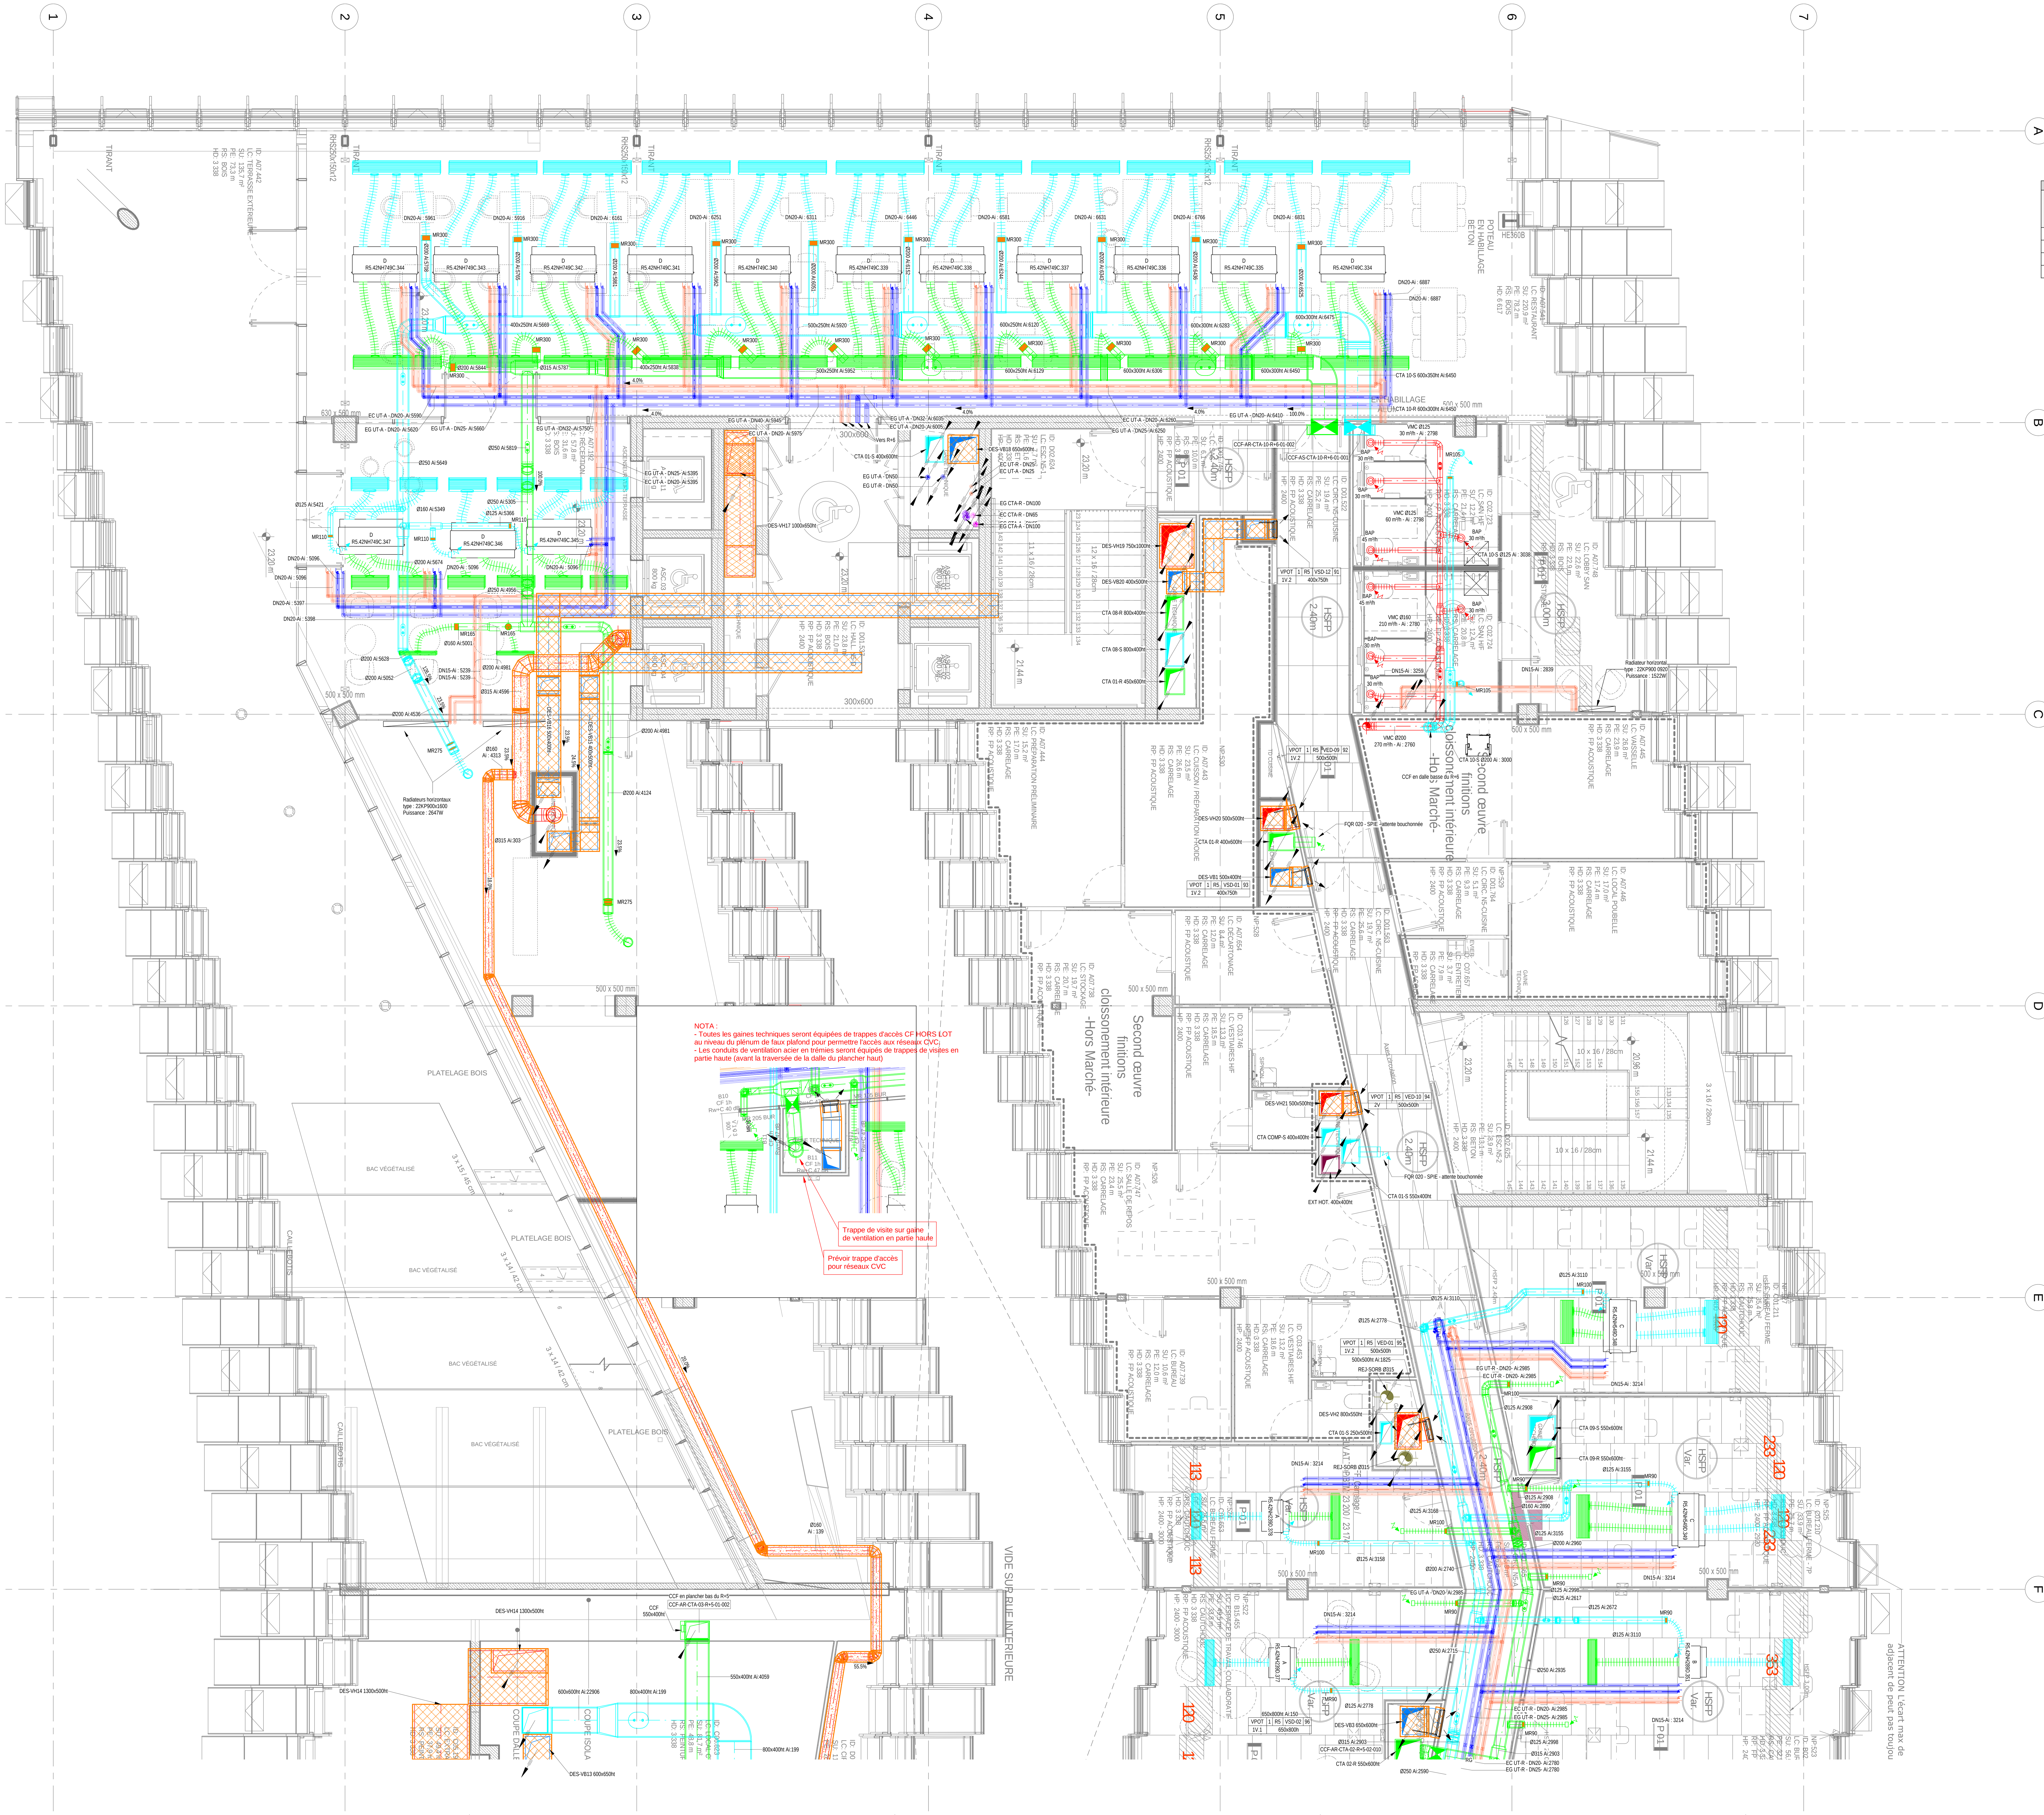


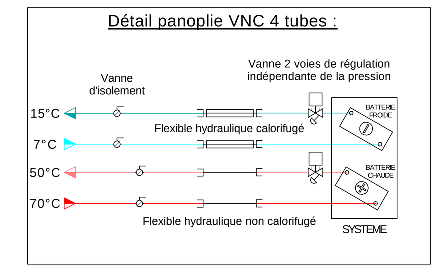

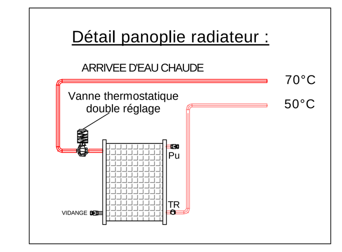

VENTILO-CONVECTEUR - REPERAGE SUR PLANS EXE						
REPERAGE SPIE	MODELE CARRIER	DIMENSIONS			NOMBRE DE VIROLE	DIAMETRE
		L [mm]	l [mm]	h [mm]		
A	42NH239	817	680	234	1	200mm
B	42NH289	817	680	234	1	200mm
C	42NH549	817	1315	234	2	200mm
D	42NH749	872	1615	284	3	250mm

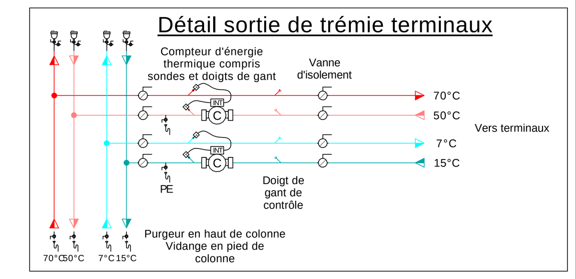

LEGENDE TERMINAUX

- Grille linéaire
- Grille Circulaire soufflage/reprise
- Bouche de soufflage/reprise
- Module de régulation MR
- Clapet coupe-feu
- Cartouche coupe-feu
- Trappe de visite sur gaine
- Registre de réglage manuel
- Boite à débit variable
- Piège à son
- Aérotherme
- Ventilo-convecteur
- Ventilo-convecteur en allège
- Radiateur
- Grille de désenfumage
- Volet de désenfumage
- Volet tunnel

LEGENDE RESEAUX HYDRAULIQUES


- Réseau Eau Chaude Primaire aller
- Réseau Eau Chaude Primaire retour
- Réseau Eau Chaude Secondaire aller
- Réseau Eau Chaude Secondaire retour
- Réseau Eau Chaude Radiateur aller
- Réseau Eau Chaude Radiateur retour
- Réseau Eau Chaude CTA aller
- Réseau Eau Chaude CTA retour
- Réseau Eau Glacée Primaire aller
- Réseau Eau Glacée Primaire retour
- Réseau Eau Glacée Secondaire aller
- Réseau Eau Glacée Secondaire retour
- Réseau Eau Glacée Unités Terminales aller
- Réseau Eau Glacée Unités Terminales retour
- Réseau Eau Glacée CTA aller
- Réseau Eau Glacée CTA retour
- Réseau Fluide Frigorifique aller
- Réseau Fluide Frigorifique retour
- Réseau Condensats

LEGENDE RESEAUX AERAULIQUES

- Soufflage CTA
- Reprise CTA
- Air Neuf
- Rejet
- VMC
- Désenfumage - Insufflation
- Désenfumage - Extraction
- Extraction hotte
- Rejet Sorbonne
- Gaine floquée
- Gaine PROMAT

- Vers Niveau supérieur
- Depuis niveau supérieur
- Vers Niveau inférieur
- Depuis niveau inférieur
- Colonne traversante montante
- Colonne traversante descendante

NOTA:
TOUTES LES ARASES INFERIEURES DES GAINES ET DES TUYAUTERIES SONT HORS CALORIFUGES ET SUPPORTS, SAUF INDICATIONS SPECIFIQUES SUR PLAN.
ENVELOPPE DES OUVRAGES A CONSIDERER:

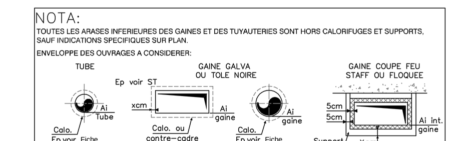

ATTENTION : POUR TOUTES INFORMATIONS COMPLEMENTAIRES CE REFERER AUX SPECIFICATIONS TECHNIQUES DES OUVRAGES

NOTA : Les altimétries des réseaux sont données en fonction du niveau fini R+5 soit : +57,00NVP

FOND DE PLAN ARCHITECTE : PARC-ARC-P-108-R5-G_PLAN DE NIVEAU R 5

Date	Observations	Indice
18/06/2026	Dossier des Ouvrages Exécutés	0

CITÉ DE L'INNOVATION
PARIS PARC



PLAN DES RESEAUX CVCD - R+5 - ZONE 001

DOE
PHASE

N° DOCUMENT : 0122
DATE : EXE
ECHELLE : 1/50

ENTREPRISE

LOT - CVCD/PLOMBERIE SPIE Building Solutions	6, rue Fructidor TSA 90026 93484 Saint-Ouen-sur-Seine cedex	(+33) 1 46 21 07 46

MAITRE D'OUVRAGE

MAÎTRE D'OUVRAGE SORBONNE UNIVERSITE	DPL/SMO - 1, rue Victor Cousin 75230 Paris Cedex 05, France	(+33) 1 44 27 24 62

ARCHITECTES

ARCHITECTE MANDATAIRE BIG	Sundkaj 165 2150, Nordhavn, Copenhague, Danemark	(+45) 72 21 72 27
ARCHITECTE ASSOCIE OXO	50 rue Robespierre 93100 Montreuil, France	(+33) 1 43 62 78 80

ORDONNANCEMENT, PILOTAGE ET COORDINATION

OPC IXANS	470 route du Tilleul 69270 Cailloux-sur-Fontaines, Fance	(+33) 4 37 46 18 30

BUREAU D'ETUDES

BET STRUCTURE / FACADE BIG ENGINEERING	Sundkaj 165 2150, Nordhavn, Copenhague, Danemark	(+45) 72 21 72 27
SPAN	123 Rue Saint-Maur 75011 Paris, France	(+33) 6 73 89 21 24
BET ECONOMIE BMF	250 Route de Charavines Le Rivier d'Apprieu. 38140 Apprieu, France	(+33) 4 76 65 19 34
BET FLUIDES Y-INGENIERIE	127 avenue d'Italie 75013 Paris, France	(+33) 1 53 94 73 73
BET HQE FRANCK BOUTTE	43 bis, rue d'Hautpoul 75019 Paris, France	(+33) 1 42 02 50 80
CONTROLEUR TECHNIQUE DEKRA INDUSTRIAL	Unit 4, Apollo Studios, Charlton King's Road, Londre NW5 2SW Royaume -Uni	(+33) 6 27 48 41 33
COORDONATEUR SPS DEGOUY	16 rue de la Maison Rouge 77185 Lognes, France	(+33) 1 60 95 31 54
COORDONATEUR SSI LODEVA CONSEIL	41 avenue Henri Ginoux 92190 Montrouge, France	(+33) 6 18 14 62 14