Distribution restaurant : Voir plan du R+5


Détail Local technique sur plan de maquettage n°0712

Puissances disponibles pour LT cuisine :
EAU GLACEE : 172kW
EAU CHAUDE : 140kW


Détail Local technique sur plan de maquettage n°0708

Détail Local technique sur plan de maquettage n°0709


Détail panoplie VNC 4 tubes :

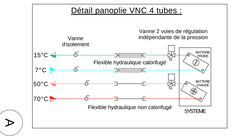


HORS MARCHE - LT CUISINE

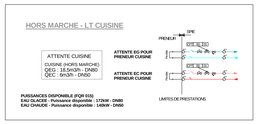


Détail panoplie radiateur :

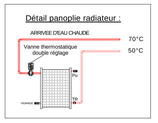

Détail sortie de trémie terminaux

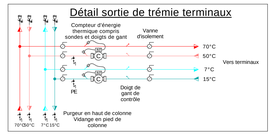

LEGENDE TERMINAUX

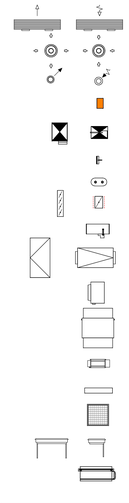



LEGENDE RESEAUX HYDRAULIQUES

- Réseau Eau Chaude Primaire aller
- Réseau Eau Chaude Primaire retour
- Réseau Eau Chaude Secondaire aller
- Réseau Eau Chaude Secondaire retour
- Réseau Eau Chaude Radiateur aller
- Réseau Eau Chaude Radiateur retour
- Réseau Eau Chaude CTA aller
- Réseau Eau Chaude CTA retour
- Réseau Eau Glacée Primaire aller
- Réseau Eau Glacée Primaire retour
- Réseau Eau Glacée Secondaire aller
- Réseau Eau Glacée Secondaire retour
- Réseau Eau Glacée Unités Terminales aller
- Réseau Eau Glacée Unités Terminales retour
- Réseau Eau Glacée CTA aller
- Réseau Eau Glacée CTA retour
- Réseau Fluide Frigorifique aller
- Réseau Fluide Frigorifique retour
- Réseau Condensats

LEGENDE RESEAUX AERAULIQUES

- Soufflage CTA
- Reprise CTA
- Air Neuf
- Rejet
- VMC
- Désenfumage - Insufflation
- Désenfumage - Extraction
- Extraction hotte
- Rejet Sorbonne
- Gaine floquée
- Gaine PROMAT

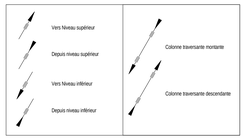

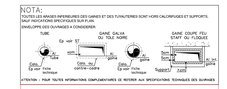

NOTA : Les altimétries des réseaux sont données en fonction du niveau fini R+6 soit : +60,68NVP

FOND DE PLAN ARCHITECTE : PARC-ARC-P-109-R6-G_PLAN DE NIVEAU R 6

Date	Observations	Indice
18/06/2026	Dossier des Ouvrages Exécutés	0

CITÉ DE L'INNOVATION
PARIS PARC



PLAN DES RESEAUX CVCD - R+6 - ZONE 001

DOE
PHASE

N° DOCUMENT : 0125
DATE : EXE
ECHELLE : 1/50

ENTREPRISE

LOT - CVCD/PLOMBERIE SPIE Building Solutions	6, rue Fructidor TSA 90026 93484 Saint-Ouen-sur-Seine cedex	(+33) 1 46 21 07 46

MAITRE D'OUVRAGE

MAÎTRE D'OUVRAGE SORBONNE UNIVERSITE	DPL/SMO - 1, rue Victor Cousin 75230 Paris Cedex 05, France	(+33) 1 44 27 24 62

ARCHITECTES

ARCHITECTE MANDATAIRE BIG	Sundkaj 165 2150, Nordhavn, Copenhague, Danemark	(+45) 72 21 72 27
ARCHITECTE ASSOCIE OXO	50 rue Robespierre 93100 Montreuil, France	(+33) 1 43 62 78 80

ORDONNANCEMENT, PILOTAGE ET COORDINATION

OPC IXANS	470 route du Tilleul 69270 Cailloux-sur-Fontaines, Fance	(+33) 4 37 46 18 30

BUREAU D'ETUDES

BET STRUCTURE / FACADE BIG ENGINEERING	Sundkaj 165 2150, Nordhavn, Copenhague, Danemark	(+45) 72 21 72 27
SPAN	123 Rue Saint-Maur 75011 Paris, France	(+33) 6 73 89 21 24
BET ECONOMIE BMF	250 Route de Charavines Le Rivier d'Apprieu. 38140 Apprieu, France	(+33) 4 76 65 19 34
BET FLUIDES Y-INGENIERIE	127 avenue d'Italie 75013 Paris, France	(+33) 1 53 94 73 73
BET HQE FRANCK BOUTTE	43 bis, rue d'Hautpoul 75019 Paris, France	(+33) 1 42 02 50 80
CONTROLEUR TECHNIQUE DEKRA INDUSTRIAL	Unit 4, Apollo Studios, Charlton King's Road, Londre NW5 2SW Royaume -Uni	(+33) 6 27 48 41 33
COORDONATEUR SPS DEGOUY	16 rue de la Maison Rouge 77185 Lognes, France	(+33) 1 60 95 31 54
COORDONATEUR SSI LODEVA CONSEIL	41 avenue Henri Ginoux 92190 Montrouge, France	(+33) 6 18 14 62 14