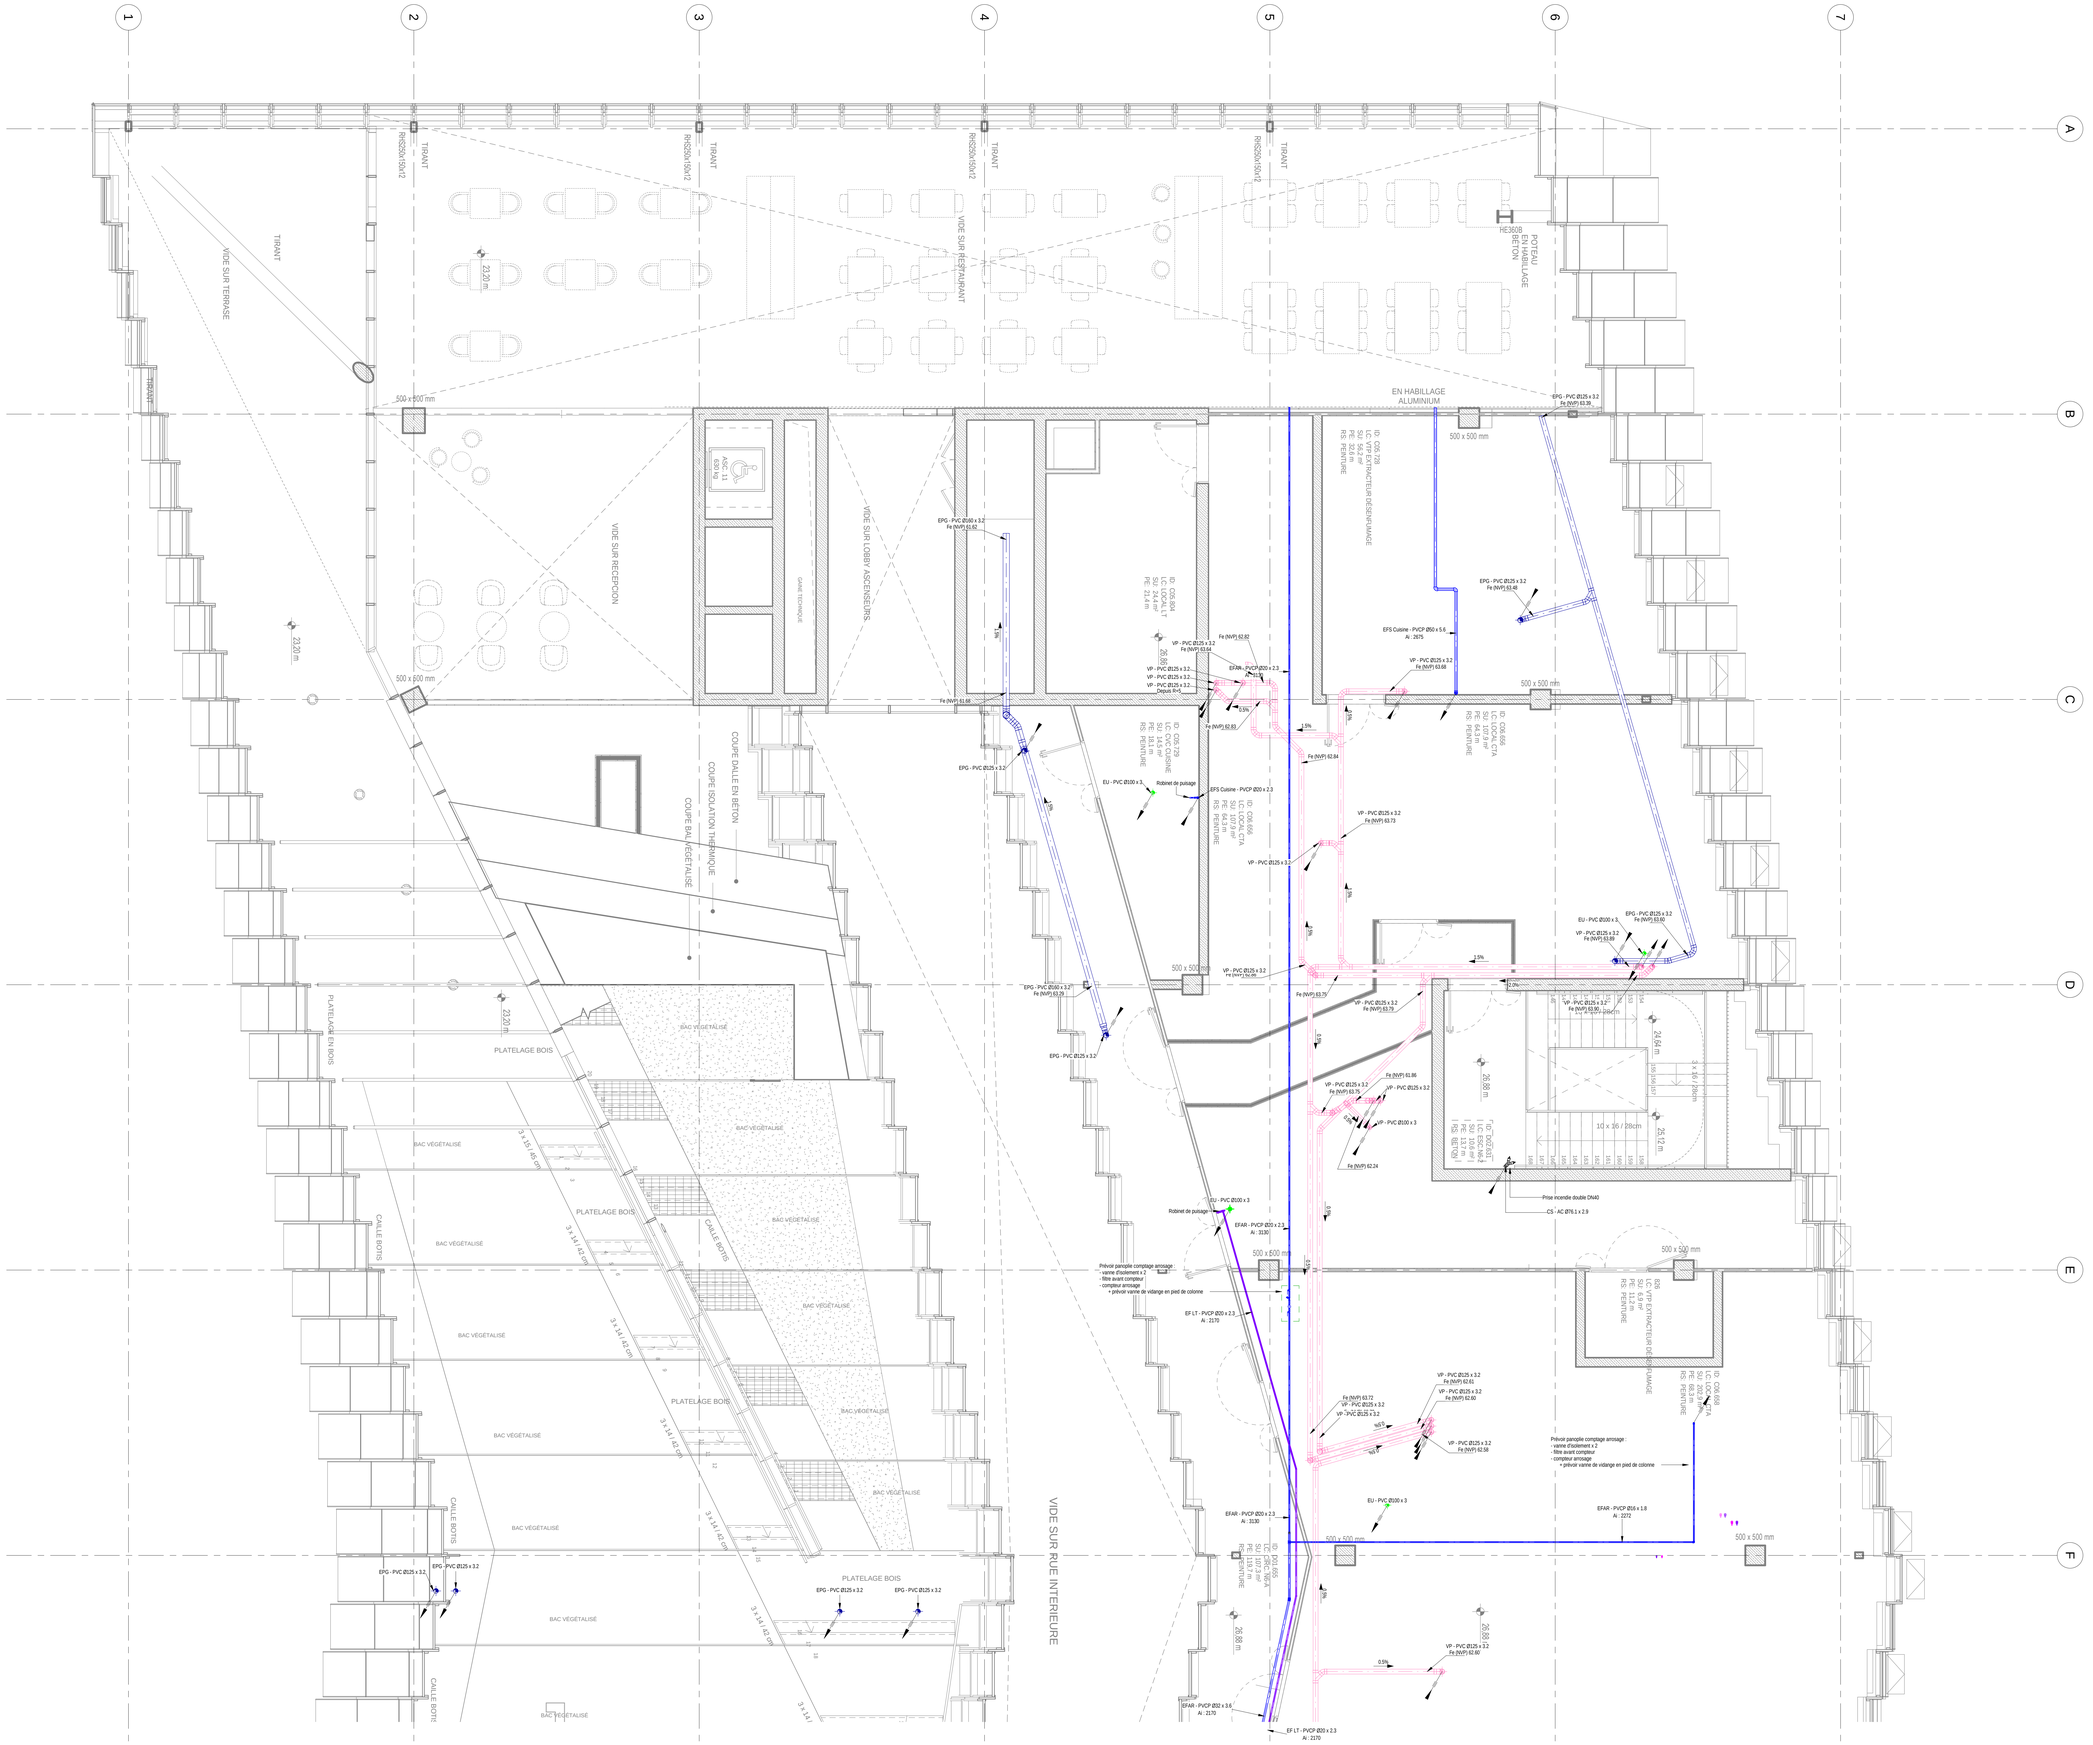


DETAIL SORTIE DE TREMIE - EFS

EF.SANITAIRES — VI, F, CAR EA, CPT, DET, VI

LEGENDE
RESEAUX PLOMBERIE

- EFS - Eau Froide Sanitaire
- ECS - Eau Chaude Sanitaire
- RECS - Retour Eau Chaude Sanitaire
- EU - Eaux Usées
- EV - Eaux Vannes
- EPG - Eaux Pluviales Gravitaires
- VP - Ventilation Primaire
- Réseaux PER Ø13/16 sous fourreaux (bloc sanitaires)
- Colliers Coupe Feu

- Vers Niveau supérieur
- Depuis niveau supérieur
- Vers Niveau inférieur
- Depuis niveau inférieur
- Colonne traversante montante
- Colonne traversante descendante

NOTA : Les altimétries des réseaux sont données en fonction du niveau fini R+6 soit : +60,68NVP

FOND DE PLAN ARCHITECTE : PARC-ARC-P-109-R6-G_PLAN DE NIVEAU R 6

Date	Observations	Indice
18/06/2026	Dossier des Ouvrages Exécutés	0

CITÉ DE L'INNOVATION
PARIS PARC



PLAN DES RESEAUX PLOMBERIE - R+6 - ZONE 001

DOE
PHASE

N° DOCUMENT : 0425
DATE : EXE
ECHELLE : 1/50

ENTREPRISE

LOT - CVC/PLOMBERIE SPIE Building Solutions	6, rue Fructidor TSA 90026 93484 Saint-Ouen-sur-Seine cedex	(+33) 1 46 21 07 46

MAITRE D'OUVRAGE

MAÎTRE D'OUVRAGE SORBONNE UNIVERSITE	DPL/SMO – 1, rue Victor Cousin 75230 Paris Cedex 05, France	(+33) 1 44 27 24 62

ARCHITECTES

ARCHITECTE MANDATAIRE BIG	Sundkaj 165 2150, Nordhavn, Copenhague, Danemark	(+45) 72 21 72 27
ARCHITECTE ASSOCIE OXO	50 rue Robespierre 93100 Montreuil, France	(+33) 1 43 62 78 80

ORDONNANCEMENT, PILOTAGE ET COORDINATION

OPC IXANS	470 route du Tilleul 69270 Cailloux-sur-Fontaines, France	(+33) 4 37 46 18 30

BUREAU D'ETUDES

BET STRUCTURE / FACADE BIG ENGINEERING	Sundkaj 165 2150, Nordhavn, Copenhague, Danemark	(+45) 72 21 72 27
SPAN	123 Rue Saint-Maur 75011 Paris, France	(+33) 6 73 89 21 24
BET ECONOMIE BMF	250 Route de Charavines Le Rivier d'Apprieu. 38140 Apprieu, France	(+33) 4 76 65 19 34
BET FLUIDES Y-INGENIERIE	127 avenue d'Italie 75013 Paris, France	(+33) 1 53 94 73 73
BET HQE FRANCK BOUTTE	43 bis, rue d'Hautpoul 75019 Paris, France	(+33) 1 42 02 50 80
CONTROLEUR TECHNIQUE DEKRA INDUSTRIAL	Unit 4, Apollo Studios, Charlton King's Road, Londre NW5 2SW Royaume -Uni	(+33) 6 27 48 41 33
COORDONATEUR SPS DEGOUY	16 rue de la Maison Rouge 77185 Lognes, France	(+33) 1 60 95 31 54
COORDONATEUR SSI LODEVA CONSEIL	41 avenue Henri Ginoux 92190 Montrouge, France	(+33) 6 18 14 62 14