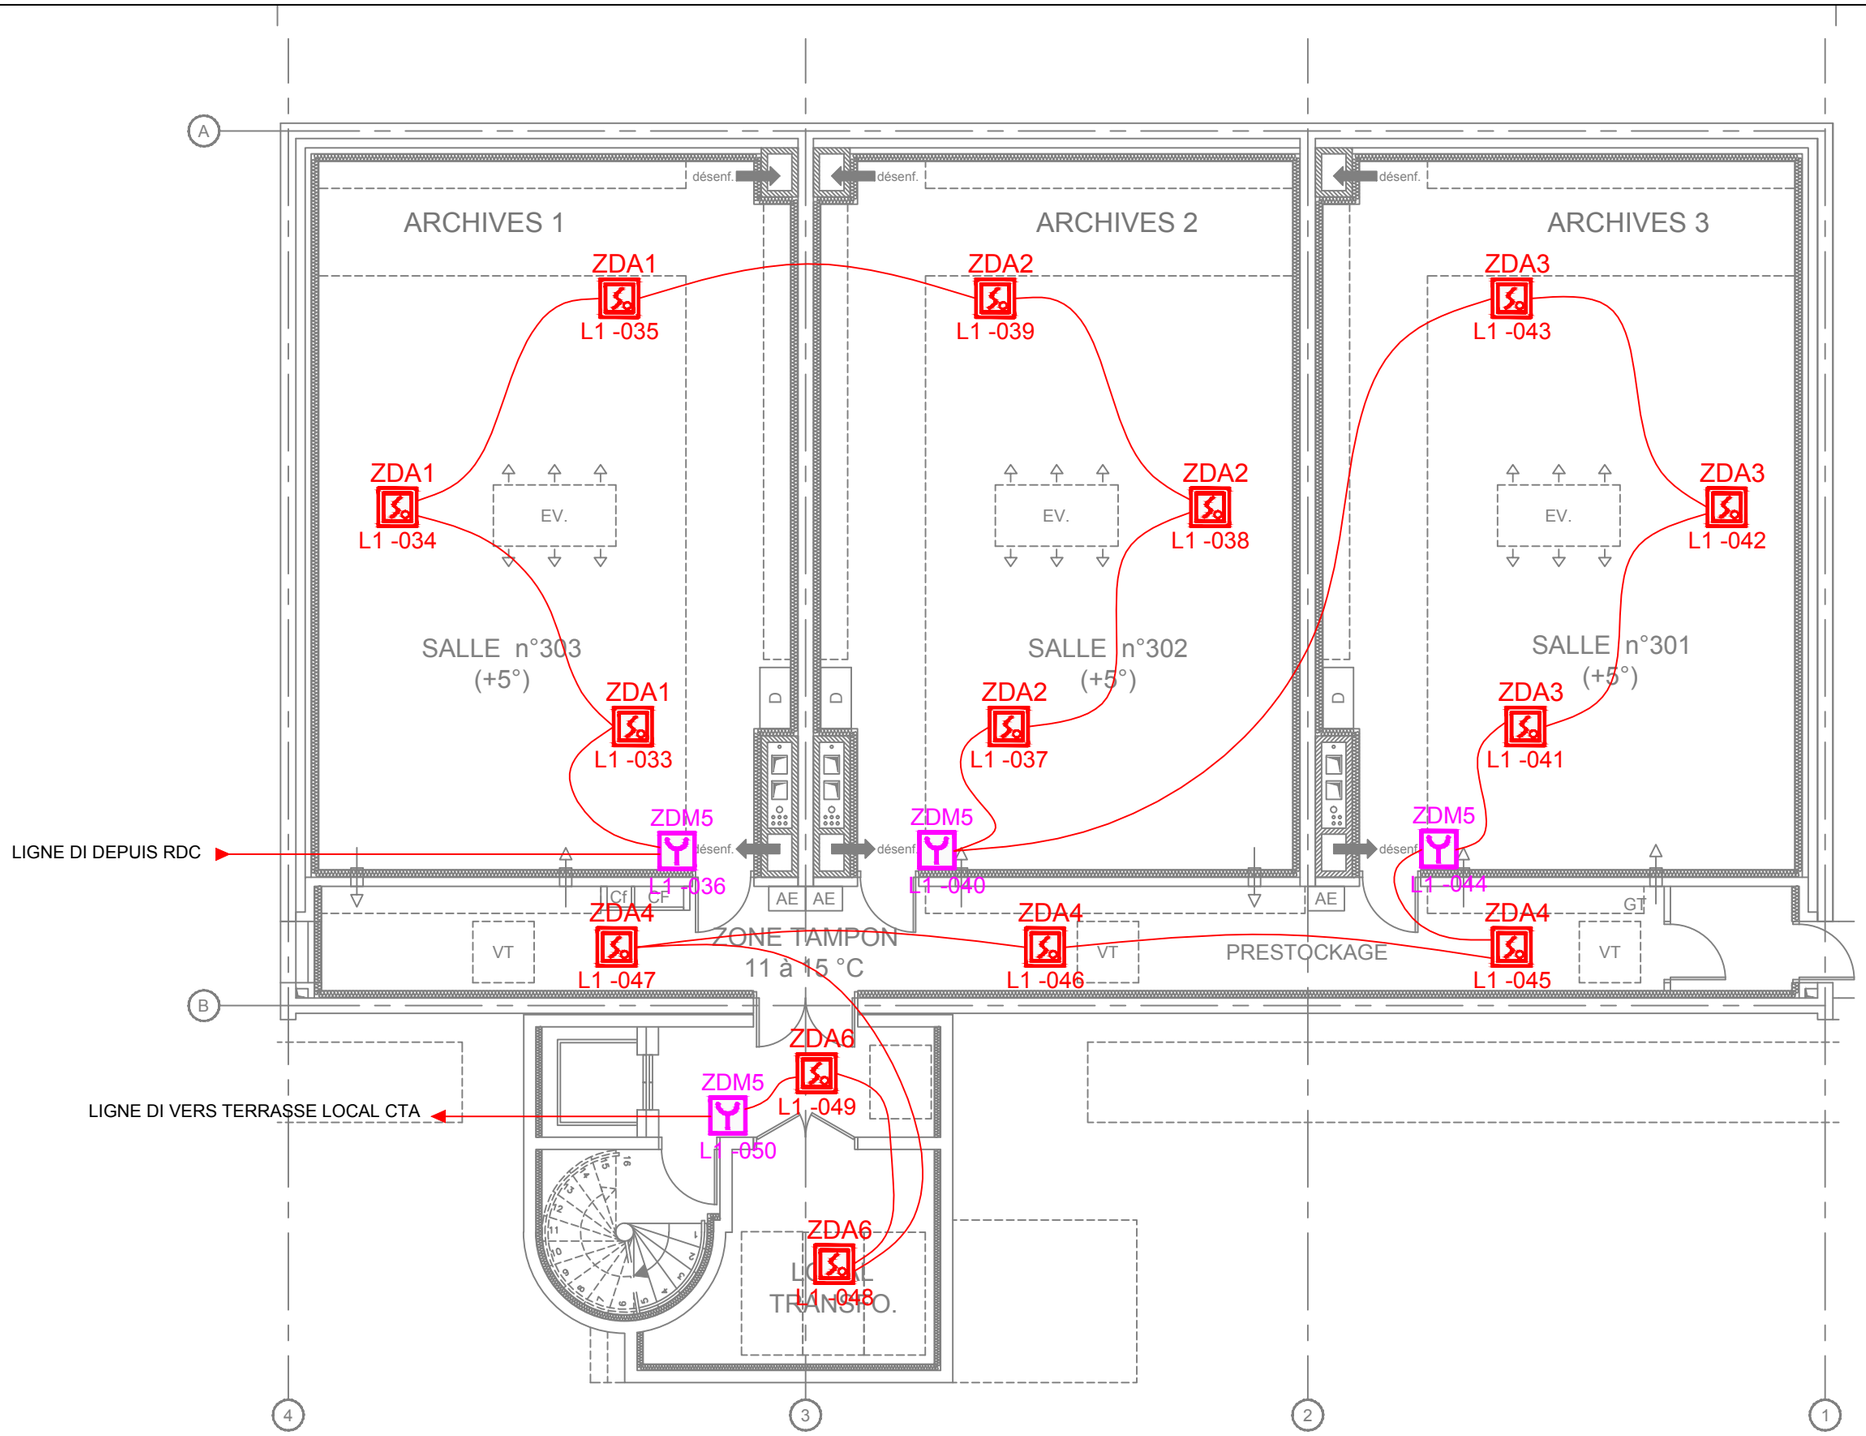


SOUS-SOL

LEGENDE

QUANTITE	SYMBOLE	DESIGNATION
-	ECS	EQUIPEMENT DE CONTROLE ET DE SIGNALISATION
4		DECLENCHEUR MANUEL
14		DETECTEUR OPTIQUE AVEC ICC INTEGRE
-	RP SSI A	TABLEAU DE REPORT
-		INDICATEUR D'ACTION

PRINCIPE DE REPERAGE

ZD X — N° Zone de détection
LX-XX — N° Boucle DM, N° d'ordre

TYPE DE CABLE	DESIGNATION	REFERENCE
	1p8/10	SYT1 avec écran
	3G1,5	CR1
	1p8/10	CR1 avec écran

AVISS SECURITE
Immoparc - Immeuble Tamise - Route Nationale 10
78190 Trappes
Tél : 01 30 16 58 60 Fax : 01 30 16 58 79

SYSTEME DE SECURITE INCENDIE


FORT DE SAINT-CYR
BATIMENT Z3
78190 Montigny-Le Bretonneux

Plan d'implantation SDI SOUS-SOL

Date	Indice	Modification
06/10/15	A	Emission initiale
16/06/16	D	Emission DOE

Etat du document : ☐ Etude ☐ Exécution ☐ Recolement ☒ DOE

N° d'affaire : AVISS-COTTE-
N° plan : -
Folio : 1/1
Echelle : 1/100
Rédacteur : NNI
Visa
Approbateur : T.TROCHE
Visa

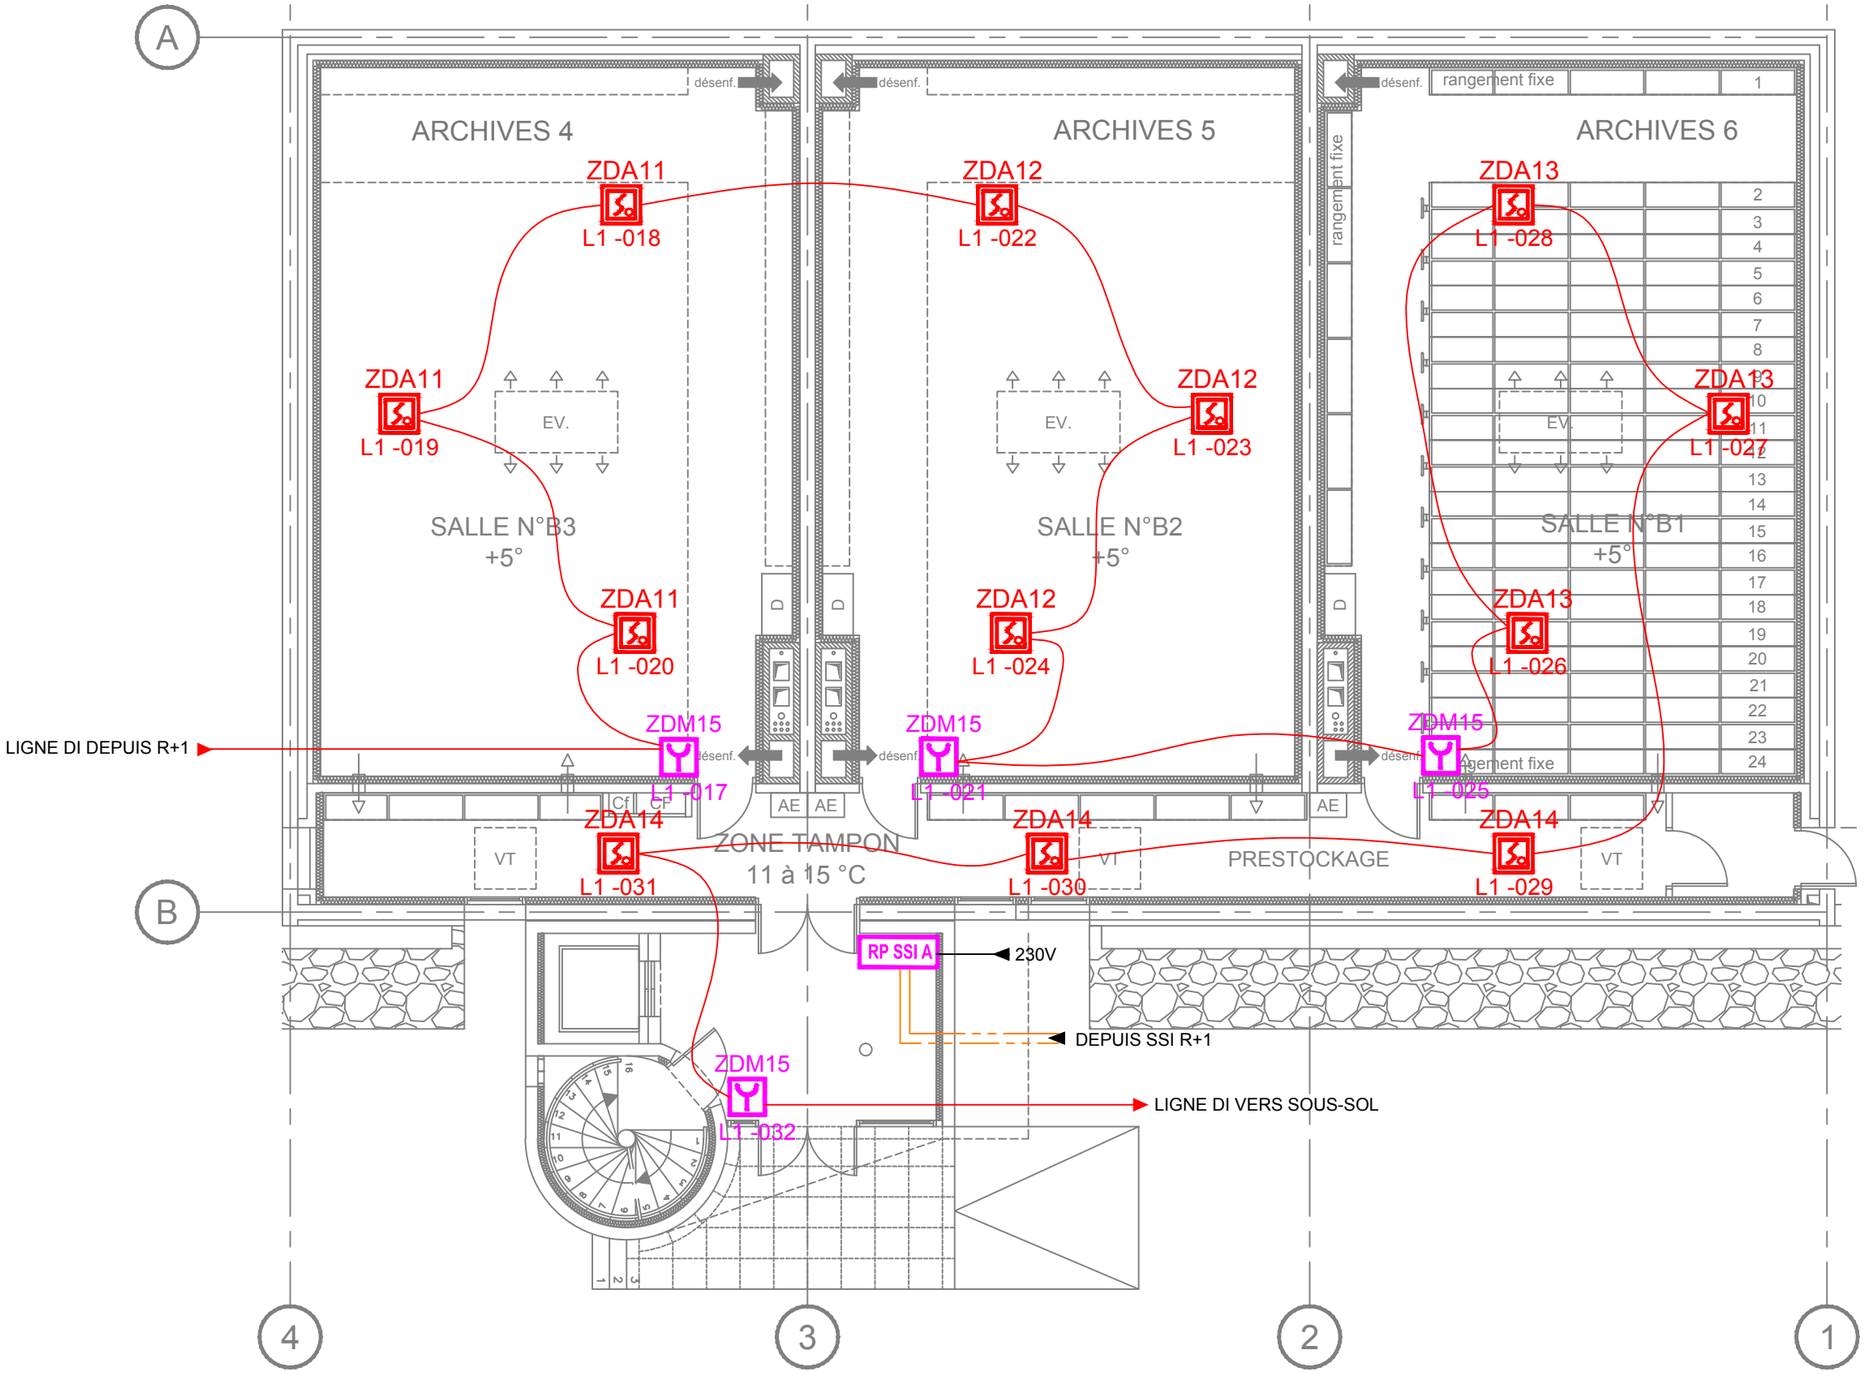

REZ-DE-CHAUSSEE

LEGENDE

QUANTITE	SYMBOLE	DESIGNATION
-	ECS	EQUIPEMENT DE CONTROLE ET DE SIGNALISATION
4		DECLENCHEUR MANUEL
12		DETECTEUR OPTIQUE AVEC ICC INTEGRE
1	RP SSI A	TABLEAU DE REPORT
-		INDICATEUR D'ACTION

PRINCIPE DE REPERAGE

ZD X LX-XX
- X : N° Zone de détection
- LX : N° Boucle DM
- XX : N° d'ordre

TYPE DE CABLE	DESIGNATION	REFERENCE
	1p8/10	SYT1 avec écran
	3G1,5	CR1
	1p8/10	CR1 avec écran

AVISS SECURITE
Immoparc - Immeuble Tamise - Route Nationale 10
78190 Trappes
Tél : 01 30 16 58 60 Fax : 01 30 16 58 79

SYSTEME DE SECURITE INCENDIE

FORT DE SAINT-CYR
BATIMENT Z3
78190 Montigny-Le Bretonneux

Plan d'implantation SDI REZ DE CHAUSSEE

Date	Indice	Modification
06/10/15	A	Emission initiale
16/06/16	D	Emission DOE

Etat du document : ☐ Etude ☐ Exécution ☐ Recolement ☒ DOE

N° d'affaire : AVISS-COTTE-


N° plan : -

Folio : 1/1

Echelle : 1/100

Rédacteur : NNI
Visa

Approbateur : T.TROCHE
Visa

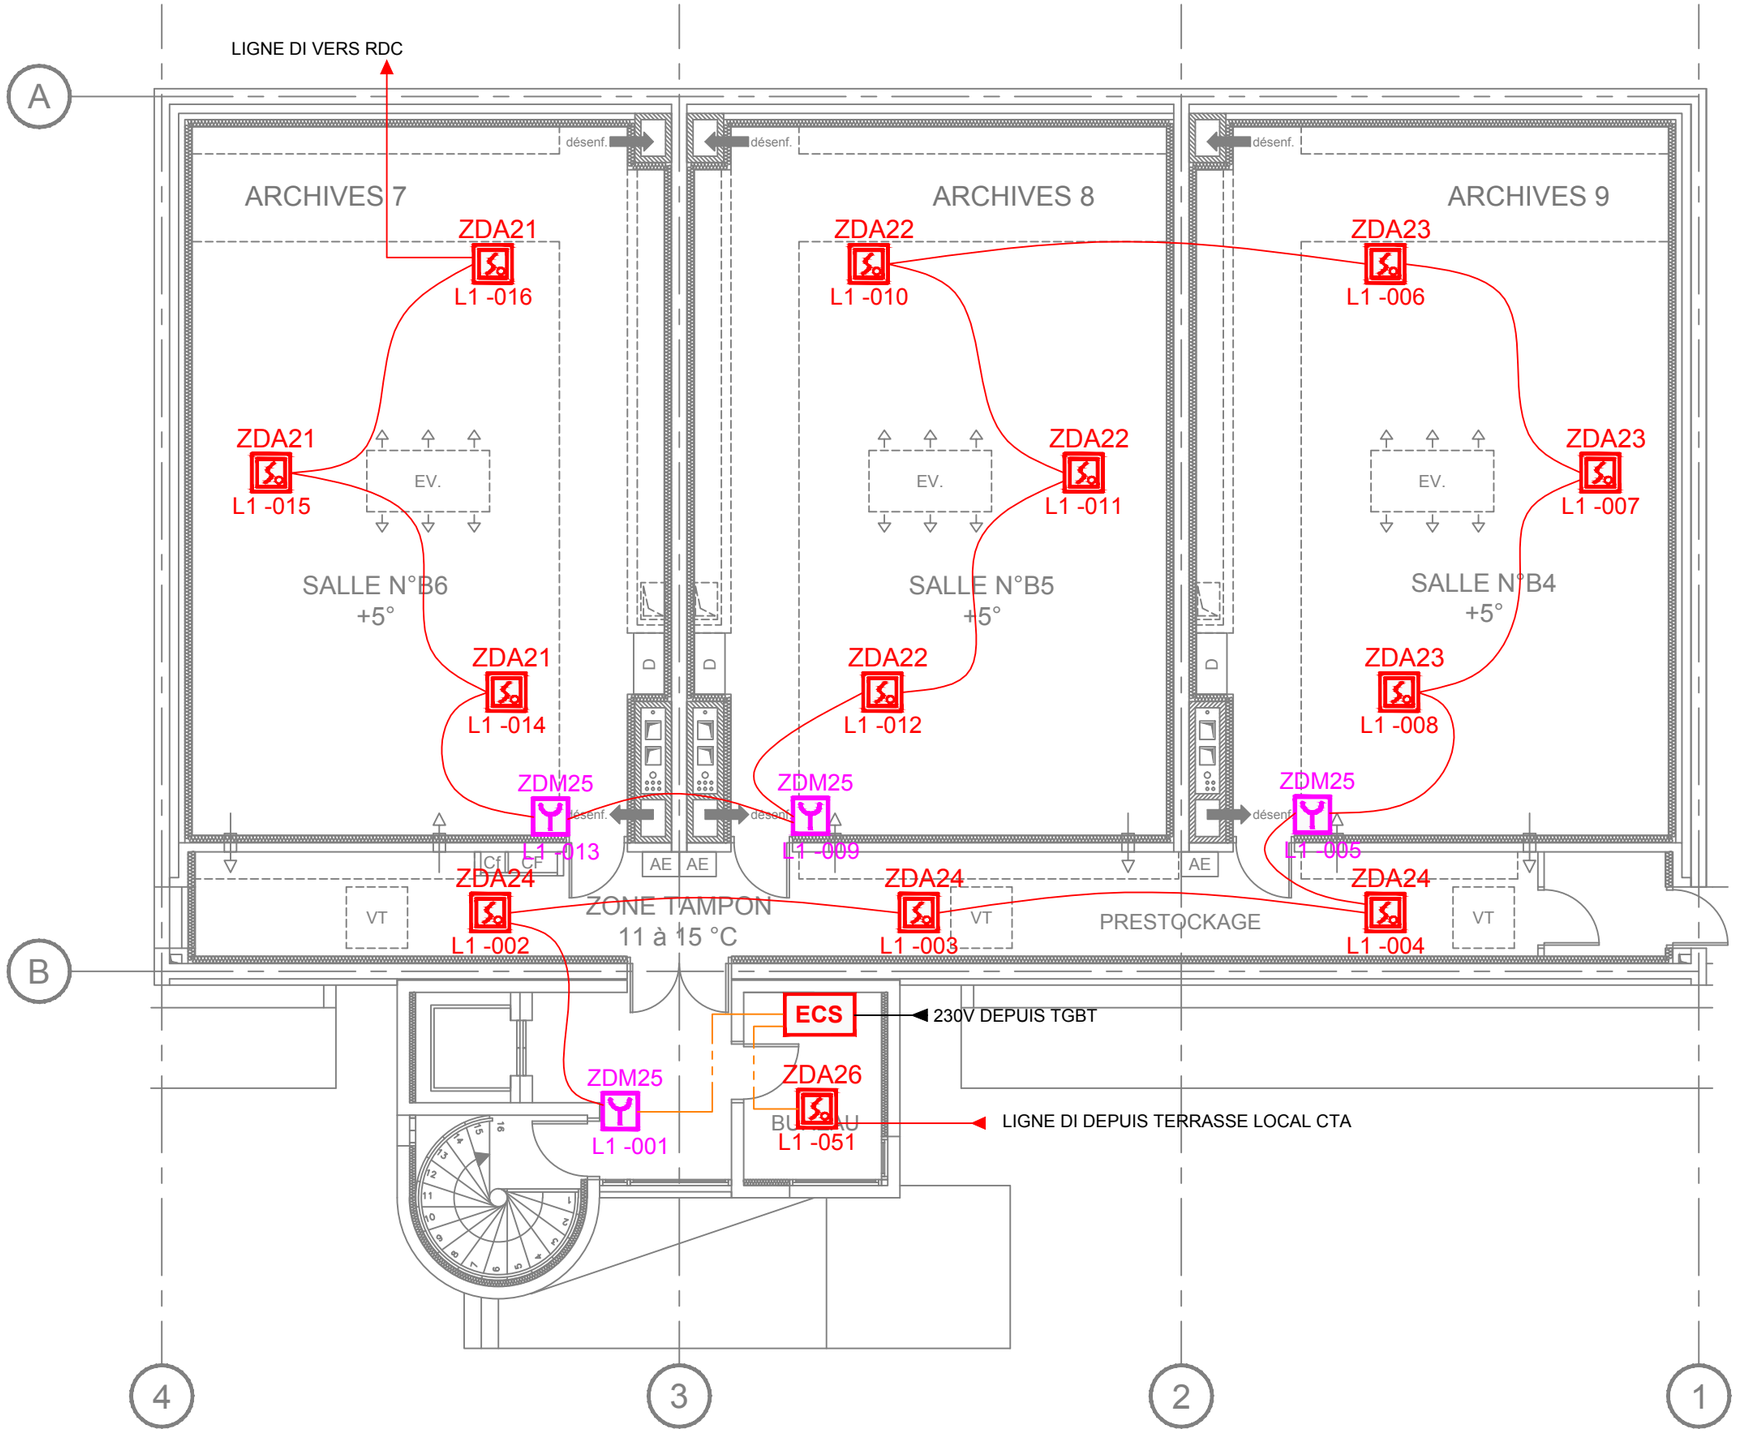

1° ETAGE

LEGENDE

QUANTITE	SYMBOLE	DESIGNATION
1	ECS	EQUIPEMENT DE CONTROLE ET DE SIGNALISATION
4		DECLENCHEUR MANUEL
13		DETECTEUR OPTIQUE AVEC ICC INTEGRE
-	RP SSI A	**TABLEAU DE REPORT**
-		**INDICATEUR D'ACTION**

PRINCIPE DE REPERAGE

ZD X LX-XX

- N° Zone de détection
- N° Boucle DM
- N° d'ordre

TYPE DE CABLE	DESIGNATION	REFERENCE
	1p8/10	SYT1 avec écran
	3G1,5	CR1
	1p8/10	CR1 avec écran

AVISS SECURITE
Immoparc - Immeuble Tamise - Route Nationale 10
78190 Trappes
Tél : 01 30 16 58 60 Fax : 01 30 16 58 79

SYSTEME DE SECURITE INCENDIE

FORT DE SAINT-CYR
BATIMENT Z3
78190 Montigny-Le Bretonneux

Plan d'implantation SDI 1° ETAGE

Date	Indice	Modification
06/10/15	A	Emission initiale
16/06/16	D	Emission DOE

Etat du document : ☐ Etude ☐ Exécution ☐ Recolement ☒ DOE

N° d'affaire : AVISS-COTTE-


N° plan : -

Folio : 1/1

Echelle : 1/100

Rédacteur : NNI
Visa

Approbateur : T.TROCHE
Visa

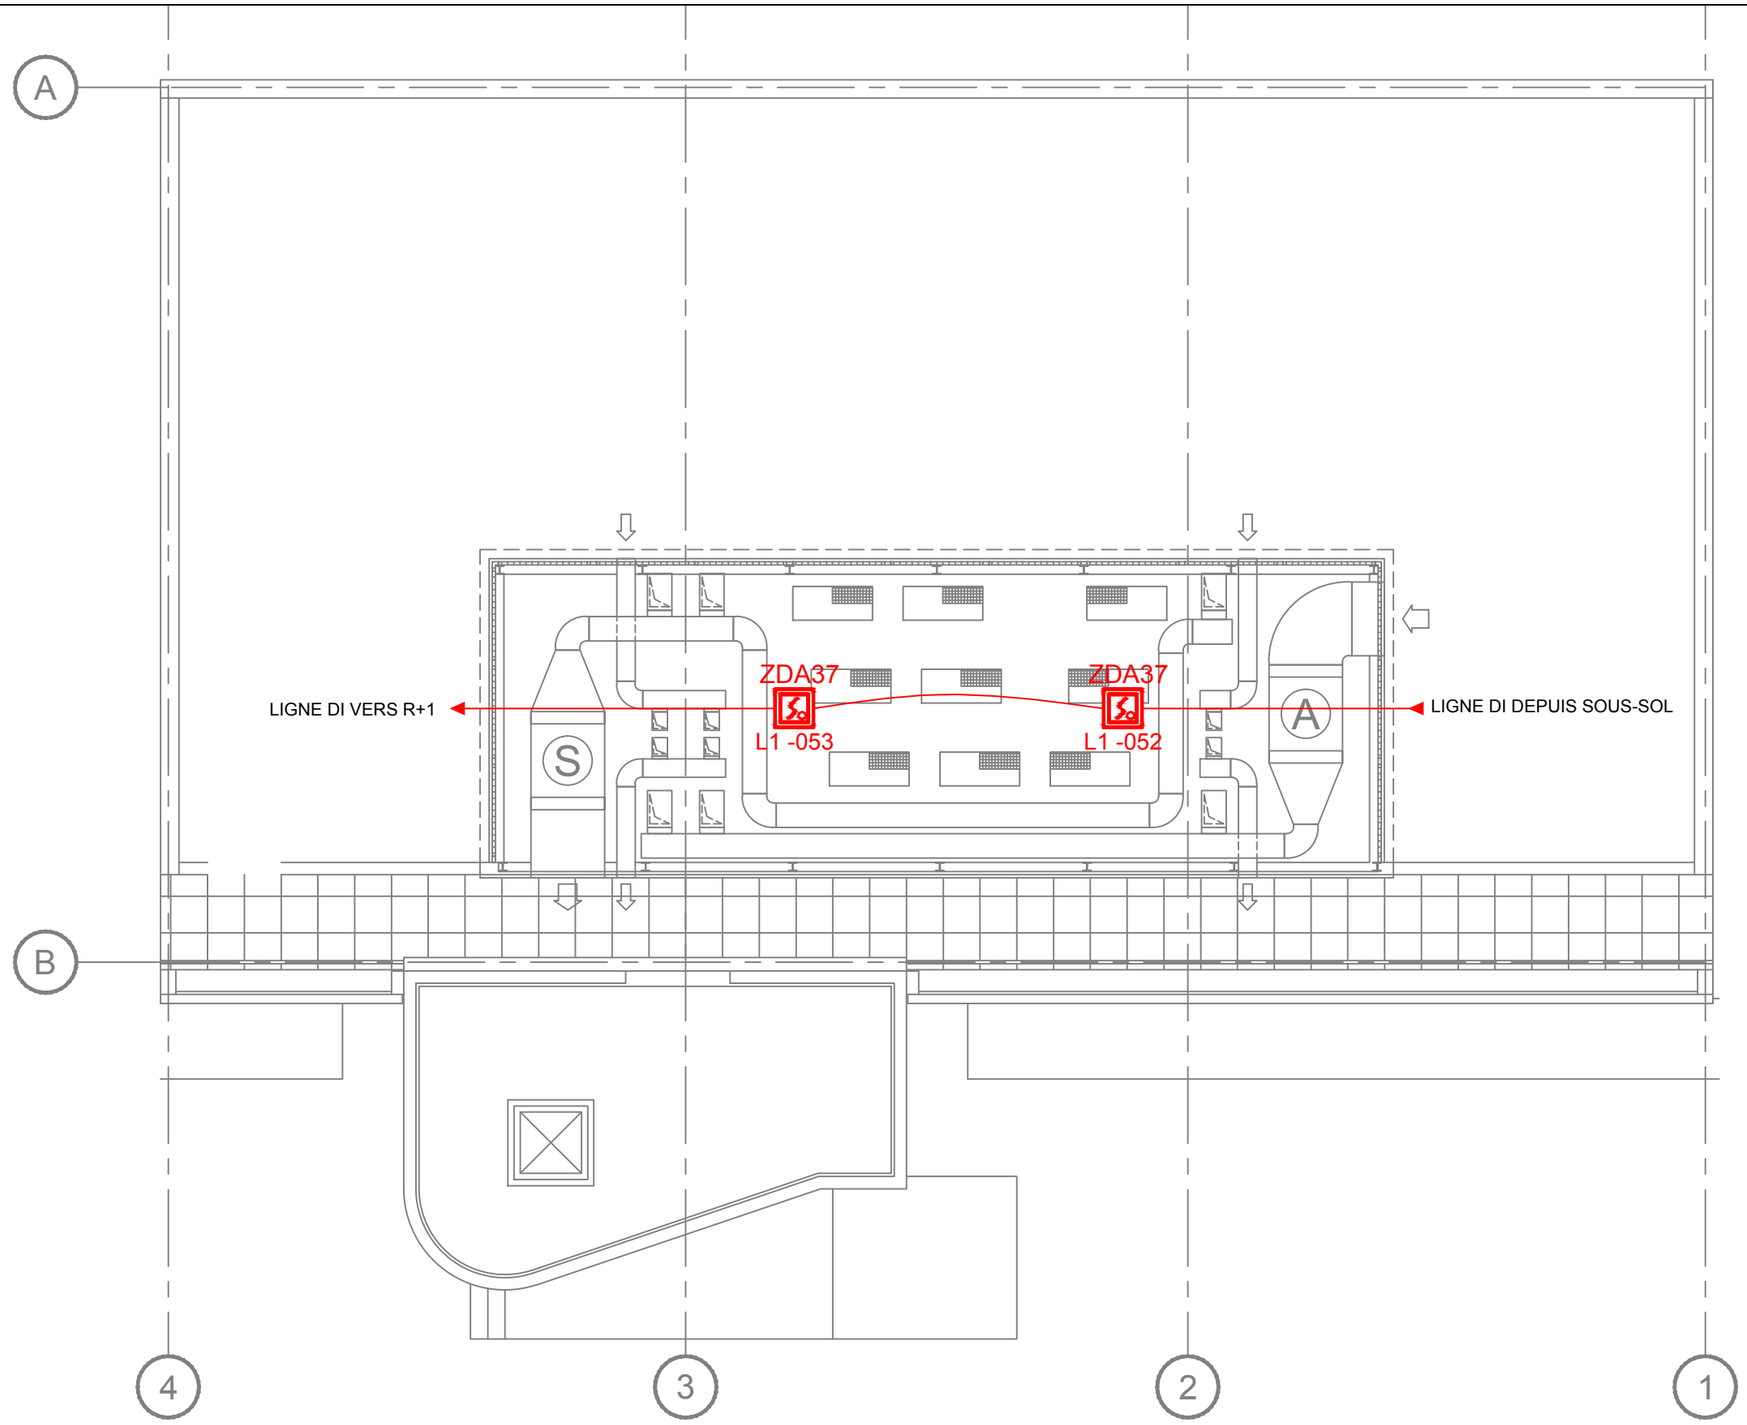

LEGENDE

QUANTITE	SYMBOLE	DESIGNATION
-	ECS	EQUIPEMENT DE CONTROLE ET DE SIGNALISATION
-		DECLENCHEUR MANUEL
2		DETECTEUR OPTIQUE AVEC ICC INTEGRE
-		DETECTEUR THERMIQUE
-		INDICATEUR D'ACTION

PRINCIPE DE REPERAGE

ZD X LX-XX

- N° Zone de détection
- N° Boucle DM
- N° d'ordre

TYPE DE CABLE	DESIGNATION	REFERENCE
	1p8/10	SYT1 avec écran
	3G1,5	CR1
	1p8/10	CR1 avec écran

AVISS SECURITE
Immoparc - Immeuble Tamise - Route Nationale 10
78190 Trappes
Tél : 01 30 16 58 60 Fax : 01 30 16 58 79

SYSTEME DE SECURITE INCENDIE

FORT DE SAINT-CYR
BATIMENT Z3
78190 Montigny-Le Bretonneux

Plan d'implantation SDI TERRASSE

Date	Indice	Modification
06/10/15	A	Emission initiale
16/06/16	D	Emission DOE

Etat du document
- ☐ Etude
- ☐ Exécution
- ☐ Recolement
- ☒ DOE

N° d'affaire : AVISS-COTTE-

N° plan : -

Folio : 1/1

Echelle : 1/100

Rédacteur : NNI
Visa

Approbateur : T.TROCHE
Visa

BATIMENT Z3

REZ de CHAUSSEE ETAGE 1

ZDA37 L1 -053 — ZDA37 L1 -052

ZDA23 L1 -008 — ZDA23 L1 -007 — ZDA23 L1 -006 — ZDA22 L1 -010 — ZDA22 L1 -011 — ZDA22 L1 -012 — ZDM25 L1 -009 — ZDM25 L1 -013 — ZDA21 L1 -014 — ZDA21 L1 -015 — ZDA21 L1 -016

ZDM25 L1 -005 — ZDA24 L1 -004 — ZDA24 L1 -003 — ZDA24 L1 -002 — ZDM25 L1 -001 — DI1 Aller — ECS — DI1 Retour — ZDA26 L1 -051

RP — 230V DEPUIS TGBT

RP SSI A — 230V

ZDM15 L1 -025 — ZDM15 L1 -021 — ZDA12 L1 -024 — ZDA12 L1 -023 — ZDA12 L1 -022 — ZDA11 L1 -018 — ZDA11 L1 -019 — ZDA11 L1 -020 — ZDM15 L1 -017

ZDA13 L1 -026 — ZDA13 L1 -028 — ZDA13 L1 -027 — ZDA14 L1 -029 — ZDA14 L1 -030 — ZDA14 L1 -031 — ZDM15 L1 -032

SOUS-SOL

ZDM5 L1 -040 — ZDA2 L1 -037 — ZDA2 L1 -038 — ZDA2 L1 -039 — ZDA1 L1 -035 — ZDA1 L1 -034 — ZDA1 L1 -033 — ZDM5 L1 -036

ZDA3 L1 -043 — ZDA3 L1 -042 — ZDA3 L1 -041 — ZDM5 L1 -044 — ZDA4 L1 -045 — ZDA4 L1 -046 — ZDA4 L1 -047 — ZDA6 L1 -048 — ZDA6 L1 -049 — ZDM5 L1 -050

LEGENDE

QUANTITE	SYMBOLE	DESIGNATION
-	ECS	EQUIPEMENT DE CONTROLE ET DE SIGNALISATION
12		DECLENCHEUR MANUEL
41		DETECTEUR OPTIQUE AVEC ICC INTEGRE
1	RP SSI A	TABLEAU DE REPORT
-		INDICATEUR D'ACTION

PRINCIPE DE REPERAGE

ZD X LX-XX

- N° Zone de détection
- N° Boucle DM
- N° d'ordre

TYPE DE CABLE	DESIGNATION	REFERENCE
	1p8/10	SYT1 avec écran
	3G1,5	CR1
	1p8/10	CR1 avec écran

AVISS

AVISS SECURITE
Immoparc - Immeuble Tamise - Route Nationale 10
78190 Trappes
Tél : 01 30 16 58 60 Fax : 01 30 16 58 79

SYSTEME DE SECURITE INCENDIE

FORT DE SAINT-CYR
BATIMENT Z3
78190 Montigny-Le Bretonneux

SYNOPTIQUE SDI

Date	Indice	Modification
06/10/15	A	Emission initiale
16/06/16	D	Emission DOE

Etat du document : ☐ Etude ☐ Exécution ☐ Recolement ☒ DOE

N° d'affaire : AVISS-COTTE-


N° plan : -

Folio : 1/1

Echelle : 1/100

Rédacteur : NNI
Visa

Approbateur : T.TROCHE
Visa

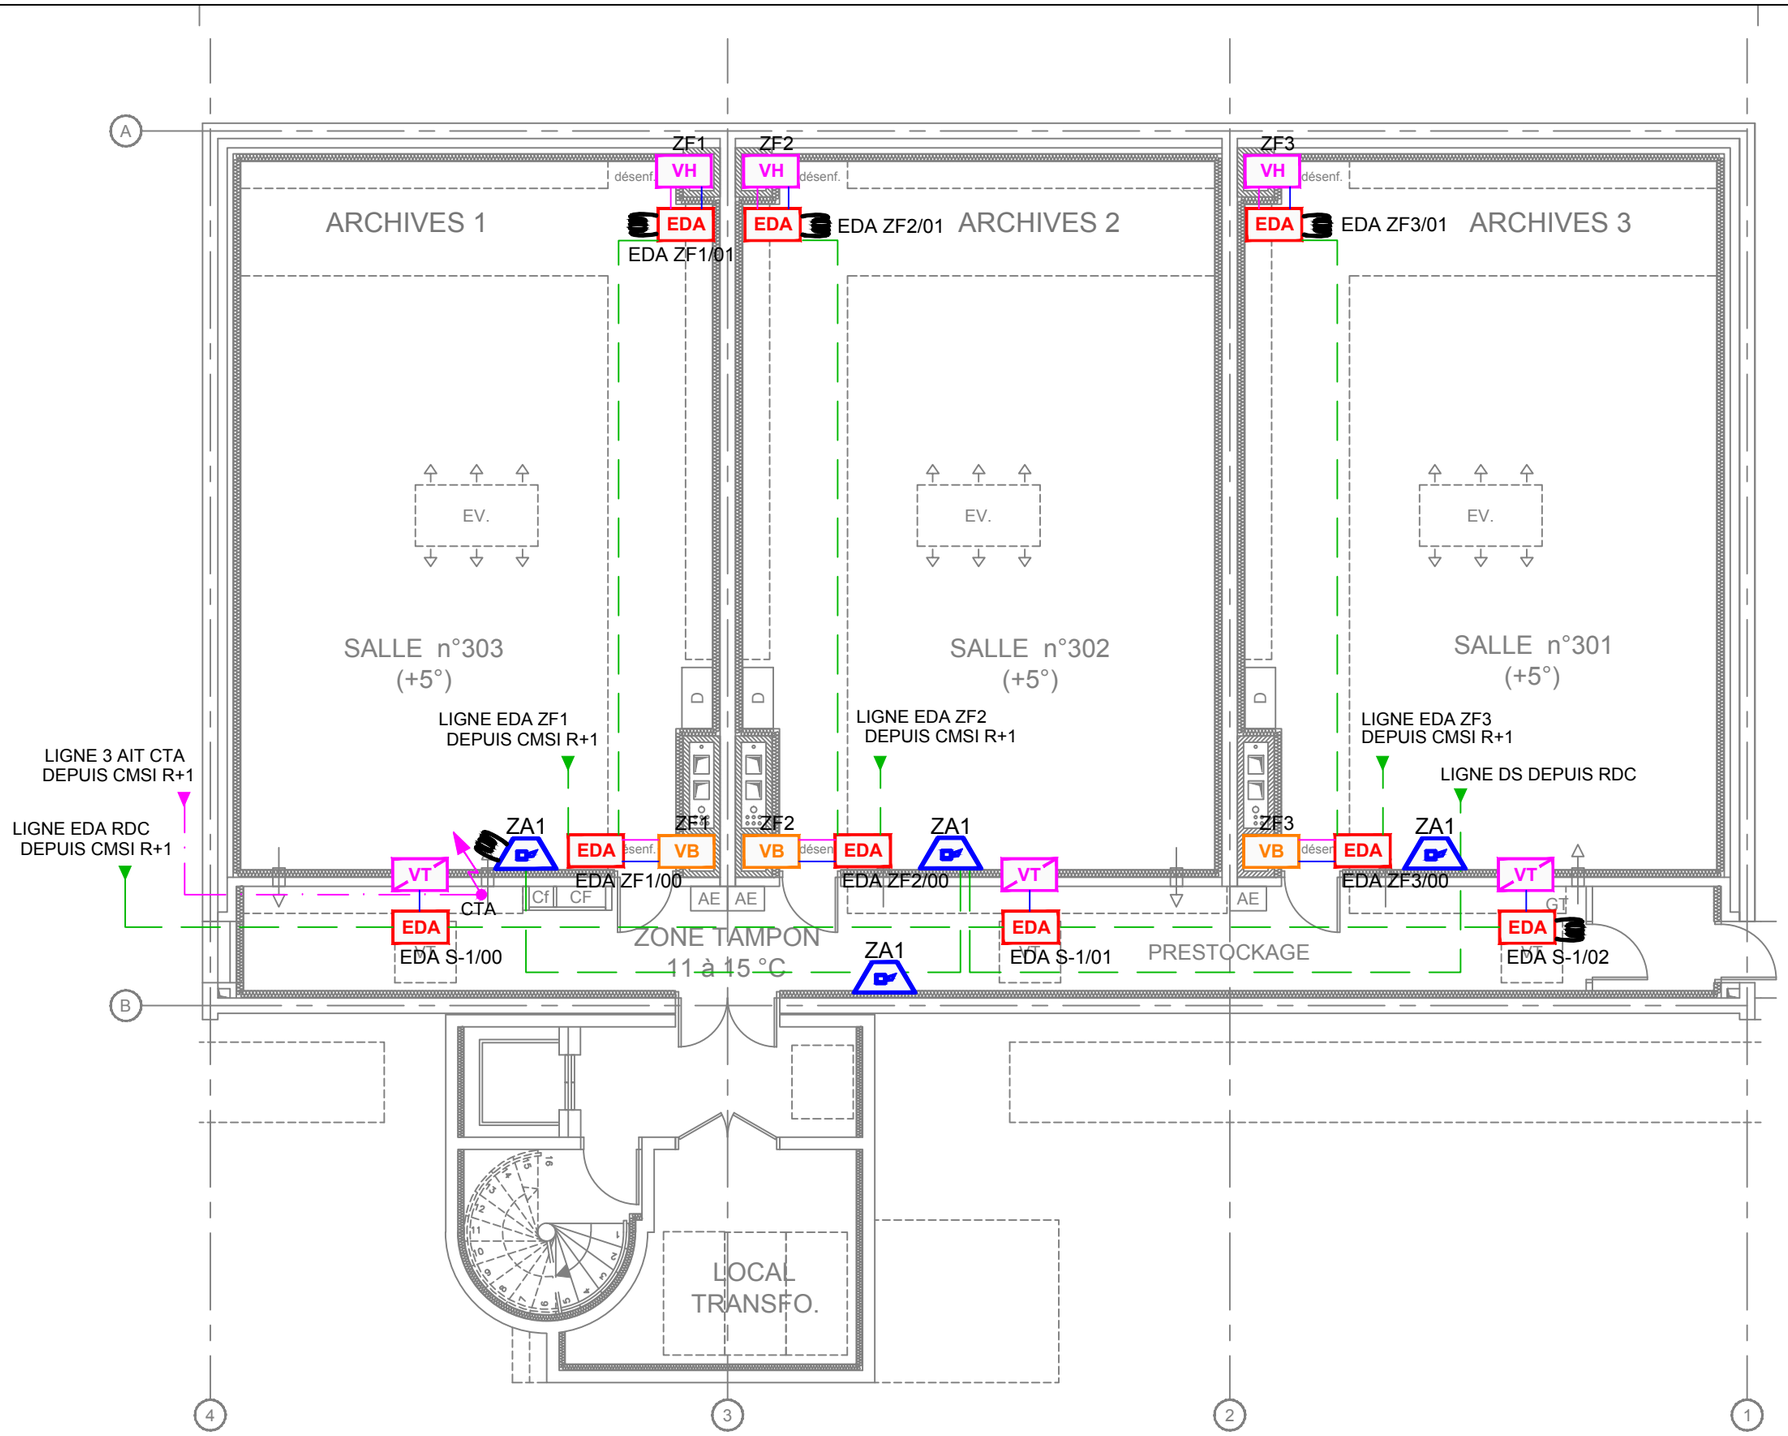

LEGENDE					
QUANTITE	SYMBOLE	DESIGNATION	QUANTITE	SYMBOLE	DESIGNATION
-	CMSI	CENTRALISATEUR DE MISE EN SECU. INCENDIE	-	VT	VOLET DE TRANSFERT
-	EDA	ELEMENT DEPORTE ADRESSABLE	-	CR	COFFRET DE RELAYAGE
4		DIFFUSEUR SONORE	-	VB	VENTILATION BASSE
-		DIFFUSEUR LUMINEUX	-	VH	OUVRANT DE DESENFUMAGE
-		DIFFUSEUR SONORE ET LUMINEUX	1		ARRET TECHNIQUE
5		RESISTANCE DE FIN DE LIGNE	-	RP SSI A	TABLEAU DE REPORT

SOUS-SOL

TYPE DE CABLE	DESIGNATION	REFERENCE
	3G1,5	CR1
	2x1,5	CR1
	2p9/10	SYT1
	2x1,5	RO2V
	1p9/10	CR1 avec écran
	1p9/10	SYT1 avec écran

AVISS SECURITE
Immoparc - Immeuble Tamise - Route Nationale 10
78190 Trappes
Tél : 01 30 16 58 60 Fax : 01 30 16 58 79

SYSTEME DE SECURITE INCENDIE

FORT DE SAINT-CYR
BATIMENT Z3
78190 Montigny-Le Bretonneux

Plan d'implantation SMSI SOUS-SOL

Date	Indice	Modification
06/10/15	A	Emission initiale
16/06/16	D	Emission DOE

Etat du document
- ☐ Etude
- ☐ Exécution
- ☐ Recolement
- ☒ DOE

N° d'affaire : AVISS-COTTE-


N° plan : -

Folio : 1/1

Echelle : 1/100

Rédacteur : NNI
Visa

Approbateur : T.TROCHE
Visa

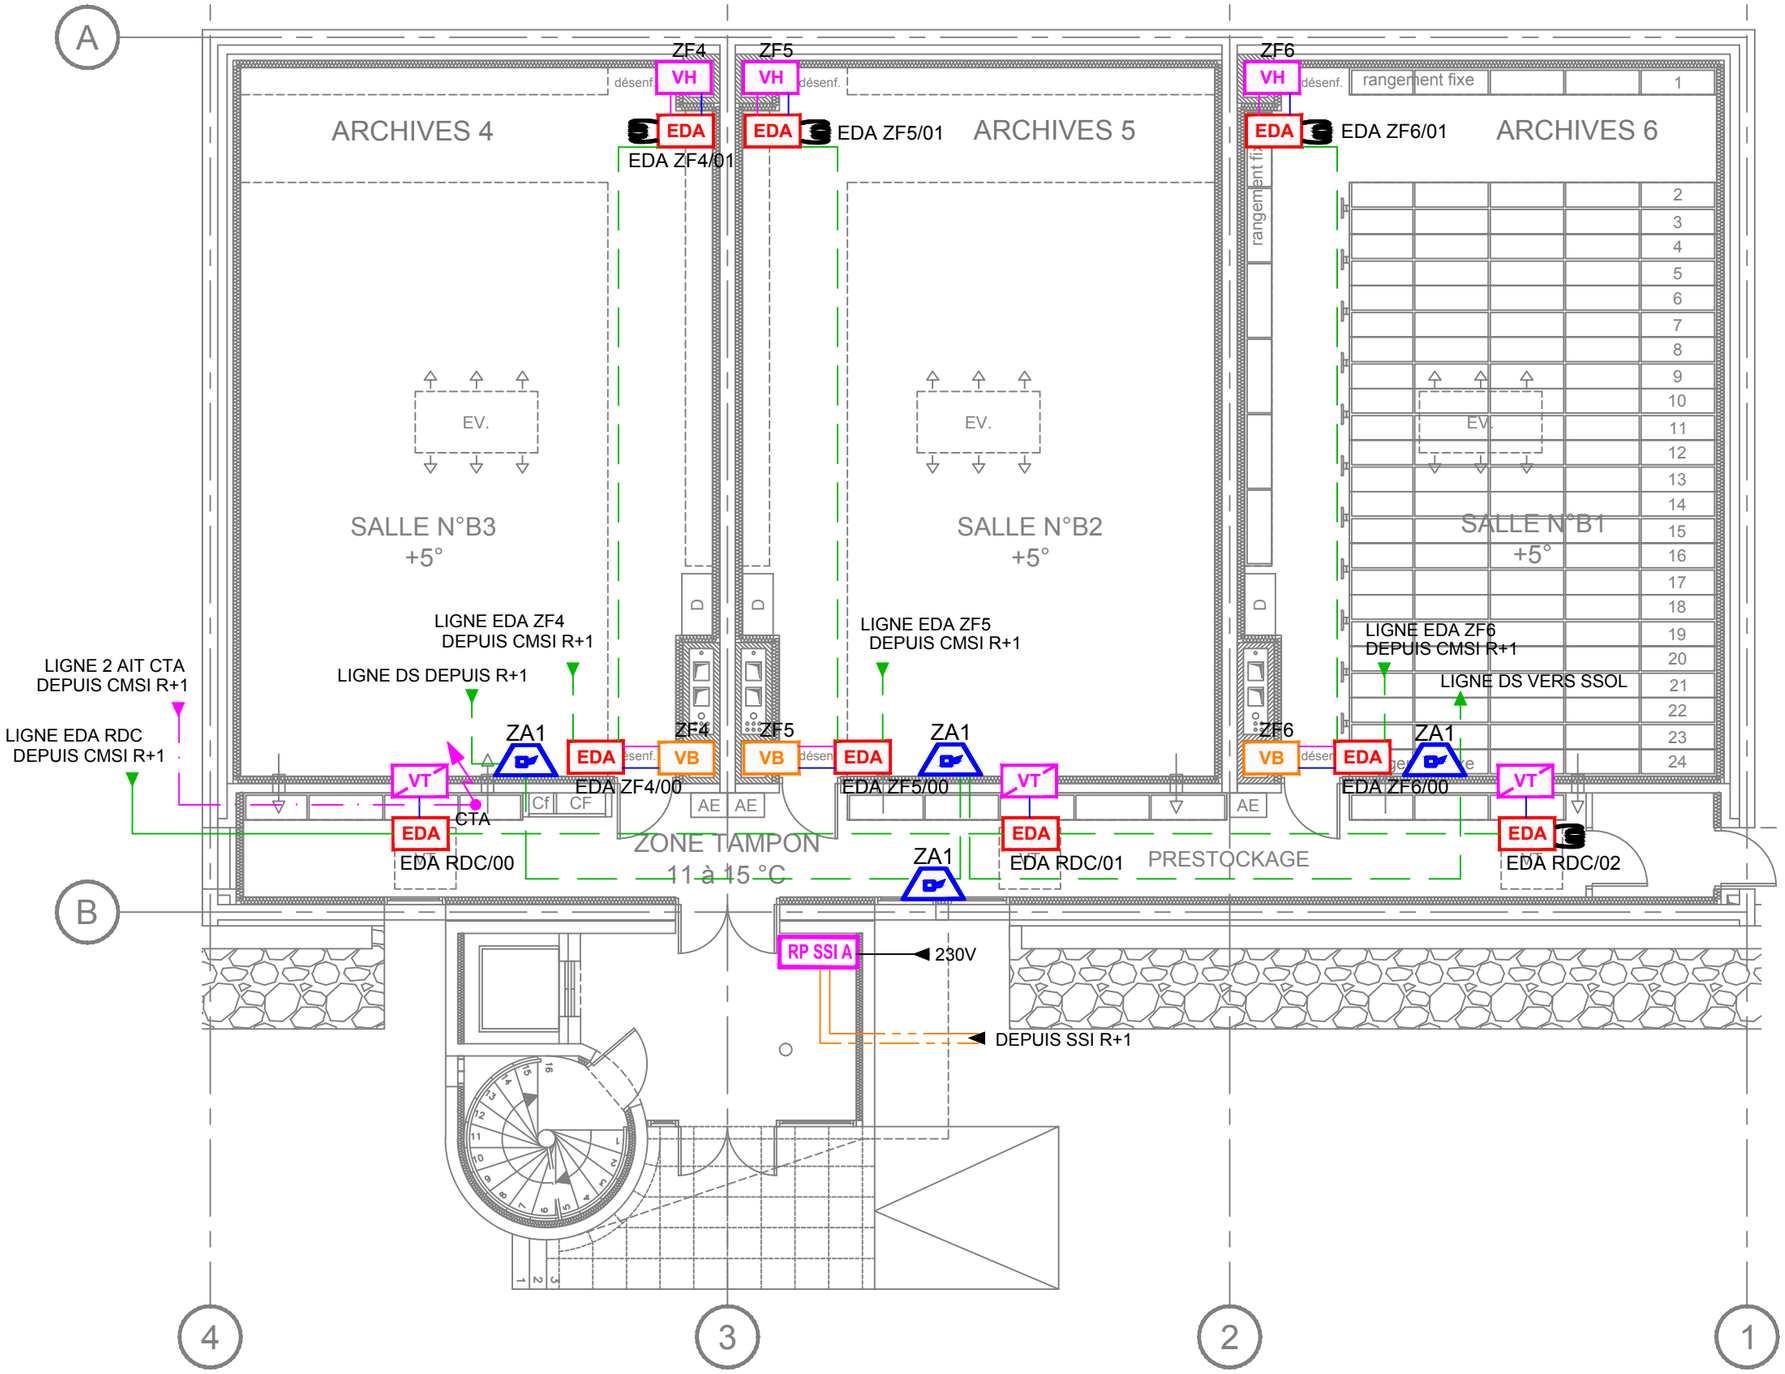

REZ-DE-CHAUSSEE

LEGENDE

QUANTITE	SYMBOLE	DESIGNATION	QUANTITE	SYMBOLE	DESIGNATION
-	CMSI	CENTRALISATEUR DE MISE EN SECU. INCENDIE	3	VT	VOLET DE TRANSFERT
9	EDA	ELEMENT DEPORTE ADRESSABLE	-	CR	COFFRET DE RELAYAGE
4		DIFFUSEUR SONORE	3	VB	VENTILATION BASSE
-		DIFFUSEUR LUMINEUX	3	VH	OUVRANT DE DESENFUMAGE
-		DIFFUSEUR SONORE ET LUMINEUX	1		ARRET TECHNIQUE
4		RESISTANCE DE FIN DE LIGNE	1	RP SSI A	TABLEAU DE REPORT

TYPE DE CABLE	DESIGNATION	REFERENCE
	3G1,5	CR1
	2x1,5	CR1
	2p9/10	SYT1
	2x1,5	RO2V
	1p9/10	CR1 avec écran
	1p9/10	SYT1 avec écran

AVISS SECURITE
Immoparc - Immeuble Tamise - Route Nationale 10
78190 Trappes
Tél : 01 30 16 58 60 Fax : 01 30 16 58 79

SYSTEME DE SECURITE INCENDIE

FORT DE SAINT-CYR
BATIMENT Z3
78190 Montigny-Le Bretonneux

Plan d'implantation SMSI REZ DE CHAUSSEE

Date	Indice	Modification
06/10/15	A	Emission initiale
16/06/16	D	Emission DOE

Etat du document
- ☐ Etude
- ☐ Exécution
- ☐ Recolement
- ☒ DOE

N° d'affaire : AVISS-COTTE-


N° plan : -

Folio : 1/1

Echelle : 1/100

Rédacteur : NNI
Visa

Approbateur : T.TROCHE
Visa

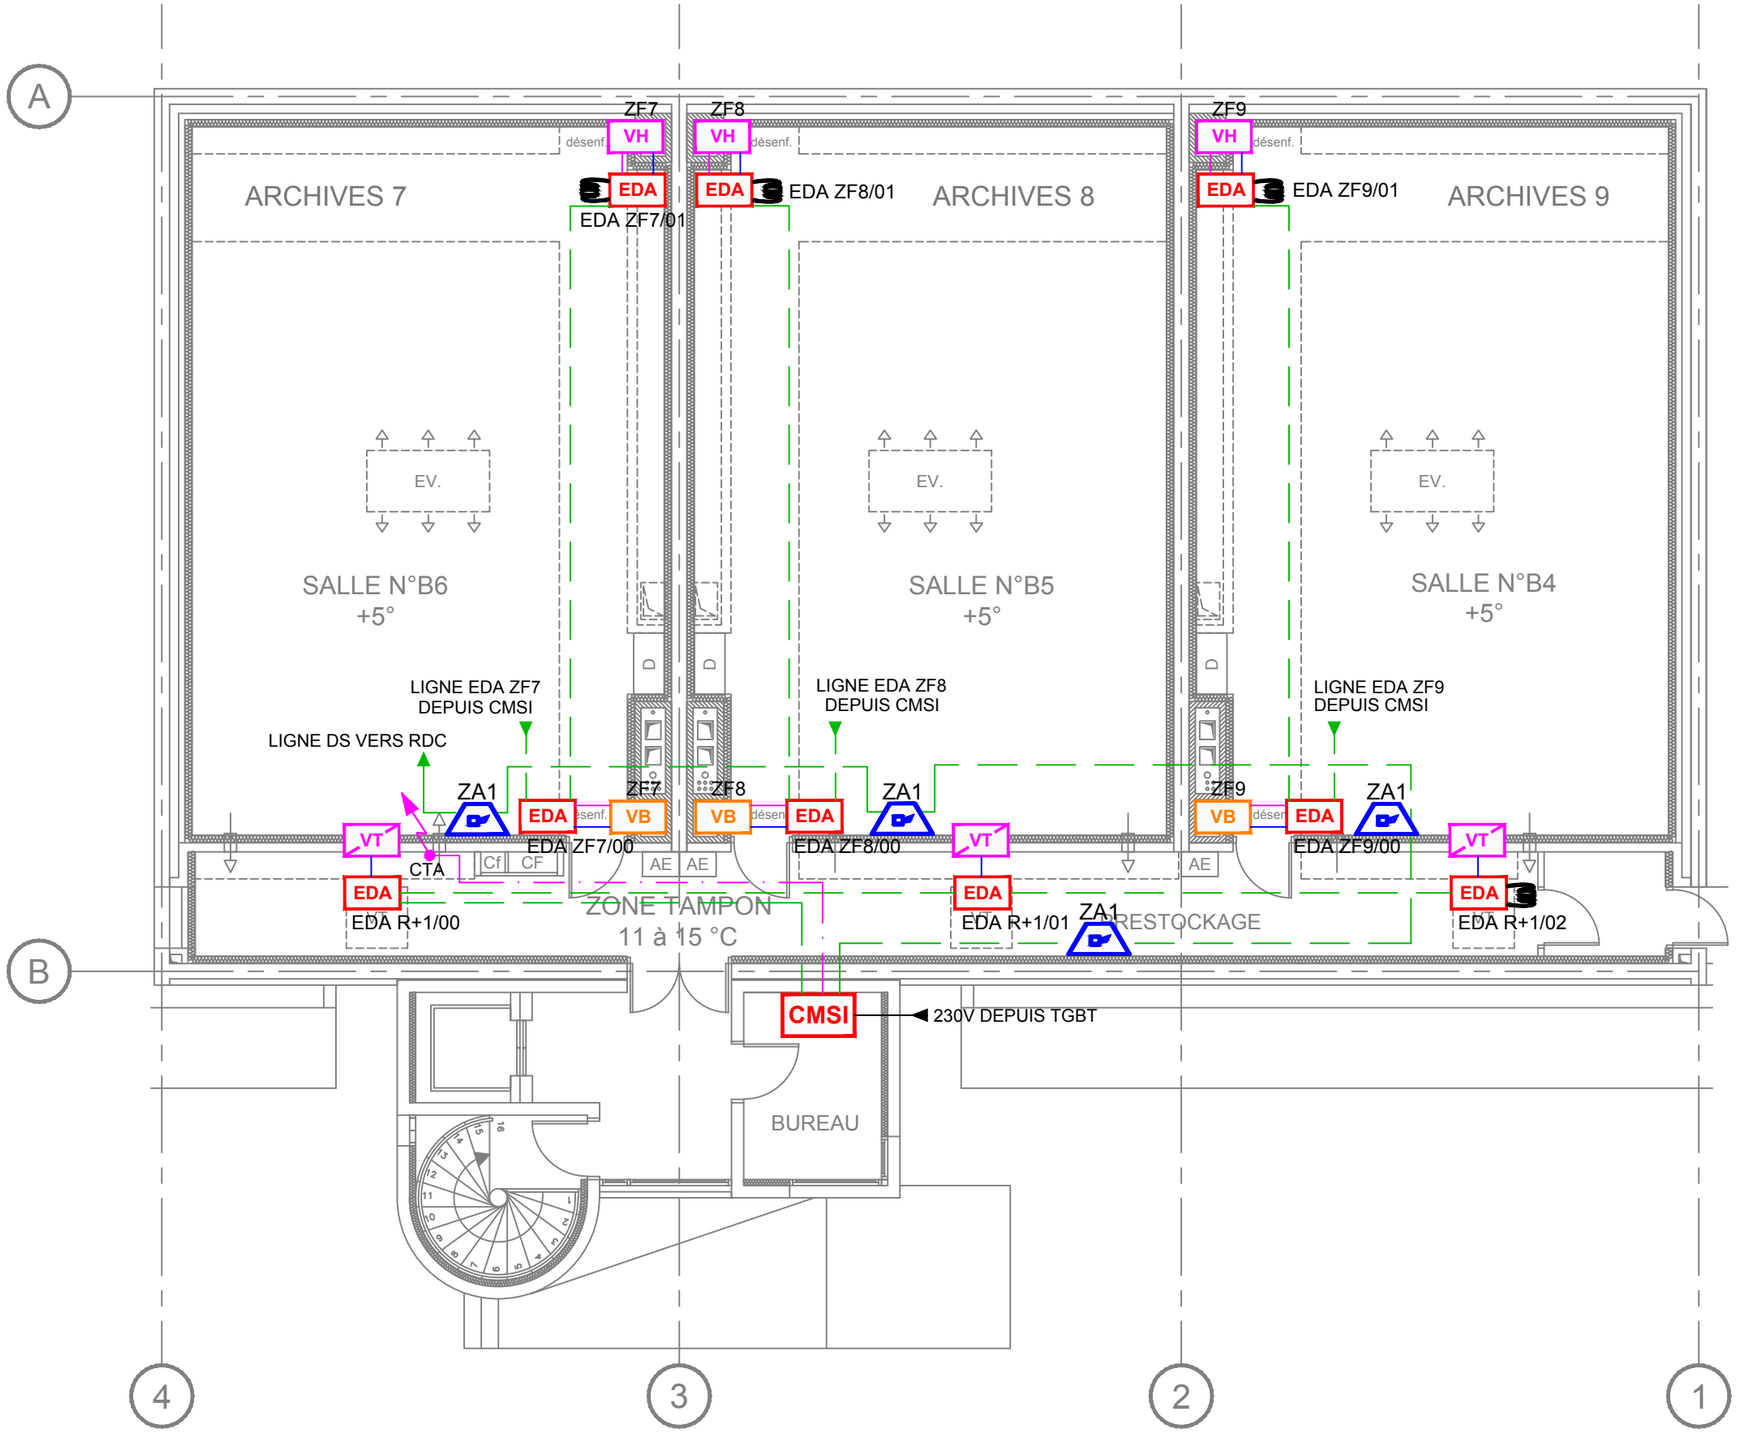

I° ETAGE

LEGENDE					
QUANTITE	SYMBOLE	DESIGNATION	QUANTITE	SYMBOLE	DESIGNATION
1	CMSI	CENTRALISATEUR DE MISE EN SECU. INCENDIE	3	VT	VOLET DE TRANSFERT
9	EDA	ELEMENT DEPORTE ADRESSABLE	-	CR	COFFRET DE RELAYAGE
4		DIFFUSEUR SONORE	3	VB	VENTILATION BASSE
-		DIFFUSEUR LUMINEUX	3	VH	OUVRANT DE DESENFUMAGE
-		DIFFUSEUR SONORE ET LUMINEUX	1		ARRET TECHNIQUE
4		RESISTANCE DE FIN DE LIGNE	-	RP SSI A	TABLEAU DE REPORT

TYPE DE CABLE	DESIGNATION	REFERENCE
	3G1,5	CR1
	2x1,5	CR1
	2p9/10	SYT1
	2x1,5	RO2V
	1p9/10	CR1 avec écran
	1p9/10	SYT1 avec écran

AVISS SECURITE
Immoparc - Immeuble Tamise - Route Nationale 10
78190 Trappes
Tél : 01 30 16 58 60 Fax : 01 30 16 58 79

SYSTEME DE SECURITE INCENDIE

FORT DE SAINT-CYR
BATIMENT Z3
78190 Montigny-Le Bretonneux

Plan d'implantation SMSI 1° ETAGE

Date	Indice	Modification
06/10/15	A	Emission initiale
16/06/16	D	Emission DOE

Etat du document : ☐ Etude ☐ Exécution ☐ Recolement ☒ DOE

N° d'affaire : AVISS-COTTE-


N° plan : -

Folio : 1/1

Echelle : 1/100

Rédacteur : NNI
Visa

Approbateur : T.TROCHE
Visa

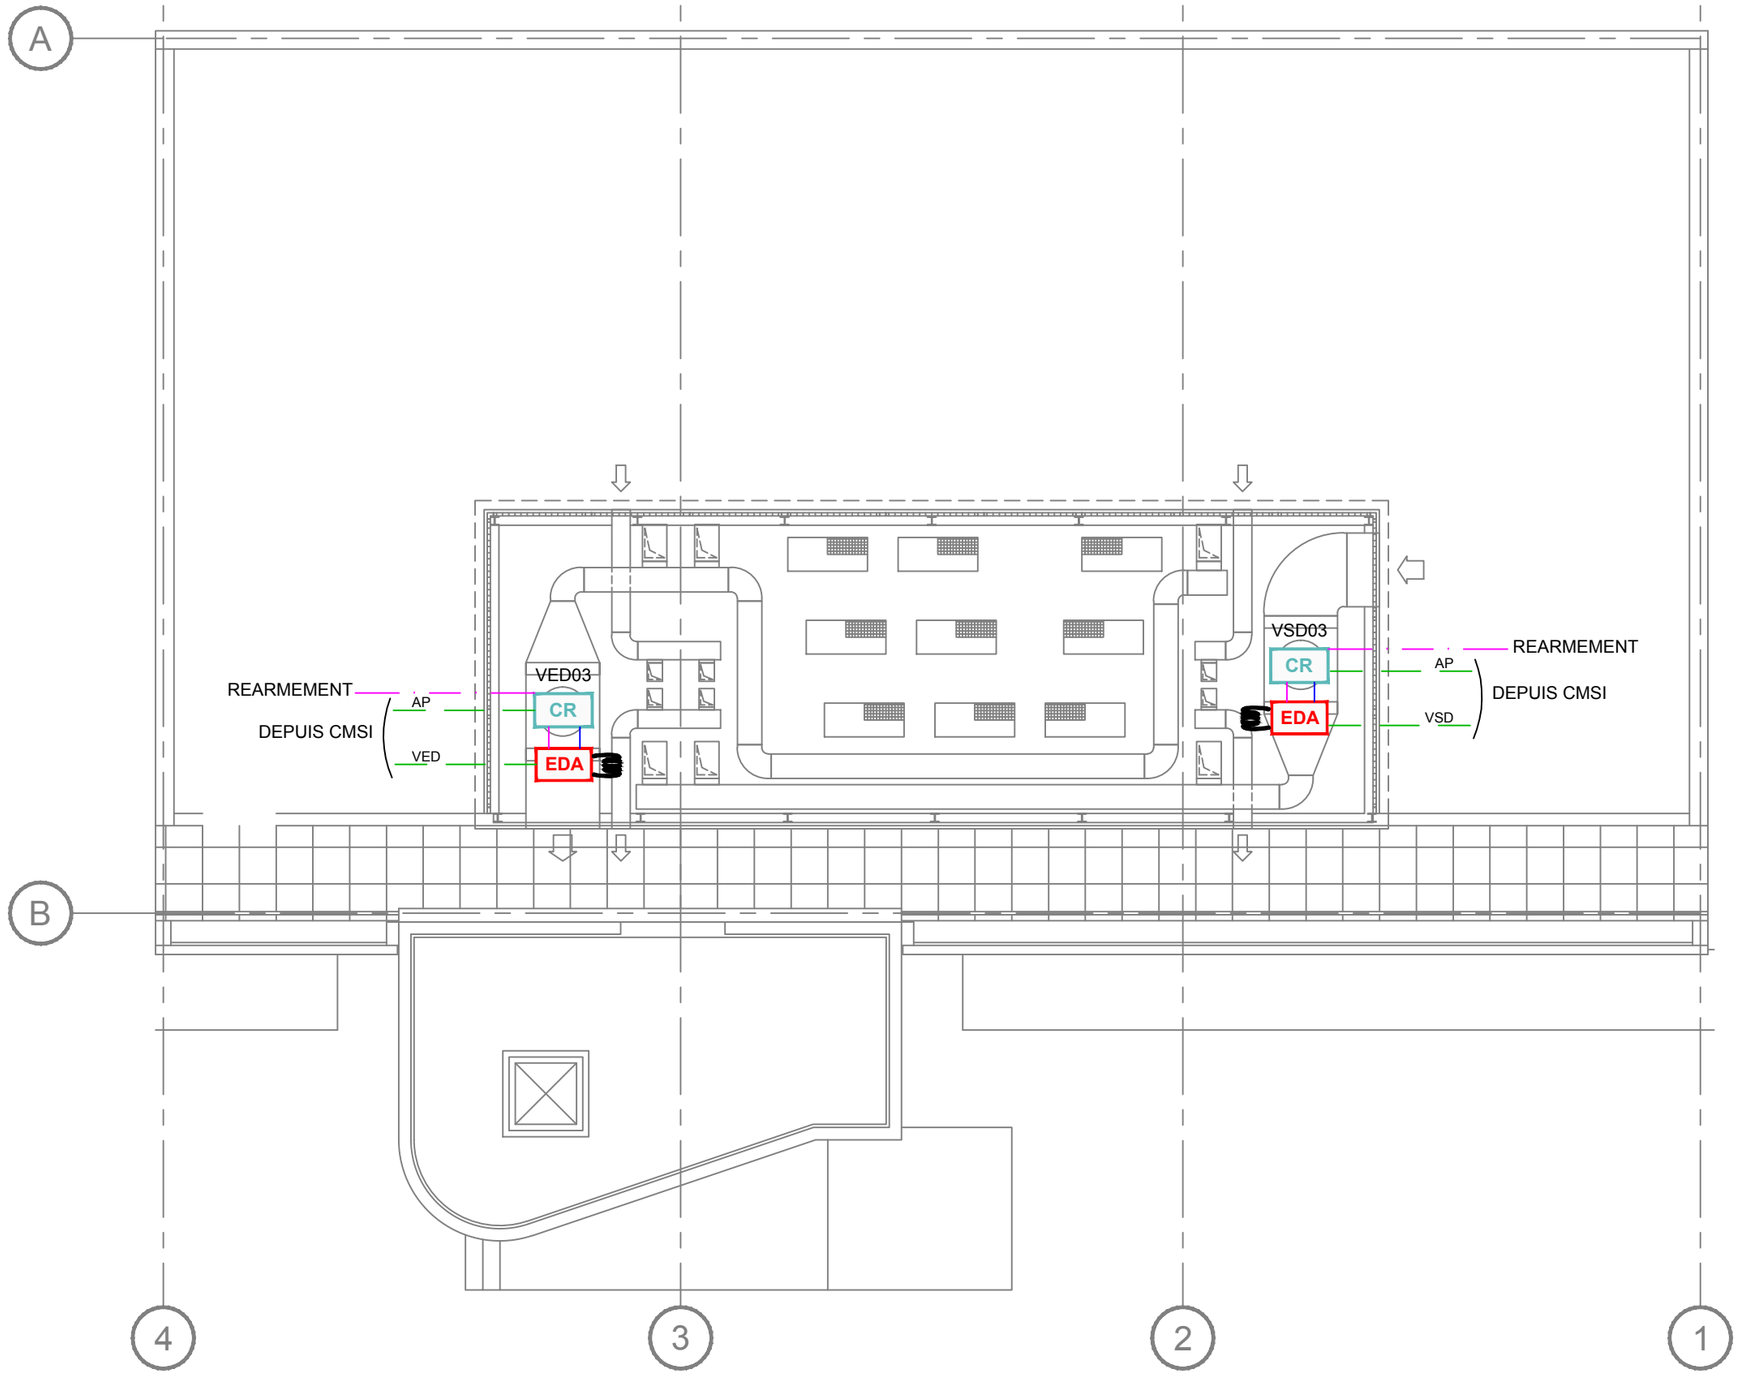

LEGENDE

QUANTITE	SYMBOLE	DESIGNATION	QUANTITE	SYMBOLE	DESIGNATION
-	CMSI	CENTRALISATEUR DE MISE EN SECU. INCENDIE	-	VT	VOLET DE TRANSFERT
2	EDA	ELEMENT DEPORTE ADRESSABLE	2	CR	COFFRET DE RELAYAGE
-		DIFFUSEUR SONORE	-	VB	VENTILATION BASSE
-		DIFFUSEUR LUMINEUX	-	VH	OUVRANT DE DESENFUMAGE
-		DIFFUSEUR SONORE ET LUMINEUX	-		ARRET TECHNIQUE
2		RESISTANCE DE FIN DE LIGNE	-	RP SSI A	TABLEAU DE REPORT

TYPE DE CABLE	DESIGNATION	REFERENCE
	3G1,5	CR1
	2x1,5	CR1
	2p9/10	SYT1
	2x1,5	RO2V
	1p9/10	CR1 avec écran
	1p9/10	SYT1 avec écran

AVISS SECURITE
Immoparc - Immeuble Tamise - Route Nationale 10
78190 Trappes
Tél : 01 30 16 58 60 Fax : 01 30 16 58 79

SYSTEME DE SECURITE INCENDIE

FORT DE SAINT-CYR
BATIMENT Z3
78190 Montigny-Le Bretonneux

Plan d'implantation SMSI TERRASSE

Date	Indice	Modification
06/10/15	A	Emission initiale
16/06/16	D	Emission DOE

Etat du document
- ☐ Etude
- ☐ Exécution
- ☐ Recolement
- ☒ DOE

N° d'affaire : AVISS-COTTE-

N° plan : -


Folio : 1/1


Echelle : 1/100

Rédacteur : NNI
Visa

Approbateur : T.TROCHE
Visa

BATIMENT Z3

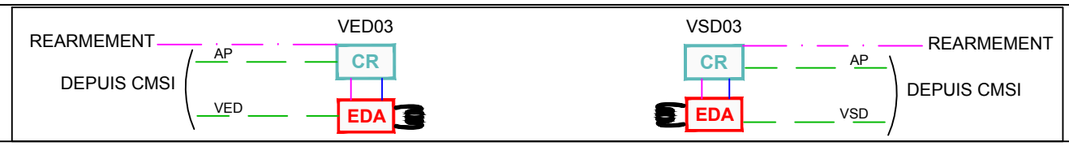

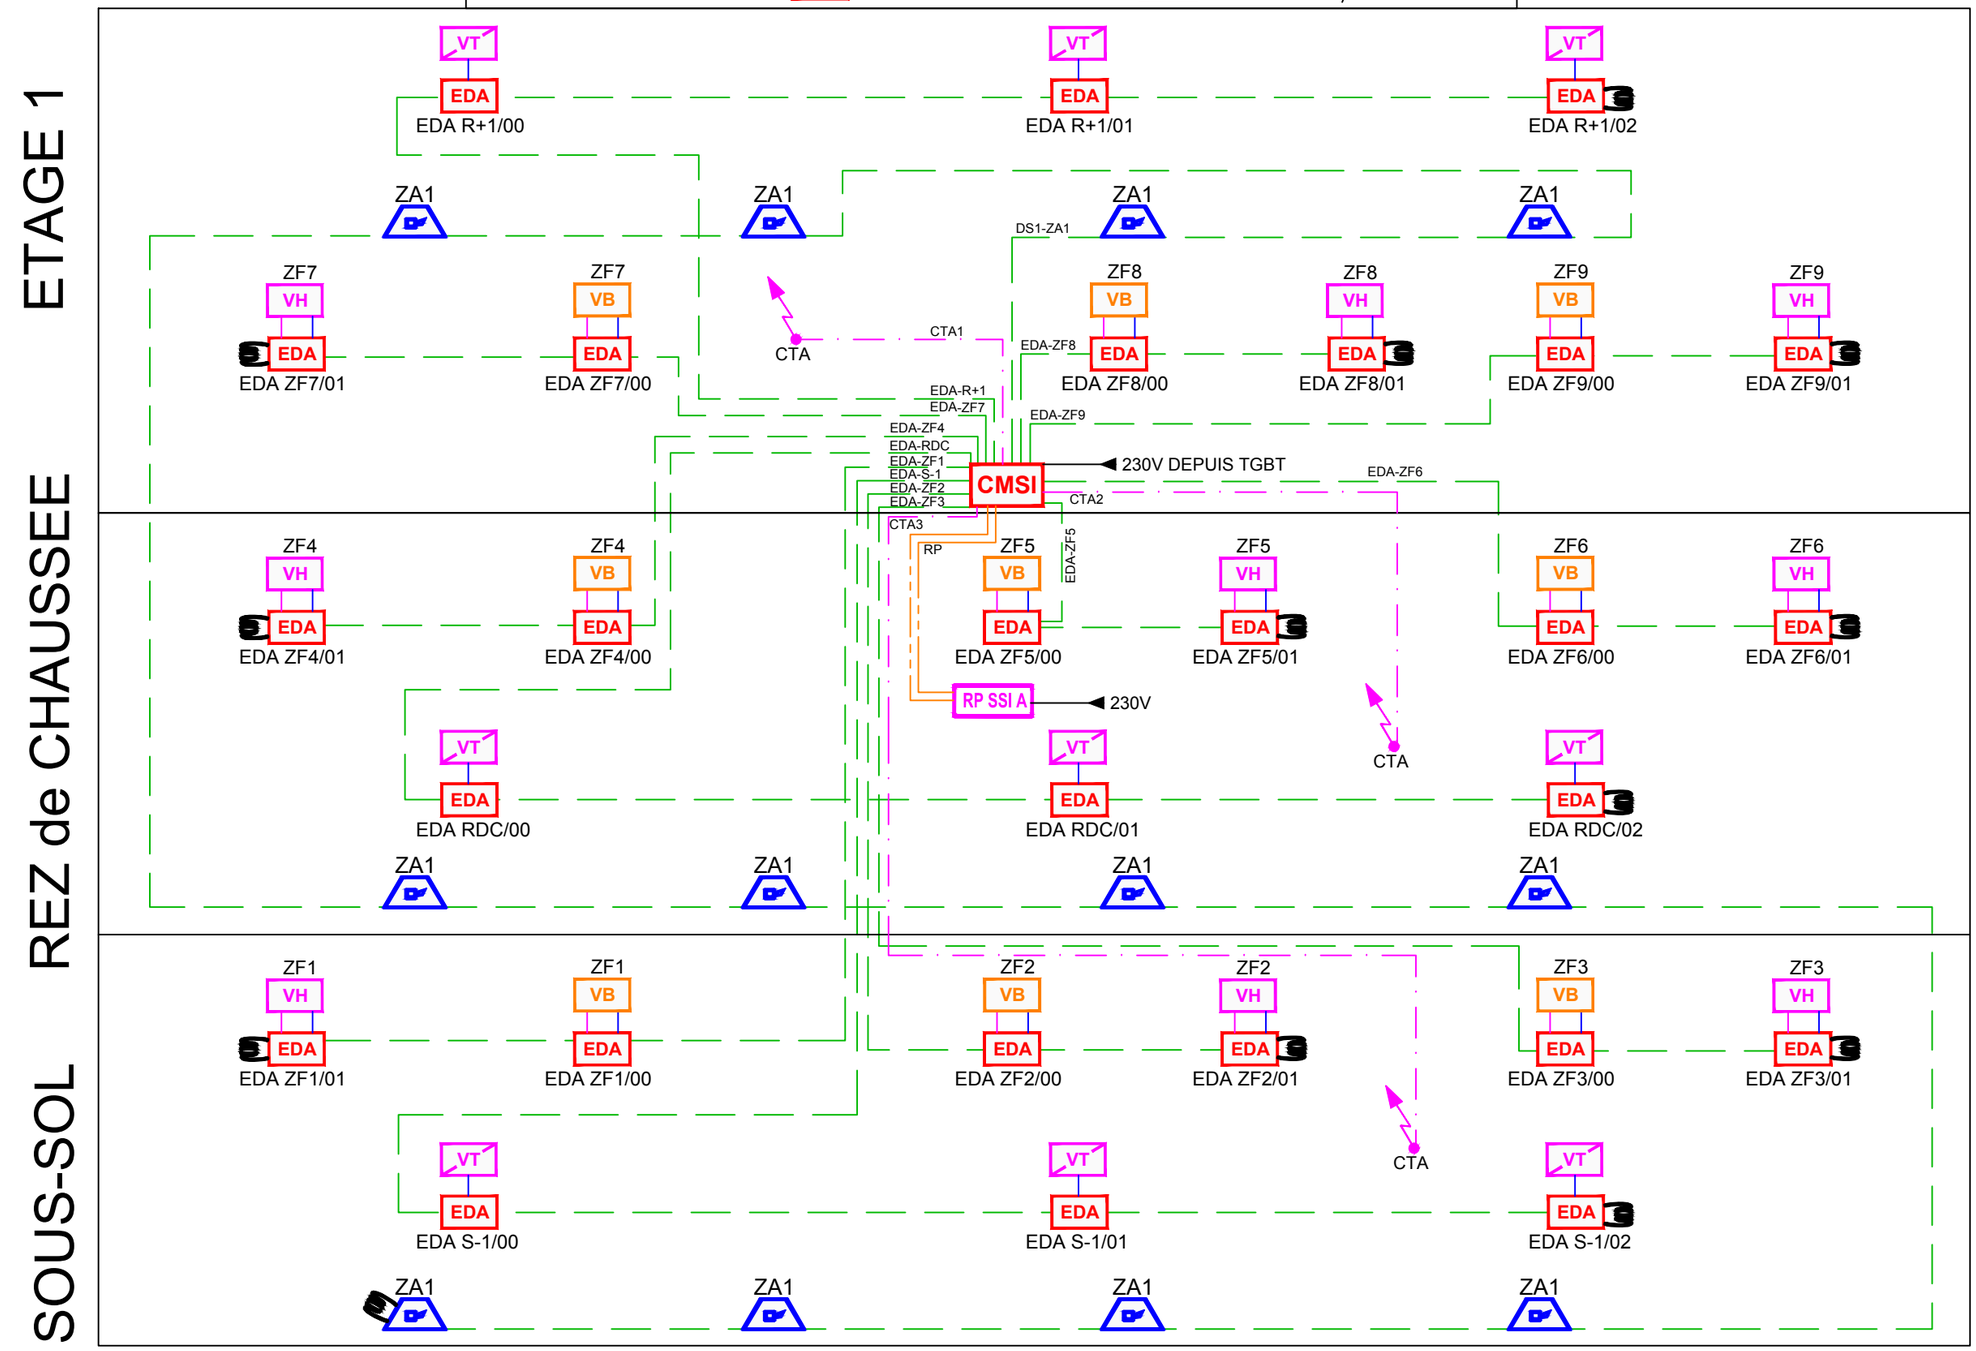

LEGENDE

QUANTITE	SYMBOLE	DESIGNATION	QUANTITE	SYMBOLE	DESIGNATION
1	CMSI	CENTRALISATEUR DE MISE EN SECU. INCENDIE	9	VT	VOLET DE TRANSFERT
29	EDA	ELEMENT DEPORTE ADRESSABLE	2	CR	COFFRET DE RELAYAGE
12		DIFFUSEUR SONORE	9	VB	VENTILATION BASSE
-		DIFFUSEUR LUMINEUX	9	VH	OUVRANT DE DESENFUMAGE
-		DIFFUSEUR SONORE ET LUMINEUX	3		ARRET TECHNIQUE
15		RESISTANCE DE FIN DE LIGNE	1	RP SSI A	TABLEAU DE REPORT

TYPE DE CABLE	DESIGNATION	REFERENCE
	3G1,5	CR1
	2x1,5	CR1
	2p9/10	SYT1
	2x1,5	RO2V
	1p9/10	CR1 avec écran
	1p9/10	SYT1 avec écran

AVISS SECURITE
Immoparc - Immeuble Tamise - Route Nationale 10
78190 Trappes
Tél : 01 30 16 58 60 Fax : 01 30 16 58 79

SYSTEME DE SECURITE INCENDIE

FORT DE SAINT-CYR
BATIMENT Z3
78190 Montigny-Le Bretonneux

SYNOPTIQUE SMSI

Date	Indice	Modification
06/10/15	A	Emission initiale
16/06/16	D	Emission DOE

Etat du document : ☐ Etude ☐ Exécution ☐ Recolement ☒ DOE

N° d'affaire : AVISS-COTTE-

N° plan : -

Folio : 1/1

Echelle : 1/100

Rédacteur : NNI
Visa

Approbateur : T.TROCHE
Visa

PLAN DE ZONES

FORT DE SAINT-CYR
BATIMENT Z3
78190 Montigny-Le Bretonneux

ZA1
ZC1

TERRASSE

ZDA37

1° ETAGE

ZDM25

ARCHIVES 7 — ZDA21 — ZF7 — SALLE N°B6 +5°
ARCHIVES 8 — ZDA22 — ZF8 — SALLE N°B5 +5°
ARCHIVES 9 — ZDA23 — ZF9 — SALLE N°B4 +5°
ZONE TAMPON 11 à 15 °C — ZDA24 — PRESTOCKAGE
BUREAU — ZDA26

REZ DE CHAUSSEE

ZDM15

ARCHIVES 4 — ZDA11 — ZF4 — SALLE N°B3 +5°
ARCHIVES 5 — ZDA12 — ZF5 — SALLE N°B2 +5°
ARCHIVES 6 — ZDA13 — ZF6 — SALLE N°B1 +5°
ZONE TAMPON 11 à 15 °C — ZDA14 — PRESTOCKAGE

SOUS-SOL

ZDM5

ARCHIVES 1 — ZDA1 — ZF1 — SALLE n°303 (+5°)
ARCHIVES 2 — ZDA2 — ZF2 — SALLE n°302 (+5°)
ARCHIVES 3 — ZDA3 — ZF3 — SALLE n°301 (+5°)
ZONE TAMPON 11 à 15 °C — ZDA4 — PRESTOCKAGE
LOCAL TRANSFO — ZDA3

AVISS SECURITE
Immoparc - Immeuble Tamise - Route Nationale 10
78190 Trappes
Tél : 01 30 16 58 60 Fax : 01 30 16 58 79