COLT-270326-104928-RCP_DTDICT-41713533

Liberté • Égalité • Fraternité
RÉPUBLIQUE FRANÇAISE
Ministère chargé de l'écologie

Récépissé de DT
Récépissé de DICT

cerfa N°14435*04

Au titre du chapitre IV du titre V du livre V (partie réglementaire) du Code de l'environnement et de la section 12 du chapitre IV du titre III du livre V de la 4ème partie (partie réglementaire) du Code du travail

(Annexe 2 de l'arrêté du 15 février 2012 modifié - NOR : DEVP1116359A)

Destinataire

- [x] Récépissé de DT
- [ ] Récépissé de DICT
- [ ] Récépissé de DT/DICT conjointe

Dénomination : POTASIAK Edith
Complément / Service :
Numéro / Voie : 169 rue de Newcastle
Lieu-dit / BP :
Code Postal / Commune : 54000 Nancy
Pays :

N° consultation du téléservice : 20260327002233TOG
Référence de l'exploitant : COLT-270326-104928
N° d'affaire du déclarant : 7572884
Personne à contacter (déclarant) : POTASIAK Edith
Date de réception de la déclaration : 27 / 03 / 2026
Commune principale des travaux : Chaudeney-sur-Moselle
Adresse des travaux prévus :

Coordonnées de l'exploitant

Raison sociale : COLT TECHNOLOGY SERVICES
Personne à contacter :
Numéro / Voie : 23-27 RUE PIERRE VALETTE
Lieu-dit / BP :
Code Postal / Commune : 92240 MALAKOFF
Tél. : 0170995500 Fax :

Éléments généraux de réponse

- [ ] Les renseignements que vous avez fournis ne nous permettent pas de vous répondre. La déclaration est à renouveler. Précisez notamment :
- [ ] Les réseaux/ouvrages que nous exploitons ne sont pas concernés au regard des informations fournies. Distance > à : _____ m
- [x] Il y a au moins un réseau / ouvrage concerné de catégorie *(voir liste des catégories au verso)* : TL ____ ____ . Autres informations :

Modification ou extension de nos réseaux / ouvrages

Modification ou extension de réseau/ouvrage envisagée dans un délai inférieur à 3 mois :

- [ ] Réalisation de modifications en cours sur notre réseau/ouvrage.

Veuillez contacter notre représentant : Tél. :

NB : Si nous avons connaissance d'une modification du réseau/ouvrage dans le délai maximal de 3 mois à compter de la consultation du téléservice, nous vous en informerons.

Emplacement de nos réseaux / ouvrages

- [x] Plans joints :

NB : La classe de précision A, B ou C figure dans les plans.

Références :	Echelle(1) :	Date d'édition(1) :	Sensible :	Prof. règl. mini(1) :	Matériau réseau(1) :
61274780	1/1000	27 / 03 / 2026	☐	_____ cm	
61274782	1/1000	27 / 03 / 2026	☐	_____ cm	

- [ ] Réunion sur chantier pour localisation du réseau/ouvrage : ☐ Date retenue d'un commun accord : ___ / ___ / _____ à ___ h ___
  ou ☐ Prise de RDV à l'initiative du déclarant (date du dernier contact non conclusif : ___ / ___ / _____)
- [ ] Votre projet doit tenir compte de la servitude protégeant notre ouvrage.
- [ ] (cas d'un récépissé de DT) Vous devez prévoir des investigations complémentaires à notre charge (hors cas d'exemption prévus dans la réglementation) (2)
- [ ] Des branchements non cartographiés sont présents. Ils sont soit pourvus d'affleurants visibles et rattachés à un réseau principal souterrain identifié dans les plans joints, soit munis de dispositifs automatiques supprimant tout risque en cas d'endommagement (2)

(1) : facultatif si l'information est fournie sur le plan joint (2) : pour les tronçons et branchements non cartographiés en classe A, prévoir des clauses techniques et financières particulières dans le marché

Recommandations de sécurité

Les recommandations techniques spécifiques suivantes sont à appliquer, en fonction des risques liés à l'utilisation des techniques de travaux employées :
Pour tout renseignement ou prise de rendez-vous s'adresser à frdict@colt.net

Rubriques du guide technique relatives à des ouvrages ou travaux spécifiques :

Pour les exploitants de lignes électriques : si la distance d'approche a été précisée, la mise hors tension est : ☐ possible ☐ impossible

Mesures de sécurité à mettre en œuvre :

Dispositifs importants pour la sécurité :

Cas de dégradation d'un de nos ouvrages

En cas de dégradation d'un de nos ouvrages, contactez nos services au numéro de téléphone suivant : 0800948888

Pour toute anomalie susceptible de mettre en cause la sécurité au cours du déroulement du chantier, prévenir le service départemental d'incendie et de secours (par défaut le 18 ou le 112) :


Responsable du dossier

Nom : MAYER Jérémie
Désignation du service :
Tél. :

Signature de l'exploitant ou de son représentant

Nom du signataire : Jérémie MAYER
Signature : Signé éléctroniquement sur www.dictservices.fr
Date : 27 / 03 / 2026 Nombre de pièces jointes, y compris les plans : 4

La loi n° 78-17 du 6 janvier 1978 modifiée relative à l'informatique, aux fichiers et aux libertés, garantit un droit d'accès et de rectification des données auprès des organismes destinataires du formulaire.

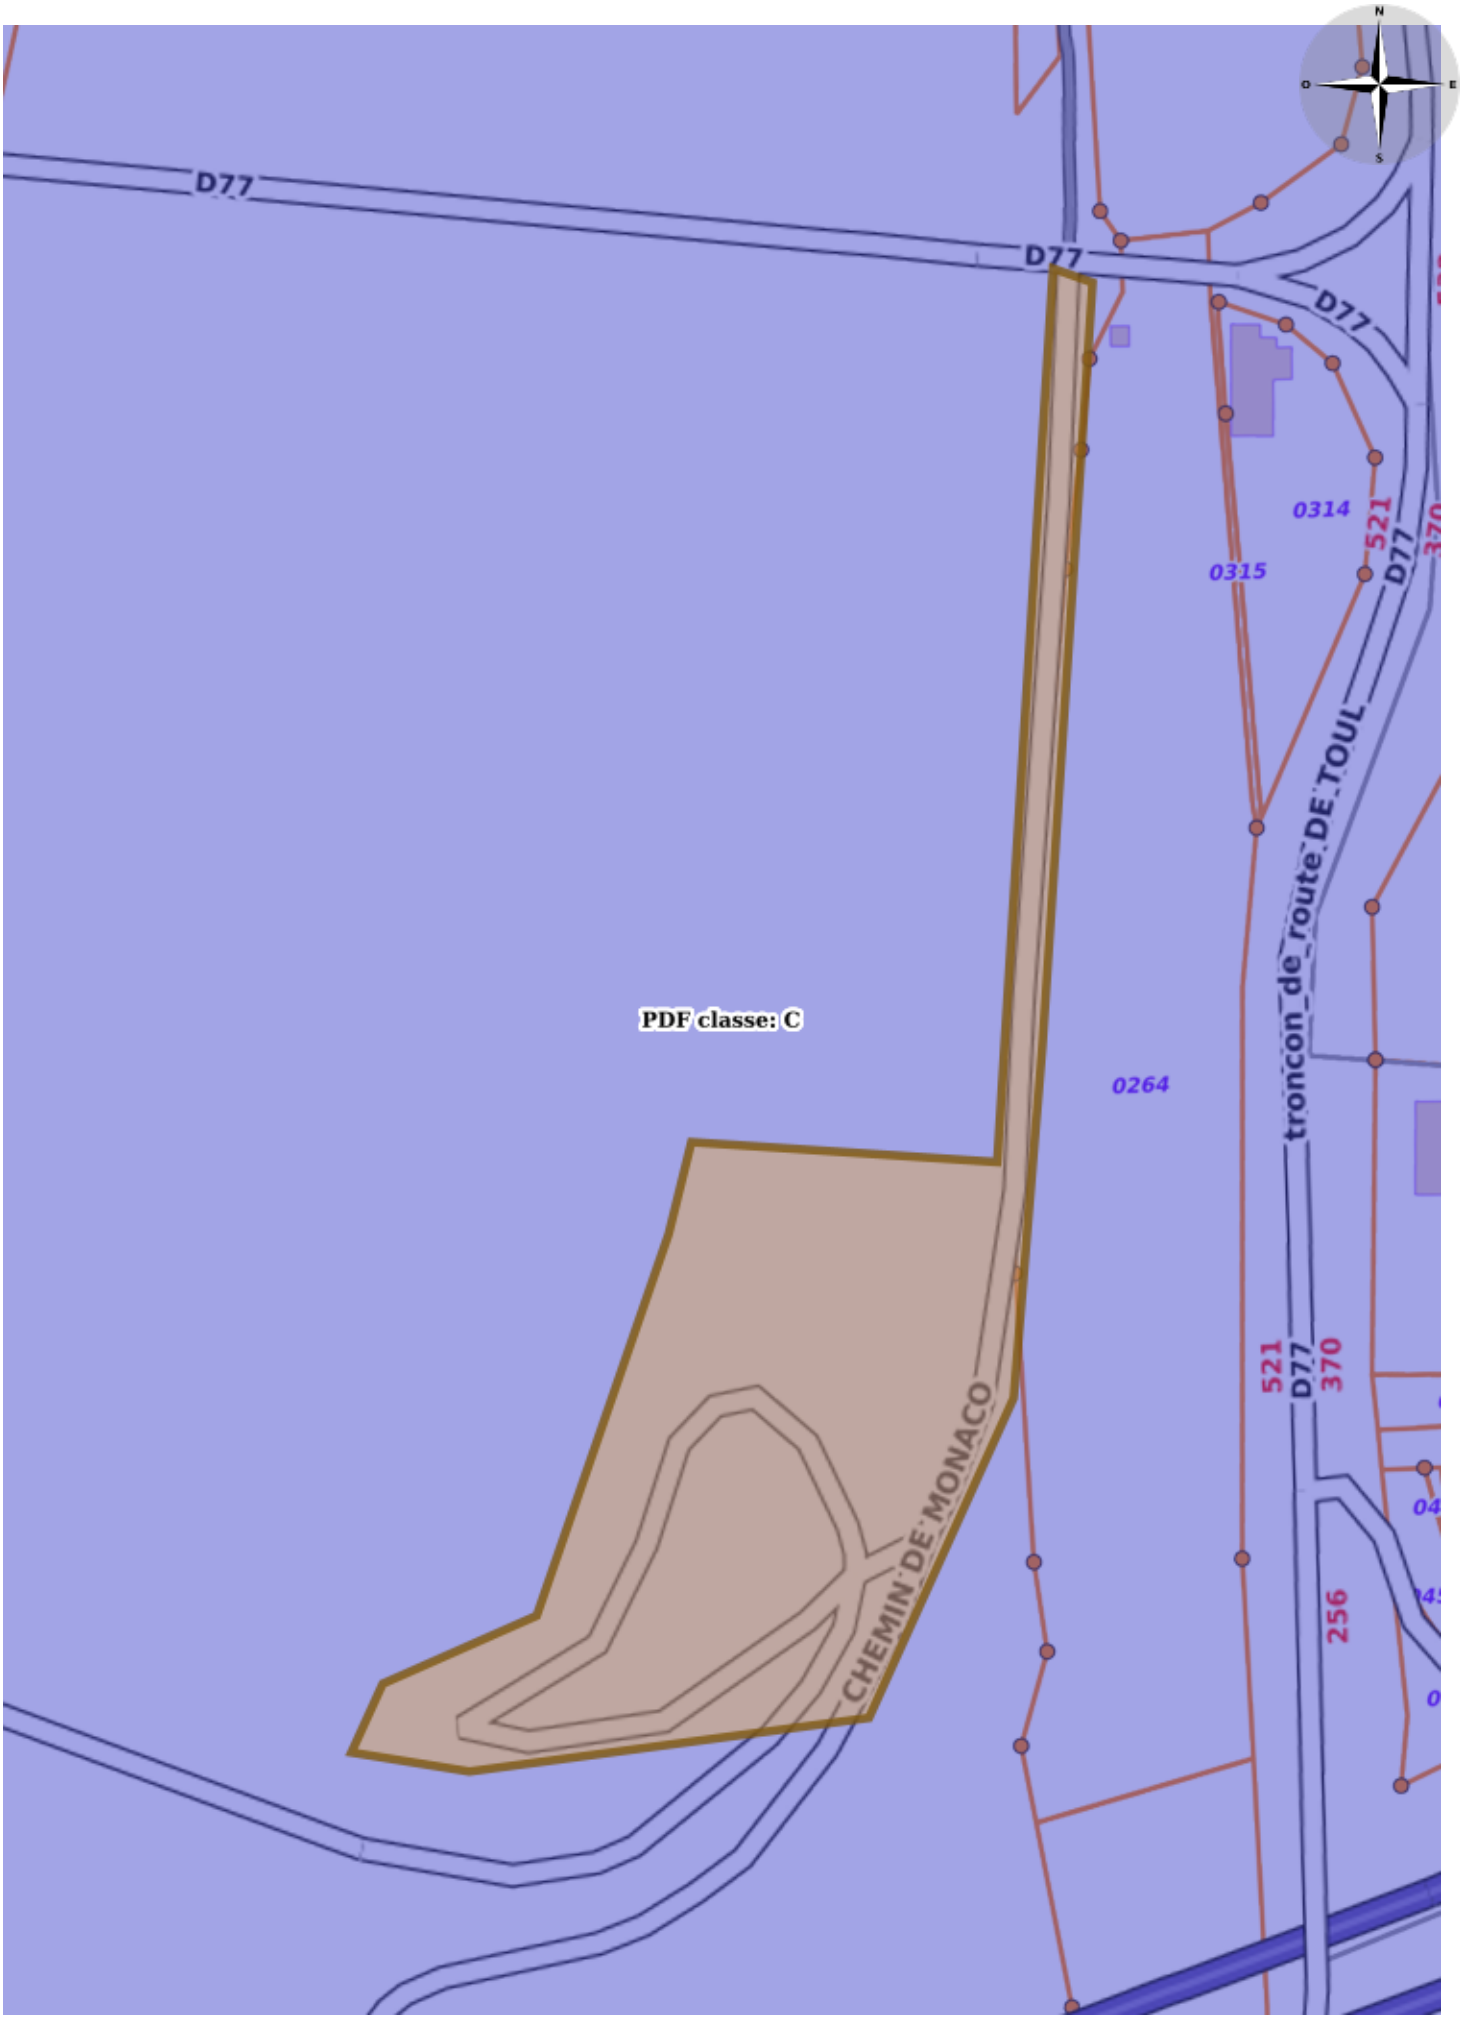

Echelle : 1/1000 Format:A4

0 10 m 50 m


Référence: 61274782

COLT TECHNOLOGY SERVICES


Adresse:
54200 Chaudeney-sur-Moselle

Chantier:7572884

Emprise

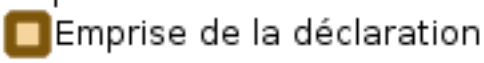


REV	DATE	DESCRIPTION	DESIGNED	CHECKED	APPROVED
1	11-08-00	Création	CER	/	/
2	26-10-00	Splice boxe blk. mod.	ALC	ALC	/
3	16-05-01	Récolement	CER	ALC	/
4	28-09-01	Mise en conformité	ALC	ALC	/
5	16-01-02	Mise en conformité réunion 12/01	ALC	ALC	/
6	25-10-05	Mise en conformité selon charte COLT	Sofrati	COLT	SRE

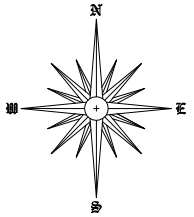

PLAN-11

COMMUNE DE CHAUDENEY-SUR-MOSELLE

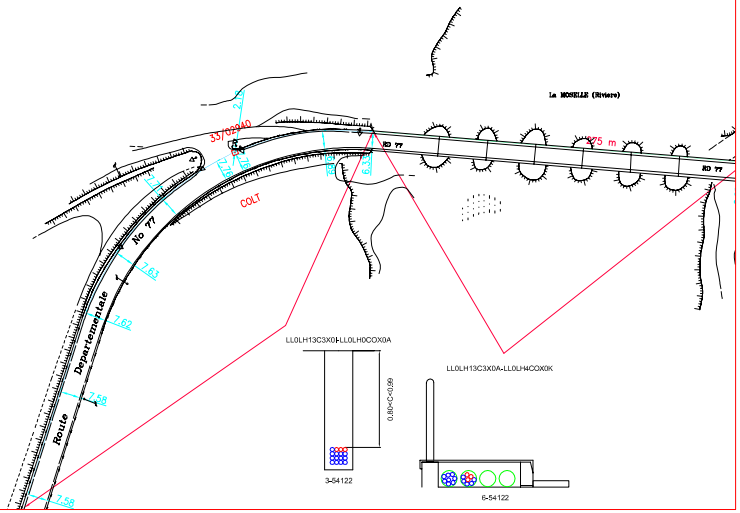

PLAN-13

Level 3
COLT
Autres

0 10m 20m 30m 40m 50m 60m 70m 80m 90m 100m

DRAWN BY: CERENE

CHECKED BY: COLT

APPROVED BY: SRE

La position et la géométrie des fonds de plan sont données à titre indicatif.
Elles n'engagent en aucun cas la responsabilité de la société émettrice du plan.
Toute précision nécessaire sera confirmée par des sondages ou relevé sur le terrain.

LOOP: STRASBOURG-PARIS-CALAIS-LES MOERES

SEGMENT: VILLEY LE SEC - LAIMONT

SITE ADDRESS:
DEPARTEMENT DE LA MEURTHE ET MOSELLE (54)
CHAUDENEY SUR MOSELLE

TITLE:
FR9.3 - FR9.4
VILLEY LE SEC - LAIMONT

CONTRACT NO.: LEVEL 3

DRAWING NO: FR9.3-FR9.4_012


DATE DRAWN: 11A0U00

SCALE: 1:1000

PLOT DATE: 25/10/05

SHEET: 12

SHEET: 12 OF: 139

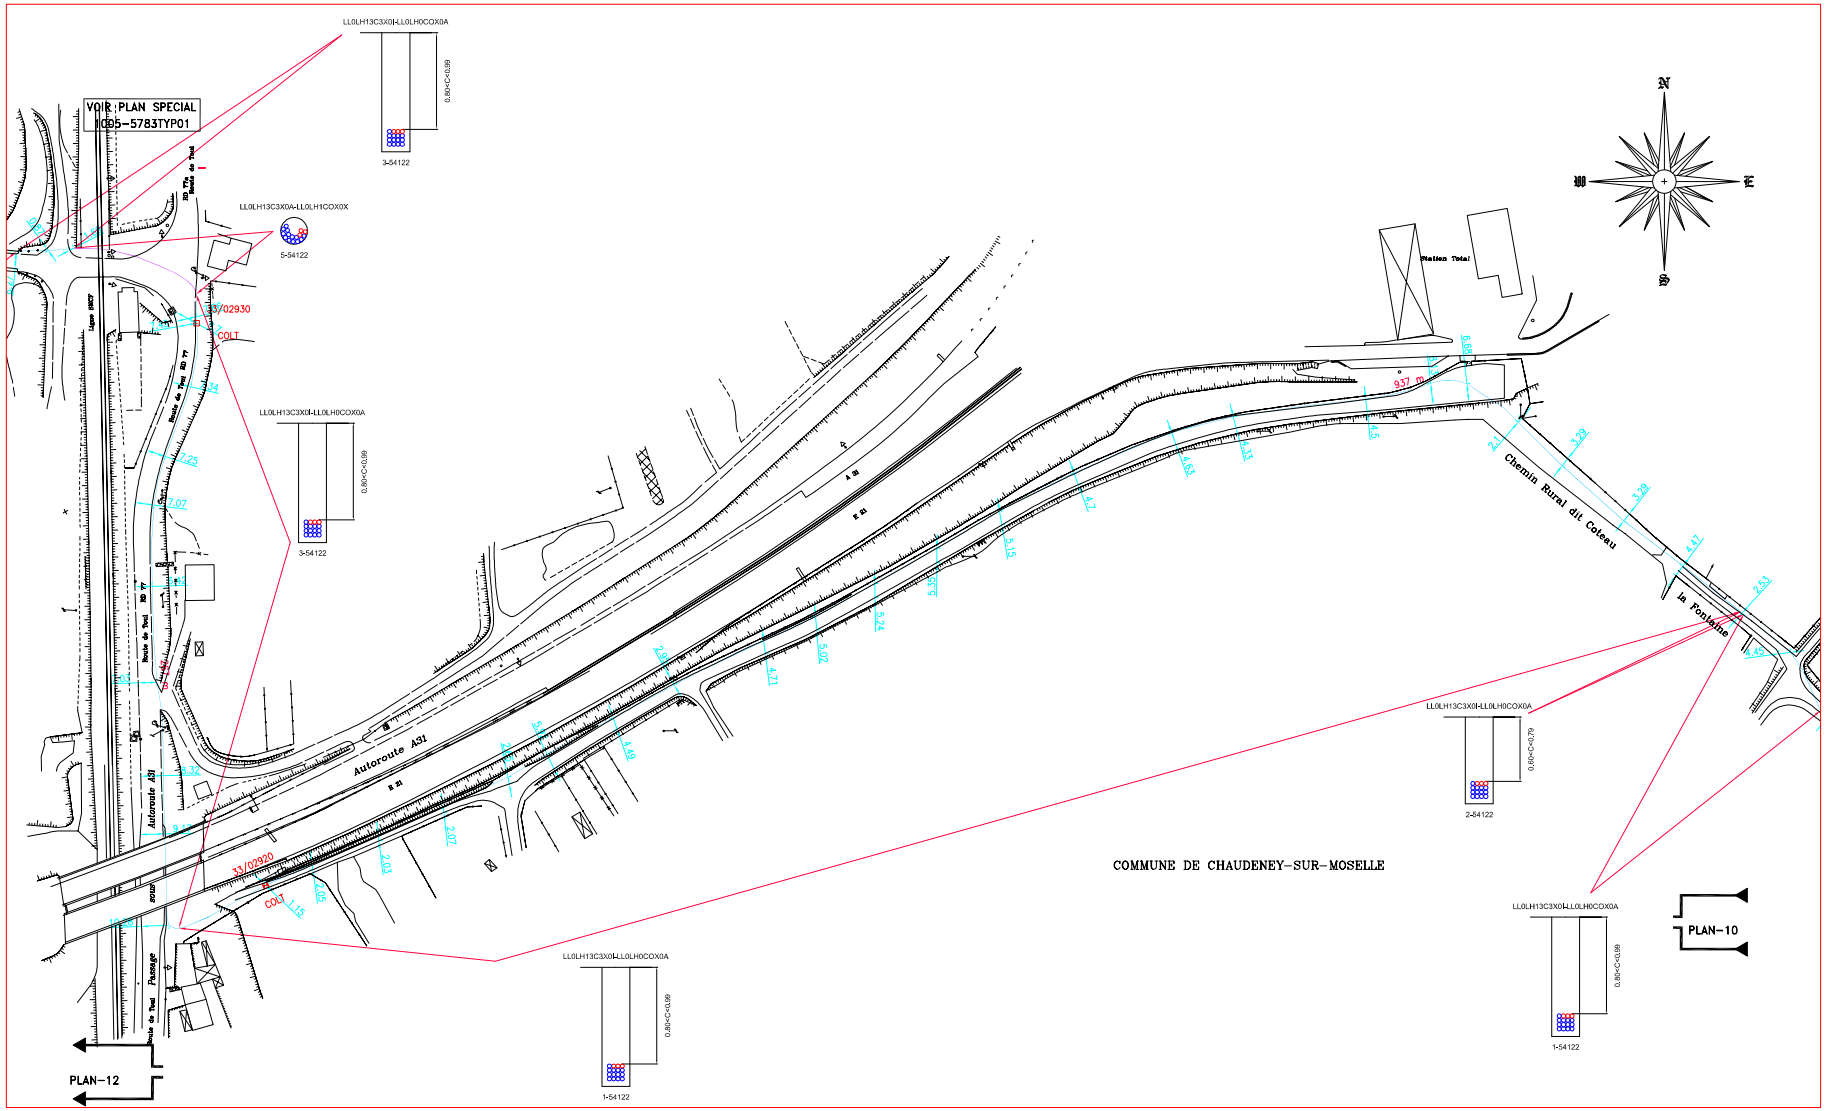

REV	DATE	DESCRIPTION	DESIGNED	CHECKED	APPROVED
1	11-08-00	Création	CER	/	/
2	26-10-00	Splice boxe blk. mod.	ALC	ALC	/
3	16-05-01	Récolement	CER	ALC	/
4	28-09-01	Mise en conformité	ALC	ALC	/
5	16-01-02	Mise en conformité réunion 12/01	ALC	ALC	/
6	25-10-05	Mise en conformité selon charte COLT	Sofrati	COLT	SRE

DRAWN BY: CERENE

CHECKED BY: COLT

APPROVED BY: SRE

La position et la géométrie des fonds de plan sont données à titre indicatif.
Elles n'engagent en aucun cas la responsabilité de la société émettrice du plan.
Toute précision nécessaire sera confirmée par des sondages ou relevé sur le terrain.

LOOP: STRASBOURG-PARIS-CALAIS-LES MOERES

SEGMENT: VILLEY LE SEC - LAIMONT

SITE ADDRESS:
DEPARTEMENT DE LA MEURTHE ET MOSELLE (54)
CHAUDENEY SUR MOSELLE

TITLE:
FR9.3 - FR9.4
VILLEY LE SEC - LAIMONT

CONTRACT NO.: LEVEL 3

DRAWING NO: FR9.3-FR9.4_011

DATE DRAWN: 11AOU00

SCALE: 1:1000

PLOT DATE: 25/10/05

SHEET: 11

SHEET: 11 OF: 139