LEGENDE PLOMBERIE

ALIMENTATIONS

EF+SANIT	Eau Froide Sanitaire	
EF+SS	Eau Froide Service généreux	
EC+CU	Eau Chaude	
REC	Retour Eau Chaude (17°C)	

CALORIFUGE (épaisseur)

RESEAUX / Localisations	EF/ECS	EC/ECA/REC	EUC	EP	EU/EV
Plus plafond	13 mm (1)	19 mm (1)	30 mm (3)	19 mm (3) (4)	-
Gaine technique	13 mm (1)	19 mm (1)	30 mm (3)	-	-
Locaux techniques	13 mm (1)	19 mm (1)	30 mm (3)	-	-
Cellules sanitaires	-	-	-	-	-
Zones Gélives	25 mm (2)	30 mm (2)	30 mm (3)	25 mm (3)	30 mm (3)

CALORIFUGE (type) :
(1) MANCHON au PLAQUES ISOLANTES (M1)
(2) COQUILLE EN LAINE DE ROCHE + FINITION ALUMINIUM
(3) RUBAN CHAUFFANT et LAINE MINERALE AVEC ENTOILAGE + FINITION PLATRE
(4) RUBAN CHAUFFANT et LAINE MINERALE AVEC ENTOILAGE + FINITION ALUMINIUM
(5) RUBAN CHAUFFANT et LAINE MINERALE AVEC ENTOILAGE + FINITION PVC (M1)
(6) LAINE MINERALE AVEC ENTOILAGE + FINITION PVC (M1)

EVACUATIONS

EU	Evacuations Eaux Usées.
EV	Evacuations Eaux Vannes.
EUEV	Evacuations Eaux Usées, Eaux Vannes.
EP	Evacuations Eaux Pluviales (provisoire).
EUG	Evacuations Eaux Usées Grasses + Colorifuge et frisquge
VT	Ventilation de Chutes/Collecteurs


SYMBOLISATION

CALORIFUGE
Tê de dégorgement
Piquage même cotes
Piquage sur le dessus
Piquage sur le dessous

NAME D' ISOLEMENT
CLAPET DE RETENUE
CLAPET DE NON RETOUR-CLASSE A-CONTROLABLE
DISCONNECTEUR A ZONE DE PRESSION REDUITE
ROBINET DE PUISAGE RDN 40 classe vide d'urbanité
AVALOIR : FONTE DN 100
SIPHON DE SOL : FONTE DN 100


ABBREVIATIONS POUR LES TUBES

FT	Tube fonte	TAG	Tube acier galvanisé
SANI	Tube fonte type M (EUG)	PER	Tube POLY-M chaleur gamme MTA
PVC	Tube PVC	PVCP	Tube PVC pression
TAN	Tube acier noir	Cu	Tube cuivre

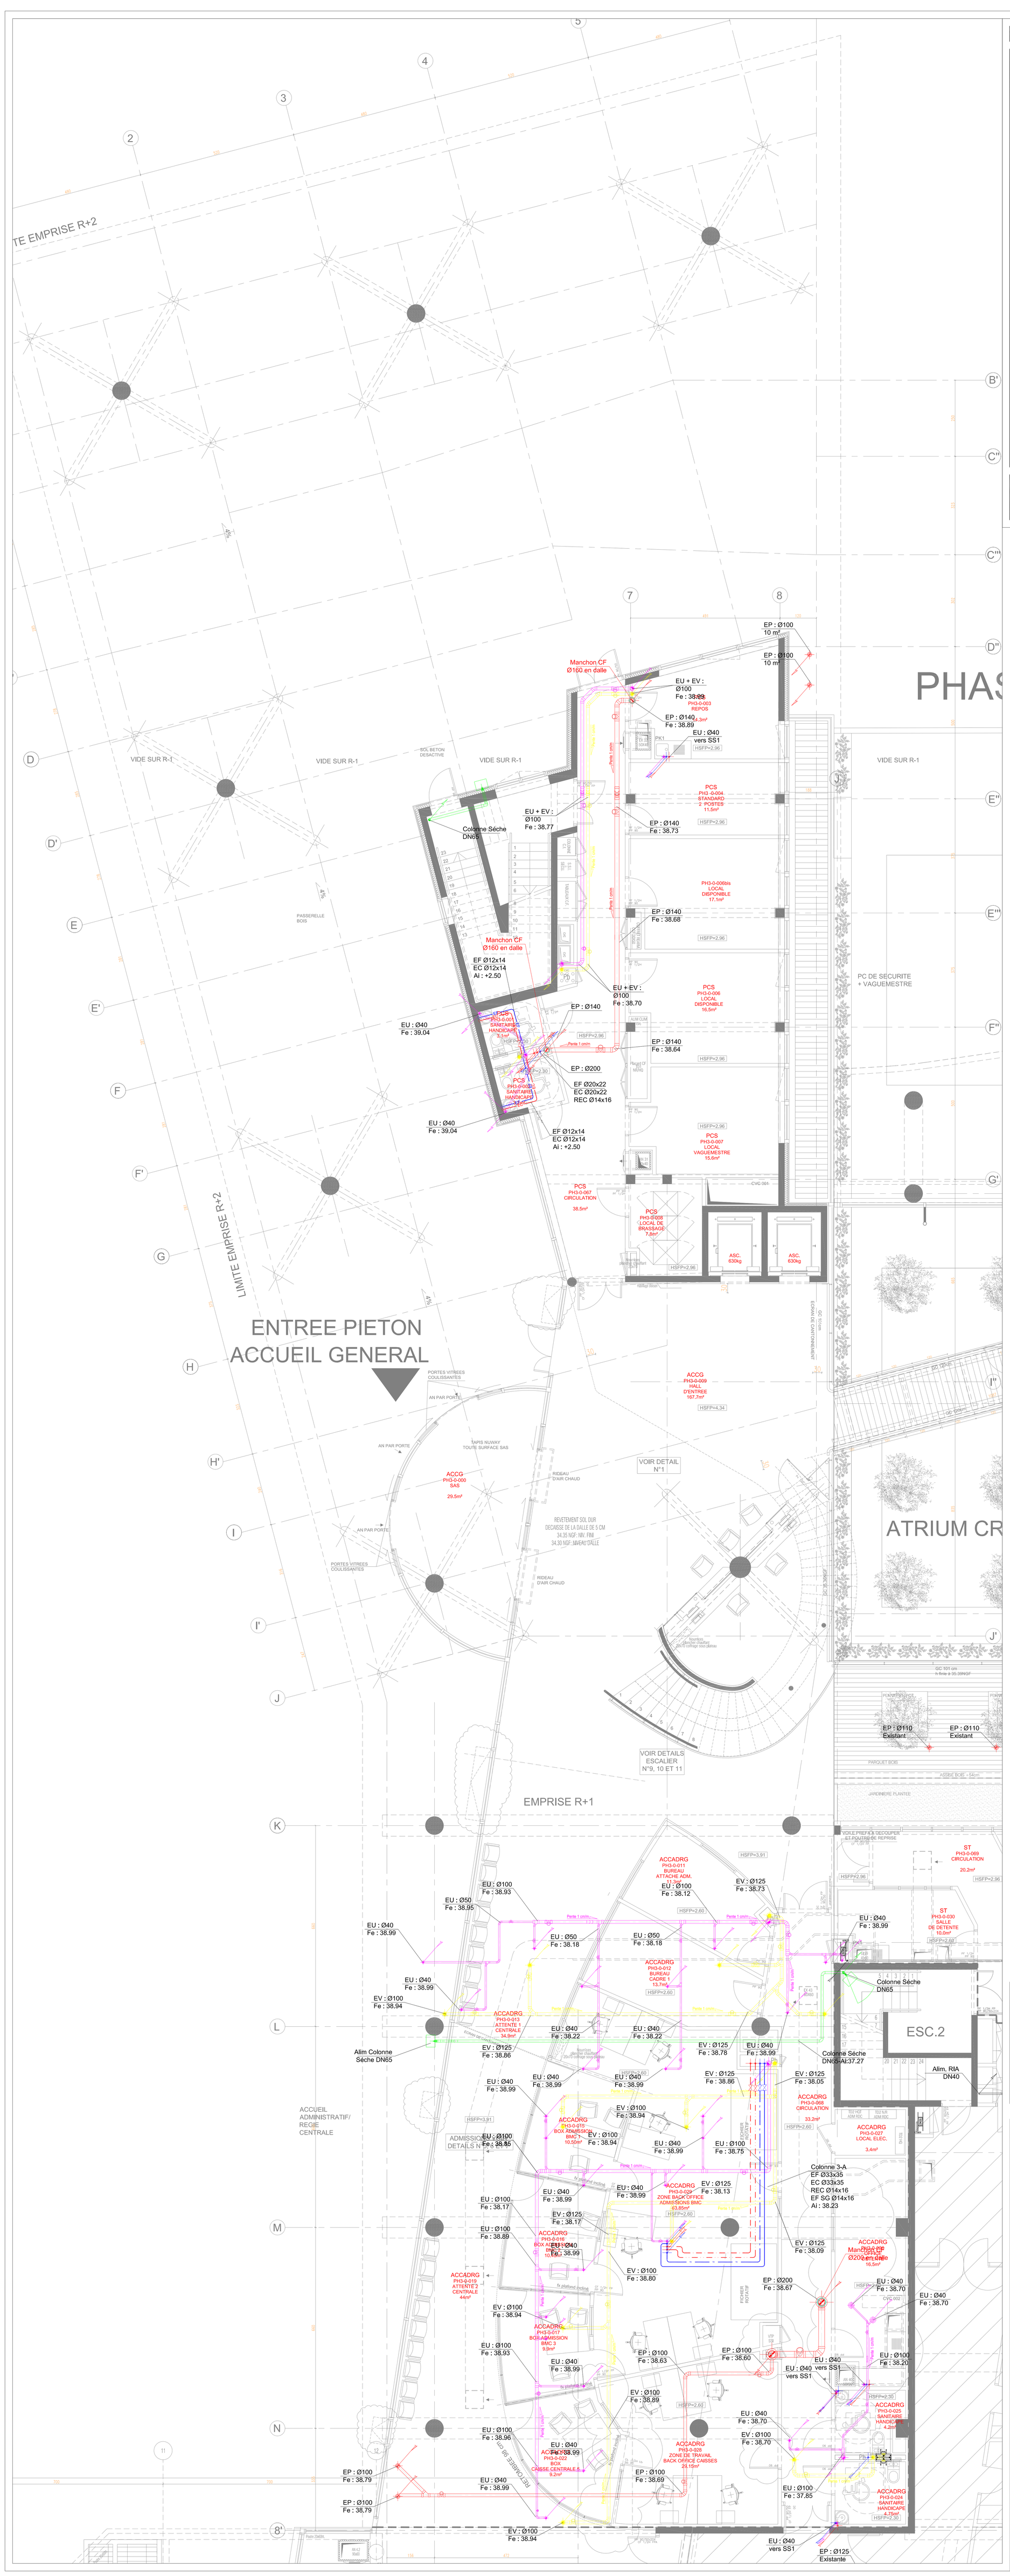

E	25/11/22	Recolements	SP-R / FT
D	21/09/22	Mise à jour	SP-R / FT
C	15/07/21	Mise à jour DP Terrasse	SP-R / FT
B	19/04/21	Mise à jour ouvrant sanitaires	SP-R / FT
A	08/03/21	PREMIERE DIFFUSION	SPR / FT
INDICE	DATE	DIFFUSION / OBJET DE LA DIFFUSION	DESSINE PAR / VERIFIE PAR

CENTRE HOSPITALIER DE SAINT-DENIS

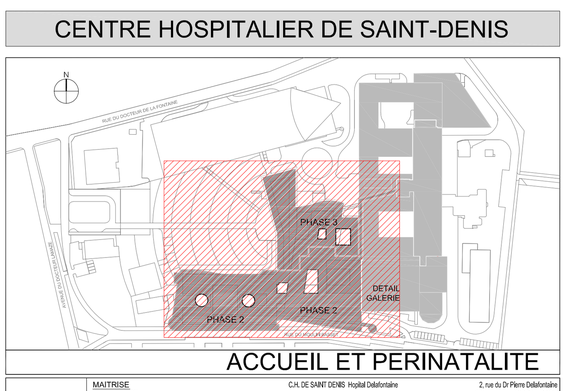

ACCUEIL ET PERINATALITE

MAITRISE D'OUVRAGE	CA DE SAINT DENIS Hopital Delafontaine	2 rue du Dr Pierre Delafontaine, BP 279 93205 ST-DENIS Cedex, Tél. 01 42 35 60 26 - Fax 01 42 35 61 85, E-mail: hsedesi@ch-stdenis.fr
MANDATAIRE MAITRISE D'OUVRAGE	IDEX CIA	Le Millénaire I 35, rue de la Gare 75 935 Paris cedex 19, Tél. 01 53 72 30 00, E-mail: jean-marc.dreyer@idex.fr
ARCHITECTE MANDATAIRE	Cabinet R.T.C. - J.REGUILLER - J.N. TOURRET / J.M. VALENTIN, Architectes Urbanistes, Ingénieur, associés, Fax: 01 53 02 02 29	35, rue Raynouard - 75016 PARIS, Tél. 01 53 02 02 20, Email: pelb@noos.fr
ARCHITECTE:	RCR+Architectes, THIERRY BEAUFORT, Chef de projet	35, rue Vaucher, 93100 Boulogne-Billancourt, T. : 01 48 25 00 00 - Fax : 01 48 25 00 01, E-mail : t.beaufort@rcrarchitects.com
B.E.T. :	INGEROP	168/172 rue deVer sailles - 92442 ISSY-LES-MOULINEAUX CEDEX, Tél. 01 49 04 39 00 - Fax : 01 46 48 37 31, E-mail : philippe.carpentier@ingerop.com
ECONOMISTE :	ECONOME 95	250 rue Louis Blériot, 31521 BEGLES CEDEX, Tél. 05 33 26 90 10 - Fax : 05 33 26 90 19, E-mail : econome95@econome.fr

OPC - ODGS MANAGEMENT	CONTROLE TECHNIQUE - VERITAS	COORDONNATEUR SPS - VERITAS
4 rue Gisèle Brandt - TSA 40002 - 92188 Antony cedex, Tél. 01 70 92 74 00, odgs@odgs.fr	9/11 avenue de l'Atlantique, 94120 Fontenay-sous-Bois cedex, Tél. 01 43 94 49 80, rebollarmel@fr.bureauveritas.com	Agence IdF Est, 16 avenue Jacquard - 77200 Torcy, Tél. 01 60 63 90 60, jean-pierre.roman@fr.bureauveritas.com

BALAU
Reproduction interdite sans accord écrit de l'auteur
Tous droits réservés
Toutes cotes doivent être vérifiées sur place

PLAN RESEAUX PLOMBERIE PHASE 3 - NIVEAU RdC TOUTES ZONES

Emetteur	Lot	Ouvr.	Niveau	Zone	Type	Phase	Plan n°	Ind.	Echelle
BAL	PLB	P3	00	P3	PPH	DOE	540202	E	1/50

RESTRUCTURATION DE L'HOPITAL DELAFONTAINE