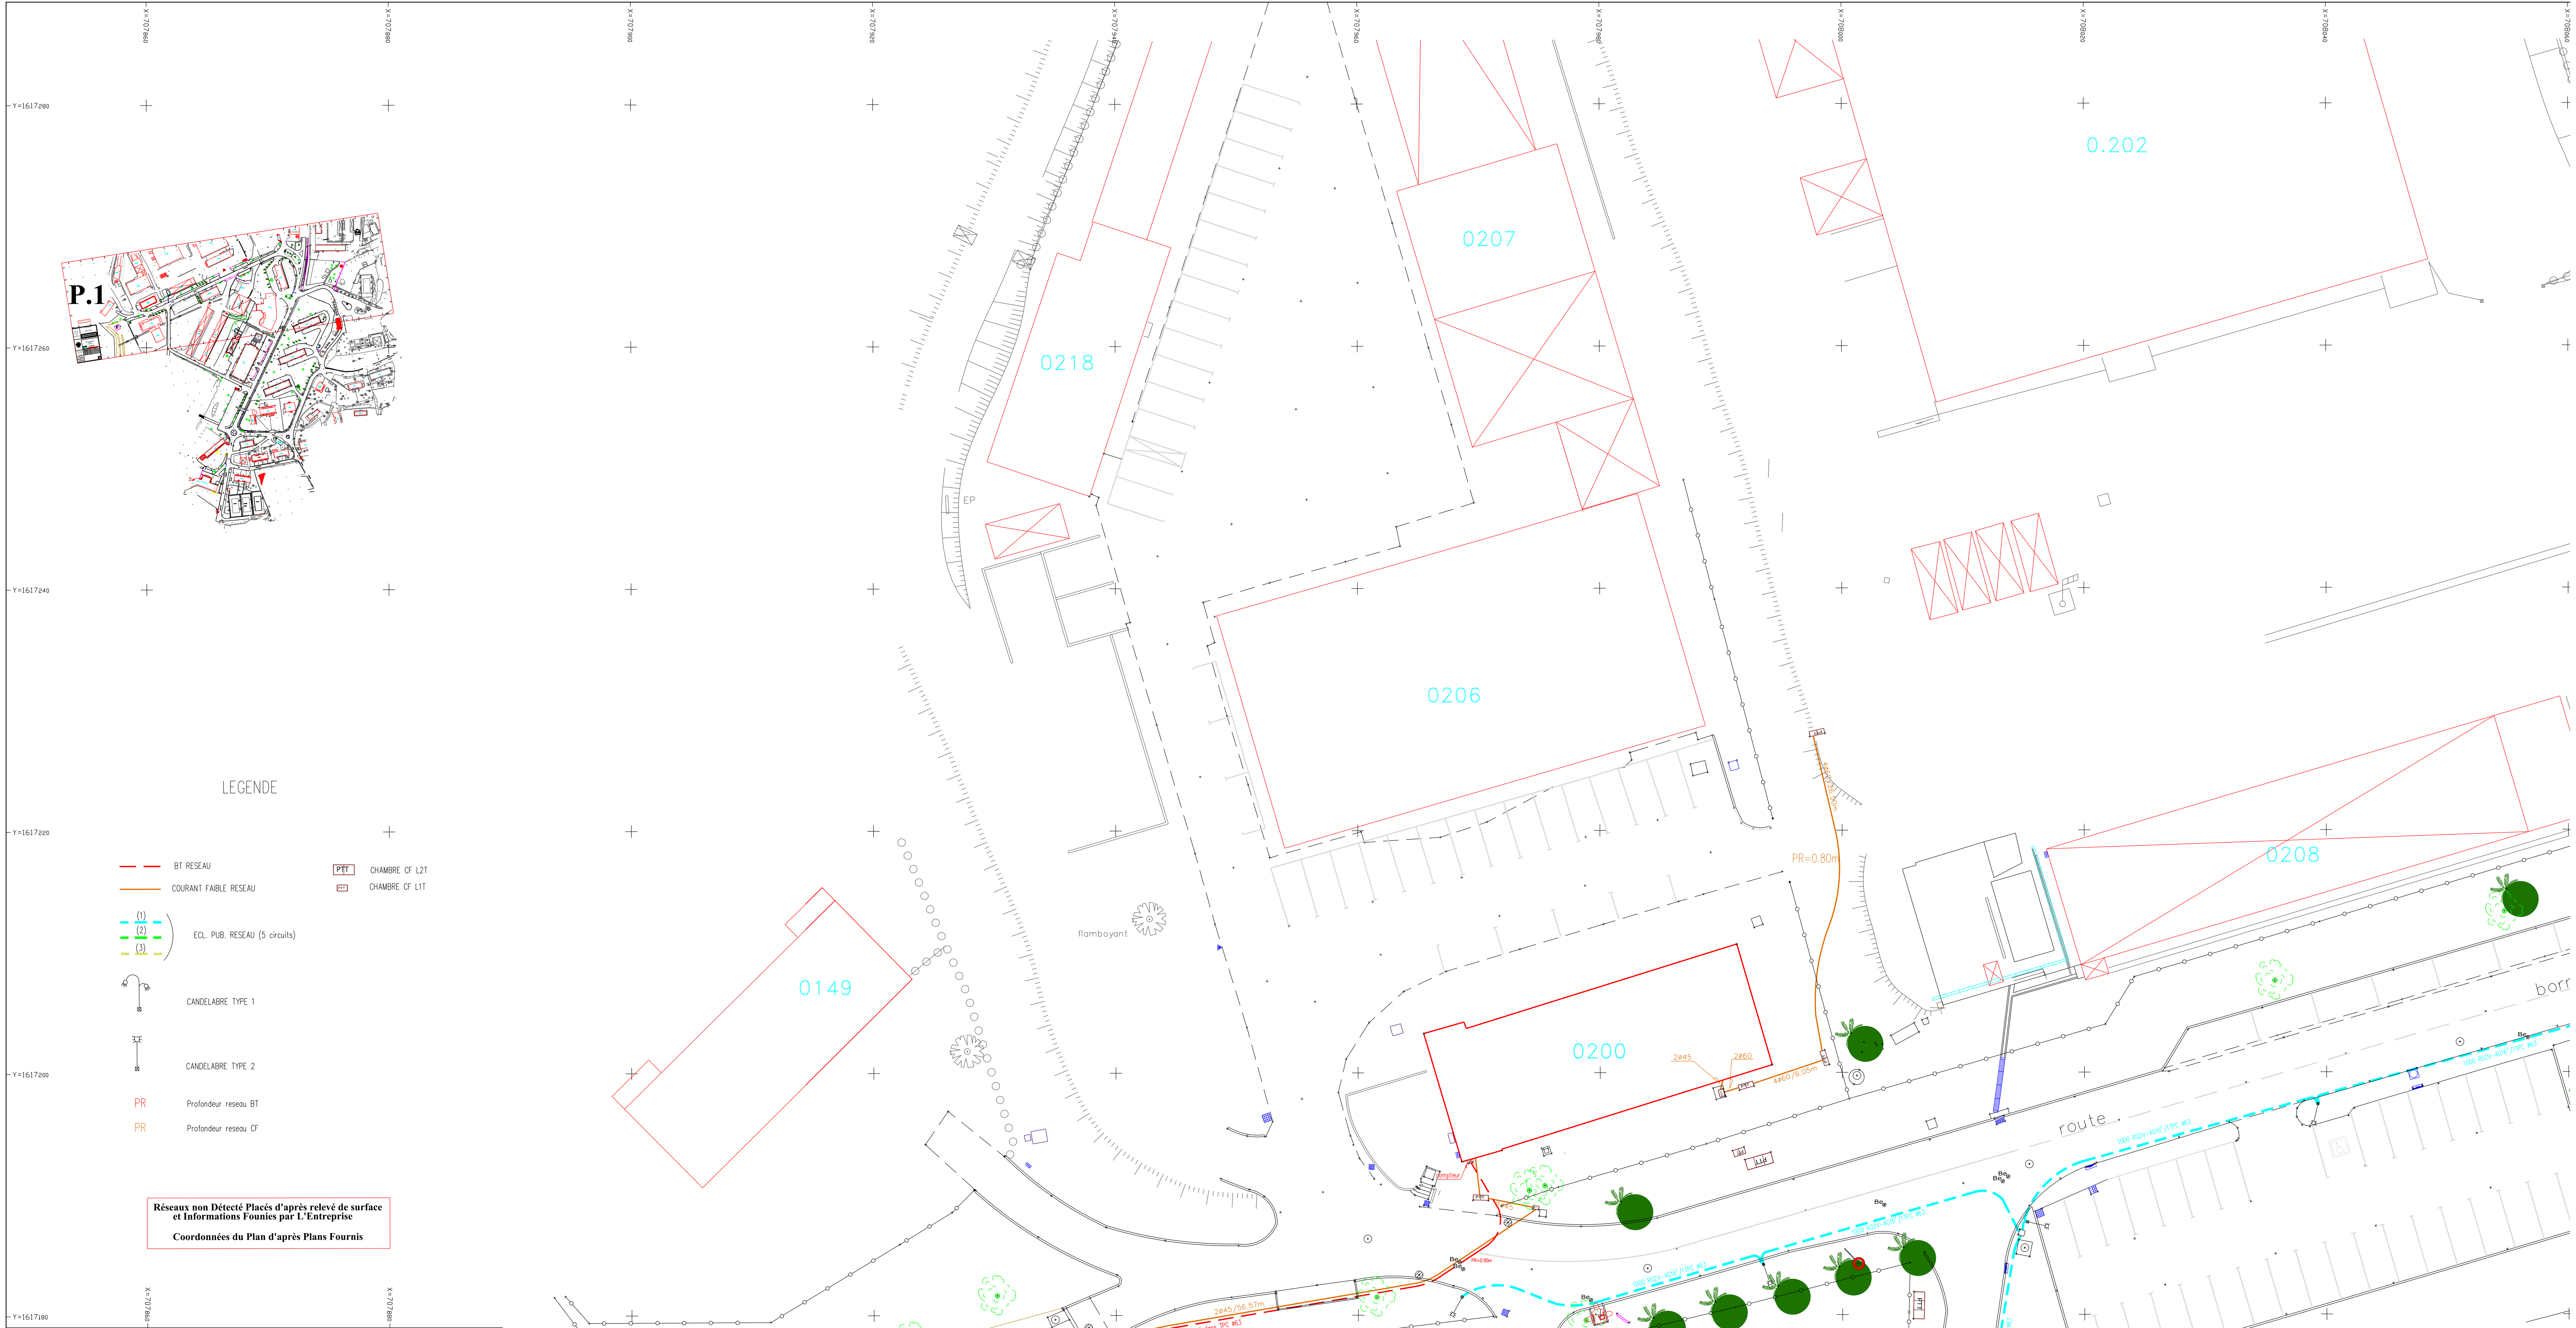



COMMANDEMENT SUPERIEUR DES FORCES ARMEES AUX ANTILLES

**DIRECTION INFRASTRUCTURE DE LA DEFENSE DE FORT DE FRANCE**

B.P. 614
97261 FORT DE FRANCE CEDEX

**Place:** MARTINIQUE

**Immeuble:** FORT DE FRANCE MORNE DESAIX

**Opération:**

Fort de France ( 972 ) - Morne Desaix

Restructuration des VRD - Phase 1

| Ech. : 1/200 | N° Marché : 08/030 | Date : 05/12/2008 |
|---|---|---|

# Plan Recolement Réseaux-BT-CF
## PLANCHE n°1

DOSSIER n°0092009 — FERCOM Sarl

La Société conserve intégralement la propriété intellectuelle des plans qui ne peuvent être, ni communiqués, ni reproduits, ni exécutés sans son autorisation écrite

SOMARCA / SOCATE
Centre Commercial Bellevue
Immeuble Corniche 2
97200 FORT DE FRANCE
Tel : 0596 61 75 40
Fax : 0596 58 96 06
E-mail : socate@orange.fr

| Indice | Date | Modifié par | Modifications |
|---|---|---|---|
| 0 | 14/12/2010 | FERCOM | Première émission |
| 1 | 30/04/2011 | FERCOM | Modifications Diverses |
| 2 | 22/09/2011 | FERCOM | Modifications Diverses |

Chargé d'Affaire : O. TENEBAY

Déssinateur : sté FERCOM

Chef de la Section Maitrise d'Oeuvre : I.D.E.F. R. MELGRANI

Chargé d'Affaire : TSEF P. RADIGOIS:

**VRD 053-1**