Liberté • Égalité • Fraternité
RÉPUBLIQUE FRANÇAISE
Ministère chargé de l'écologie

Récépissé de DT
Récépissé de DICT

cerfa N°14435*04

Au titre du chapitre IV du titre V du livre V (partie réglementaire) du Code de l'environnement et de la section 12 du chapitre IV du titre III du livre V de la 4ème partie (partie réglementaire) du Code du travail

(Annexe 2 de l'arrêté du 15 février 2012 modifié - NOR : DEVP1116359A)

Destinataire

- [x] Récépissé de DT
- [ ] Récépissé de DICT
- [ ] Récépissé de DT/DICT conjointe

Dénomination : CONSILIUM CONSILIUM
Complément / Service : Chez Sogelink
Numéro / Voie : TSA 70011
Lieu-dit / BP :
Code Postal / Commune : 69134 DARDILLY CEDEX
Pays : France

N° consultation du téléservice : 20260910052792DC8
Référence de l'exploitant :
N° d'affaire du déclarant : 26-036
Personne à contacter (déclarant) : GALEA Laurène
Date de réception de la déclaration : 10 / 09 / 2026
Commune principale des travaux : METZ
Adresse des travaux prévus : INSEE

Coordonnées de l'exploitant

Raison sociale : SFR - SFR SA SFR SA
Personne à contacter :
Numéro / Voie : TSA 70011
Lieu-dit / BP :
Code Postal / Commune : 69134 DARDILLY CEDEX
Tél. : 0980804303 Fax :

Éléments généraux de réponse

- [ ] Les renseignements que vous avez fournis ne nous permettent pas de vous répondre. La déclaration est à renouveler. Précisez notamment :
- [ ] Les réseaux/ouvrages que nous exploitons ne sont pas concernés au regard des informations fournies. Distance > à : _____ m
- [x] Il y a au moins un réseau / ouvrage concerné de catégorie *(voir liste des catégories au verso)* : TL ____ ____ . Autres informations :

Modification ou extension de nos réseaux / ouvrages

Modification ou extension de réseau/ouvrage envisagée dans un délai inférieur à 3 mois :

- [ ] Réalisation de modifications en cours sur notre réseau/ouvrage.

Veuillez contacter notre représentant : Tél. :

NB : Si nous avons connaissance d'une modification du réseau/ouvrage dans le délai maximal de 3 mois à compter de la consultation du téléservice, nous vous en informerons.

Emplacement de nos réseaux / ouvrages

- [x] Plans joints :

Références :	Echelle(1) :	Date d'édition(1) :	Sensible :	Prof. règl. mini(1) :	Matériau réseau(1) :
NB : La classe de précision A, B ou C figure dans les plans.					
		___ / ___ / _____	☐	_____ cm	
		___ / ___ / _____	☐	_____ cm	

- [ ] Réunion sur chantier pour localisation du réseau/ouvrage : ☐ Date retenue d'un commun accord : ___ / ___ / _____ à ___ h ___
  ou ☐ Prise de RDV à l'initiative du déclarant (date du dernier contact non conclusif : ___ / ___ / _____)
- [ ] Votre projet doit tenir compte de la servitude protégeant notre ouvrage.
- [ ] (cas d'un récépissé de DT) Vous devez prévoir des investigations complémentaires à notre charge (hors cas d'exemption prévus dans la réglementation) (2)
- [x] Des branchements non cartographiés sont présents. Ils sont soit pourvus d'affleurants visibles et rattachés à un réseau principal souterrain identifié dans les plans joints, soit munis de dispositifs automatiques supprimant tout risque en cas d'endommagement (2)

(1) : facultatif si l'information est fournie sur le plan joint (2) : pour les tronçons et branchements non cartographiés en classe A, prévoir des clauses techniques et financières particulières dans le marché

Recommandations de sécurité

Les recommandations techniques spécifiques suivantes sont à appliquer, en fonction des risques liés à l'utilisation des techniques de travaux employées :
Pour tout dévoiement, merci de nous contacter au plus tôt à l'adresse : sfr-sa@demat.sogelink.fr

Rubriques du guide technique relatives à des ouvrages ou travaux spécifiques :

Pour les exploitants de lignes électriques : si la distance d'approche a été précisée, la mise hors tension est : ○ possible ○ impossible

Mesures de sécurité à mettre en œuvre :

Dispositifs importants pour la sécurité :

Cas de dégradation d'un de nos ouvrages

En cas de dégradation d'un de nos ouvrages, contactez nos services au numéro de téléphone suivant : 0298464627

Pour toute anomalie susceptible de mettre en cause la sécurité au cours du déroulement du chantier, prévenir le service départemental d'incendie et de secours (par défaut le 18 ou le 112) :

Responsable du dossier

Nom :
Désignation du service : DT-DICT
Tél. : 0980804303

Signature de l'exploitant ou de son représentant

Nom du signataire : BERRAL Fatima
Signature : Signature certifiée Sogelink
Date : 10 / 09 / 2026 Nombre de pièces jointes, y compris les plans : 3

La loi n° 78-17 du 6 janvier 1978 modifiée relative à l'informatique, aux fichiers et aux libertés, garantit un droit d'accès et de rectification des données auprès des organismes destinataires du formulaire.

NOTICE D'INFORMATIONS, PRESCRIPTIONS ET LEGENDE RESEAU DE TELECOMUNICATION SFR

LEGENDE DES PLANS DE DETAIL

A — Réseau de télécommunication en classe A
En planimétrie seulement
sauf indication contraire sur le plan

B — Réseau de télécommunication en classe B


C — Réseau de télécommunication en classe C

IGN — Fond cartographique issus de l'IGN

Coordonnées géoréférencées d'au moins trois points de l'ouvrage faisant foi

Points de repère		
1	912108.97	6451058.35
2	912082.64	6450943.65
3	912051.0	6451022.48

Coordonnées de points remarquables de l'ouvrage dans le système de projection : EPSG :2154 – RGF93, Lambert 93

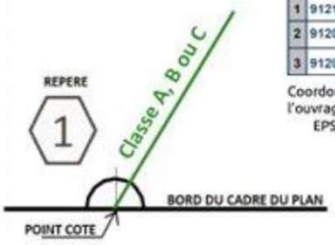

La présence d'un grillage avertisseur enterré au-dessus de nos ouvrages n'est pas systématique.

Contact

Pour toute demande de dévoiement : il est impératif de nous contacter le plus tôt possible, de préférence dès la réception de la réponse à la DT.
Par mail : sfr-sa@demat.sogelink.fr ou par téléphone au 09 80 80 43 03.

Demande d'information : déconnexion, marquage localisation ou toute autre demande, contacter Sogelink en indiquant l'adresse du chantier, le numéro de DT-DICT ou de dossier et vos coordonnées.
Par mail : sfr-sa@demat.sogelink.fr ou par téléphone au 09 80 80 43 03

En cas d'endommagement :
Contacter Sogelink en indiquant l'adresse du sinistre, le numéro de DT-DICT ou de dossier et vos coordonnées.
Par mail : sfr-sa@demat.sogelink.fr ou par téléphone au **02 98 46 46 27**

RECOMMANDATIONS TECHNIQUES


L'ensemble des recommandations techniques liées aux « ouvrages de télécommunications » se trouve au paragraphe 3.7.6 du fascicule 2 du guide d'applications de la réglementation anti-endommagement disponible sur :

http://www.reseaux-et-canalisations.ineris.fr

1) Cliquez sur « Construire sans détruire »

2) Cliquez sur « Guide d'application de la réglementation »

Notez que vous y trouverez les consignes de sécurité liées aux techniques et engins que vous utilisez, aussi bien à proximité des canalisations enterrées, que des lignes de télécommunication électroniques aériennes.

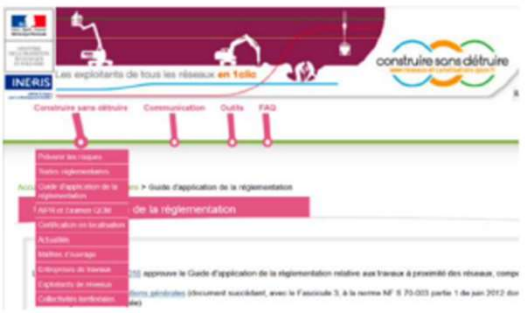

Ce guide est un catalogue de recommandations et de prescriptions techniques usuelles, générales et génériques.
Contrairement aux recommandations, les prescriptions présentent un caractère obligatoire.
Elles sont encadrées et écrites en rouge et en gras.

RAPPEL : Le marquage-piquetage est obligatoire
(Arrêté du 3 mars 2014 modifiant l'arrêté du 8 septembre 2009)
Article 27.3.1 : Lorsque les travaux doivent être exécutés au droit ou au voisinage d'ouvrages souterrains, enterrés, subaquatiques ou aériens, tels que canalisations et câbles ou autres réseaux, dépendant du maître de l'ouvrage ou de tierces personnes, le représentant du pouvoir adjudicateur prend à sa charge les sondages préalables en trois dimensions des ouvrages souterrains *(voir aussi le chapitre 5.9 du fascicule 1 du Guide d'application de la règlementation)*.

telecom

INEF

Direction de Strasbourg
Groupement Réseaux
INSET Telecommunications
1, Rd du Président Wilson
67083 STRASBOURG-Cedex

Mr. Pierre de Villiers
SOUS PARFA LA DEFENSE
tél. 01.55.23.90.00

CABLES DE TELECOMMUNICATIONS

Ligne : METZ – ZOUFFTGEN FRONTIERE

CABLE

METZ BB – ZOUFFTGEN N°1 PT

SCHEMA GENERAL

CABLE : à 144 FIBRES OPTIQUES
Code PG : MN 056

EDITION PIQUETAGE

PLAN N° 00

Dressé par : Hal SOTEC
D.A.O. tracé(s) : MC-05.dwg
Date : 03-05

MODIFICATIONS	DATES
Mise à jour	05/05/2003


PROTECTIONS DES CABLES

PALMILOM-TOM-ATOM (Type du carrelage béton)
CA Carrelage amiante
CB Carrelage béton
CP Carrelage pierre
CT Carrelage terre cuite
CT Chambre de tirage
CTP Chambre de tirage préfabriquée
D Dalette
DM Dalle murale
M Mortier goudronneux
TC Tuyau ciment
TP Tuyau plastique
TPB Tuyau plastique enrobé de béton
TPA Tuyau plastique armé
TPD Tuyau plastique haute densité
MP Pose mécanique
MP Pose mixte mécanique

FIBRE OPTIQUE :

- Emission
- Réception
- Régénération
- 1003p : Tête de câble optique
- FF : Tête de câble France Telecom
- 1003p : Coffret de dérivation optique

Câble à 144 FIBRES OPTIQUES Longueur totale = 47411.0 m

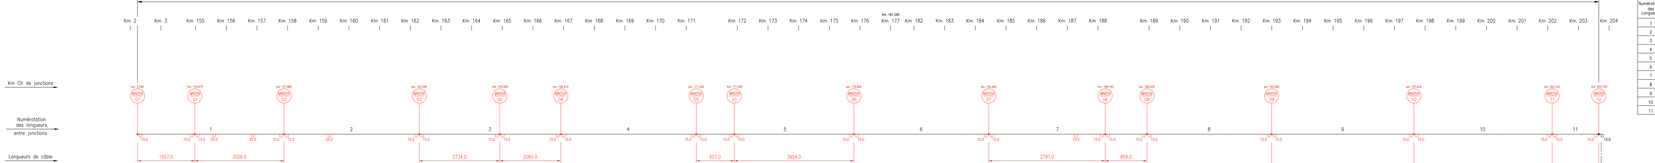

- Manchon sur tube PEHD
- Raccord au tube PEHD Ideal
- Raccord au tube PEHD Iert
- Raccord au tube PEHD Gris

METZ Marchandise | Halte de METZ-NORD | Gare de WOIPPY | Gare de MAIZIERES-LES-METZ | Gare de HAGONDANGE | RICHEMONT | Gare D'UCKANGE | Gare de THIONVILLE | Halte de HETTANGE-GRANDE | ZOUFFTGEN | FRONTIERE GRAND DUCHE DE LUXEMBOURG

TABLEAU RECAPITULATIF DES LONGUEURS DU CABLE A 144 F.O.

Numérotation des longueurs	Numérotation des jonctions	Longueur entre jonctions	Observations
1	MN056-01 à MN056-02	4533.0	
2	MN056-03	4562.0	
3	MN056-04	4794.0	
4	MN056-05	4521.0	
5	MN056-06	4651.0	
6	MN056-07	4473.0	
7	MN056-08	4656.0	
8	MN056-09	4171.0	
9	MN056-10	4674.0	
10	MN056-11	4548.0	
11	MN056-12	1647.0	

TABLEAU RECAPITULATIF des POSITIONS P.K. des RACCORDS PEHD

N° des Plans	PEHD VERT	PEHD GRIS	PEHD VIOLET
1	154.985	154.985	154.985
1		155.170	155.170
1	155.595	155.595	155.595
1	156.032	156.032	156.032
1	156.474	156.474	156.474
1	157.751	157.751	157.751
2	158.248	158.248	158.248
2	158.620	158.620	158.620
2	159.368	159.368	159.368
2	160.021	160.021	160.021
2		160.365	160.365
2		160.460	176.982
2	160.605		182.809
2	160.815		183.856
2	161.275	161.275	184.170
2	161.932	161.932	161.932
3	163.840	163.840	163.840
3		164.694	
3	164.933	164.933	164.933
3	165.350		
4	166.484	166.484	166.484
4	167.282	167.282	167.282
4	167.635	167.635	167.635
4	169.000	169.000	169.000

TABLEAU RECAPITULATIF des POSITIONS P.K. des RACCORDS PEHD

N° des Plans	PEHD VERT	PEHD GRIS	PEHD VIOLET
5	170.000	170.000	170.000
5	171.840		171.840
5		171.910	
5			172.551
5	172.555	172.555	172.555
5	172.864	172.864	172.864
5	173.477	173.477	173.477
6	174.184	174.749	174.749
6	174.620	174.620	174.620
6	175.439	175.439	175.439
6	176.982	176.983	176.982
6	182.809	182.809	182.797
6	183.856	183.857	183.856
6	184.175	184.175	184.170
7	184.724	184.734	184.724
7	185.028	185.027	185.027
7	185.180	185.180	185.180
7	186.026	186.030	186.026
7	186.521	186.530	186.532
7	186.783	186.770	186.770
7	186.974	186.974	186.974
7	187.283	187.282	187.282
7	187.530	187.529	187.529
7	187.980	187.980	187.980
7	188.142	188.142	188.142


TABLEAU RECAPITULATIF des POSITIONS P.K. des RACCORDS PEHD

N° des Plans	PEHD VERT	PEHD GRIS	PEHD VIOLET
8	189.090	189.090	189.090
8	189.474	189.474	189.474
8	189.753	189.753	189.753
8	189.985	189.987	189.987
8	190.682	190.682	190.682
8	190.746	190.749	190.746
8	191.203	191.203	191.207
8	191.745	191.745	191.745
8	191.762	191.773	191.774
8	192.352	192.353	192.353
9	193.702	193.701	193.700
9	194.198	194.129	194.163
9	194.702	194.702	194.701
9	194.764	194.764	
9	194.957	194.956	194.956
9	194.972		
9	195.085	195.083	
9	195.402	195.404	195.405
9	196.188	196.179	196.187
9	196.980	196.981	196.982
10	198.074		197.629
10	198.089	198.089	198.065
10	198.678	198.746	198.654
10	199.250	199.251	199.252

TABLEAU RECAPITULATIF des POSITIONS P.K. des RACCORDS PEHD

N° des Plans	PEHD VERT	PEHD GRIS	PEHD VIOLET
10	199.340	199.342	199.343
10			199.438
10	199.571	199.570	199.569
10	200.124	200.190	200.126
10	200.394	200.393	200.392
10	200.923		
10	201.088	201.086	201.089
10	201.704	201.703	201.702
10	201.008	201.008	201.009
11	202.300	202.300	202.300
11	202.547	202.604	202.524
11	202.902	202.875	202.895
11	203.301	203.302	203.310
11	203.501	203.502	203.504

Plan général - **Télécommunications (TL)**

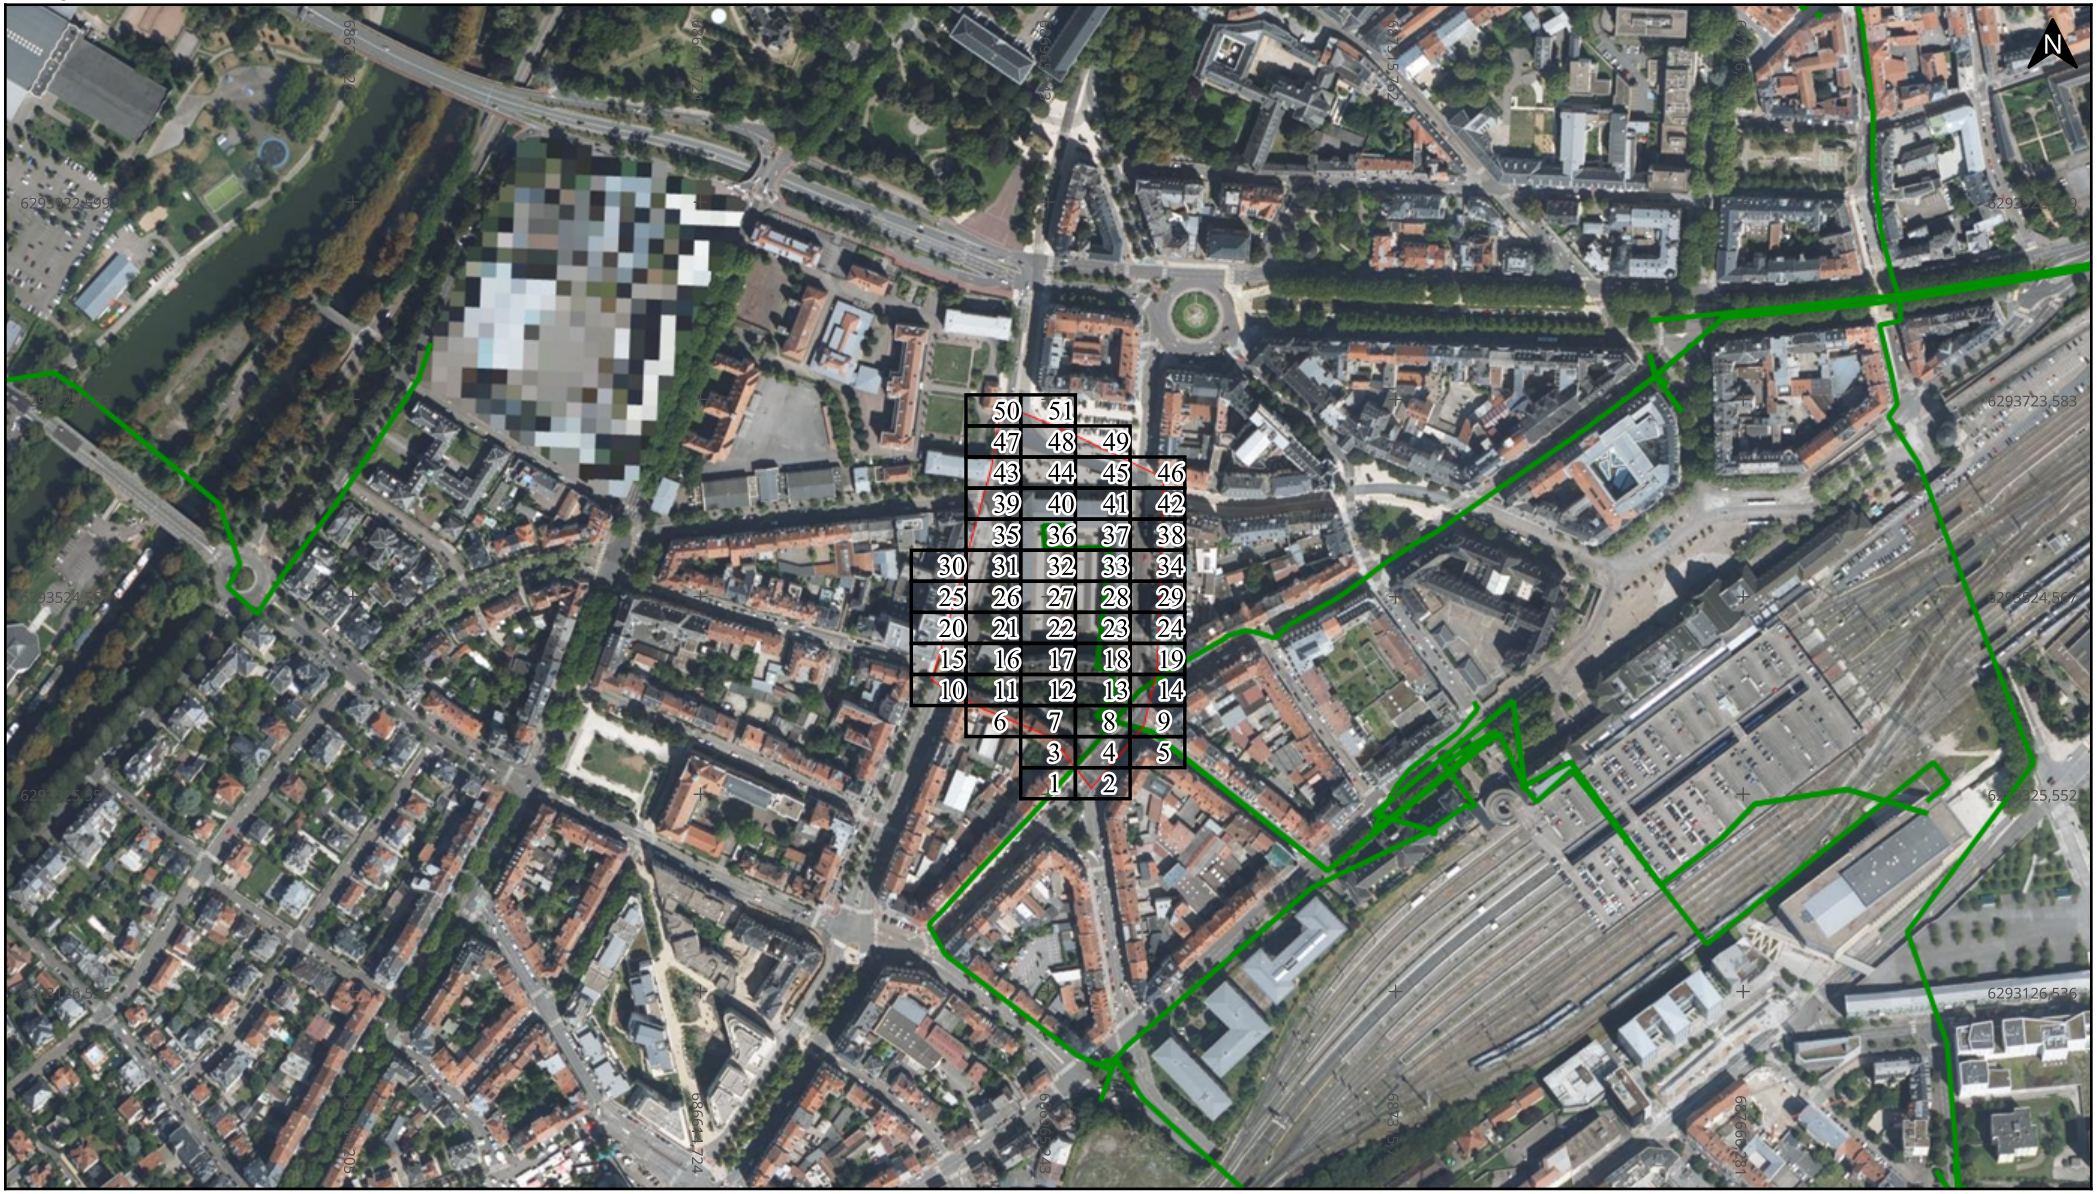

Adresse : INSEE

57000 METZ

Date d'édition : 10/09/2026 16:14

N° Consultation : 2026091005279DC8

Classe de précision: C

SFR

Légende

Réseau

Echelle : 1:5000

0 50 100m

Format d'impression: A4 Paysage

Carroyage: WGS 84 / Pseudo-Mercator (EPSG:3857)

Folio 1/51 Télécommunications (TL)



Adresse : INSEE

57000 METZ

Date d'édition : 10/09/2026 16:14

N° Consultation : 2026091005279DC8

Classe de précision: C

Légende

Réseau

Echelle : 1:200

0 2 4m

Format d'impression: A4 Paysage

Carroyage: WGS 84 / Pseudo-Mercator (EPSG:3857)

Folio 2/51 Télécommunications (TL)



Adresse : INSEE

57000 METZ

Date d'édition : 10/09/2026 16:14

N° Consultation : 2026091005279DC8

Classe de précision: C

SFR

Légende

Réseau

Echelle : 1:200

0 2 4m

Format d'impression: A4 Paysage

Carroyage: WGS 84 / Pseudo-Mercator (EPSG:3857)

Folio 3/51 Télécommunications (TL)



Adresse : INSEE

57000 METZ

Date d'édition : 10/09/2026 16:14

N° Consultation : 2026091005279DC8

Classe de précision: C

SFR

Légende

Réseau

Echelle : 1:200

0 2 4m

Format d'impression: A4 Paysage

Carroyage: WGS 84 / Pseudo-Mercator (EPSG:3857)

Folio 4/51 Télécommunications (TL)



Adresse : INSEE

57000 METZ

Date d'édition : 10/09/2026 16:14

N° Consultation : 2026091005279DC8

Classe de précision: C

SFR

Légende

Réseau

Echelle : 1:200

0 2 4m

Format d'impression: A4 Paysage

Carroyage: WGS 84 / Pseudo-Mercator (EPSG:3857)

Folio 5/51 Télécommunications (TL)



Adresse : INSEE

57000 METZ

Date d'édition : 10/09/2026 16:14

N° Consultation : 2026091005279DC8

Classe de précision: C

SFR

Légende

Réseau


Echelle : 1:200

0 2 4m

Format d'impression: A4 Paysage

Carroyage: WGS 84 / Pseudo-Mercator (EPSG:3857)

Folio 6/51 Télécommunications (TL)

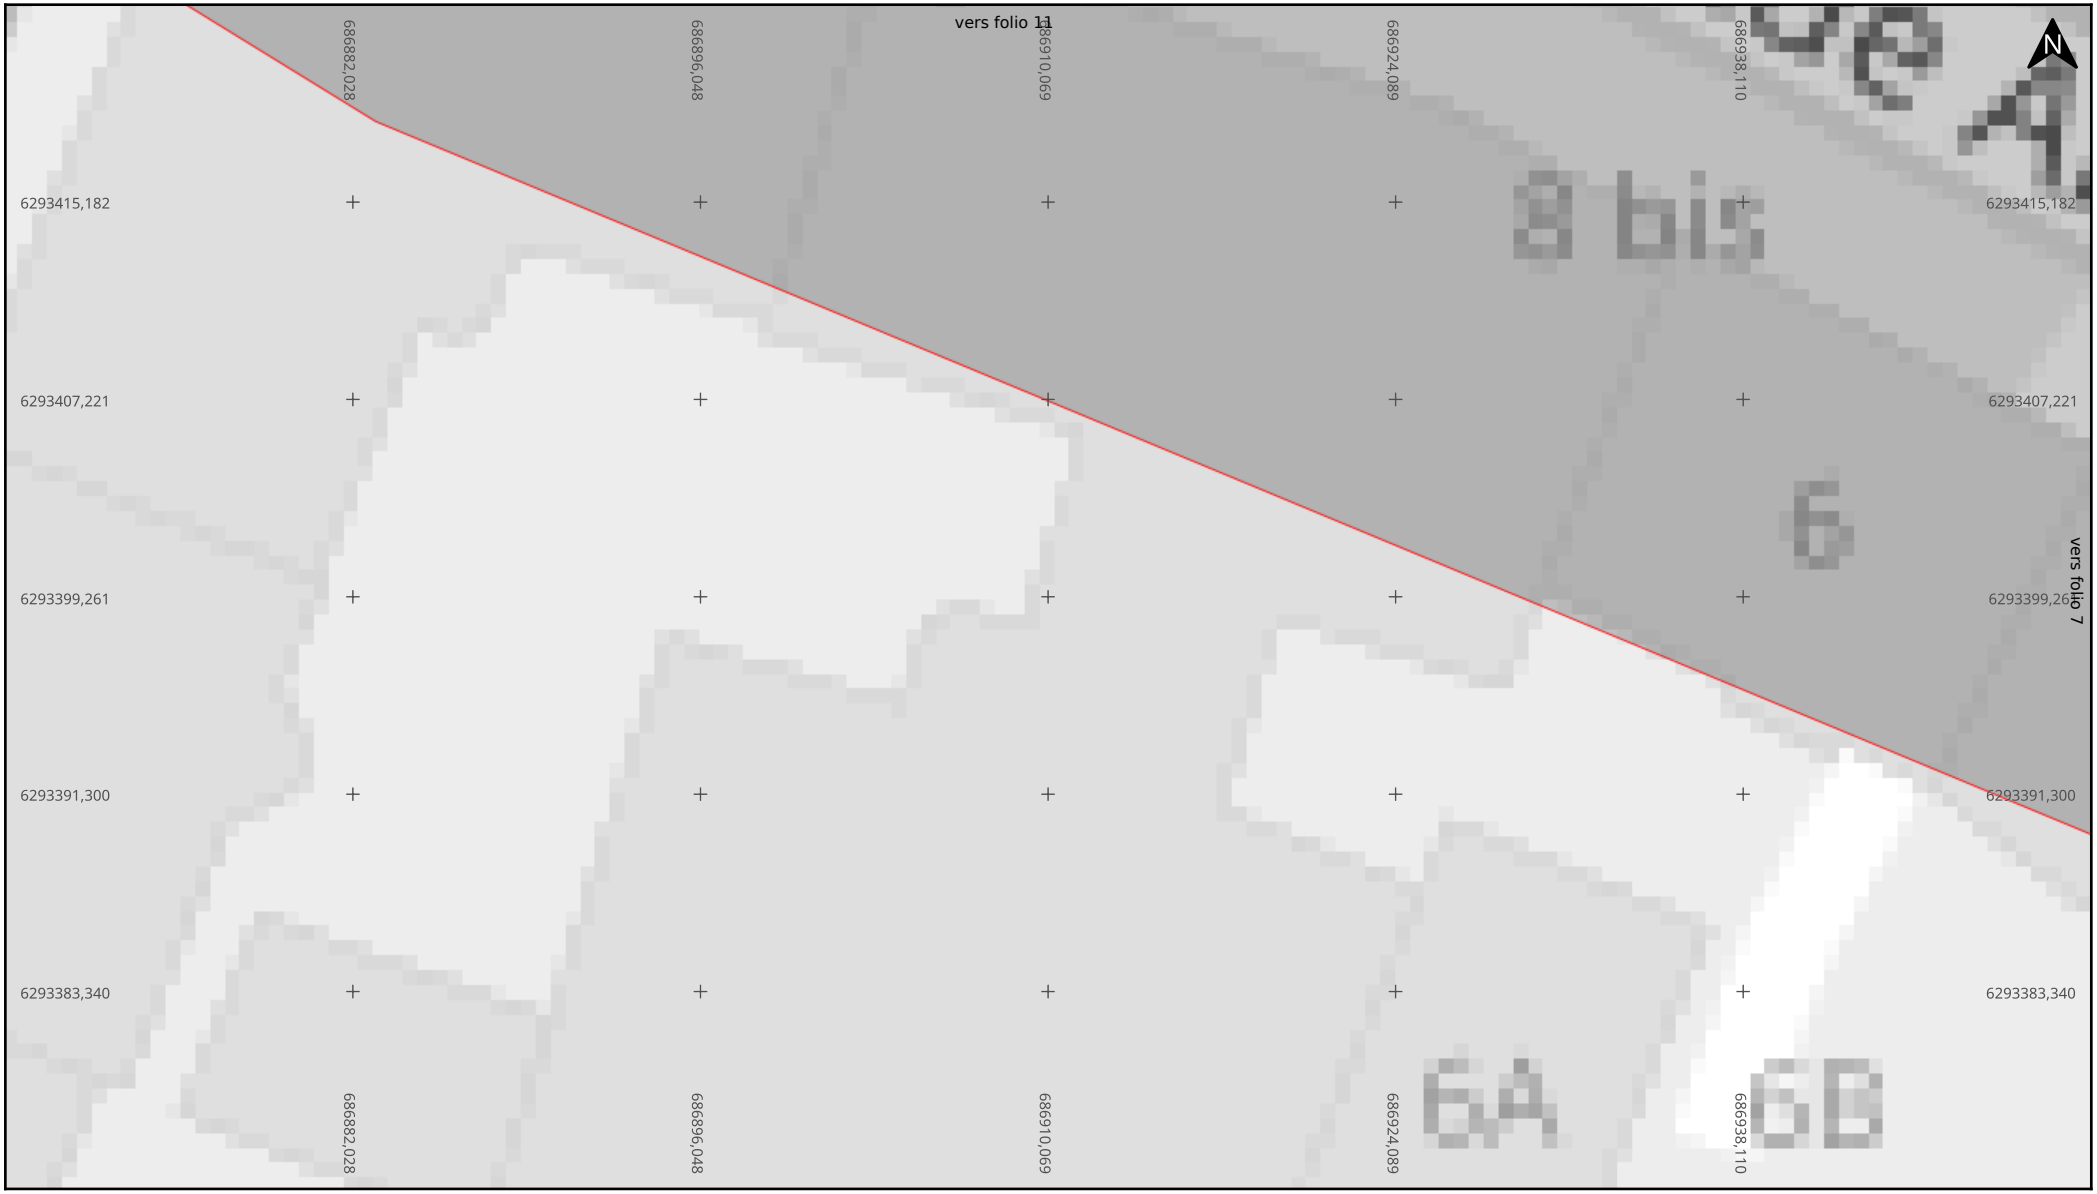

Adresse : INSEE

57000 METZ

Date d'édition : 10/09/2026 16:14

N° Consultation : 2026091005279DC8

Classe de précision: C

SFR

Légende

Réseau

Echelle : 1:200

0 2 4m

Format d'impression: A4 Paysage

Carroyage: WGS 84 / Pseudo-Mercator (EPSG:3857)

Folio 7/51 Télécommunications (TL)



Adresse : INSEE

57000 METZ

Date d'édition : 10/09/2026 16:14

N° Consultation : 2026091005279DC8

Classe de précision: C

SFR

Légende

Réseau


Echelle : 1:200

0 2 4m

Format d'impression: A4 Paysage

Carroyage: WGS 84 / Pseudo-Mercator (EPSG:3857)

Folio 8/51 Télécommunications (TL)

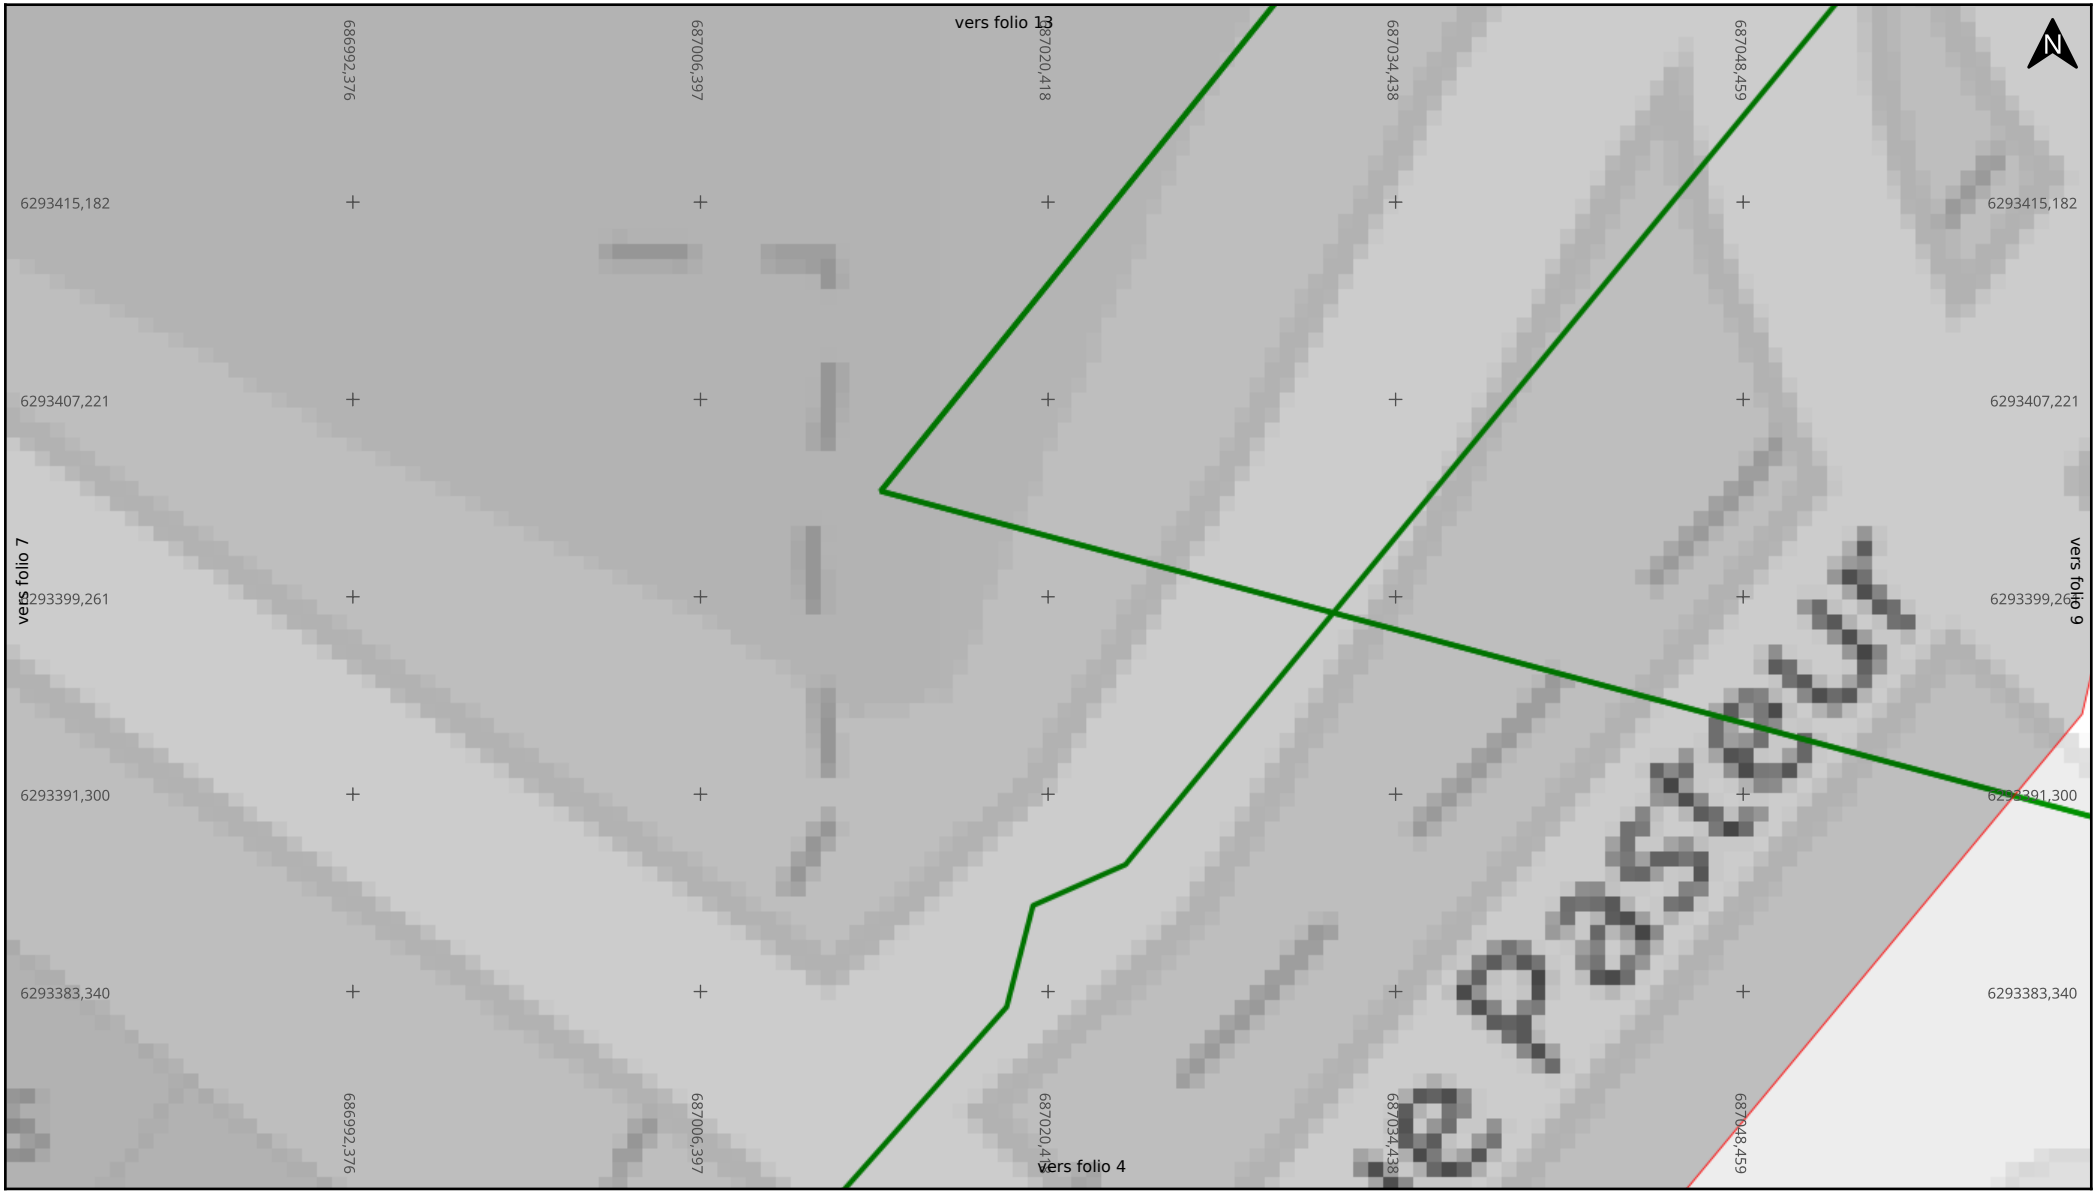

Adresse : INSEE

57000 METZ

Date d'édition : 10/09/2026 16:14

N° Consultation : 2026091005279DC8

Classe de précision: C

SFR

Légende

Réseau


Echelle : 1:200

0 2 4m

Format d'impression: A4 Paysage

Carroyage: WGS 84 / Pseudo-Mercator (EPSG:3857)

Folio 9/51 Télécommunications (TL)

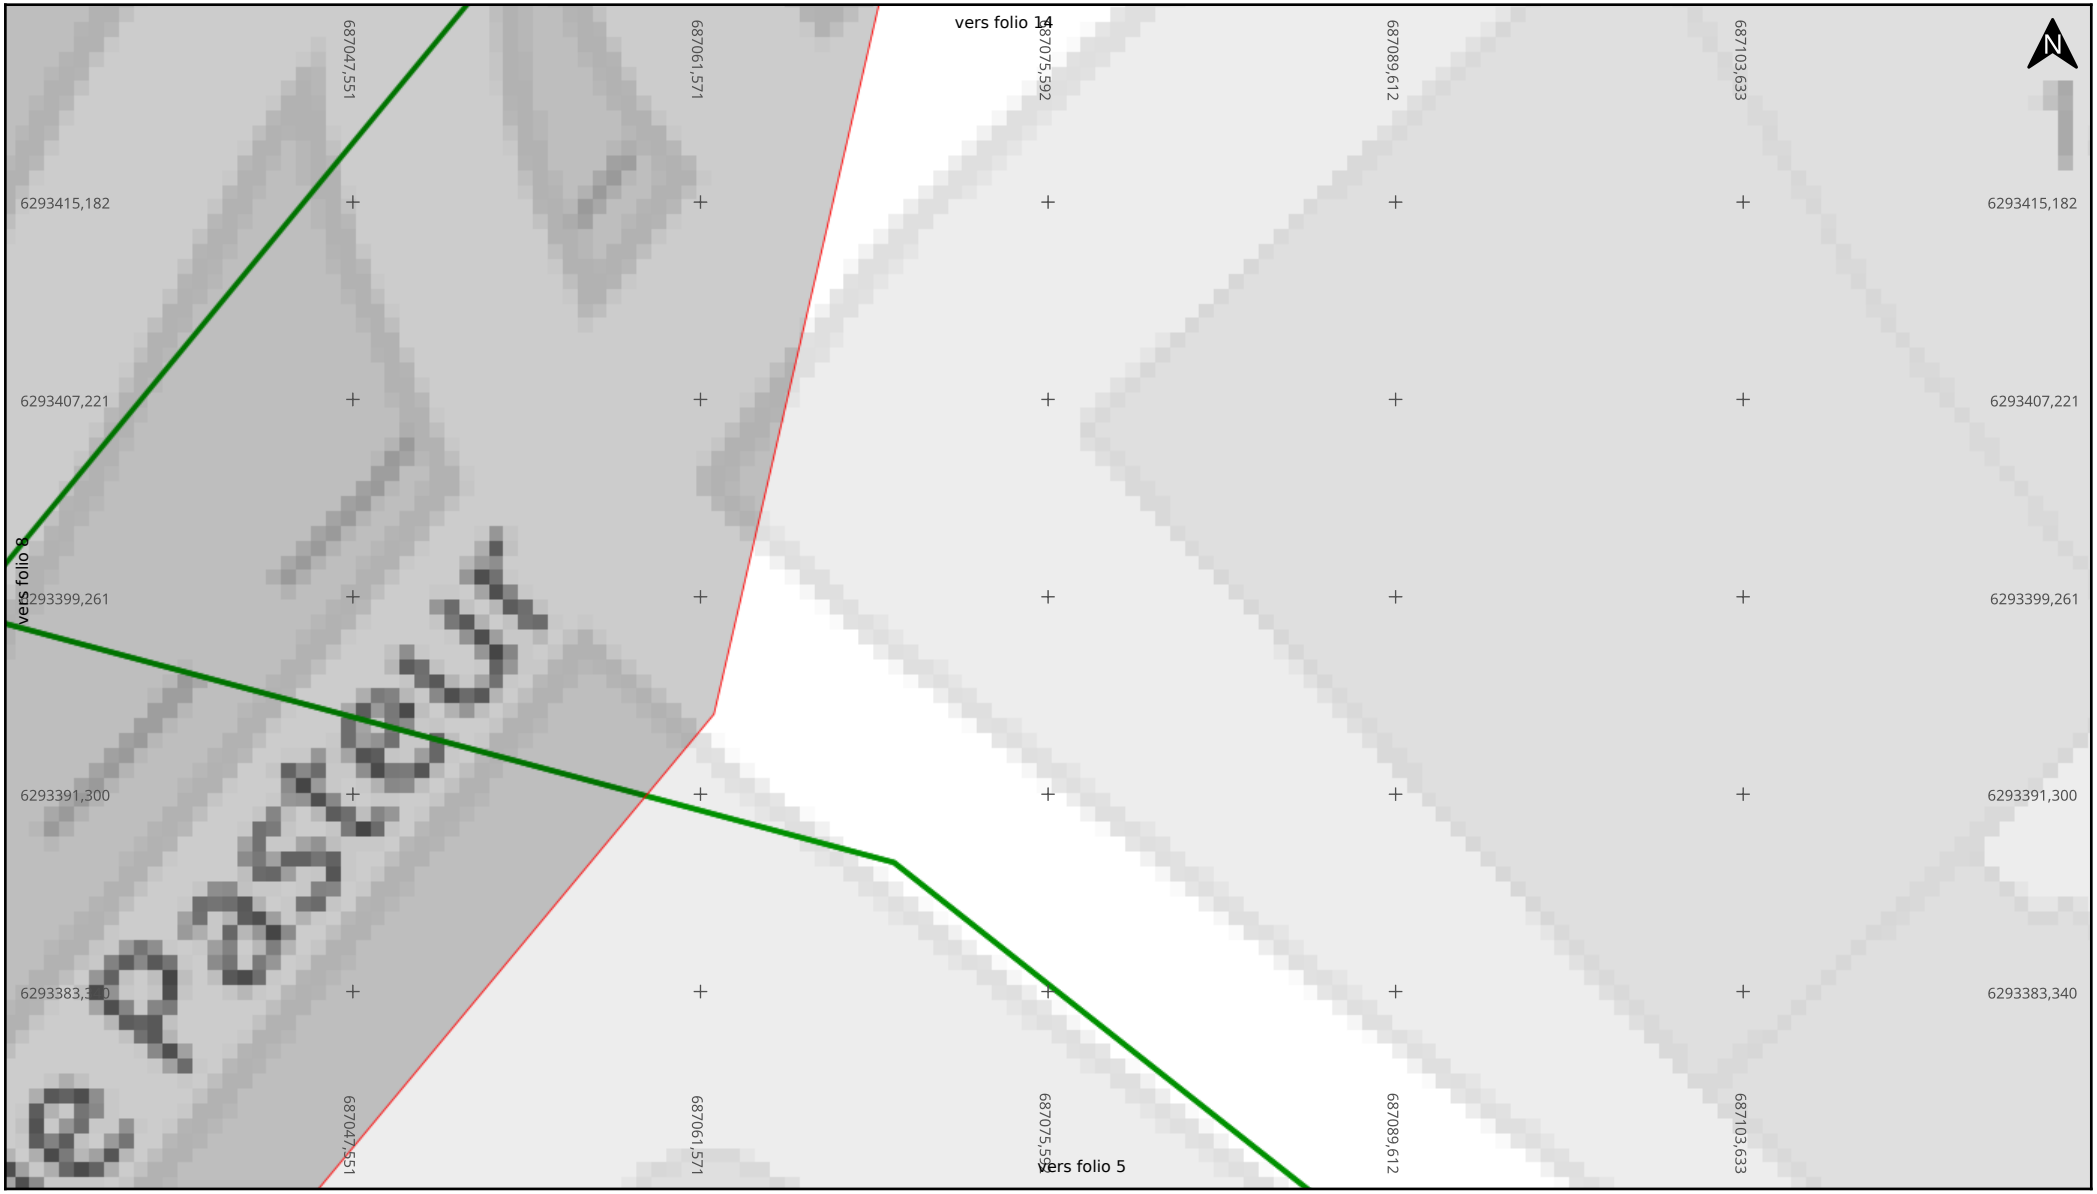

Adresse : INSEE

57000 METZ

Date d'édition : 10/09/2026 16:14

N° Consultation : 2026091005279DC8

Classe de précision: C

SFR

Légende

Réseau


Echelle : 1:200

0 2 4m

Format d'impression: A4 Paysage

Carroyage: WGS 84 / Pseudo-Mercator (EPSG:3857)

Folio 10/51 **Télécommunications (TL)**

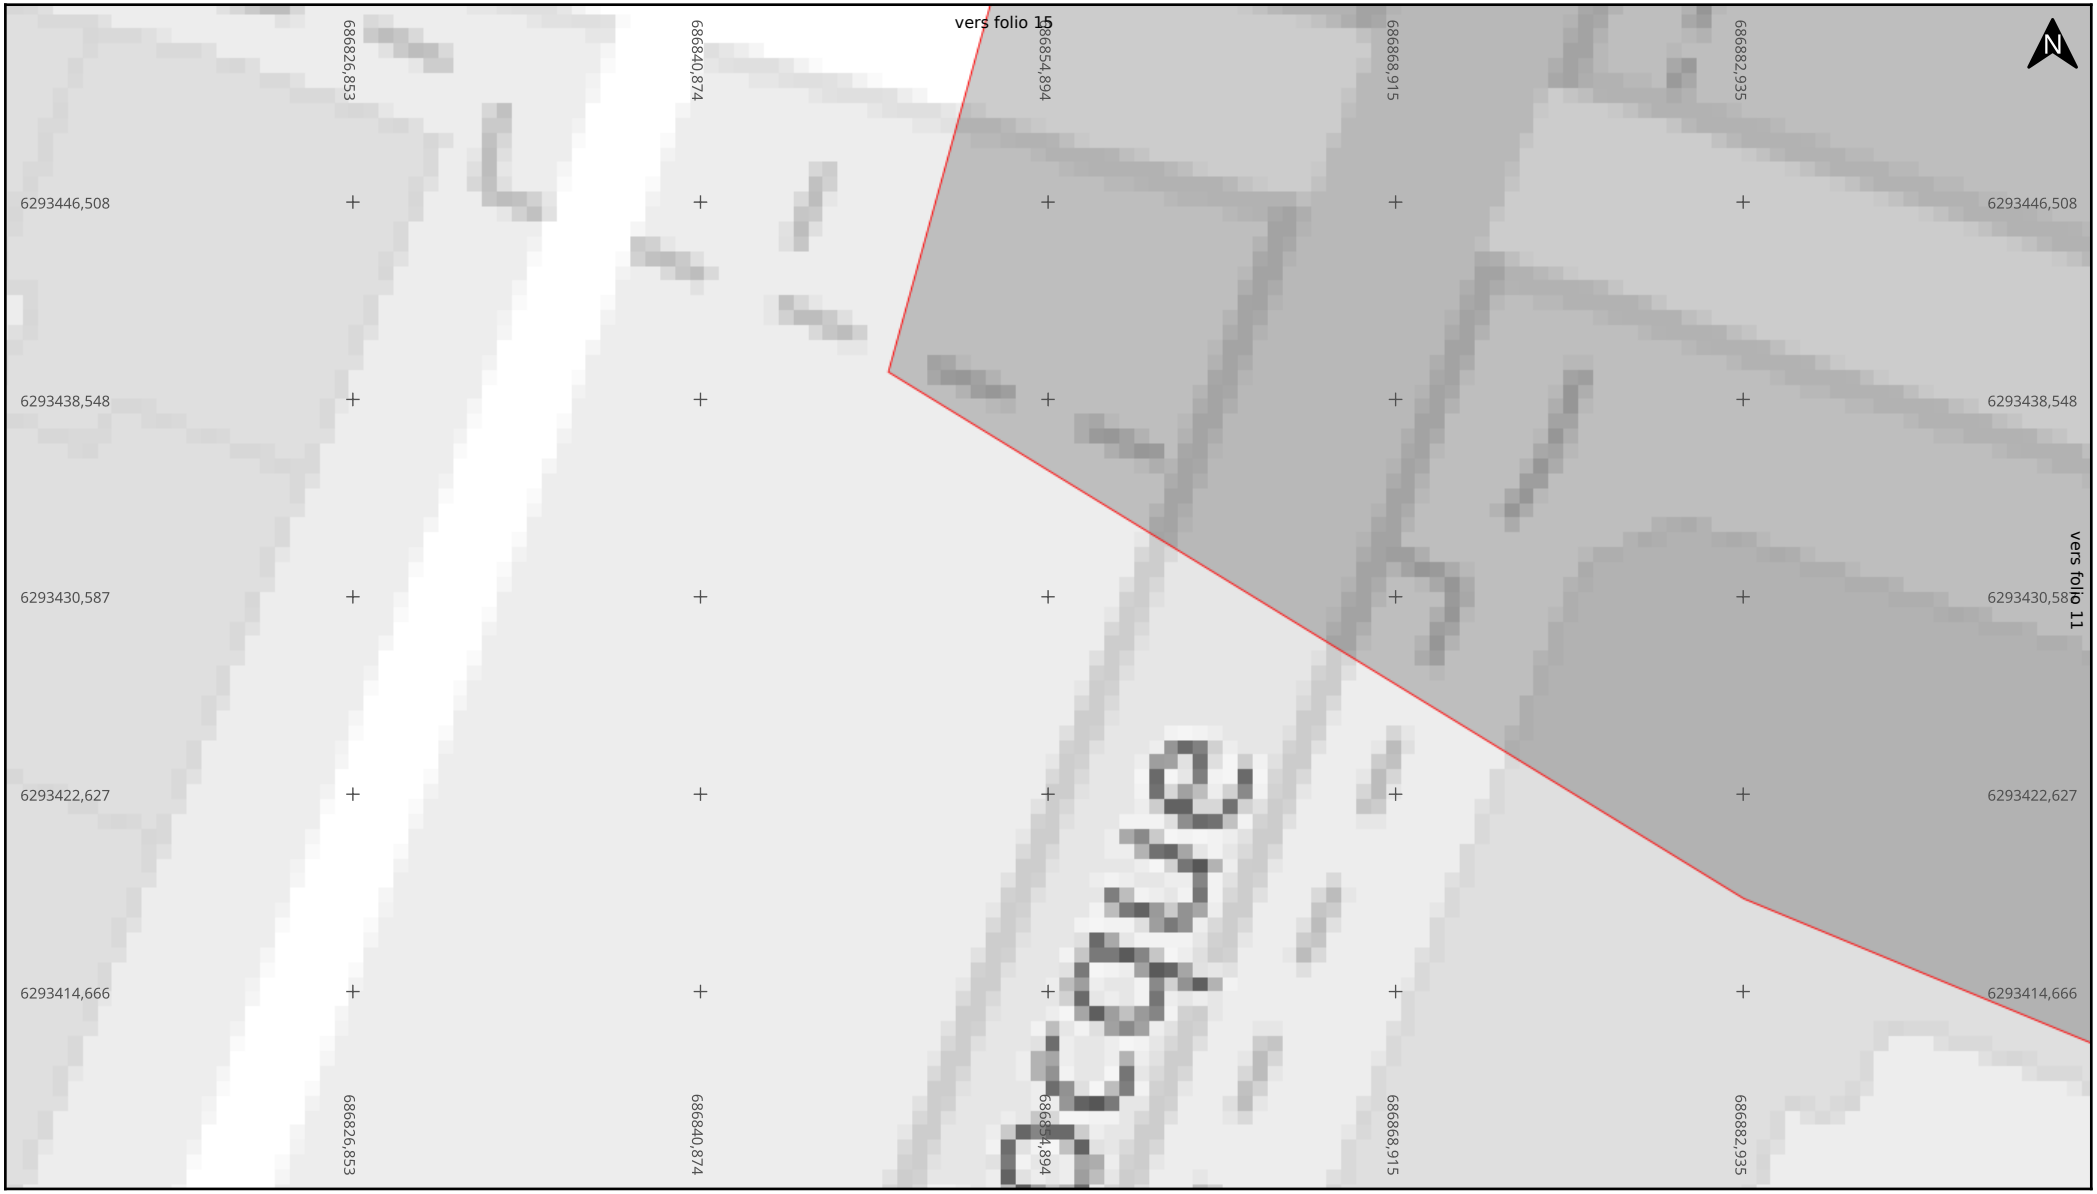

Adresse : INSEE

57000 METZ

Date d'édition **:** 10/09/2026 16:14

N° Consultation : 2026091005279DC8

Classe de précision: C

SFR

Légende


Réseau

Echelle : 1:200

0 2 4m

Format d'impression: A4 Paysage

Carroyage: WGS 84 / Pseudo-Mercator (EPSG:3857)

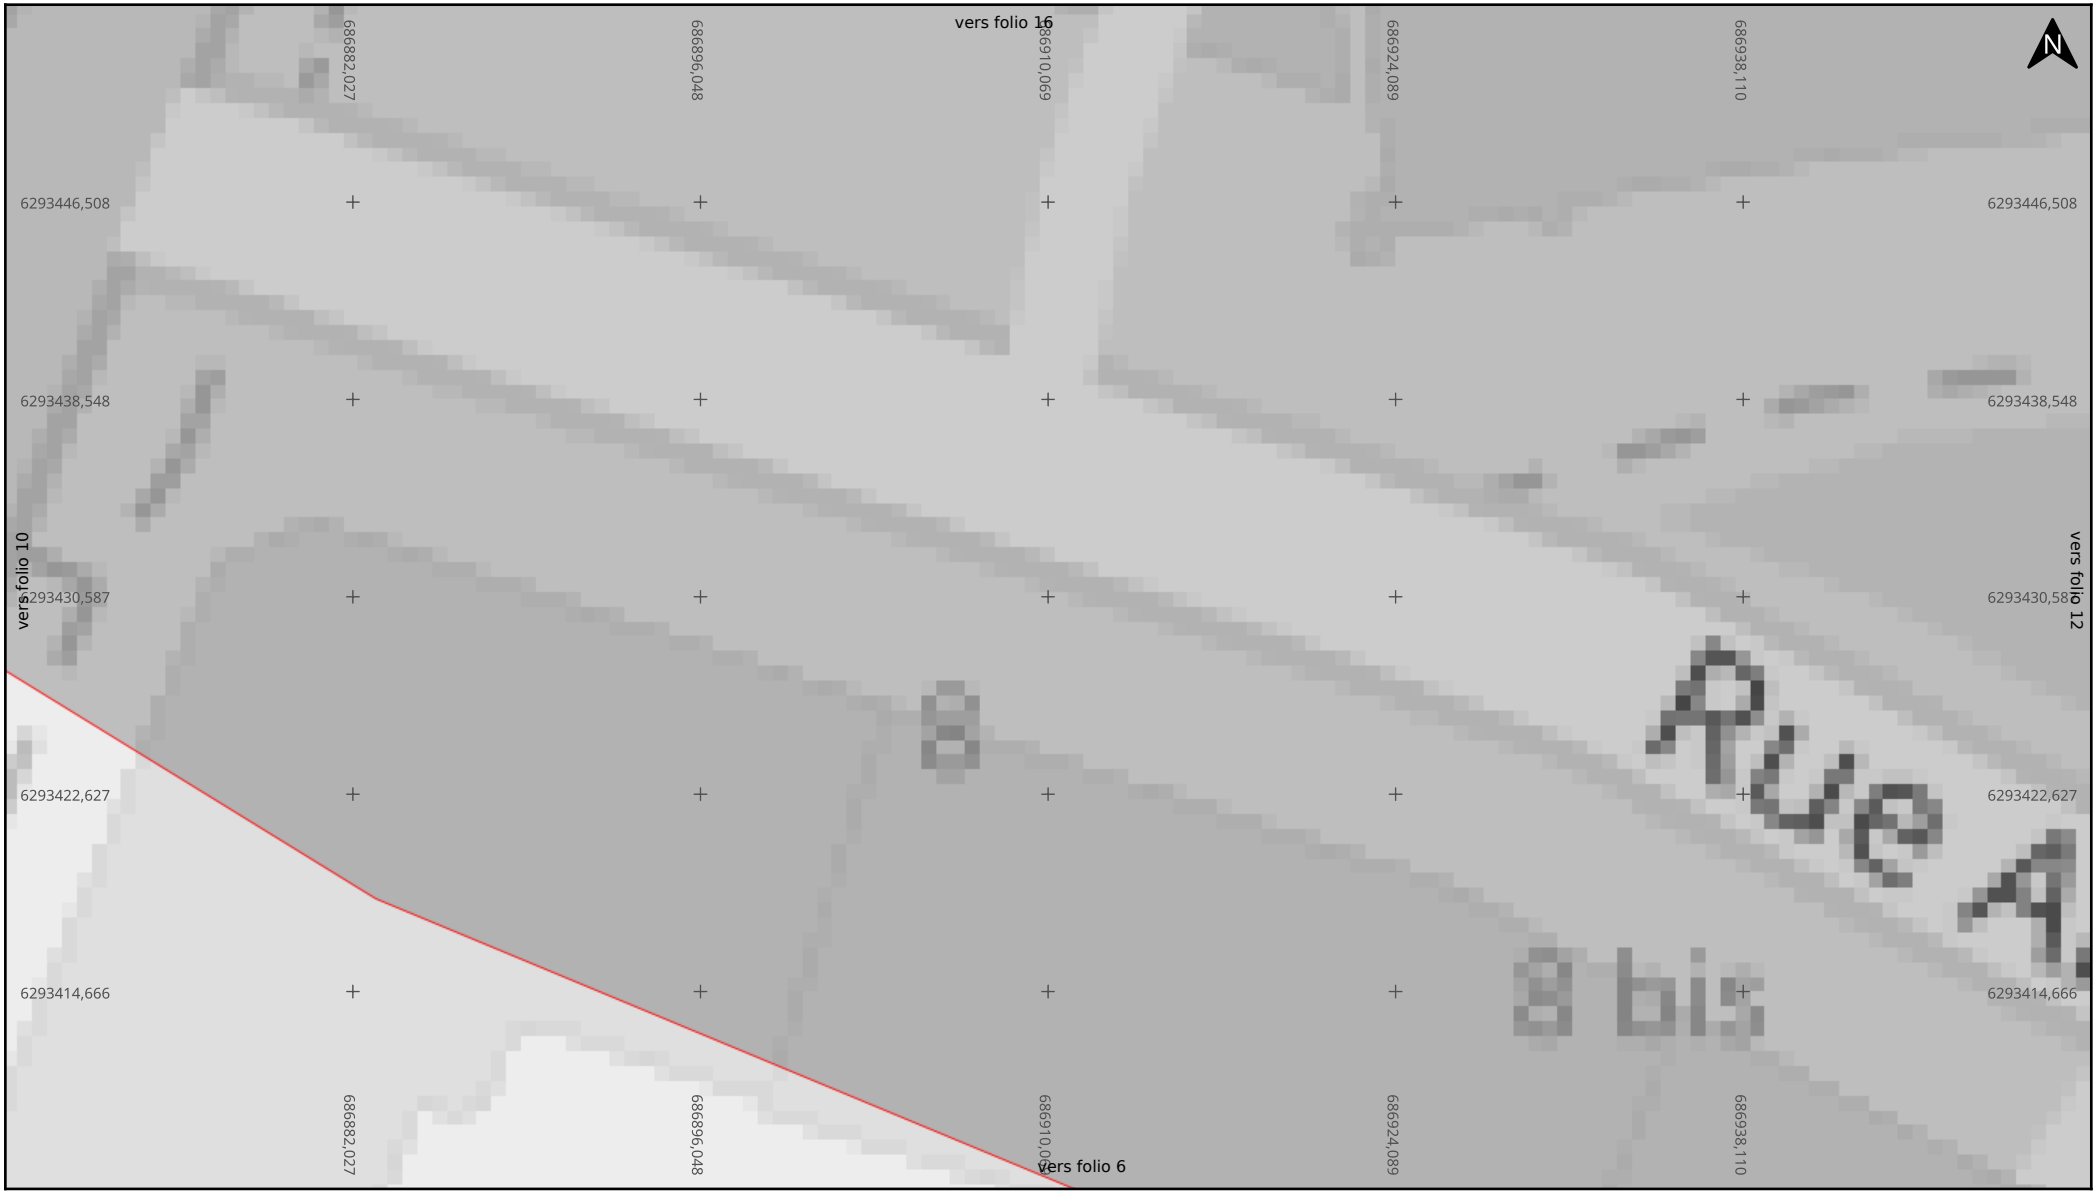

Adresse : INSEE

57000 METZ

Date d'édition : 10/09/2026 16:14

N° Consultation : 2026091005279DC8

Classe de précision: C

SFR

Légende

Réseau


Echelle : 1:200

0 2 4m

Format d'impression: A4 Paysage

Carroyage: WGS 84 / Pseudo-Mercator (EPSG:3857)

Folio 12/51 **Télécommunications (TL)**

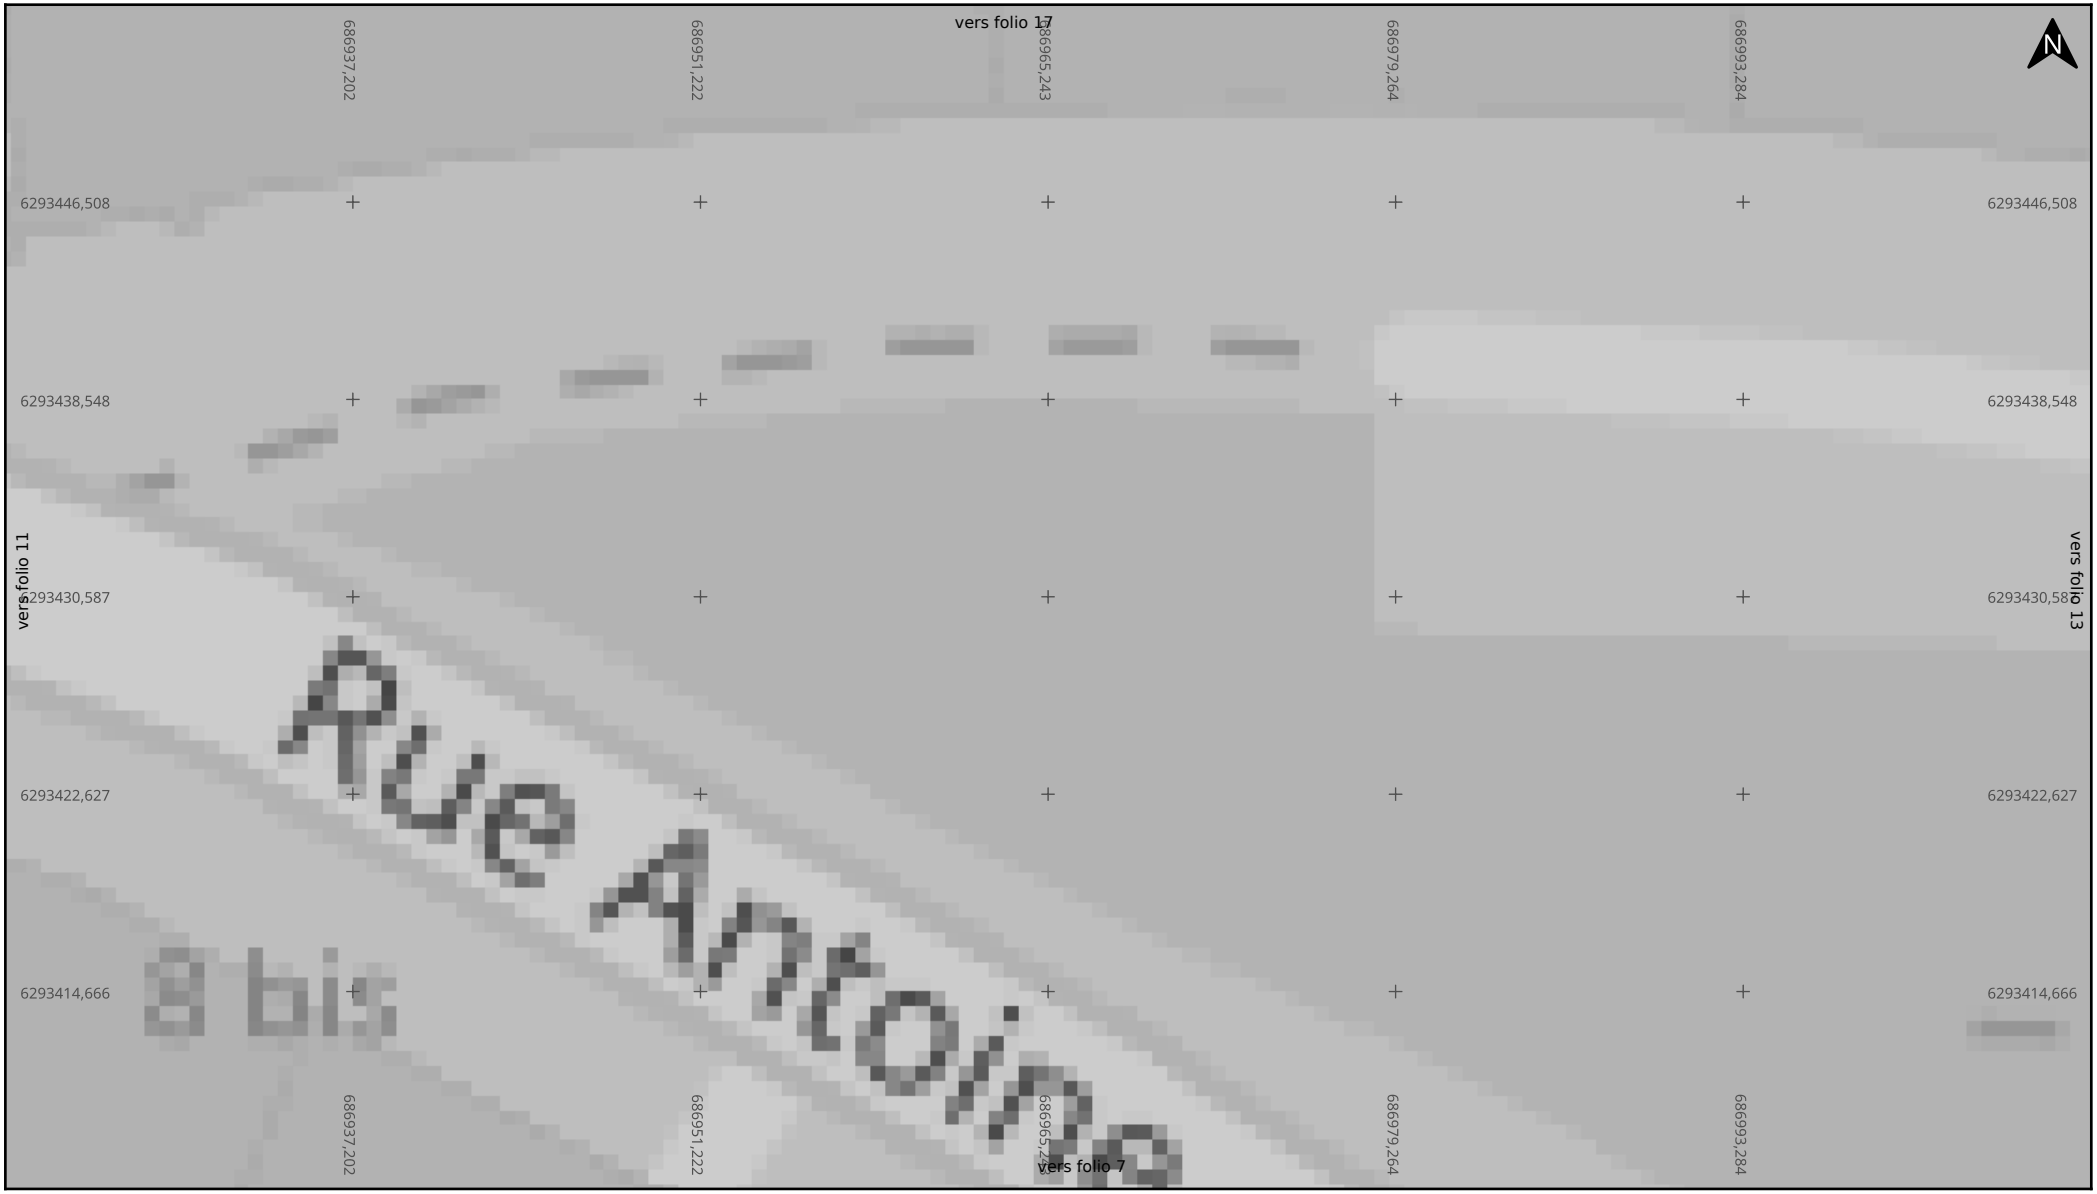

Adresse : INSEE

57000 METZ

Date d'édition : 10/09/2026 16:14

N° Consultation : 2026091005279DC8

Classe de précision: C

SFR

Légende

Réseau


Echelle : 1:200

0 2 4m

Format d'impression: A4 Paysage

Carroyage: WGS 84 / Pseudo-Mercator (EPSG:3857)

Folio 13/51 **Télécommunications (TL)**

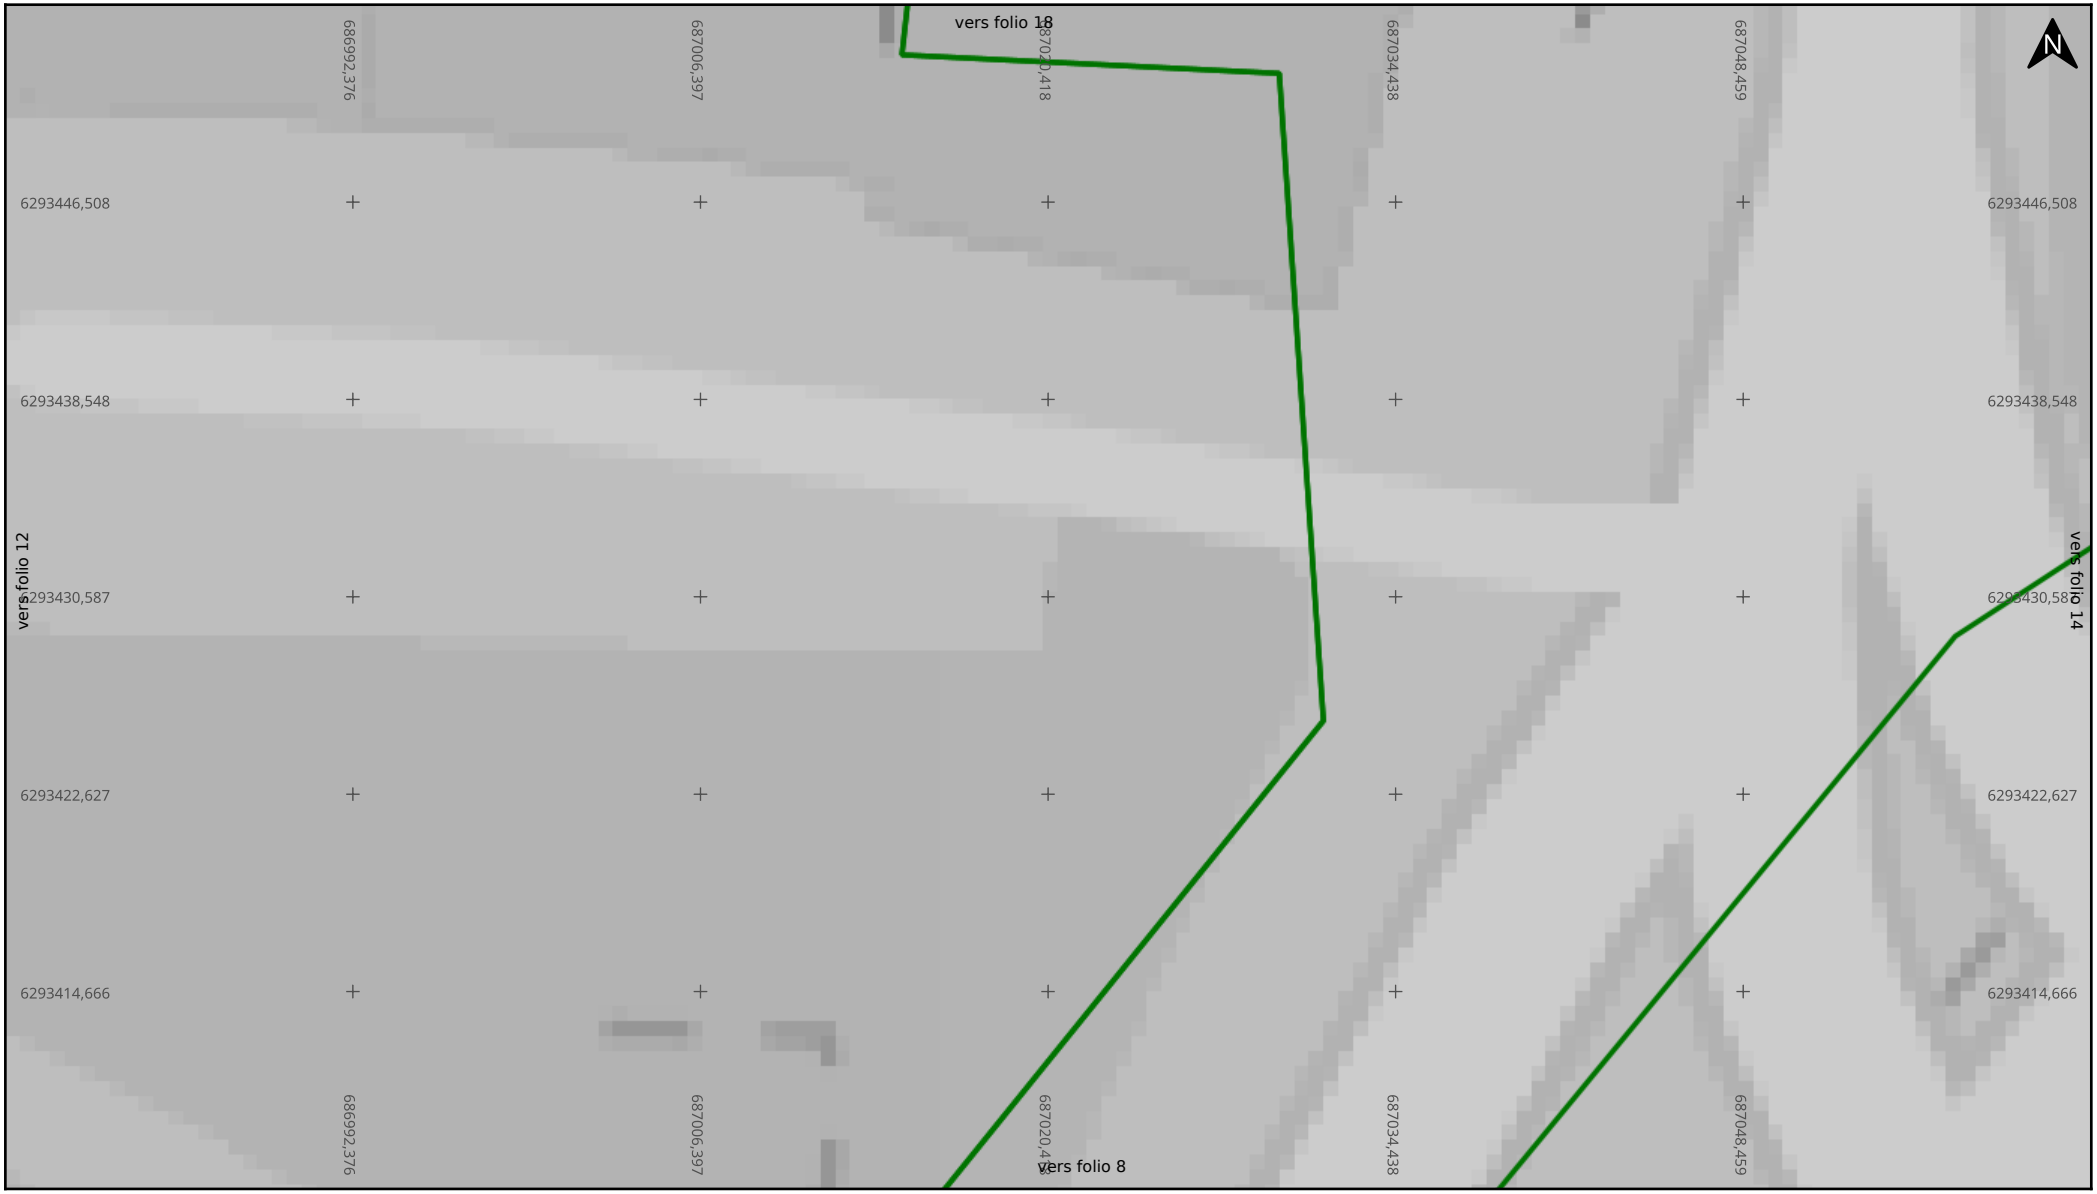

Adresse : INSEE

57000 METZ

Date d'édition : 10/09/2026 16:14

N° Consultation : 2026091005279DC8

Classe de précision: C

SFR

Légende

Réseau


Echelle : 1:200

0 2 4m

Format d'impression: A4 Paysage

Carroyage: WGS 84 / Pseudo-Mercator (EPSG:3857)

Folio 14/51 **Télécommunications (TL)**

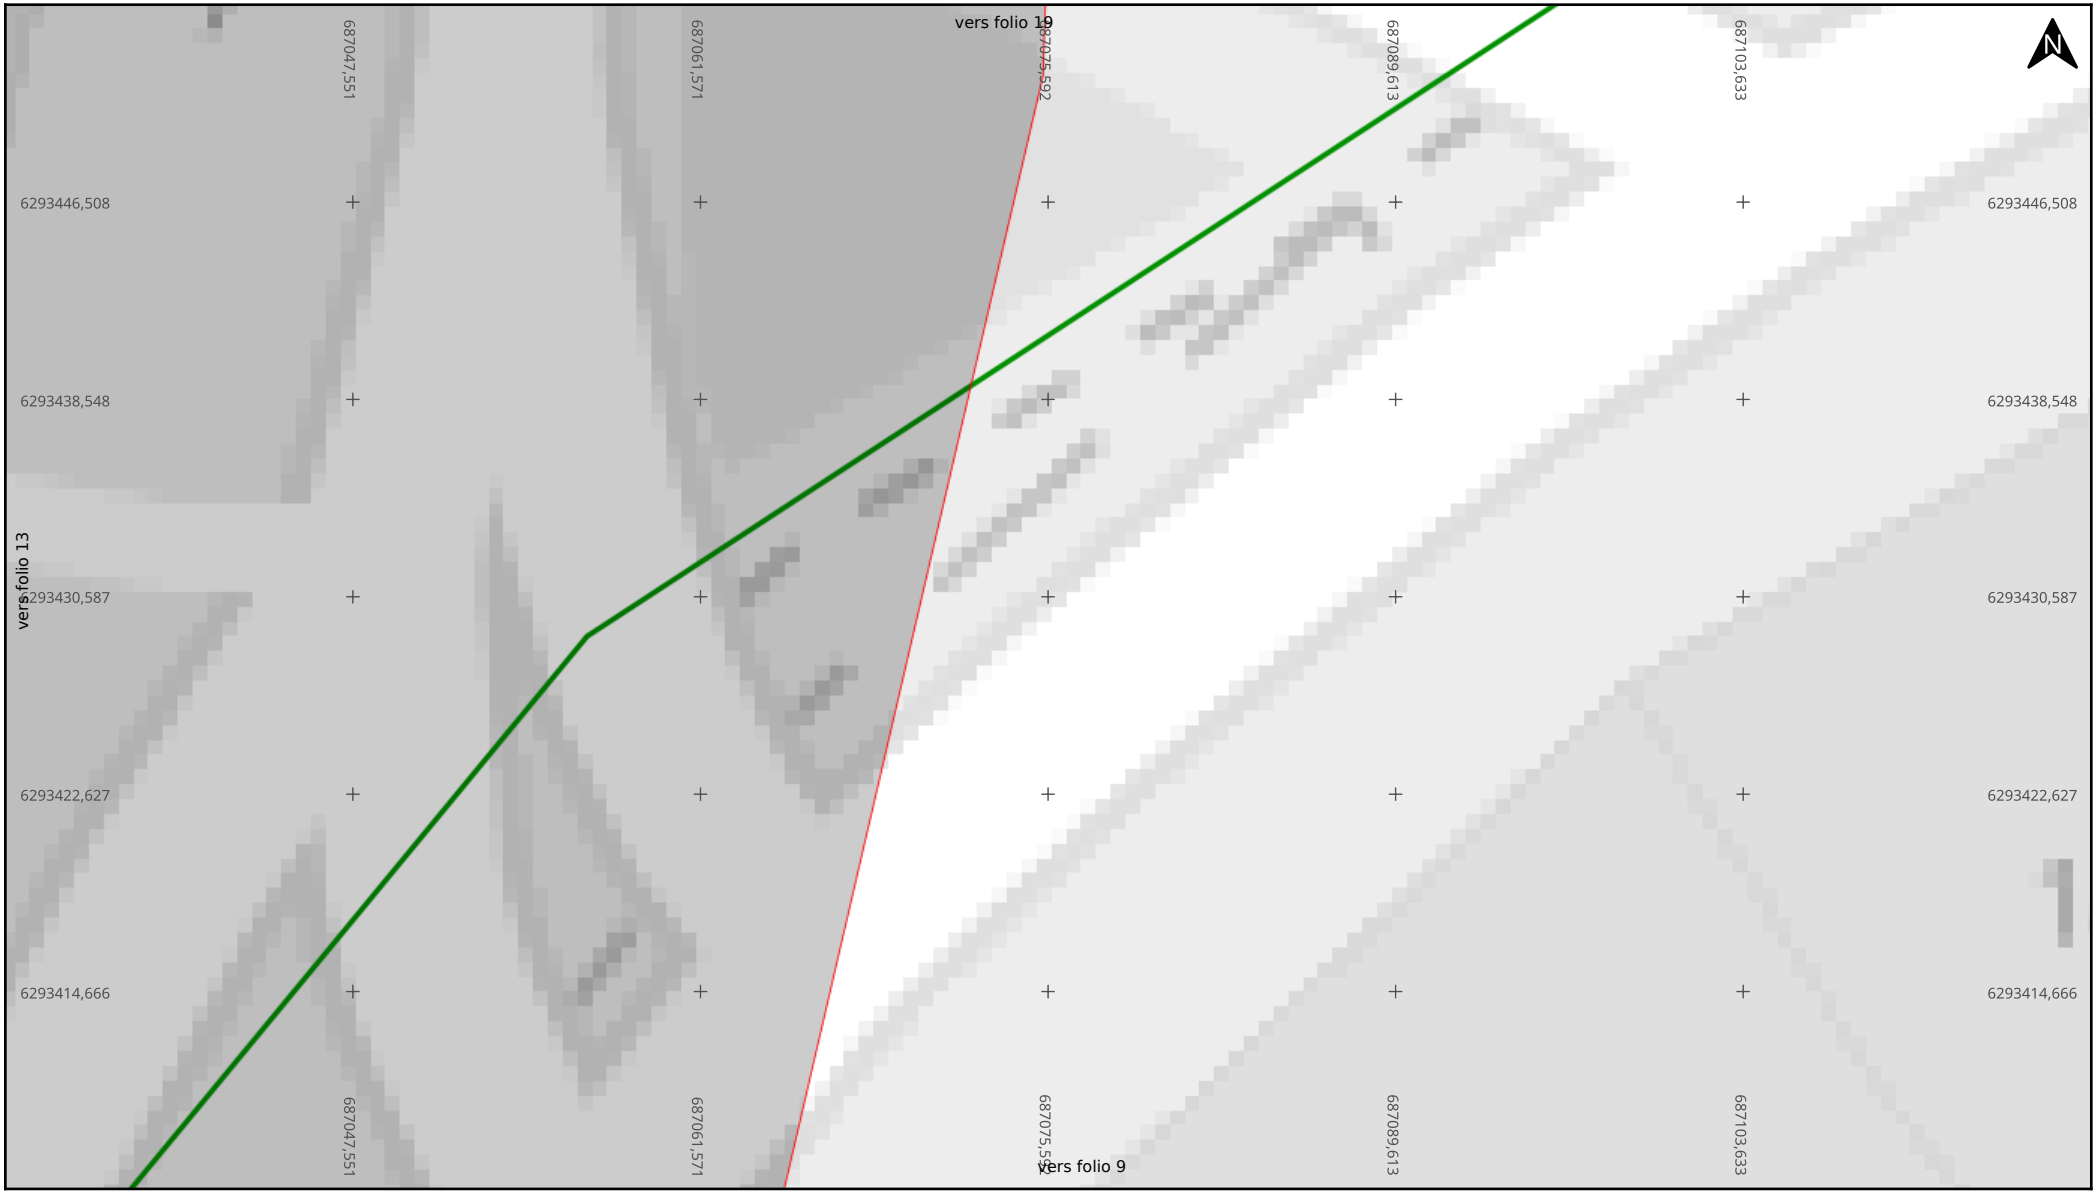

Adresse : INSEE

57000 METZ

Date d'édition : 10/09/2026 16:14

N° Consultation : 2026091005279DC8

Classe de précision: C

SFR

Légende

Réseau

Echelle : 1:200

0 2 4m

Format d'impression: A4 Paysage

Carroyage: WGS 84 / Pseudo-Mercator (EPSG:3857)



Adresse : INSEE

57000 METZ

Date d'édition : 10/09/2026 16:14

N° Consultation : 2026091005279DC8

Classe de précision: C

SFR

Légende

Réseau


Echelle : 1:200

0 2 4m

Format d'impression: A4 Paysage

Carroyage: WGS 84 / Pseudo-Mercator (EPSG:3857)

Folio 16/51 **Télécommunications (TL)**

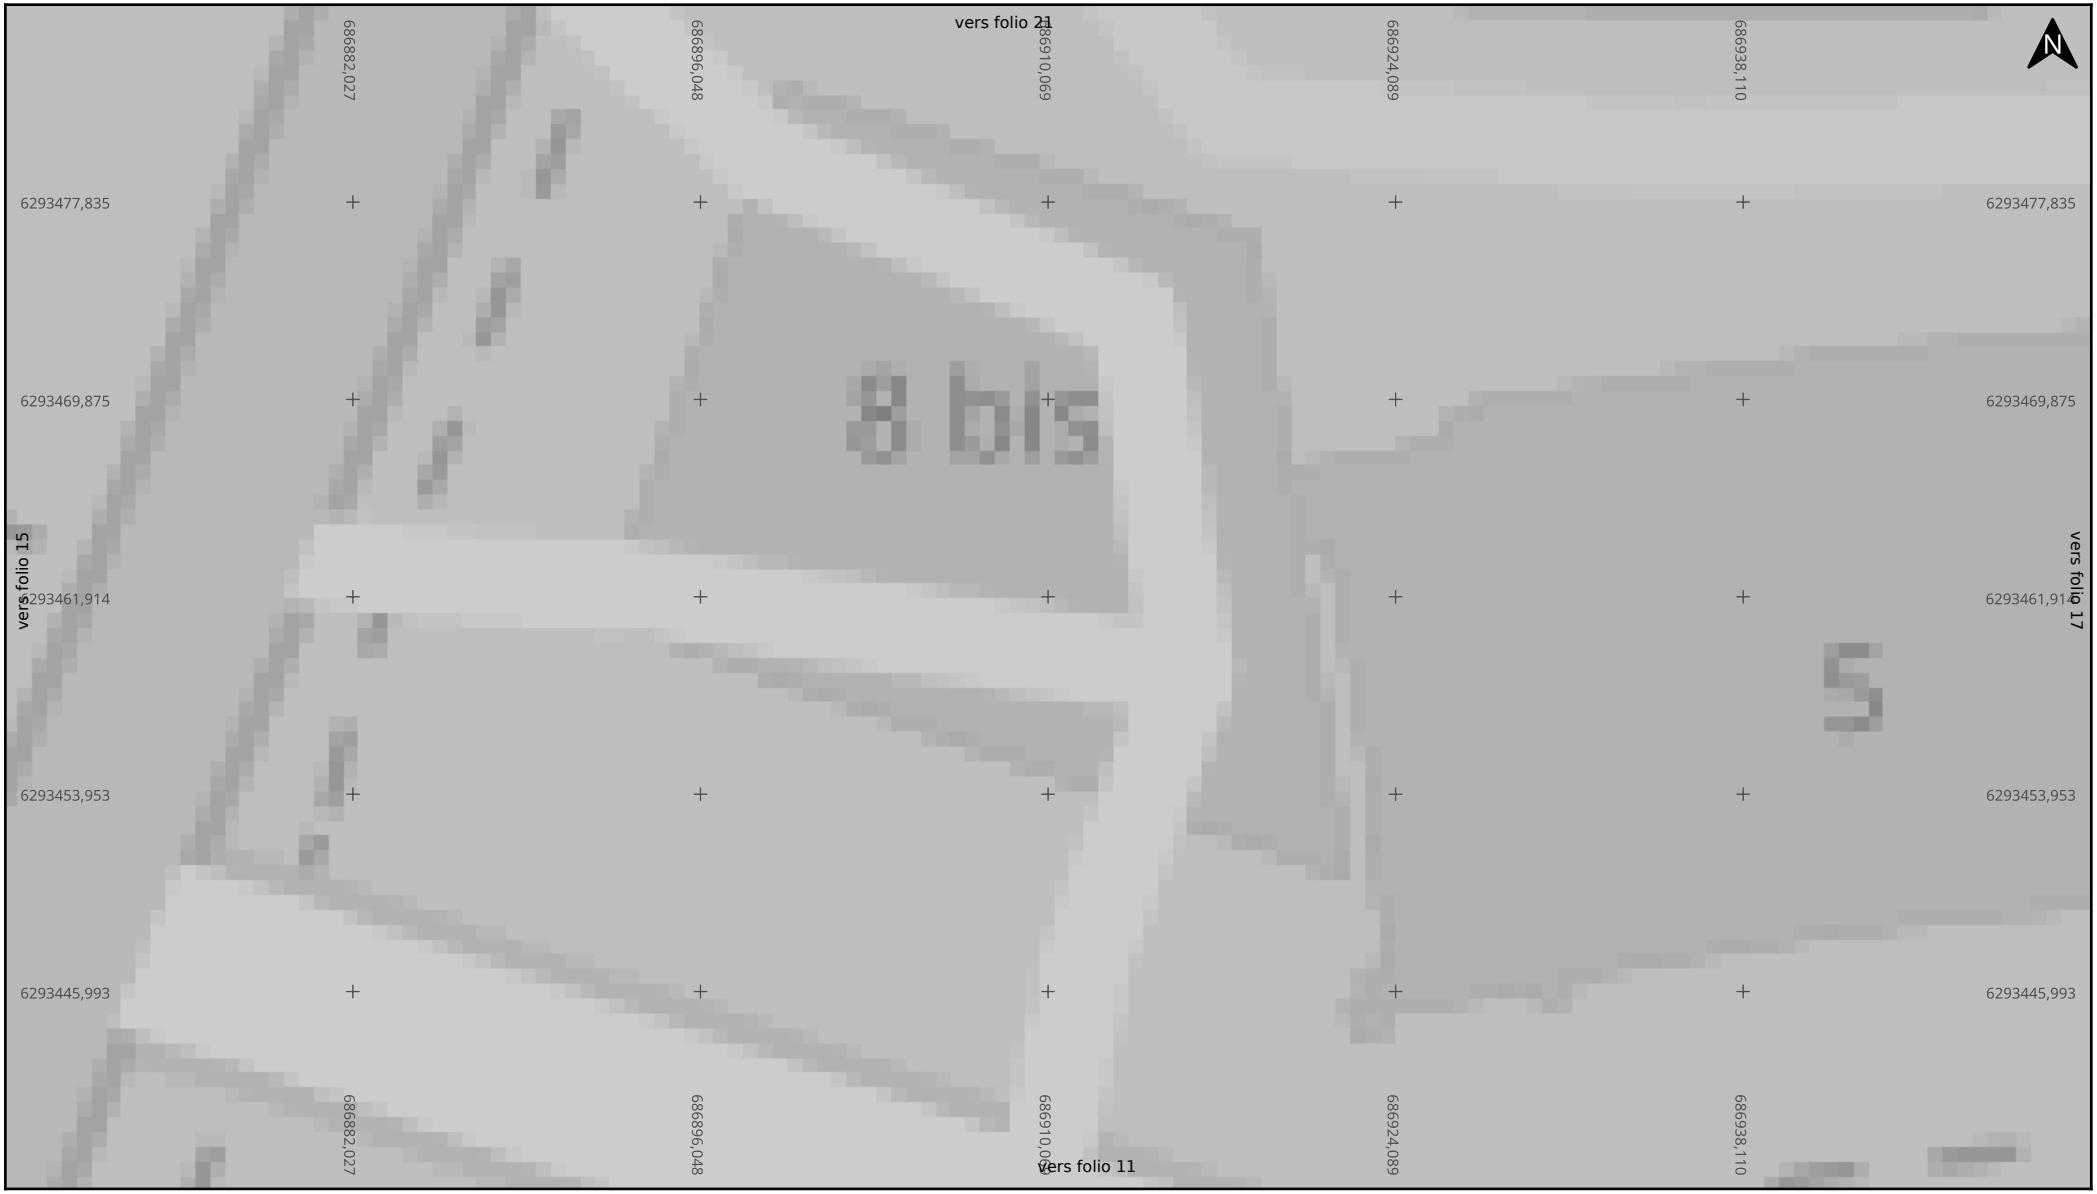

Adresse : INSEE

57000 METZ

Date d'édition : 10/09/2026 16:14

N° Consultation : 2026091005279DC8

Classe de précision: C

SFR

Légende


Réseau

Echelle : 1:200

0 2 4m

Format d'impression: A4 Paysage

Carroyage: WGS 84 / Pseudo-Mercator (EPSG:3857)

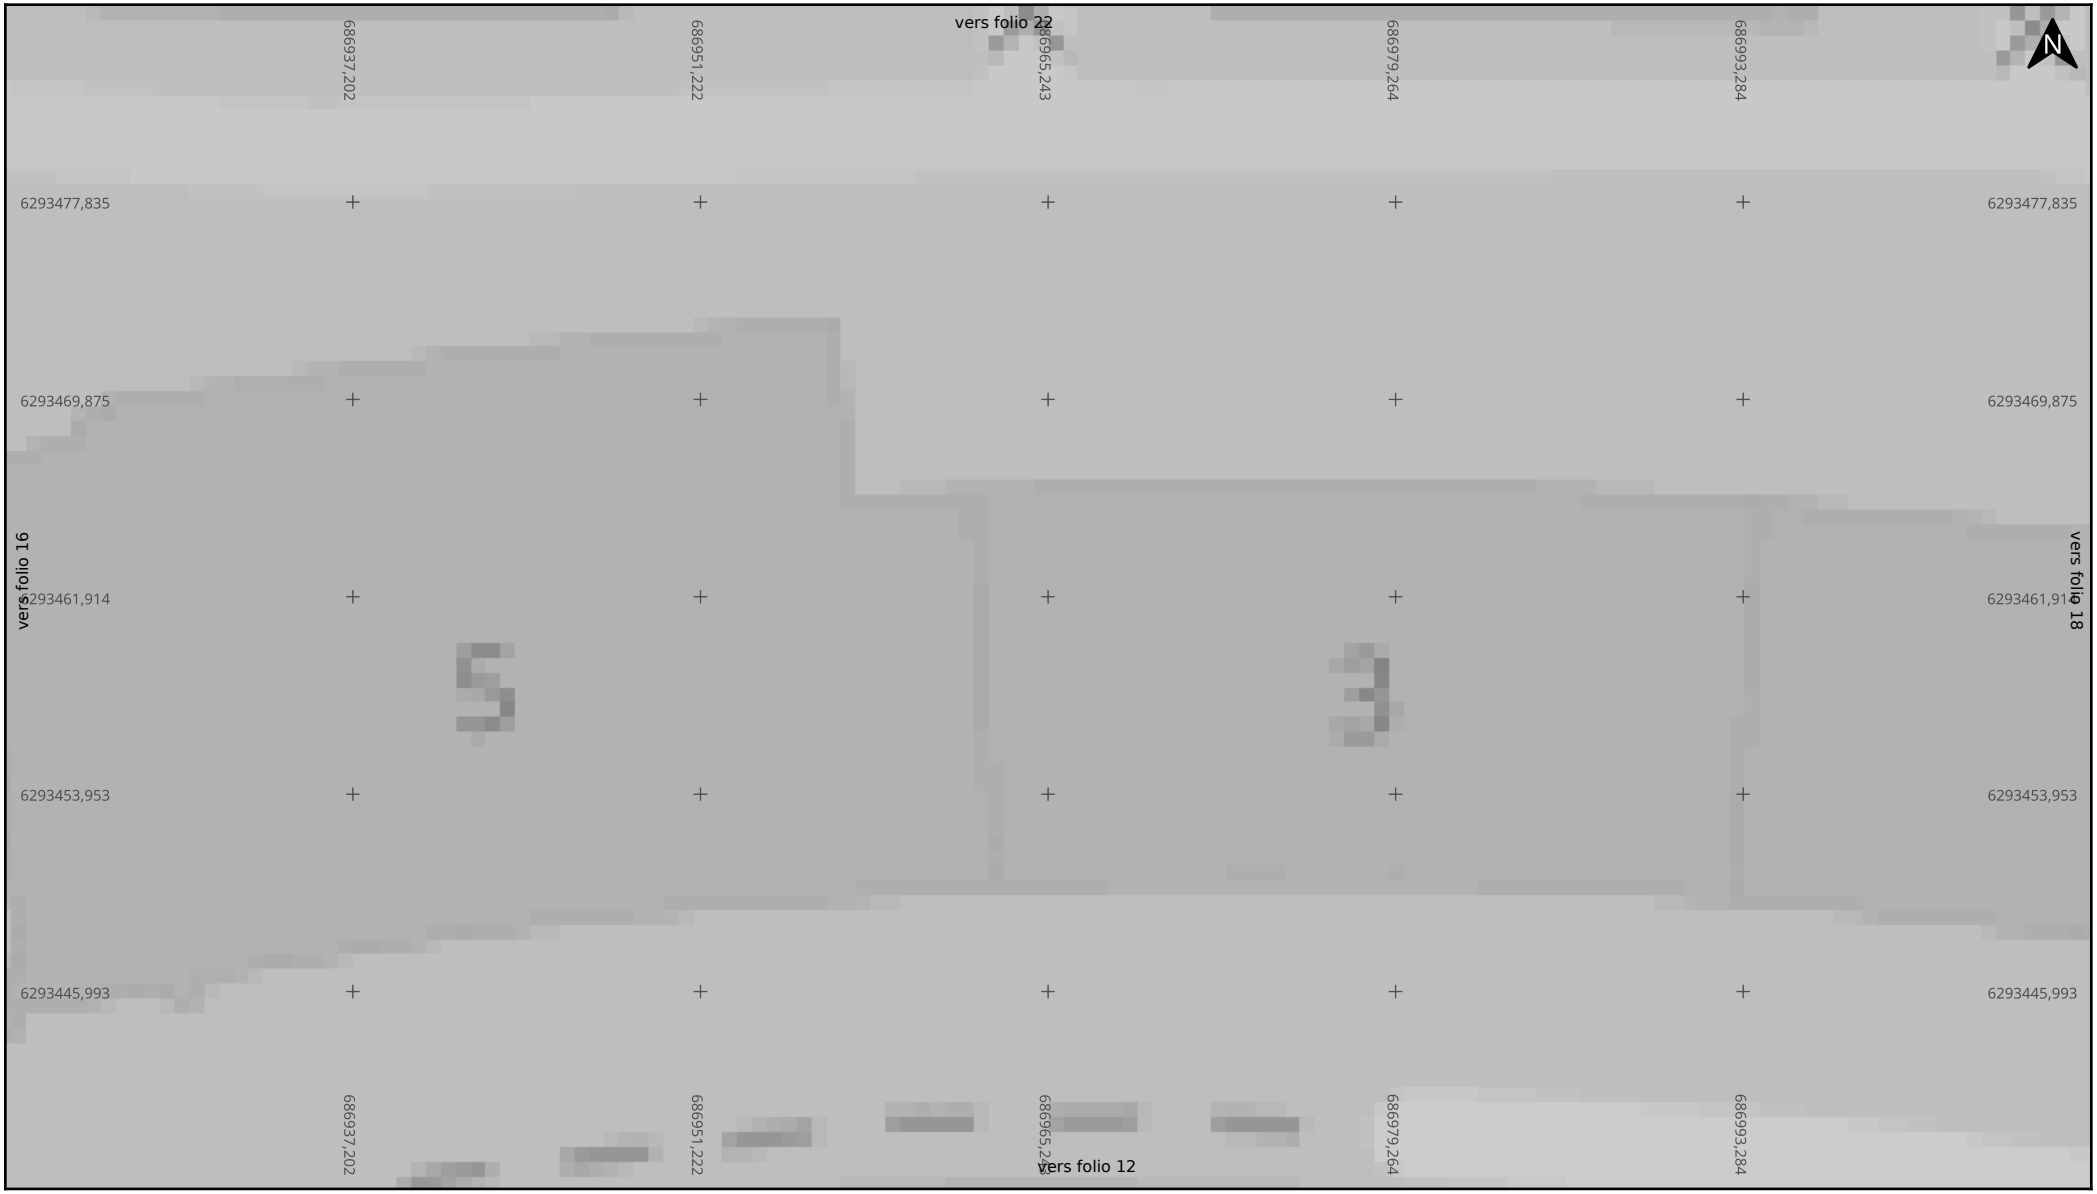

Adresse : INSEE

57000 METZ

Date d'édition : 10/09/2026 16:14

N° Consultation : 2026091005279DC8

Classe de précision: C

SFR

Légende

Réseau


Echelle : 1:200

0 2 4m

Format d'impression: A4 Paysage

Carroyage: WGS 84 / Pseudo-Mercator (EPSG:3857)

Folio 18/51 **Télécommunications (TL)**

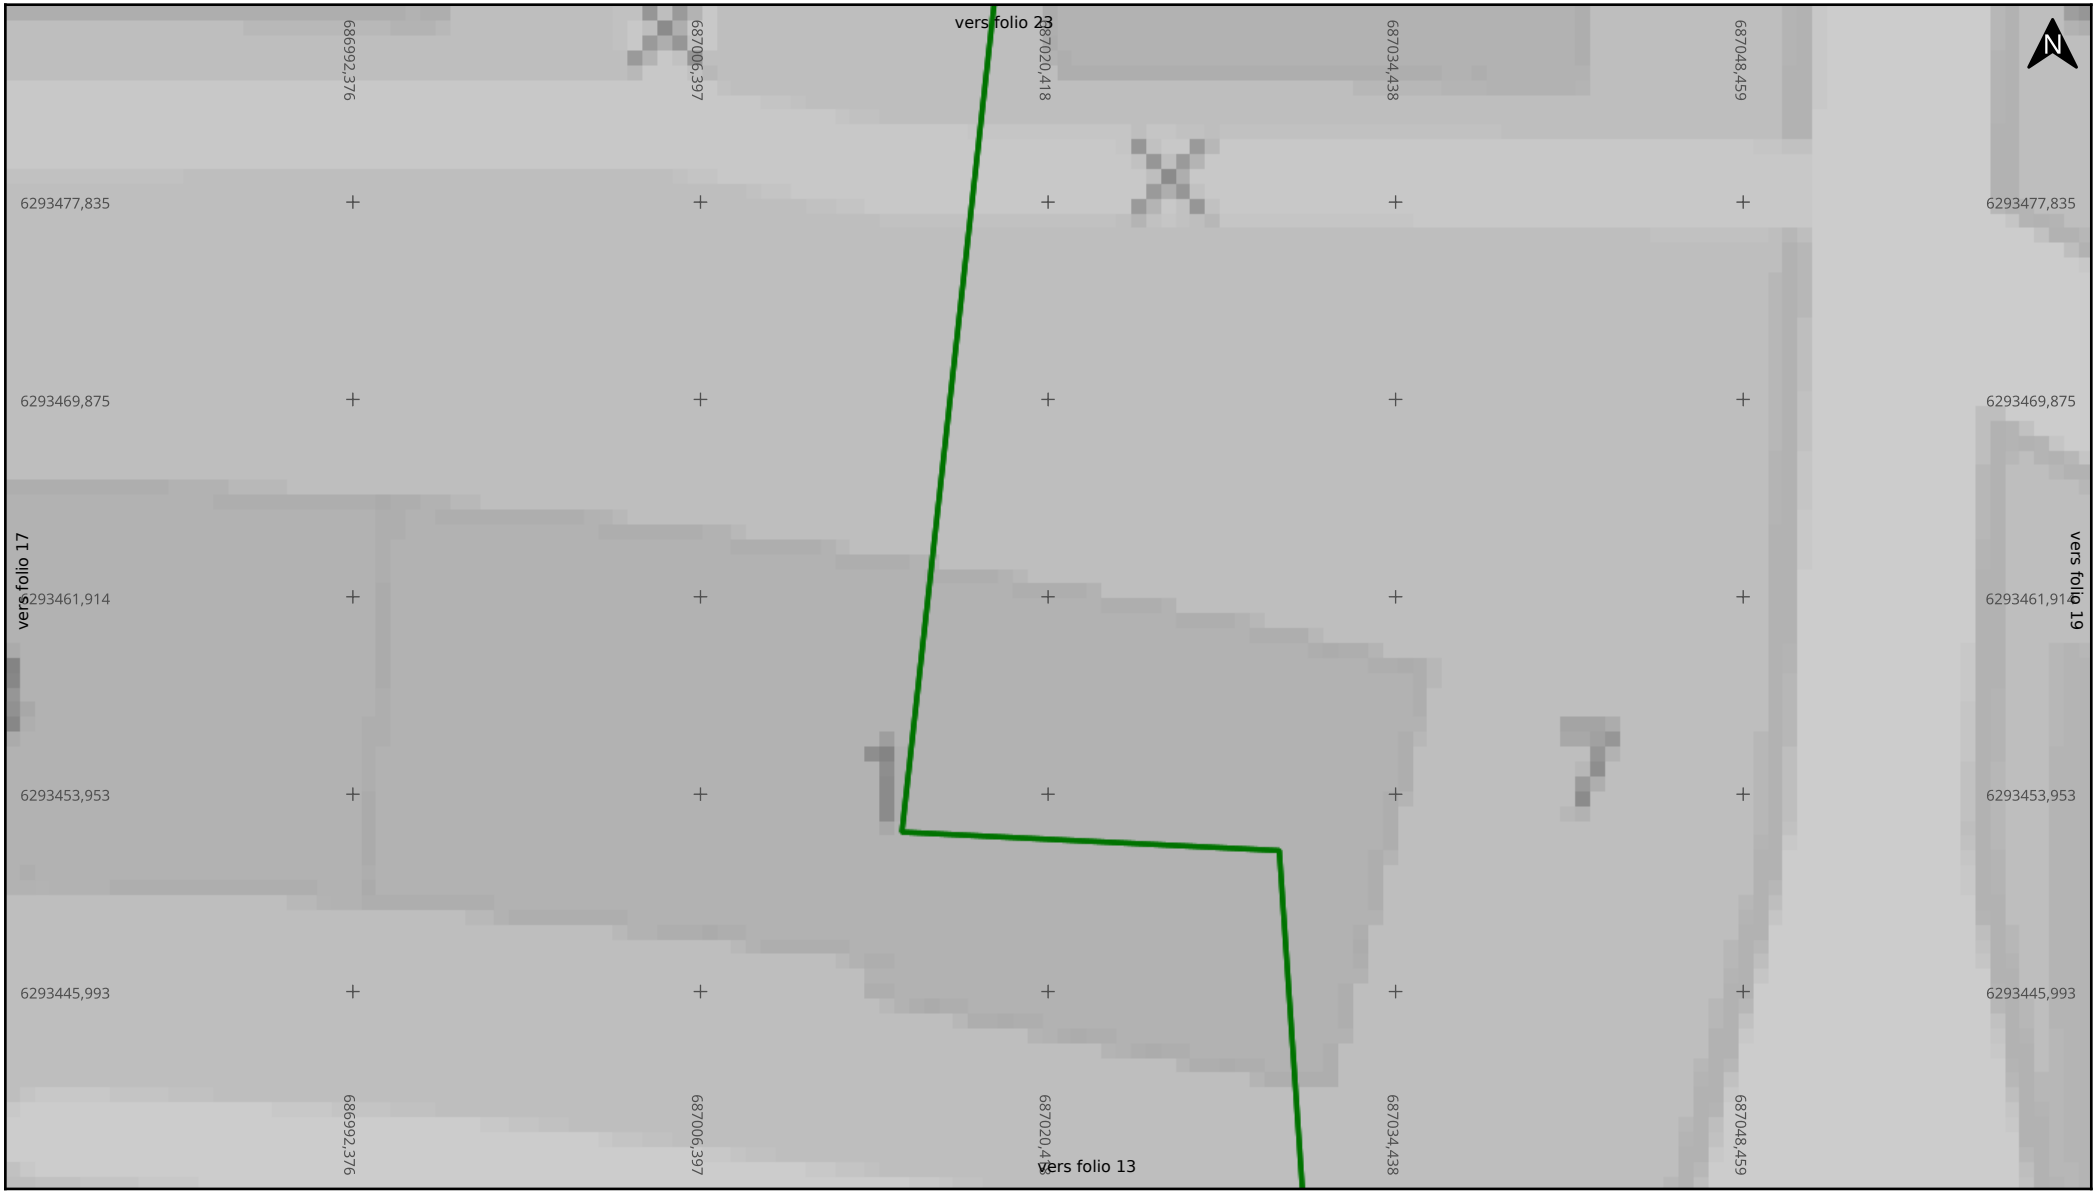

Adresse : INSEE

57000 METZ

Date d'édition : 10/09/2026 16:14

N° Consultation : 2026091005279DC8

Classe de précision: C

Légende

Réseau

Echelle : 1:200

0 2 4m

Format d'impression: A4 Paysage

Carroyage: WGS 84 / Pseudo-Mercator (EPSG:3857)

Folio 19/51 **Télécommunications (TL)**



Adresse : INSEE

57000 METZ

Date d'édition : 10/09/2026 16:14

N° Consultation : 2026091005279DC8

Classe de précision: C

SFR

Légende

Réseau

Echelle : 1:200

0 2 4m

Format d'impression: A4 Paysage

Carroyage: WGS 84 / Pseudo-Mercator (EPSG:3857)

Folio 20/51 **Télécommunications (TL)**



Adresse : INSEE

57000 METZ

Date d'édition : 10/09/2026 16:14

N° Consultation : 2026091005279DC8

Classe de précision: C

SFR

Légende

Réseau


Echelle : 1:200

0 2 4m

Format d'impression: A4 Paysage

Carroyage: WGS 84 / Pseudo-Mercator (EPSG:3857)

Folio 21/51 **Télécommunications (TL)**

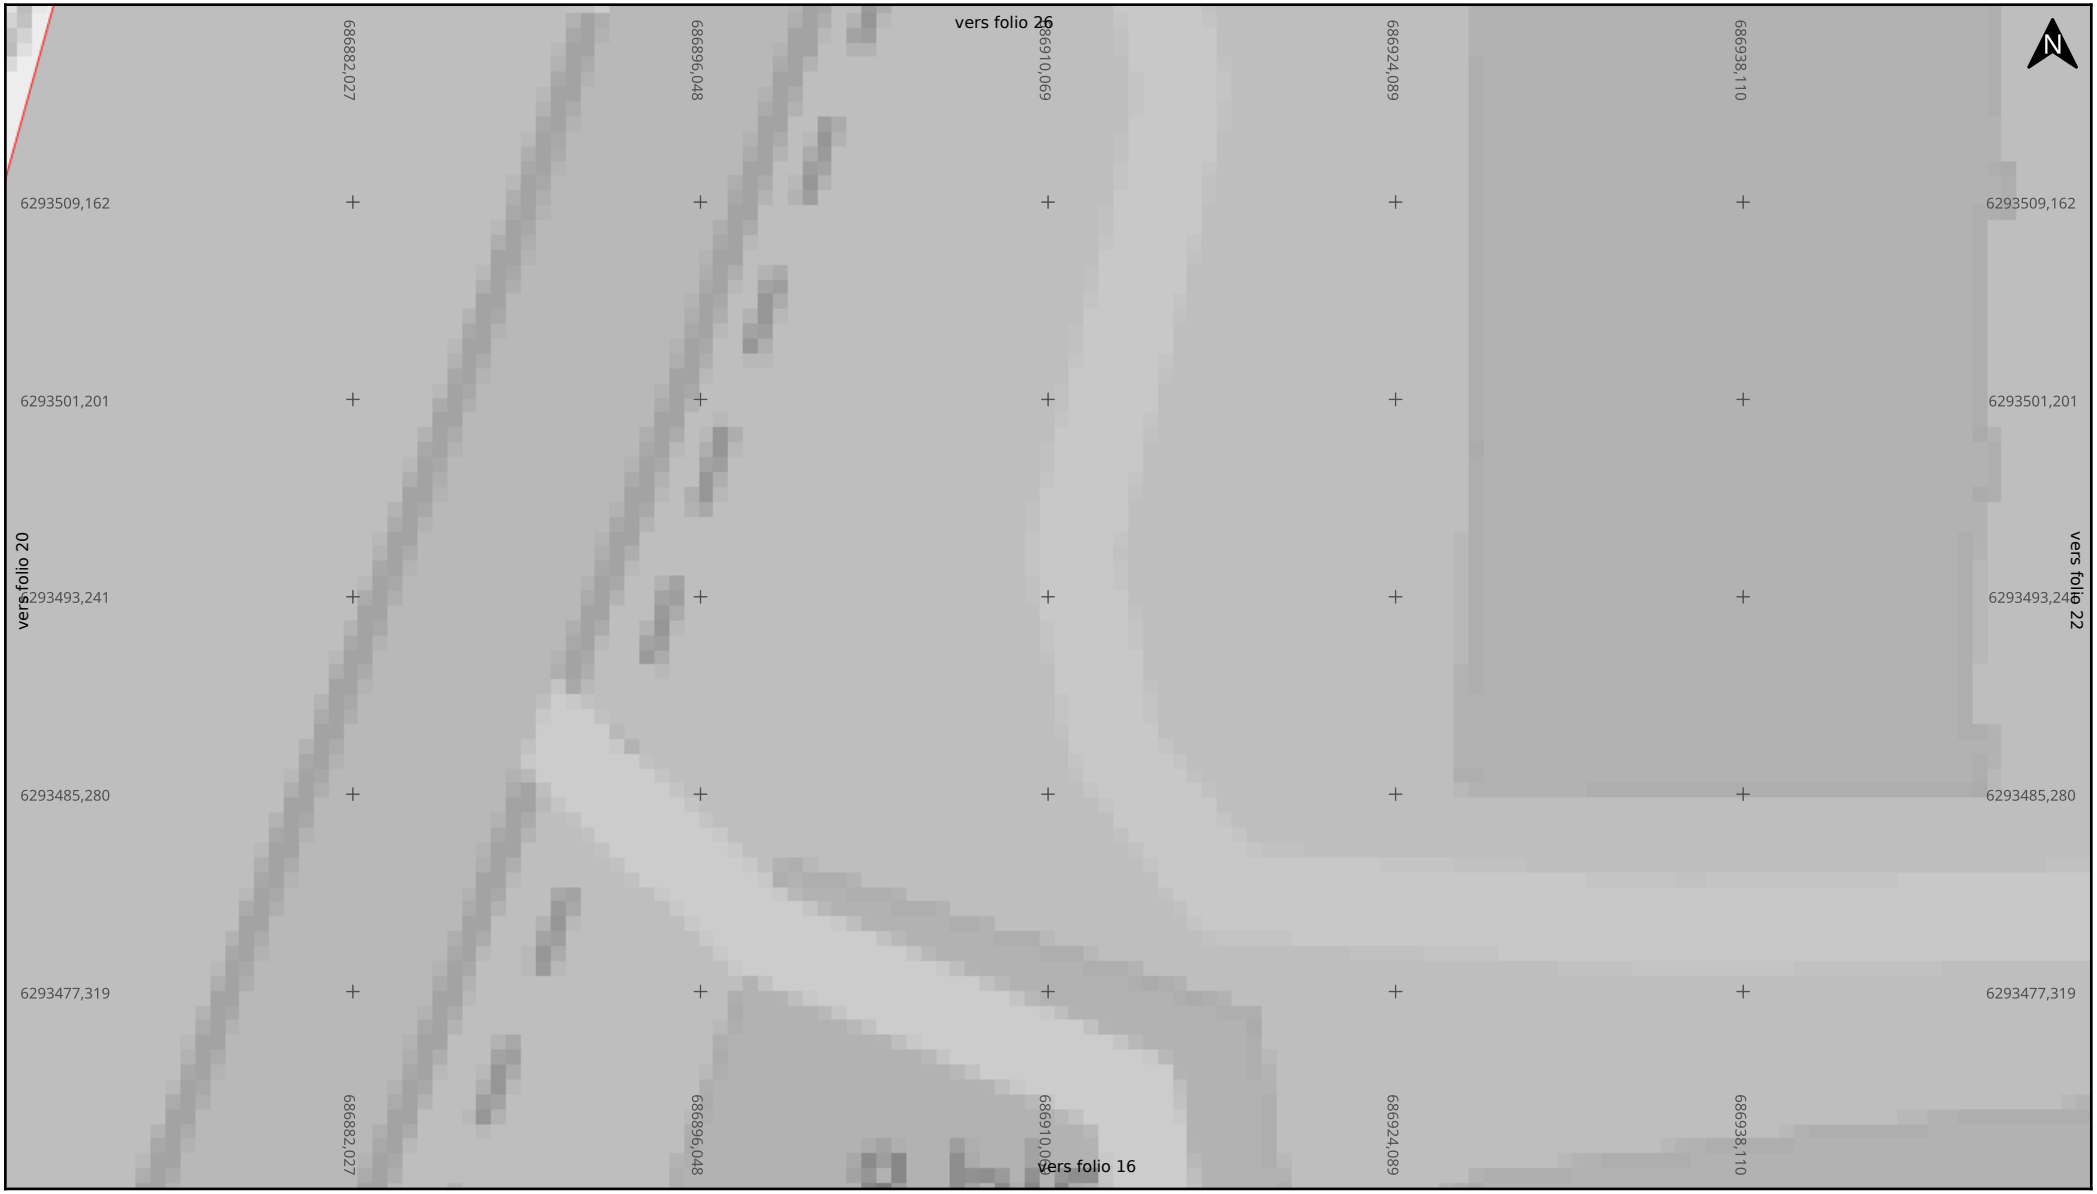

Adresse : INSEE

57000 METZ

Date d'édition : 10/09/2026 16:14

N° Consultation : 2026091005279DC8

Classe de précision: C

SFR

Légende

Réseau


Echelle : 1:200

0 2 4m

Format d'impression: A4 Paysage

Carroyage: WGS 84 / Pseudo-Mercator (EPSG:3857)

Folio 22/51 **Télécommunications (TL)**

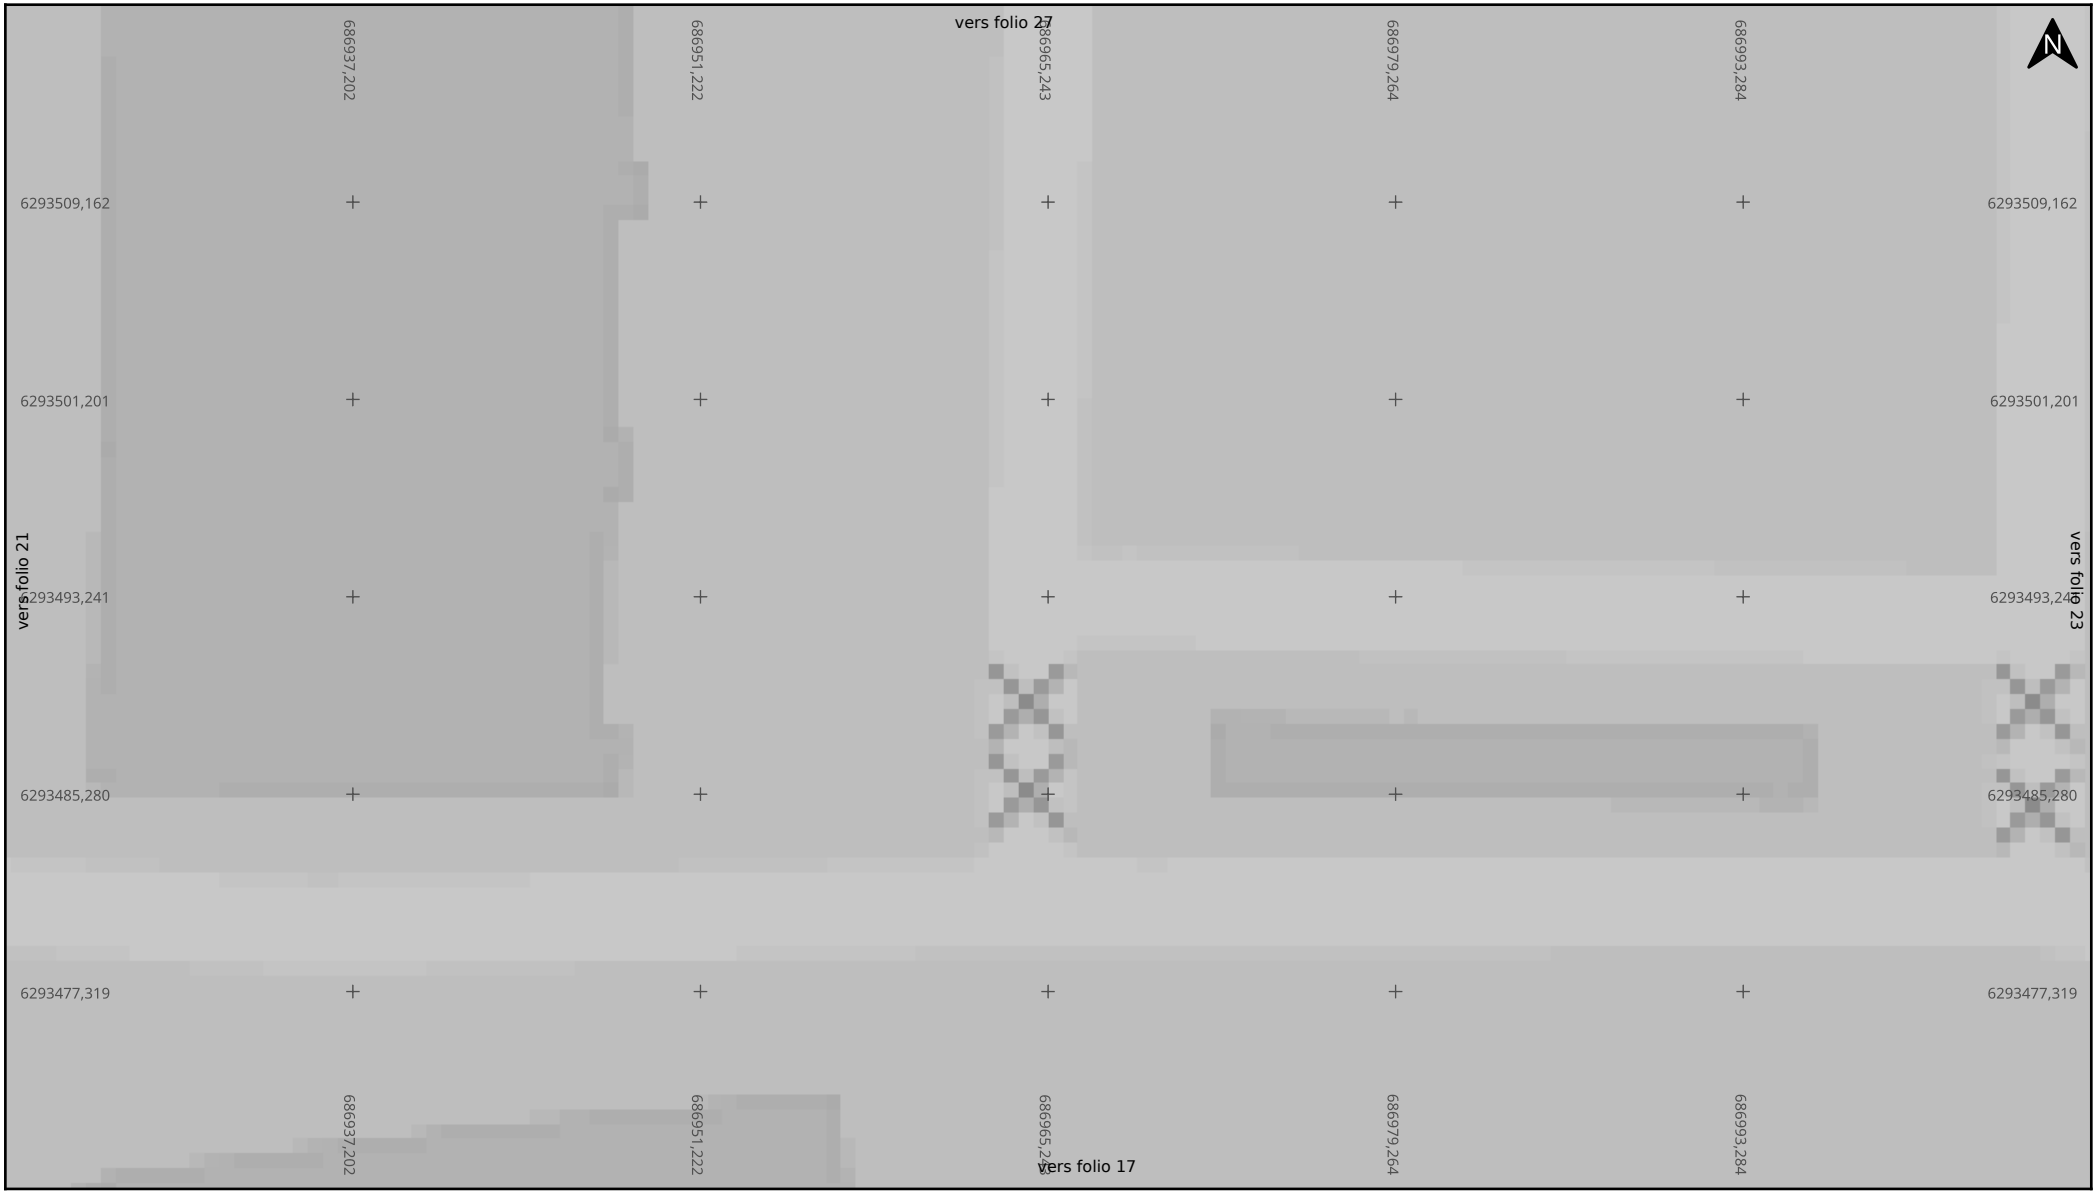

Adresse : INSEE

57000 METZ

Date d'édition : 10/09/2026 16:14

N° Consultation : 2026091005279DC8

Classe de précision: C

SFR

Légende

Réseau

Echelle : 1:200

0 2 4m

Format d'impression: A4 Paysage

Carroyage: WGS 84 / Pseudo-Mercator (EPSG:3857)

Folio 23/51 **Télécommunications (TL)**



Adresse : INSEE

57000 METZ

Date d'édition : 10/09/2026 16:14

N° Consultation : 2026091005279DC8

Classe de précision: C

SFR

Légende

Réseau

Echelle : 1:200

0 2 4m

Format d'impression: A4 Paysage

Carroyage: WGS 84 / Pseudo-Mercator (EPSG:3857)

Folio 24/51 **Télécommunications (TL)**



Adresse : INSEE

57000 METZ

Date d'édition : 10/09/2026 16:14

N° Consultation : 2026091005279DC8

Classe de précision: C

SFR

Légende

Réseau


Echelle : 1:200

0 2 4m

Format d'impression: A4 Paysage

Carroyage: WGS 84 / Pseudo-Mercator (EPSG:3857)

Folio 25/51 **Télécommunications (TL)**

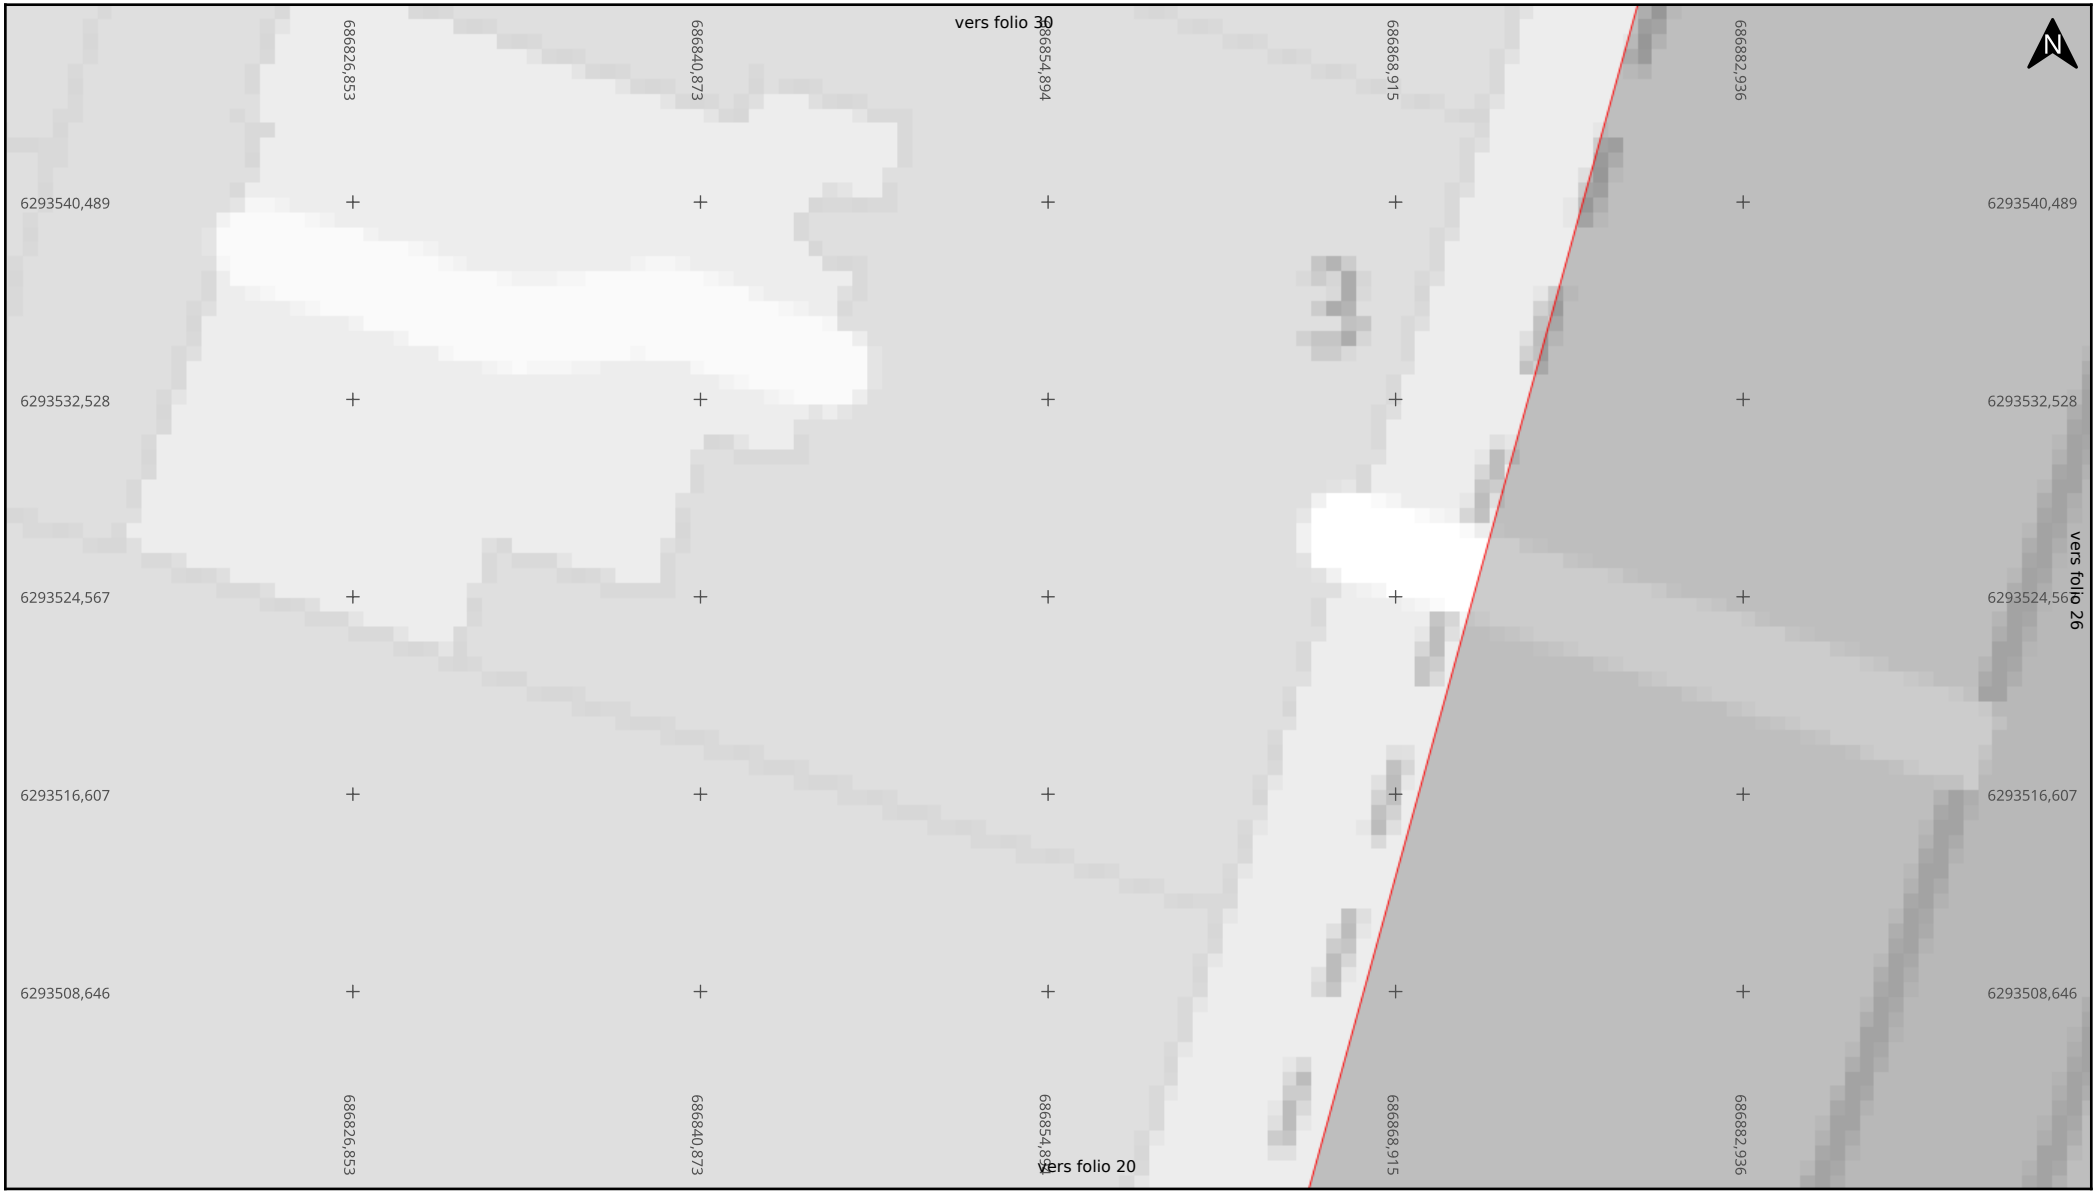

Adresse : INSEE

57000 METZ

Date d'édition : 10/09/2026 16:14

N° Consultation : 2026091005279DC8

Classe de précision: C

SFR

Légende

Réseau


Echelle : 1:200

0 2 4m

Format d'impression: A4 Paysage

Carroyage: WGS 84 / Pseudo-Mercator (EPSG:3857)

Folio 26/51 **Télécommunications (TL)**

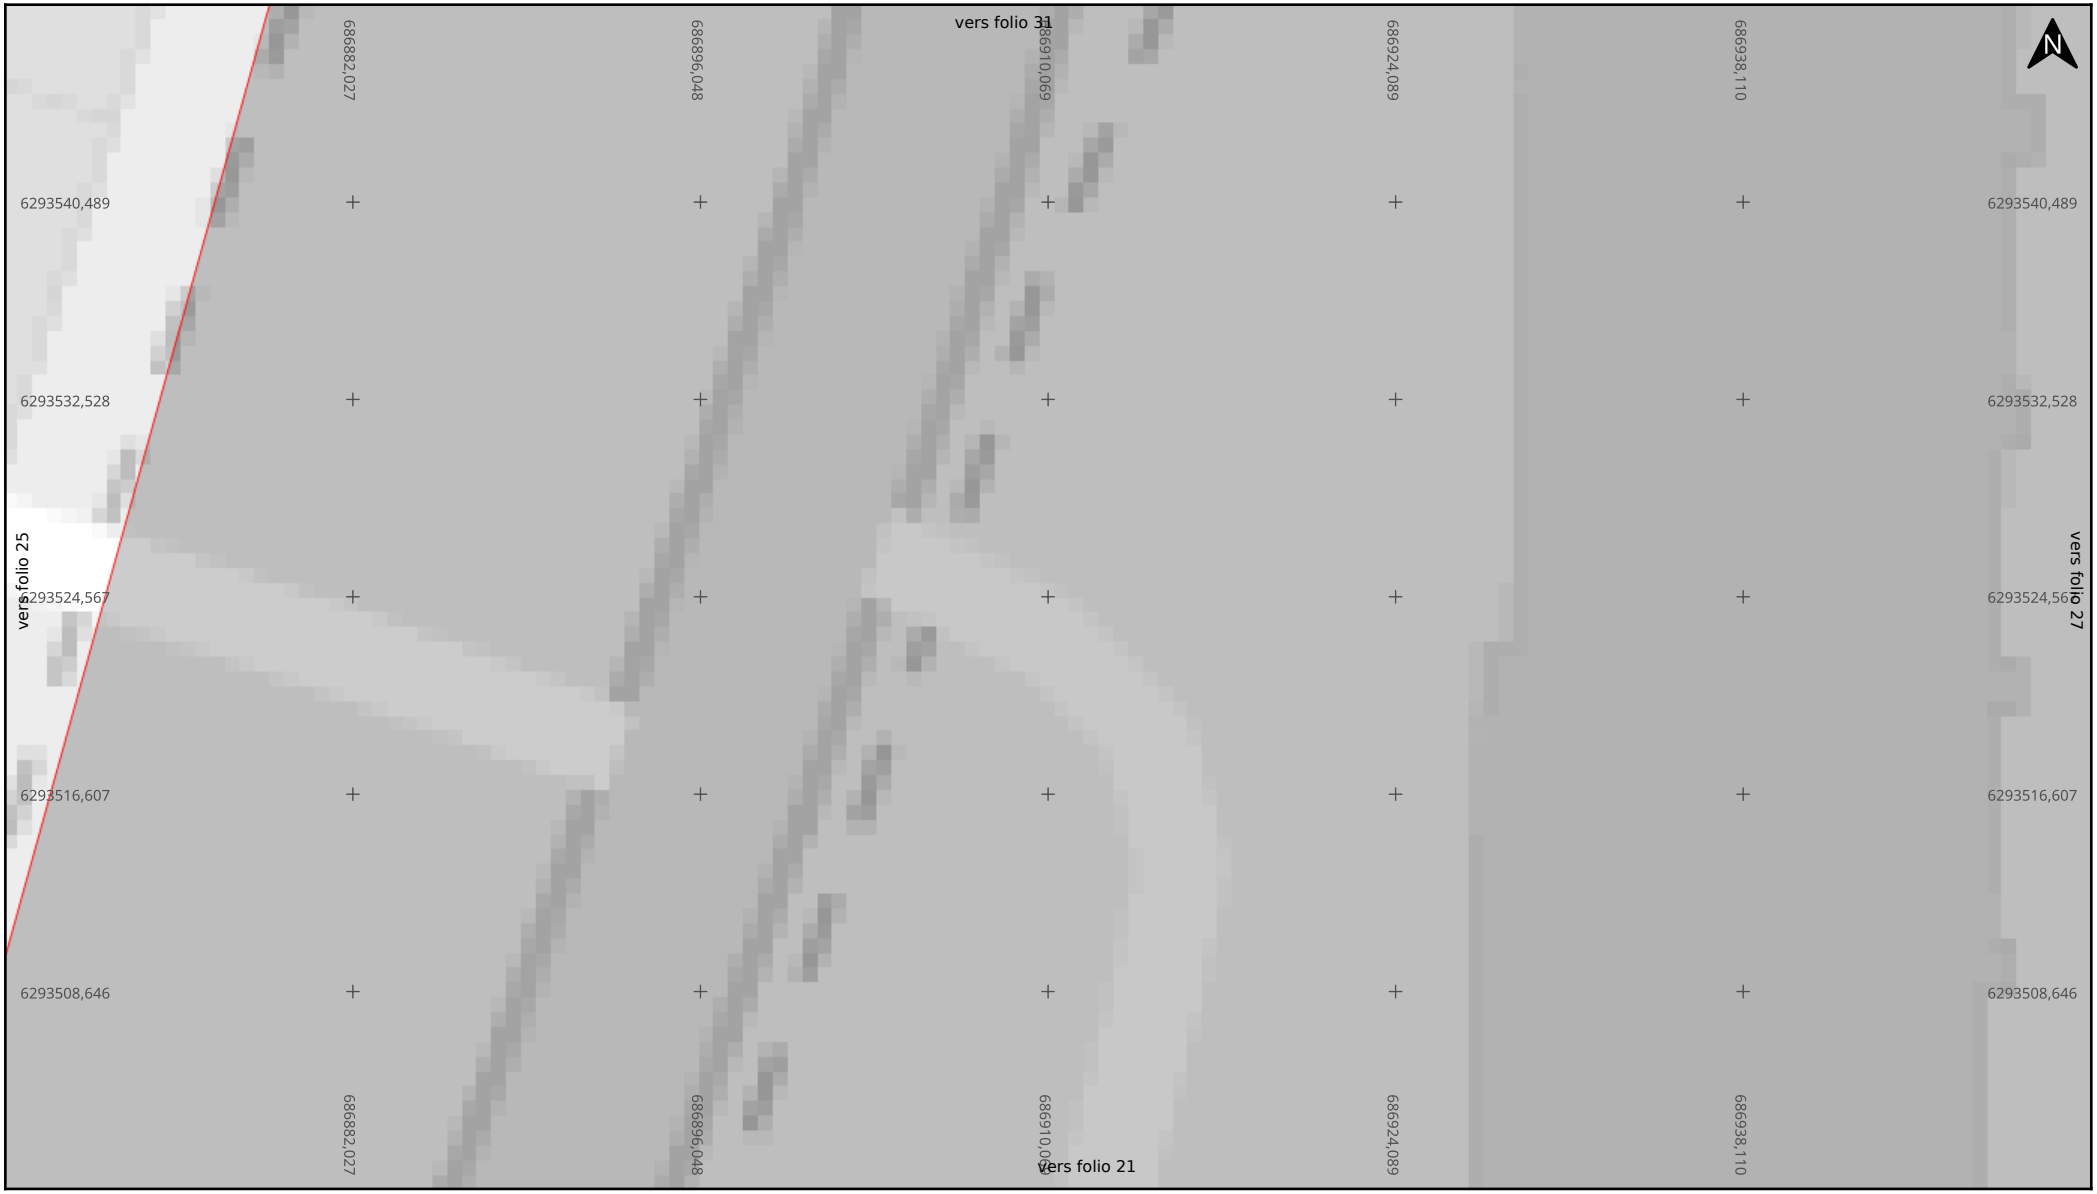

Adresse : INSEE

57000 METZ

Date d'édition : 10/09/2026 16:14

N° Consultation : 2026091005279DC8

Classe de précision: C

SFR

Légende

Réseau


Echelle : 1:200

0 2 4m

Format d'impression: A4 Paysage

Carroyage: WGS 84 / Pseudo-Mercator (EPSG:3857)

Folio 27/51 **Télécommunications (TL)**

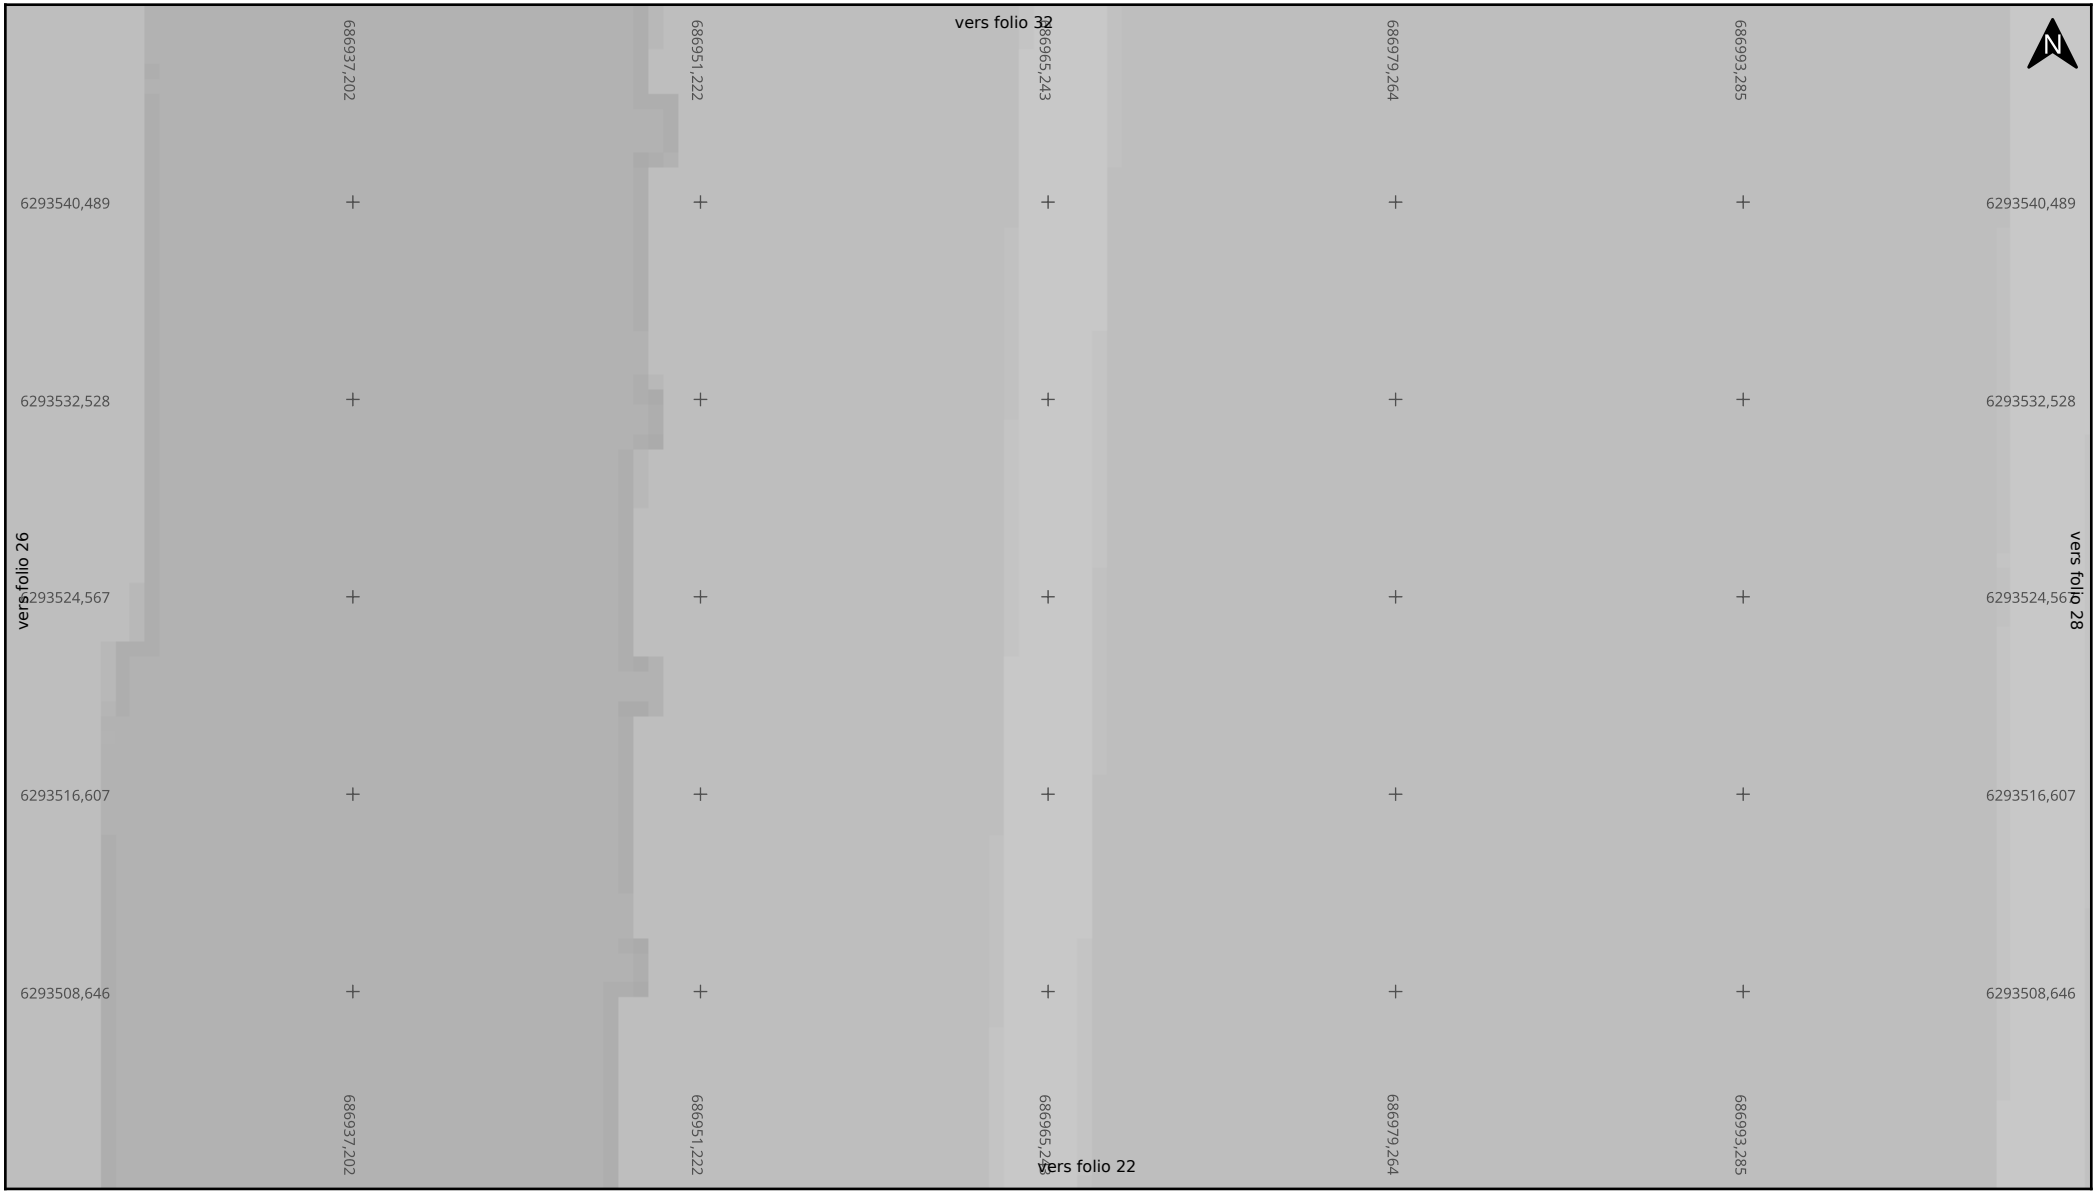

Adresse : INSEE

57000 METZ

Date d'édition : 10/09/2026 16:14

N° Consultation : 2026091005279DC8

Classe de précision: C

SFR

Légende


Réseau

Echelle : 1:200

0 2 4m

Format d'impression: A4 Paysage

Carroyage: WGS 84 / Pseudo-Mercator (EPSG:3857)

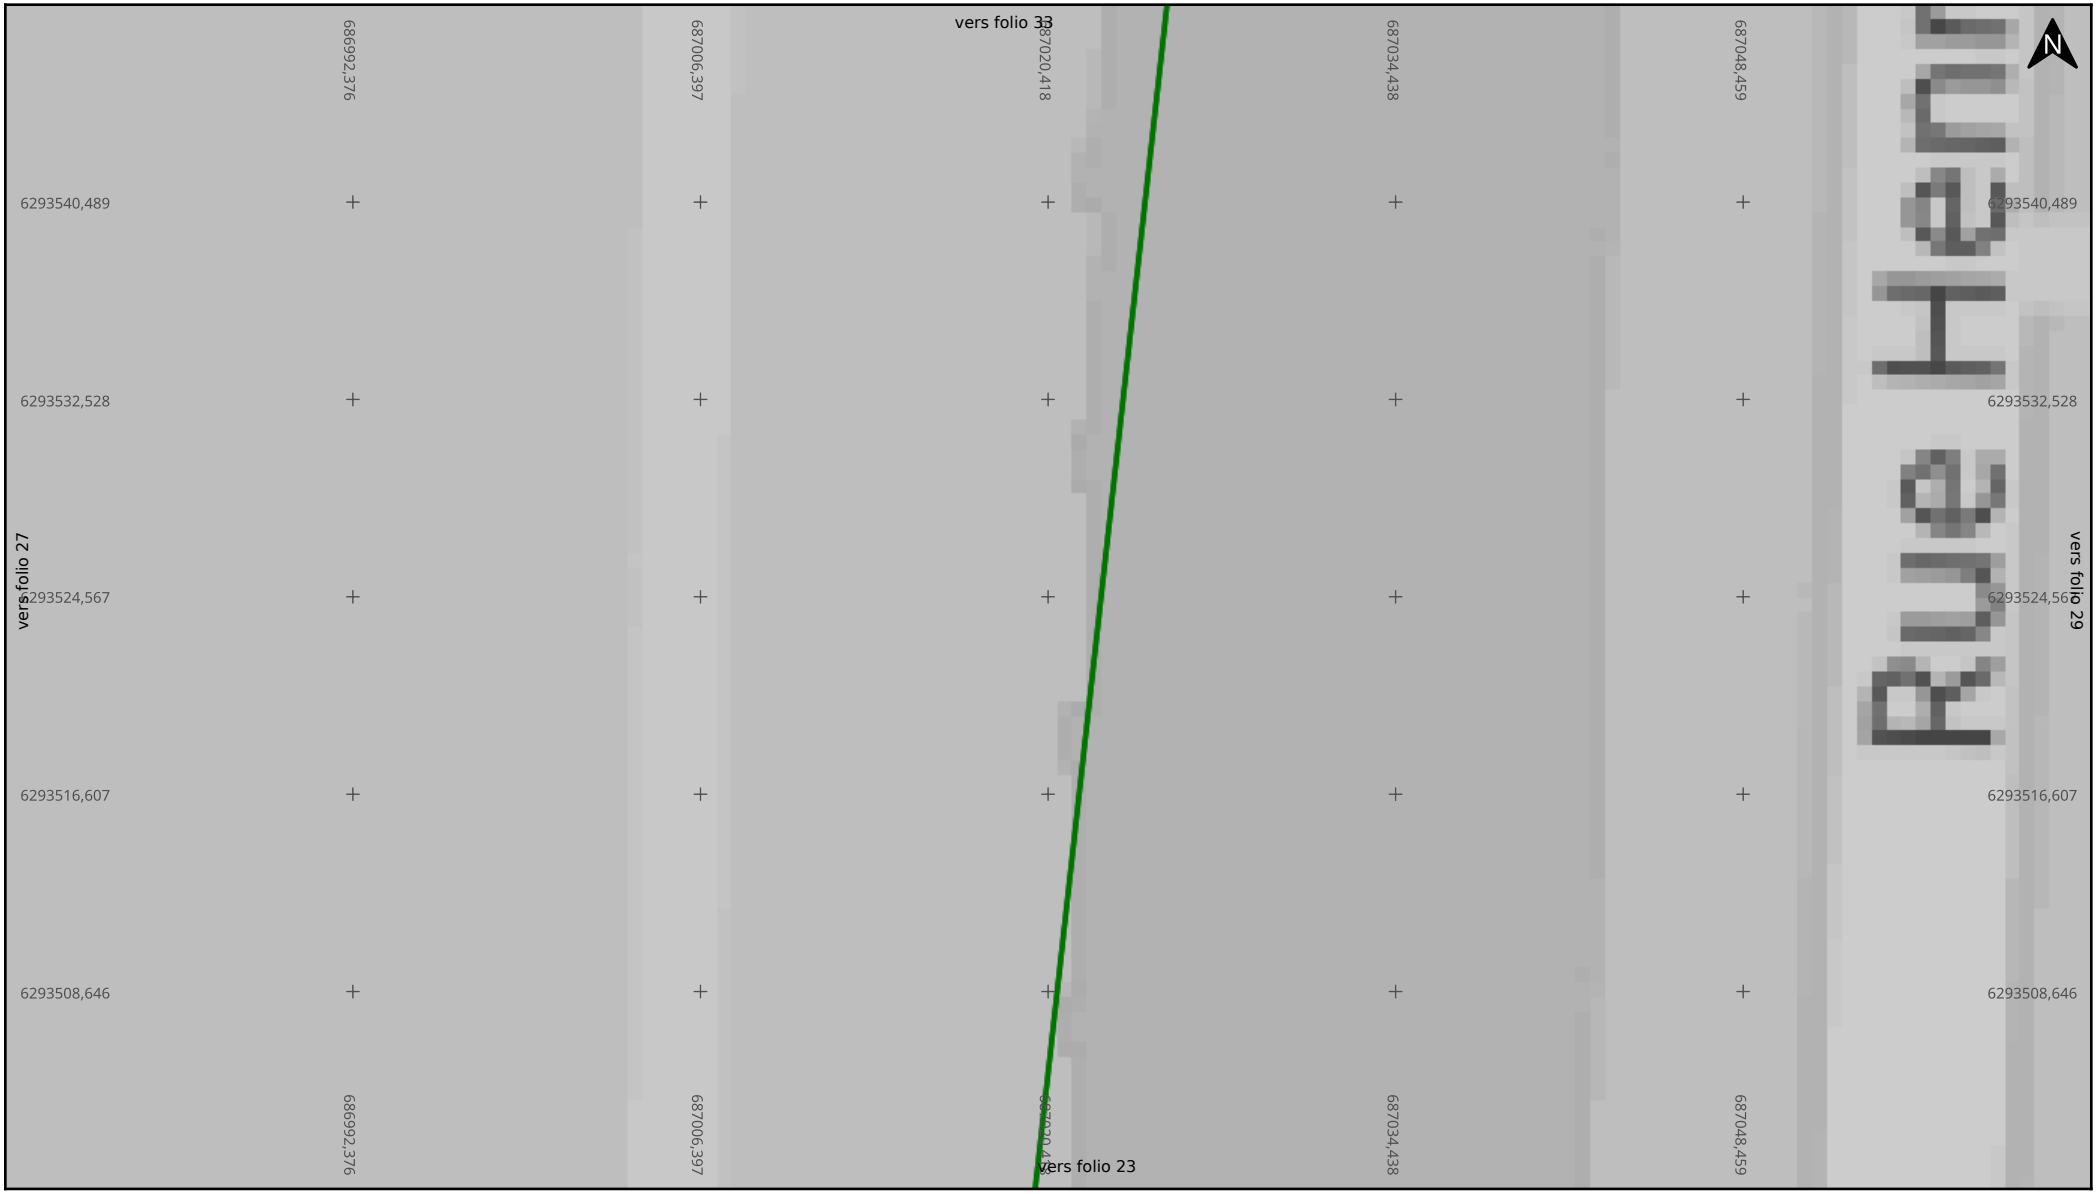

Adresse : INSEE

57000 METZ

Date d'édition : 10/09/2026 16:14

N° Consultation : 2026091005279DC8

Classe de précision: C

SFR

Légende

Réseau

Echelle : 1:200

0 2 4m

Format d'impression: A4 Paysage

Carroyage: WGS 84 / Pseudo-Mercator (EPSG:3857)



Adresse : INSEE

57000 METZ

Date d'édition : 10/09/2026 16:14

N° Consultation : 2026091005279DC8

Classe de précision: C

SFR

Légende


Réseau

Echelle : 1:200

0 2 4m

Format d'impression: A4 Paysage

Carroyage: WGS 84 / Pseudo-Mercator (EPSG:3857)

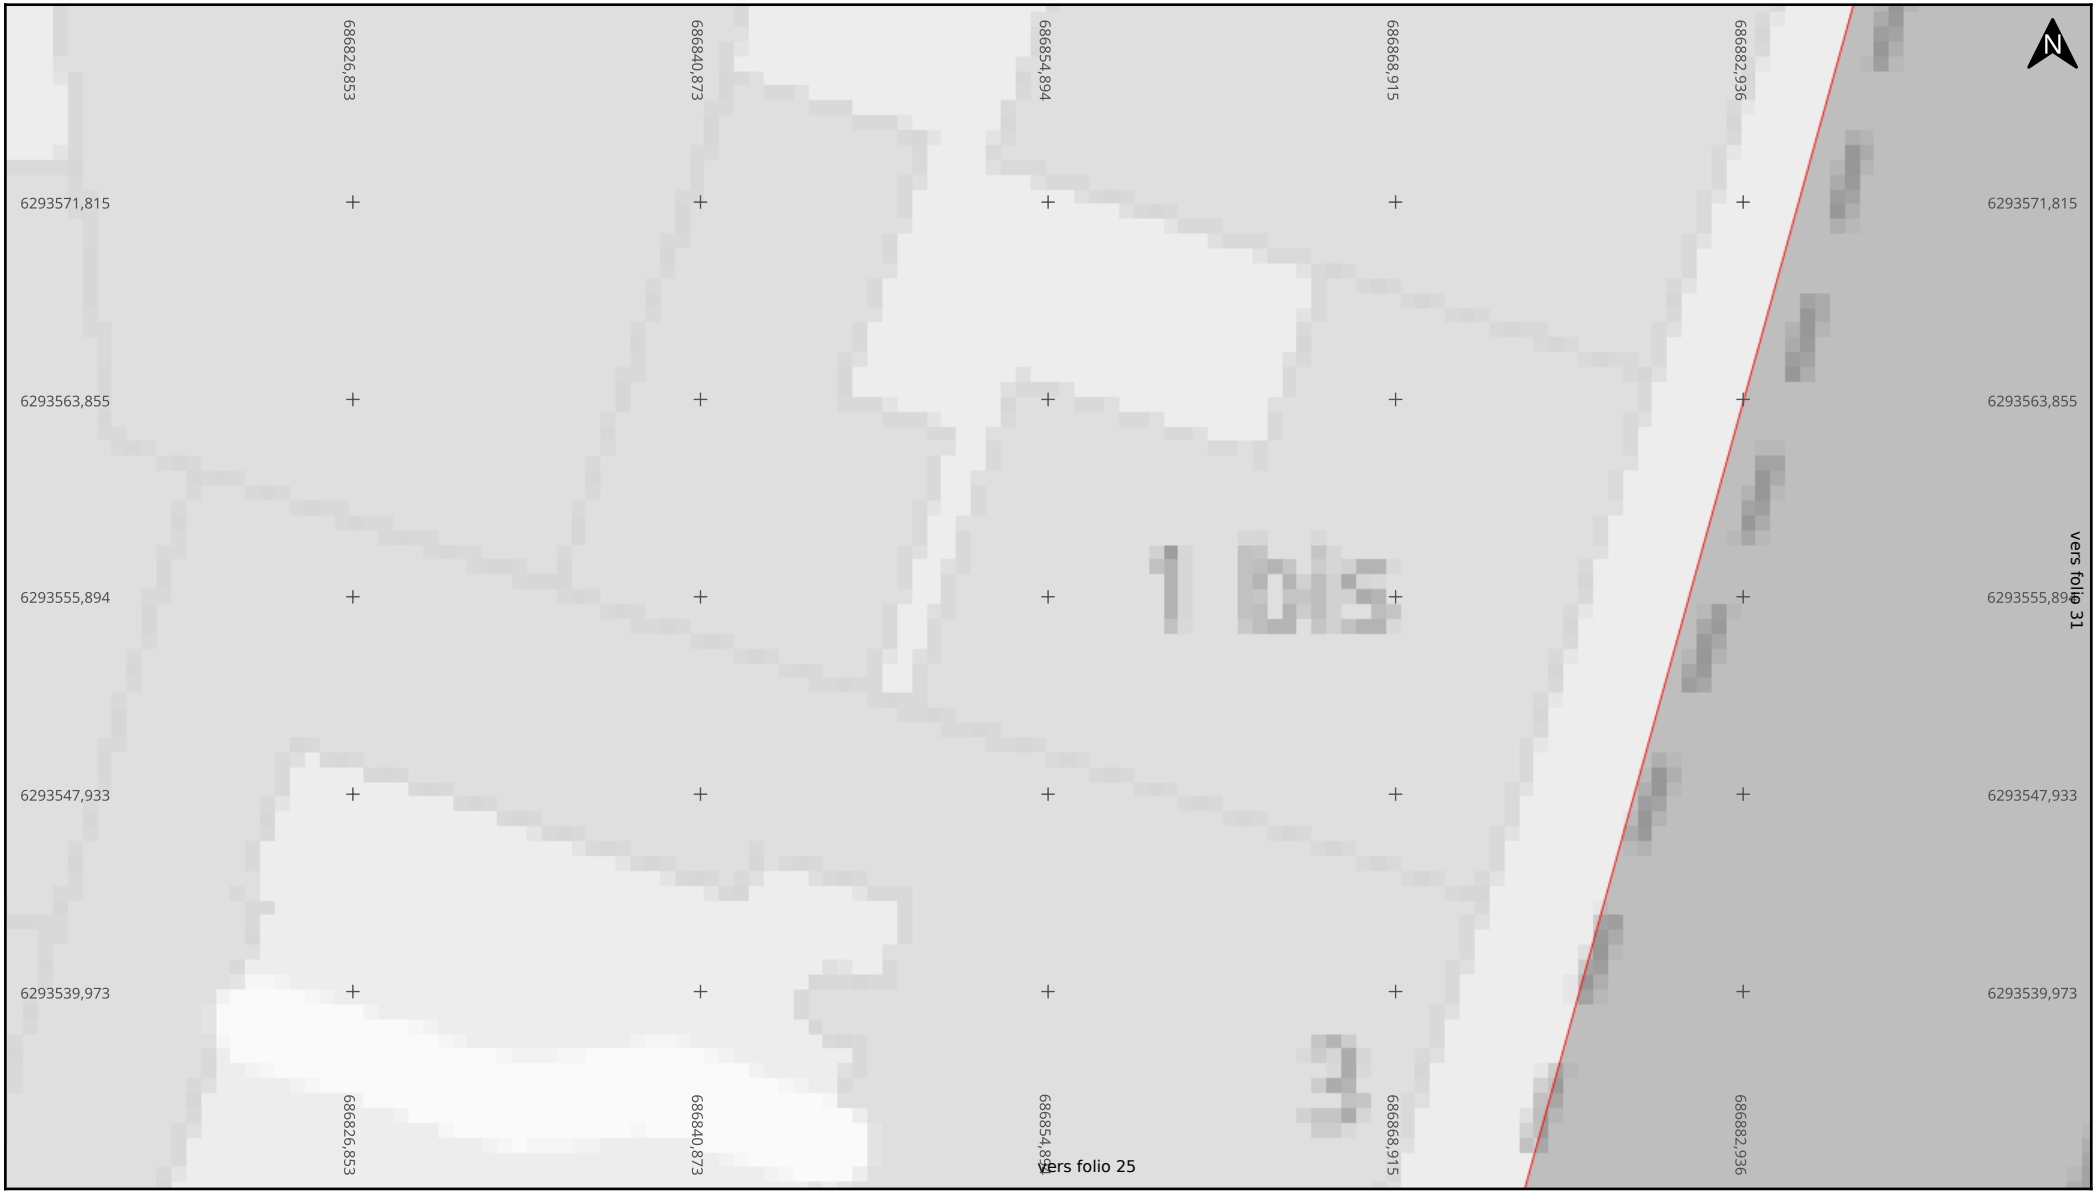

Adresse : INSEE

57000 METZ

Date d'édition : 10/09/2026 16:14

N° Consultation : 2026091005279DC8

Classe de précision: C

SFR

Légende

Réseau


Echelle : 1:200

0 2 4m

Format d'impression: A4 Paysage

Carroyage: WGS 84 / Pseudo-Mercator (EPSG:3857)

Folio 31/51 **Télécommunications (TL)**

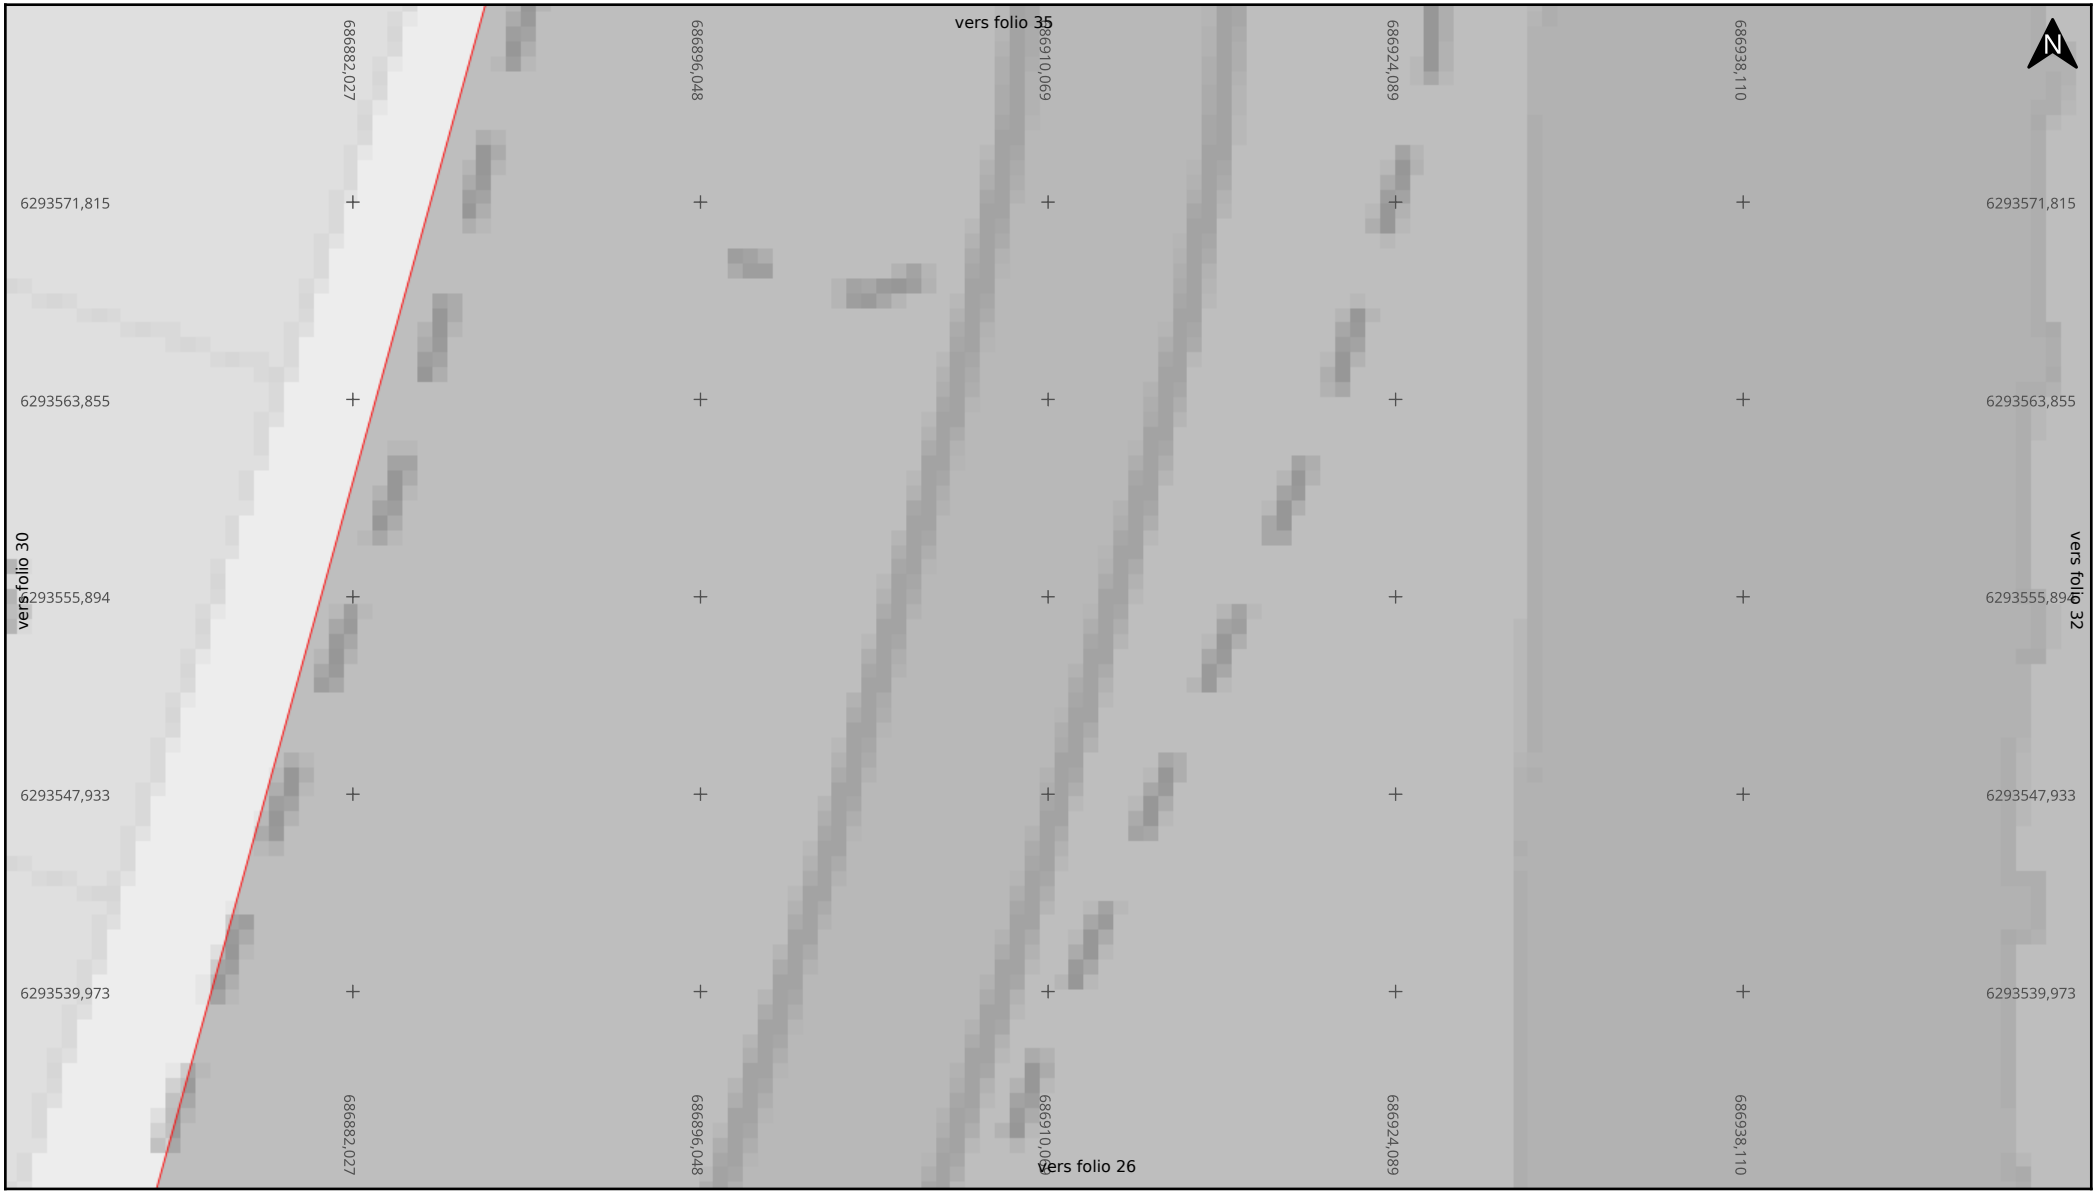

Adresse : INSEE

57000 METZ

Date d'édition : 10/09/2026 16:14

N° Consultation : 2026091005279DC8

Classe de précision: C

SFR

Légende

Réseau


Echelle : 1:200

0 2 4m

Format d'impression: A4 Paysage

Carroyage: WGS 84 / Pseudo-Mercator (EPSG:3857)

Folio 32/51 **Télécommunications (TL)**

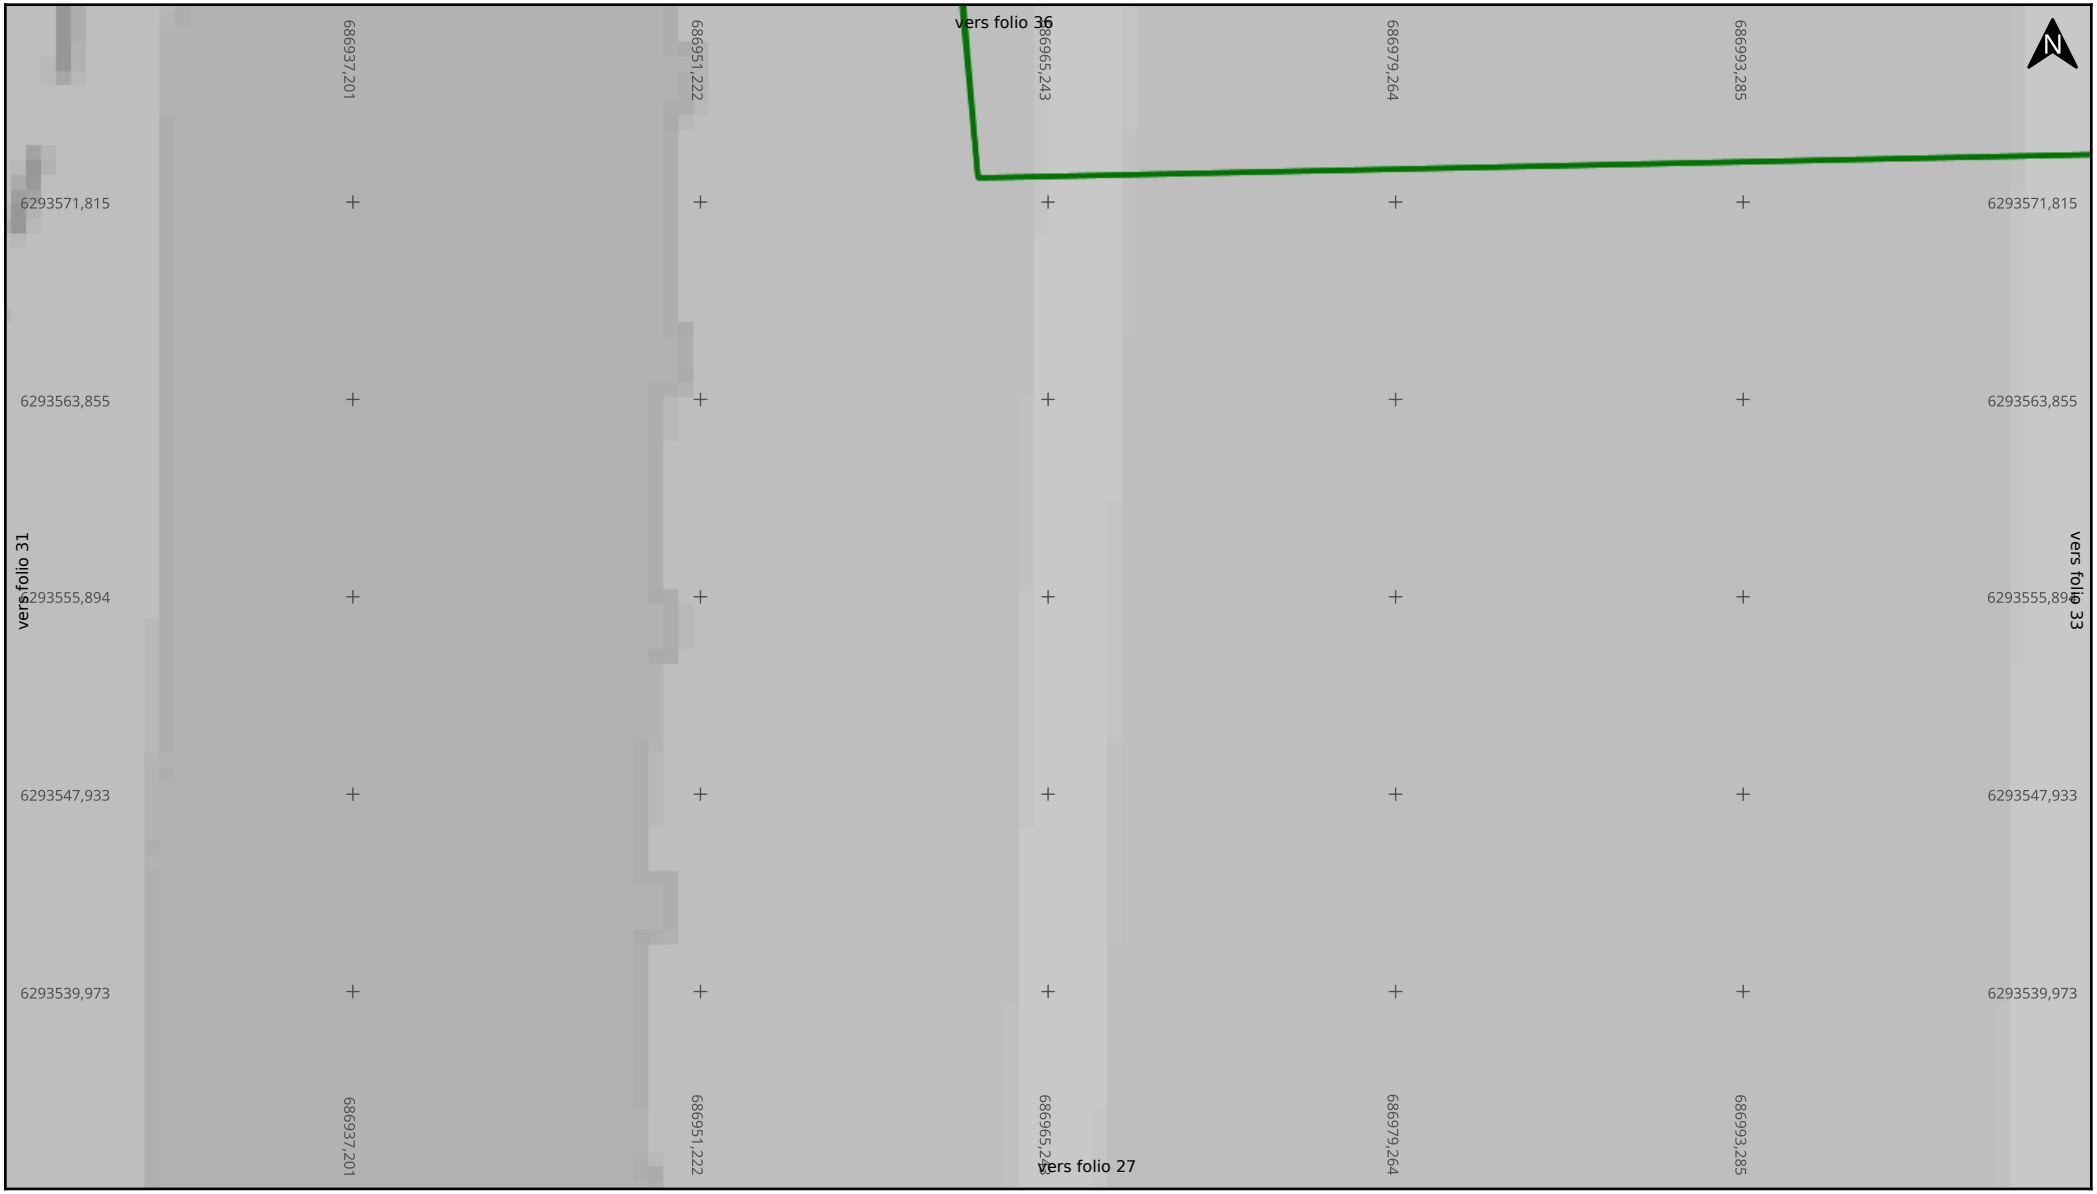

Adresse : INSEE

57000 METZ

Date d'édition : 10/09/2026 16:14

N° Consultation : 2026091005279DC8

Classe de précision: C

SFR

Légende

Réseau


Echelle : 1:200

0 2 4m

Format d'impression: A4 Paysage

Carroyage: WGS 84 / Pseudo-Mercator (EPSG:3857)

Folio 33/51 **Télécommunications (TL)**

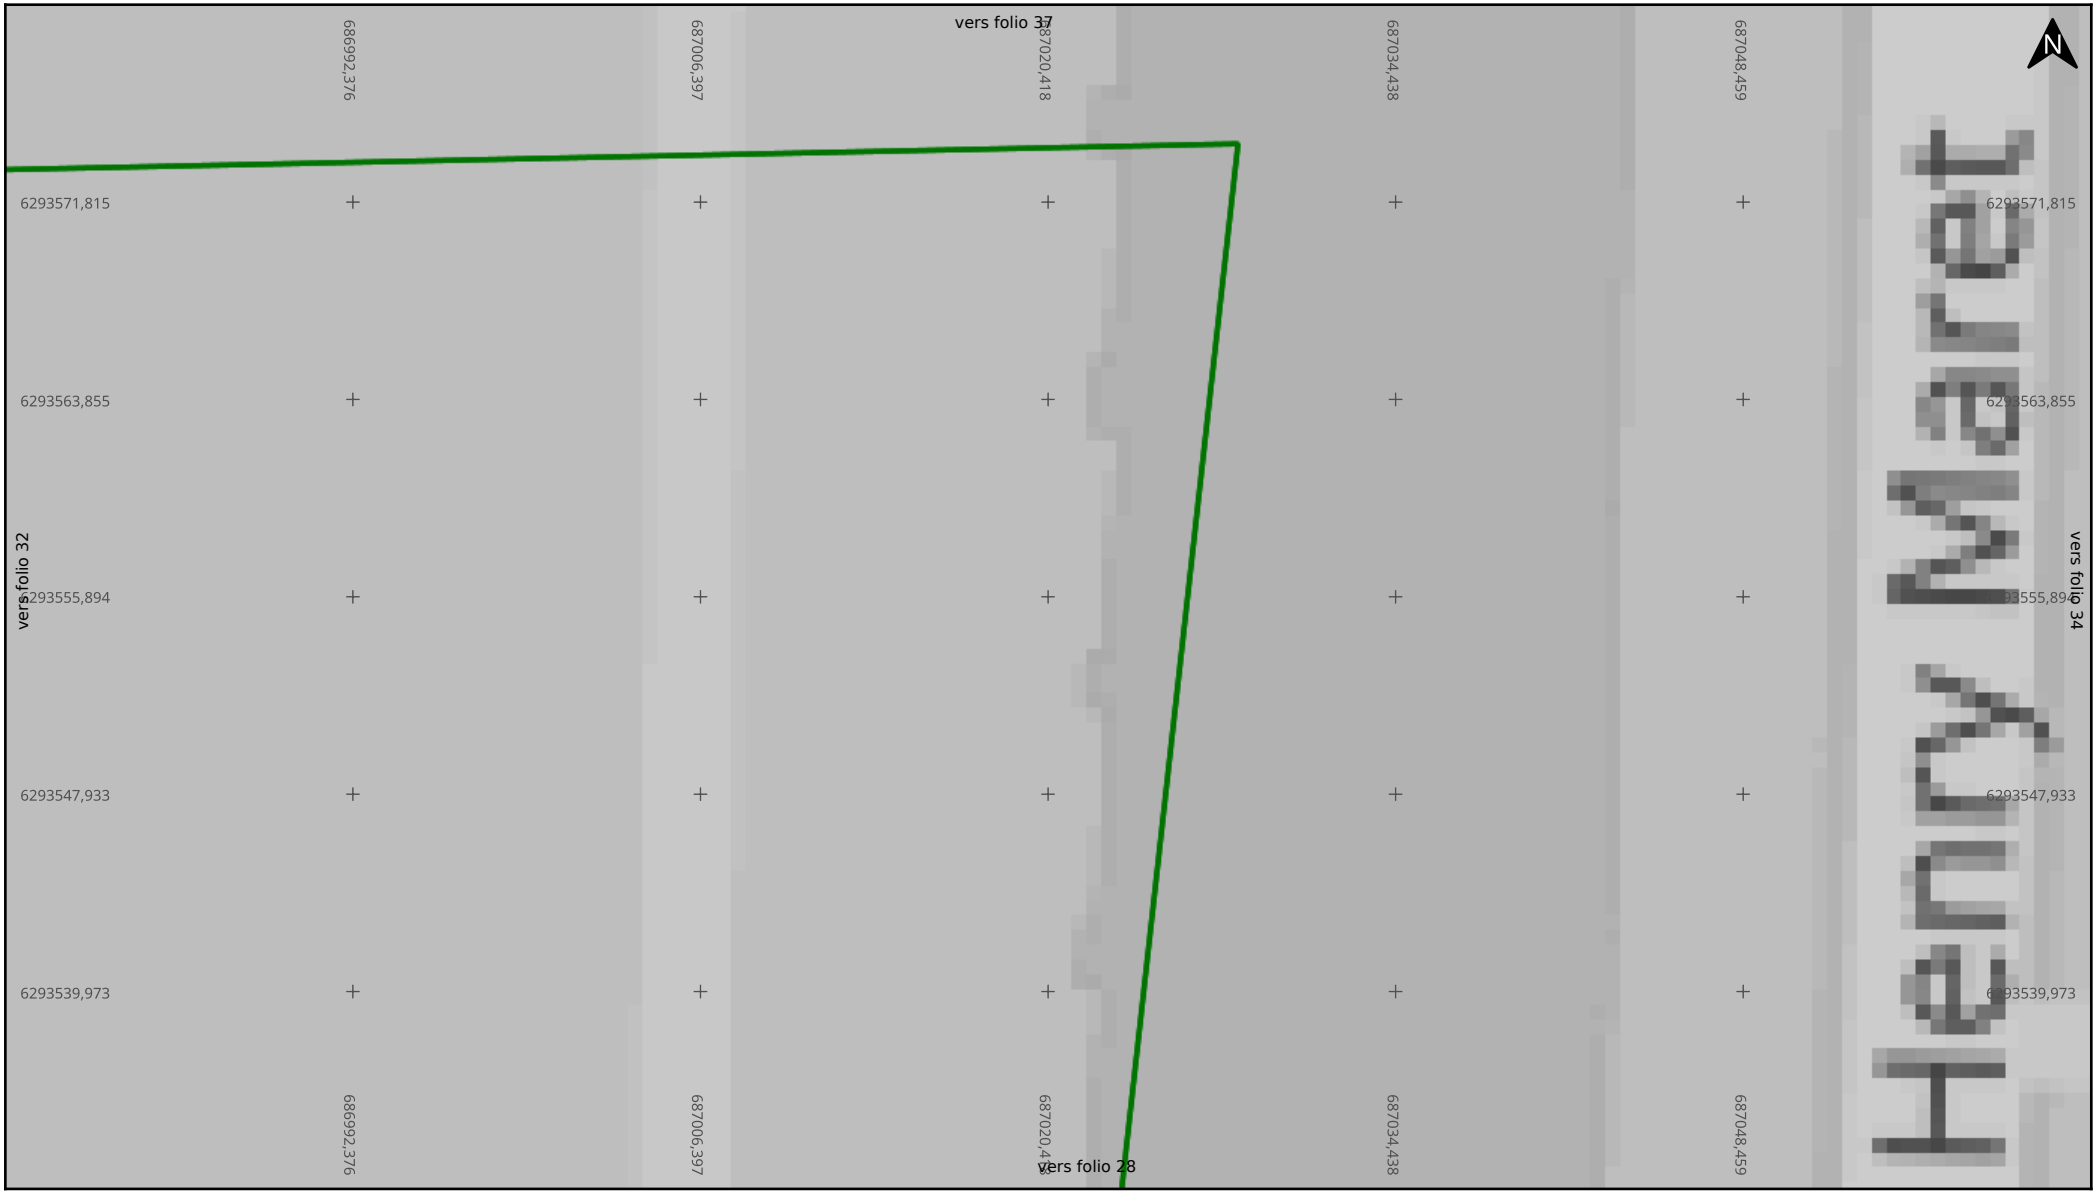

Adresse : INSEE

57000 METZ

Date d'édition : 10/09/2026 16:14

N° Consultation : 2026091005279DC8

Classe de précision: C

SFR

Légende

Réseau

Echelle : 1:200

0 2 4m

Format d'impression: A4 Paysage

Carroyage: WGS 84 / Pseudo-Mercator (EPSG:3857)



Adresse : INSEE

57000 METZ

Date d'édition : 10/09/2026 16:14

N° Consultation : 2026091005279DC8

Classe de précision: C

SFR

Légende


Réseau

Echelle : 1:200

0 2 4m

Format d'impression: A4 Paysage

Carroyage: WGS 84 / Pseudo-Mercator (EPSG:3857)

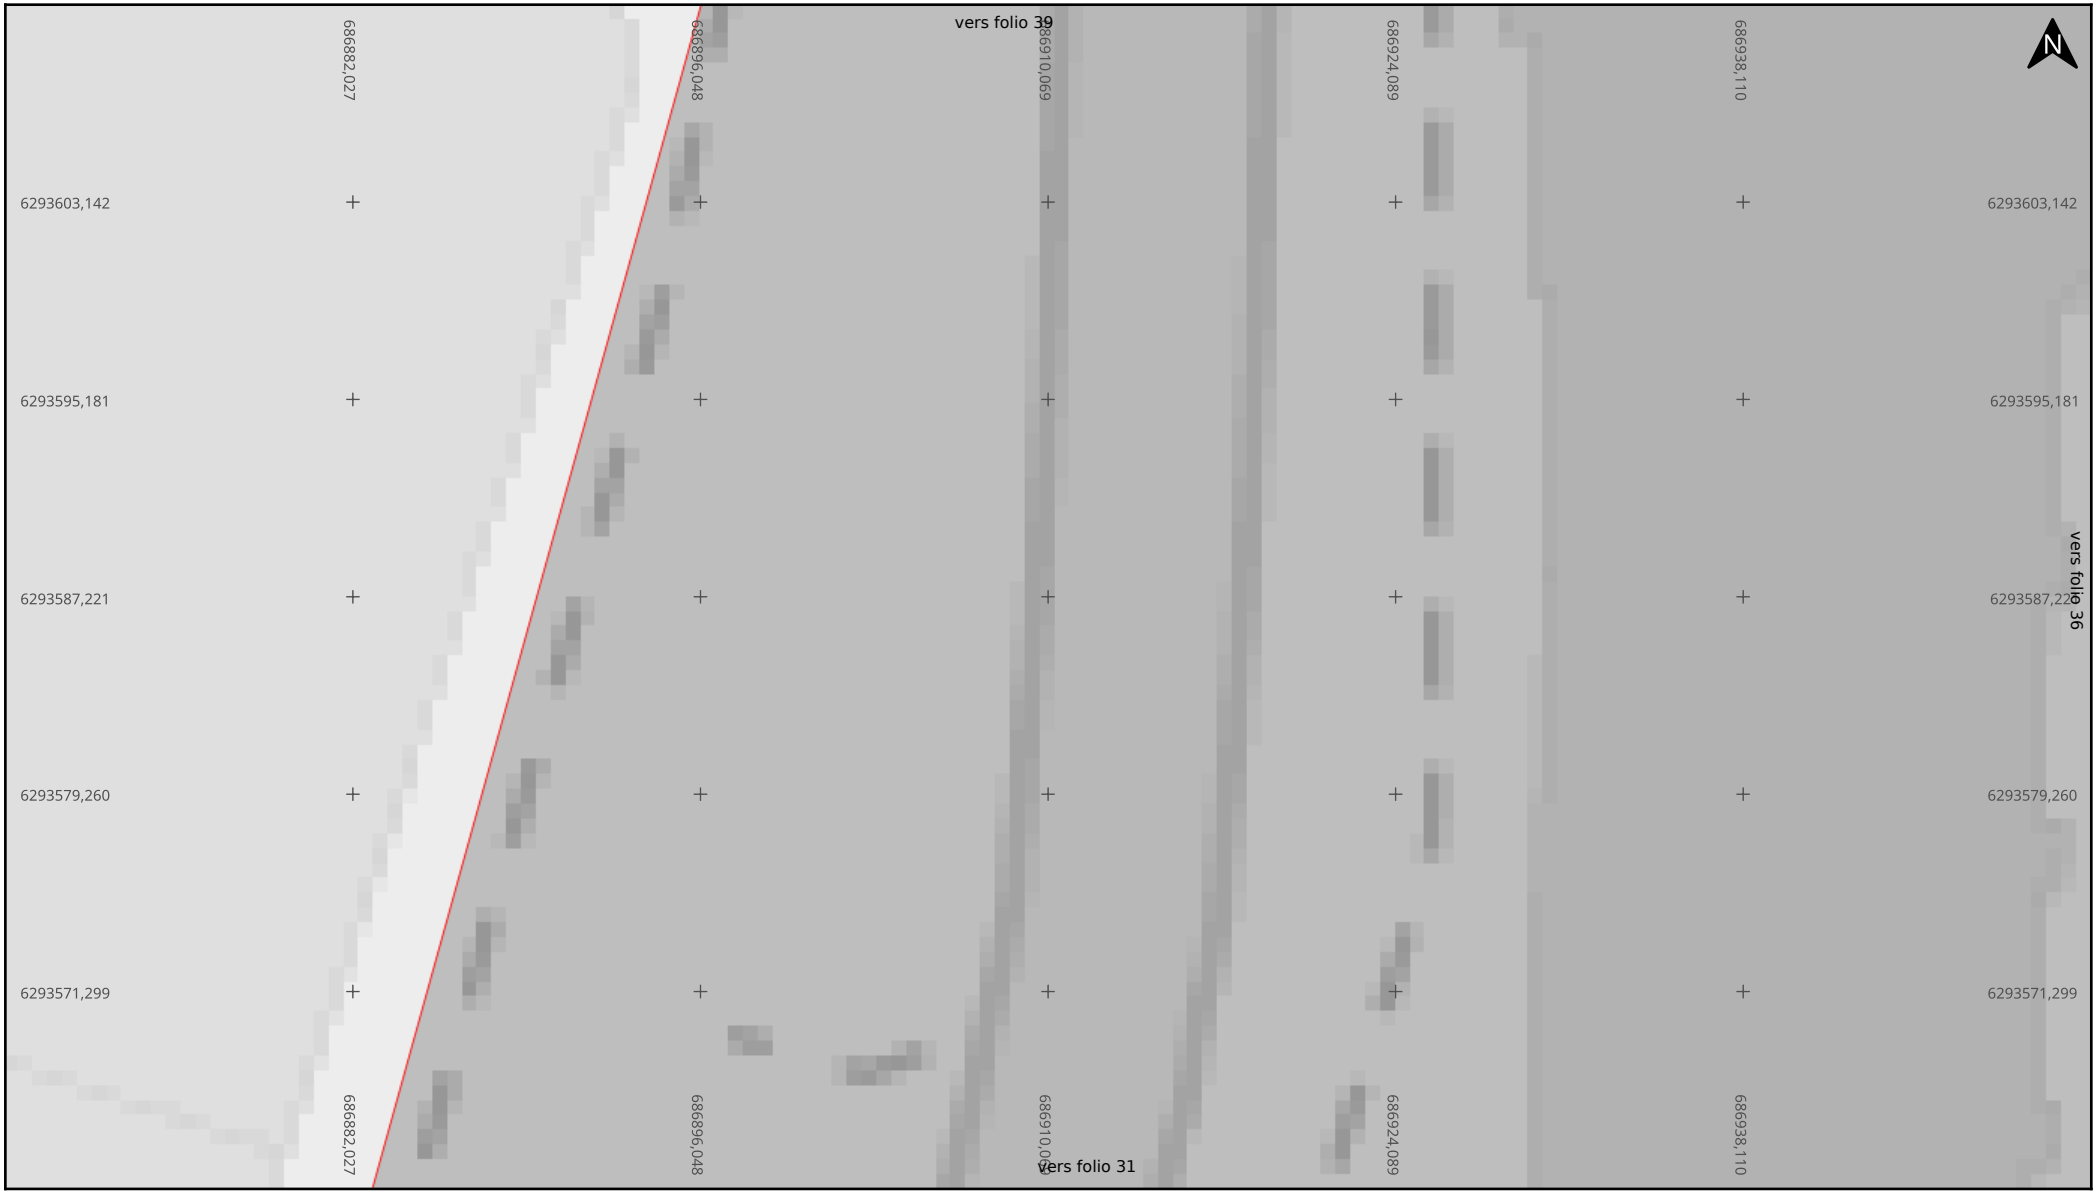

Adresse : INSEE

57000 METZ

Date d'édition : 10/09/2026 16:14

N° Consultation : 2026091005279DC8

Classe de précision: C

SFR

Légende

Réseau


Echelle : 1:200

0 2 4m

Format d'impression: A4 Paysage

Carroyage: WGS 84 / Pseudo-Mercator (EPSG:3857)

Folio 36/51 **Télécommunications (TL)**

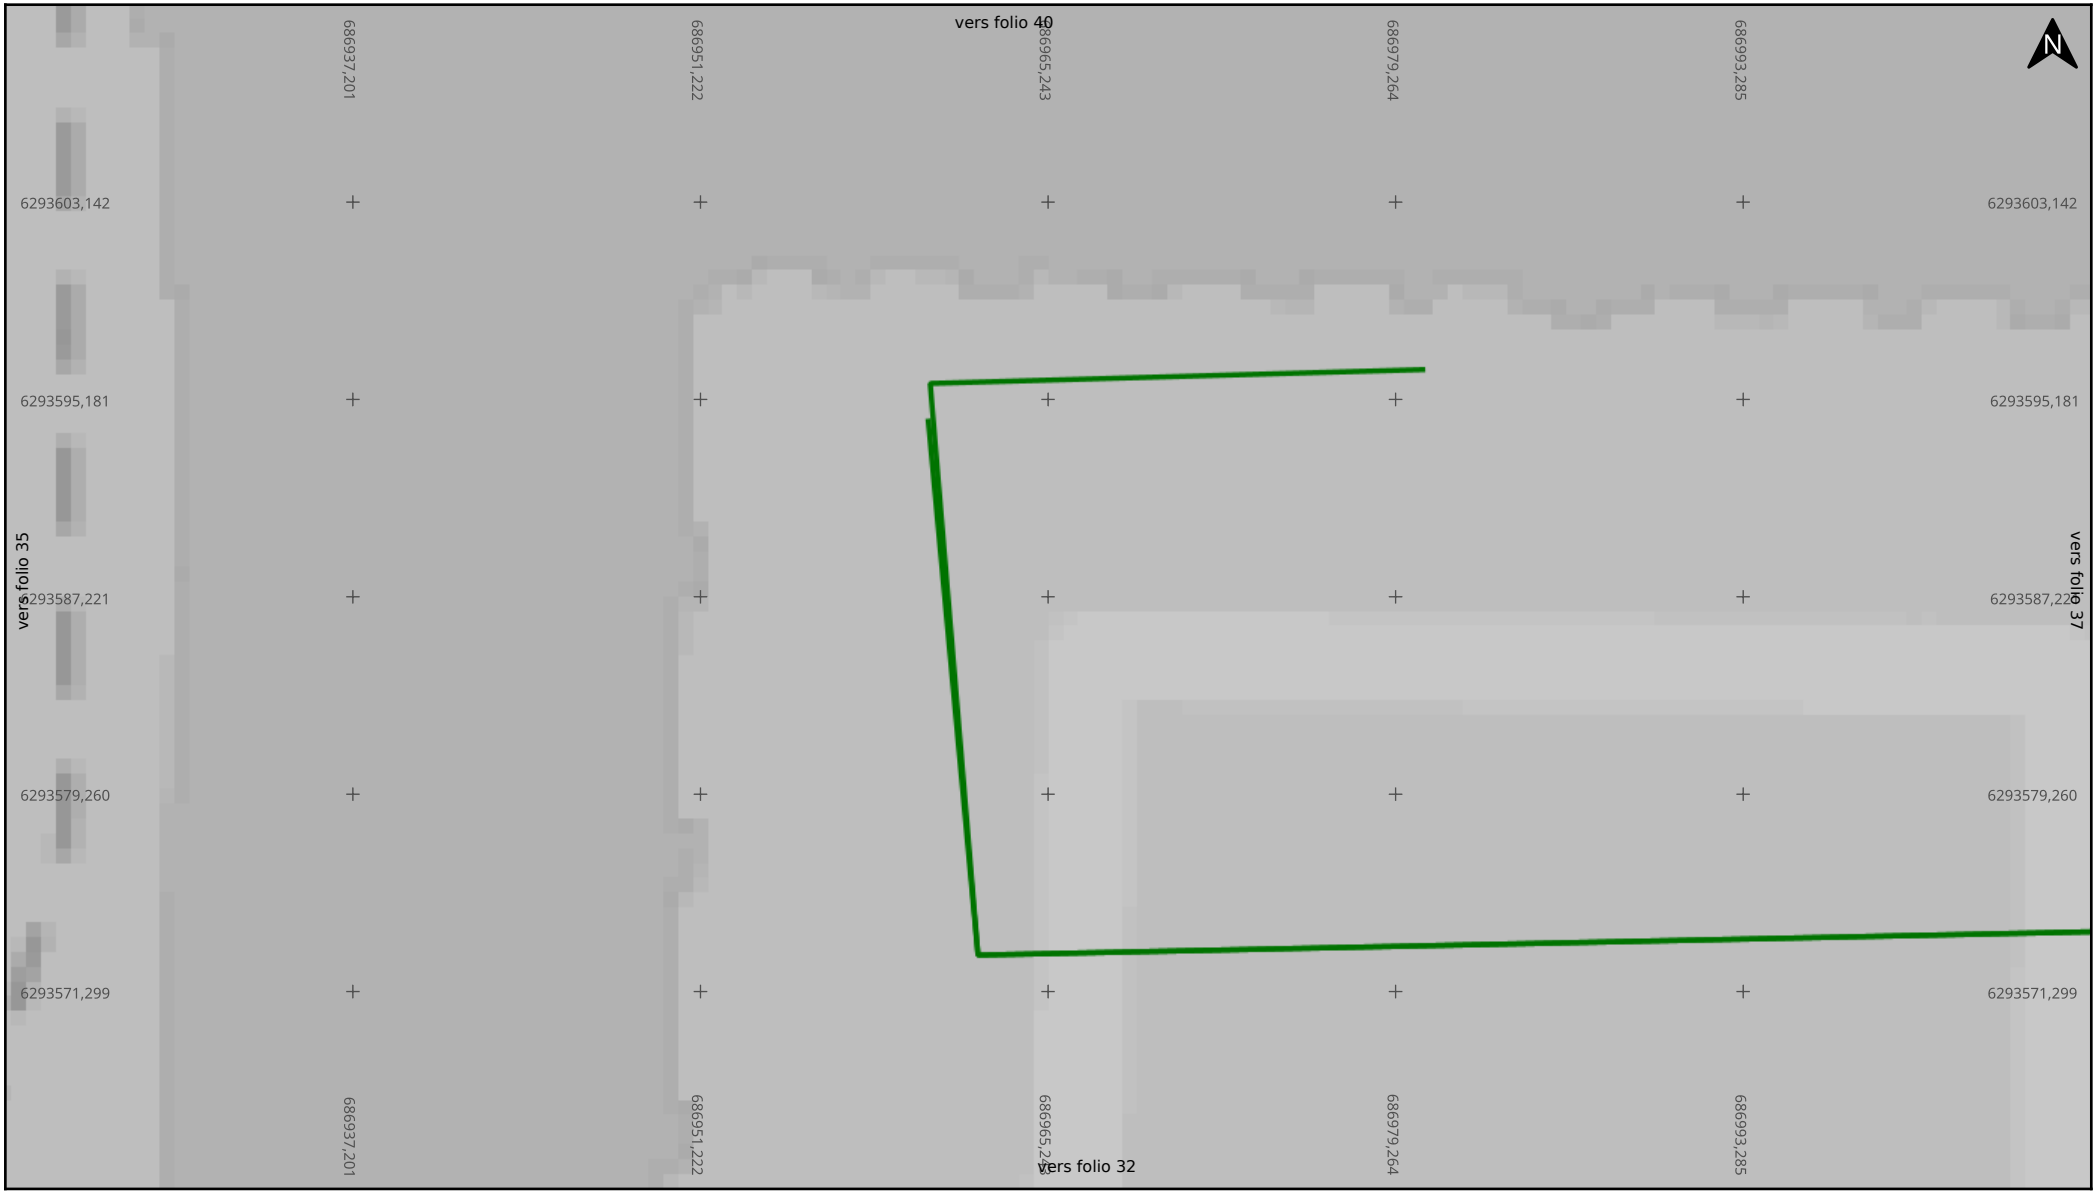

Adresse : INSEE

57000 METZ

Date d'édition : 10/09/2026 16:14

N° Consultation : 2026091005279DC8

Classe de précision: C

SFR

Légende

Réseau

Echelle : 1:200

0 2 4m

Format d'impression: A4 Paysage

Carroyage: WGS 84 / Pseudo-Mercator (EPSG:3857)

Folio 37/51 **Télécommunications (TL)**



Adresse : INSEE

57000 METZ

Date d'édition : 10/09/2026 16:14

N° Consultation : 2026091005279DC8

Classe de précision: C

SFR

Légende

Réseau

Echelle : 1:200

0 2 4m

Format d'impression: A4 Paysage

Carroyage: WGS 84 / Pseudo-Mercator (EPSG:3857)



Adresse : INSEE

57000 METZ

Date d'édition : 10/09/2026 16:14

N° Consultation : 2026091005279DC8

Classe de précision: C

SFR

Légende

Réseau

Echelle : 1:200

0 2 4m

Format d'impression: A4 Paysage

Carroyage: WGS 84 / Pseudo-Mercator (EPSG:3857)



Adresse : INSEE

57000 METZ

Date d'édition : 10/09/2026 16:14

N° Consultation : 2026091005279DC8

Classe de précision: C

SFR

Légende

Réseau

Echelle : 1:200

0 2 4m

Format d'impression: A4 Paysage

Carroyage: WGS 84 / Pseudo-Mercator (EPSG:3857)

Folio 40/51 **Télécommunications (TL)**



Adresse : INSEE

57000 METZ

Date d'édition : 10/09/2026 16:14

N° Consultation : 2026091005279DC8

Classe de précision: C

SFR

Légende


Réseau

Echelle : 1:200

0 2 4m

Format d'impression: A4 Paysage

Carroyage: WGS 84 / Pseudo-Mercator (EPSG:3857)

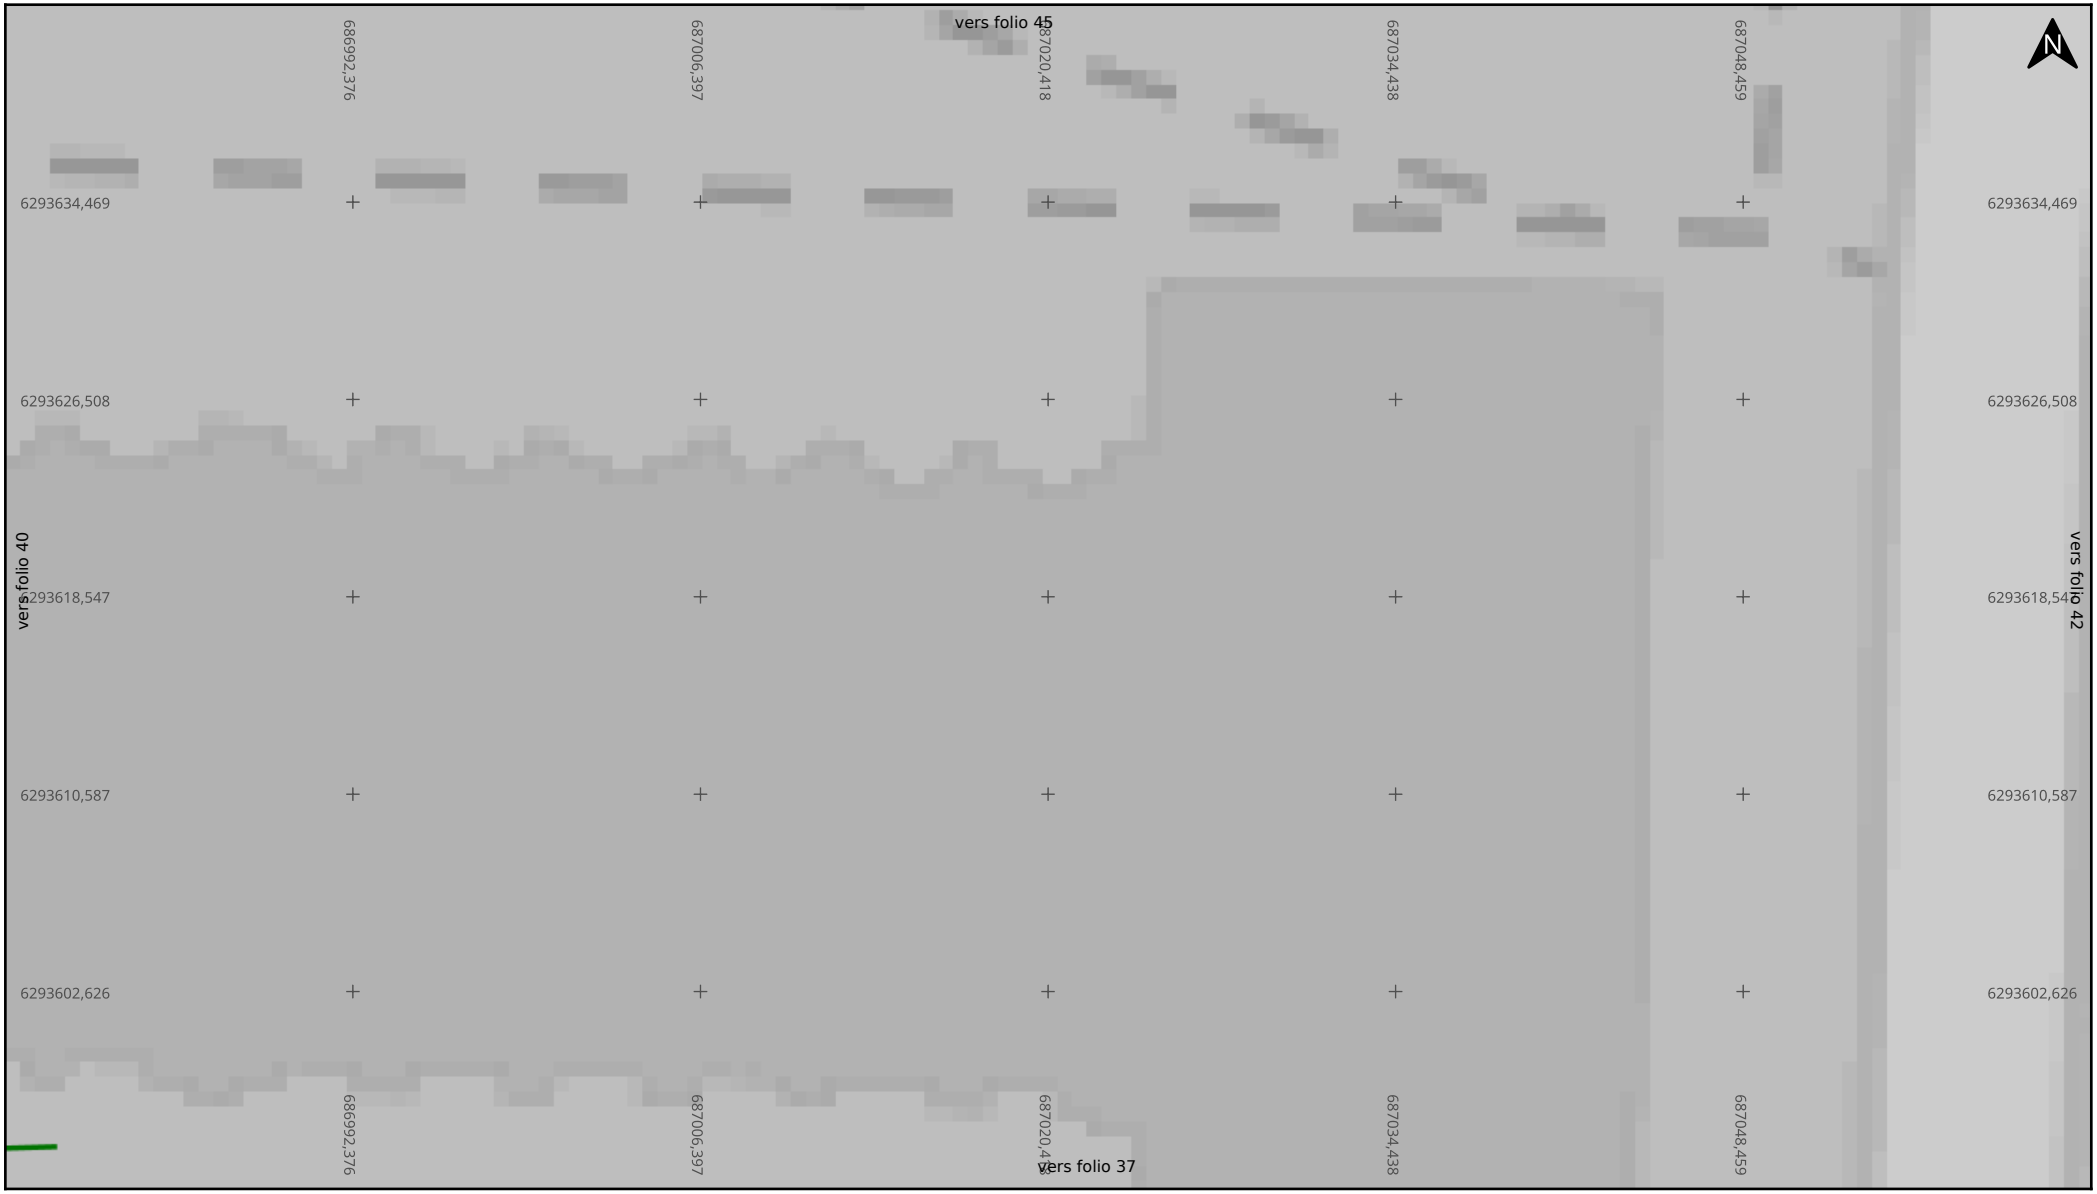

Adresse : INSEE

57000 METZ

Date d'édition : 10/09/2026 16:14

N° Consultation : 2026091005279DC8

Classe de précision: C

SFR

Légende

Réseau

Echelle : 1:200

0 2 4m

Format d'impression: A4 Paysage

Carroyage: WGS 84 / Pseudo-Mercator (EPSG:3857)



Adresse : INSEE

57000 METZ

Date d'édition : 10/09/2026 16:14

N° Consultation : 2026091005279DC8

Classe de précision: C

SFR

Légende

Réseau


Echelle : 1:200

0 2 4m

Format d'impression: A4 Paysage

Carroyage: WGS 84 / Pseudo-Mercator (EPSG:3857)

Folio 43/51 **Télécommunications (TL)**

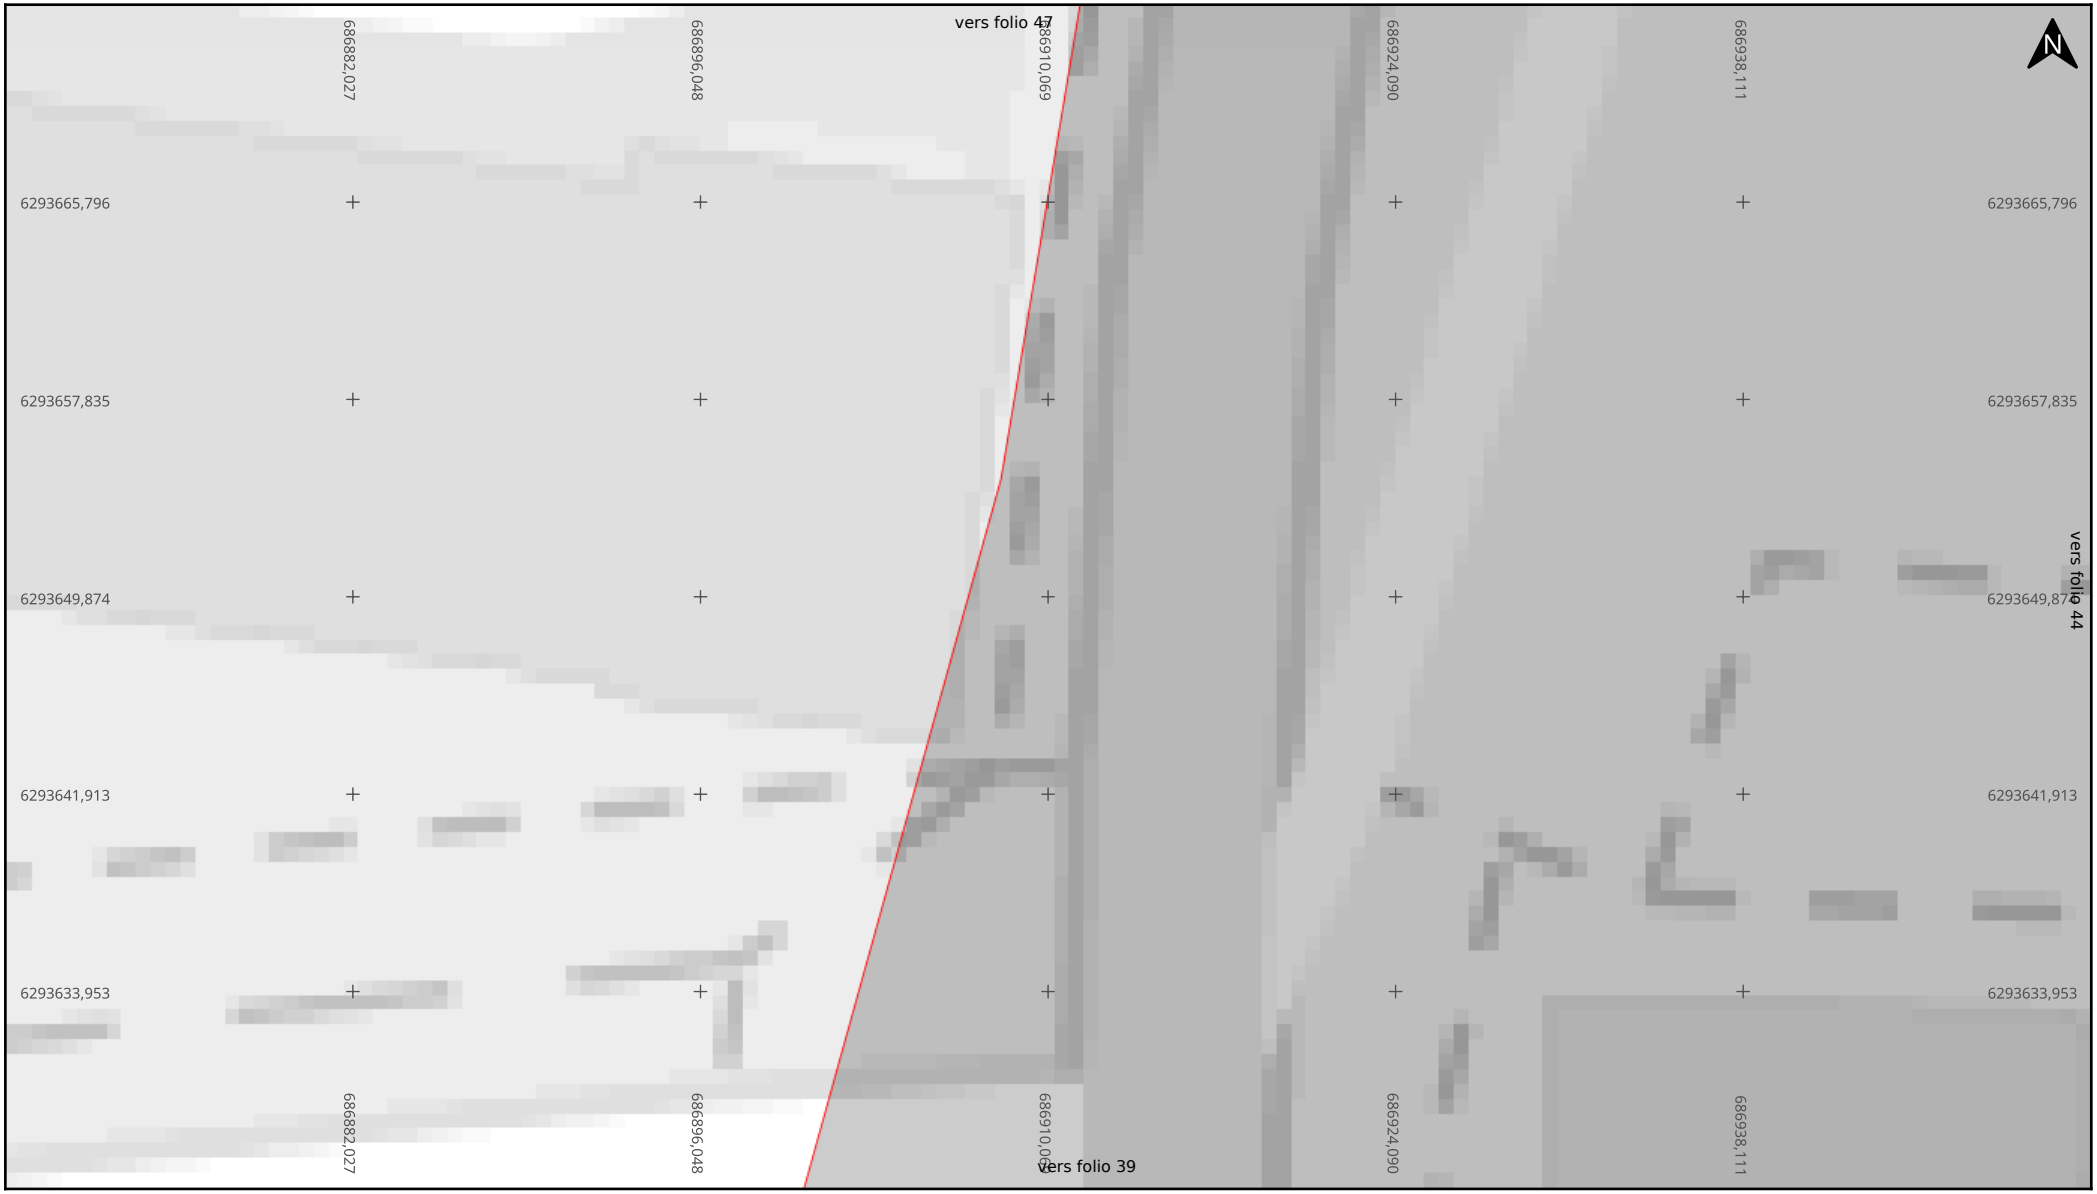

Adresse : INSEE

57000 METZ

Date d'édition : 10/09/2026 16:14

N° Consultation : 2026091005279DC8

Classe de précision: C

SFR

Légende


Réseau

Echelle : 1:200

0 2 4m

Format d'impression: A4 Paysage

Carroyage: WGS 84 / Pseudo-Mercator (EPSG:3857)

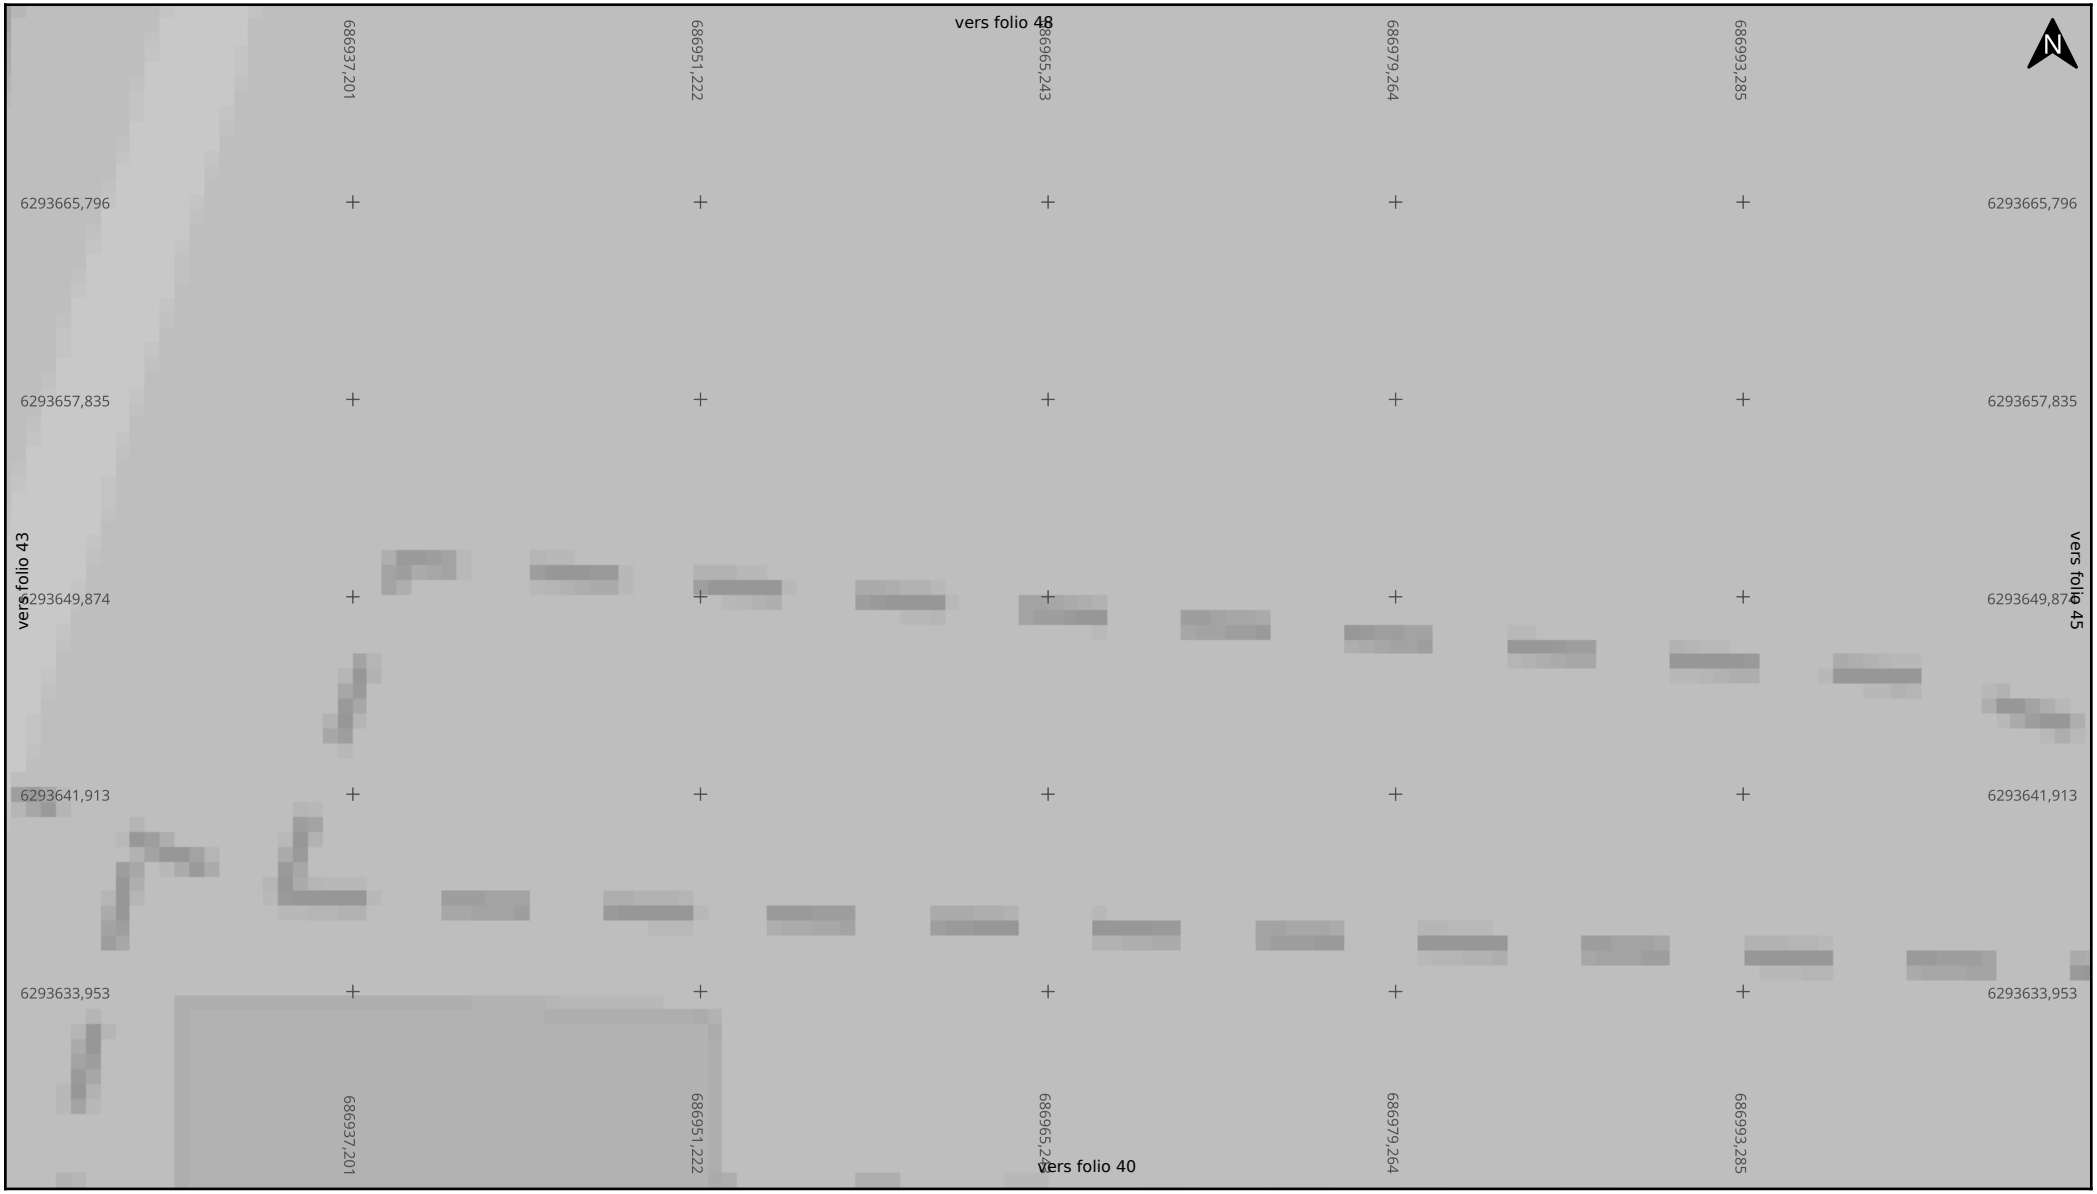

Adresse : INSEE

57000 METZ

Date d'édition : 10/09/2026 16:14

N° Consultation : 2026091005279DC8

Classe de précision: C

SFR

Légende


Réseau

Echelle : 1:200

0 2 4m

Format d'impression: A4 Paysage

Carroyage: WGS 84 / Pseudo-Mercator (EPSG:3857)

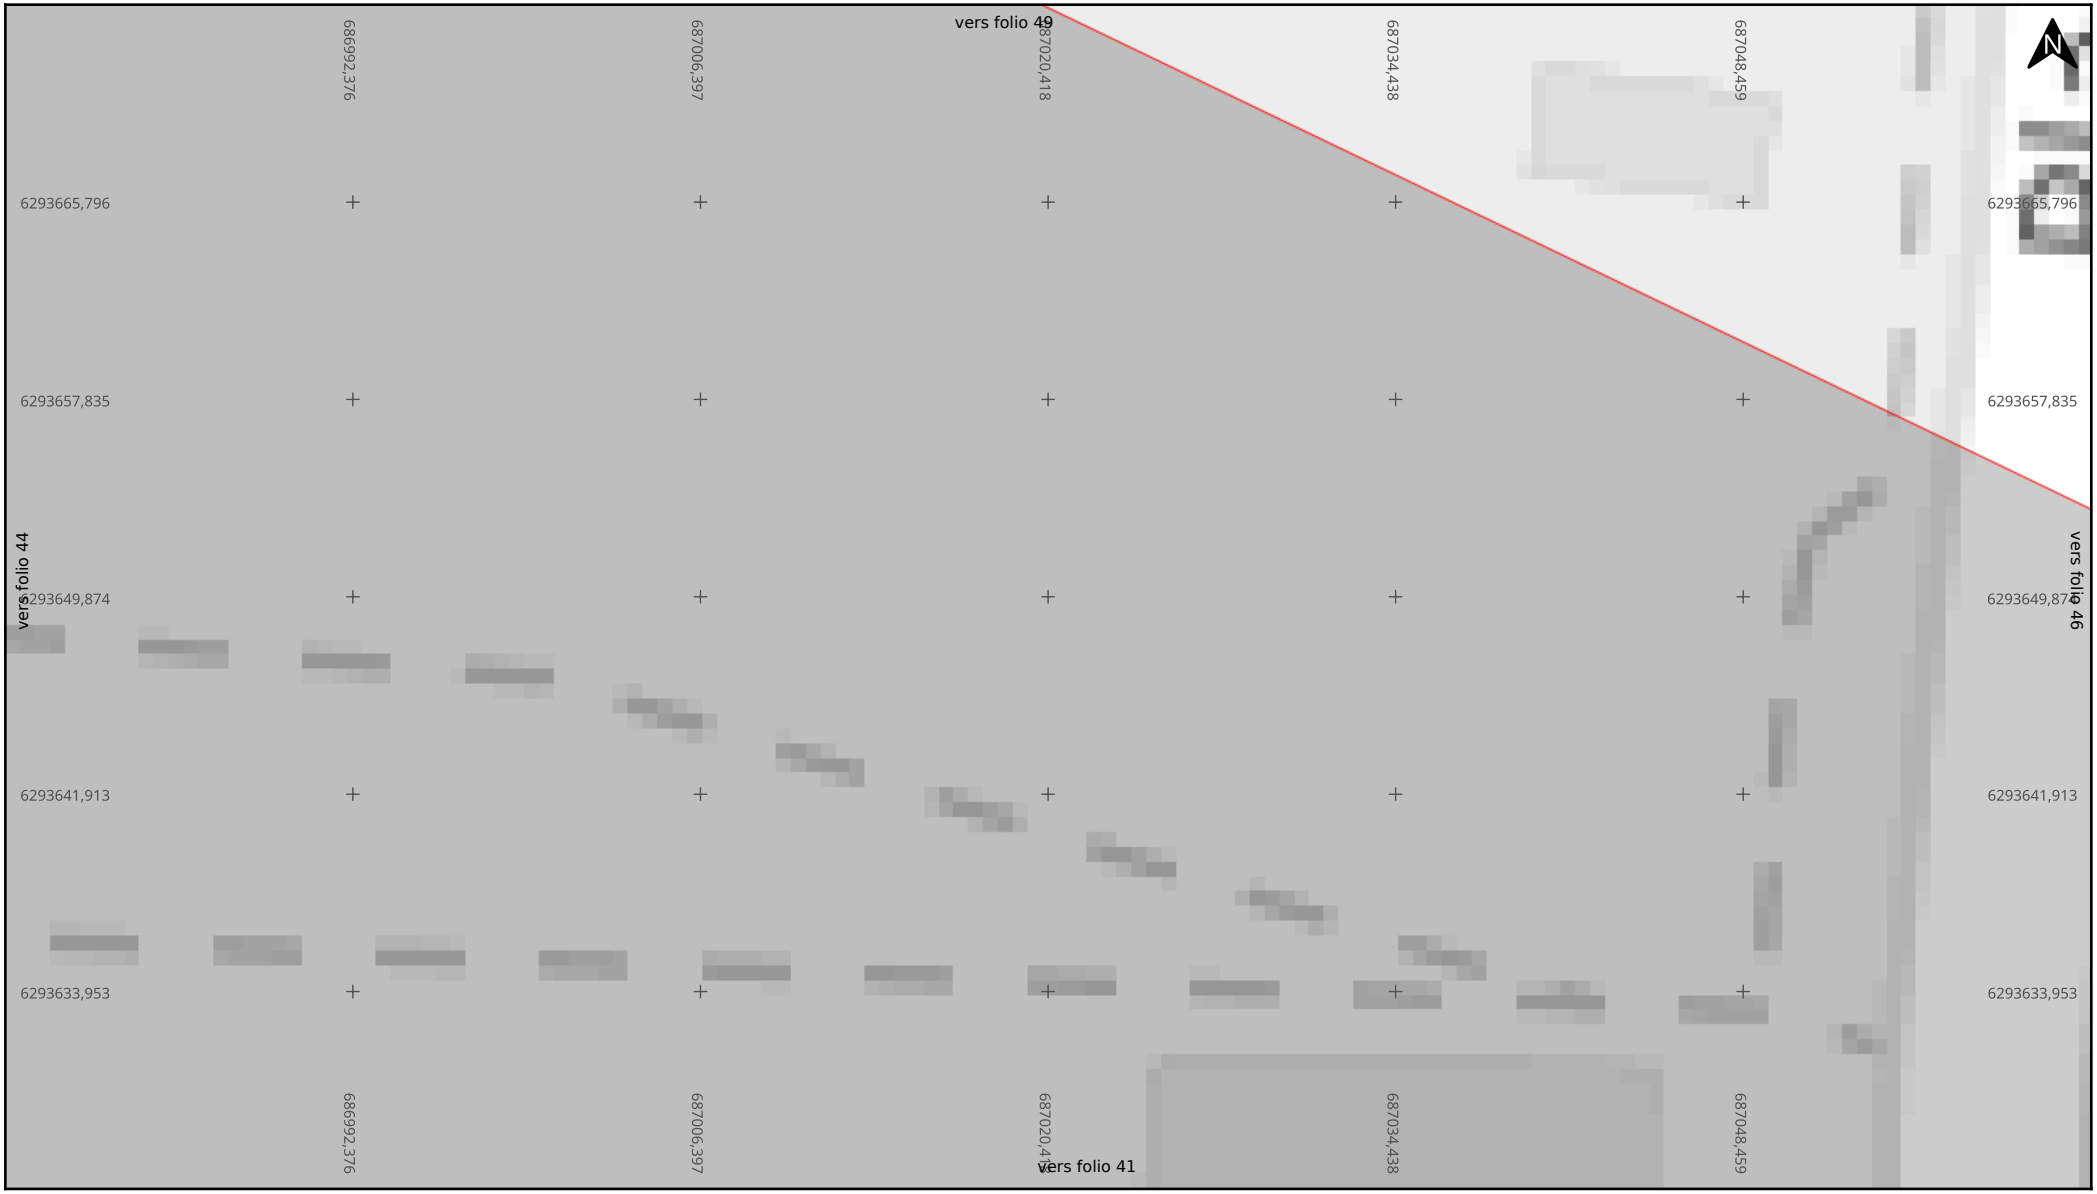

Adresse : INSEE

57000 METZ

Date d'édition : 10/09/2026 16:14

N° Consultation : 2026091005279DC8

Classe de précision: C

SFR

Légende

Réseau

Echelle : 1:200

0 2 4m

Format d'impression: A4 Paysage

Carroyage: WGS 84 / Pseudo-Mercator (EPSG:3857)

Folio 46/51 **Télécommunications (TL)**



Adresse : INSEE

57000 METZ

Date d'édition : 10/09/2026 16:14

N° Consultation : 2026091005279DC8

Classe de précision: C

SFR

Légende


Réseau

Echelle : 1:200

0 2 4m

Format d'impression: A4 Paysage

Carroyage: WGS 84 / Pseudo-Mercator (EPSG:3857)

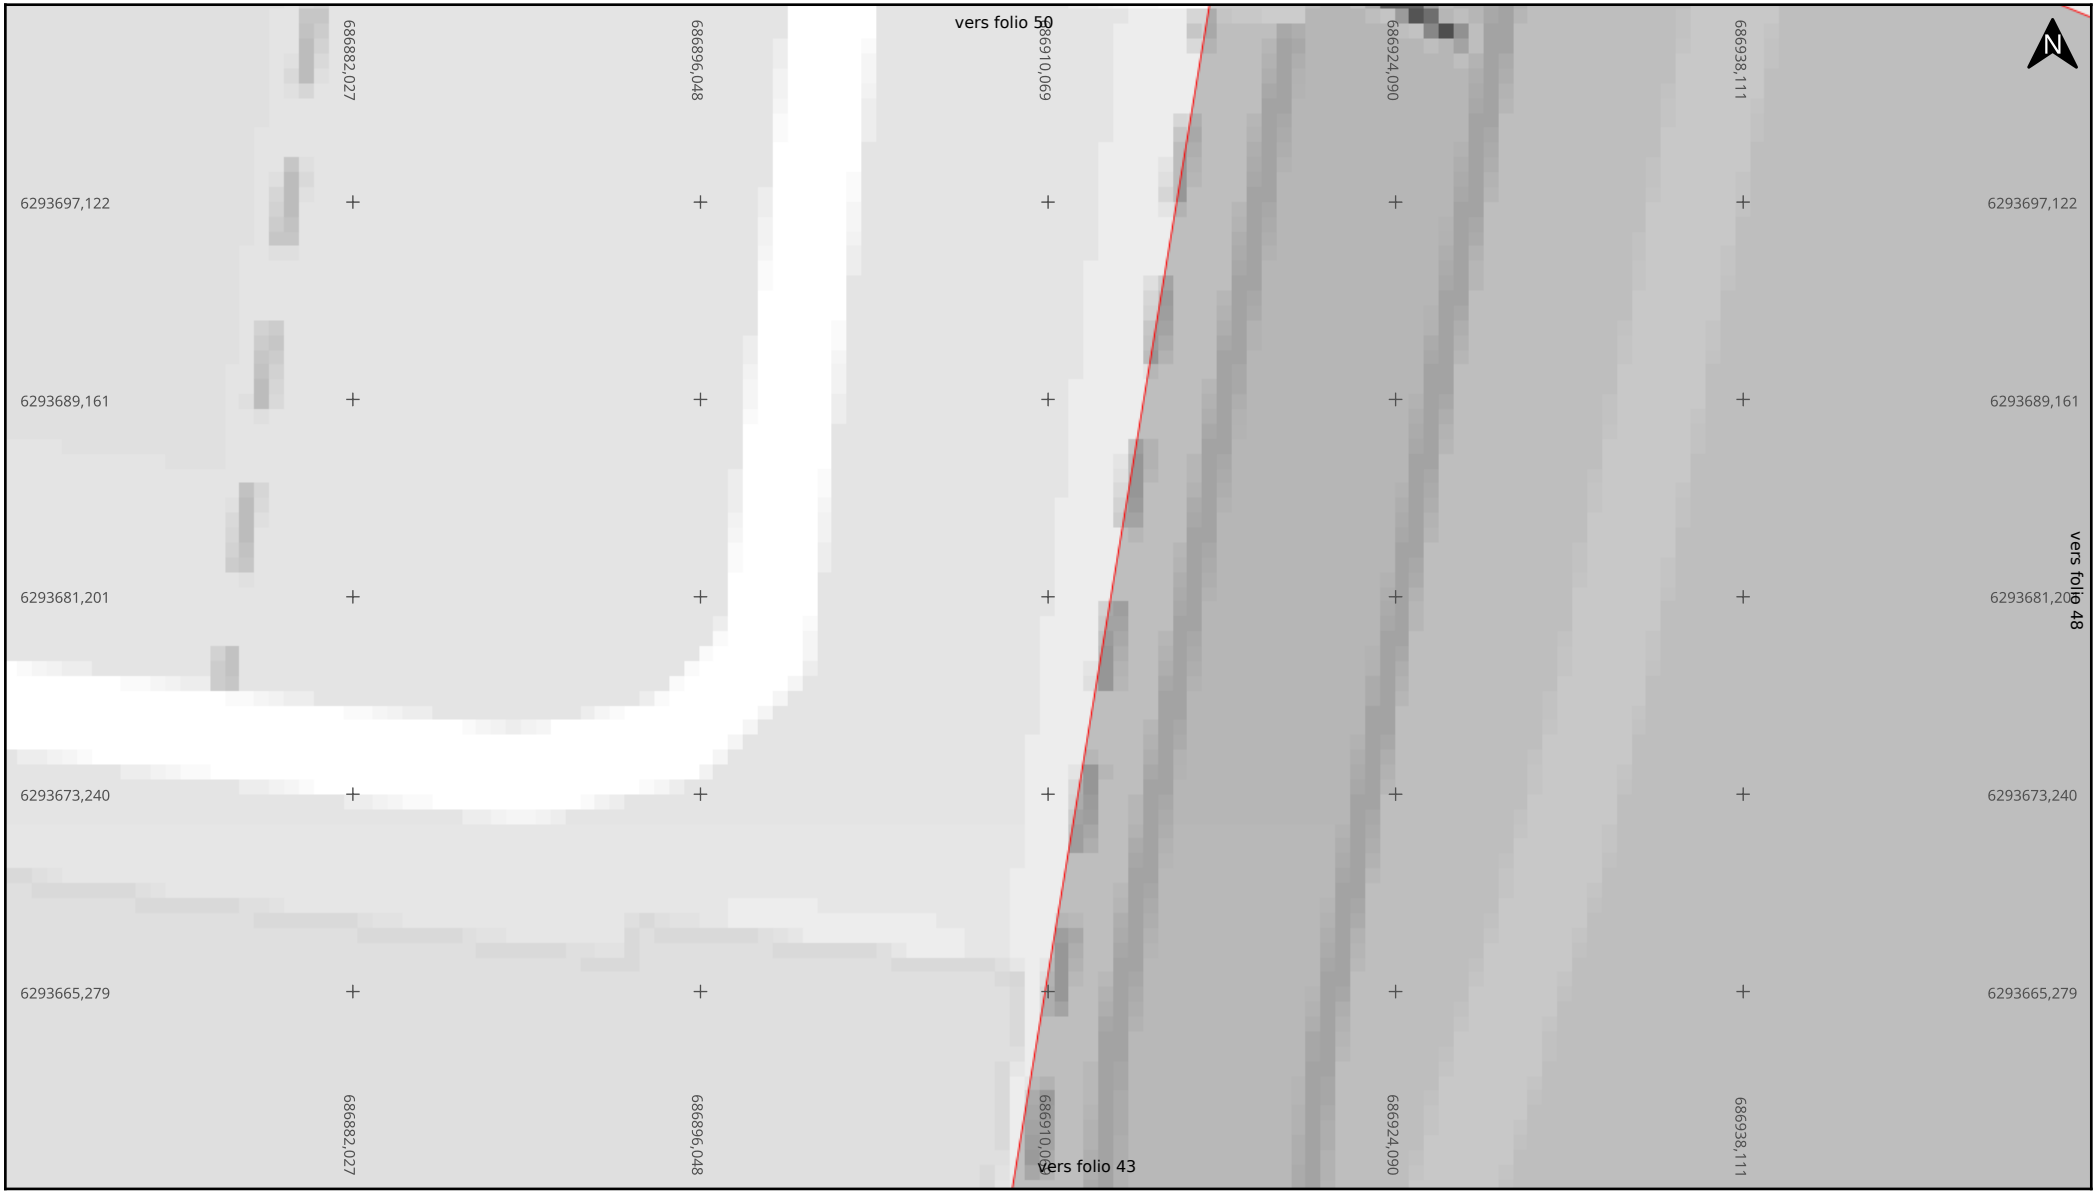

Adresse : INSEE

57000 METZ

Date d'édition : 10/09/2026 16:14

N° Consultation : 2026091005279DC8

Classe de précision: C

SFR

Légende

Réseau


Echelle : 1:200

0 2 4m

Format d'impression: A4 Paysage

Carroyage: WGS 84 / Pseudo-Mercator (EPSG:3857)

Folio 48/51 **Télécommunications (TL)**

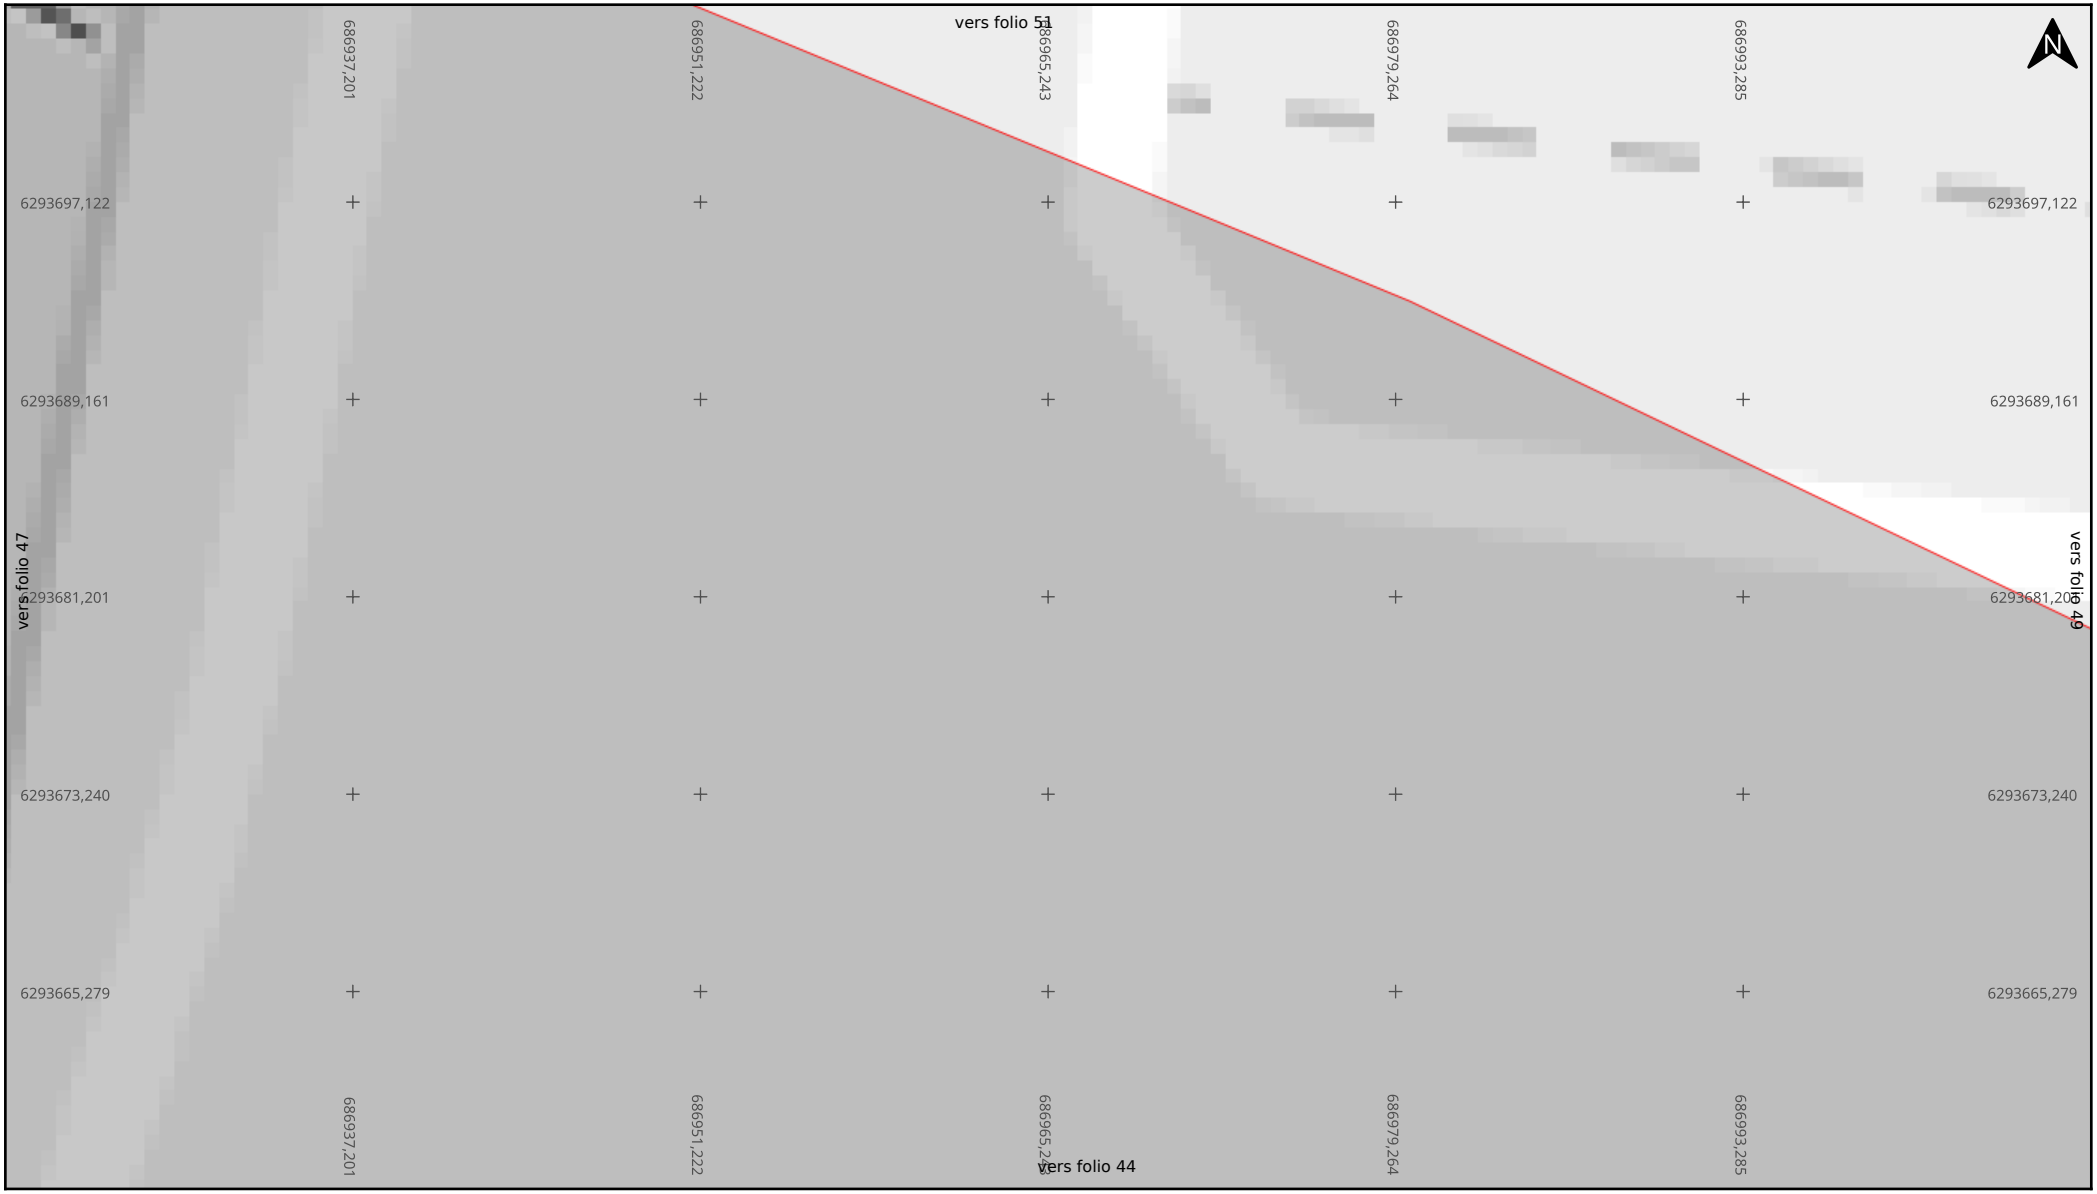

Adresse : INSEE

57000 METZ

Date d'édition : 10/09/2026 16:14

N° Consultation : 2026091005279DC8

Classe de précision: C

SFR

Légende

Réseau


Echelle : 1:200

0 2 4m

Format d'impression: A4 Paysage

Carroyage: WGS 84 / Pseudo-Mercator (EPSG:3857)

Folio 49/51 **Télécommunications (TL)**

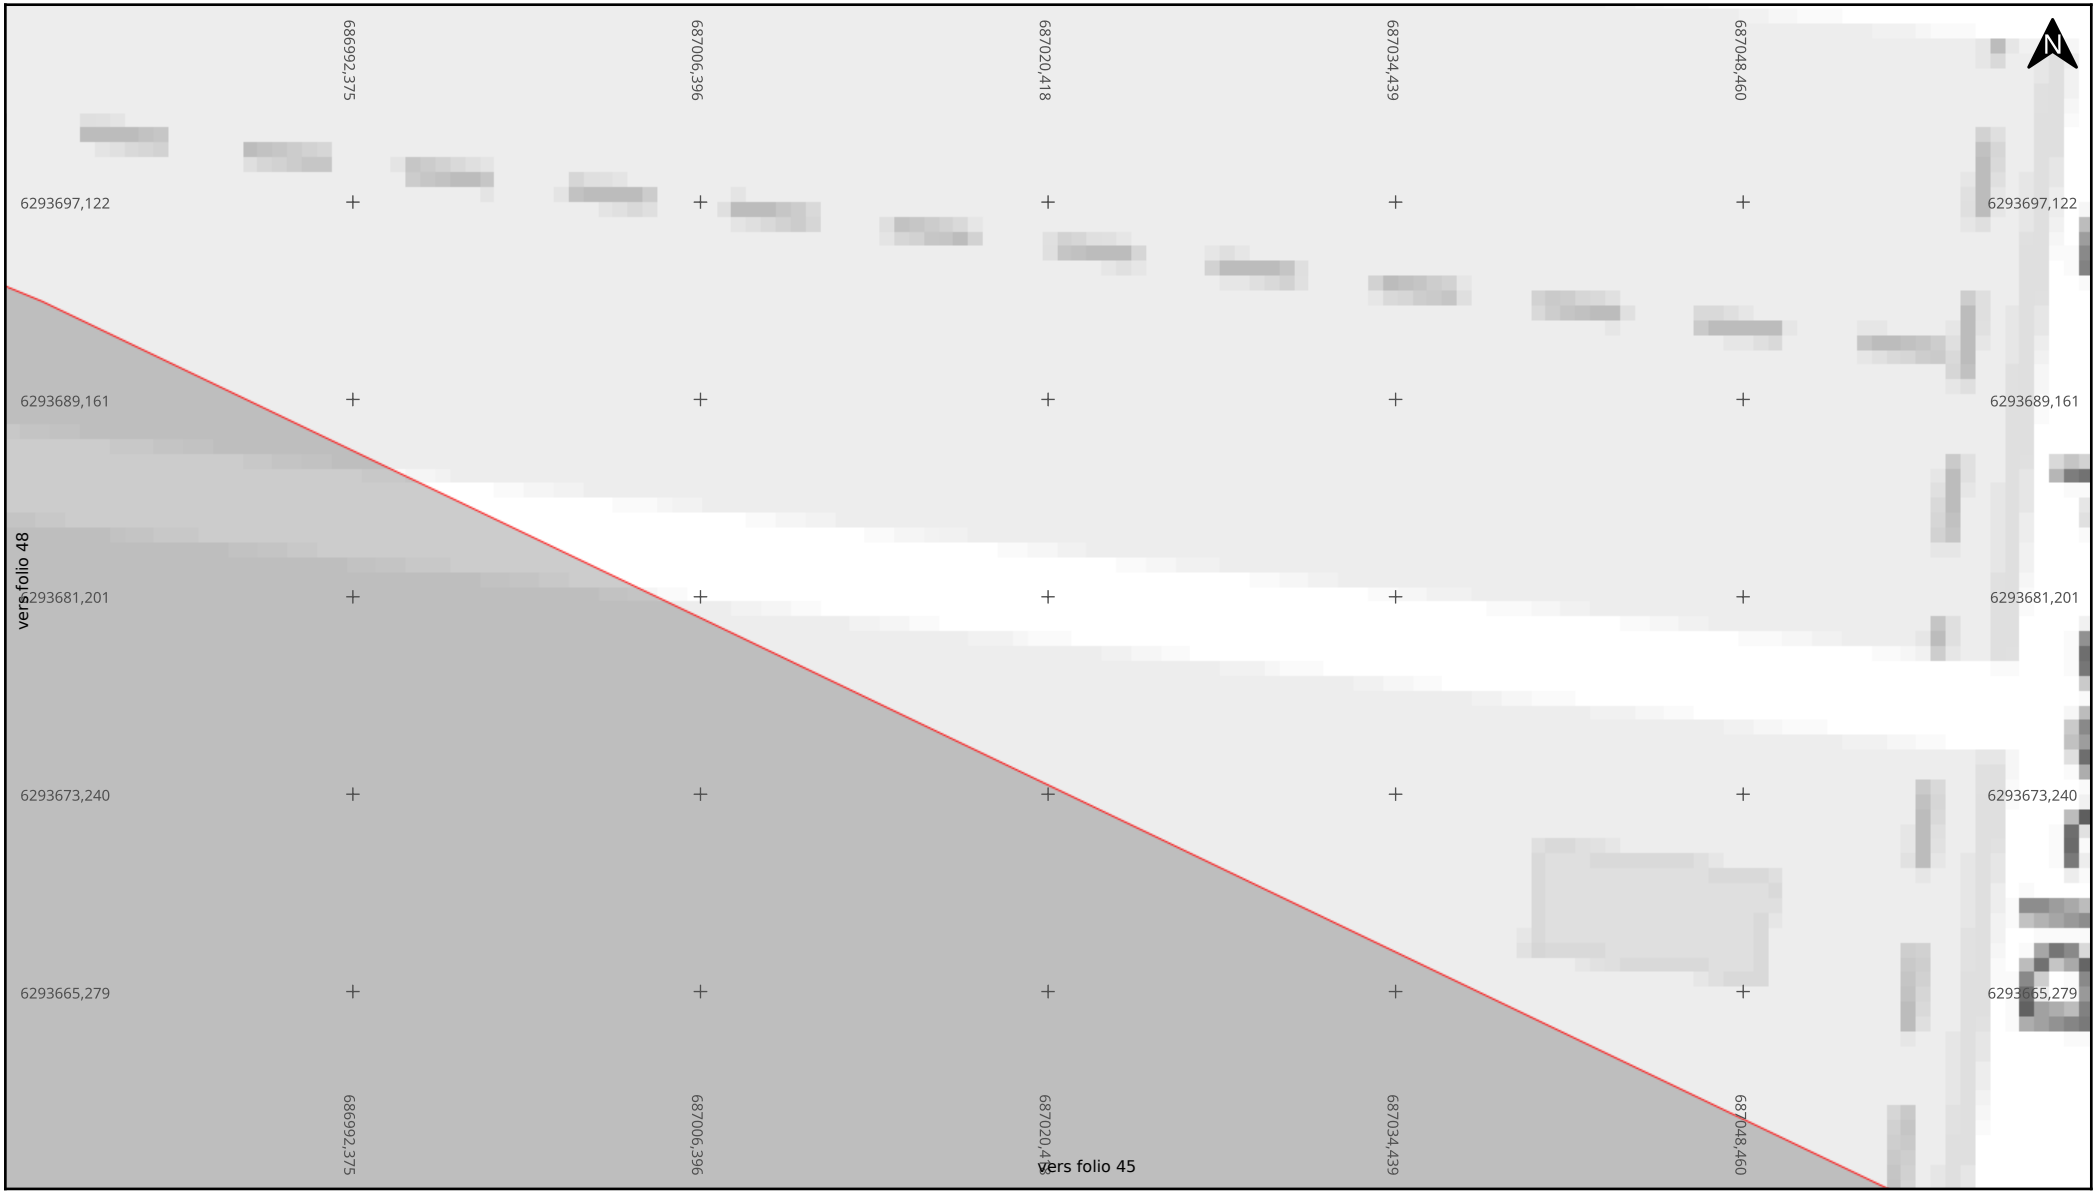

Adresse : INSEE

57000 METZ

Date d'édition : 10/09/2026 16:14

N° Consultation : 2026091005279DC8

Classe de précision: C

SFR

Légende

Réseau

Echelle : 1:200

0 2 4m

Format d'impression: A4 Paysage

Carroyage: WGS 84 / Pseudo-Mercator (EPSG:3857)

Folio 50/51 **Télécommunications (TL)**



Adresse : INSEE

57000 METZ

Date d'édition : 10/09/2026 16:14

N° Consultation : 2026091005279DC8

Classe de précision: C

SFR

Légende

Réseau

Echelle : 1:200

0 2 4m

Format d'impression: A4 Paysage

Carroyage: WGS 84 / Pseudo-Mercator (EPSG:3857)



Adresse : INSEE

57000 METZ

Date d'édition : 10/09/2026 16:14

N° Consultation : 2026091005279DC8

Classe de précision: C

SFR

Légende

Réseau

Echelle : 1:200

0 2 4m

Format d'impression: A4 Paysage

Carroyage: WGS 84 / Pseudo-Mercator (EPSG:3857)