
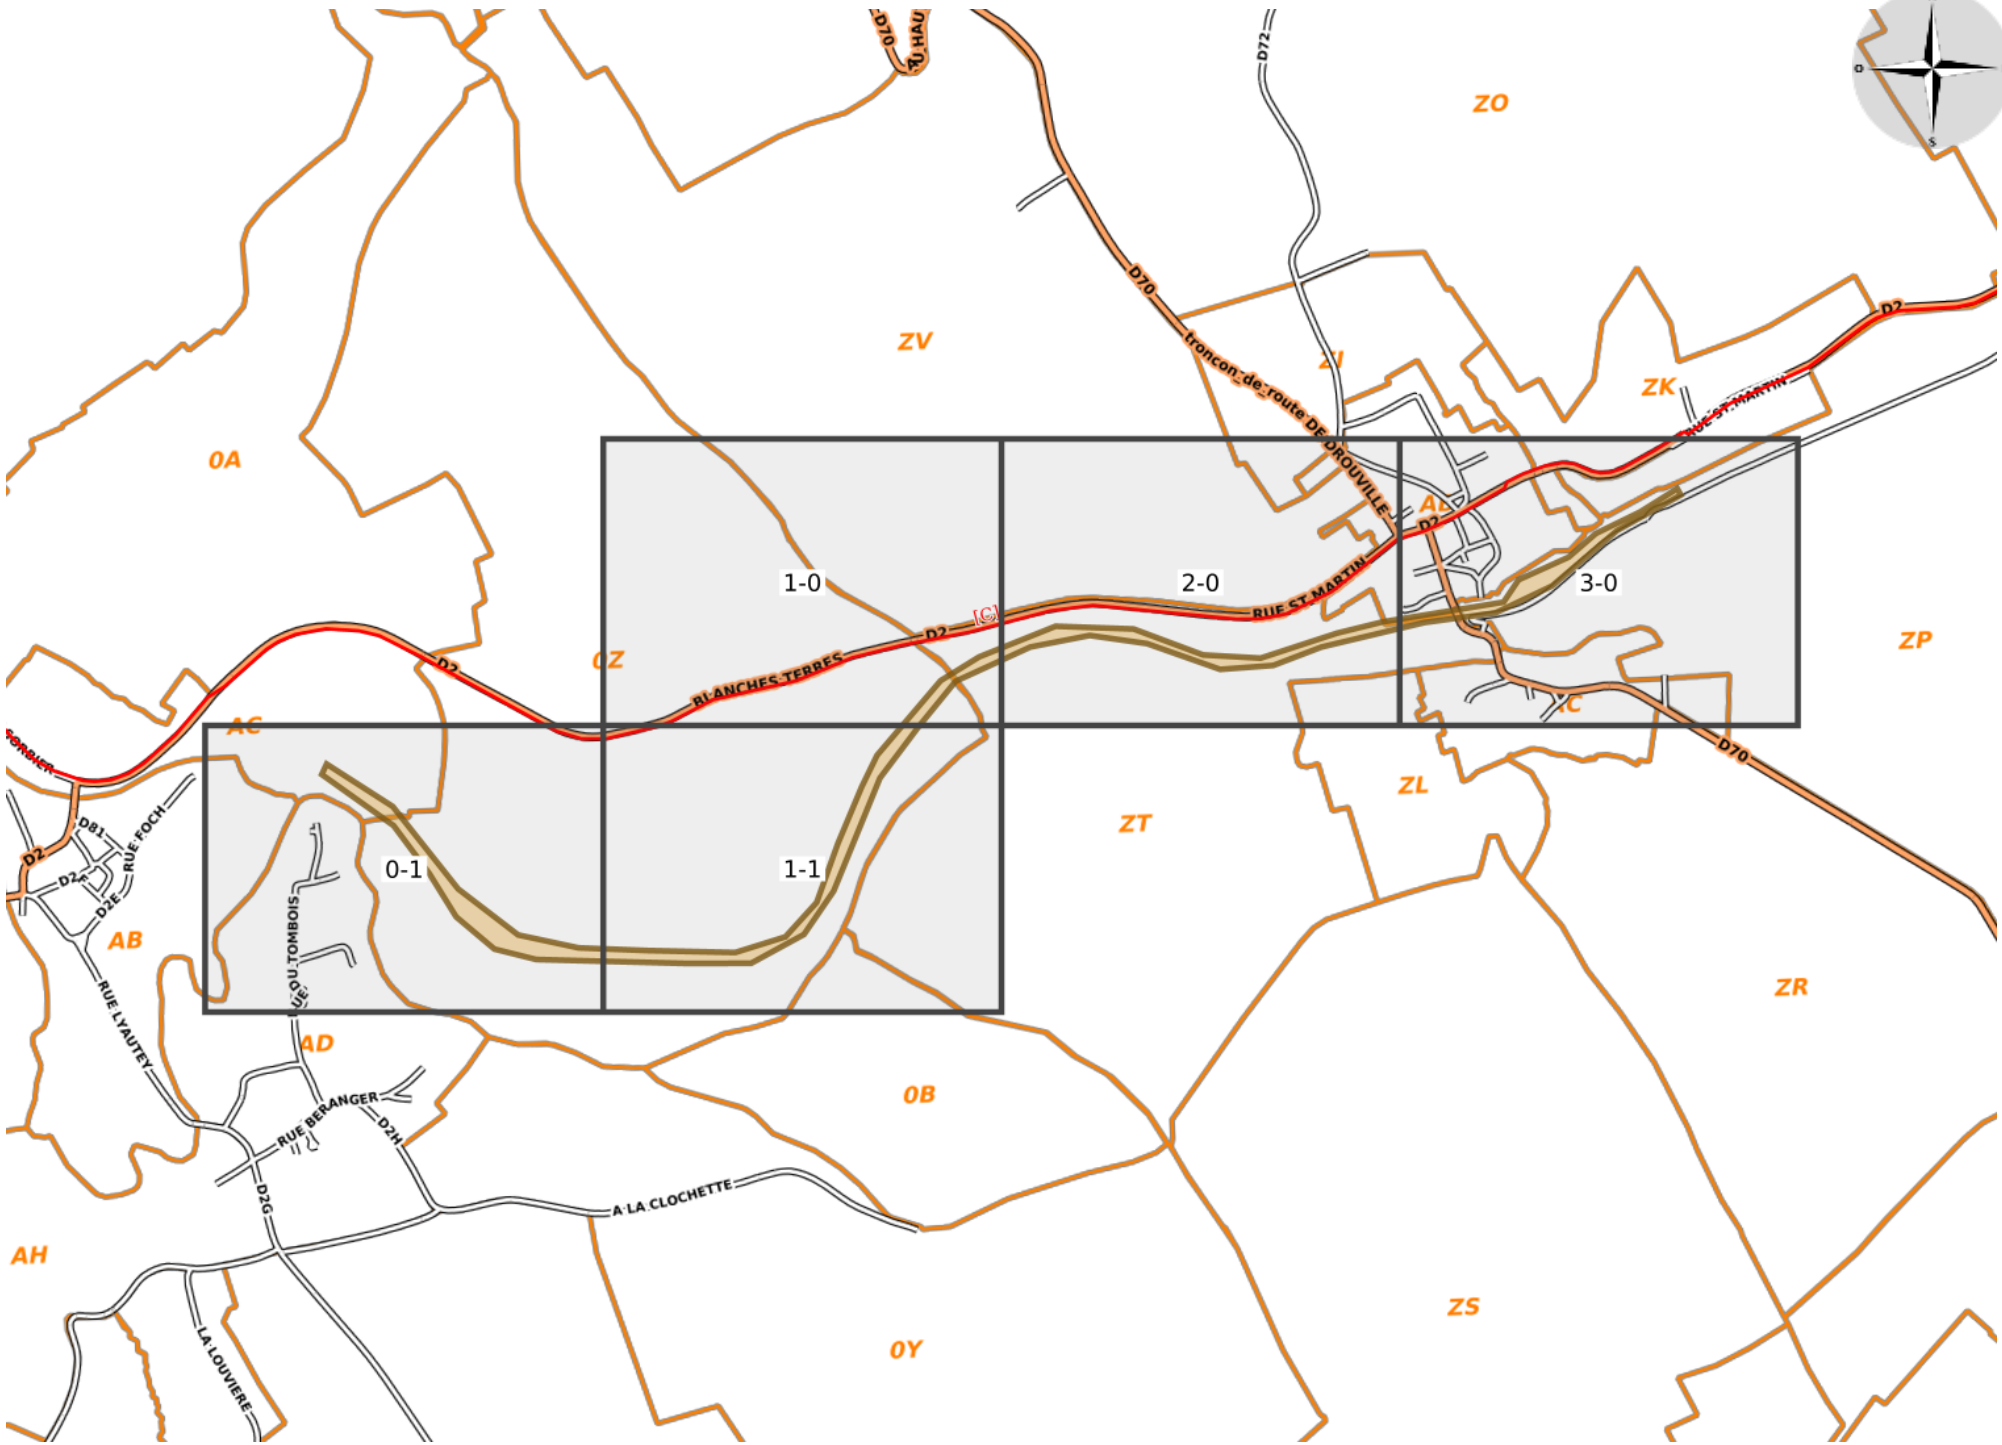


Nbre de folios : 5
Plan de situation à titre indicatif

Référence: 64788936
COLT TECHNOLOGY SERVICES

Format:A4

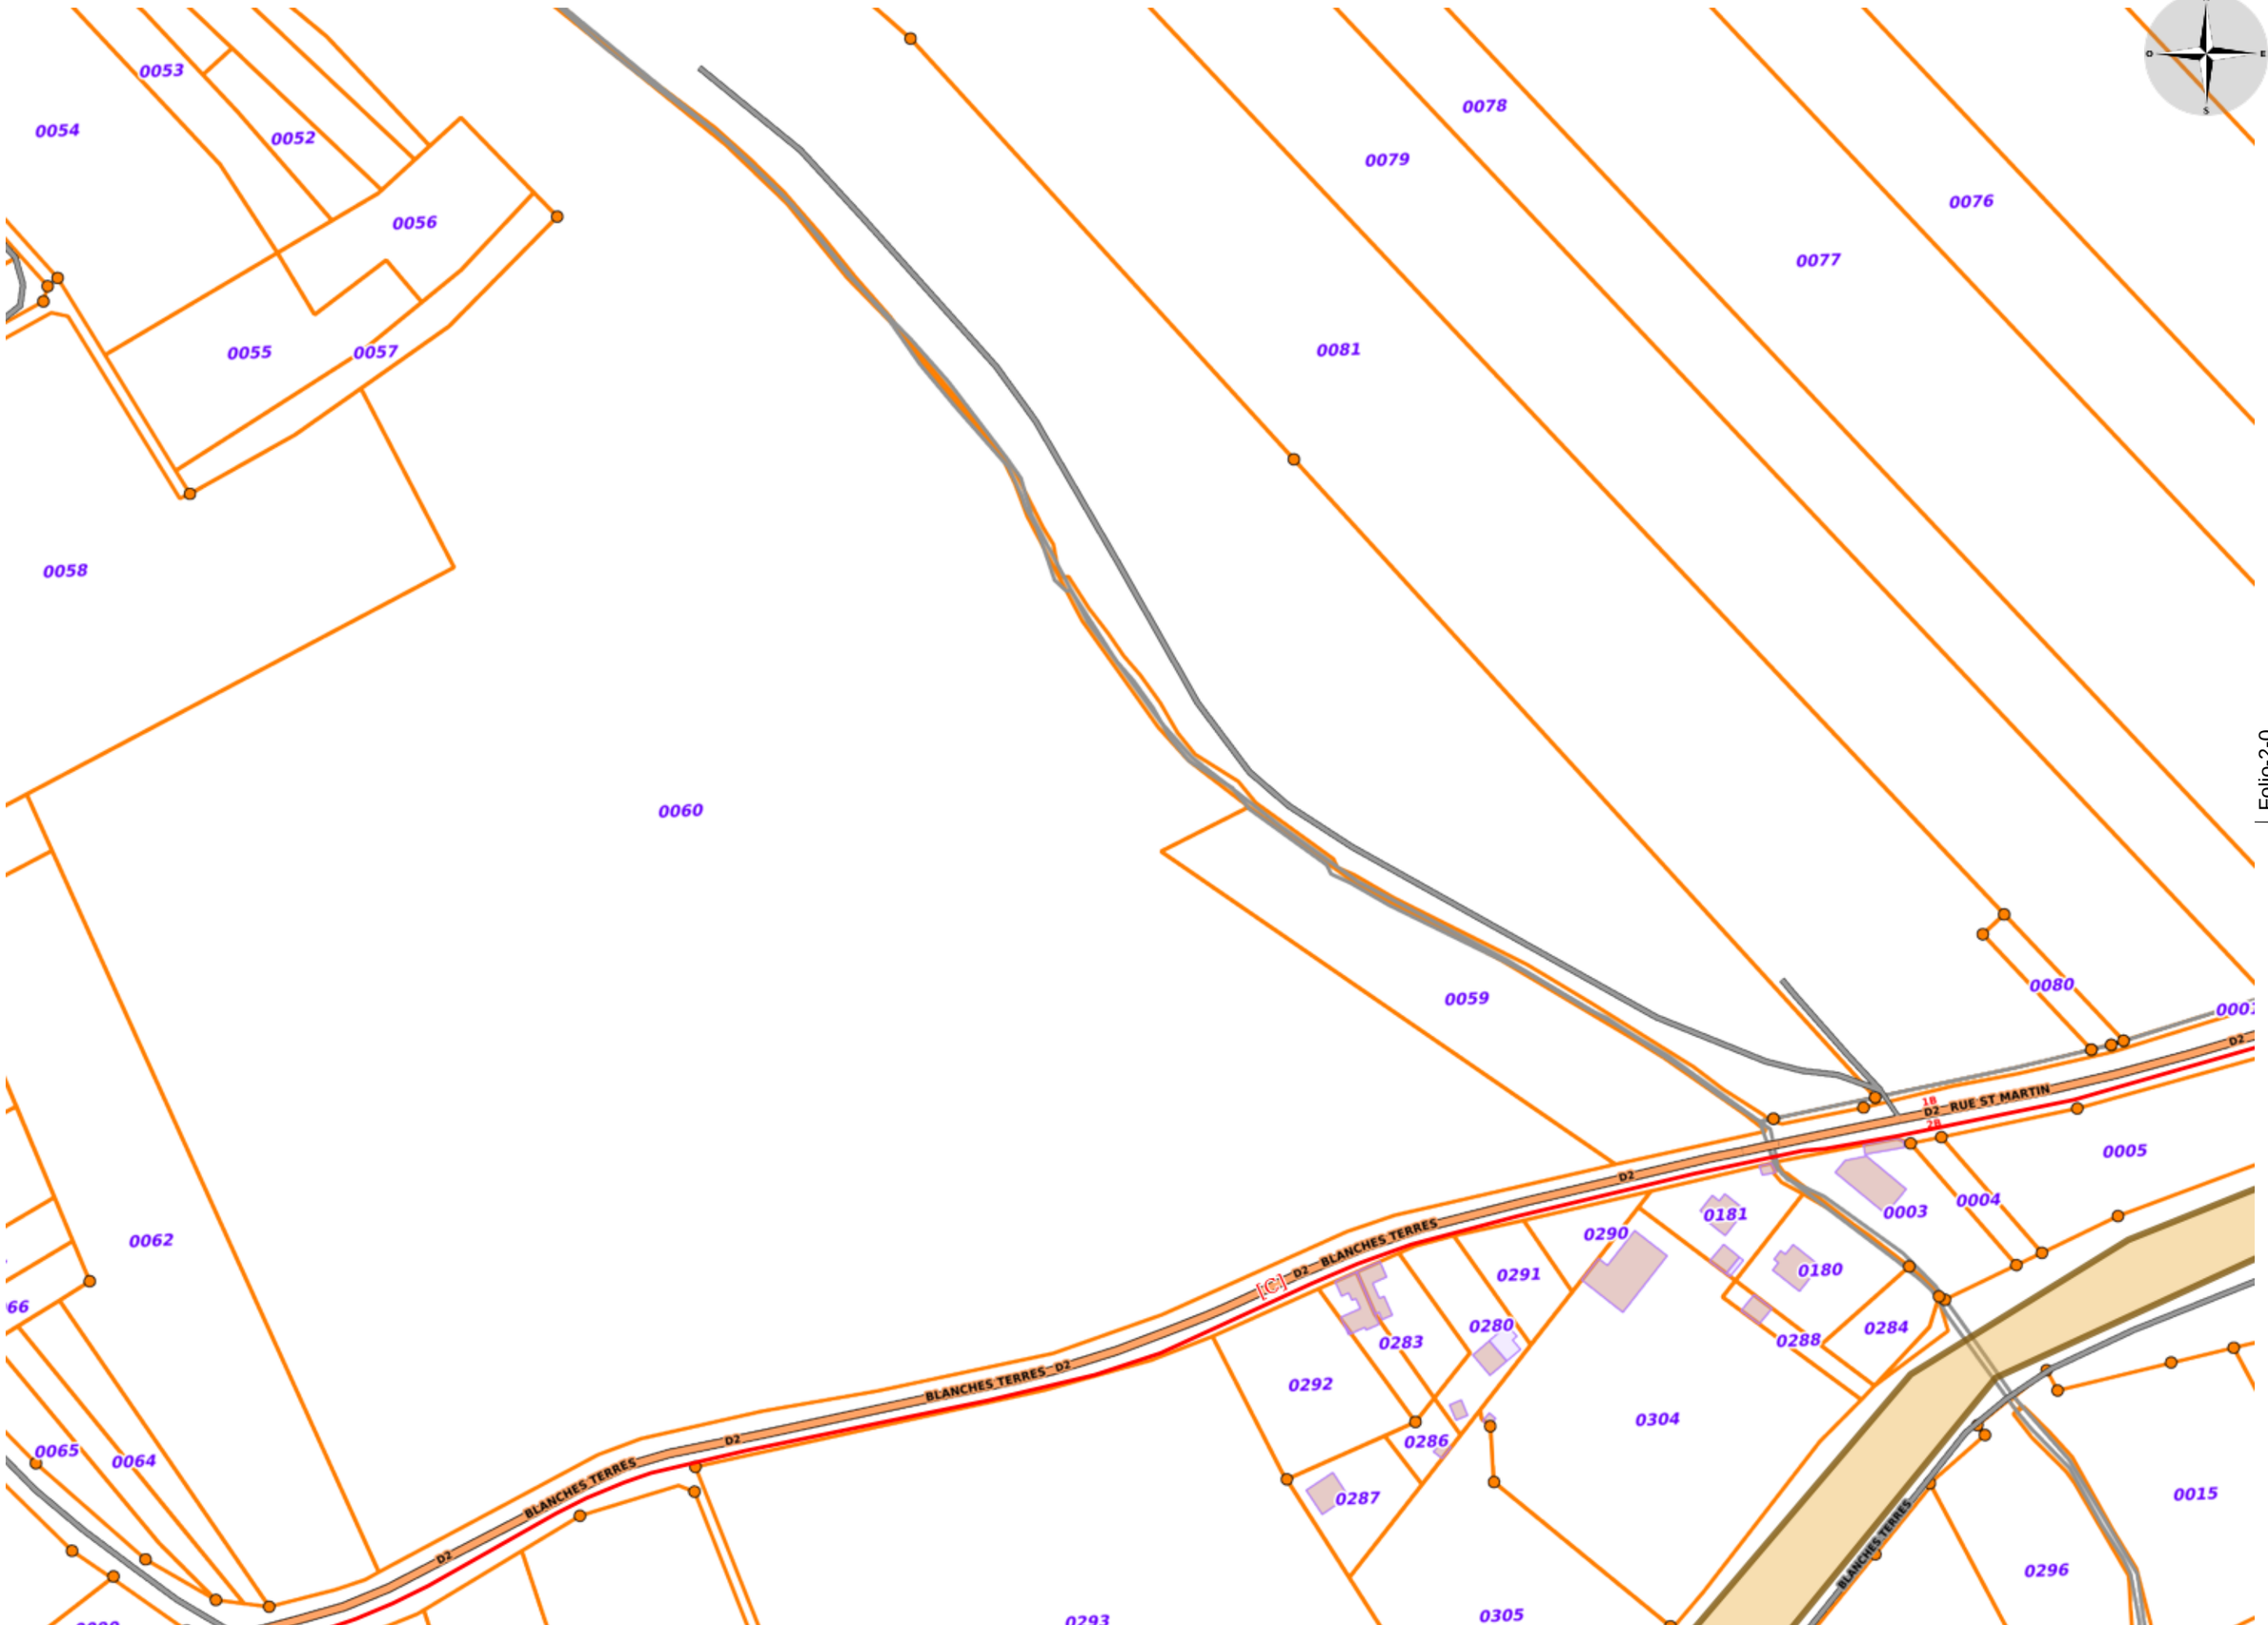

Nbre de folios : 5
Folio-1-0

Référence: 64788936
COLT TECHNOLOGY SERVICES

Echelle : 1/2000
Format : A3
0 10 m 100 m

Echelle : 1/2000 Format : A3

0 10 m 100 m


Référence: 64788936

COLT TECHNOLOGY SERVICES


Nbre de folios : 5


Folio-2-0

Folio-3-0

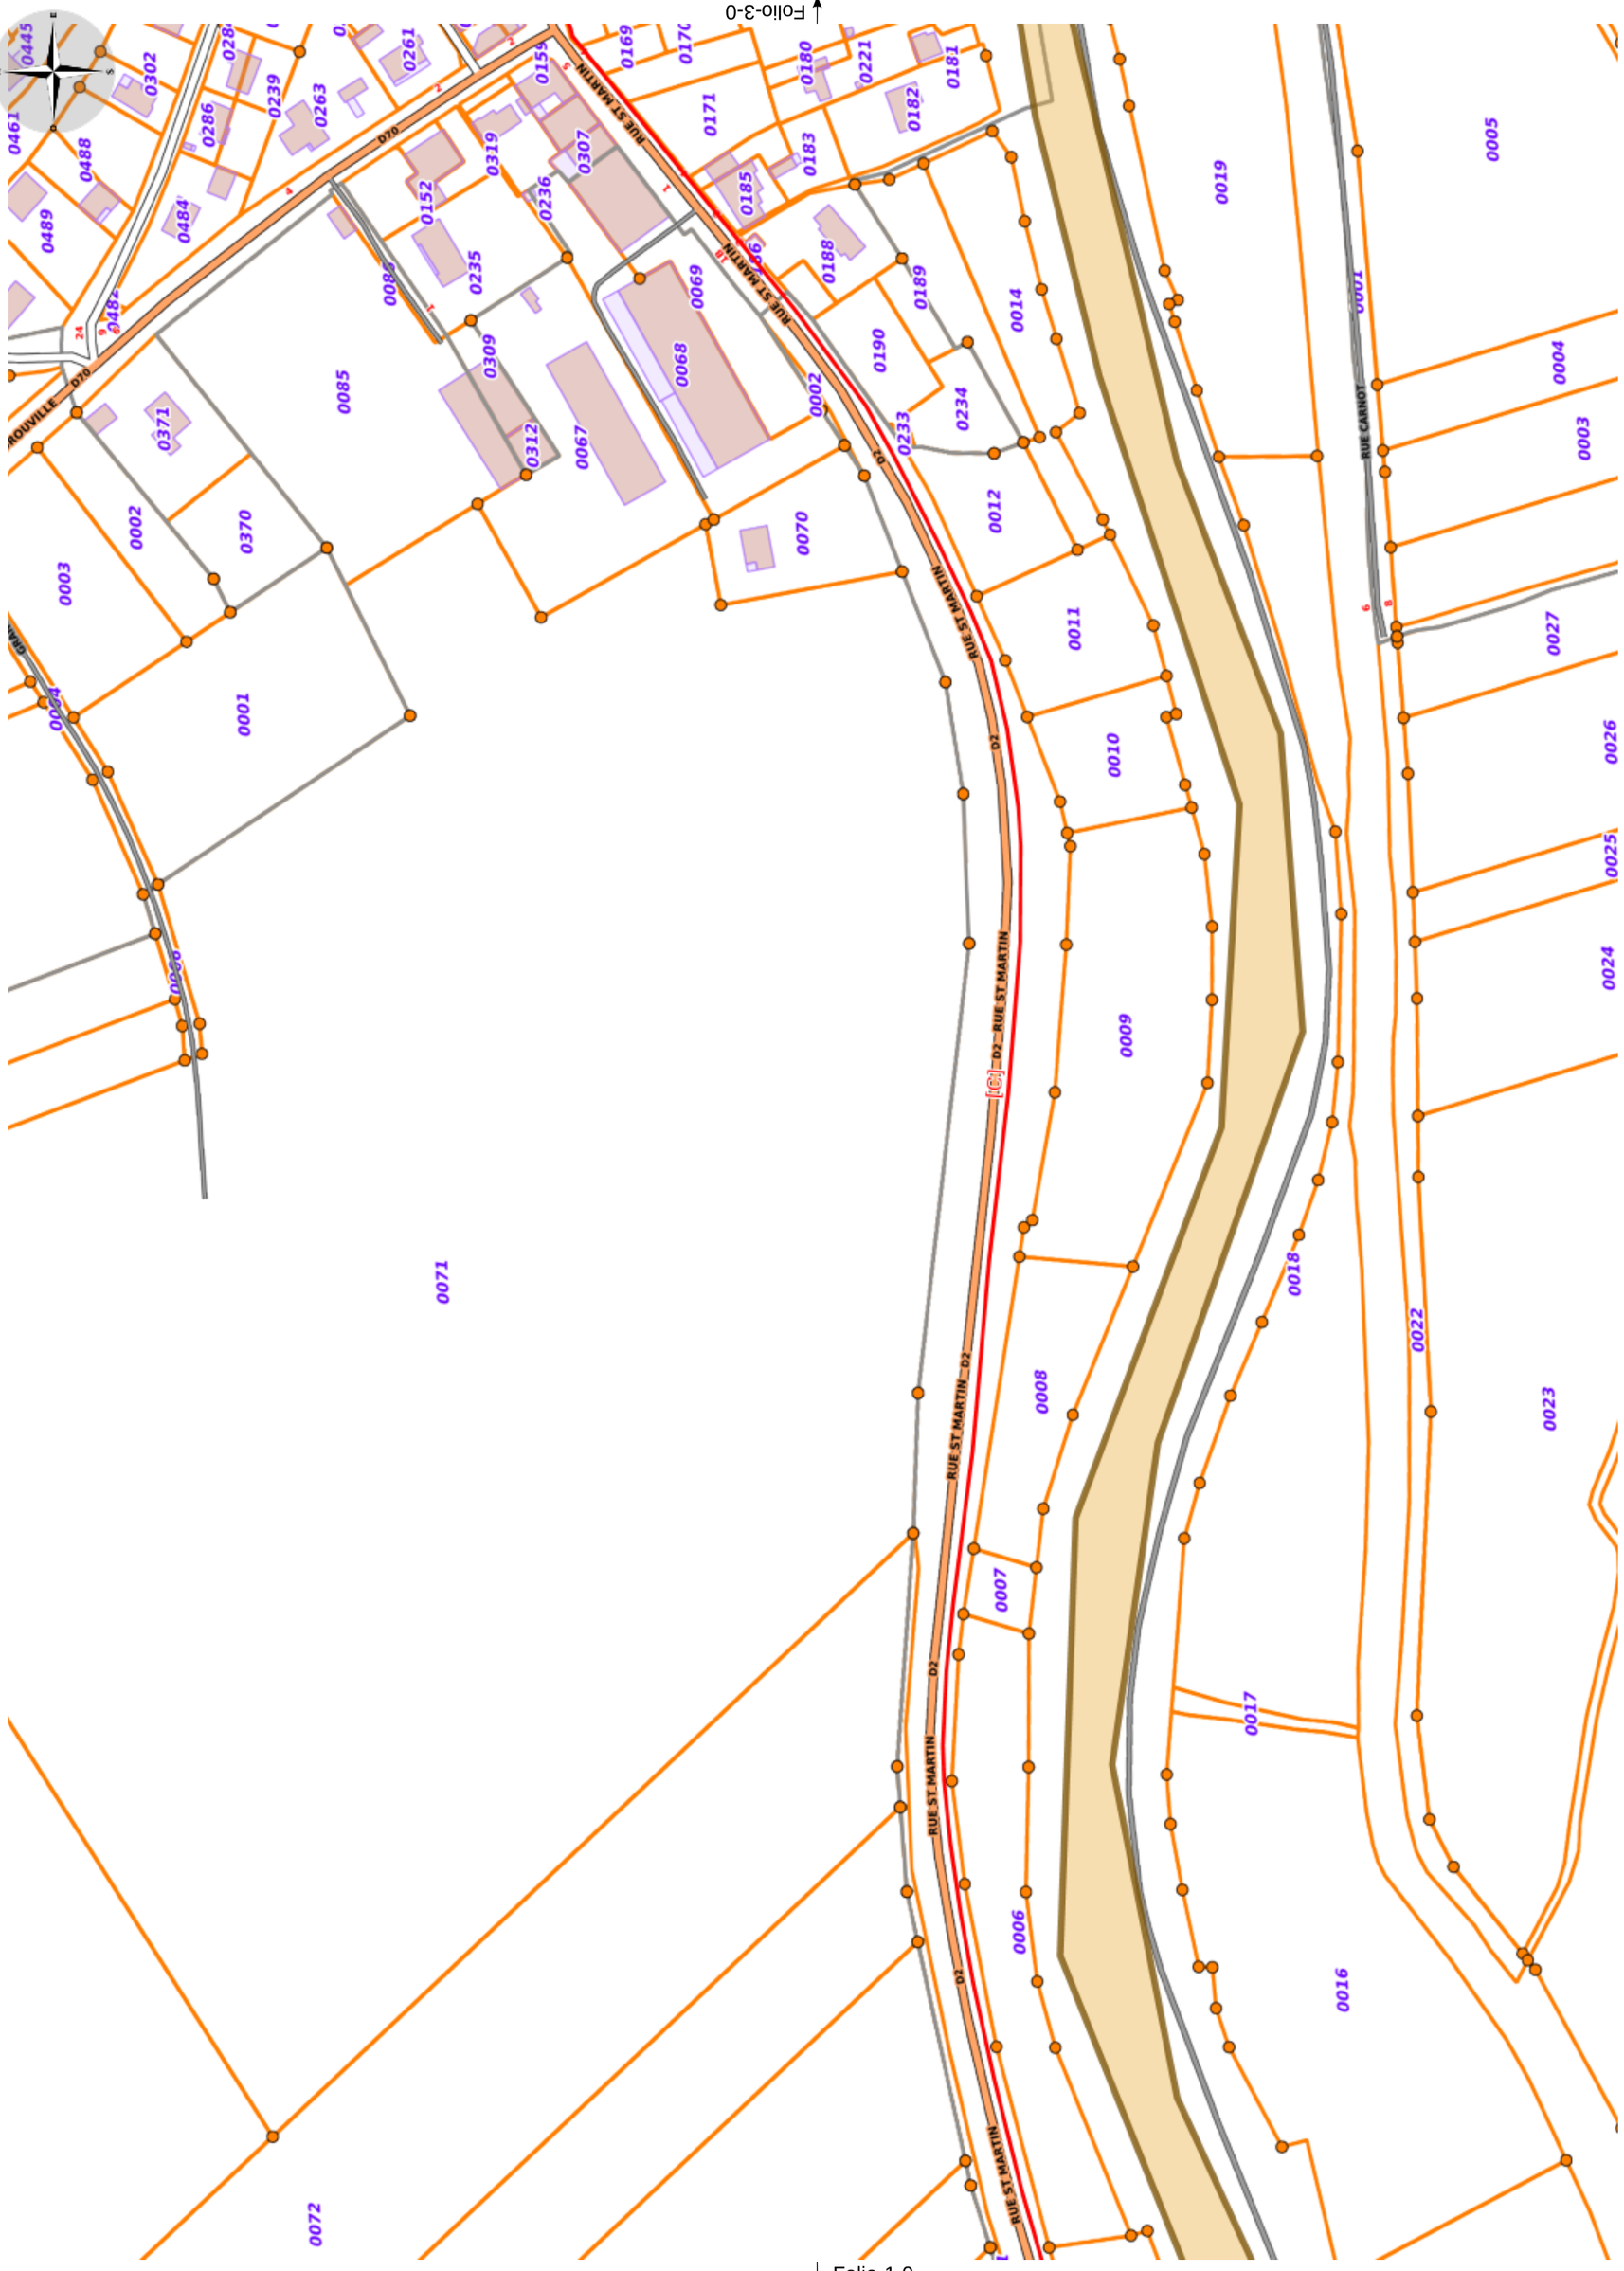

Folio-1-0

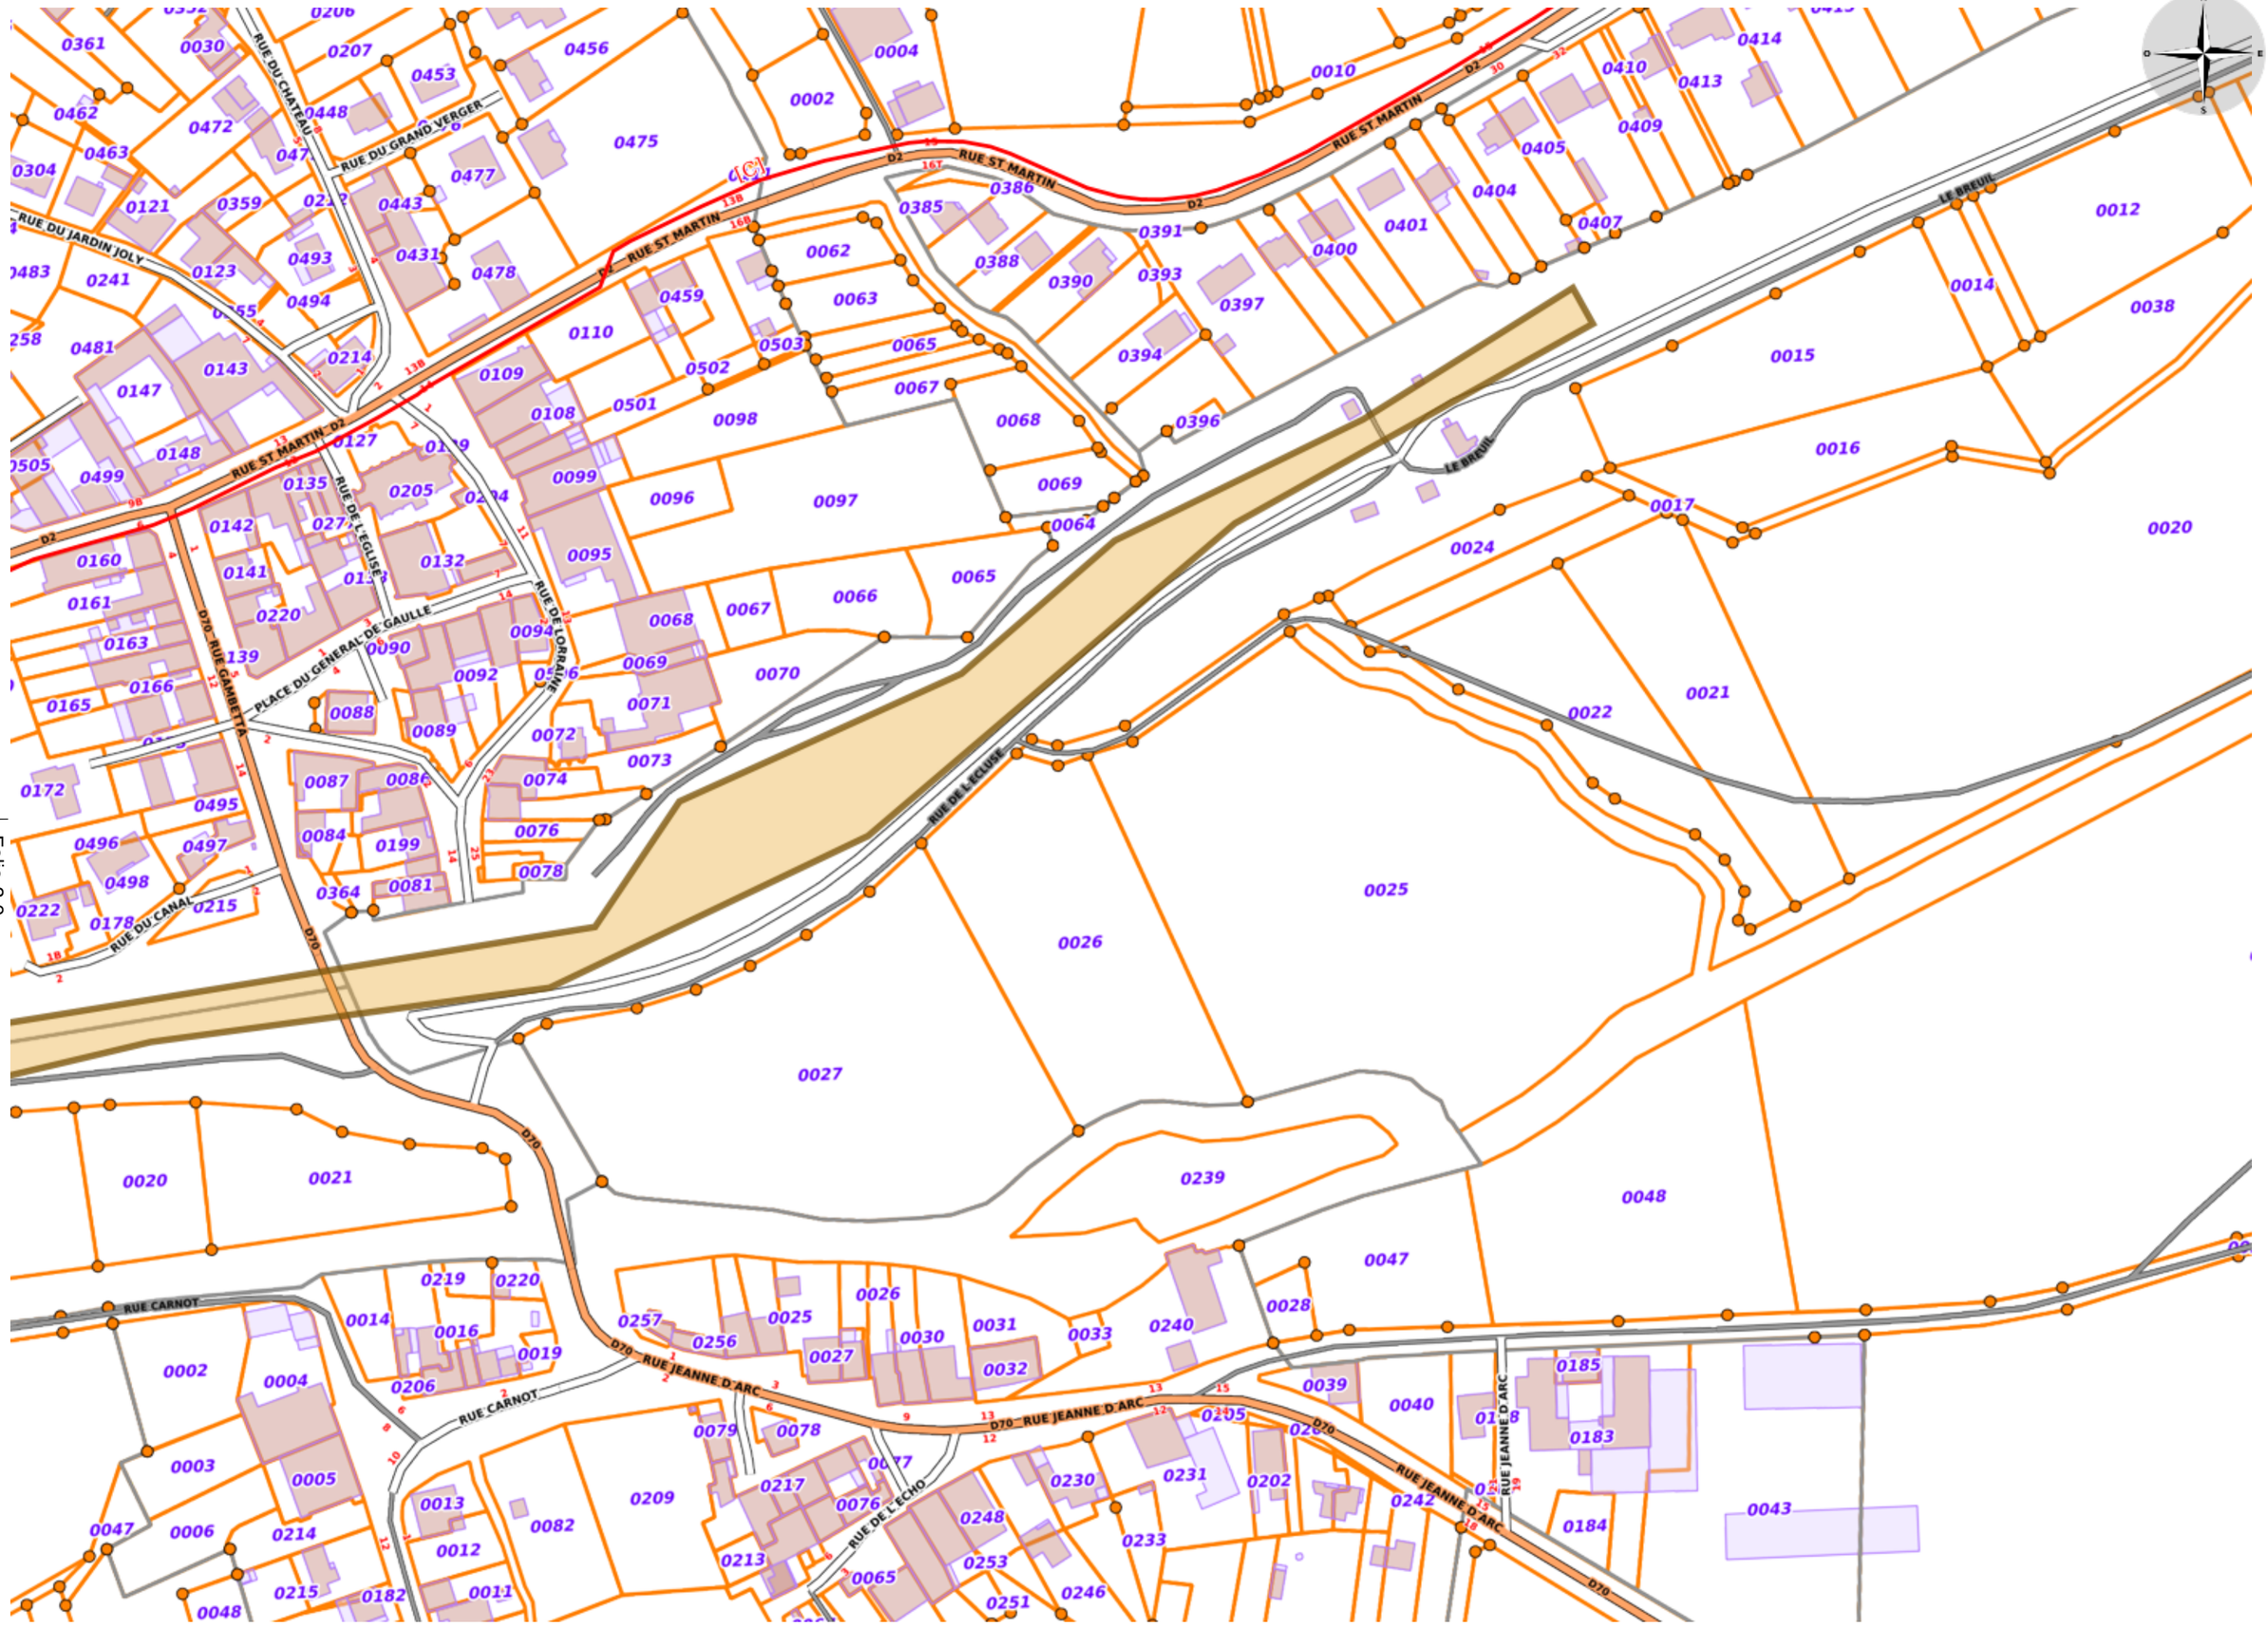
RUE ST MARTIN D2
RUE DU CHATEAU
RUE DU GRAND VERGER
RUE DU JARDIN JOLY
RUE DU CANAL
RUE DE L'EGLISE
RUE DE LORRAINE
PLACE DU GENERAL DE GAULLE
D70 RUE GAMBETTA
LE BREUIL
RUE DE L'ECLUSE
RUE DE L'ECHO
D70 RUE JEANNE D'ARC
RUE CARNOT
0001
0002
0003
0004
0005
0006
0010
0011
0012
0013
0014
0015
0016
0017
0020
0021
0022
0024
0025
0026
0027
0028
0038
0039
0040
0043
0047
0048
0062
0063
0065
0066
0067
0068
0069
0070
0071
0072
0073
0074
0076
0077
0078
0079
0081
0082
0084
0086
0087
0088
0089
0090
0092
0094
0095
0096
0097
0098
0099
0108
0109
0110
0127
0132
0135
0139
0141
0142
0143
0147
0148
0160
0161
0163
0165
0166
0172
0178
0182
0183
0184
0185
0199
0202
0205
0206
0209
0213
0214
0215
0217
0219
0220
0222
0230
0231
0233
0239
0240
0242
0246
0248
0251
0253
0256
0257
0359
0361
0364
0385
0386
0388
0390
0391
0393
0394
0396
0397
0400
0401
0404
0405
0407
0409
0410
0413
0414
0431
0443
0448
0453
0456
0459
0462
0463
0472
0475
0477
0478
0481
0483
0493
0494
0495
0496
0497
0498
0499
0501
0502
0503
0505
Nbre de folios : 5
Folio-3-0
Folio-2-0
Référence: 64788936
COLT TECHNOLOGY SERVICES
Format : A3
Echelle : 1/2000
0 10 m
100 m

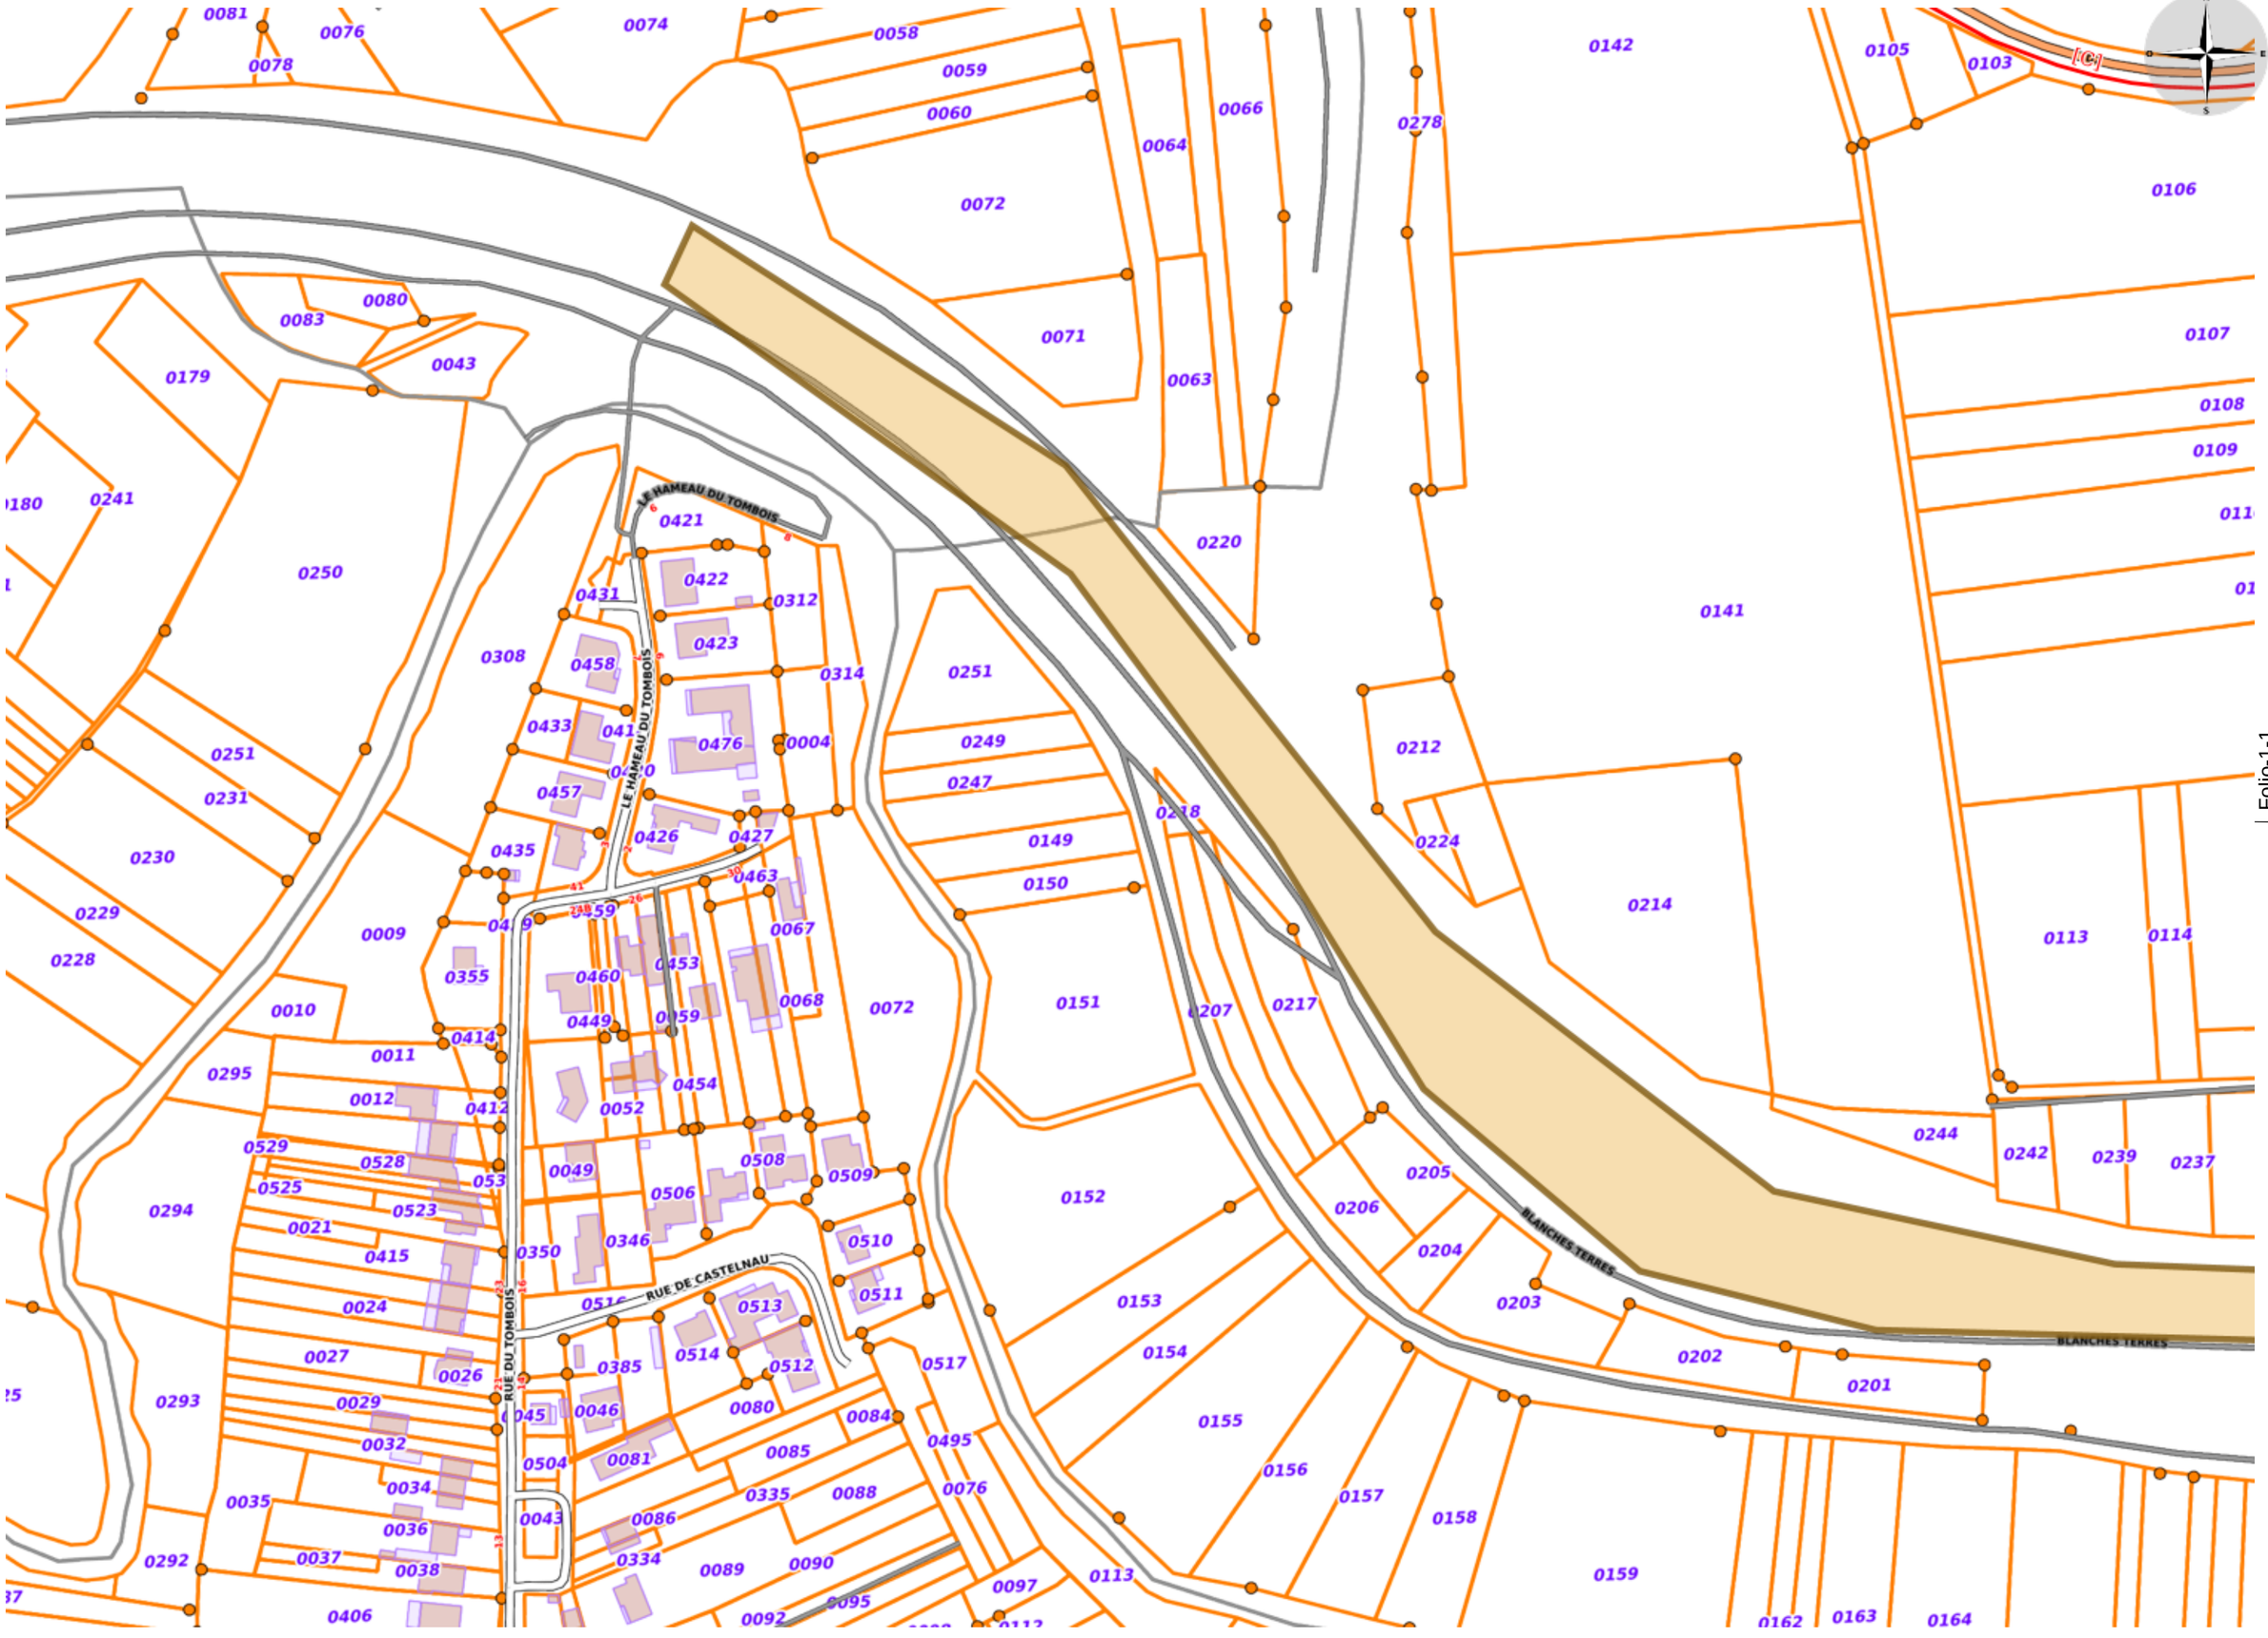
LE HAMEAU DU TOMBOIS
RUE DU TOMBOIS
RUE DE CASTELNAU
BLANCHES TERRES
0081
0076
0078
0074
0058
0059
0060
0064
0066
0278
0142
0105
0103
0106
0072
0071
0063
0080
0083
0043
0179
0107
0108
0109
0241
0250
0220
0141
0421
0422
0312
0431
0423
0308
0458
0314
0251
0249
0247
0212
0476
0004
0433
0457
0218
0224
0149
0150
0214
0113
0114
0463
0067
0459
0453
0460
0355
0068
0072
0151
0207
0217
0010
0449
0454
0414
0011
0295
0012
0412
0052
0244
0242
0239
0237
0205
0206
0204
0203
0202
0201
0529
0528
0525
0523
0021
0415
0024
0027
0026
0029
0032
0034
0036
0037
0038
0035
0292
0294
0293
0230
0229
0228
0009
0355
0010
0011
0295
0012
0529
0525
0294
0021
0415
0024
0027
0293
0029
0032
0034
0035
0036
0292
0037
0038
0406
0053
0049
0506
0508
0509
0510
0511
0513
0514
0512
0517
0495
0076
0113
0097
0092
0095
0090
0089
0334
0086
0043
0504
0081
0085
0084
0080
0046
0045
0385
0350
0346
0516
0153
0154
0155
0156
0157
0158
0159
0162
0163
0164
Nbre de folios : 5
Folio-0-1
Folio-1-1
Référence: 64788936
COLT TECHNOLOGY SERVICES
Format : A3
Echelle : 1/2000
0 10 m
100 m

Folio-1-0

Folio-0-1

[C]

0090

0098

0264

0266

0297

0099

0100

0101

0102

0

.11

0112

0097

0268

0270

0116

0117

0273

0115

0118

0119

0120

0222

0255

0294

0234

0232

0229

0227

0298

0063

0060

0062

0061

0030

0057

0056

0055

0054

0196

0001

0006

0002

0198

0197

0200

0179

0005

0008

0009

0007

0178

0177

0176

0019

0020

BLANCHES TERRES

BLANCHES TERRES

N

O

E

S

Nbre de folios : 5
Folio-1-1

Référence: 64788936
COLT TECHNOLOGY SERVICES

Format : A3

Echelle : 1/2000

0 10 m 100 m

DICT services

Adresse: Maixe
54110 CREVIC

Chantier:2641PA013

Emprise

Emprise de la déclaration

Réseaux Fibre COLT - Classe: C

Fibre: Boite

Fibre: Divers

Fibre: Egout

Fibre: Longue Distance

Fibre: Tranchée

Ouvrage Fibre

COLT-061026-120109-RCP_DTDICT-43624066

Liberté • Égalité • Fraternité
RÉPUBLIQUE FRANÇAISE
Ministère chargé de l'écologie

Récépissé de DT
Récépissé de DICT

cerfa N°14435*04

Au titre du chapitre IV du titre V du livre V (partie réglementaire) du Code de l'environnement et de la section 12 du chapitre IV du titre III du livre V de la 4ème partie (partie réglementaire) du Code du travail

(Annexe 2 de l'arrêté du 15 février 2012 modifié - NOR : DEVP1116359A)

Destinataire

- [x] Récépissé de DT
- [ ] Récépissé de DICT
- [ ] Récépissé de DT/DICT conjointe

Dénomination : Unité Territoriale d'Itinéraire CMRE-EN
Complément / Service :
Numéro / Voie : TSA 70011
Lieu-dit / BP :
Code Postal / Commune : 69134 DARDILLY CEDEX
Pays :

N° consultation du téléservice : 20261006028673DEB
Référence de l'exploitant : COLT-061026-120109
N° d'affaire du déclarant : 2641PA013
Personne à contacter (déclarant) : Luc VUIDART
Date de réception de la déclaration : 06 / 10 / 2026
Commune principale des travaux : CREVIC
Adresse des travaux prévus : Maixe,

Coordonnées de l'exploitant

Raison sociale : COLT TECHNOLOGY SERVICES
Personne à contacter :
Numéro / Voie : 23-27 RUE PIERRE VALETTE
Lieu-dit / BP :
Code Postal / Commune : 92240 MALAKOFF
Tél. : 0170995500 Fax :

Éléments généraux de réponse

- [ ] Les renseignements que vous avez fournis ne nous permettent pas de vous répondre. La déclaration est à renouveler. Précisez notamment :
- [ ] Les réseaux/ouvrages que nous exploitons ne sont pas concernés au regard des informations fournies. Distance > à : _____ m
- [x] Il y a au moins un réseau / ouvrage concerné de catégorie *(voir liste des catégories au verso)* : TL ____ ____ . Autres informations :

Modification ou extension de nos réseaux / ouvrages

Modification ou extension de réseau/ouvrage envisagée dans un délai inférieur à 3 mois :

- [ ] Réalisation de modifications en cours sur notre réseau/ouvrage.

Veuillez contacter notre représentant : Tél. :

NB : Si nous avons connaissance d'une modification du réseau/ouvrage dans le délai maximal de 3 mois à compter de la consultation du téléservice, nous vous en informerons.

Emplacement de nos réseaux / ouvrages

- [x] Plans joints :

NB : La classe de précision A, B ou C figure dans les plans.

Références :	Echelle(1) :	Date d'édition(1) :	Sensible :	Prof. règl. mini(1) :	Matériau réseau(1) :
64788936	1/2000	06 / 10 / 2026	☐	_____ cm	
64788945	1/10000	06 / 10 / 2026	☐	_____ cm	

- [ ] Réunion sur chantier pour localisation du réseau/ouvrage : ☐ Date retenue d'un commun accord : ___ / ___ / _____ à ___ h ___
  ou ☐ Prise de RDV à l'initiative du déclarant (date du dernier contact non conclusif : ___ / ___ / _____)
- [ ] Votre projet doit tenir compte de la servitude protégeant notre ouvrage.
- [ ] (cas d'un récépissé de DT) Vous devez prévoir des investigations complémentaires à notre charge (hors cas d'exemption prévus dans la réglementation) (2)
- [ ] Des branchements non cartographiés sont présents. Ils sont soit pourvus d'affleurants visibles et rattachés à un réseau principal souterrain identifié dans les plans joints, soit munis de dispositifs automatiques supprimant tout risque en cas d'endommagement (2)

(1) : facultatif si l'information est fournie sur le plan joint (2) : pour les tronçons et branchements non cartographiés en classe A, prévoir des clauses techniques et financières particulières dans le marché

Recommandations de sécurité

Les recommandations techniques spécifiques suivantes sont à appliquer, en fonction des risques liés à l'utilisation des techniques de travaux employées :
Pour tout renseignement ou prise de rendez-vous s'adresser à frdict@colt.net

Rubriques du guide technique relatives à des ouvrages ou travaux spécifiques :

Pour les exploitants de lignes électriques : si la distance d'approche a été précisée, la mise hors tension est : ☐ possible ☐ impossible

Mesures de sécurité à mettre en œuvre :

Dispositifs importants pour la sécurité :

Cas de dégradation d'un de nos ouvrages

En cas de dégradation d'un de nos ouvrages, contactez nos services au numéro de téléphone suivant : 0800948888

Pour toute anomalie susceptible de mettre en cause la sécurité au cours du déroulement du chantier, prévenir le service départemental d'incendie et de secours (par défaut le 18 ou le 112) :


Responsable du dossier

Nom : MAYER Jérémie
Désignation du service :
Tél. :

Signature de l'exploitant ou de son représentant

Nom du signataire : Jérémie MAYER
Signature : Signé éléctroniquement sur www.dictservices.fr
Date : 06 / 10 / 2026 Nombre de pièces jointes, y compris les plans : 6

La loi n° 78-17 du 6 janvier 1978 modifiée relative à l'informatique, aux fichiers et aux libertés, garantit un droit d'accès et de rectification des données auprès des organismes destinataires du formulaire.

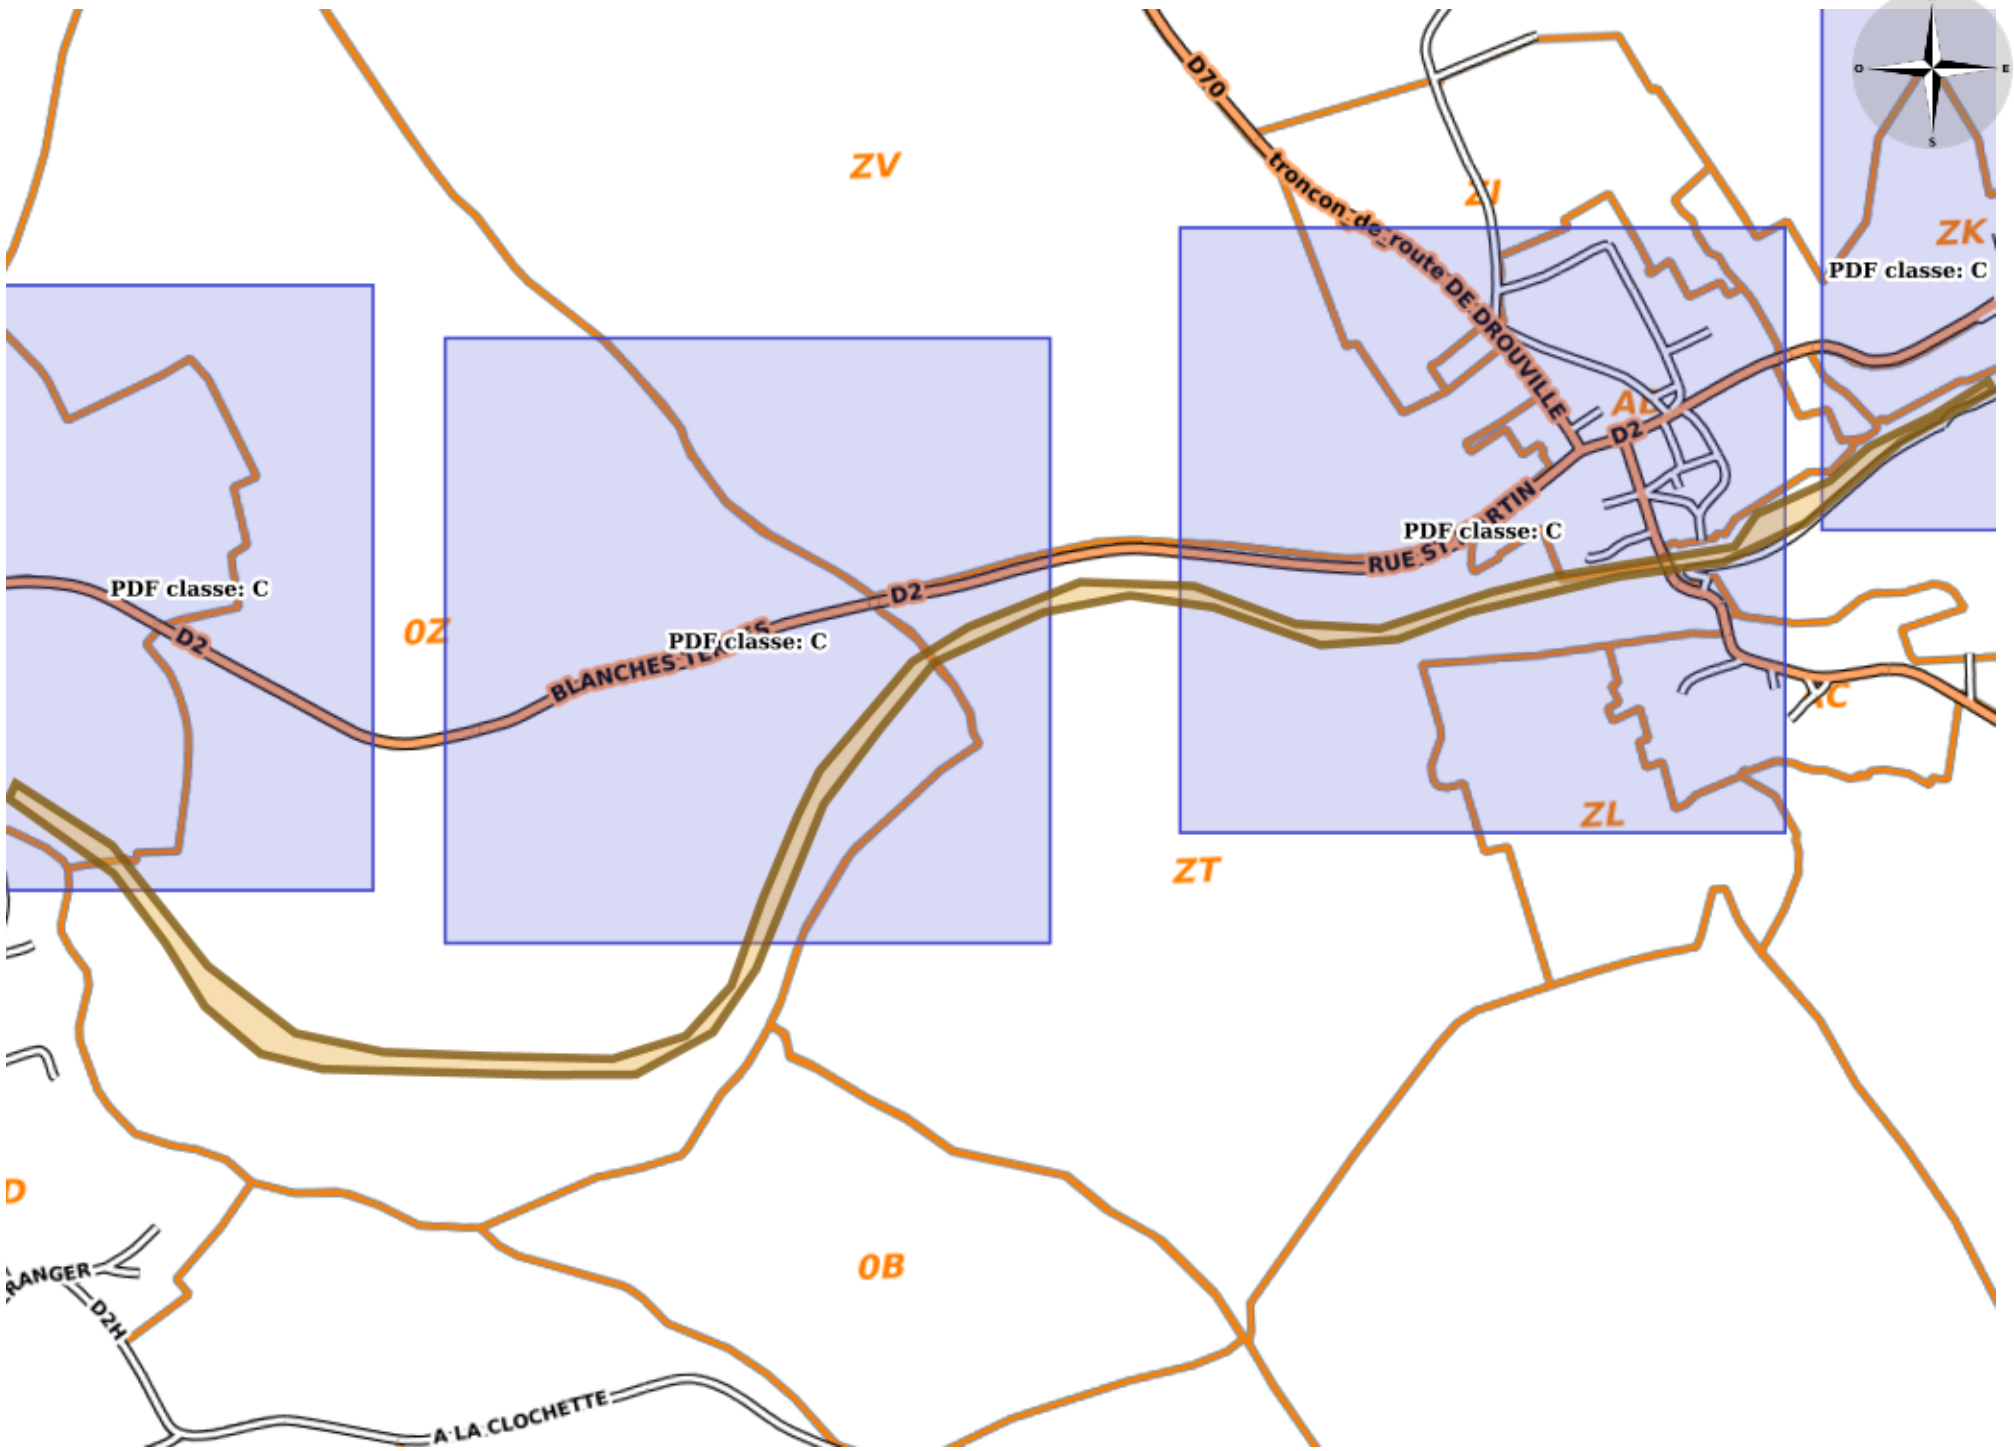

Référence: 64788945
COLT TECHNOLOGY SERVICES

Format:A4

Echelle : 1/10000

0 100 m 500 m

DICT services.fr


Adresse: Maixe
54110 CREVIC

Chantier:2641PA013

Emprise



Emprise de la déclaration

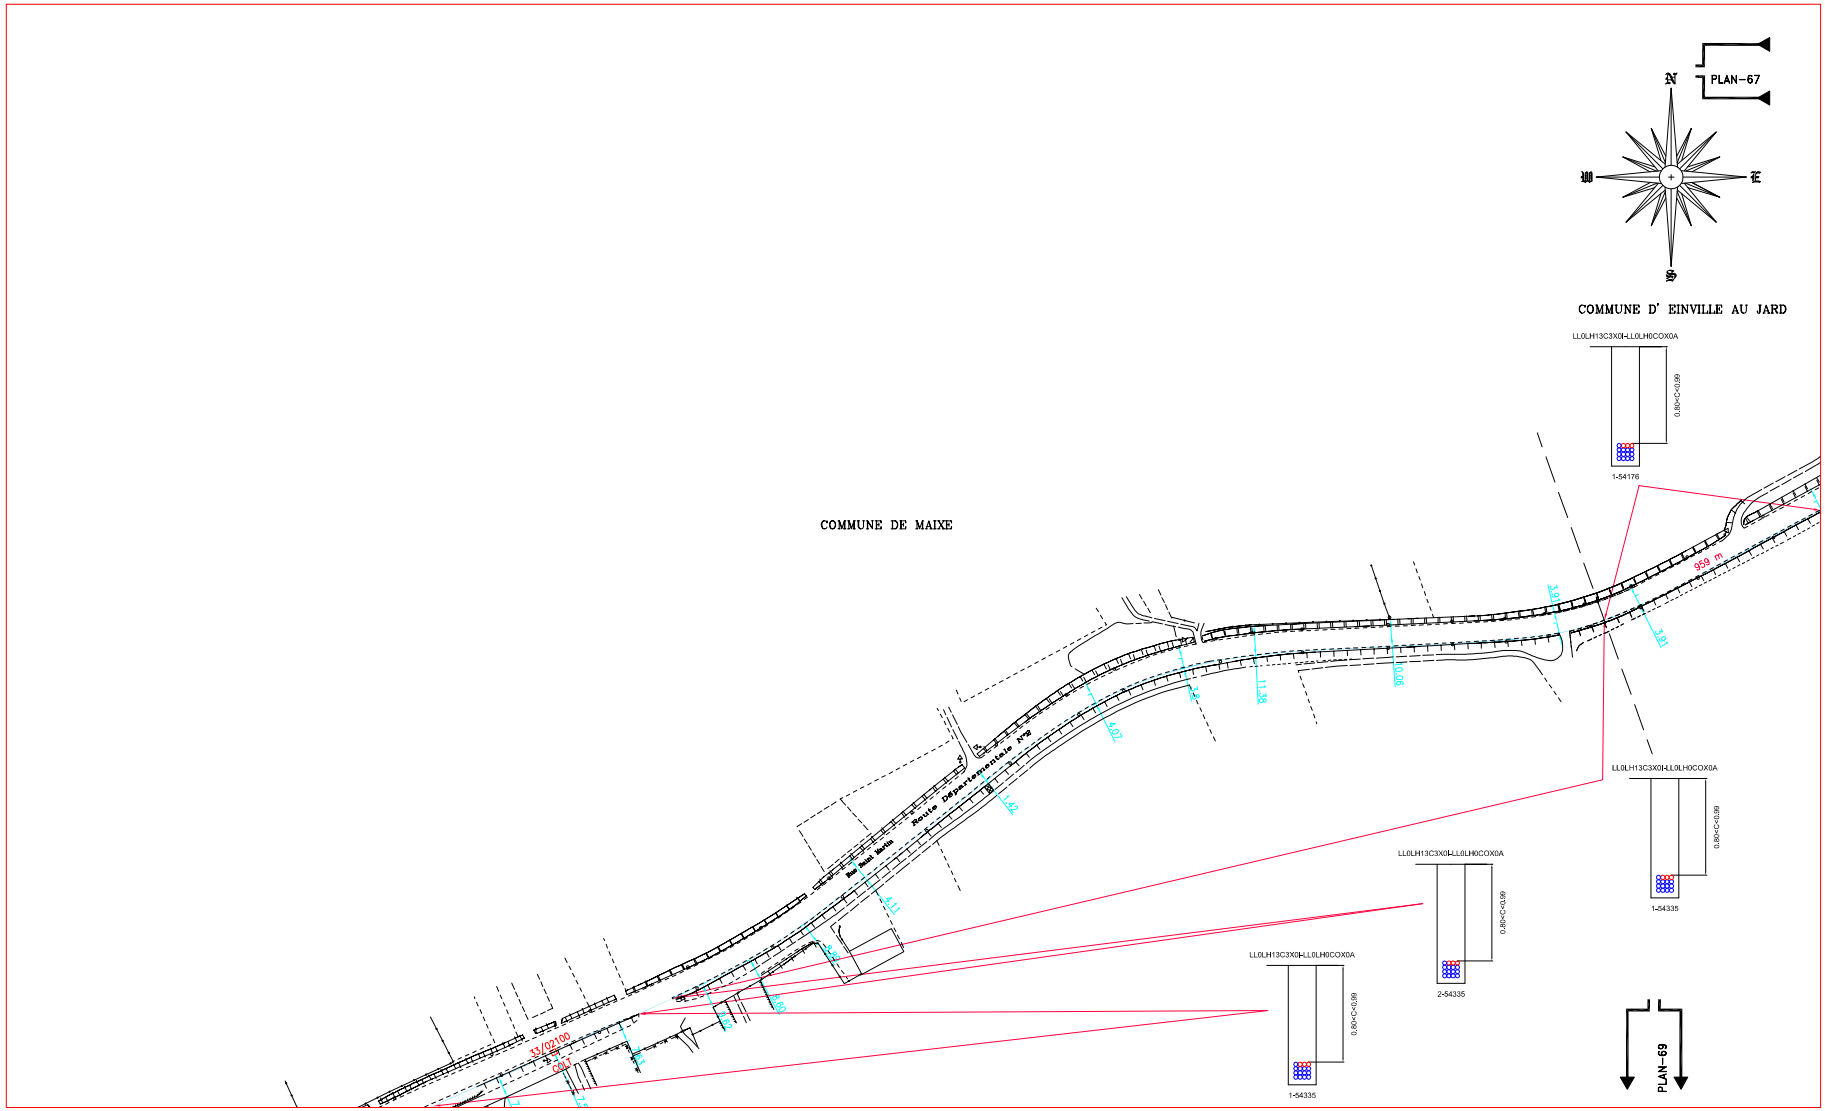

REV	DATE	DESCRIPTION	DESIGNED	CHECKED	APPROVED
1	21-06-00	Création	CER	ALC	/
2	26-10-00	Suppression bik. mod.	ALC	ALC	/
3	03-05-01	Récolement	CER	ALC	/
4	28-09-01	Mise en conformité	ALC	ALC	/
5	11-01-02	Mod. tracé folio N°2,3,20,55,58,63,119,122,126	ALC	ALC	/
–	–	Mise en conformité réunion 12/01	ALC	ALC	/
6	19-10-05	Mise en conformité selon charte COLT	Setrac	COLT	SRE

DRAWN BY: CERENE

CHECKED BY: COLT

APPROVED BY: SRE

La position et la géométrie des fonds de plan sont données à titre indicatif.
Elles n'engagent en aucun cas la responsabilité de la société émettrice du plan.
Toute précision nécessaire sera confirmée par des sondages ou relevé sur le terrain.

C O L T

LOOP: STRASBOURG–PARIS–CALAIS–LES MOERES

SEGMENT: LANGUIMBERG – VILLEY LE SEC

SITE ADDRESS:
DEPARTEMENT DE LA MEURTHE ET MOSELLE (54)
EINVILLE AU JARD – MAIXE

TITLE:
FR9.2 – FR9.3
LANGUIMBERG – VILLEY LE SEC

CONTRACT NO.: LEVEL 3


DRAWING NO: FR9.2–FR9.3_068

DATE DRAWN: 21A0U00

SCALE: 1:1000

PLOT DATE: 21/10/05

SHEET: 68

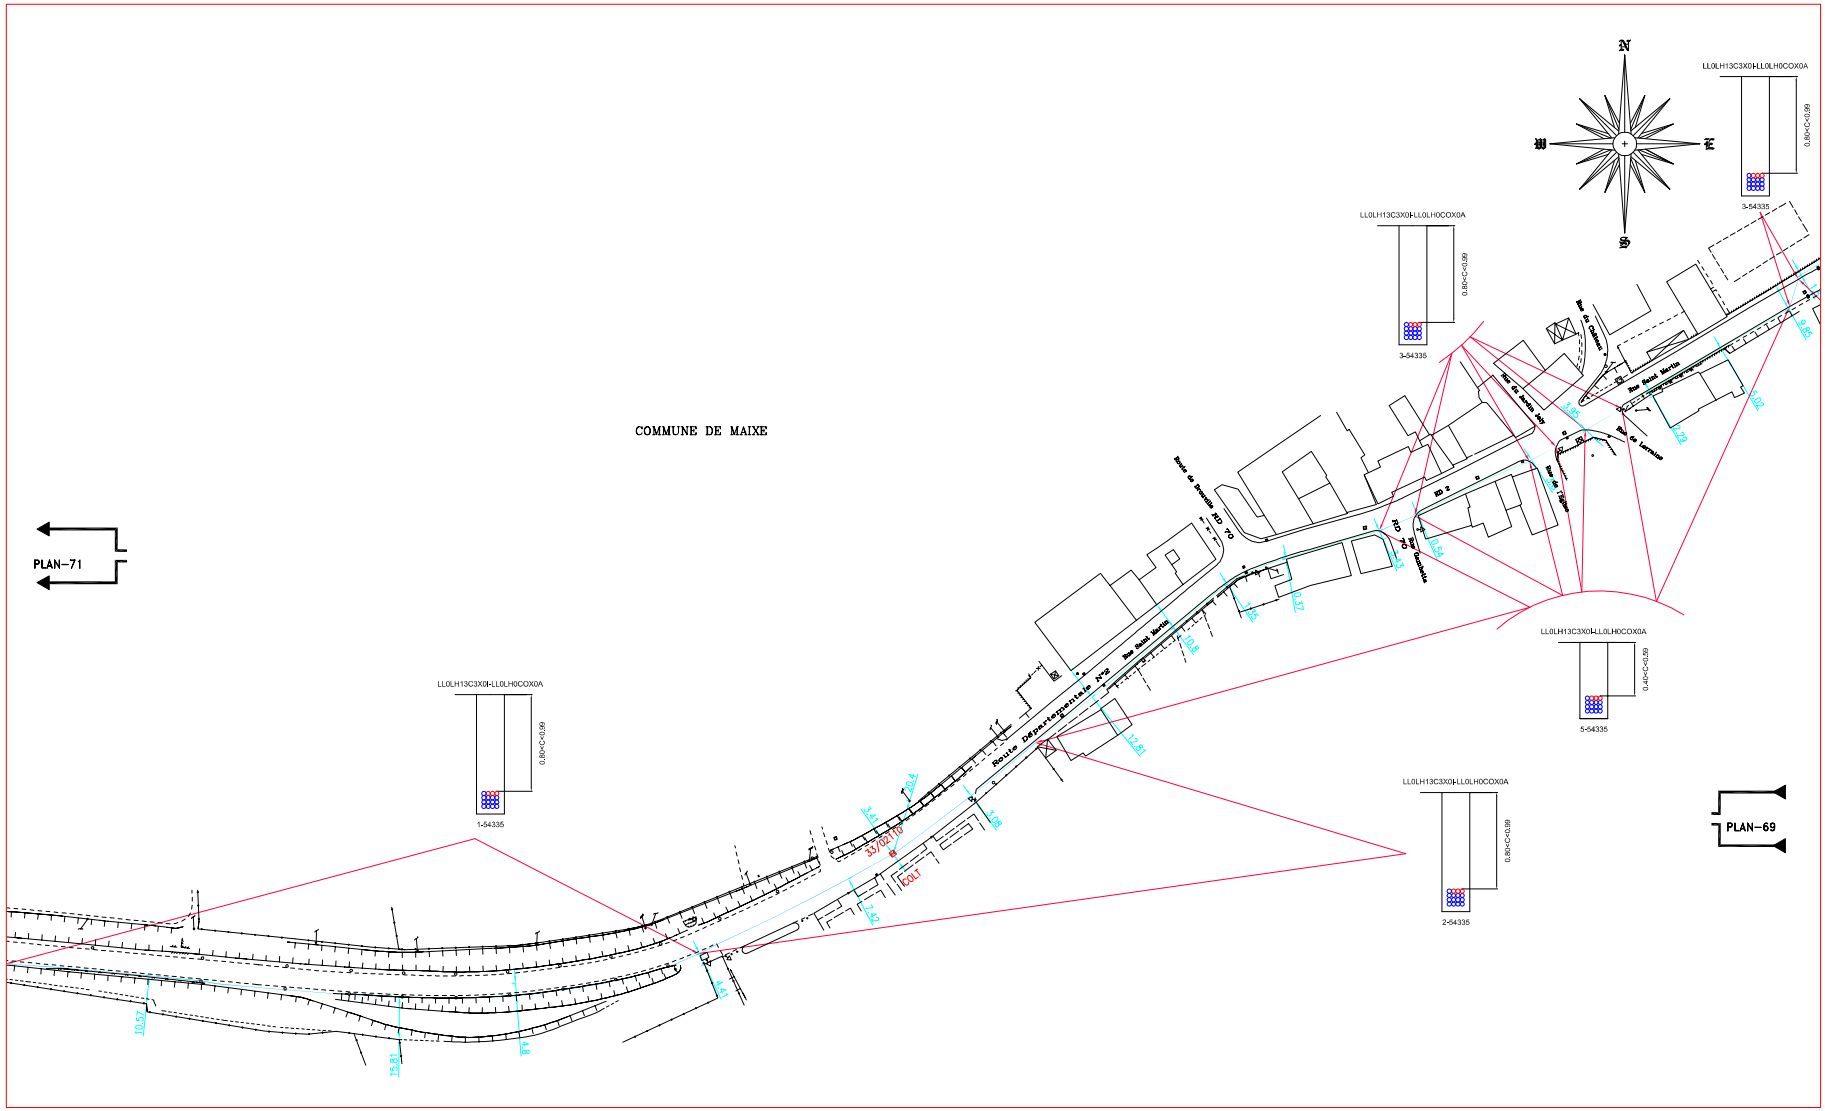

REV	DATE	DESCRIPTION	DESIGNED	CHECKED	APPROVED
1	21-08-00	Création	CER	ALC	/
2	26-10-00	Suppression boîte blk. mod.	ALC	ALC	/
3	03-05-01	Récolement	CER	ALC	/
4	28-09-01	Mise en conformité	ALC	ALC	/
5	11-01-02	Mod. tracé folio N°2,3,20,55,58,63,119,122,126	ALC	ALC	/
–	–	Mise en conformité réunion 12/01	ALC	ALC	/
6	19-10-05	Mise en conformité selon charte COLT	Setrac	COLT	SRE

DRAWN BY: CERENE

CHECKED BY: COLT

APPROVED BY: SRE

La position et la géométrie des fonds de plan sont données à titre indicatif.
Elles n'engagent en aucun cas la responsabilité de la société émettrice du plan.
Toute précision nécessaire sera confirmée par des sondages ou relevé sur le terrain.

C O L T

LOOP: STRASBOURG–PARIS–CALAIS–LES MOERES

SEGMENT: LANGUIMBERG – VILLEY LE SEC

SITE ADDRESS:
DEPARTEMENT DE LA MEURTHE ET MOSELLE (54)
MAIXE

TITLE:
FR9.2 – FR9.3
LANGUIMBERG – VILLEY LE SEC

CONTRACT NO.: LEVEL 3

DRAWING NO: FR9.2–FR9.3_070


DATE DRAWN: 21A0U00

SCALE: 1:1000

PLOT DATE: 21/10/05

SHEET: 70

REV	DATE	DESCRIPTION	DESIGNED	CHECKED	APPROVED
1	21-08-00	Création	CER	ALC	/
2	26-10-00	Suppression boîte blk. mod.	ALC	ALC	/
3	03-05-01	Récolement	CER	ALC	/
4	28-09-01	Mise en conformité	ALC	ALC	/
5	11-01-02	Mod. tracé folio N°2,3,20,55,58,63,119,122,126	ALC	ALC	/
–	–	Mise en conformité réunion 12/01	ALC	ALC	/
6	19-10-05	Mise en conformité selon charte COLT	Setrac	COLT	SRE

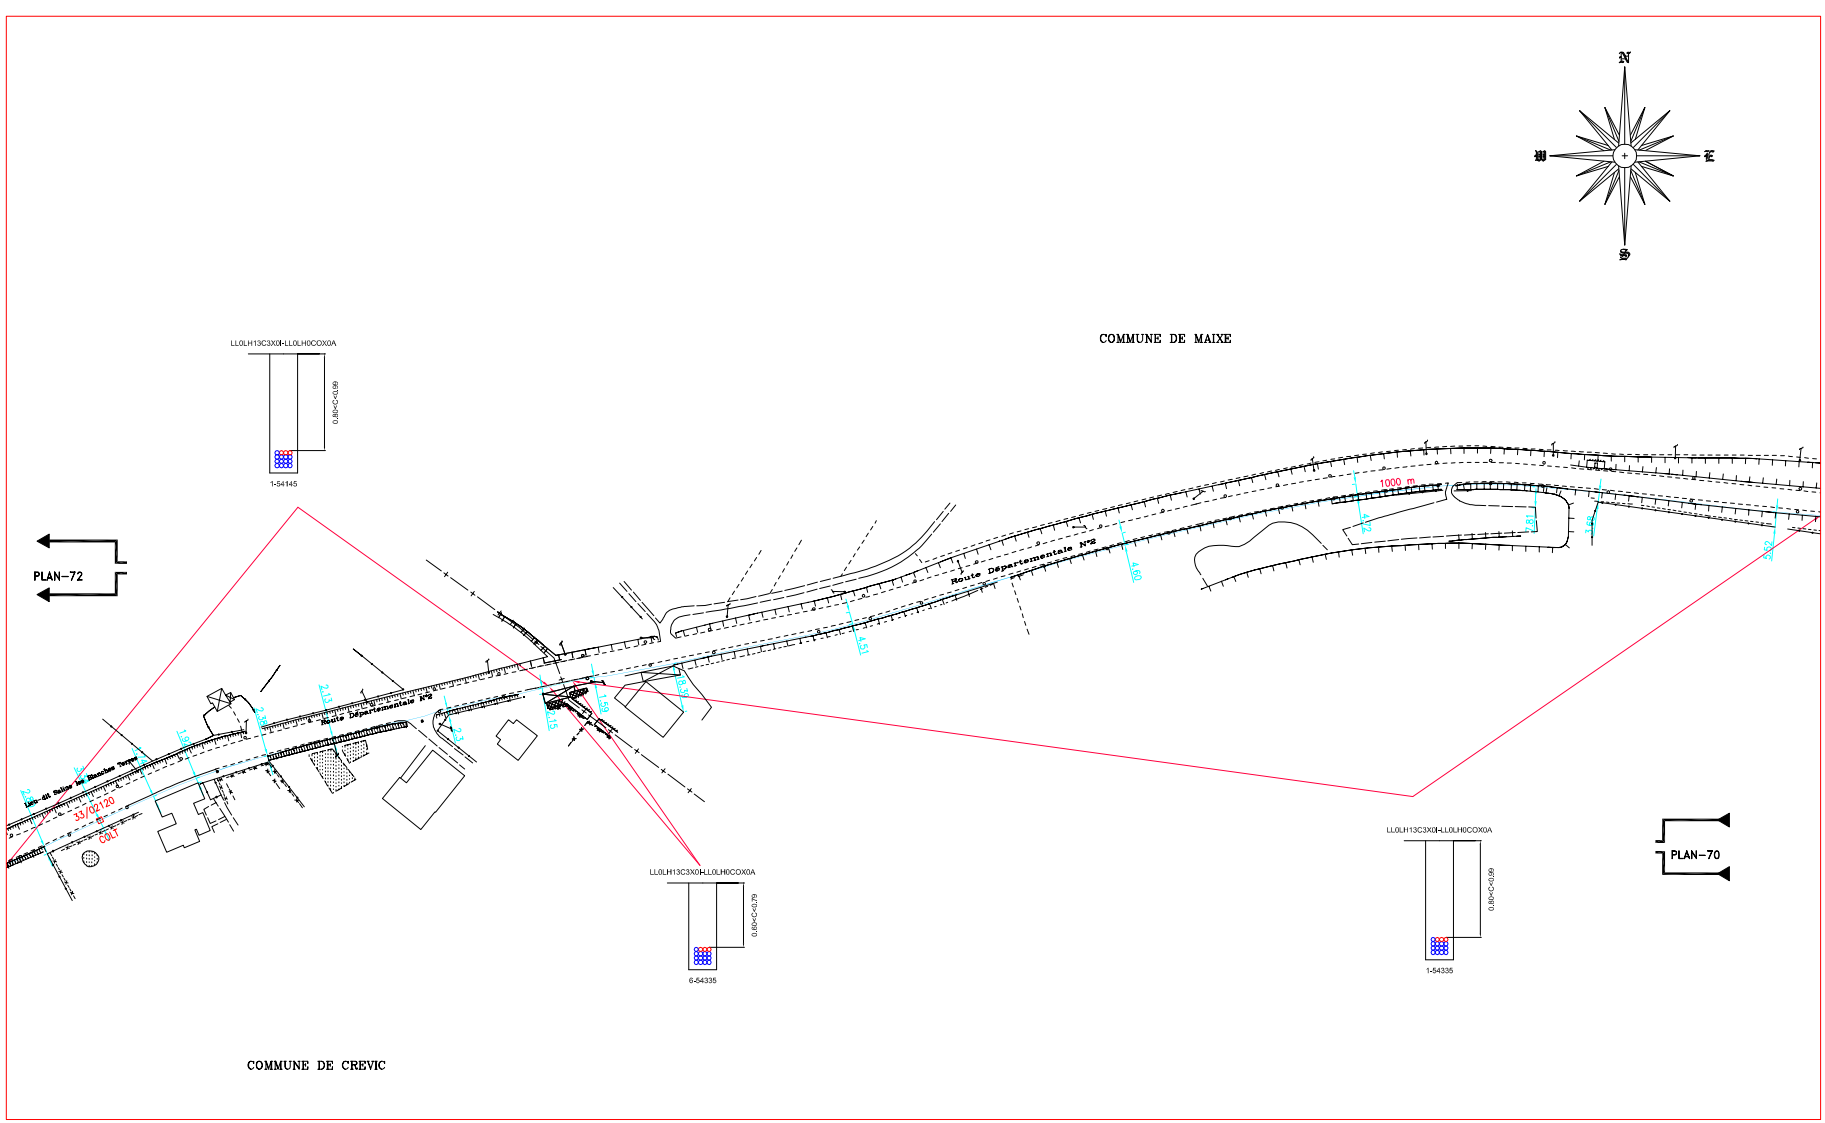

DRAWN BY: CERENE

CHECKED BY: COLT

APPROVED BY: SRE

La position et la géométrie des fonds de plan sont données à titre indicatif.
Elles n'engagent en aucun cas la responsabilité de la société émettrice du plan.
Toute précision nécessaire sera confirmée par des sondages ou relevé sur le terrain.

COLT

LOOP: STRASBOURG–PARIS–CALAIS–LES MOERES

SEGMENT: LANGUIMBERG – VILLEY LE SEC

SITE ADDRESS:
DEPARTEMENT DE LA MEURTHE ET MOSELLE (54)
MAIXE – CREVIC

TITLE:
FR9.2 – FR9.3
LANGUIMBERG – VILLEY LE SEC

CONTRACT NO.: LEVEL 3

DRAWING NO: FR9.2–FR9.3_071


DATE DRAWN: 21A0U00


SCALE: 1:1000

PLOT DATE: 21/10/05

SHEET: 71

SHEET: 71 OF: 147

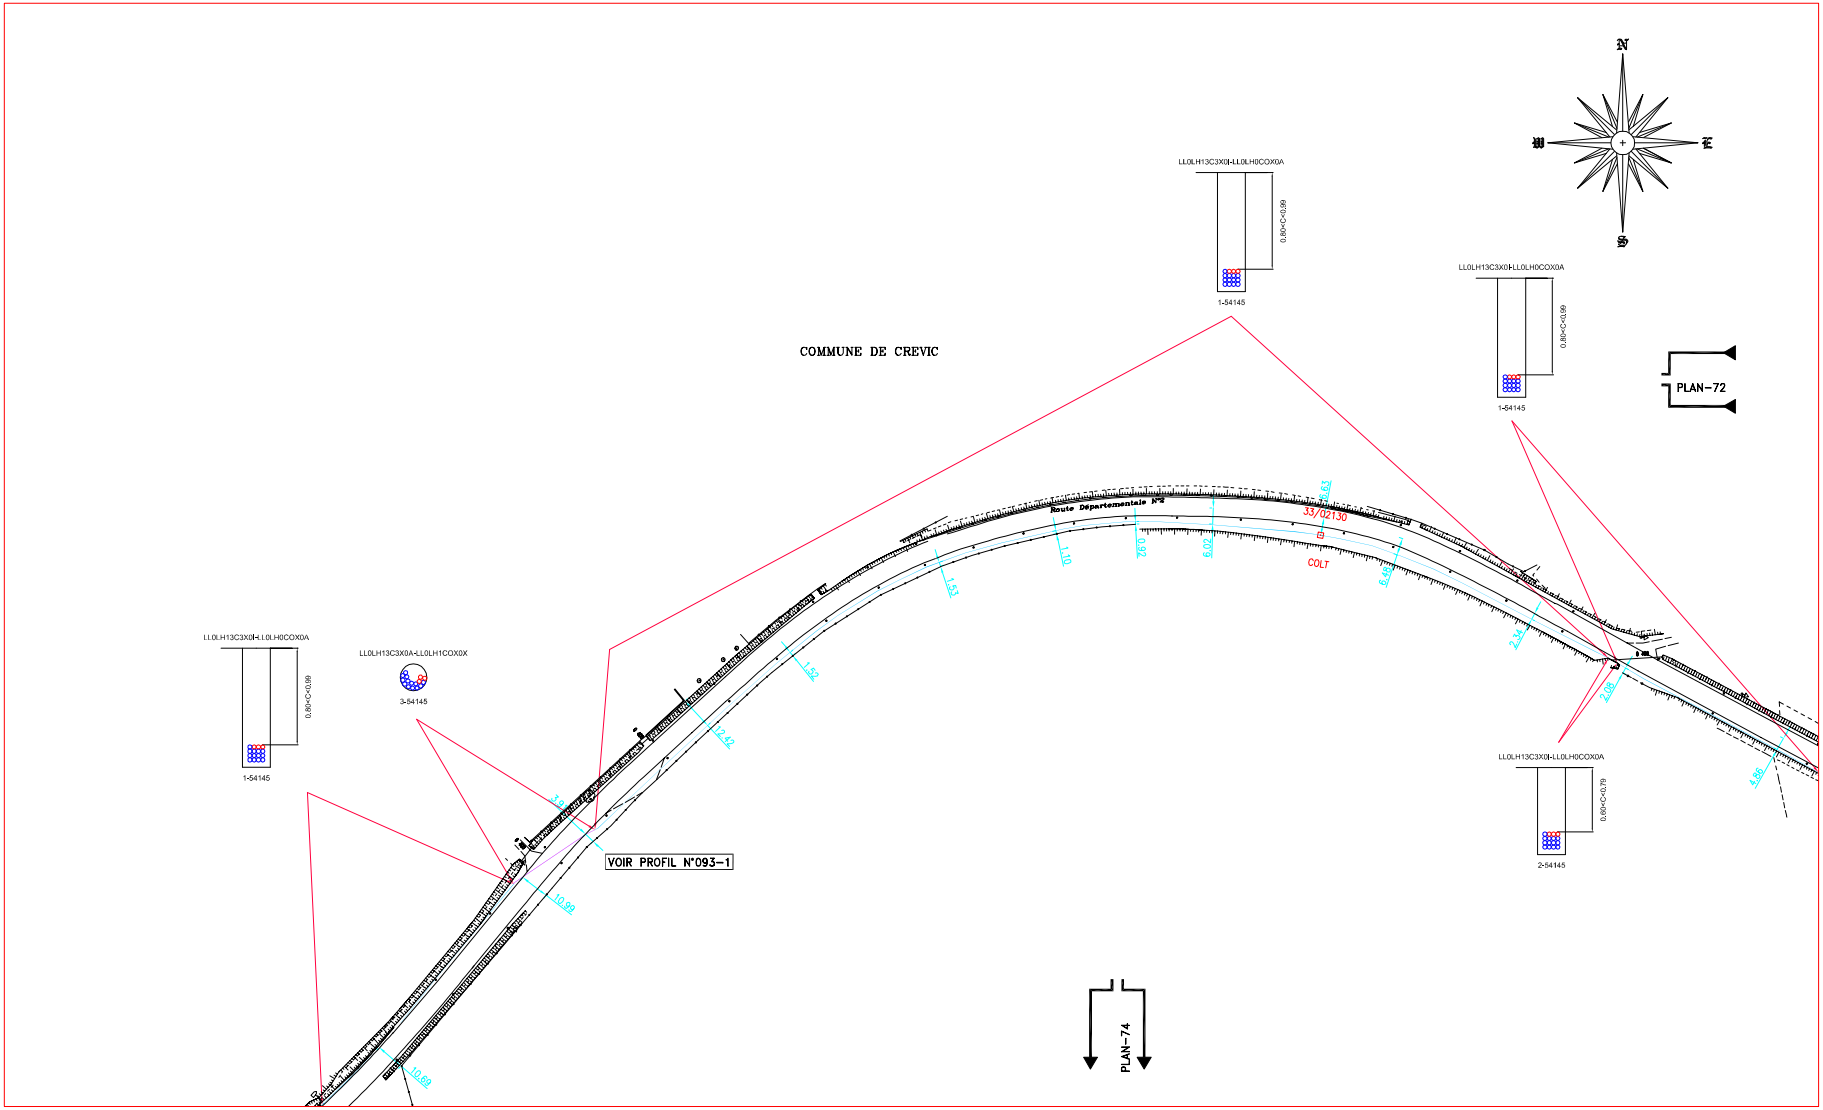

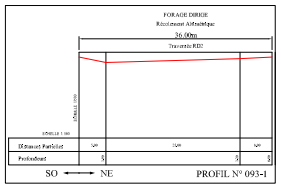

REV	DATE	DESCRIPTION	DESIGNED	CHECKED	APPROVED
1	21-08-00	Création	CER	ALC	/
2	26-10-00	Suppression blk. mod.	ALC	ALC	/
3	03-05-01	Récolement	CER	ALC	/
4	28-09-01	Mise en conformité	ALC	ALC	/
5	11-01-02	Mod. tracé folio N°2,3,20,55,58,63,119,122,126	ALC	ALC	/
–	–	Mise en conformité réunion 12/01	ALC	ALC	/
6	19-10-05	Mise en conformité selon charte COLT	Setrac	COLT	SRE

DRAWN BY: CERENE

CHECKED BY: COLT

APPROVED BY: SRE

La position et la géométrie des fonds de plan sont données à titre indicatif.
Elles n'engagent en aucun cas la responsabilité de la société émettrice du plan.
Toute précision nécessaire sera confirmée par des sondages ou relevé sur le terrain.

LOOP: STRASBOURG–PARIS–CALAIS–LES MOERES

SEGMENT: LANGUIMBERG – VILLEY LE SEC

SITE ADDRESS:
DEPARTEMENT DE LA MEURTHE ET MOSELLE (54)
CREVIC

TITLE:
FR9.2 – FR9.3
LANGUIMBERG – VILLEY LE SEC

CONTRACT NO.: LEVEL 3

DRAWING NO: FR9.2–FR9.3_073

DATE DRAWN: 21AOU00

SCALE: 1:1000

PLOT DATE: 21/10/05

SHEET: 73

SHEET: 73 OF: 147

Level 3
COLT
Autres

0 10m 20m 30m 40m 50m 60m 70m 80m 90m 100m

De: "DICTservices.fr" <mail-auto@dictservices.fr>

A: vnf-cmre-d@demat.sogelink.fr

Objet: DICTservices/RCP DT/DICT/COLT-061026-120109-RCP_DTDICT-43624066/Réception d'une réponse sur la commune de CREVIC

06/10/2026
Nouvelles informations
relatives à votre chantier

Bonjour,

Vous avez reçu la réponse à votre formulaire **2641PA013 de la part de COLT TECHNOLOGY SERVICES**.

Nous vous invitons à prendre connaissance de la réponse
Ouvrez la pièce jointe à ce mail pour consulter la réponse à votre déclaration.

Nous restons à votre disposition pour toute question complémentaire et vous remercions de votre confiance.
Cordialement.

L'équipe DICTservices

UNE QUESTION ? Nous contacter | 05 59 01 00 20 | commercial@dictservices.fr

---

www.dictservices.fr Ce message est généré automatiquement, ne pas répondre