Liberté • Égalité • Fraternité
RÉPUBLIQUE FRANÇAISE

Ministère chargé de l'écologie

cerfa
N° 14435*04

Récépissé de DT
Récépissé de DICT

Au titre du chapitre IV du titre V du livre V (partie réglementaire) du Code de l'environnement et de la section 12 du chapitre IV du titre III du livre V de la 4ème partie (partie réglementaire) du Code du travail

(Annexe 2 de l'arrêté du 15 février 2012 modifié - NOR : DEVP1116359A)

Destinataire

- [x] Récépissé de DT
- [ ] Récépissé de DICT
- [ ] Récépissé de DT/DICT conjointe

Dénomination : Unité Territoriale d'Itinéraire CMRE-EN
Numéro / Voie : TSA 70011
Code postal / Commune : 69134 DARDILLY CEDEX
Pays : France

N° consultation du téléservice : 2026100602867DEB
Référence de l'exploitant : 2641031985.264101RDT02
N° d'affaire du déclarant : 2641PA013
Personne à contacter (déclarant) : VUIDART Luc
Date de réception de la déclaration : 06/10/2026
Commune principale des travaux : 54110 CREVIC
Adresse des travaux prévus : Maixe

Coordonnées de l'exploitant :

Raison sociale : GRDF GRAND EST
Personne à contacter :
Numéro / Voie : 140 rue Georges Charpak
Lieu-dit / BP :
Code Postal / Commune : 51430 BEZANNES
Tél. : +33810300360 Fax :

Eléments généraux de réponse

- [ ] Les renseignements que vous avez fournis ne nous permettent pas de vous répondre. La déclaration est à renouveler. Précisez notamment :
- [ ] Les réseaux/ouvrages que nous exploitons ne sont pas concernés au regard des informations fournies. Distance > à : _____ m
- [x] Il y a au moins un réseau/ouvrage concerné de catégorie *(voir liste des catégories au verso)* : GA Autres informations :

Modification ou extension de nos réseaux / ouvrages

Modification ou extension de réseau/ouvrage envisagée dans un délai inférieur à 3 mois :

- [ ] Réalisation de modifications en cours sur notre réseau/ouvrage.

Veuillez contacter notre représentant : Tél. :

NB : Si nous avons connaissance d'une modification du réseau/ouvrage dans le délai maximal de 3 mois à compter de la consultation du téléservice, nous vous en informerons.

Emplacement de nos réseaux / ouvrages

- [x] Plans joints :

NB : La classe de précision A, B ou C figure dans les plans.

Références :	Echelle (1) :	Date d'édition (1) :	Sensible :	Prof. règl. mini (1) :	Matériau réseau (1) :
	1/200		[x]	cm	
			[x]	cm	

- [ ] Réunion sur chantier pour localisation du réseau/ouvrage : [ ] Date retenue d'un commun accord : _____ à _____
  ou [ ] Prise de RDV à l'initiative du déclarant (date du dernier contact non conclusif : _____)
- [x] Votre projet doit tenir compte de la servitude protégeant notre ouvrage.
- [x] (cas d'un récépissé de DT) Vous devez prévoir des investigations complémentaires à notre charge (hors cas d'exemption prévus dans la réglementation) (2)
- [x] Des branchements non cartographiés sont présents. Ils sont soit pourvus d'affleurants visibles et rattachés à un réseau principal souterrain identifié dans les plans joints, soit munis de dispositifs automatiques supprimant tout risque en cas d'endommagement (2)

(1) : facultatif si l'information est fournie sur le plan joint (2) pour les tronçons et branchements non cartographiés en classe A, prévoir des clauses techniques et financières particulières dans le marché

Recommandations de sécurité

Les recommandations techniques spécifiques suivantes sont à appliquer, en fonction des risques liés à l'utilisation des techniques de travaux employées :
NE PAS EMPLOYER DE PELLE MECANIQUE DANS LE FUSEAU D'INCERTITUDE DES OUVRAGES GAZ, HORS DECROUTAGE OU ACCORD DE L'EXPLOITANT. VOIR EGALEMENT LES RECOMMANDATIONS TECHNIQUES JOINTES AU RECEPISSE

Rubriques du guide technique relatives à des ouvrages ou travaux spécifiques : §3.4; Chapitres 4et5; §5.3.5; §5.3.6; Fiches Techniques
Pour les exploitants de lignes électriques : si la distance d'approche a été précisée, indiquez si la mise hors tension est : ○ possible ⊗ impossible
Mesures de sécurité à mettre en œuvre :

Dispositifs importants pour la sécurité : Voir la localisation sur le plan joint

Cas de dégradation d'un de nos ouvrages

En cas de dégradation d'un de nos ouvrages, contactez nos services au numéro de téléphone suivant : 0247857444
Pour toute anomalie susceptible de mettre en cause la sécurité au cours du déroulement du chantier, prévenir le service départemental d'incendie et de secours (par défaut le 18 ou le 112) : SDIS de Meurthe et Moselle 0383411800

Responsable du dossier

Nom : BEN NACER Adeline
Désignation du service : Service DT DICT
Tél : +33 810300360

Signature de l'exploitant ou de son représentant

Nom : BEN NACER Adeline
Signature :
Date : 08/10/2026 Nombre de pièces jointes, y compris les plans : 4

La loi n° 78-17 du 6 janvier 1978 modifiée relative à l'informatique, aux fichiers et aux libertés, garantit un droit d'accès et de rectification des données auprès des organismes destinataires du formulaire. (RCP_v1.01)

GRDF vous demande de réaliser des Investigations Complémentaires

Avertissement relatif à l'amélioration de la cartographie des réseaux dans l'emprise de vos travaux (*conformément à l'annexe 6 de l'arrêté du 15/2/2012 modifié, ou annexe K du fascicule 3))*
Les plans ci-joints des réseaux que nous exploitons comportent, dans l'emprise des travaux prévus, un ou plusieurs tronçons non conformes aux dispositions du 6° du I de l'article 7 de l'arrêté du 15 février 2012 modifié. (voir le plan et sa légende).
En application du 2° de l'article 7-1 de ce même arrêté, si l'emprise des travaux prévus affectant le sol (terrassement, enfoncement, forage, décapage, compactage …) dépasse 100 m2, vous devez en tant que responsable de projet procéder en phase projet à des investigations complémentaires **à notre charge pour tenter de porter à la classe A les tronçons qui n'y sont pas, branchements inclus.**

Elles sont limitées à la zone de travaux impactant le sol (ZTIS) augmentée de 2 m de part et d'autre de celle-ci. (GRDF porte des recommandations pour traiter entièrement les branchements croisés dans ce cadre en page suivante).

Leurs résultats doivent nous être transmis à l'adresse électronique suivante :
grdf@retours-ic.protys.fr sous la forme définie à l'article 15 de l'arrêté cité.

Vous voudrez bien joindre au résultat des investigations complémentaires la facture à notre charge, établie au prorata de la longueur des ouvrages détectés dont nous sommes exploitant initialement non rangés dans la classe A, branchements inclus. La longueur des ouvrages à reporter dans la facture est celle mentionnée dans le compte rendu d'investigations complémentaires du prestataire certifié.

Nous vous rappelons que les investigations complémentaires doivent :
- **consister en des mesures indirectes** de géolocalisation sans fouille (sauf raison de faisabilité ou de sécurité) et que dans les cas courants, lorsque les IC sont techniquement inefficaces (densité d'ouvrages) la détection du tronçon est déclarée infructueuse et des OL ou l'application de Clauses Techniques et Financières sont à prévoir. *(cf. fascicule 1 du guide d'application de la réglementation)*
- **être réalisées par un prestataire certifié**, facturées à des prix non abusifs (sauf à en motiver le montant)
- **faire l'objet d'un compte rendu** mentionnant la longueur totale des ouvrages non rangés dans la classe de précision A, branchements inclus, sur laquelle ont porté les investigations. Modèle de tableau p39 du fascicule 1, guide d'application de la réglementation.

Nous vous remercions également de joindre à la facture des investigations complémentaires **le tableau type de répartition des coûts des investigations complémentaires** (page 39 du fascicule 1) en y apposant la mention **« certifié conforme ».**

Modalités d'envoi des résultats. Votre mail adressé à l'adresse ci-dessus, doit comporter :
- comme **première valeur** dans l'objet de votre mail, le numéro de consultation complet de la DT déclaration initiale (soit **16 caractères pour une DT**).
- une pièce jointe dont **au moins une pièce jointe n'est pas en pdf** (résultat des relevés)
- l'identification **de l'exploitant concerné** par les résultats d'IC

- GRDF se réserve le droit de rejeter tout ou partie des investigations complémentaires (informations cartographiques et sommes refacturées) qui ne respecteront pas ces principes.

Recommandations pour une bonne intégration de vos Investigations Complémentaires dans la cartographie de GRDF

Pour une meilleure prise en compte de vos investigations complémentaires, merci de :


✓ Ne pas détecter un ouvrage identifié précédemment en Détection Infructueuse (DI)

Représentation dans le plan d'une détection infructueuse :




✓ <u>En cas d'écart de position du réseau en classe B,</u> uniquement, poursuivre la détection de 10 mètres au-delà du séparateur de classe A/B<u>.</u>

Ces linaires de détection complémentaires, pour assurer la cohérence cartographique, seront pris en charge par GRDF.

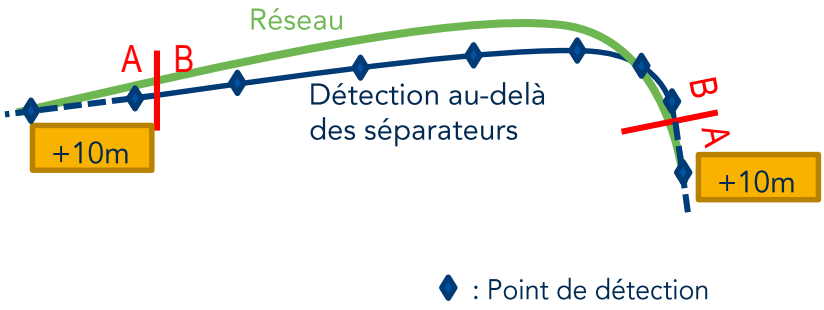

✓ Détecter les branchements croisés par les travaux dans leur intégralité au-delà de la simple zone de travaux impactant le sol (ZTIS + 2m)

Zone de Travaux OU ZTIS+2m = Périmètre normal de l'IC

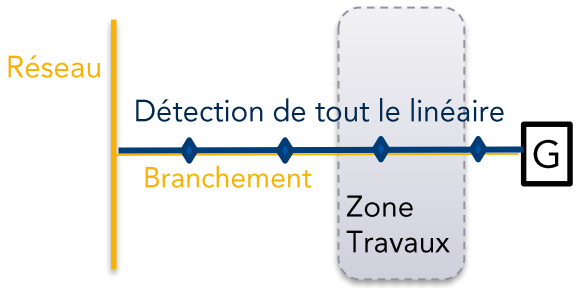

✓ Géoréférencer les ouvrages détectés + <u>réaliser des levés de quelques affleurants Gaz issus du fond de plan fourni par GRDF</u>

✓ Fournir un fichier de données géographiques au format [.DGN ou .DWG ou .DXF]

✓ Utiliser un système de projection standard [Lambert 93]

Mise à jour déc. 2020



Conception/réalisation graphique : Atelier Patrick Guillon • Illustration : ©Alain Vilcocq



Reportez-vous AU GUIDE d'application de la réglementation

OBSERVATOIRE NATIONAL DT DICT

www.reseaux-et-canalisations.gouv.fr/


Lire et comprendre un plan GRDF

Réglementation anti-endommagement

Ce document présente les éléments de lecture et de compréhension des plans fournis par GRDF en réponse à une déclaration de travaux. A travers ce guide de lecture, vous trouverez les éléments composants les fonds de plan, la représentation des réseaux, des branchements gaz et leurs accessoires. GRDF vous adresse systématiquement un plan de situation avec votre emprise (P1) et un plan de détail découpé en une ou plusieurs pages.

Le plan de situation comprend (page 1 au format A4)

- La zone d'emprise de votre déclaration. Celle-ci peut être tronquée pour ne faire apparaître que la partie contenant les ouvrages gaz.
- La position du ou des pages du plan joint au format grande échelle 1/200ème, numérotées à partir de la page 2.
- La représentation d'extensions ou de modifications des ouvrages prévues par GRDF à proximité de l'emprise. (Elles sont représentées sous forme d'un trait rouge de ce format)
- La commune principale et la date de création

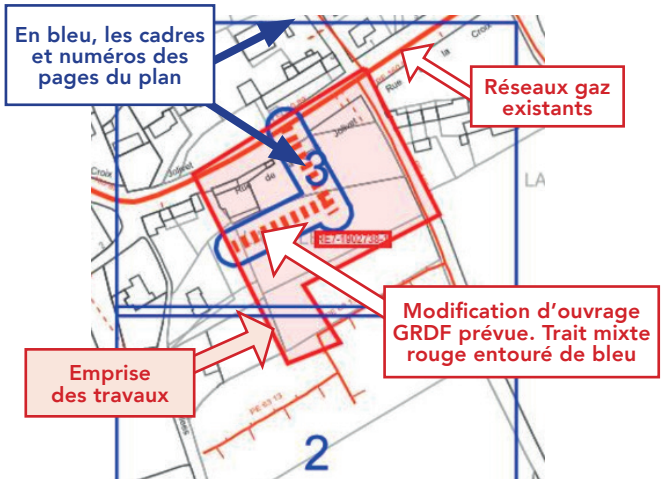

Le Plan de détail sur sa ou ses pages comprend

ATTENTION !
Sur chaque page le format d'impression est indiqué. Il est à respecter impérativement pour toute impression


Exemple | Format: AO Paysage |

L'échelle du plan est 1/200ème.



Il est impératif de vérifier l'échelle par la règle graduée jointe. Si le format d'impression ou de consultation est respecté, 1cm lu sur plan au 1/200ème correspond sur le terrain à 2m. (une cotation de 4 m fera 2cm)

Le plan de situation comporte les coordonnées géoréférencées de 3 points d'ouvrage en classe A, ci-dessous PG1 en page 2.	Point PG dans le plan
Point Géoréférencé 1	Page PG 1
830841,854; 6462115,598	2

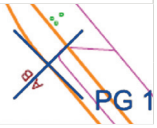

ATTENTION !
Il est impératif de vérifier le respect du format d'impression A4 à A0 ou de consultation du plan.

Une rosace d'orientation



Les coordonnées du centre de chaque page

Coordonnées GPS
43.727 , 7.256

La date d'impression et le nombre de pages total

Date d'impression: 02/10/2020
Page 2 sur 6

Identification des classes de précision de chaque tronçon (réseaux et branchements)

Tronçon en Classe A	Tronçon en classe B	Tronçon en Classe C
Terme CLASSE A indiqué pour les réseaux, ou **CL A** pour les branchements	La classe B est rarement indiquée. Elle se déduit par défaut des autres classes	Identifiés par **plusieurs points d'interrogation** sur ou à côté du tronçon ou une mention de type : **Position incertaine, supposée, inconnue, approximative…**
MPB PE 63 CLASSE A :: 2014	**MPB AC 114 :: 1980** est par défaut **en B.**	
Ouvrages depuis juillet 2012, tous les ouvrages sont en classe A, en planimétrie X, Y et Altimétrie Z. Ouvrages avant 07 2012 : si la profondeur indiquée est supérieure ou égale à 1m20, la classe en altimétrie (Z) est la classe B.	Un séparateur de Classe **A I B** indique le lieu d'un changement de classe A et B. 3 Nota : Des tronçons en échec de détection sont indiqués « DI » ou Détection Infructueuse. 10	**MPB PE 40 :: 1986** ? ? ? **Position incertaine** Ils peuvent être entourés en rouge. 9

Classe	Précision
A	0,40 m (ouvrage rigide) 0,50 m (ouvrage souple)
B	Supérieur à la classe A et inférieure ou égale à 1,50m pour le réseau ou 1m pour les branchements
C	Supérieure à 1,50 m pour les réseaux, 1m pour les branchements
A partir de l'enveloppe externe pour tout ouvrage de diamètre > 100 mm	

Eléments du fond de plan

Les principaux éléments du mobilier urbain que vous allez rencontrer sur le terrain sont :

Trottoir, mur	Poteau Telecom/elec.	Avaloirs
	T W E	
Accès, seuil	**Arbre**	**Plaque d'égout**
Bâtiment	**Plaque Telecom**	**Borne incendie**

GRDF
GAZ RÉSEAU DISTRIBUTION FRANCE

Les ouvrages gaz, réseaux et branchements sur plan et caractéristiques

Les réseaux et branchements gaz sont représentés selon différentes couleurs associées à la pression et l'état de service.

Niveau de pression	Réseaux en service	Branchement en service	Réseaux et branchements abandonnés
4 bar< MPC < 25 bar			
400 millibar < MPB < 4 bar			
BP Basse Pression < 50 millibar			

Matières principales : PE = Polyéthylène, Ac = Acier, Cu = Cuivre, F ou FD ou 2GS = Fonte ductile, Pb = Plomb, TB = Tôle Bitumée.

Sur plan : Réseau : Pression Matière Diamètre Classe (si A) :: Année* Branchements : Pression / Matière / CL A*:: diamètre* Année* * Facultatif	
MPC Ac 114 CLASSE A ::1998	**Réseau MPC** en acier de 114 mm extérieur en classe A posé en 1998
MPB PE 63 CLASSE A ::2014	**Réseau MPB** en polyéthylène PE de 63 mm extérieur en classe A posé en 2014
BP PE CL A :: 20 1995	**Branchement BP** est en Basse Pression, en PE, en Classe A, de 20 mm de diamètre et posé en 1995. Ce type de texte est parfois relié au dessin du branchement par un trait et un point noir.

1 Dispositifs Importants pour la sécurité

(article R554-30 du code de l'environnement)

(Susceptibles d'être manœuvrés **uniquement** par l'exploitant en cas de dommage)

Robinets (vannes) de réseau

OC = OC =

Dans la rue

Regards ronds, ovales ou chambre GAZ


Une plaque de signalisation jaune indique leurs positions, elle comporte un Numéro.
Sur plan, ils sont encadrés en rouge.

ATTENTION !
L'exécutant des travaux informe son personnel de la présence de ces organes de coupure et veille, pour ceux situés dans l'emprise du chantier, à conserver leur accessibilité et qu'ils ne soient pas dégradés ou rendus inopérants du fait de la réalisation des travaux (article R554-31 du code de l'environnement).

Les objets ne sont pas représentés à leur échelle normale.


2 Les affleurants gaz présents sur le plan sont représentés ainsi et sur l'exemple aux repères 2.

Coffret gaz en façade	Armoire gaz
G	G
Coffrets gaz Enterrés	**Regards au sol (Bouches)**
G	G

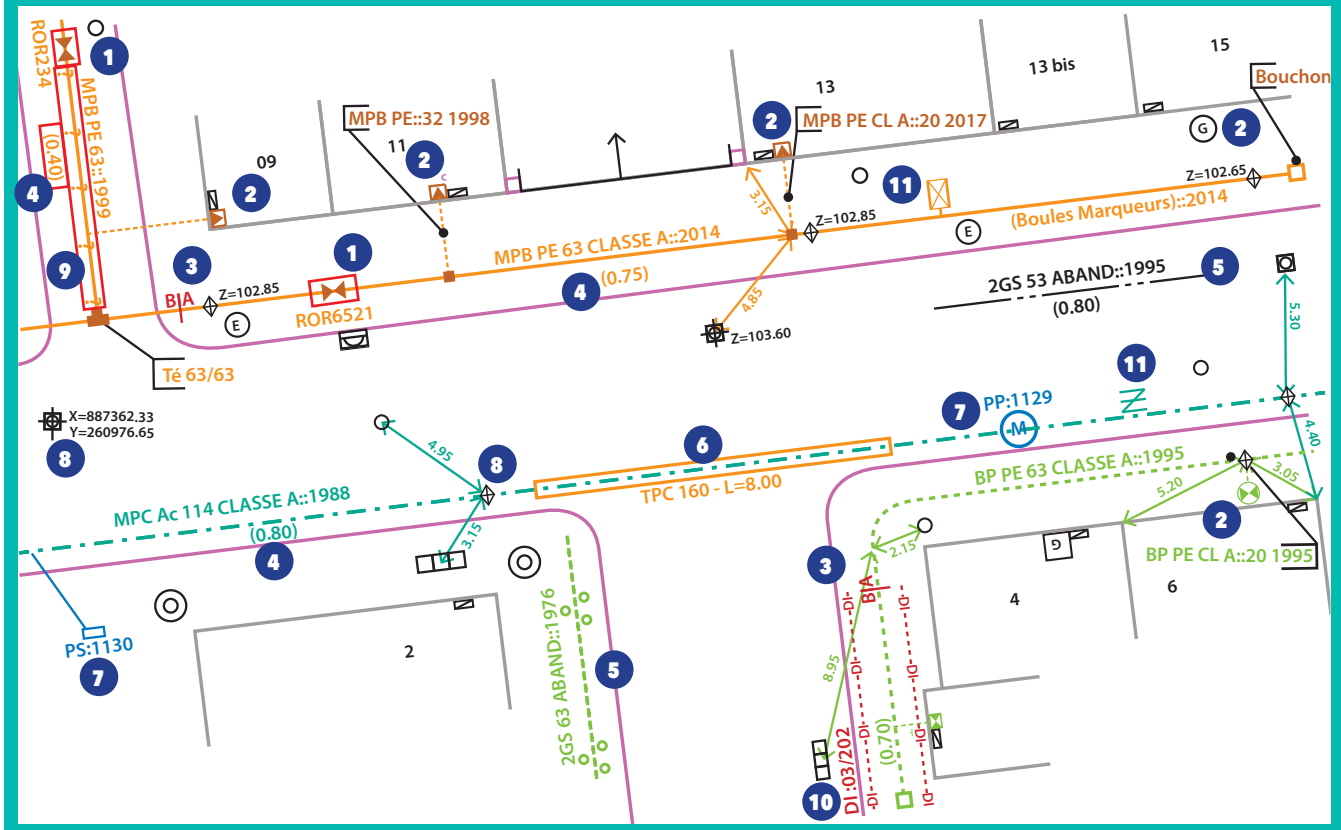

Profondeur

Il s'agit de la distance entre la génératrice supérieure de la canalisation et le sol. Elle est indiquée ainsi en m **(0,80)** ou **P : 0,80**
Les indications de profondeurs connues ≤ à 60 cm sont entourées en rouge

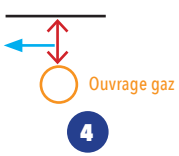


ATTENTION !

- **Un branchement peut être à une profondeur plus faible au niveau de la remontée vers l'affleurant (regard/coffret) et l'immeuble.**
- **Un branchement possède une prise pouvant se situer 15 cm au dessus de la génératrice supérieure du réseau.**



- **Certains accessoires (indiqués TAG) ou des extrémités de réseau peuvent être à une profondeur plus faible que celle du réseau.**

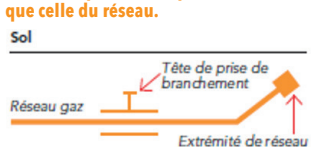

Indications diverses

10 Réseau Détecté mais en Détection Infructueuse, parfois notée DI .... DI .... DI ... de part et d'autre.

6 Représente un fourreau, (couleur variable) dans lequel passe l'ouvrage gaz. Ici un TPC de diamètre 160. L'ouvrage le traversant n'est pas toujours apparent.

8 Point géoréférencé de classe A, avec coordonnées X,Y ou Z indiquant l'altitude. Z=102.85
Un losange indique un point d'ouvrage gaz, si le Z est présent son altitude absolue en m.La lettre D parfois associée indique une position Détectée.

11 **ATTENTION :** Ces différents symboles en MPC ou MPB sont des accessoires de profondeur réduite proche des regards -ouverture possible- (tiges, vanne de purge ou siphon gaz...). Décroutage avec prudence.

- Le PE de GAZ est noir rayé de jaune. Il peut exister des PE Noir sans rayure jaune, certains sont indiqués. Ne pas employer de source de chaleur ni tenter de le couper. En cas de doute consulter GRDF
- Les ouvrages indiqués tubés ou posés en forage dirigé n'ont pas de grillage avertisseur ni sable.

7 Protection Cathodique

Les accessoires ou équipements* de protection cathodique sur les réseaux gaz en acier sont indiqués en bleu. Ils sont constitués de circuits électriques. Ils assurent la protection contre la corrosion ou la vérification de son efficacité. Toute détérioration est à indiquer immédiatement à GRDF.


**Prise de potentiel, poste de soutirage, poste de drainage, anodes galvanique, …*

GRDF

Utilisateur: XS6132
Commune: Maixe

Code INSEE: 54335
Date d'impression: 08/10/2026
Nombre de pages: 6

Ce plan représente l'assemblage des plans de précision ci-après.
Il ne peut en aucun cas être utilisé pour repérer nos ouvrages.

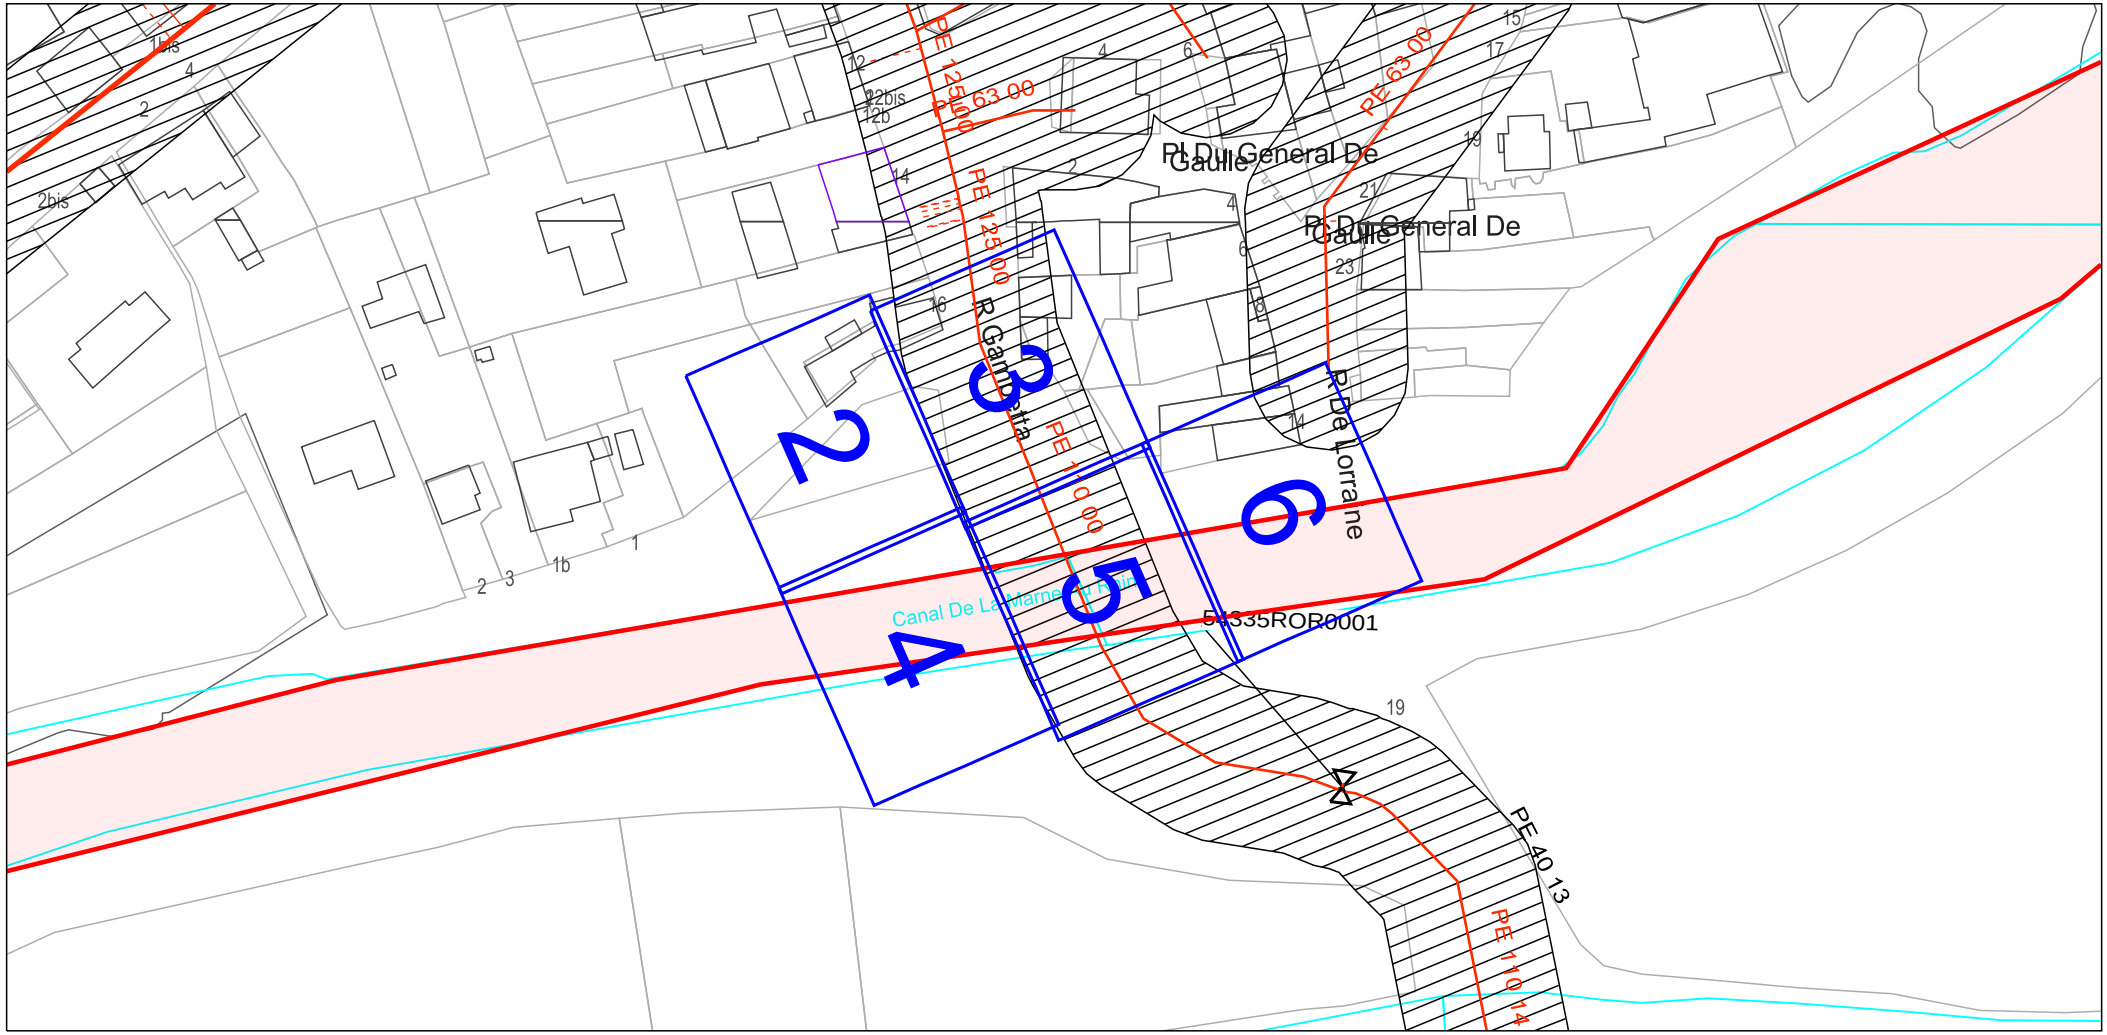

Point Géoréférencé 1 (Lambert 93 m)	Page PG 1	Point Géoréférencé 2 (Lambert 93 m)	Page PG 2	Point Géoréférencé 3 (Lambert 93 m)	Page PG 3
953377.401; 6843650.855	3	953381.761; 6843635.215	3	953390.559; 6843613.732	5

GRDF

Format: A4 Paysage

Echelle: 1:200

0m 2m 4m 6m 8m 10m

URGENCE GAZ Dommage à ouvrage
02 47 85 74 44

Autre Urgence Gaz 0800 47 33 33

Classe de précision :

Les ouvrages figurant sur le plan sont rangés en classe de précision B à l'exception des tronçons pour lesquels une autre classe est précisée

Voir notice jointe Lire et Comprendre un plan GRDF

Lambert 2 étendu: 902366.419 m,2412844.599 m,L2E

Coordonnées GPS: 48.643 , 6.440



Utilisateur: XS6132


Commune: Maixe

Code INSEE: 54335

Date d'impression: 08/10/2026

Page 2 sur 6

Description :

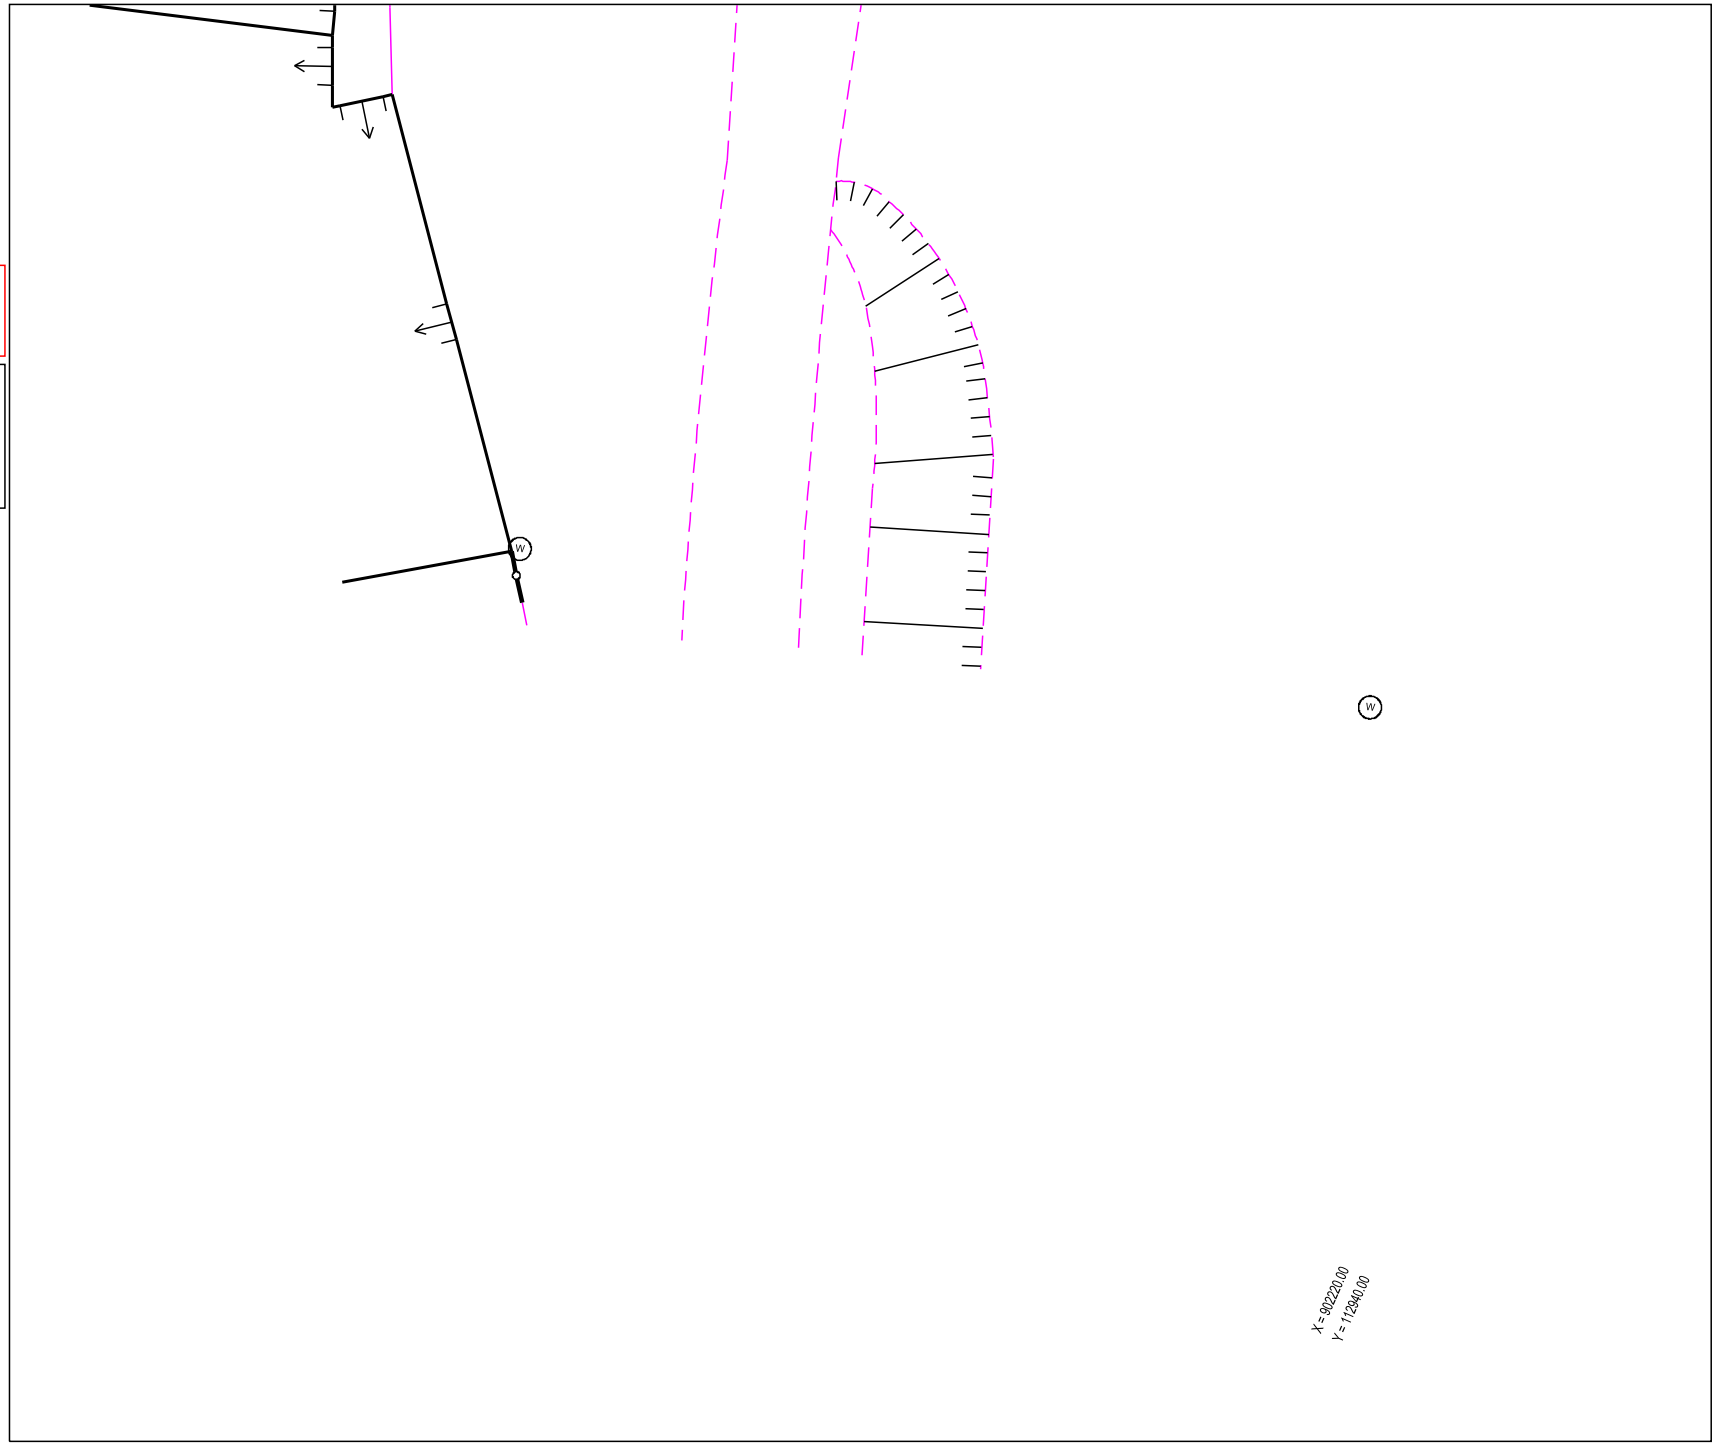

GRDF

Format: A4 Paysage

Echelle: 1:200

0m 2m 4m 6m 8m 10m

URGENCE GAZ Dommage à ouvrage
02 47 85 74 44

Autre Urgence Gaz 0800 47 33 33

Classe de précision :

Les ouvrages figurant sur le plan sont rangés en classe de précision B à l'exception des tronçons pour lesquels une autre classe est précisée

Voir notice jointe Lire et Comprendre un plan GRDF

Lambert 2 étendu: 902401.264 m,2412856.924 m,L2E

Coordonnées GPS: 48.643 , 6.440

Utilisateur: XS6132


Commune: Maixe

Code INSEE: 54335

Date d'impression: 08/10/2026

Page 3 sur 6

Description :

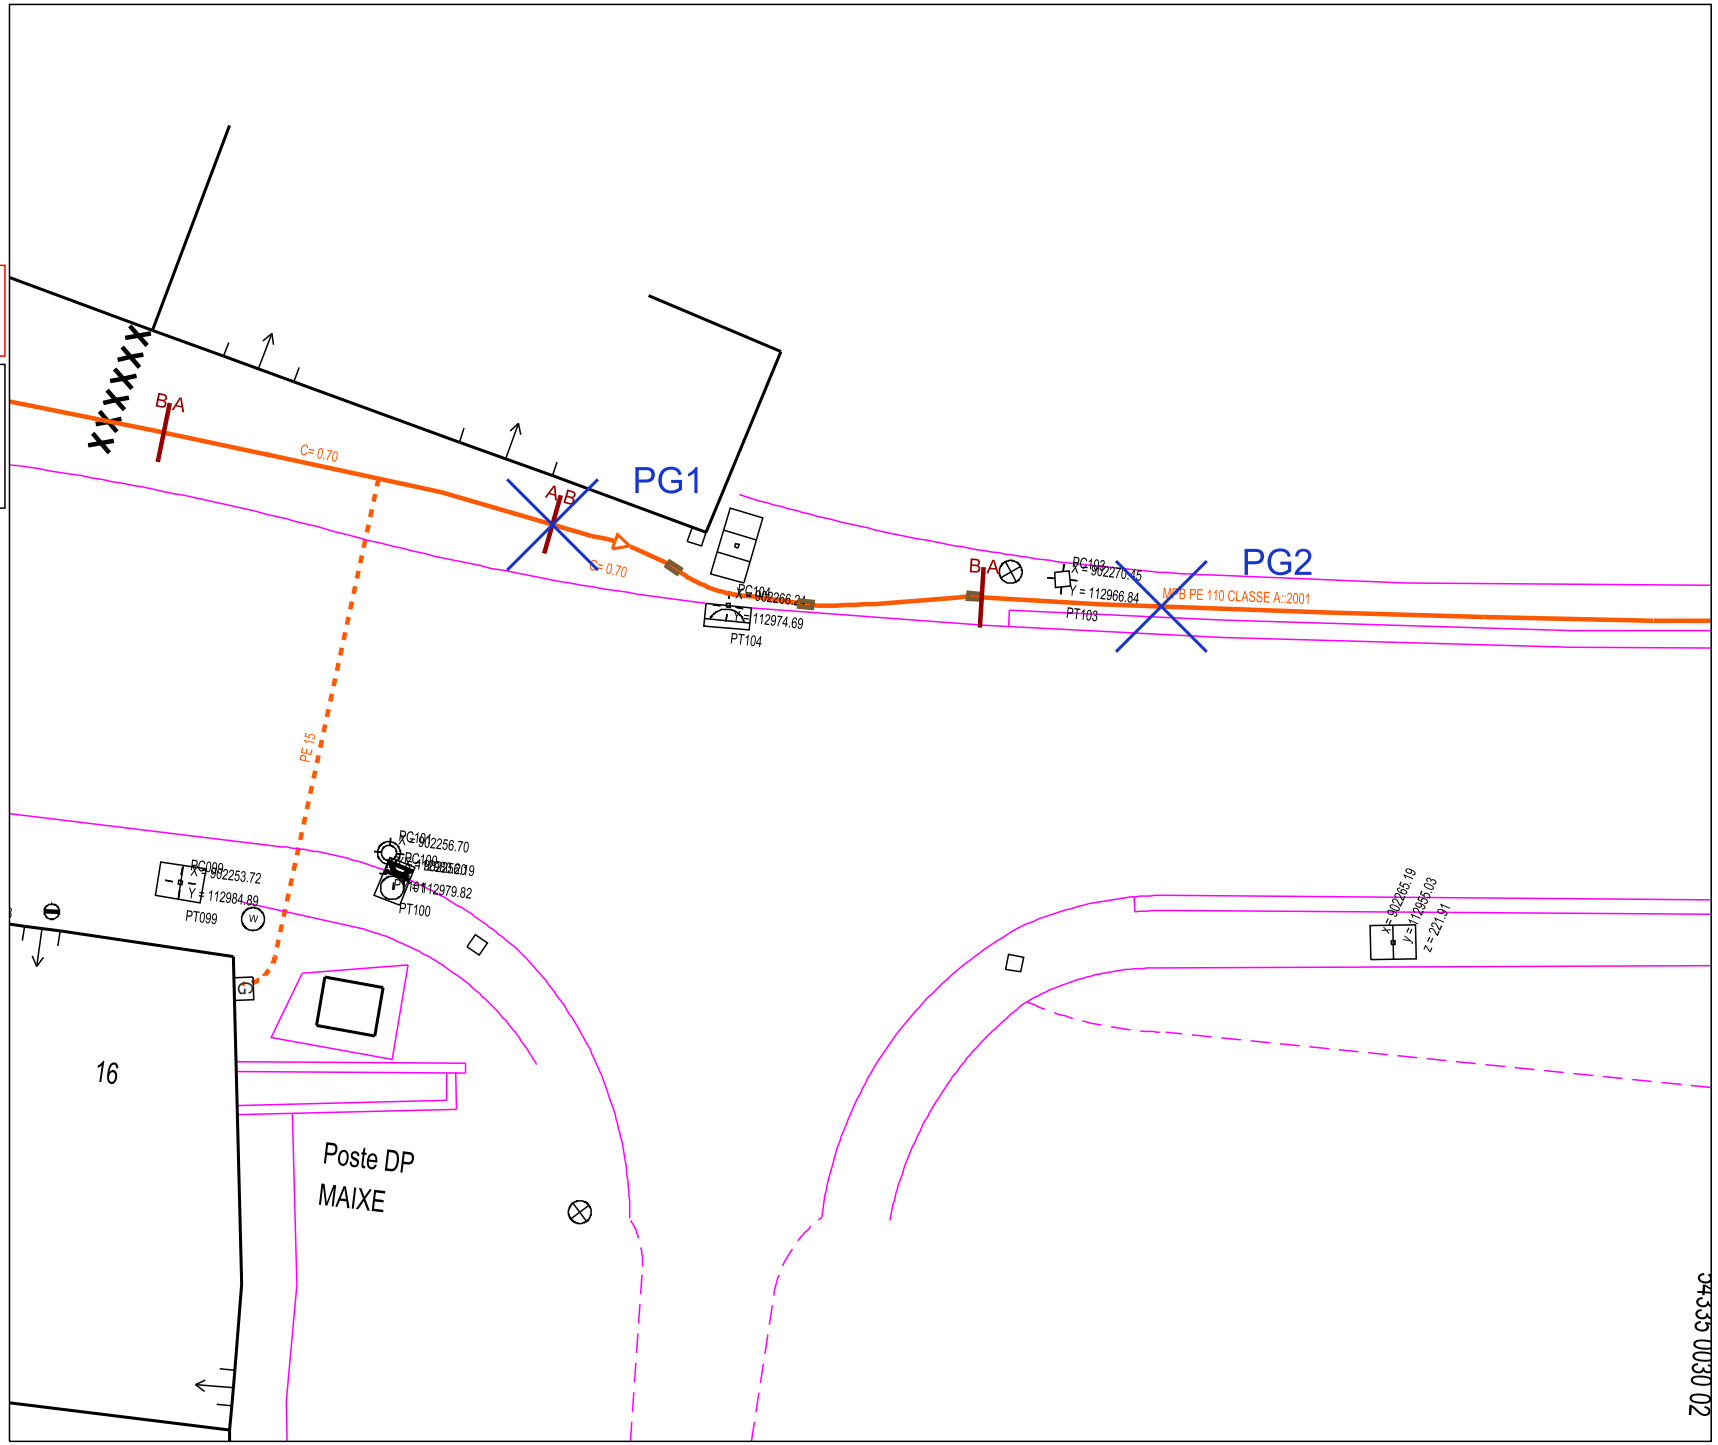

GRDF

Format: A4 Paysage

Echelle: 1:200

0m 2m 4m 6m 8m 10m

URGENCE GAZ Dommage à ouvrage
02 47 85 74 44

Autre Urgence Gaz 0800 47 33 33

Classe de précision :

Les ouvrages figurant sur le plan sont rangés en classe de précision B à l'exception des tronçons pour lesquels une autre classe est précisée

Voir notice jointe Lire et Comprendre un plan GRDF

Lambert 2 étendu: 902383.972 m,2412804.634 m,L2E

Coordonnées GPS: 48.643 , 6.440

Utilisateur: XS6132


Commune: Maixe

Code INSEE: 54335

Date d'impression: 08/10/2026

Page 4 sur 6

Description :

 

GRDF

Format: A4 Paysage

Echelle: 1:200

0m 2m 4m 6m 8m 10m

URGENCE GAZ Dommage à ouvrage
02 47 85 74 44

Autre Urgence Gaz 0800 47 33 33

Classe de précision :

Les ouvrages figurant sur le plan sont rangés en classe de précision B à l'exception des tronçons pour lesquels une autre classe est précisée

Voir notice jointe Lire et Comprendre un plan GRDF

Lambert 2 étendu: 902418.818 m,2412816.960 m,L2E

Coordonnées GPS: 48.643 , 6.440

Utilisateur: XS6132


Commune: Maixe

Code INSEE: 54335

Date d'impression: 08/10/2026

Page 5 sur 6

Description :

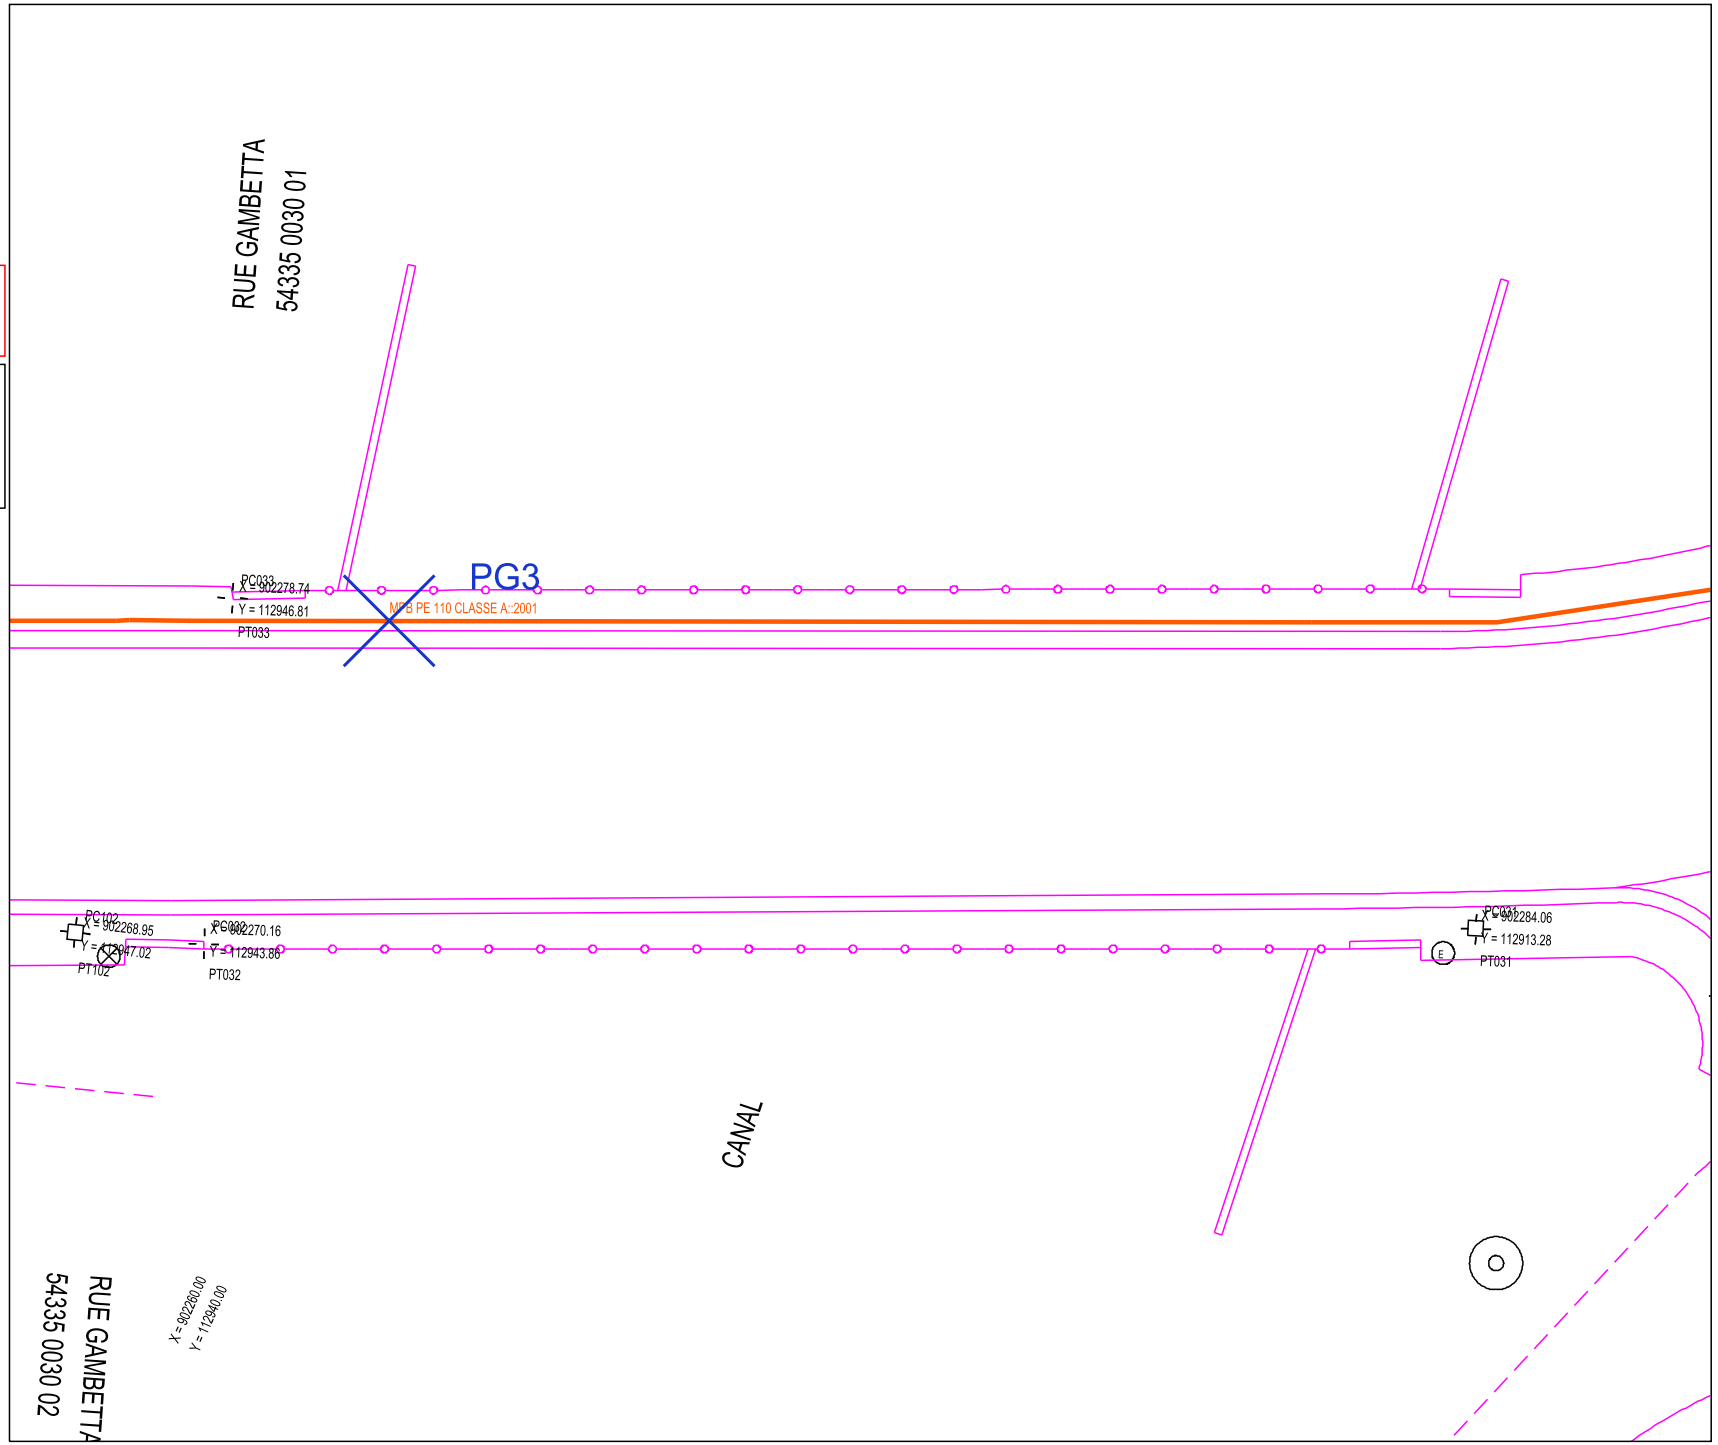

GRDF

Format: A4 Paysage

Echelle: 1:200

0m 2m 4m 6m 8m 10m

URGENCE GAZ Dommage à ouvrage
02 47 85 74 44

Autre Urgence Gaz 0800 47 33 33

Classe de précision :

Les ouvrages figurant sur le plan sont rangés en classe de précision B à l'exception des tronçons pour lesquels une autre classe est précisée

Voir notice jointe Lire et Comprendre un plan GRDF

Lambert 2 étendu: 902452.566 m,2412831.783 m,L2E

Coordonnées GPS: 48.643 , 6.441



Utilisateur: XS6132


Commune: Maixe

Code INSEE: 54335

Date d'impression: 08/10/2026

Page 6 sur 6

Description :

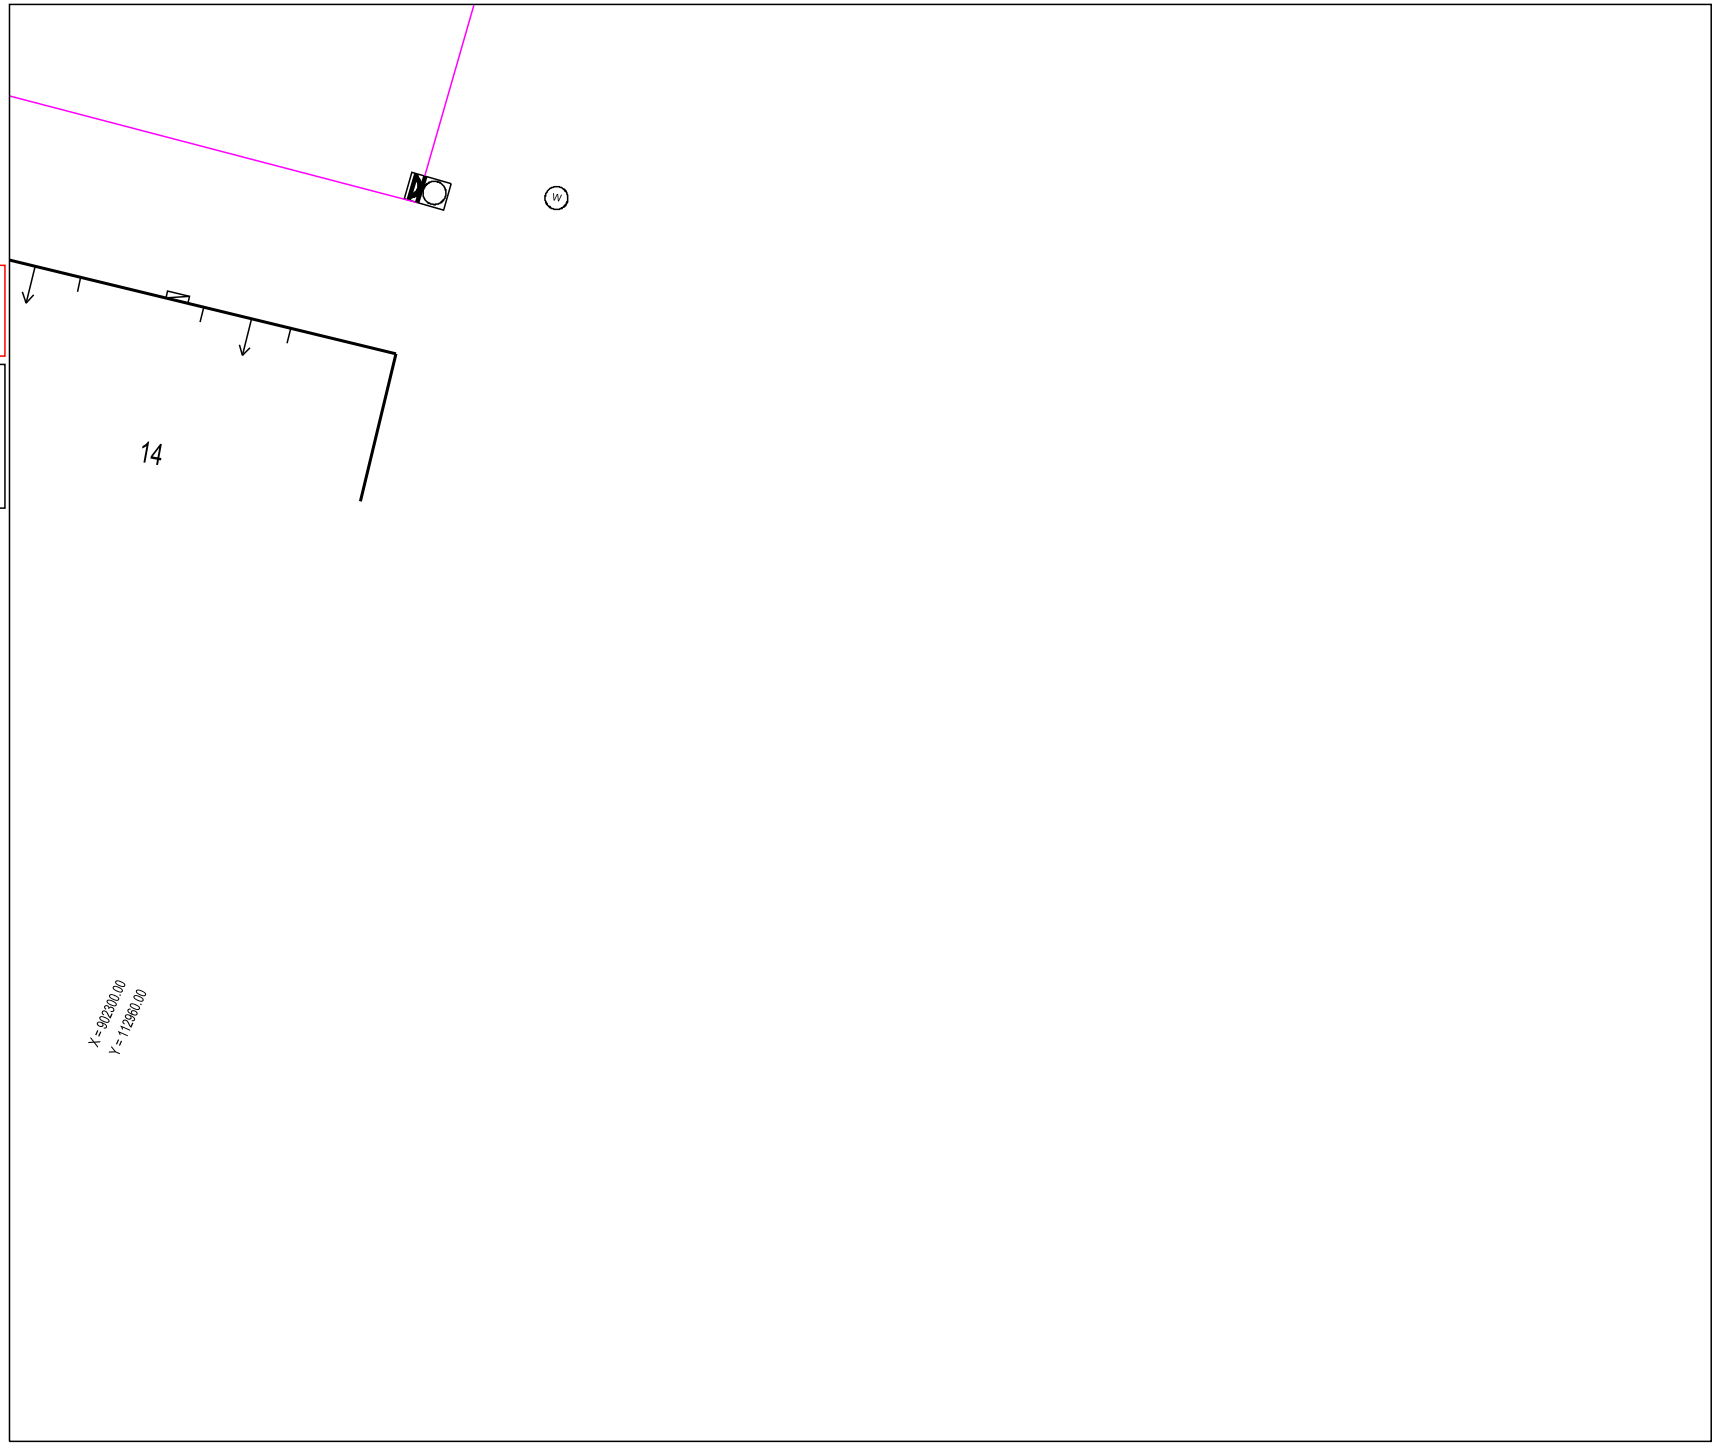

Service qui délivre le document

GRDF GRAND EST
Service DT DICT

140 rue Georges Charpak

51430 BEZANNES
France
Tél : +33810300360 Fax :

COMMENTAIRES IMPORTANTS ASSOCIES AU DOCUMENT N°

2641031985.264101RDT02

Veuillez prendre en compte les commentaires suivants :

IMPRESSION DES PLANS JOINTS AU BON FORMAT :

IMPORTANT : avant de lancer l'impression des plans joints : - assurez vous qu'aucune mise à l'échelle automatique n'est activée dans votre logiciel / gestionnaire d'impression. - Le format des pages à imprimer figure sur chaque plan (A4 ou A3 ou A2 ou A1 ou A0). - Le format des plans utilisés par GRDF respecte la capacité d'impression maximale que vous avez déclarée dans votre déclaration. Ainsi le format A4 est retenu lorsque vous avez sélectionné la capacité maximale A4 ou laissé A4 par défaut.

L'échelle, les dates d'édition sont mentionnées sur les plans.

RECOMMANDATIONS LIEES AUX BRANCHEMENTS :

Les branchements sont identifiables par leurs affleurants visibles. S'ils ne sont pas cartographiés, ils se trouvent dans un fuseau inférieur ou égal à 1 m de part et d'autre de l'affleurant identifié, en direction de la canalisation. S'ils sont cartographiés, le fuseau de même largeur suit le tracé représenté. En conséquence, les

techniques de terrassement doivent être exécutées conformément aux indications des chapitres §3.4 et § 5.2.7 et la fiche RX-DBG, et § 5.4.2 du guide technique relatif aux travaux à proximité de réseaux.

Attention : Le branchement peut être à une profondeur plus faible au niveau de la remontée vers le coffret.

Les prises de branchements se situent dans les 15 cm au dessus de la génératrice supérieure du réseau.

LES DISPOSITIFS AVERTISSEURS

Nous attirons votre attention sur le fait que certains ouvrages (canalisations ainsi que leurs branchements et équipements ou accessoires) situés dans l'emprise des travaux sont susceptibles de ne pas être signalés par un dispositif avertisseur.

Il convient donc d'avoir toujours à l'esprit que **la présence d'un dispositif avertisseur, au-dessus de l'ouvrage de distribution de gaz, n'est pas systématique** :

- C'est le cas des ouvrages anciens enterrés, notamment avant septembre 1994*, ainsi que des ouvrages « tubés » ou posés par des techniques de travaux sans tranchée ou encore des ouvrages en fonte ou des branchements en

Responsable : BEN NACER Adeline
Tél : +33810300360
Date : 08/10/2026
Signature :

(Commentaires_V5.3_V1.0)

Service qui délivre le document

GRDF GRAND EST
Service DT DICT

140 rue Georges Charpak

51430 BEZANNES
France
Tél : +33810300360 Fax :

COMMENTAIRES IMPORTANTS ASSOCIES AU DOCUMENT N°

2641031985.264101RDT02

Veuillez prendre en compte les commentaires suivants :

plomb. (* date NFP 98-331)

- D'une manière générale, l'absence de dispositif avertisseur peut être aussi due au fait que celui-ci ait été retiré par des tiers et non remis en place lors de travaux ultérieurs à la pose des ouvrages.

Il convient donc, si localement, vous retirez le dispositif avertisseur le temps des interventions, de le repositionner dans les règles en vigueur après intervention et remblaiement.

- En cas de présence de grillage avertisseur, la distance du grillage à l'ouvrage n'est en aucun cas garantie.

- Les dispositifs avertisseurs existants sont situés dans la zone de d'incertitude des ouvrages. **L'adaptation des techniques, et l'usage de techniques douces doit donc se mettre en place avant l'apparition d'un dispositif avertisseur** , d'autant plus, qu'il n'est pas toujours présent.

- Ponctuellement, des **plaques de protections** peuvent aussi jouer le rôle d'alerte et de protection des ouvrages. GRDF vous rappelle que ces plaques sont importantes pour la sécurité et sont à repositionner dans les conditions initiales avant le remblaiement.

RECOMMANDATIONS PROFONDEURS DES OUVRAGES

Si aucune profondeur minimale réglementaire de pose n'est indiquée dans la colonne « profondeur mini » à la rubrique « Emplacement de nos réseaux / ouvrages » du récépissé (CERFA N°14435) et si aucune profondeur spécifique n'est indiquée sur le plan, il y a lieu de considérer pour les ouvrages posés à partir du 23 octobre 2004 que la profondeur réglementaire de pose est au moins égale à 0,80 m pour les canalisations exploitées à une pression supérieure à 4 bar quel que soit l'emplacement, 0,80 m pour les canalisations exploitées à une pression inférieure ou égale à 4 bar et posées sous

chaussée ou zone de stationnement existante, 0,60 m pour des canalisations exploitées à une pression inférieure ou égale à 4 bar et posées sous trottoir, accotement.

En toutes hypothèses :

- les profondeurs auxquelles ont été enterrés les ouvrages et branchements situés dans l'emprise du projet de travaux ont pu varier depuis la date de pose

- l'incertitude maximale sur la profondeur d'un tronçon ou d'un branchement est relative à la classe de précision

Responsable : BEN NACER Adeline
Tél : +33810300360
Date : 08/10/2026
Signature :

(Commentaires_V5.3_V1.0)

Service qui délivre le document

GRDF GRAND EST
Service DT DICT

140 rue Georges Charpak

51430 BEZANNES
France
Tél : +33810300360 Fax :

COMMENTAIRES IMPORTANTS ASSOCIES AU DOCUMENT N°

2641031985.264101RDT02

Veuillez prendre en compte les commentaires suivants :

indiquée pour ce tronçon ou ce branchement.

RAPPELS INVESTIGATIONS COMPLEMENTAIRES :

en cas de réalisation d'Investigations Complémentaires, nous vous rappelons que les prestations de géo-référencement et de détection doivent être réalisées par des prestataires certifiés. Un document ou commentaire joint à ce récépissé, vous indique les adresses courriels de GRDF pour adresser vos résultats d'investigations complémentaires.

TECHNIQUE SANS TRANCHEE :

vous prévoyez de réaliser un ou des forages horizontaux ou obliques (code FOH avec un code de technique sans tranchée) ou vous avez indiqué l'emploi de techniques sans tranchée dans votre déclaration de travaux. GRDF vous rappelle que selon le guide technique de travaux, le fuseau d'incertitude de la technique employée ne doit pas rencontrer la zone d'incertitude des ouvrages présents. Les distances à respecter indiquées dans les fiches du guide techniques de travaux sont des prescriptions. Elles prennent en compte l'incertitude de travail des outils utilisés. En pratique, en cas de forage horizontal ou oblique pouvant s'approcher d'un ouvrage gaz, la technique utilisée doit être suffisamment éloignée (en tenant compte de son incertitude) pour ne pas interférer avec les fuseaux des ouvrages gaz. Tout passage dans les fuseaux d'incertitude des ouvrages gaz est INTERDIT à moins de réaliser au préalable une fouille permettant de réduire la zone d'incertitude de l'ouvrage gaz en le rendant visible. Cette fouille préalable permettant de mettre à nu l'ouvrage est également une prescription impérative en cas d'utilisation de fusées non localisables à proximité. (Cf fiches ST du guide technique de travaux).

Responsable : BEN NACER Adeline
Tél : +33810300360
Date : 08/10/2026
Signature :

(Commentaires_V5.3_V1.0)

De: echangesv2@prod.protys.fr

A: vnf-cmre-d@demat.sogelink.fr

Objet: [PROTYS] Notification 2026100602867DEB - 54110 - CREVIC - Maixe

---

Protys

Un document vous est adressé via PROTYS.fr

Madame, Monsieur,

Vous trouverez en pièce jointe une notification RDT dont les références sont reprises en objet (référence du document et commune principale du chantier).

Ce document vous est transmis grâce à PROTYS.fr

Vous en souhaitant bonne réception.

Cordialement,
L'équipe PROTYS

Ce message est généré automatiquement, il n'est pas possible de répondre à l'expéditeur.