Liberté • Égalité • Fraternité
RÉPUBLIQUE FRANÇAISE
Ministère chargé de l'écologie

Récépissé de DT
Récépissé de DICT

cerfa N°14435*04

Au titre du chapitre IV du titre V du livre V (partie réglementaire) du Code de l'environnement et de la section 12 du chapitre IV du titre III du livre V de la 4ème partie (partie réglementaire) du Code du travail

(Annexe 2 de l'arrêté du 15 février 2012 modifié - NOR : DEVP1116359A)

Destinataire

- [x] Récépissé de DT
- [ ] Récépissé de DICT
- [ ] Récépissé de DT/DICT conjointe

Dénomination : Unité Territoriale d'Itinéraire CMRE-EN Unité Territoriale d'Itinéraire CMRE-EN
Complément / Service : Chez Sogelink
Numéro / Voie : TSA 70011
Lieu-dit / BP :
Code Postal / Commune : 69134 DARDILLY CEDEX
Pays : France

N° consultation du téléservice : 20261006028678DEB
Référence de l'exploitant :
N° d'affaire du déclarant : 2641PA013
Personne à contacter (déclarant) : VUIDART Luc
Date de réception de la déclaration : 06 / 10 / 2026
Commune principale des travaux : CREVIC
Adresse des travaux prévus : Maixe

Coordonnées de l'exploitant

Raison sociale : SFR - SFR SA SFR SA
Personne à contacter :
Numéro / Voie : TSA 70011
Lieu-dit / BP :
Code Postal / Commune : 69134 DARDILLY CEDEX
Tél. : 0980804303 Fax :

Éléments généraux de réponse

- [ ] Les renseignements que vous avez fournis ne nous permettent pas de vous répondre. La déclaration est à renouveler. Précisez notamment :
- [ ] Les réseaux/ouvrages que nous exploitons ne sont pas concernés au regard des informations fournies. Distance > à : _____ m
- [x] Il y a au moins un réseau / ouvrage concerné de catégorie *(voir liste des catégories au verso)* : TL ____ ____ . Autres informations :

Modification ou extension de nos réseaux / ouvrages

Modification ou extension de réseau/ouvrage envisagée dans un délai inférieur à 3 mois :

- [ ] Réalisation de modifications en cours sur notre réseau/ouvrage.

Veuillez contacter notre représentant : Tél. :

NB : Si nous avons connaissance d'une modification du réseau/ouvrage dans le délai maximal de 3 mois à compter de la consultation du téléservice, nous vous en informerons.

Emplacement de nos réseaux / ouvrages

- [x] Plans joints :

NB : La classe de précision A, B ou C figure dans les plans.

Références :	Echelle(1) :	Date d'édition(1) :	Sensible :	Prof. règl. mini(1) :	Matériau réseau(1) :
		___ / ___ / _____	☐	_____ cm	
		___ / ___ / _____	☐	_____ cm	

- [ ] Réunion sur chantier pour localisation du réseau/ouvrage : ☐ Date retenue d'un commun accord : ___ / ___ / _____ à ___ h ___
  ou ☐ Prise de RDV à l'initiative du déclarant (date du dernier contact non conclusif : ___ / ___ / _____)
- [ ] Votre projet doit tenir compte de la servitude protégeant notre ouvrage.
- [ ] (cas d'un récépissé de DT) Vous devez prévoir des investigations complémentaires à notre charge (hors cas d'exemption prévus dans la réglementation) (2)
- [x] Des branchements non cartographiés sont présents. Ils sont soit pourvus d'affleurants visibles et rattachés à un réseau principal souterrain identifié dans les plans joints, soit munis de dispositifs automatiques supprimant tout risque en cas d'endommagement (2)

(1) : facultatif si l'information est fournie sur le plan joint (2) : pour les tronçons et branchements non cartographiés en classe A, prévoir des clauses techniques et financières particulières dans le marché

Recommandations de sécurité

Les recommandations techniques spécifiques suivantes sont à appliquer, en fonction des risques liés à l'utilisation des techniques de travaux employées :
Pour tout dévoiement, merci de nous contacter au plus tôt à l'adresse : sfr-sa@demat.sogelink.fr

Rubriques du guide technique relatives à des ouvrages ou travaux spécifiques :

Pour les exploitants de lignes électriques : si la distance d'approche a été précisée, la mise hors tension est : ○ possible ○ impossible

Mesures de sécurité à mettre en œuvre :

Dispositifs importants pour la sécurité :

Cas de dégradation d'un de nos ouvrages

En cas de dégradation d'un de nos ouvrages, contactez nos services au numéro de téléphone suivant : 0298464627

Pour toute anomalie susceptible de mettre en cause la sécurité au cours du déroulement du chantier, prévenir le service départemental d'incendie et de secours (par défaut le 18 ou le 112) :

Responsable du dossier

Nom :
Désignation du service : DT-DICT
Tél. : 0980804303

Signature de l'exploitant ou de son représentant

Nom du signataire : BERRAL Fatima
Signature : Signature certifiée Sogelink
Date : 06 / 10 / 2026 Nombre de pièces jointes, y compris les plans : 6

La loi n° 78-17 du 6 janvier 1978 modifiée relative à l'informatique, aux fichiers et aux libertés, garantit un droit d'accès et de rectification des données auprès des organismes destinataires du formulaire.

NOTICE D'INFORMATIONS, PRESCRIPTIONS ET LEGENDE RESEAU DE TELECOMUNICATION SFR

LEGENDE DES PLANS DE DETAIL

A — Réseau de télécommunication en classe A
En planimétrie seulement
sauf indication contraire sur le plan

B — Réseau de télécommunication en classe B


C — Réseau de télécommunication en classe C

IGN — Fond cartographique issus de l'IGN

Coordonnées géoréférencées d'au moins trois points de l'ouvrage faisant foi

Points de repère		
1	912108.97	6451058.35
2	912082.64	6450943.65
3	912051.0	6451022.48

Coordonnées de points remarquables de l'ouvrage dans le système de projection : EPSG :2154 – RGF93, Lambert 93

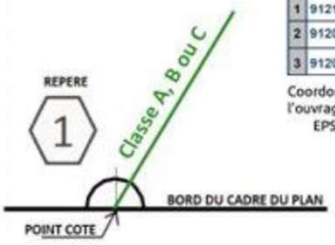

La présence d'un grillage avertisseur enterré au-dessus de nos ouvrages n'est pas systématique.

Contact

Pour toute demande de dévoiement : il est impératif de nous contacter le plus tôt possible, de préférence dès la réception de la réponse à la DT.
Par mail : sfr-sa@demat.sogelink.fr ou par téléphone au 09 80 80 43 03.

Demande d'information : déconnexion, marquage localisation ou toute autre demande, contacter Sogelink en indiquant l'adresse du chantier, le numéro de DT-DICT ou de dossier et vos coordonnées.
Par mail : sfr-sa@demat.sogelink.fr ou par téléphone au 09 80 80 43 03

En cas d'endommagement :
Contacter Sogelink en indiquant l'adresse du sinistre, le numéro de DT-DICT ou de dossier et vos coordonnées.
Par mail : sfr-sa@demat.sogelink.fr ou par téléphone au **02 98 46 46 27**

RECOMMANDATIONS TECHNIQUES


L'ensemble des recommandations techniques liées aux « ouvrages de télécommunications » se trouve au paragraphe 3.7.6 du fascicule 2 du guide d'applications de la réglementation anti-endommagement disponible sur :

http://www.reseaux-et-canalisations.ineris.fr

1) Cliquez sur « Construire sans détruire »

2) Cliquez sur « Guide d'application de la réglementation »

Notez que vous y trouverez les consignes de sécurité liées aux techniques et engins que vous utilisez, aussi bien à proximité des canalisations enterrées, que des lignes de télécommunication électroniques aériennes.

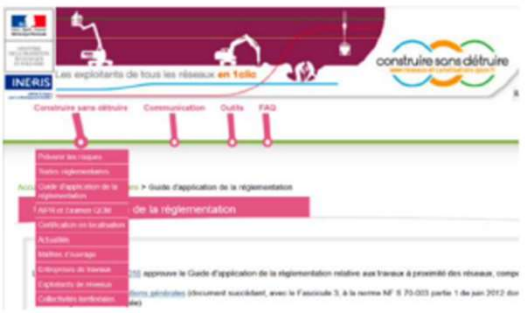

Ce guide est un catalogue de recommandations et de prescriptions techniques usuelles, générales et génériques.
Contrairement aux recommandations, les prescriptions présentent un caractère obligatoire.
Elles sont encadrées et écrites en rouge et en gras.

RAPPEL : Le marquage-piquetage est obligatoire
(Arrêté du 3 mars 2014 modifiant l'arrêté du 8 septembre 2009)
Article 27.3.1 : Lorsque les travaux doivent être exécutés au droit ou au voisinage d'ouvrages souterrains, enterrés, subaquatiques ou aériens, tels que canalisations et câbles ou autres réseaux, dépendant du maître de l'ouvrage ou de tierces personnes, le représentant du pouvoir adjudicateur prend à sa charge les sondages préalables en trois dimensions des ouvrages souterrains *(voir aussi le chapitre 5.9 du fascicule 1 du Guide d'application de la règlementation)*.

NOTES

1- Le carroyage du plan est effectué en coordonnées LAMBERT zone I. (système géodésique français)

2- Le grillage avertisseur au dessus des conduites est vert.

3- La profondeur des forages dirigés est indiquée.

-1m -5m

3- Les chambres sont positionnées en coordonnées Lambert zone I.

879501,124388

NOTES

1- The plan grid is in zone 1 LAMBERT coordinates. (French geodesic système)

2- The color marker tape on top the duct is green.

3- The directional drilling depth are mentioned.

-5m -1m

3- Chambers are positioned by zone 1 Lambert coordinates.

LEGENDE / LEGEND

CHAMBRE (L)ONGUEUR (P)ROFONDEUR (L)ARGEUR
CHAMBER (L)ENGTH (D)EPTH (W)IDTH

CHAMBRE DE TIRAGE
PULL BOX

CHAMBRE D'EPISSURE DU
SECTION DE FIBRE
CHAMBER (SC)

CHAMBRE (C)ONCENTRATEUR
CHAMBER (CC)

CHAMBRE DE TIRAGE
PULL BOX

DISTRIBUTION TELEVISION
TELEVISION

DISTRIBUTION TELEPHONE
TELEPHONE

CONDUITE DE GAZ
GAS METER

CONDUITE D'EAU (HAUTE PRESSION)
WATER METER (HIGH PRESSURE)

TRANSFORMATEUR
TRANSFORMER

COFFRET D'ESSAIS
TEST BOX

POINT D'EAU / BOUCHE D'INCENDIE
FIRE HYDRANT

CONDUITE D'EAU
WATER MAIN

CONDUIT D'EAU
WATER MAIN











GAZ MOYENNE PRESSION
GAS

GAZ (HAUTE PRESSION)
GAS (HIGH PRESSURE)

TELEPHONE
TELECOMMUNICATIONS

TELECOMM. ENGAGEES
TELECOMMUNICATIONS

DRAINAGE
DRAINAGE

CONDUITES CAPPEES
CAPPED PIPES

BORNE D'IDENTIFICATION DES FOURREAUX
DUCT IDENTIFICATION STONE

PRINCIPE DE REPERAGE

L'axe du canal comporte une échelle hectométrique.

La distance entre deux points kilométrique consécutifs peut être inférieure à 1 kilomètre en raison des rectifications intervenues dans le tracé du canal.

Toujours partir du point kilométrique aval et additionner la fraction kilométrique de l'amont vers l'aval.

AVERTISSEMENT

Les informations relatives à la présence des ouvrages enterrés sont données à titre indicatif.
Il appartient à l'entreprise d'effectuer les reconnaissances appropriées sur le site

MARKER PRINCIPLE

The canal central line is represented with an hectometric scale.

The distance between two consecutive kilometer points could be less than one kilometer, because of the canal layout rectifications.

Add always the kilometer part to the whole downstream kilometer point value.

WARNING

The survey datas about the buried works are supplied for information only.

The conctractor must do the necessary exploratory survey on the area.

AGENCEMENT DES CHAMBRES

VUE EN PLAN
PLAN VIEW

VUE EN PROFIL
PROFILE VIEW

VUE EN COUPE
SECTION VIEW

FROUARD → SCHNECKENBUSCH

COULEUR FOURREAUX / COLOR DUCT

RESERVE (4xHDPE Ø40mm)

① gris + 1 bande pourpre / ou gris + 4 bandes marron — ① grey + 1 purple band / or grey + 4 brown band
② gris + 2 bandes pourpre / ou gris + 4 bandes bleu clair — ② grey + 2 purple band / or grey + 4 light blue band
③ gris + 3 bandes pourpre / ou gris + 4 bandes magenta — ③ grey + 3 purple band / or grey + 4 magenta band
④ gris + 4 bandes pourpre / ou gris + 4 bandes turquoise — ④ grey + 4 purple band / or grey + 4 turquoise band

LD COM (4xHDPE Ø40mm)

⑤ gris + 1 bande orange / ou gris + 4 bandes bleu roi — ⑤ grey + 1 orange band / or grey + 4 royal blue band
⑥ gris + 2 bandes orange 92Fo / ou gris + 4 bandes orange 72Fo — ⑥ grey + 2 orange band / or grey + 4 orange band
⑦ gris + 3 bandes orange / ou gris + 4 bandes rouge — ⑦ grey + 3 orange band / or grey + 4 red band
⑧ gris + 4 bandes orange 96Fo / ou gris + 4 bandes violet — ⑧ grey + 4 orange band / or grey + 4 purple band

VIATEL (4xHDPE Ø40mm)

⑨ gris 72Fo — ⑨ grey
⑩ gris + 4 bandes jaune — ⑩ grey + 4 yellow band
⑪ gris + 4 bandes vert — ⑪ grey + 4 green band
⑫ gris + 4 bandes noir — ⑫ grey + 4 black band

VNF (1xHDPE or TPC Ø40mm)

⑬ noir (HDPE) ou vert (TPC) — ⑬ black (HDPE) or green (TPC)

MAITRES D'OUVRAGES :

Viatel — Global Communications

LOUIS DREYFUS COMMUNICATIONS S.A.
87, avenue de la Grande Armée
75782 PARIS Cedex 16
Tél. 33 (0) 1 40 66 16 32
Fax. 33 (0) 1 40 66 16 41

LIAISON: PARIS - STRASBOURG
Tronçon 05 : Frouard - Schneckenbusch

MAITRE D'OEUVRE : BECHTEL

INGENIERIE D'EXECUTION : coris

MISE EN CONFORMITE DES PLANS : LOUIS DREYFUS CABLE, 87, avenue de la Grande Armée, 75782 PARIS Cedex 16, Tél. 33 (0) 1 40 66 17 24, Fax. 33 (0) 1 40 66 17 34

Frouard — MEURTHE ET MOSELLE (54)

Nancy, Varangéville, Maixe, Henamenil

PLAN DE ROUTE

Indice:	Modification:	Date:	Etabl par:	Vérifié par:
B	Mise à la charte LD Charte	05/06/00	E.P. / J-L.J.	C.P.
A	Plan de recolement BECHTEL	19/11/99	T.T.	T.B.

Réf. Ingénierie : 24155/222/TO/C001/33
Réf. LD CABLE : PST-3-T05-S01-RT-33

ECHELLE 1/1000 | STATUT REC | PLAN 33/86

See drawing 222/TO/C001/00033

See drawing 222/TO/C001/00035

SECTION A-A a

TYPICAL CROSS SECTION (TRENCH/PLOUGH)
COUPE SECTION COURANTE (TRANCHEUSE/CHARRUE)

ground level / niveau du sol — centre fouille — 0.30 m — 0.50 m — selected backfill / remblais sélectionnés — natural extracts tried / extraits tris — marker tape / grillage avertisseur — 0.70m — 0.90 m — 0.20 m — VIATEL cable — OF TRENCH — FROUARD → SCHNECKENBUSCH

DETAIL 078 — section view / vue en coupe — PK 185.420

scale / echelle 1:200

2.8m 1.9m — chemin de halage / towpath — CANAL — 12 HDPE Ø40 — 3m — stream / ruisseau

section view / vue en coupe — 0.80m — towpath / chemin de halage — 12 HDPE Ø40 — 3m — 1m — stream / ruisseau

DETAIL 079 — section view / vue en coupe — PK 186.040

scale / echelle 1:200

3m 2.5m 3m 3m — chemin de halage / towpath — CANAL — 12 HDPE Ø40 — 1.7m — 2.2m — stream / ruisseau

section view / vue en coupe — 0.80m — towpath / chemin de halage — 12 HDPE Ø40 — 3m — 11.7m — 2.2m — stream / ruisseau

SECTION A-A a

1380m

AUX REVERS DES TOURNEES — A LA RONCE — Chemin rural dit de la corvée de Xambeau — A LA CORVEE DE XAMBEAU — EMBANIE DE GRANDVEZIN

PK 184.7 — PK 185 — PK 185.5

rural — dit — la — Marne — Tournées

1949m WALL TO WALL

FR-NAN-STR-CA-001-VIA.001-072 — 3955m — AT-82T112DT-072
ES/NAN-HES/110-130/LDC2 — 3948m — AT-82T112DT-102
ES/NAN-HES/110-130/LDC1 — 3958m — AT-82T112DT-096

900400,112200 — 901000,112200

COMMUNE DE CREVIC

SAUVEGEONNIER — Chemin — SECTION Z2 — PK 186 — RN57 — 1942 m WALL TO WALL — FR-NAN-STR-CA-001-VIA.001-072 — AT-82T112DT-072 — ES/NAN-HES/110-130/LDC2 — AT-82T112DT-102 — ES/NAN-HES/110-130/LDC1 — AT-82T112DT-096 — 901000,112600 — QUEMNAPRE — GRANDE GOULE — SECTION ZH — Ruisseau dA vaux — 901099,112411

NOTES SUR LA MISE EN CONFORMITE

AGENCEMENT DES CHAMBRES :
L'ordre des chambres est donné à titre indicatif. Reprendre l'ordre indiqué sur le plan.

COULEUR DES FOURREAUX :
Les couleurs n'ont pas été contrôlées; elles sont données à titre indicatif.

INFORMATIONS RELATIVES AUX CABLES :
L'affectation des cables traduit la situation à la livraison de l'ouvrage. Ces affectations sont susceptibles d'évoluer.

© LD_COM 2000 . Reproduction ou adaptation, partielle ou totale, sous quelque forme que ce soit, interdite pour tous pays.

NOTES

1- Le carroyage du plan est effectué en coordonnées LAMBERT zone I. (système géodésique français)

2- Le grillage avertisseur au dessus des conduites est vert.

3- La profondeur des forages dirigés est indiquée

-1m -5m

3- Les chambres sont positionnées en coordonnées Lambert zone I

879501,124388 → [S]

NOTES

1- The plan grid is in zone 1 LAMBERT coordinates. (French geodesic système)

2- The color marker tape on top the duct is green.

3- The directional drilling depth are mentioned.

-5m -1m

3- Chambers are positioned by zone 1 Lambert coordinates.

LEGENDE

- [S] SOUDURE (CONDUCTEUR BC CABLE LOVEX) FIBRE LOOP (LENGTH OF CABLE LOOP)
- FOURREAU
- COUPE DU CABLE
- CHAMBRE
- TO-DISTRIBUTION TO-CABLE
- CHAMBRE D'EPISSURE OU D'INTERCONNEXION (ADC) CHAMBER INTERMEDIATE CHAMBER (ADC)
- CHAMBRE CHAMBER
- CHAMBRE TIRAGE CHAMBER
- DISTRIBUTION TELEVISION TELEVISION
- DISTRIBUTION TELEPHONE TELEPHONE
- COMPTEUR BC GAZ GAS METER
- COMPTEUR BP/MP (HAUTE PRESSION) WATER METER - (HIGH PRESSURE)
- TRANSFORMATEUR TRANSFORMER
- COUPE-CIRCUITS CUT-OUTS
- POINT D'EAU - BOUCHE D'INCENDIE FIRE HYDRANT
- COMPTEUR EAU WATER METER
- ROBINET D'EAU WATER VALVE
- RADAR FIXE/VISE LOCK RADAR

- CANALISATION CANALIZATION
- EGOUT COUVERT SEWERAGE
- EAU-GAZ - UNITAIRE SEWERAGE
- BTE HAUTE ET MOYENNE TENSION ELECTRIC POWER
- BTE HAUTE TENSION EXTRA HIGH VOLTAGE
- EAU BASSE PRESSION WATER
- GAZ MOYENNE PRESSION GAS
- GAZ HAUTE PRESSION GAS (HIGH PRESSURE)
- TELEPHONE TELECOMMUNICATIONS
- TELECOM. EN MEDIO TELECOMMUNICATIONS
- DRAINAGE DRAINAGE
- CONDUITES CONDUITS
- BORNE D'IDENTIFICATION DES FOURREAUX DUCT IDENTIFICATION STONE

PRINCIPE DE REPERAGE

L'axe du canal comporte une échelle hectométrique.

La distance entre deux points kilométrique consécutifs peut être inférieure à 1 kilomètre en raison des rectifications intervenues dans le tracé du canal.

Toujours partir du point kilométrique aval et sébtionner la fraction kilométrique de l'amont vers l'aval.

AVERTISSEMENT

Les informations relatives à la présence des ouvrages enterrés sont données à titre indicatif.
Il appartient à l'entreprise d'effectuer les reconnaissances appropriées sur le site.

MARKER PRINCIPLE

The canal central line is represented with an hectometric scale.

The distance between two consecutive kilometer points could be less than one kilometer, because of the canal layout rectifications.

Add always the kilometer part to the whole downstream kilometer point value.


WARNING

The survey datas about the buried works are supplied for information only.


The constructor must do the necessary exploratory survey on the area.

AGENCEMENT DES CHAMBRES


VUE EN PLAN
PLAN VIEW

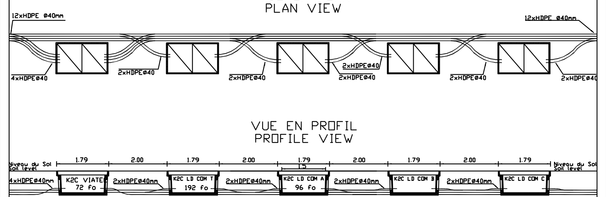

VUE EN PROFIL
PROFILE VIEW

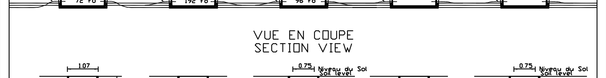

VUE EN COUPE
SECTION VIEW

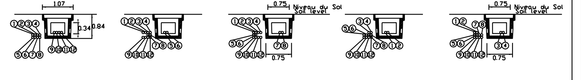

FROUARD → SCHNECKENBUSCH

COULEUR FOURREAUX — COLOR DUCT

RESERVE (4xHDPE Ø40mm)

①	gris + 1 bande pourpre ou gris + 4 bandes marron	①	grey + 1 purple band or grey + 4 brown band
②	gris + 2 bandes pourpre ou gris + 4 bandes bleu clair	②	grey + 2 purple band or grey + 4 light blue band
③	gris + 3 bandes pourpre ou gris + 4 bandes magenta	③	grey + 3 purple band or grey + 4 magenta band
④	gris + 4 bandes pourpre ou gris + 4 bandes turquoise	④	grey + 4 purple band or grey + 4 turquoise band

LD COM (4xHDPE Ø40mm)

⑤	gris + 1 bande orange ou gris + 4 bandes bleu roi	⑤	grey + 1 orange band or grey + 4 royal blue band
⑥	gris + 2 bandes orange 92Fo ou gris + 4 bandes orange	⑥	grey + 2 orange band or grey + 4 orange band
⑦	gris + 3 bandes orange ou gris + 4 bandes rouge	⑦	grey + 3 orange band or grey + 4 red band
⑧	gris + 4 bandes orange 96Fo ou gris + 4 bandes violet	⑧	grey + 4 orange band or grey + 4 purple band

VIATEL (4xHDPE Ø40mm)

⑨	gris 72Fo	⑨	grey
⑩	gris + 4 bandes jaune	⑩	grey + 4 yellow band
⑪	gris + 4 bandes vert	⑪	grey + 4 green band
⑫	gris + 4 bandes noir	⑫	grey + 4 black band

VNF (1xHDPE or TPC Ø40mm)

⑬	noir (HDPE) ou vert (TPC)	⑬	black (HDPE) or green (TPC)

MAITRES D'OUVRAGES :

Viatel — LD COM


LOUIS DREYFUS COMMUNICATIONS S.A.
87, avenue de la Grande Armée
75782 PARIS Cedex 16
Tél. 33 (0) 1 40 66 16 32
Fax. 33 (0) 1 40 66 16 41

LIAISON: PARIS - STRASBOURG
Tronçon 05 : Frouard - Schneckenbusch

MAITRE D'OEUVRE : BECHTEL 1898 1998

INGENIERIE D'EXECUTION : coris

MISE EN CONFORMITE DES PLANS : LOUIS DREYFUS CABLE

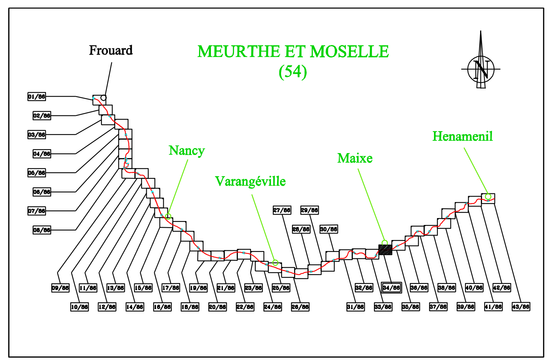


PLAN DE ROUTE

Indice:	Modification:	Date:	Etabli par:	Vérifié par:
B	Mise à la charte LD Charte	05/06/00	E.P. / J-L.J.	C.P.
A	Plan de recolement BECHTEL	19/11/99	T.T.	T.B.

Réf. Ingénierie :	24155/222/TO/C001/34	ECHELLE	STATUT	PLAN
Réf. LD CABLE :	PST-3-T05-S00-RT-34	1/1000	REC	34/86


DETAIL 080 section view vue en coupe PK 186.350

scale échelle 1:200

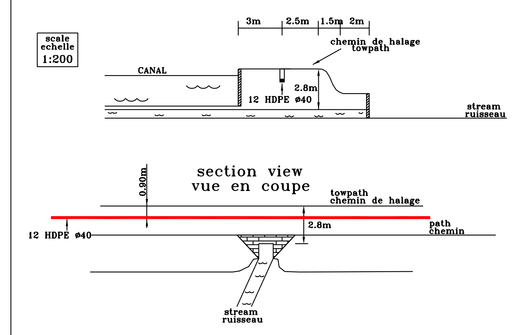

DETAIL 081 section view vue en coupe PK 187.060

scale échelle 1:200

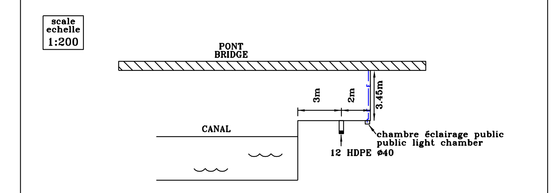

COMMUNE DE MAIXE

SECTION ZH

SECTION AB

SECTION ZH

GRAND JARDIN

DERRIERE NAMOULIN

AUX RAIES MANGEARES

SOUS LA HAIE DE CREVIC

A HADONPRE

AU PÂTURAL

NADOMPRE

(Rivière)

PK 186.5

PK 186.1

PK 187

1942 m WALL TO WALL

FR-NAN-STR-CA-001-VIA.001-072

ES/NAN-HES/130-150/LDC2 3918m AT-6211DT-192

ES/NAN-HES/130-150/LDC1 3957m AT-6211DT-096

901400,112800 901603,112800 902200,112800



See drawing 222/TO/C001/00035

See drawing 222/TO/C001/00033

SECTION A-A a

1052m

SECTION A-A a

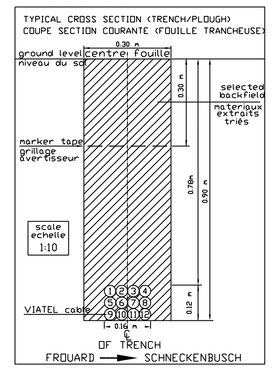

NOTES SUR LA MISE EN CONFORMITE

AGENCEMENT DES CHAMBRES :
L'ordre des chambres est donné à titre indicatif. Reprendre l'ordre indiqué sur le plan.

COULEUR DES FOURREAUX :
Les couleurs n'ont pas été contrôlées; elles sont données à titre indicatif.

INFORMATIONS RELATIVES AUX CABLES :
L'affectation des cables traduit la situation à la livraison de l'ouvrage. Ces affectations sont susceptibles d'évoluer.

© LD_COM 2000 - Reproduction ou adaptation, partielle ou totale, sous quelque forme que ce soit, interdite pour tous pays.

NOTES

1- Le carroyage du plan est effectué en coordonnées LAMBERT zone 1 (système géodésique Français)
2- Le grillage avertisseur au dessus des conduites est vert.
3- La profondeur des forages dirigés est indiquée.
3- Les chambres sont positionnées en coordonnées Lambert zone 1

879501,124388

NOTES

1- The plan grid is in zone 1 LAMBERT coordinates. (French geodesic système)
2- The color marker tape on top the duct is green.
3- The directional drilling depth are mentioned.
3- Chambers are positioned by zone 1 Lambert coordinates.

LEGENDE / LEGEND

LOVAGE (LONGUEUR DE CABLE LOVE) / FIBRE LOOP (LENGTH OF CABLE LOOP)
EPISSURE / FIBRE SPLICE
CHAMBRE / CHAMBER
CHAMBRE D'EPISSURE OU INTERMEDIAIRE (K2C) / SPLICE OR INTERMEDIATE CHAMBER (K2C)
PETITE CHAMBRE / SMALL CHAMBER
CLOTURATION TELEVISION / TELEVISION
CLOTURATION TELEPHONE / TELEPHONE
COMPTEUR DE GAZ / GAS METER
COMPTEUR D'EAU (HAUTE PRESSION) / WATER METER (HIGH PRESSURE)
TRANSFORMATEUR / TRANSFORMER
CHAMBRE D'EGOUTS / SEWER CHAMBER
PRISE D'EAU - BOUCHE D'INCENDIE / FIRE HYDRANT
COMPTEUR D'EAU / WATER METER
SOUPAPE D'EAU / WATER VALVE
RADAR D'ECLUSE / LOCK RADAR

EAU POTABLE / WATER
EAU CHAUDE / HOT WATER
TELEDISTRIBUTION / TV CABLE
EAU USEE - UNITAIRE / SEWERAGE
EDF HAUTE ET MOYENNE TENSION / ELECTRIC CABLE
EDF HAUTE TENSION / ELECTRIC CABLE (HIGH VOLTAGE)
PIPELINE / PIPELINE
PIPELINE (HAUTE PRESSION) / PIPELINE (HIGH PRESSURE)
GAZ MOYENNE PRESSION / GAS
GAZ (HAUTE PRESSION) / GAS (HIGH PRESSURE)
TELEPHONE / TELECOMMUNICATIONS
TELEPHONE EN AERIEN / AERIAL TELECOMMUNICATIONS
DRAINAGE / DRAINAGE
CONDUITE CREEE / DUCT INSTALLED
BORNE D'IDENTIFICATION DES FOURREAUX / DUCT IDENTIFICATION STONE

PRINCIPE DE REPERAGE

L'axe du canal comporte une échelle hectométrique.

La distance entre deux points kilométrique consécutifs peut être inférieure à 1 kilomètre en raison des rectifications intervenues dans le tracé du canal.
Toujours partir du point kilométrique aval et additionner la fraction kilométrique de l'amont vers l'aval.

AVERTISSEMENT
Les informations relatives à la présence des ouvrages enterrés sont données à titre indicatif.
Il appartient à l'entreprise d'effectuer les reconnaissances appropriées sur le site.

MARKER PRINCIPLE

The canal central line is represented with an hectometric scale.

The distance between two consecutive kilometer points could be less than one kilometer, because of the canal layout rectifications.
Add always the kilometer part to the whole downstream kilometer point value.

WARNING
The survey datas about the buried works are supplied for information only.
The contractor must do the necessary exploratory survey on the area.

AGENCEMENT DES CHAMBRES

VUE EN PLAN / PLAN VIEW

VUE EN PROFIL / PROFILE VIEW

VUE EN COUPE / SECTION VIEW

FROUARD → SCHNECKENBUSCH

COULEUR FOURREAUX / COLOR DUCT

RESERVE (4xHDPE Ø40mm)

①	gris + 1 bande pourpre	①	grey + 1 purple band
	ou gris + 4 bandes marron		or grey + 4 brown band
②	gris + 2 bandes pourpre	②	grey + 2 purple band
	ou gris + 4 bandes bleu clair		or grey + 4 light blue band
③	gris + 3 bandes pourpre	③	grey + 3 purple band
	ou gris + 4 bandes magenta		or grey + 4 magenta band
④	gris + 4 bandes pourpre	④	grey + 4 purple band
	ou gris + 4 bandes turquoise		or grey + 4 turquoise band

LD COM (4xHDPE Ø40mm)


⑤	gris + 1 bande orange	⑤	grey + 1 orange band
	ou gris + 4 bandes bleu roi		or grey + 4 royal blue band
⑥	gris + 2 bandes orange 192fo	⑥	grey + 2 orange band
	ou gris + 4 bandes orange		or grey + 4 orange band
⑦	gris + 3 bandes orange	⑦	grey + 3 orange band
	ou gris + 4 bandes rouge		or grey + 4 red band
⑧	gris + 4 bandes orange 96fo	⑧	grey + 4 orange band
	ou gris + 4 bandes violet		or grey + 4 purple band

VIATEL (4xHDPE Ø40mm) 72fo

⑨	gris	⑨	grey
⑩	gris + 4 bandes jaune	⑩	grey + 4 yellow band
⑪	gris + 4 bandes vert	⑪	grey + 4 green band
⑫	gris + 4 bandes noir	⑫	grey + 4 black band

VNF (1xHDPE or TPC Ø40mm)

⑬	noir (HDPE) ou vert (TPC)	⑬	black (HDPE) or green (TPC)

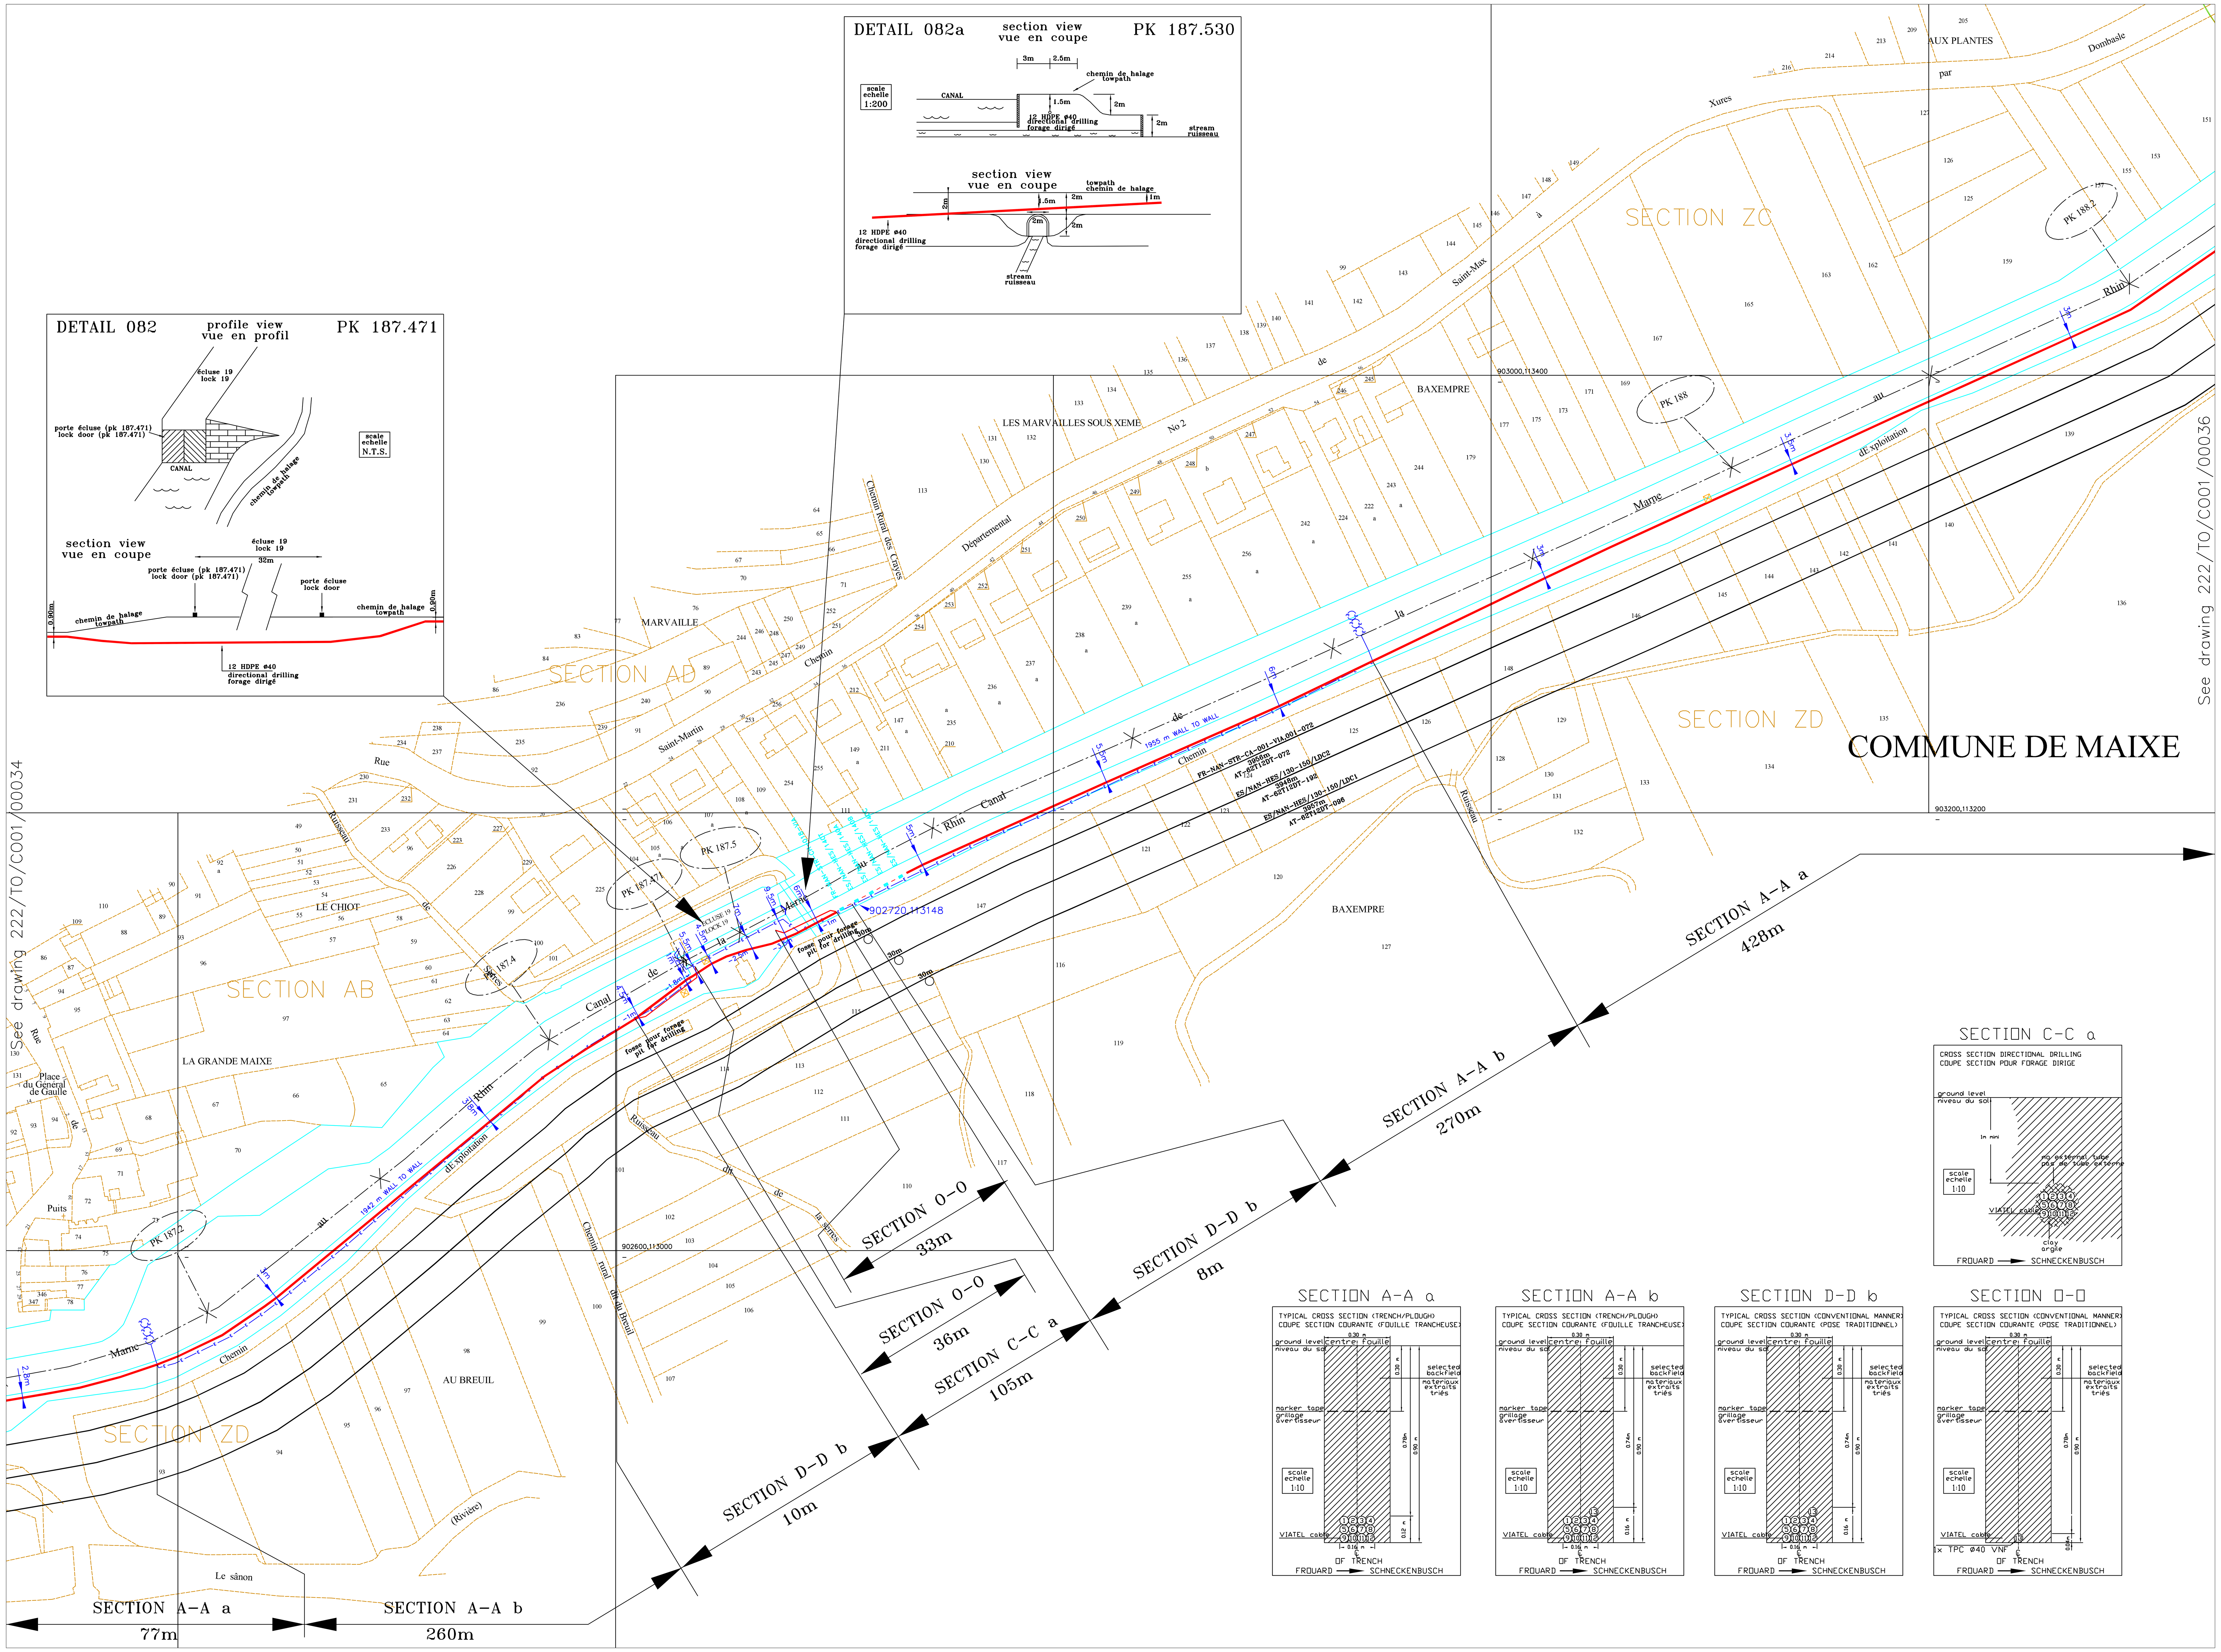

SECTION A-A a

TYPICAL CROSS SECTION (TRENCH/PLOUGH)
COUPE SECTION COURANTE (FOUILLE TRANCHEUSE)

ground level / niveau du sol; centre fouille; 0.30 m; marker tape / grillage avertisseur; selected backfield / materiaux extraits triés; scale echelle 1:10; VIATEL cable; 0.12 m; 0.78m; 0.90 m; ℄ OF TRENCH

FROUARD → SCHNECKENBUSCH

SECTION A-A b

TYPICAL CROSS SECTION (TRENCH/PLOUGH)
COUPE SECTION COURANTE (FOUILLE TRANCHEUSE)

ground level / niveau du sol; centre fouille; 0.30 m; marker tape / grillage avertisseur; selected backfield / materiaux extraits triés; scale echelle 1:10; VIATEL cable; 0.16 m; 0.74m; 0.90 m; ℄ OF TRENCH

FROUARD → SCHNECKENBUSCH

SECTION D-D b

TYPICAL CROSS SECTION (CONVENTIONAL MANNER)
COUPE SECTION COURANTE (POSE TRADITIONNEL)

ground level / niveau du sol; centre fouille; 0.30 m; marker tape / grillage avertisseur; selected backfield / materiaux extraits triés; scale echelle 1:10; VIATEL cable; 0.16 m; 0.74m; 0.90 m; ℄ OF TRENCH

FROUARD → SCHNECKENBUSCH

SECTION D-D

TYPICAL CROSS SECTION (CONVENTIONAL MANNER)
COUPE SECTION COURANTE (POSE TRADITIONNEL)

ground level / niveau du sol; centre fouille; 0.30 m; marker tape / grillage avertisseur; selected backfield / materiaux extraits triés; scale echelle 1:10; VIATEL cable; 1x TPC Ø40 VNF; 0.04m; 0.78m; 0.90 m; ℄ OF TRENCH

FROUARD → SCHNECKENBUSCH

SECTION C-C a

CROSS SECTION DIRECTIONAL DRILLING
COUPE SECTION POUR FORAGE DIRIGE

ground level / niveau du sol; 1m mini; no external tube / pas de tube externe; scale echelle 1:10; VIATEL cable; clay / argile

FROUARD → SCHNECKENBUSCH

NOTES SUR LA MISE EN CONFORMITE


AGENCEMENT DES CHAMBRES :
L'ordre des chambres est donné à titre indicatif. Reprendre l'ordre indiqué sur le plan.
COULEUR DES FOURREAUX :
Les couleurs n'ont pas été contrôlées; elles sont données à titre indicatif.
INFORMATIONS RELATIVES AUX CABLES :
L'affectation des cables traduit la situation à la livraison de l'ouvrage. Ces affectations sont susceptibles d'évoluer.

© LD_COM 2000 . Reproduction ou adaptation, partielle ou totale, sous quelque forme que ce soit, interdite pour tous pays.

MAITRES D'OUVRAGES :
Viatel GLOBAL COMMUNICATIONS
LD COM
LOUIS DREYFUS COMMUNICATIONS S.A.
87, avenue de la Grande Armée
75782 PARIS Cedex 16
Tél. 33 (0) 1 40 66 16 32
Fax. 33 (0) 1 40 66 16 41

LIAISON: PARIS – STRASBOURG
Tronçon 05 : Frouard – Schneckenbusch

MAITRE D'OUVRE : BECHTEL (BUILDING A CENTURY 1898 1998)
INGENIERIE D'EXECUTION : coris
MISE EN CONFORMITE DES PLANS : LOUIS DREYFUS CABLE

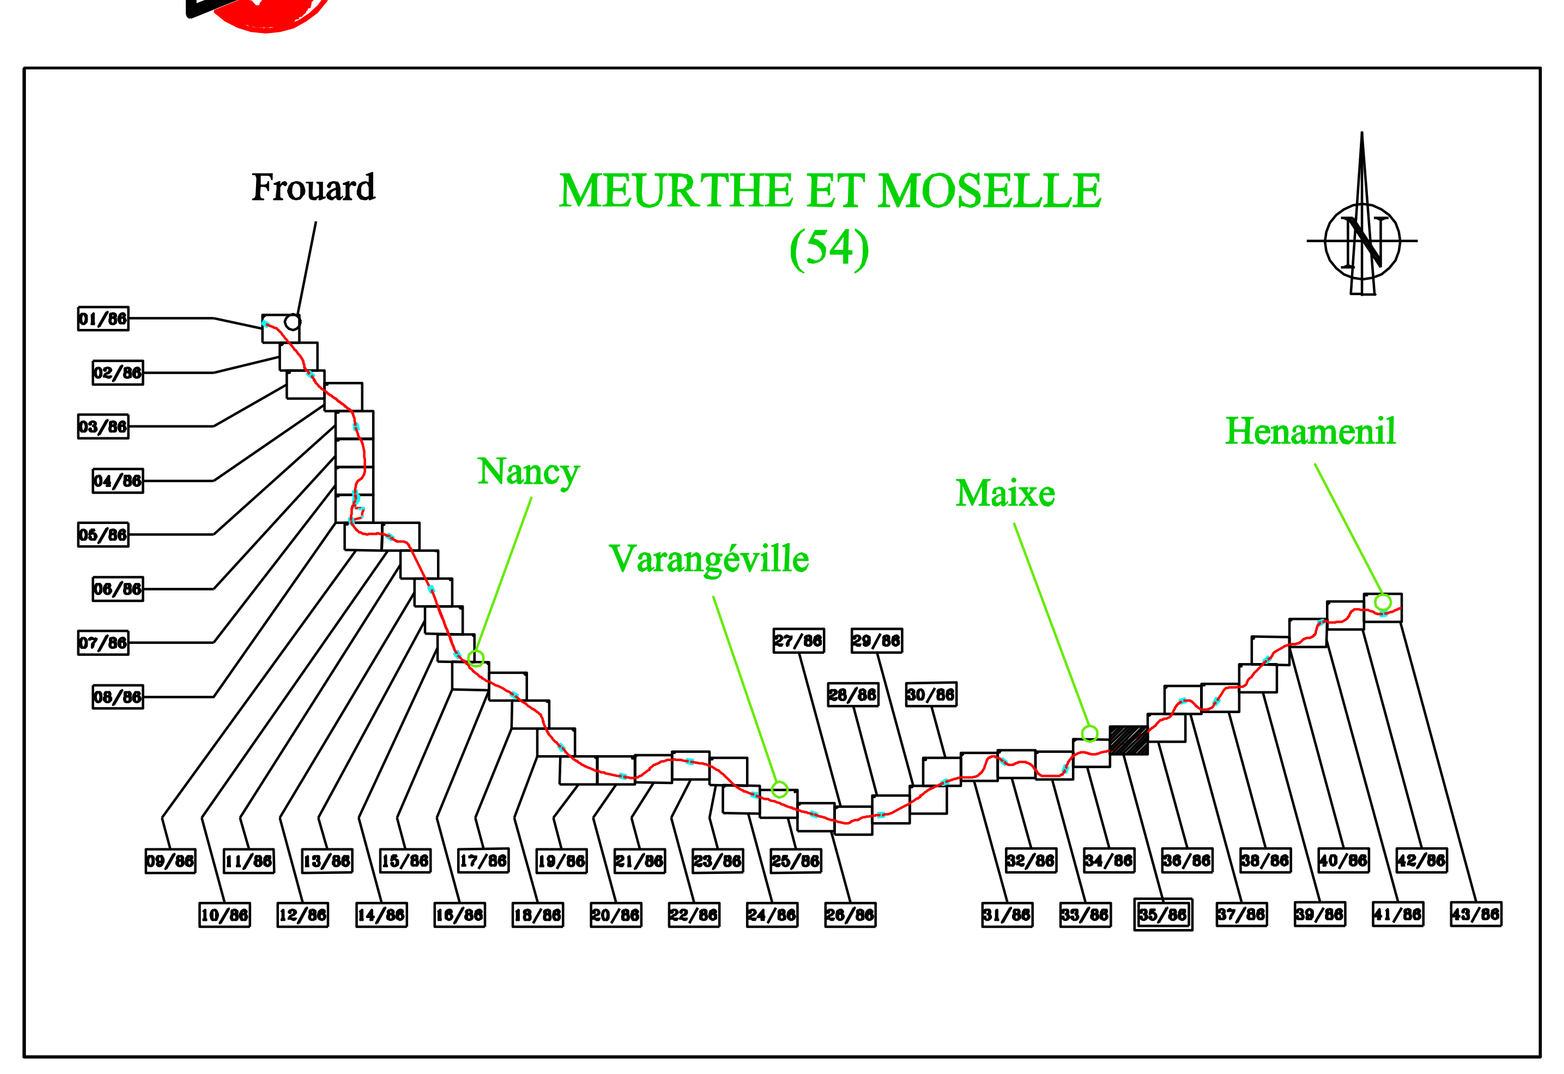

PLAN DE ROUTE

Indice	Modification	Date	Etabli par	Vérifié par
B	Mise à la charte LD Charte	05/06/00	E.P. / J-L.J.	C.P.
A	Plan de recolement BECHTEL	19/11/99	T.T.	T.B.

Réf. Ingénierie : 24155/222/TO/C001/35	ECHELLE 1/1000	STATUT REC	PLAN 35/86
Réf. LD CABLE : PST-3-T05-S00-RT-35			

NOTES

1- Le carroyage du plan est effectué en coordonnées LAMBERT zone I. (système géodésique français)

2- Le grillage avertisseur au dessus des conduites est vert.

3- La profondeur des forages dirigés est indiquée

-1m -5m

3- Les chambres sont positionnées en coordonnées Lambert zone I

879501,124388 → S

NOTES

1- The plan grid is in zone 1 LAMBERT coordinates. (French geodesic système)

2- The color marker tape on top the duct is green.

3- The directional drilling depth are mentioned.

-5m -1m

3- Chambers are positioned by zone 1 Lambert coordinates.

LEGENDE / LEGEND

- L'ouest - Synchro de cable (ouest) / Fibre loop (length of cable loop)
- Piquet PL / Post PL
- Chambre / Chamber
- Chambre dérivation du distributeur (ADC) / Distribution chamber (ADC)
- Chambre (ADC) / Chamber (ADC)
- Salle chambre / Cable chamber
- Distribution télévision / Television distribution
- Distribution téléphone / Telephone distribution
- Compteur de gaz / Gas meter
- Comptage eau (haute pression) / Water meter (high pressure)
- Transformateur / Transformer
- Coupure câbles / Cable cut-off
- Point d'eau - bouche d'incendie / Water point - fire hydrant
- Compteur d'eau / Water meter
- Comptage d'eau / Water meter
- Regard sectionnement / Link manhole
- Canalisable / Canalisable
- Gaz / Gas
- Gaz (haute pression) / Gas (high pressure)
- Gaz moyenne pression / Gas (high pressure)
- Télécommunications / Telecommunications
- Télécoms en service / Telecoms in service
- Branchage / Branching
- Coupure câbles / Cable cut-off
- Borne signalisation des fourreaux / Duct identification stone

PRINCIPE DE REPERAGE

L'axe du canal comporte une échelle hectométrique.

La distance entre deux points kilométrique consécutifs peut être inférieure à 1 kilomètre en raison des rectifications intervenues dans le tracé du canal.

Toujours partir du point kilométrique ovoïd et additionner la fraction kilométrique de l'amont vers l'aval.

AVERTISSEMENT

Les informations relatives à la présence des ouvrages enterrés sont données à titre indicatif.
Il appartient à l'entreprise d'effectuer les reconnaissances appropriées sur le site.

MARKER PRINCIPLE

The canal central line is represented with an hectometric scale.

The distance between two consecutive kilometer points could be less than one kilometer, because of the canal layout rectifications.

Add always the kilometer part to the whole downstream kilometer point value.

WARNING

The survey datas about the buried works are supplied for information only.

The constructor must do the necessary exploratory survey on the area.

AGENCEMENT DES CHAMBRES

VUE EN PLAN
PLAN VIEW

VUE EN PROFIL
PROFILE VIEW

VUE EN COUPE
SECTION VIEW

FROUARD → SCHNECKENBUSCH

COULEUR FOURREAUX — COLOR DUCT

RESERVE (4xHDPE Ø40mm)

①	gris + 1 bande pourpre	①	grey + 1 purple band
ou	gris + 4 bandes marron	or	grey + 4 brown band
②	gris + 2 bandes pourpre	②	grey + 2 purple band
ou	gris + 4 bandes bleu clair	or	grey + 4 light blue band
③	gris + 3 bandes pourpre	③	grey + 3 purple band
ou	gris + 4 bandes magenta	or	grey + 4 magenta band
④	gris + 4 bandes pourpre	④	grey + 4 purple band
ou	gris + 4 bandes turquoise	or	grey + 4 turquoise band

LD COM (4xHDPE Ø40mm)

⑤	gris + 1 bande orange	⑤	grey + 1 orange band
ou	gris + 4 bandes bleu roi	or	grey + 4 royal blue band
⑥	gris + 2 bandes orange 92Fo	⑥	grey + 2 orange band
ou	gris + 4 bandes orange	or	grey + 4 orange band
⑦	gris + 2 bandes rouge	⑦	grey + 2 red band
ou	gris + 4 bandes rouge 96Fo	or	grey + 4 red band
⑧	gris + 4 bandes orange	⑧	grey + 4 orange band
ou	gris + 4 bandes violet	or	grey + 4 purple band

VIATEL (4xHDPE Ø40mm)

⑨	gris 72Fo	⑨	grey
⑩	gris + 4 bandes jaune	⑩	grey + 4 yellow band
⑪	gris + 4 bandes vert	⑪	grey + 4 green band
⑫	gris + 4 bandes noir	⑫	grey + 4 black band

VNF (1xHDPE or TPC Ø40mm)

⑬	noir (HDPE) ou vert (TPC)	⑬	black (HDPE) or green (TPC)

MAITRES D'OUVRAGES :

Viatel — Building a Connected World

LOUIS DREYFUS COMMUNICATIONS S.A.
87, avenue de la Grande Armée
75782 PARIS Cedex 16
Tél. 33 (0) 1 40 66 16 32
Fax. 33 (0) 1 40 66 16 41

LIAISON: PARIS - STRASBOURG
Tronçon 05 : Frouard - Schneckenbusch

MAITRE D'OEUVRE : BECHTEL — INGENIERIE D'EXECUTION : coris — MISE EN CONFORMITE DES PLANS : LOUIS DREYFUS CABLE

Frouard — MEURTHE ET MOSELLE (54)

Nancy — Varangéville — Maixe — Henamenil

PLAN DE ROUTE

Indice	Modification:	Date:	Etabli par:	Vérifié par:
B	Mise à la charte LD Charte	05/06/00	E.P. / J-L.J.	C.P.
A	Plan de recolement BECHTEL	19/11/99	T.T.	T.B.

Réf. Ingénierie :	24155/222/TO/C001/32	ECHELLE	STATUT	PLAN
Réf. LD CABLE :	PST-3-T05-S00-RT-32	1/1000	REC	32/86

SECTION A-A a — 363m

SECTION F-F a — 20m

SECTION F-F a

TYPICAL CROSS SECTION (CONVENTIONAL MANNER)
COUPE SECTION COURANTE (POSE TRADITIONNEL)

ground level / niveau du sol — 0.30 m — central trench / fouille

0.30 m
1.20 m
0.90 m
0.30 m
0.10 m

marker tape / grillage avertisseur
selected backfill / materiaux extraits tries
scale / echelle 1:10
VIATEL cable
OF TRENCH
FROUARD → SCHNECKENBUSCH

SECTION A-A a — 780m

SECTION A2 — QUEMINES — Buissonnaut — Sommerviller — PK 183.2 — Chemin Départemental N°81 de Crevic à Buissonnaut — Rhin — Canal — Chemin rural dit Double — Cour — Rue Clémenceau — Rue Georges — Rue Jeanne — Le Sâmon — C.D. N°2 — Rue de la Gaise — Mairie Ecole

SECTION AC — AU SORBIER — Ruisseau du Vignal — Dombasle — Ancien Port de Crevic — Ancien chemin rural dit des Tournées — Xures — Saint-Max — Rue Foch — Rue de la Fontaine — Rue du Puits

SECTION AI — PIARU

PK 183.5 — PK 184 — PK 184.1 — PK 184.2

CANAL DESAFFECTE — DISUSED CANAL

Ancien tracé du canal — Ancient course of canal

COMMUNE DE CREVIC

SECTION AC — PRE VANNE — Marne — Chemin rural dit des Tournées — Le Sâmon (Rivière) — Tournées — Ruau — Canal — Chemin

SECTION AD — LE TOMBOIS — Chemin rural dit du Tombois

SECTION Z2 — A XIPRE

1949 m WALL TO WALL

899400,112400 — 900000,112600 — 900200,112400

ES/NAN-HES/110-130/LDC2 2048m AT-6271IOT-102
ES/NAN-HES/110-130/LDC1 2068m AT-6271IOT-096
FR-NAN-STR-CA-001-VIA.001-070 3850m AT-6271IOT-072

See drawing 222/TO/C001/00031

SECTION A-A a

TYPICAL CROSS SECTION (TRENCH/PLOUGH)
COUPE SECTION COURANTE (FOUILLE TRANCHEUSE/CHARRUE)

ground level / niveau du sol — 0.30 m — central trench / fouille

0.30 m
1.20 m
0.90 m
0.30 m
0.10 m

marker tape / grillage avertisseur
selected backfill / materiaux extraits tries
scale / echelle 1:10
VIATEL cable
OF TRENCH
FROUARD → SCHNECKENBUSCH

DETAIL 075 — section view / vue en coupe — PK 183.530

PONT BRIDGE — CANAL — 2m — 1.5m — 3.5m — dalle béton 8m concrete — 12 HDPE Ø40 — scale / echelle 1:200

DETAIL 076 — section view / vue en coupe — PK 183.780

1m 2m 2.8m — vane sluicegate — grille grate — chemin de halage towpath — CANAL — 12 HDPE Ø40 — 4.5m — chemin path — stream ruisseau — scale / echelle 1:200

section view / vue en coupe — towpath chemin de halage — 6.00m — 12 HDPE Ø40 — 3.5m — path chemin — 0.5m — 1m — stream ruisseau

DETAIL 077 — PK 183.700 à 184.700 — section view / vue en coupe

scale / echelle 1:200 — 1.2m — 2m — 3m — chemin de halage towpath — CANAL — 12 HDPE Ø40 — 4.5m — chemin path — stream ruisseau

DETAIL 077 — PK 183.700 à 184.700 — section view / vue en coupe

scale / echelle 1:200 — 2m — 2.3m — 2.7m — chemin de halage towpath — CANAL — 12 HDPE Ø40 — 4.5m — chemin path — stream ruisseau

NOTES SUR LA MISE EN CONFORMITE

AGENCEMENT DES CHAMBRES :
L'ordre des chambres est donné à titre indicatif. Reprendre l'ordre indiqué sur le plan.

COULEUR DES FOURREAUX :
Les couleurs n'ont pas été contrôlées; elles sont données à titre indicatif.

INFORMATIONS RELATIVES AUX CABLES :
L'affectation des cables traduit la situation à la livraison de l'ouvrage. Ces affectations sont susceptibles d'évoluer.

© LD_COM 2000 . Reproduction ou adaptation, partielle ou totale, sous quelque forme que ce soit, interdite pour tous pays.

Le 06/10/2026

Objet : fichiers transmis avec le document

Madame, Monsieur,

Pour consulter les fichiers transmis avec notre document, veuillez cliquer sur le ou les liens suivants :

- SFR_SFR_SA_pcrs_20261006.pdf : https://dl.sogelink.fr/?vZZZYzYe
- Document original signé : https://dl.sogelink.fr/?IKhhuYak

Nous nous tenons à votre disposition pour tout complément d'information.

Veuillez agréer, Madame, Monsieur, l'expression de nos salutations respectueuses.

Le service technique Sogelink